UWAGI 1:
1. WSZYSTKIE PRZEPUSTY INSTALACYJNE PRZEZ ŚCIANY I STROPY O DANEJ KLASIE ODPORNOŚCI POŻAROWEJ USZCZELNIĆ ZAPRAWĄ ODNOŚNIKOWĄ np. PROMASTOP typ S, O TEJ SAMEJ KLASIE ODPORNOŚCI OGNIOWEJ CO DANA ŚCIANA I STROP.
2. WYPEŁNIENIE DYLATACJI NA GRANICY STREF POŻ. WYKONAĆ MATERIAŁAMI O ODPORNOŚCI OGNIOWEJ ODPOWIADAJĄCEJ DANEJ PRZEGRODZIE.
3. FUNDAMENTY NALEŻY WYKONAĆ POD NADZOREM GEOTECHNICZNYM. IZOLACJE PRZECIWWILGOCIOWA PIONOWA ŁAW I STOP FUNDAMENTOWYCH NALEŻY WYKONAĆ Z DWÓCH WARSTW DYSPERSYJNEJ MASY ASFALTOWEJ DYSPERBIT;
IZOLACJE PRZECIWWILGOCIOWA POZIOMA ŁAW FUNDAMENTOWYCH NALEŻY WYKONAĆ Z PAPY TERMIZOLDYSPERBIT;
IZOLACJE PRZECIWWILGOCIOWA POZIOMA STOP FUNDAMENTOWYCH NALEŻY WYKONAĆ (NA CHUDZIM BETONIE) Z DWÓCH WARSTW MASY ASFALTOWEJ ABIZOL P LUB Z PAPY TERMIZOLDZIAŁAJĄCEJ (NA WIERZCHU STOPU FUNDAMENTOWEJ) Z DWÓCH WARSTW DYSPERSYJNEJ MASY ASFALTOWEJ DYSPERBIT; IZOLACJA PRZECIWWODNA POSADZKI I ŚCIAN GARAŻU Z DWÓCH WARSTW PAPY TERMIZOLDZIAŁAJĄCEJ.
4. WYMIARY NALEŻY SPRAWDZIĆ I KORYGOWAĆ W KONTAKCIE WYMIARÓW RZECZYWISTYCH NA BUDOWIE.
5. URZĄDZENIA GRZEWCZO-WENTYLACYJNE WEDŁUG PROJEKTU INSTALACJI WENTYLACJI WEDŁ. I C.O.
6. GRUBOŚĆ WYLEWKI BETONOWEJ ZBROJONEJ PODPOSADZKOWEJ UZALEŻNIĆ OD POWIERZCHNI WYKOŃCZENIOWEJ POSADZKI (WYKOŃCZENIE POSADZKI WG PROJ. ARCH. WNĘTRZ – ROLETY POSADZKOWE) 4cm – W PRZYPADKU DESKI BARLINECKIEJ, 4,5cm W PRZYPADKU PETEX GRANITOGRESOWYCH, 5,0 cm W PRZYPADKU WYKŁADZINY DYWANOWEJ NA KLEJU.
7. PRZEKUCIA W STROPACH I RYGLACH I BAMACH WG PROJ. KONSTRUKCJI.
8. BALUSTRADY WEWNĘTRZNE I ZEWNĘTRZNE, ZESTAWIENIA BALUSTRAD WG RYSUNKÓW ARCH. WNĘTRZ
9. ROLETY I ŻALUZJE WEWNĘTRZNE WG TABELI ZAŁĄCZONEJ DO OPISU.
10. W PRZYPADKU PRZEJŚĆ KANAŁÓW PRZEZ ŚCIANY STG O ODP. OGNIOWEJ EI30 NALEŻY POZOSTAWIĆ 5cm ODSTĘPU Z KAŻDEJ STRONY – OTWORY WYKONYWAĆ W MIEJSCACH PRZEJŚĆ KANAŁÓW WG WSKAZAŃ PROJ. BRANŻOWEGO WENTYLACJA I KLIMATYZACJA.
W PRZYPADKU PRZEJŚĆ KANAŁÓW PRZEZ ŚCIANY MURowane O ODP. OGNIOWEJ REI 90 I REI 120 LUB STG EI45, NALEŻY POZOSTAWIĆ OTWÓR W ŚCIANIE 6cm SZERSZY I WYŻSZY OD GABARYTÓW KANAŁU W CELU ZAMONTOWANIA KLAP PPOŻ (KLAPY PPOŻ O ODPORNOŚCI OGNIOWEJ DANEJ PRZEGRODY)
– WG PROJ. BRANŻY WENTYLACJI I KLIMATYZACJI – W MIEJSCACH DUŻEGO ZAGĘSZCZENIA KANAŁÓW ŚCIANY WYKONYWAĆ PO ZAMONTOWANIU KANAŁÓW.
– W PROJEKCIE ZAZNACZONO OTWORY W ŚCIANACH MUROWANYCH I ŻELBETOWYCH

UWAGI 2:
1. WYMIARY NALEŻY SPRAWDZIĆ I KORYGOWAĆ W KONTAKCIE WYMIARÓW RZECZYWISTYCH NA BUDOWIE.
2. OKŁADZINA KAMIENNA WYKONANA Z PIASKOWCA SKALA (LICO SLIFOWANE) gr. 4cm
3. GŁOWY BOCZNE – WYKONAĆ Z PŁYT Z PIASKOWCA
4. GŁÓWNY (PRÓG "CZYWCZYK" GRANITOWY) NALEŻY WYKONAĆ Z GRANITU gr. płyty 3cm
5. DETAL MOCOWANIA OKNA W POŁĄCZENIU Z KAMIENIEM NALEŻY WYKONAĆ WG DETALU Z KATALOGU REYNAERS NR CSSB-216, CSSB-215, CSSB-205, CSSB-265, WALCZY UNIKNĄĆ MOSTKÓW TERMICZNYCH
6. KOSTKĘ BRUKOWĄ DODATKOWĄ BUDYNKU NALEŻY OTOCZYĆ KRAWĘŻNIKIEM, KRAWĘŻNIK ODSUNĄĆ OD LICA COKOŁU GRANITOWEGO O min. 5cm; POWSTAŁĄ PRZESTRZEŃ NALEŻY WYPEŁNIĆ ŻWIREM;

ELEWACJA Z OKŁADZINĄ KAMIENNĄ
FIRMA REALIZUJĄCA MONTAŻ PŁYT KAMIENNYCH OPRACUJE PROJEKT WARSZTATOWY ROZKŁADU KAMIENIA
PO DOKONANIU INWENTARYZACJA GEODEZYJNEJ ZREALIZOWANEGO BUDYNKU W STANIE SURowym
ORAZ UZGODNI GO Z BIUREM PROJEKTÓW I PRZEDSTAWI DO AKCEPTACJI INWESTORA
FIRMA REALIZUJĄCA MONTAŻ PŁYT KAMIENNYCH OPRACUJE PROJEKT:
– DOBORU SYSTEMU KOTWIENIA W ZALEŻNOŚCI OD WIELKOŚCI PŁYT I UMIEJSCOWIENIA ICH NA ŚCIANIE;
– RYSUNKÓW MONTAŻOWYCH ELEWACJI;
– DETALI KONSTRUKCYJNYCH;
– PODZIAŁU I ROZKROJU PŁYT;
– WYKAZU ELEMENTÓW KOTWICZYCH;
– WARTWIENIE PŁYTI-ELEWACKAYNNYCH-KAMIENNYCH BEŻNIE-WYKONANE–
ZA POMOCĄ KOTEW ZE STALI NIERDZEWNEJ FIRMY LAUDA METALPLAST POSIADAJĄCYCH:
– APROBATĘ TECHNICZNĄ ITB NR AT 15-6014/2003
– APROBATĘ TECHNICZNĄ ITB NR AT 15-4307/2000
– APROBATĘ TECHNICZNĄ ITB NR AT 15-5217/2001
– APROBATĘ TECHNICZNĄ ITB NR AT 15-5285/2001
ZASTOSOWANE MATERIAŁY:
– PŁYTY ELEWACYJNE GRUBOŚCI 4.0cm (płyty podstawowe) PIASKOWIEC SKALA
– PŁYTY ELEWACYJNE GRUBOŚCI 5.0cm (strefa nadwieszeń – elementy gzymsowe) PIASKOWIEC SKALA
– PŁYTY ELEWACYJNE GRUBOŚCI 5.0cm (strefa nadwieszeń – elementy gzymsowe) PIASKOWIEC SKALA
– PŁYTY ELEWACYJNE gr. 3cm (strefa cokołu wys. 15 oraz 60cm i cegły o wys. 40cm) GRANIT SZARY STRZEGOMSKI (PRZEZNACZONEJ DO CZOŁACZA POD OKŁADZINY WENTYLOWANEJ, GRUBOŚCI 10cm
– SZYBKOWIĄŻĄCA ZAPRAWA CEMENTOWA CX 5 FIRMY CERASIT
DO OSADZANIA KOTEW W MURZE Z CEGŁY LUB W ŚCIANIE ŻELBETOWEJ
– ŚRODEK DO IMPREGNACJI KAMIENIA **– FUNCOSIL SL FIRMY REMMERS;
(LUB INNY SPEŁNIAJĄCY WYMAGANIA TECHNICZNE)
– ŚRODEK ZABEZPIECZAJĄCY PRZED GRAFFITI **– FUNCOSIL GRAFFITI–SCHUTZ
(LUB INNY SPEŁNIAJĄCY WYMAGANIA TECHNICZNE)
OSTATECZNY DOBÓR RODZAJU KAMIENIA PO PRZEDSTAWIENIU PRÓBEK GENERALNEMU PROJEKTANTOWI I AKCEPTACJI PRZEZ INWESTORA

**IMPREGNACJA HYDROFOBIZUJĄCA OLIGOMERYCZNYM ROZTWOREM SILOKSANOWYM
FUNCOSIL SL REMMERS; WŁAŚCIWOŚCI PRODUKTU PO ZASTOSOWANIU:
– MAŁA NASIĄKLIWOŚĆ, DOBRA ODPORNOŚĆ NA PROMIENIOWANIE ULTRAFIOLETOWE,
BARDZO WYSOKA ODPORNOŚĆ NA WARUNKI ATMOSFERYCZNE, ODPORNOŚĆ NA ALKALIA DO pH 14,
MAŁA SKŁONNOŚĆ DO BRUDZENIA SIĘ, DŁUGOTRWAŁOŚĆ SZKLENIA HYDROFOBOWEGO > 10 LAT
IMPREGNACJA WODNYM ŚRODKIEM IMPREGNACYJNYM DO OCHRONY PRZED GRAFITTI
FUNCOSIL GRAFITTI–SCHUTZ MUŚZOMIĘSZY PO ZASTOSOWANIU ZAPOBIEGNIE WNIKANIU
W PODŁOŻE I ZNIWELOWANIE PRZYCZEPNOŚCI FARB/PIGMENTÓW, ZWIĘKSZENIE MNIKANIA
WODY I SUBSTANCJI SZKODLIWYCH, ODPORNOŚĆ NA PROMIENIOWANIE ULTRAFIOLETOWE,
ODPORNOŚĆ NA CZYNNIKI ATMOSFERYCZNE, ODPORNOŚĆ NA ALKALIA

SZCZEGÓŁ "A"
DYLATACJA W ŚCIANIE ODDZIELENIA POŻAROWEGO REI 120 – SZER. 2cm WYPEŁNIĆ DO ODPOWIEDNIEJ ODPORNOŚCI OGNIOWEJ 120min. WEDŁUG ROZWIĄZAŃ SZCZEGÓŁU

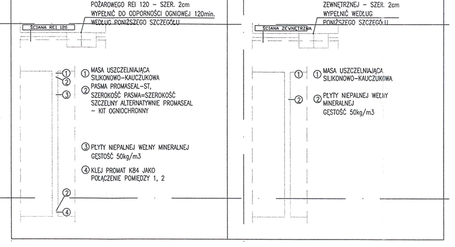


SZCZEGÓŁ "B"
DYLATACJA W ŚCIANIE ZEWNĘTRZNEJ – SZER. 2cm WYPEŁNIĆ WEDŁUG ROZWIĄZAŃ SZCZEGÓŁU




SCHODY NA GRUNCIE gr. 15cm
Z BETONU B30 ZBROJONEGO GÓRĄ I DOLEM
SIATKĄ ŚTALOWĄ Ø10x6
O OCZKACH 15x15cm, OTULENIE min. 2cm
BETON ZASADNY NA OCZKACH
Z DODATKIEM USZLACHETNIAJĄCYM W KOLORZE GRAFITOWYM

UWAGA
Oprawy oświetl. zamocować na zawiesiach wysokość opraw nad podłogą ok. 3m

wjazd/wyjazd z garażu podziemnego

20%

15%

pustka pod salą

dodatkowo 2szt. oprawy BU150

DYLATACJA 2cm WYPEŁNIĆ WG SZCZEGÓŁU "B"

DYLATACJA 2cm WYPEŁNIĆ WG SZCZEGÓŁU "A"

DOKUMENTACJA POWYKONAWCZA

- DQ KW 218 SZ EVG oprawa montowana w suficie podwieszonym
- DQ KW 232 SZ EVG oprawa montowana w suficie podwieszonym
- URAN 20/301400 oprawa montowana w podłodze podświetlenie drzewa
- ROSS ABAZUR-OPRAWA STOJĄCA h=1,8m PODŁĄCZENIE ZA POŚREDNICTWEM GNIAZDA WTYKOWEGO
- LALUNA WALL + SZ kinkiet
- SQUARE 42/S IN A589 oprawa zwieszakowa
- SQUARE 54/S A581 oprawa zwieszakowa
- SQUARE 66/S IN A585 oprawa zwieszakowa
- SQUARE 54 A646 kinkiet
- SQUARE HAL KW. 50W 12V oprawa montowana w suficie podwieszonym
- DW218 IP44 oprawa montowana w suficie podwieszonym
- K136 D-OR oprawa montowana w suficie podwieszonym
- K418 D-OR oprawa montowana w suficie podwieszonym
- TL336 D-O IP54 oprawa montowana w suficie podwieszonym
- KP 255 WH KG oprawa montowana w suficie podwieszonym
- KP 254 WH KG (EVG DIM dla sal dydaktycznych, zebrań) oprawa montowana w suficie podwieszonym
- PO2 236 oprawa nastropowa
- OVAL 149 oprawa zwieszakowa
- KT 254 P-AM oprawa montowana w suficie podwieszonym
- TRIO 2*28W 671641 oprawa nasufitowa
- TRIO 2*14W 671541 oprawa nasufitowa
- AW Oprawa awaryjna D130.10V EVG, 230V AC/DC do oświetlenia powierzchni, do zasilania z centralnej baterii
- AW Oprawa awaryjna D190.18V EVG, 230V AC/DC do oświetlenia powierzchni, do zasilania z centralnej baterii
- M-AW MODUŁ ZASILANIA AWARYJNEGO 2h
- DOWNLIGHTS D190 2*18M IP44 z szybą przeźroczystą h=90mm oprawa montowana w przestrzeni międzysufitowej
- DOWNLIGHTS D190 2*13M IP44 z szybą przeźroczystą h=90mm oprawa montowana w przestrzeni międzysufitowej
- ZEUS 1*70 oprawa montowana do elewacji na h=3,6m; patrz również na rysunek elewacji
- URAN 20 HIT 35W oprawa montowana w gruncie
- PD 150H+FS + CW oprawa montowana nad zadaszeniem h=3,5m
- GO 5652+5096 montaż do konstrukcji zadaszenia
- GO 5618+5095 oprawa montowana do elewacji

Oprawy dobrano na bazie katalogu Firmy ES-SYSTEM Poznań ul. Niezłomnych 1a, tel. 061 8518089

- Oprawa awaryjna ALFA 8W, 230V AC/DC /AMABUD/ do oświetlenia powierzchni, do zasilania z centralnej baterii
- Oprawa awaryjna ALFA 8W, 230V AC/DC /AMABUD/ do oświetlenia powierzchni, do zasilania z centralnej baterii
- Oprawa awaryjna ALFA 8W, 230V AC/DC /AMABUD/ piktogramowa jednostronna, do zasilania z centralnej baterii
- Oprawa awaryjna ALFA 8W, 230V AC/DC /AMABUD/ piktogramowa dwustronna, do zasilania z centralnej baterii

Oprawy awaryjne dobrano na bazie katalogu Firmy AMABUD 09/402 Płock ul. Kalinowa 68, tel. 024 2628475

CENTRUM MEDYCZNEJ INFORMACJI NAUKOWEJ
AKADEMII MEDYCZNEJ W POZNANIU
UL.PRZYBYSZEWSKIEGO / ROKIETNICKA POZNAŃ

DOKUMENTACJA POWYKONAWCZA

INWESTOR: ZAKŁAD INWESTYCJI AKADEMII MEDYCZNEJ W POZNANIU UL. ROKIETNICKA 5C 60-806 POZNAŃ
ADRES INWESTYCJI: POZNAŃ UL. PRZYBYSZEWSKIEGO / ROKIETNICKA

Skala: 1:100 | Data: I 2007 | Stadium: PROJEKT WYKONAWCZY | Nr rysunku: 6
Imię projektanta / Autor: ARCH. GRZEGORZ SADOWSKI | Nr uprawnień: 76/86/Pw
Autor: mgr inż. Ryszard Konieczka | 302/81/Pw
mgr inż. Maciej Śliwa
Sprawdził: inż. Maria Kempska | 19/84/Pw

# RZUT PARTERU
## oświetlenie

PRACOWNIA PROJEKTOWANIA INSTALACJI ELEKTRYCZNYCH
DLA BUDOWNICTWA MGR INŻ. GRAŻYNA KONIECZKA
61-251 POZNAŃ, OS. ORŁA BIAŁEGO 43/109