


**PLAN SYTUACYJNY - POZNAŃ, GRUNWALDZKA 250
LOKALIZACJA PRAC REMONTOWYCH - ZADANIA 2023**

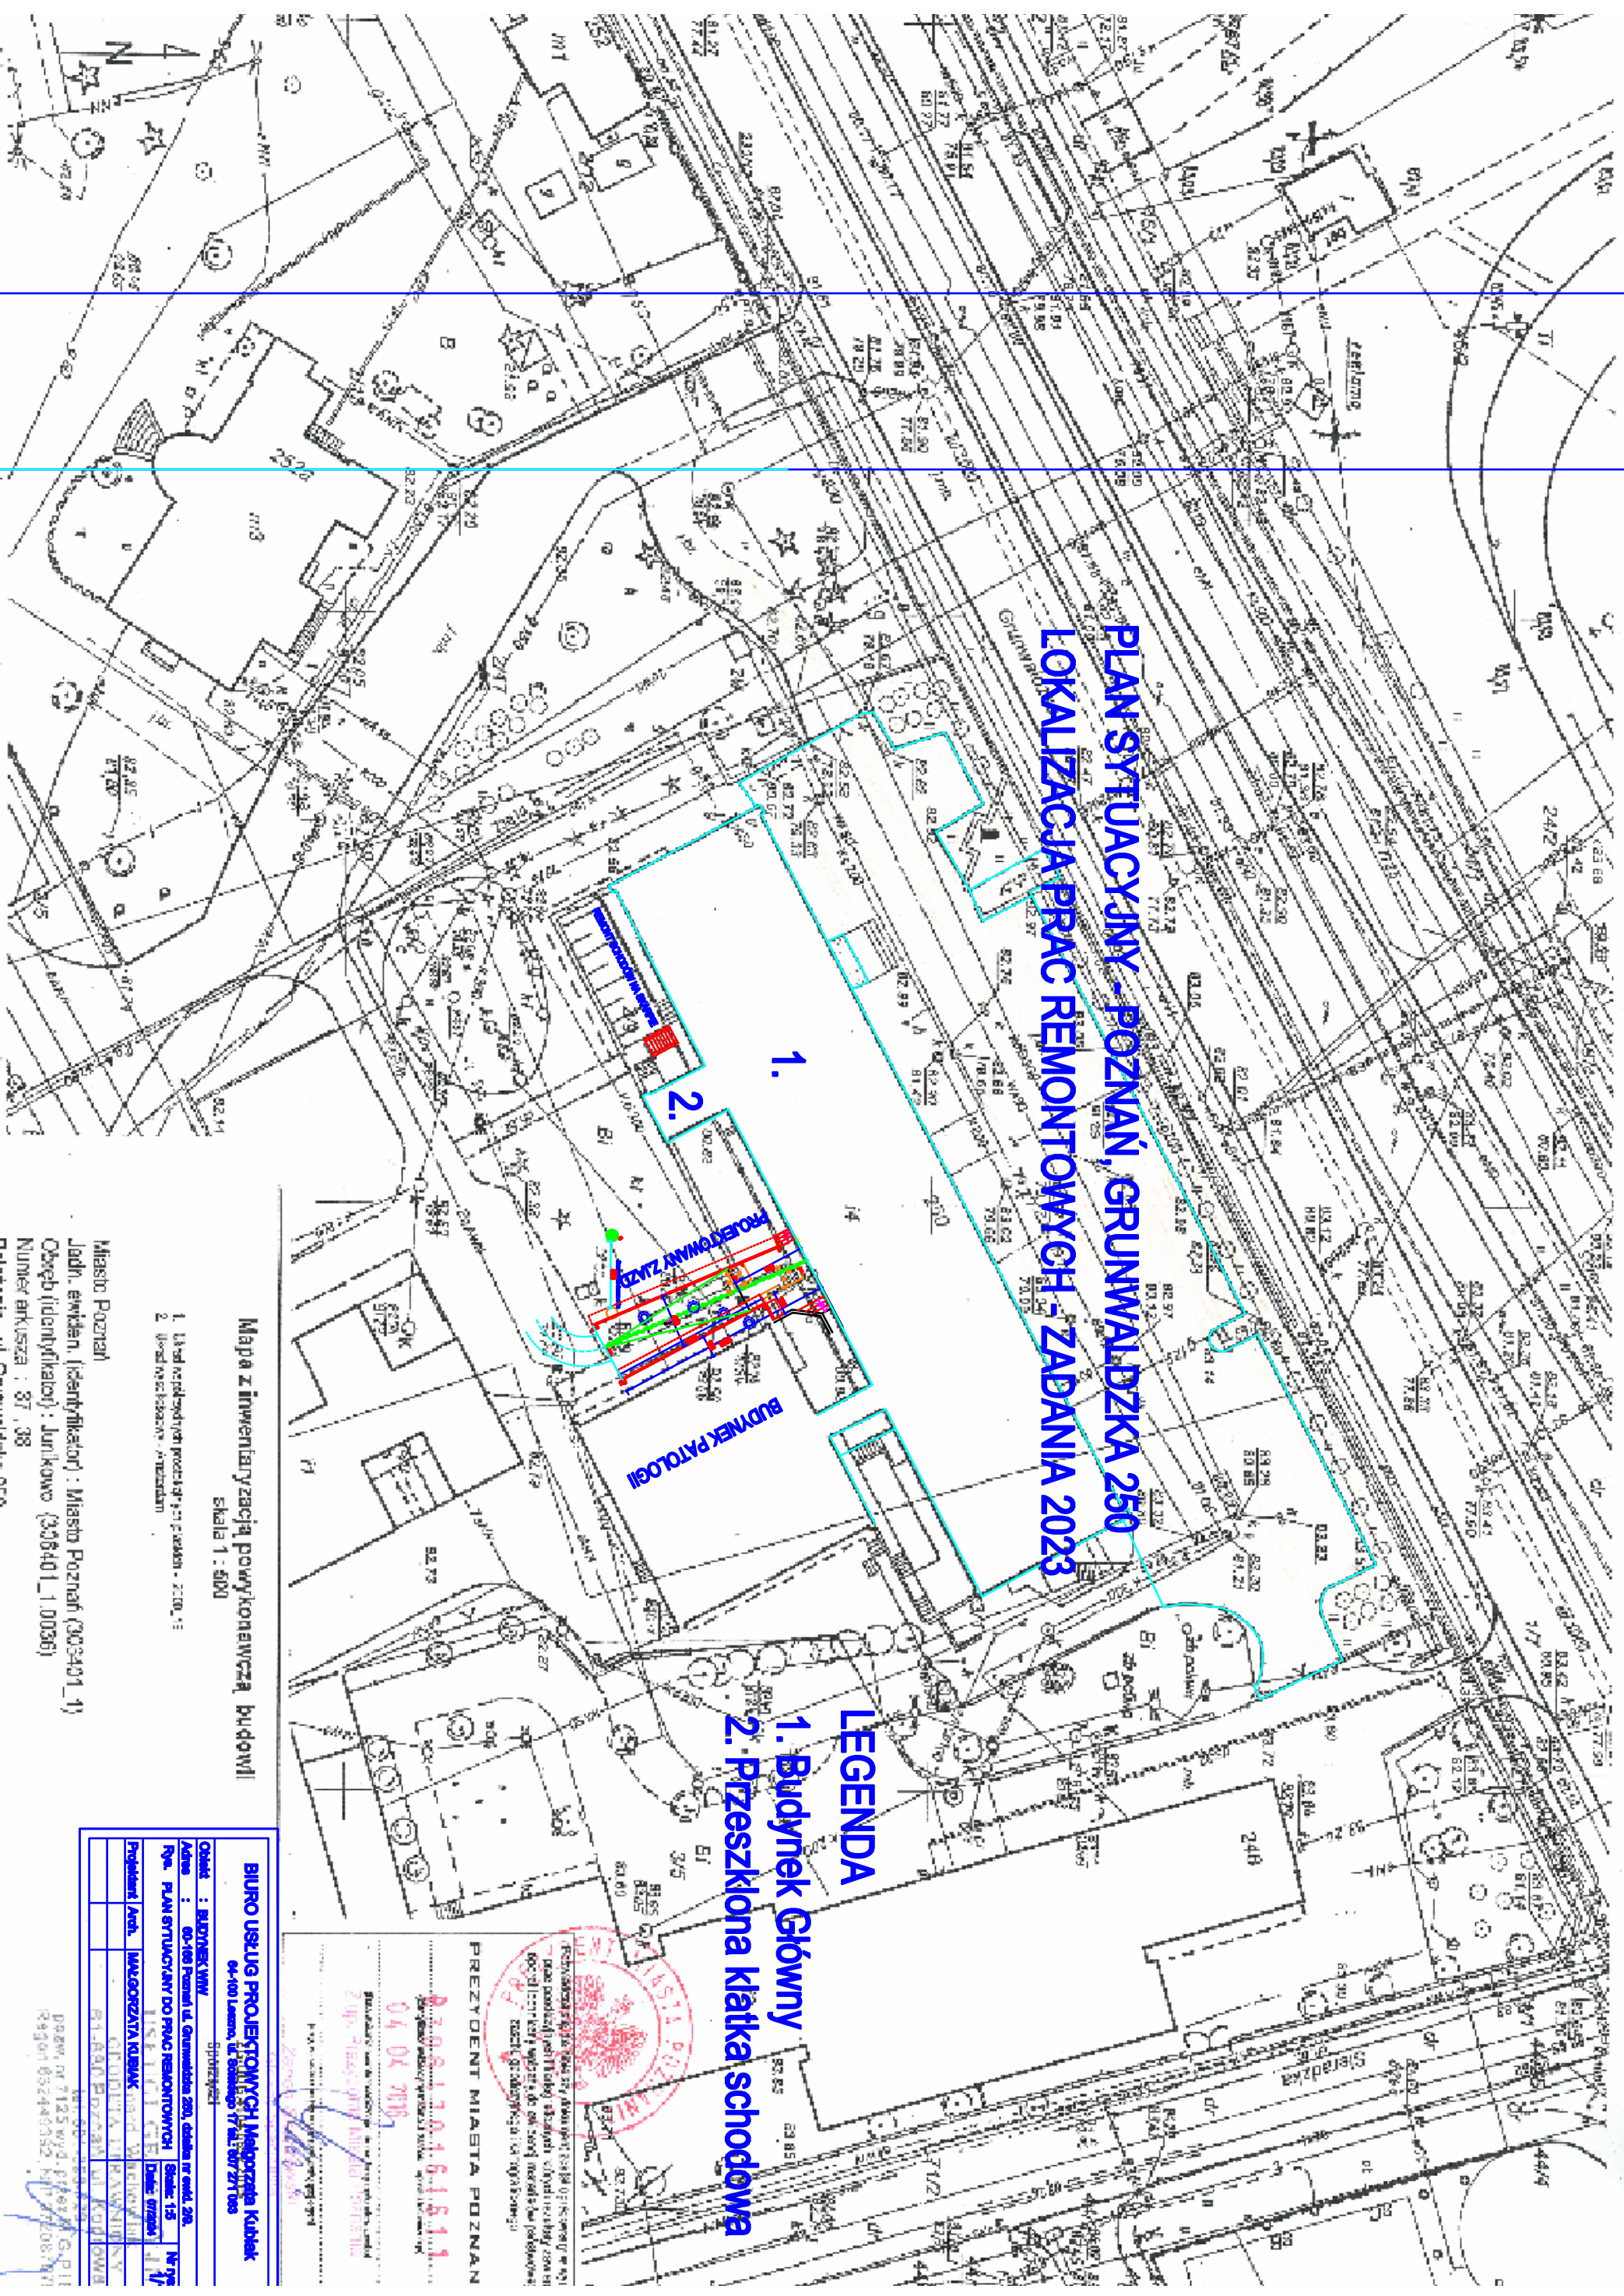

1.
2.
PROJEKTOWANY ZWIĄZ

LEGENDA
1. Budynek Główny
2. Przeszkłona klatka schodowa

Mapa z inwentaryzacją powykonawczą budowlą
skala 1 : 500

1. Układ realizacji prac remontowych - 2023 r.
2. Układ realizacji prac remontowych - 2024 r.

Miasto Poznań
Jedn. ewidenc. (identyfikator) : Miasto Poznań (303401_1)
Ogólny (identyfikator) : Jurkowo (303401_1.0036)
Numer arkusza : 37_38
Położenie ul. Grunwaldzka 250


Adres : 60-100 Poznań ul. Grunwaldzka 250, Godała nr ewid. 290	
Reg. PLAN SYTUACYJNY DO PRAC REMONTOWYCH Skala 1:50	
Instal. 1:50	
Projektant / Arch. : MAŁGORZATA KUCIAK	Instal. 1:50

PREZEDENT MIASTA POZNAŃ

04 04 788





