



Projektowana tablica bezpiecznikowa TB  
zlokalizowana w pomieszczeniu obsługi strzelnicy

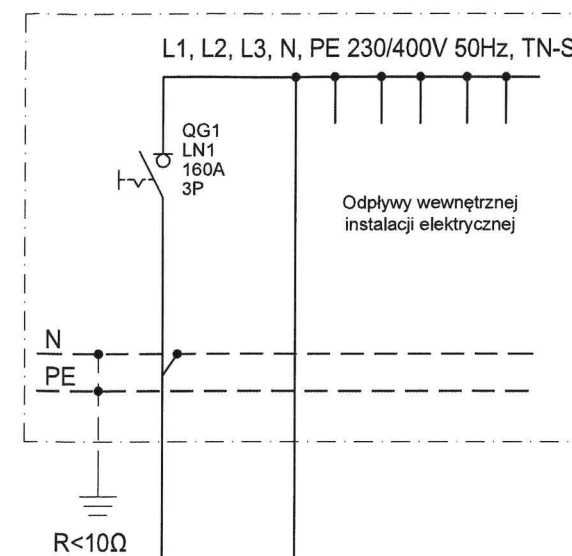

Projektowana tablica sterownicza TS

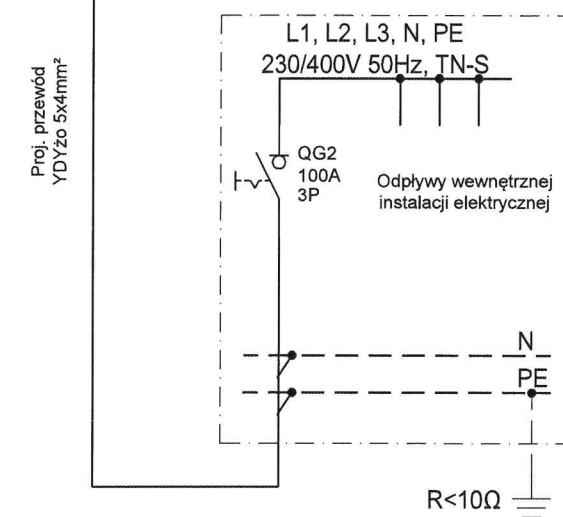

ZA ZGODNOŚĆ  
Z ORYGINAŁEM

DOKUMENTACJA  
POWYKONAWCZA