


Mapa do celów projektowych
Skala 1 : 500

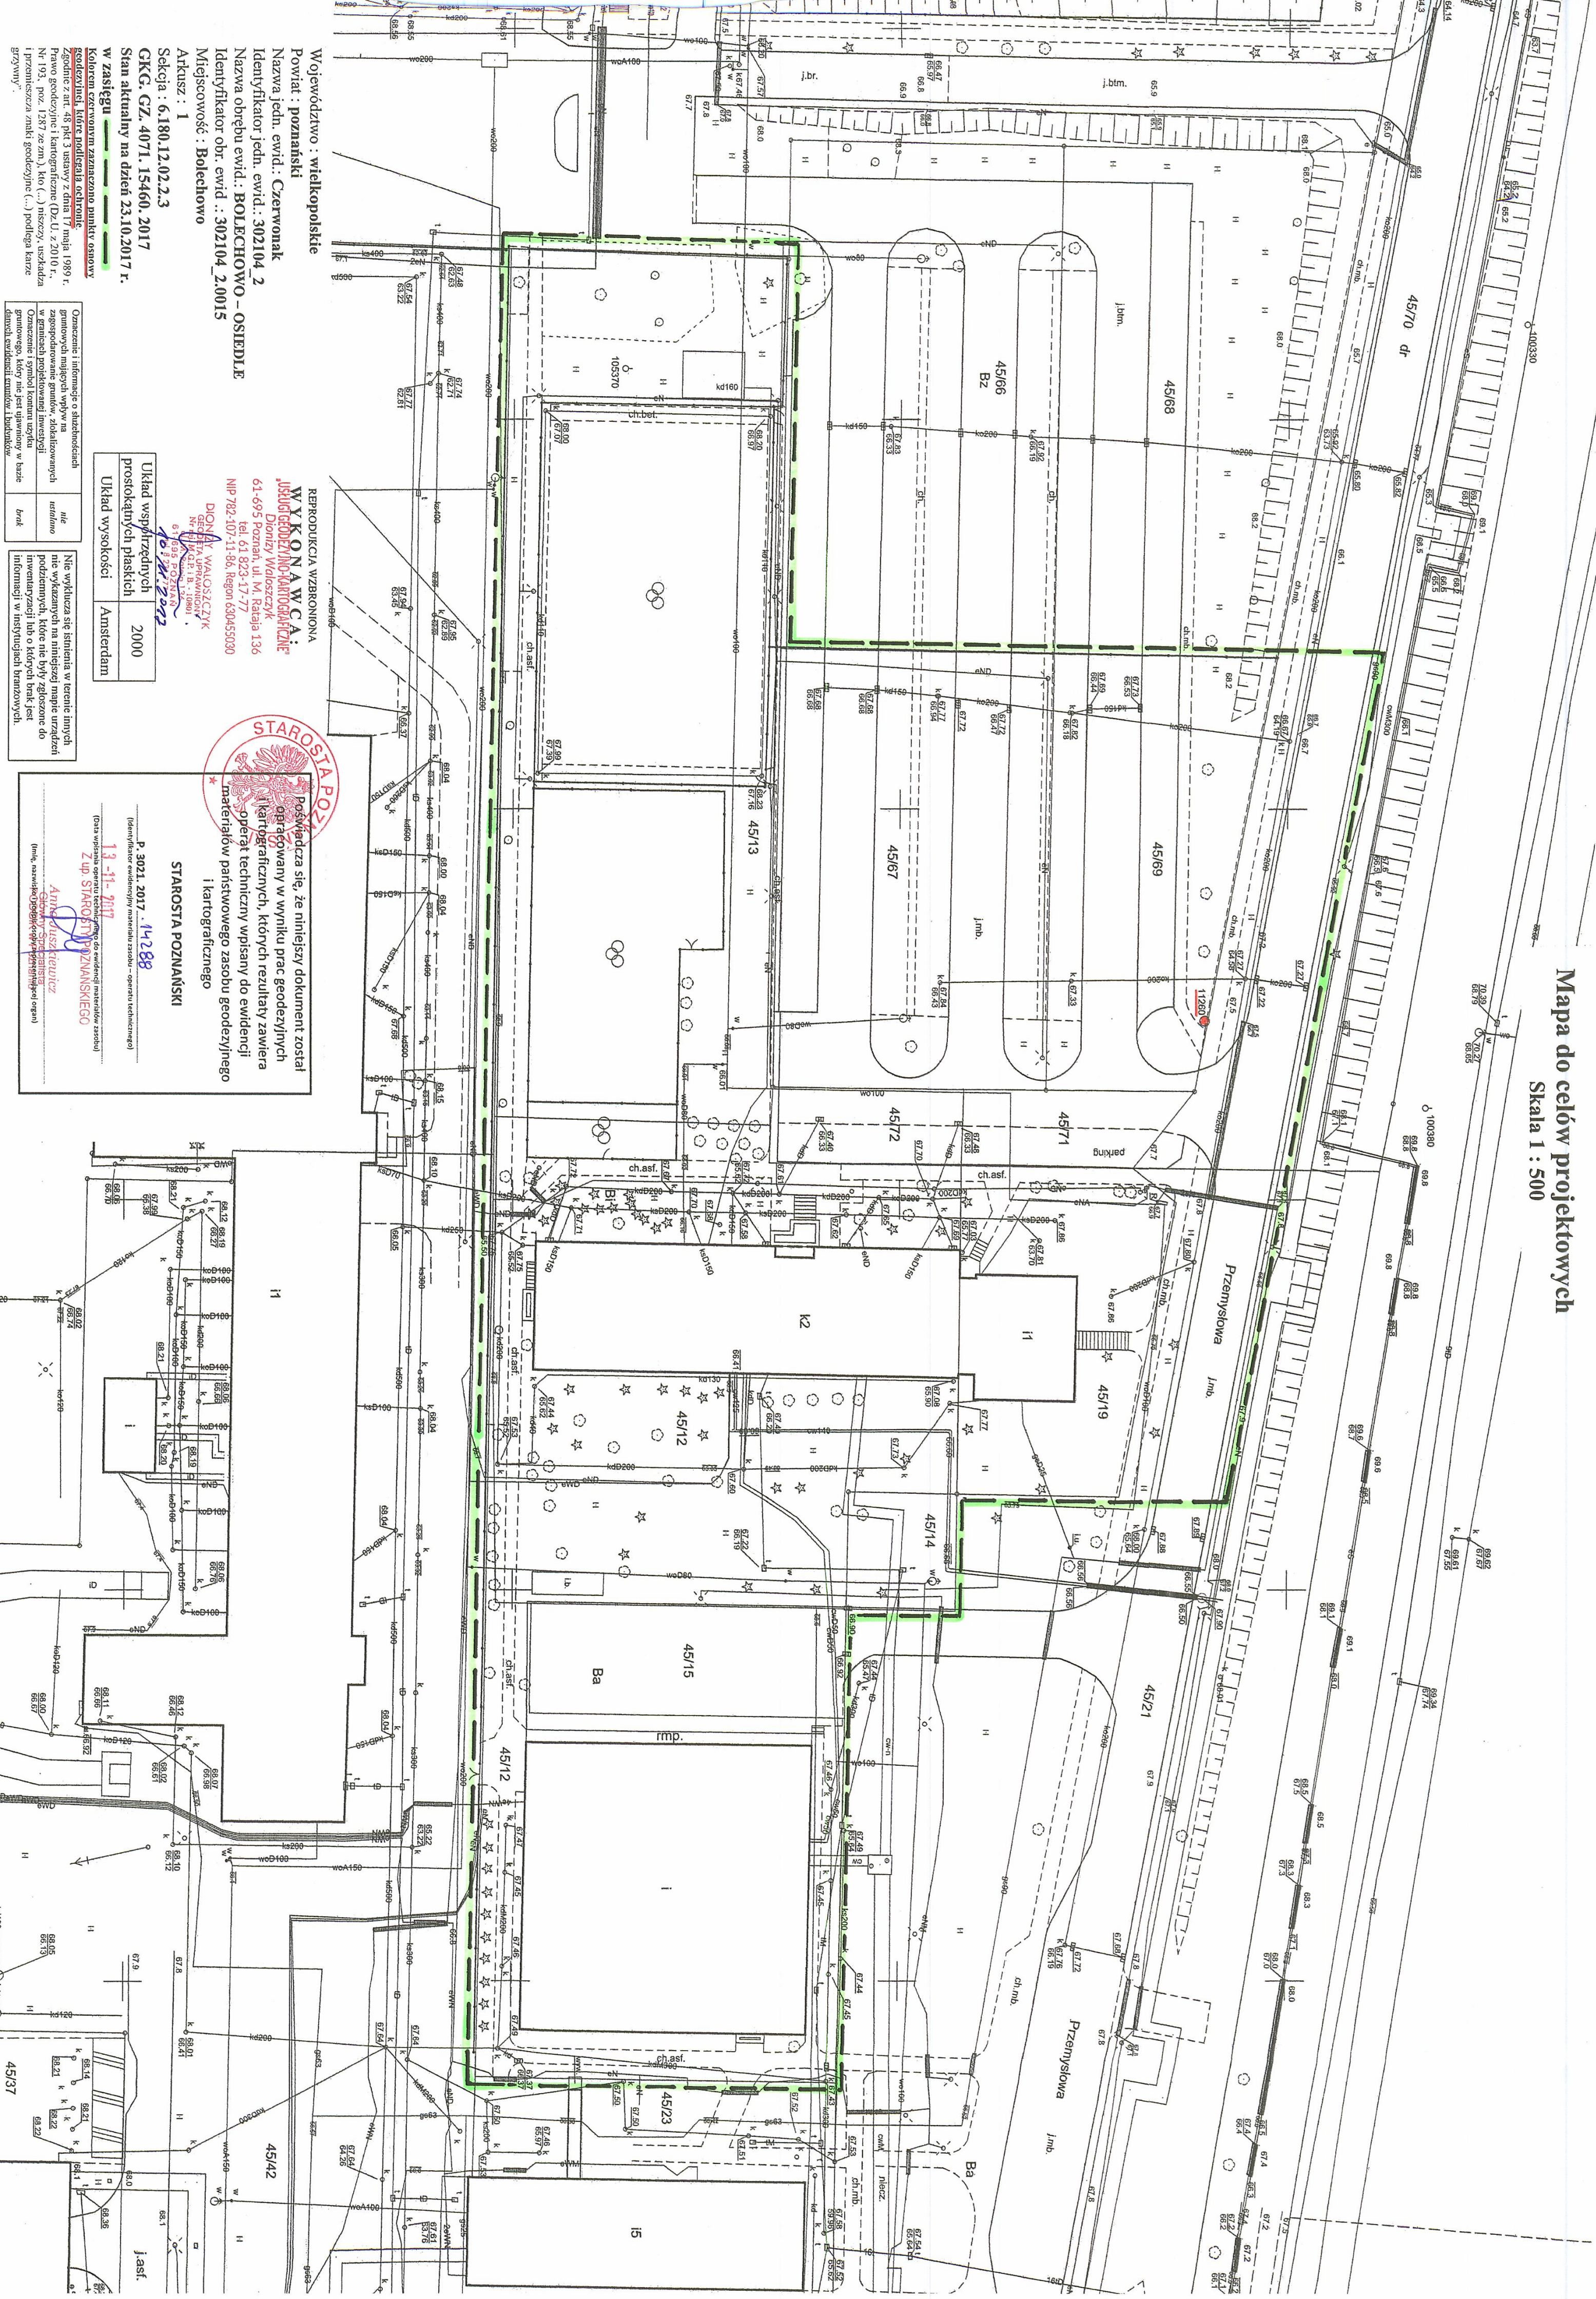

WYKONAWCA:
JUSCUD DZIENNY WADYSZYK
61-695 Poznań, ul. W. Rejzla 136
tel. 61 823-17-77
NIP 782-107-11-96, Regon 630455090
DIONA WAKOSZCZYK
GEODETA UPRAWNIENY
Nr 10412, B. 10801
61-699 POZNAŃ
10.01.2017

REPRODUKOWANIE WZBRONIONA
WYKONAWCA:
JUSCUD DZIENNY WADYSZYK
61-695 Poznań, ul. W. Rejzla 136
tel. 61 823-17-77
NIP 782-107-11-96, Regon 630455090
DIONA WAKOSZCZYK
GEODETA UPRAWNIENY
Nr 10412, B. 10801
61-699 POZNAŃ
10.01.2017

Starosta Powiatu Poznański
Pozwiewa się, że niniejszy dokument został
opracowany w wyniku prac geodezyjnych
i kartograficznych, których rezultaty zawiera
operat techniczny wpisany do ewidencji
materiałów państwowego zasobu geodezyjnego
i kartograficznego

STAROSTA POZNAŃSKI
P. 3021. 2017. 14288
13-11-2017
Z up. STAROSTY POZNAŃSKIEGO
Anna Juszczyk
Anna Juszczyk
Anna Juszczyk


Województwo : wielkopolskie
Powiat : poznański
Nazwa jedn. ewid.: Czerwonak
Identyfikator jedn. ewid.: 302104_2
Nazwa obrębu ewid.: BOLECHOWO – OSIEDLE
Identyfikator obr. ewid. : 302104_2.0015
Miejscowość : Bolechowo
Arkusz : 1
Sekcja : 6.180.12.02.2.3
CGK, GZ, 40/71, 15460, 2017
Stan aktualny na dzień 23.10.2017 r.
W zasięgu

Kolorom czerni oznaczono punkty osnowy
geodezyjnej, które podlega ochronie
Zgodnie z art. 48 pkt 3 ustawy z dnia 17 maja 1989 r.
Prawo geodezyjne i kartograficzne (Dz.U. z 2010 r.,
Nr 193, poz. 1387 ze zm.), kto (...) nieuczyni uszkadza
i przemieszcza znaki geodezyjne (...) podlega karze
grzywny

Układ współrzędnych
prostokątnych płaskich
2000
Układ wysokości
Amsterdam

Informacje o służebnościach
gruntych i innych prawach w
zakresie nieruchomości
w granicach projektowanej inwestycji

MAPA ZASADNICZA
SKALA 1: 500

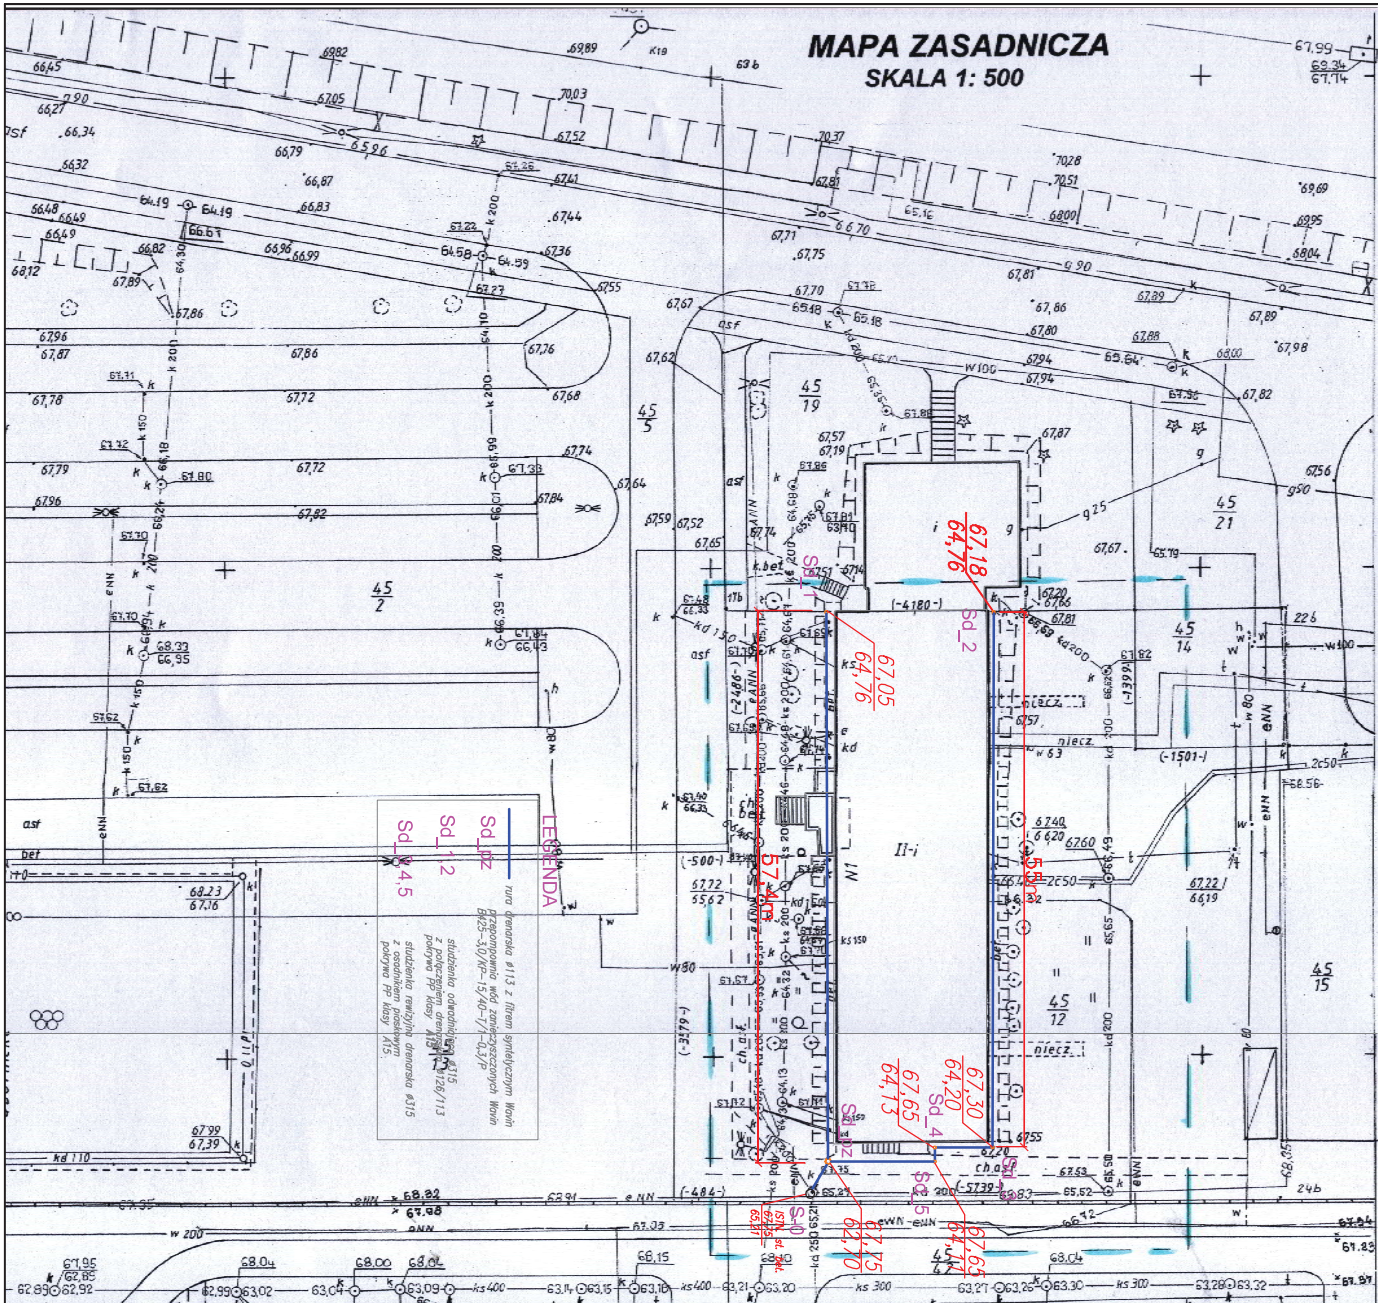

LEGENDA



Sd. 4.5 -

Tytuł rysunku: Plan sytuacyjny									
Opis obiektu: Bolechow ul. Dombnicka 1	Skala: 1:500								
<table border="1"> <tr> <td>Projektant: USLUGI PROJEKTOWE Wojciech Janikowiak</td> <td>Archiwizacja: Santarna</td> </tr> <tr> <td>Inwestor: Powiat Poznański ul. Jaskółskiego 18 Poznań</td> <td>Faza: PW</td> </tr> <tr> <td>Projektant mgr inż. Wojciech Janikowiak</td> <td>Wykonanie: 03.2010</td> </tr> <tr> <td>Opis obiektu: Bolechow ul. Dombnicka 1</td> <td>Opis projektu: Bolechow</td> </tr> </table>		Projektant: USLUGI PROJEKTOWE Wojciech Janikowiak	Archiwizacja: Santarna	Inwestor: Powiat Poznański ul. Jaskółskiego 18 Poznań	Faza: PW	Projektant mgr inż. Wojciech Janikowiak	Wykonanie: 03.2010	Opis obiektu: Bolechow ul. Dombnicka 1	Opis projektu: Bolechow
Projektant: USLUGI PROJEKTOWE Wojciech Janikowiak	Archiwizacja: Santarna								
Inwestor: Powiat Poznański ul. Jaskółskiego 18 Poznań	Faza: PW								
Projektant mgr inż. Wojciech Janikowiak	Wykonanie: 03.2010								
Opis obiektu: Bolechow ul. Dombnicka 1	Opis projektu: Bolechow								

KERG: 101-16/2010
Województwo: wielkopolskie
Powiat: poznański
Gmina: Czerwonak
Obwód: Bolechowo
Arkusz: 1
Sekcja: Arkusz 1 ; 4
Działka: 45/12

REPRODUKCYJA WZBRONIONA

wykonawca
USLUGI GEODEZYJNO-KARTOGRAFICZNE
Maciej Brylewski
60-681 Poznań, os. B. Chrobrego 2746
tel. (061) 822-64-58
NIP 972-018-86-11 REGON 630454207

Maciej Brylewski
geodeta uprawniony
nr upr. 15007
60-681 Poznań, os. B. Chrobrego 2746
tel. (061) 822-64-58, Regon 630454207

Nie wyklucza się istnienia w terenie innych nie wykazanych na niniejszej mapie urządzeń podziemnych, które nie były zgłoszone do inwentaryzacji lub o których brak jest informacji w instytucjach branżowych.

Stan aktualny na dzień **12.03.2010 r.**

STAROSTA POZNAŃSKI

Powiatowy Ośrodek Dokumentacji Geodezyjnej i Kartograficznej w Poznaniu

W obszarze oznaczonym linią dokonano aktualizacji treści mapy zasadniczej. Dokumenty z pomiaru uzupełniającego przyjęto do zasobu powiatowego w dniu 16.03.2010 r. I zaewidencjonowano pod nr 101 - 16/2010. Niniejsza mapa może służyć do celów projektowych. Projektowane obiekty budowlane wymagające pozwolenia na budowę podlegają wytyczeniu i inwentaryzacji powykonawczej przez jednostki uprawnione do wykonywania prac geodezyjnych.

Poznań, dnia 16.03.2010 r.

2 up. STAROSTY POZNAŃSKIEGO

(imię i nazwisko, podpis, stanowisko służbowe osoby upoważnionej)

