

STAROSTA POZNAŃSKI

OPINIA 1150/2014

uzgodnienia dokumentacji projektowej

Podstawa prawna wydania opinii:

art. 27 i 28 ustawy z dnia 17 maja 1989 r. „Prawo geodezyjne i kartograficzne” (t.j. Dz. U. z 2010 r. nr 193 poz. 1287 ze zm.) oraz § 20 ust. 1 Rozporządzenia Ministra Rozwoju Regionalnego i Budownictwa z dnia 2 kwietnia 2001 r. w sprawie geodezyjnej ewidencji sieci uzbrojenia terenu oraz zespołów uzgadniania dokumentacji projektowej (Dz. U. z 2001r. Nr 38 poz. 455).

Przedmiot uzgodnienia : ***Sieć wodociągowa i sieć kanalizacji sanitarnej z przyłączami***

Inwestor lub
przedstawiciel
inwestora: ***STUDIO ML Maciej Łabno
Plac Niepodległości 15
62-035 Kórnik***

Na zlecenie z dnia : ***1.04.2014 r.***
Data wpływu zlecenia do zespołu : ***1.04.2014 r.***

Zespół Uzgadniania Dokumentacji Projektowej opiniuje pozytywnie lokalizację przedmiotu uzgodnienia.

***obręb Bnin, ul. Konarska/Zwierzyniecka, gmina Kórnik
powiat poznański, woj. wielkopolskie***

Uwagi i zalecenia:

OPERATOR GAZOCIĄGÓW PRZESYŁOWYCH „GAZ-SYSTEM” O/POZNAŃ :
Bez uwag.

POLSKA SPÓŁKA GAZOWNICTWA Sp. z o. o. ODZIAŁ W POZNANIU:
Szczegółowy przebieg sieci gazowej należy ustalić w terenie na podstawie próbnych przekopów.
W pobliżu sieci gazowej wykopy wykonywać ręcznie.
Zachować normatywne odległości od istniejącego gazociągu zgodnie (Dz. U. z dnia 4.06.2013 r. poz. 640).
W terminie 7 dni przed rozpoczęciem robót wykonawca musi zgłosić się w PSG – RDG Poznań Wschód ul. Kórnicka 224 Zalasewo – Swarzędz.

NETIA S.A. :
Bez uwag.

INEA S.A. :
Bez uwag.

ENEA OPERATOR Sp. z o. o. :
W miejscu skrzyżowania i zbliżenia z kablem energetycznym wykopy należy prowadzić ręcznie. Kabel w wykopie zabezpieczyć zachować normatywne odległości. Przed przystąpieniem do prac należy zgłosić się w Pogotowiu Energetycznym w Kórniku. Szczegółowy przebieg linii kablowych należy ustalić na podstawie próbnych przekopów.

REJON WSPARCIA TELEINFORMATYCZNEGO ROA POZNAŃ:
Bez uwag.

AQUANET S.A. :
Projekt uzgodnić branżowo.

ZDP :
Nie dotyczy dróg powiatowych.

POZNAŃSKIE CENTRUM SUPERKOMPUTEROWO – SIECIOWE :
Nie dotyczy.


PRZEWODNICZĄCY ZESPOŁU :

UWAGI I ZALECENIA :



Dolączono wydruk nakładki ZUDP ze względu na projektowaną sieć eNN ZUDP 439/2014.

1. Stosownie do art. Ustawy z dnia 17 maja 1989 r. „Prawo Geodezyjne i Kartograficzne” (Dz. U. Nr 30 poz. 163 z późniejszymi zmianami) Inwestor jest zobowiązany, po uzyskaniu pozwolenia na budowę do wyznaczenia na gruncie oraz inwentaryzacji powykonawczej (przed zasypaniem) obiektów budowlanych przez uprawnione jednostki wykonawstwa geodezyjnego.
 2. Zobowiązuje się wykonawcę prac inwestycyjnych do ochrony i zabezpieczenia znajdujących się na terenie realizowanej inwestycji punktów osnowy geodezyjnej i punktów granicznych (Dz. U. Nr 30 poz. 163 art. 15.1). W przypadku zniszczenia lub uszkodzenia w/w punktów, osoby odpowiedzialne za ochronę i zabezpieczenie punktów osnowy geodezyjnej i punktów granicznych podlegają karze grzywny. (Dz. U. Nr 30 poz. 163 art. 48.1 z późniejszymi zmianami).
 3. Zmiany w stosunku do uzgodnionej dokumentacji wymagają dodatkowych uzgodnień Zespołu Uzgadniania Dokumentacji Projektowej przy Starostwie Powiatowym w Poznaniu.
 4. Stosownie do rozporządzenia Ministra Rozwoju Regionalnego i Budownictwa z dnia 2 kwietnia 2001 r. uzgodnienie zachowuje ważność przez okres 3 lat od dnia wydania opinii chyba, że straci ważność gdy zostanie zmieniona lub uchylona decyzja o warunkach zabudowy i zagospodarowania terenu, zatwierdzeniu projektu budowlanego oraz pozwoleniu na budowę. (Dz. U. Nr 38 poz. 455).
 5. Należy uwzględnić uwagi zawarte w uzgodnieniach branżowych.
 6. Integralną częścią opinii ZUDP jest mapa z naniesioną projektowaną inwestycją wraz z pieczęcią uzgodnienia.
 7. Prace ziemne w pobliżu istniejących urządzeń podziemnych wykonać ręcznie bez użycia sprzętu mechanicznego.
 8. W wypadku kolizji z drzewami zgodę na ewentualną wycinkę drzew należy uzyskać w Urzędzie Miejskim w Kórniku.
 9. Na podstawie Zarządzenia Starosty Poznańskiego nr 121/2006 z dn. 13.09.2006 r. w sprawie powołania Zespołu Uzgadniania Dokumentacji Projektowej konsultant TP S.A. uczestniczył w posiedzeniach zespołu. Przedstawiciele firmy Orange Polska S.A. rezygnując z uczestnictwa w procesie uzgadniania tras projektowanych wszystkich rodzajów sieci i przyłączy pozbawiają się możliwości wpływania na uzgodnione w zespole trasy.
- Przedłożony projekt został przez komisję Zespołu uzgodniony z zachowaniem w/w uwag oraz informacji Zespołu dot. obowiązujących warunków do realizacji budowy.
- Uwaga:** uzgodnienie niniejsze jest opinią techniczną i nie zastępuje pozwolenia na budowę wydawanego zgodnie z obowiązującymi przepisami prawa budowlanego.
- Kopię opinii wraz z załącznikiem mapowym należy udostępnić wykonawcy terenowemu.

Z upoważnienia Starosty Poznańskiego

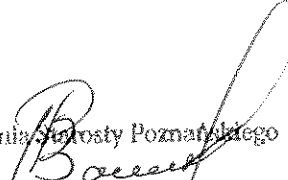
Paweł Boruszewski
w. z. Przewodniczącego Zespołu Uzgadniania
Dokumentacji Projektowej
PODOK w Poznaniu

.....
(podpis przewodniczącego zespołu z imienną pieczęcią
z upoważnienia starosty)

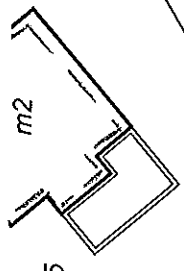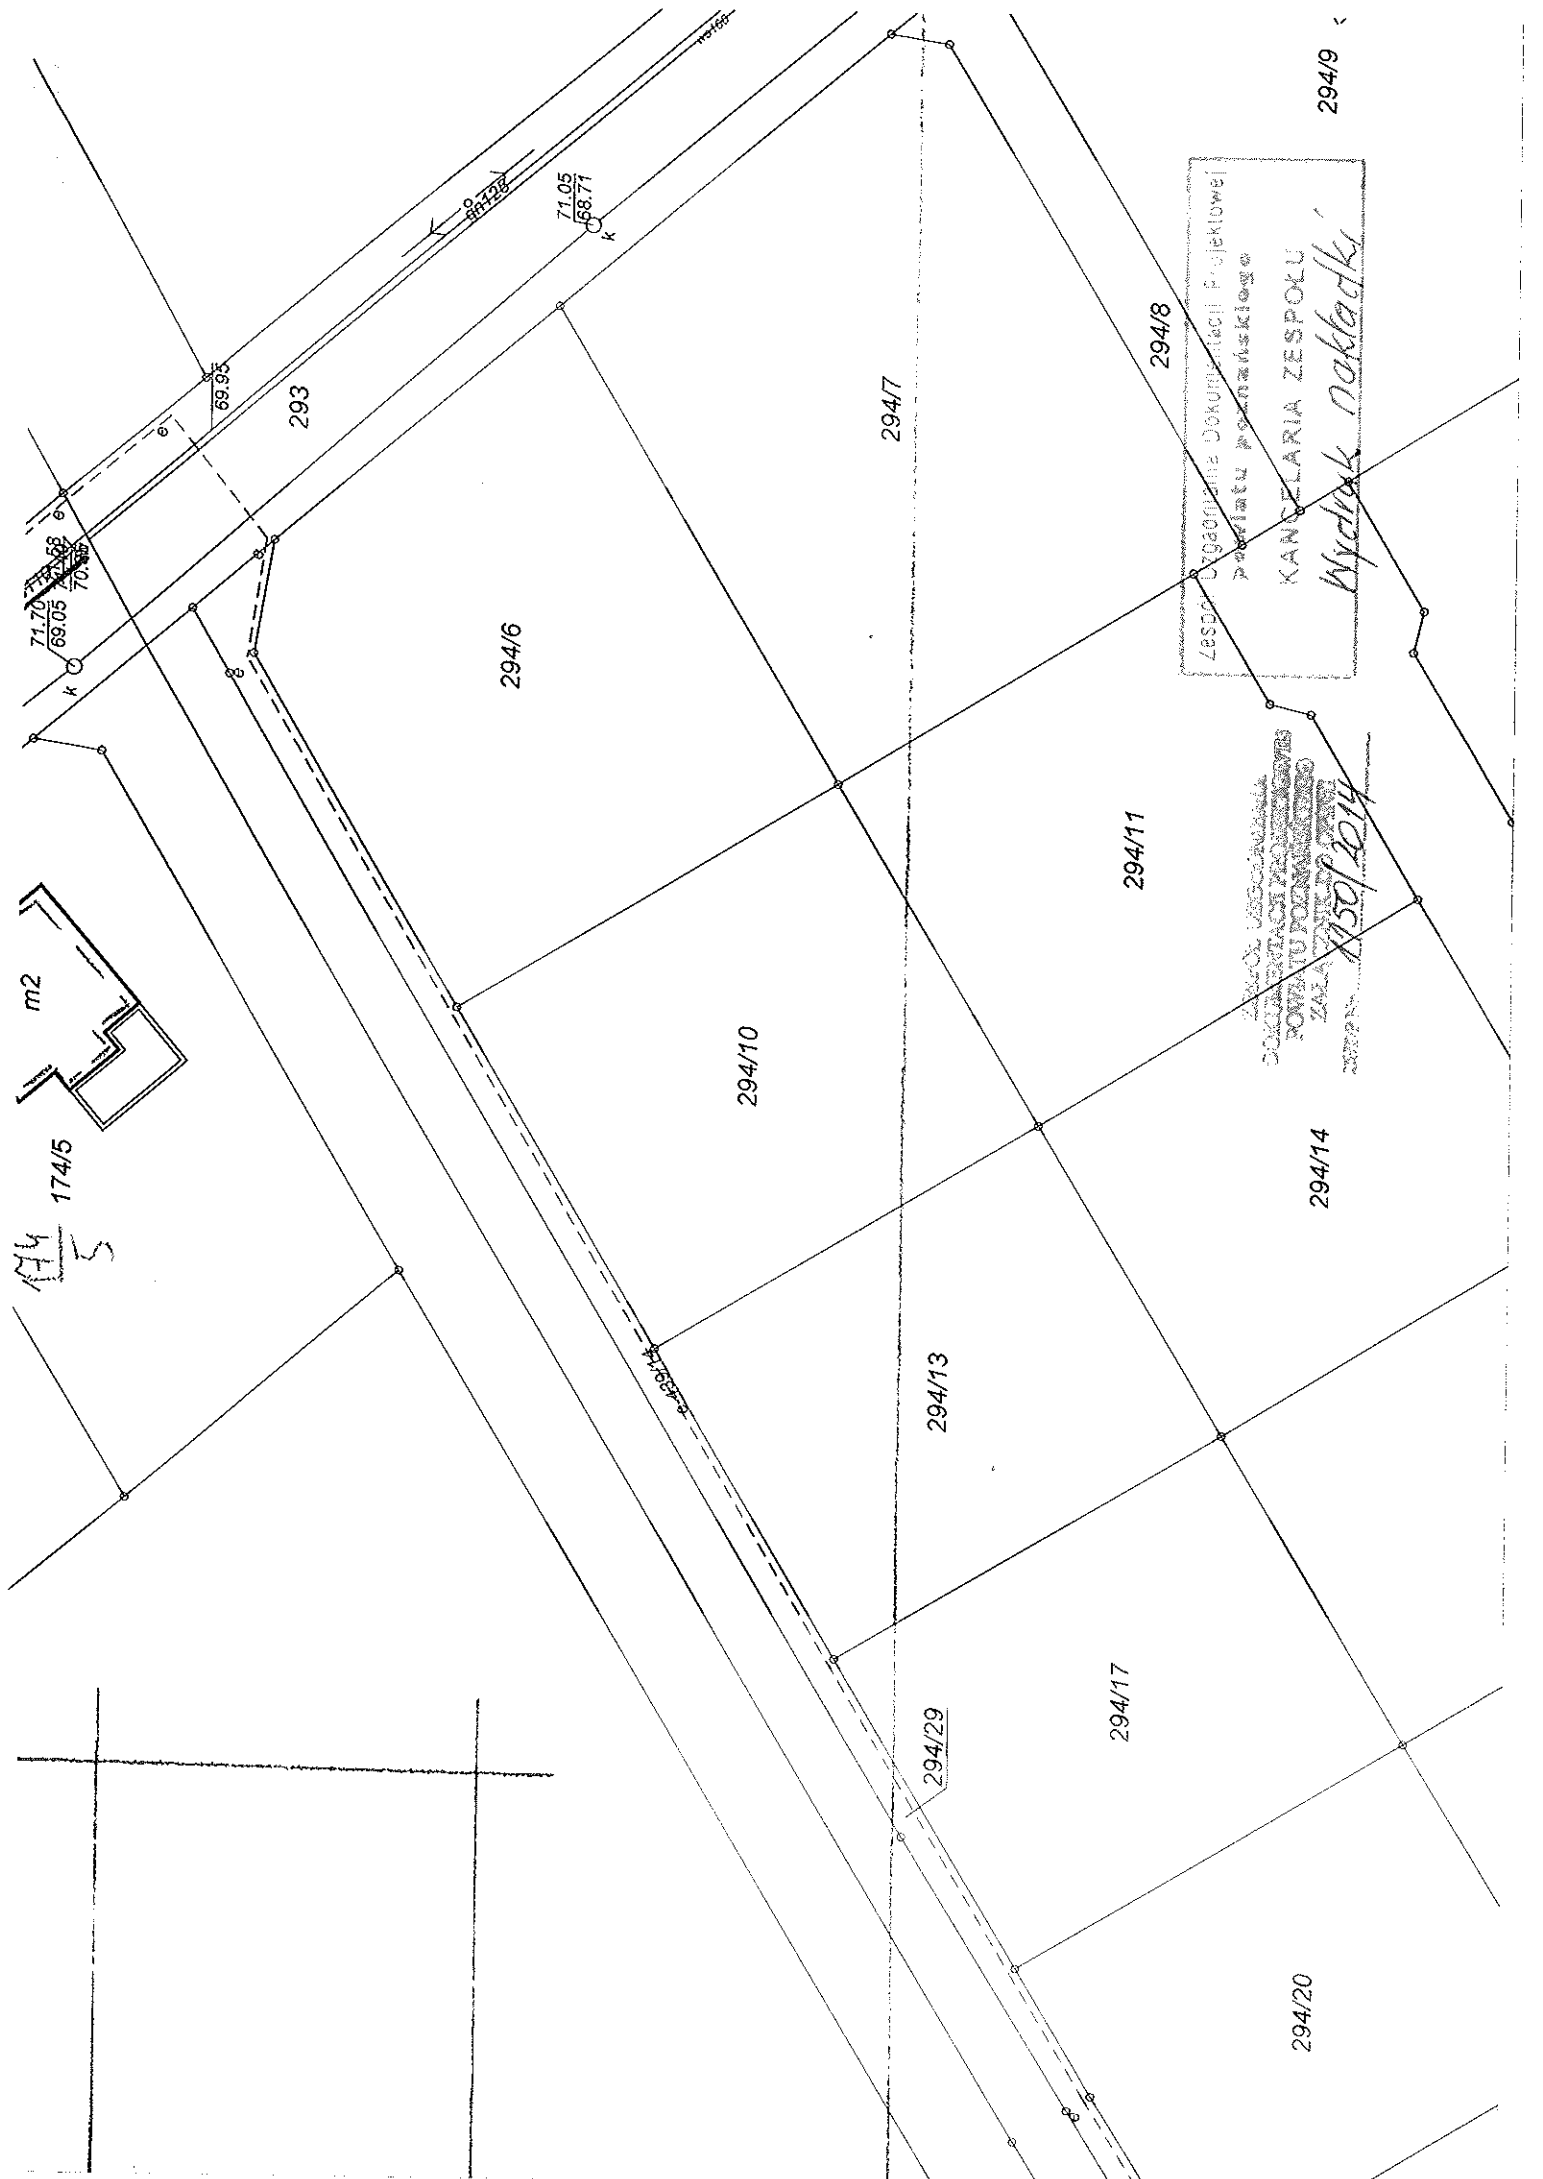

174/5

71.70
69.05
70.55
k

69.95

293

294/6

71.05
68.71
k

294/10

294/7

294/13

294/29

294/17

294/11

294/8

294/20

294/14

294/9

KANCELARIA ZESPOŁU
Wydruk nakładki

150/2014