

Pan Jacek Blicharz
KSZTAŁT
Pracownia Projektowa
ul. Głowackiego 17A
39-200 Dębica

Dotyczy: **uzgodnienia planu zagospodarowania terenu planowanej inwestycji pn. „Przebudowa ul. Gawrzyłowskiej na dz. 1207/5 obr. 4 w Dębicy”.**

W odpowiedzi na Pana wniosek z dnia 18.07.2020 r. (data wpływu: 22.07.2020 r.) uzupełniony dnia 04.08.2020 r., Wodociągi Dębickie Sp. z o. o. informuje, że uzgadnia przedstawiony plan zagospodarowania terenu planowanej inwestycji pn. „Przebudowa ul. Gawrzyłowskiej na dz. 1207/5 obr. 4 w Dębicy”, na następujących warunkach:

- 1) akceptuje się przedstawiony projekt przebudowy ulicy Gawrzyłowskiej w Dębicy, zgodnie z przedłożonym planem zagospodarowania terenu,
- 2) należy zachować normatywne przykrycie istniejących sieci wodociągowych i kanalizacji sanitarnej,
- 3) należy zachować normatywne odległości od sieci wod. – kan.,
- 4) projektowana kanalizacja deszczowa wraz z wpustami kanalizacji deszczowej nie może kolidować z istniejącą siecią wodociągową,
- 5) w przypadku nie możliwości zachowania normatywnej odległości od projektowanych kratek kanalizacji deszczowej do istniejących wodociągów, należy zaprojektować izolację termiczną na istniejących wodociągach przy zbliżeniu do proj. kratek kanalizacji deszczowej, w postaci rury osłonowej dwudzielnej DN 400 mm, o długości 2 m (po 1 m z każdej strony rury) wypełnioną pianką poliuretanową,
- 6) istniejące urządzenia sieci wodociągowej i kanalizacji sanitarnej tj. skrzynki zasuw i skrzynki hydrantowe, studnie rewizyjne, należy dostosować do nowej niwelety pasa drogowego,
- 7) ze względu na istniejące uzbrojenie w/w ulicy w sieć wodociągową i kanalizacji sanitarnej prosimy o powiadomienie nas o realizacji przedmiotowej inwestycji na dwa tygodnie przed jej rozpoczęciem (m. in. w celu sprawdzenia kompletności oznakowania zasuw wodociągowych) oraz o terminie jej zakończenia,
- 8) roboty ziemne w rejonie istniejących sieci wodociągowych i kanalizacji sanitarnej należy wykonać ręcznie i pod nadzorem pracownika Wodociągów Dębickich,
- 9) inwentaryzację powykonawczą należy uzgodnić w Wodociągach Dębickich,
- 10) opieczątowane plansze planu zagospodarowania terenu rys nr 1 i rysunków szczegółowych nr 4a, 4b, 4c stanowią integralną część uzgodnienia.

Z poważaniem

PREZES ZARZĄDU

Jacek Gil


Opracowała: Małgorzata Lewandowska

Otrzymują:

1 x Adresat + 4 x uzgodnione plansze

1 x a/a

Wodociągi Dębickie sp. z o.o.
39-200 Dębica, ul. Kosynierów Racławickich 35
tel. /+48/ 14 - 670 51 71, /+48/ 14 - 676 00 83 ; fax /+48/ 14 - 677 94 27
Nr KRS: 0000044893 - Sąd Rejonowy w Rzeszowie XII Wydział Gospodarczy KRS
Kapitał zakładowy: 43.748.000 PLN ; REGON: 850489543 ; NIP: 872-000-42-72
Nr rejestrowy BDO: 000005561
www.wodociagi.debickie.pl ; e-mail: poczta@wodociagi.debickie.pl

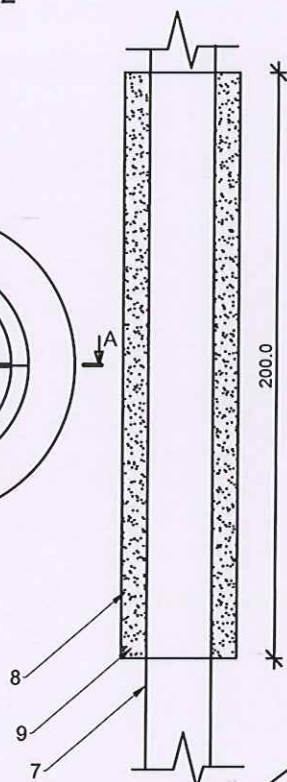

1. Kręgi betonowe prefabrykowane Ø 500
2. Wpust żeliwny typu ciężkiego
3. Płyta pokrywowa betonowa
4. Pierścień odciążający betonowy
5. Uzupełnienie zaprawą cementową
6. Rura przewodowa Ø 160 itd.
7. Rura wodociągowa Ø225
8. Rura dwudzielna Ø400
9. Izolacja pianką poliuretanową

39-200 Dębica
ul. Kosynierów Raclawickich 35
tel. 14 670 51 71, 14 676 00 83, fax 14 677 94 27
NIP 872-000-42-72, Regon 850489543
KRS: 000004892 kapitał zakładowy: 43.748.000 PLN

3 dnia 05.08.2020n

mgr inż. Małgorzata Lewandowska



KSZTAŁT pracownia projektowa
Jacek Blicharz
Zawierzbie 45B
39-204 Zawierzbie
NIP 872 215 79 27
tel. 509648749
e-mail: ksztalt.pracownia@gmail.com

e-mail: ksztalt.pracownia@gmail.com

Nazwa i adres inwestycji:	Przebudowa ul. Gawrzyłowskiej na działce 1207/5, obr. 0004 m. Dębica			
Inwestor:	GMINA MIASTA DĘBICY UL. RATUSZOWA 2, 39-200 DĘBICA			
Temat:	STUDZIENKA WODOŚCIEKOWA ULICZNA BEZ OSADNIKA KŚ-2 ZBLIŻENIE DO WODOCIĄGU			
Branża:	Funkcja:	Imię,nazwisko, nr uprawnień	Podpis	
Drogowa	Opracował	Jacek BLICHARZ		Nr rys. 4a
				Data 07.2020
				Skala 1:25

1. Kręgi betonowe prefabrykowane Ø 500
2. Wpust żeliwny typu ciężkiego
3. Płyta pokrywowa betonowa
4. Pierścień odciążający betonowy
5. Uzupełnienie zaprawą cementową
6. Rura przewodowa Ø 160 itd.
7. Rura wodociągowa Ø225
8. Rura dwudzielna Ø400
9. Izolacja pianką poliuretanową

Technical drawing of a mechanical part (Fig. 1) showing a cross-section and a top view. The cross-section includes dimensions: 0,00, 15,0, 65,00, 25,0, 100,0, 50,00, 0,90, 62,00, and 1,20. Callouts 1 through 9 identify various features.

39-200 Dębica
ul. Kosynierów Racławickich 35
tel. 14 670 51 71, 14 676 00 83, fax 14 677 94 27
NIP 872-000-42-72, Regon 850489543
KRS: 0000044892, kamis@zskidow.pl, 13.748.000 PLN

Uzgodziamo pismem
data: NS/18U/5066/2P20
z dnia 05.08.2020r.

INSPEKTOR
ds. Technicznych


mgr inż. Małgorzata Lewandowska



KSZTAŁT pracownia projektowa
Jacek Blicharz
Zawierzbie 45B
39-204 Zawierzbie
NIP 872 215 79 27
tel. 509648749
e-mail: ksztalt.pracownia@gmail.com

Nazwa i adres inwestycji:	Przebudowa ul. Gawrzyłowskiej na działce 1207/5, obr. 0004 m. Dębica			
Inwestor:	GMINA MIASTA DĘBICY UL. RATUSZOWA 2, 39-200 DĘBICA			
Temat:	STUDZIENKA WODOŚCIEKOWA ULICZNA BEZ OSADNIKA KŚ-3 ZBLIŻENIE DO WODOCIĄGU			
Branża:	Funkcja:	Imię,nazwisko, nr uprawnień	Podpis	
Drogowa	Opracował	Jacek BLICHARZ		Nr rys. 4b
				Data 07.2020
				Skala 1:20


Widok z góry wpustu ulicznego KŚ-5, KŚ-7, KŚ-9, KŚ-11
zbliżenie do wodociągu Wo200

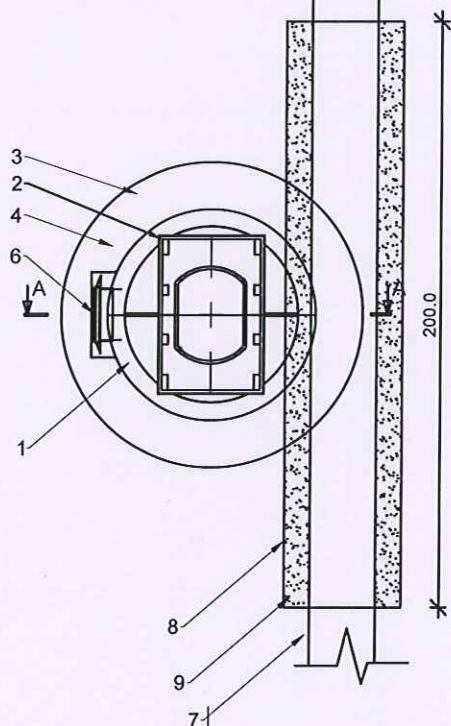

LEGENDA:

1. Kręgi betonowe prefabrykowane Ø 500
2. Wpust żeliwny typu ciężkiego
3. Płyta pokrywowa betonowa
4. Pierścień odciążający betonowy
5. Uzupełnienie zaprawą cementową
6. Rura przewodowa Ø 160 itd.
7. Rura wodociągowa Ø200
8. Rura dwudzielna Ø400
9. Izolacja pianką poliuretanową

GRANICA PASA DROGOWEGO

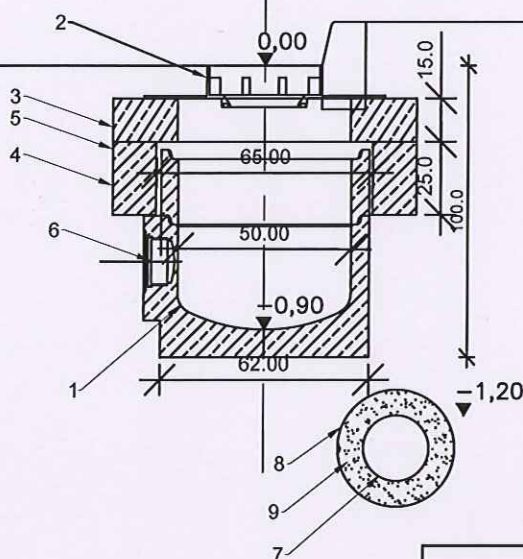

WODOCIĄGI DĘBICKIE Sp. z o.o.

39-200 Dębica

ul. Kosynierów Racławickich 35

tel. 14 670 51 71, 14 676 00 83, fax 14 677 94 27

NIP 872-000-42-72, Regon 850489543

KRS: 0000044893, kapitał zakładowy: 43.748.000 PLN

uzgodniono pismem

z datą: NS/NSU/5066/2p2p

z dnia 05.08.2020r.

INSPEKTOR
ds. Technicznych

mgr inż. Małgorzata Lewandowska



KSZTAŁT pracownia projektowa
Jacek Blicharz
Zawierbie 45B
39-204 Zawierbie
NIP 872 215 79 27
tel. 509648749
e-mail: ksztalt.pracownia@gmail.com

Nazwa i adres inwestycji:	Przebudowa ul. Gawrzyłowskiej na działce 1207/5, obr. 0004 m. Dębica			
Inwestor:	GMINA MIASTA DĘBICY UL. RATUSZOWA 2, 39-200 DĘBICA			
Temat:	STUDZIENKA WODOŚCIEKOWA ULICZNA BEZ OSADNIKA KŚ-5, KŚ-7, KŚ-9, KŚ-11 ZBLIŻENIE DO WODOCIĄGU			
Branża:	Funkcja:	Imię, nazwisko, nr uprawnień	Podpis	
Drogowa	Opracował	Jacek BLICHARZ		Nr rys. 4c
				Data 07.2020
				Skala 1:20