


sterowanie pracą pomp i klap odcinających ze sterownika technologii związanej z osadem ściekowym (wg odrębnego opracowania technologicznego)

sterowanie pracą pompy z układu związanego z generatorem (wg odrębnego opracowania technologicznego)

opis/description	podpis/signature	data/date	rewizja/rev.

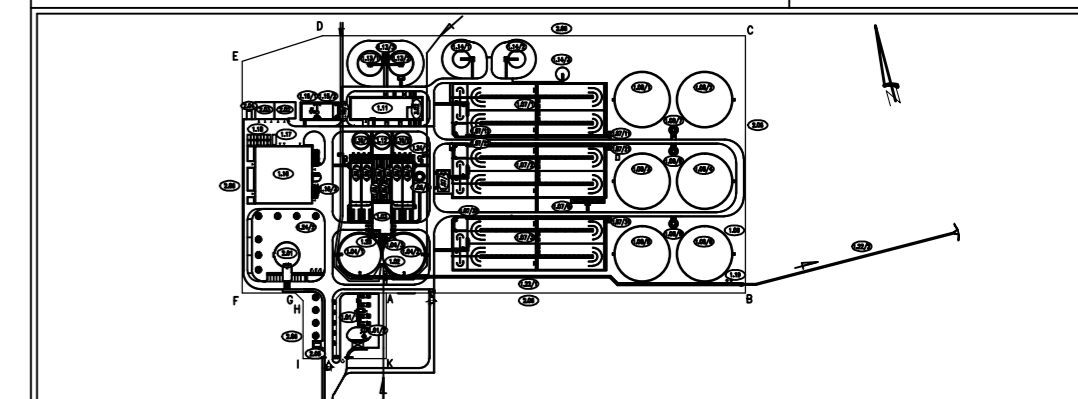

PROTECTIVE NOTE: Conveying and copying of this document, utilization and information about its contents prohibited as long as not permitted expressly. Any contravention will oblige to compensation. All rights reserved for case of patenting or TM-registration.

 <b>WTE Wassertechnik GmbH</b> Ruhrallee 185 D-45136 Essen Tel: (+49) 0201 / 8968-500 Fax: (+49) 0201 / 8968-555 e-mail: info@wte.de	 <b>OTV S.A.</b> L'Aquarène - place Montgolfier 94417 Saint Maurice Cedex Tel. (+33) 1.45.11.55.55 Fax (+33) 1.45.11.55.00	 <b>Polimex Mostostal</b> ul. Terespolska 12, 08-110 Siedlce Tel. (+48) 25 / 644 83 08 Fax (+48) 25 / 644 55 52
--	---	---

inwestycja/investment: **BUDOWA MECHANICZNO-BIOLOGICZNEJ OCZYSZCZALNI ŚCIEKÓW "POMORZANY" WRAZ Z GOSPODARKĄ OSADOWĄ 70-030 SZCZECIN, ul.TAMA POMORZAŃSKA**

tytuł rysunku/drawing title: **1.11-BUDYNEK TECHNICZNY TECHNOLOGIA KOTŁOWNI I WĘZŁA CIEPLNEGO SCHEMAT TECHNOLOGII KOTŁOWNI I WĘZŁA CIEPLNEGO - PO MONTAŻU OPIARIOWANIA**

stadium/step: **DOKUMENTACJA POWYKONAWCZA**

branża/trade: **SANITARNA**

INSTALACJE CIEPLNE

nr umowy: <b>2000/PL/16/P/PE/016-11</b>	nr rysunku: <b>1</b>
mgr inż. G. WIŚNIEWSKI	data rysunku: <b>31.08.2011</b>
skala: <b>-</b>	nr rysunku: <b>1</b>
nr uprawnień/authority No:	nr rysunku: <b>1</b>
podpis/signature:	nr rysunku: <b>1</b>
