Schemat SRC i oddymiania
Budynek Collegium Altum w Poznaniu

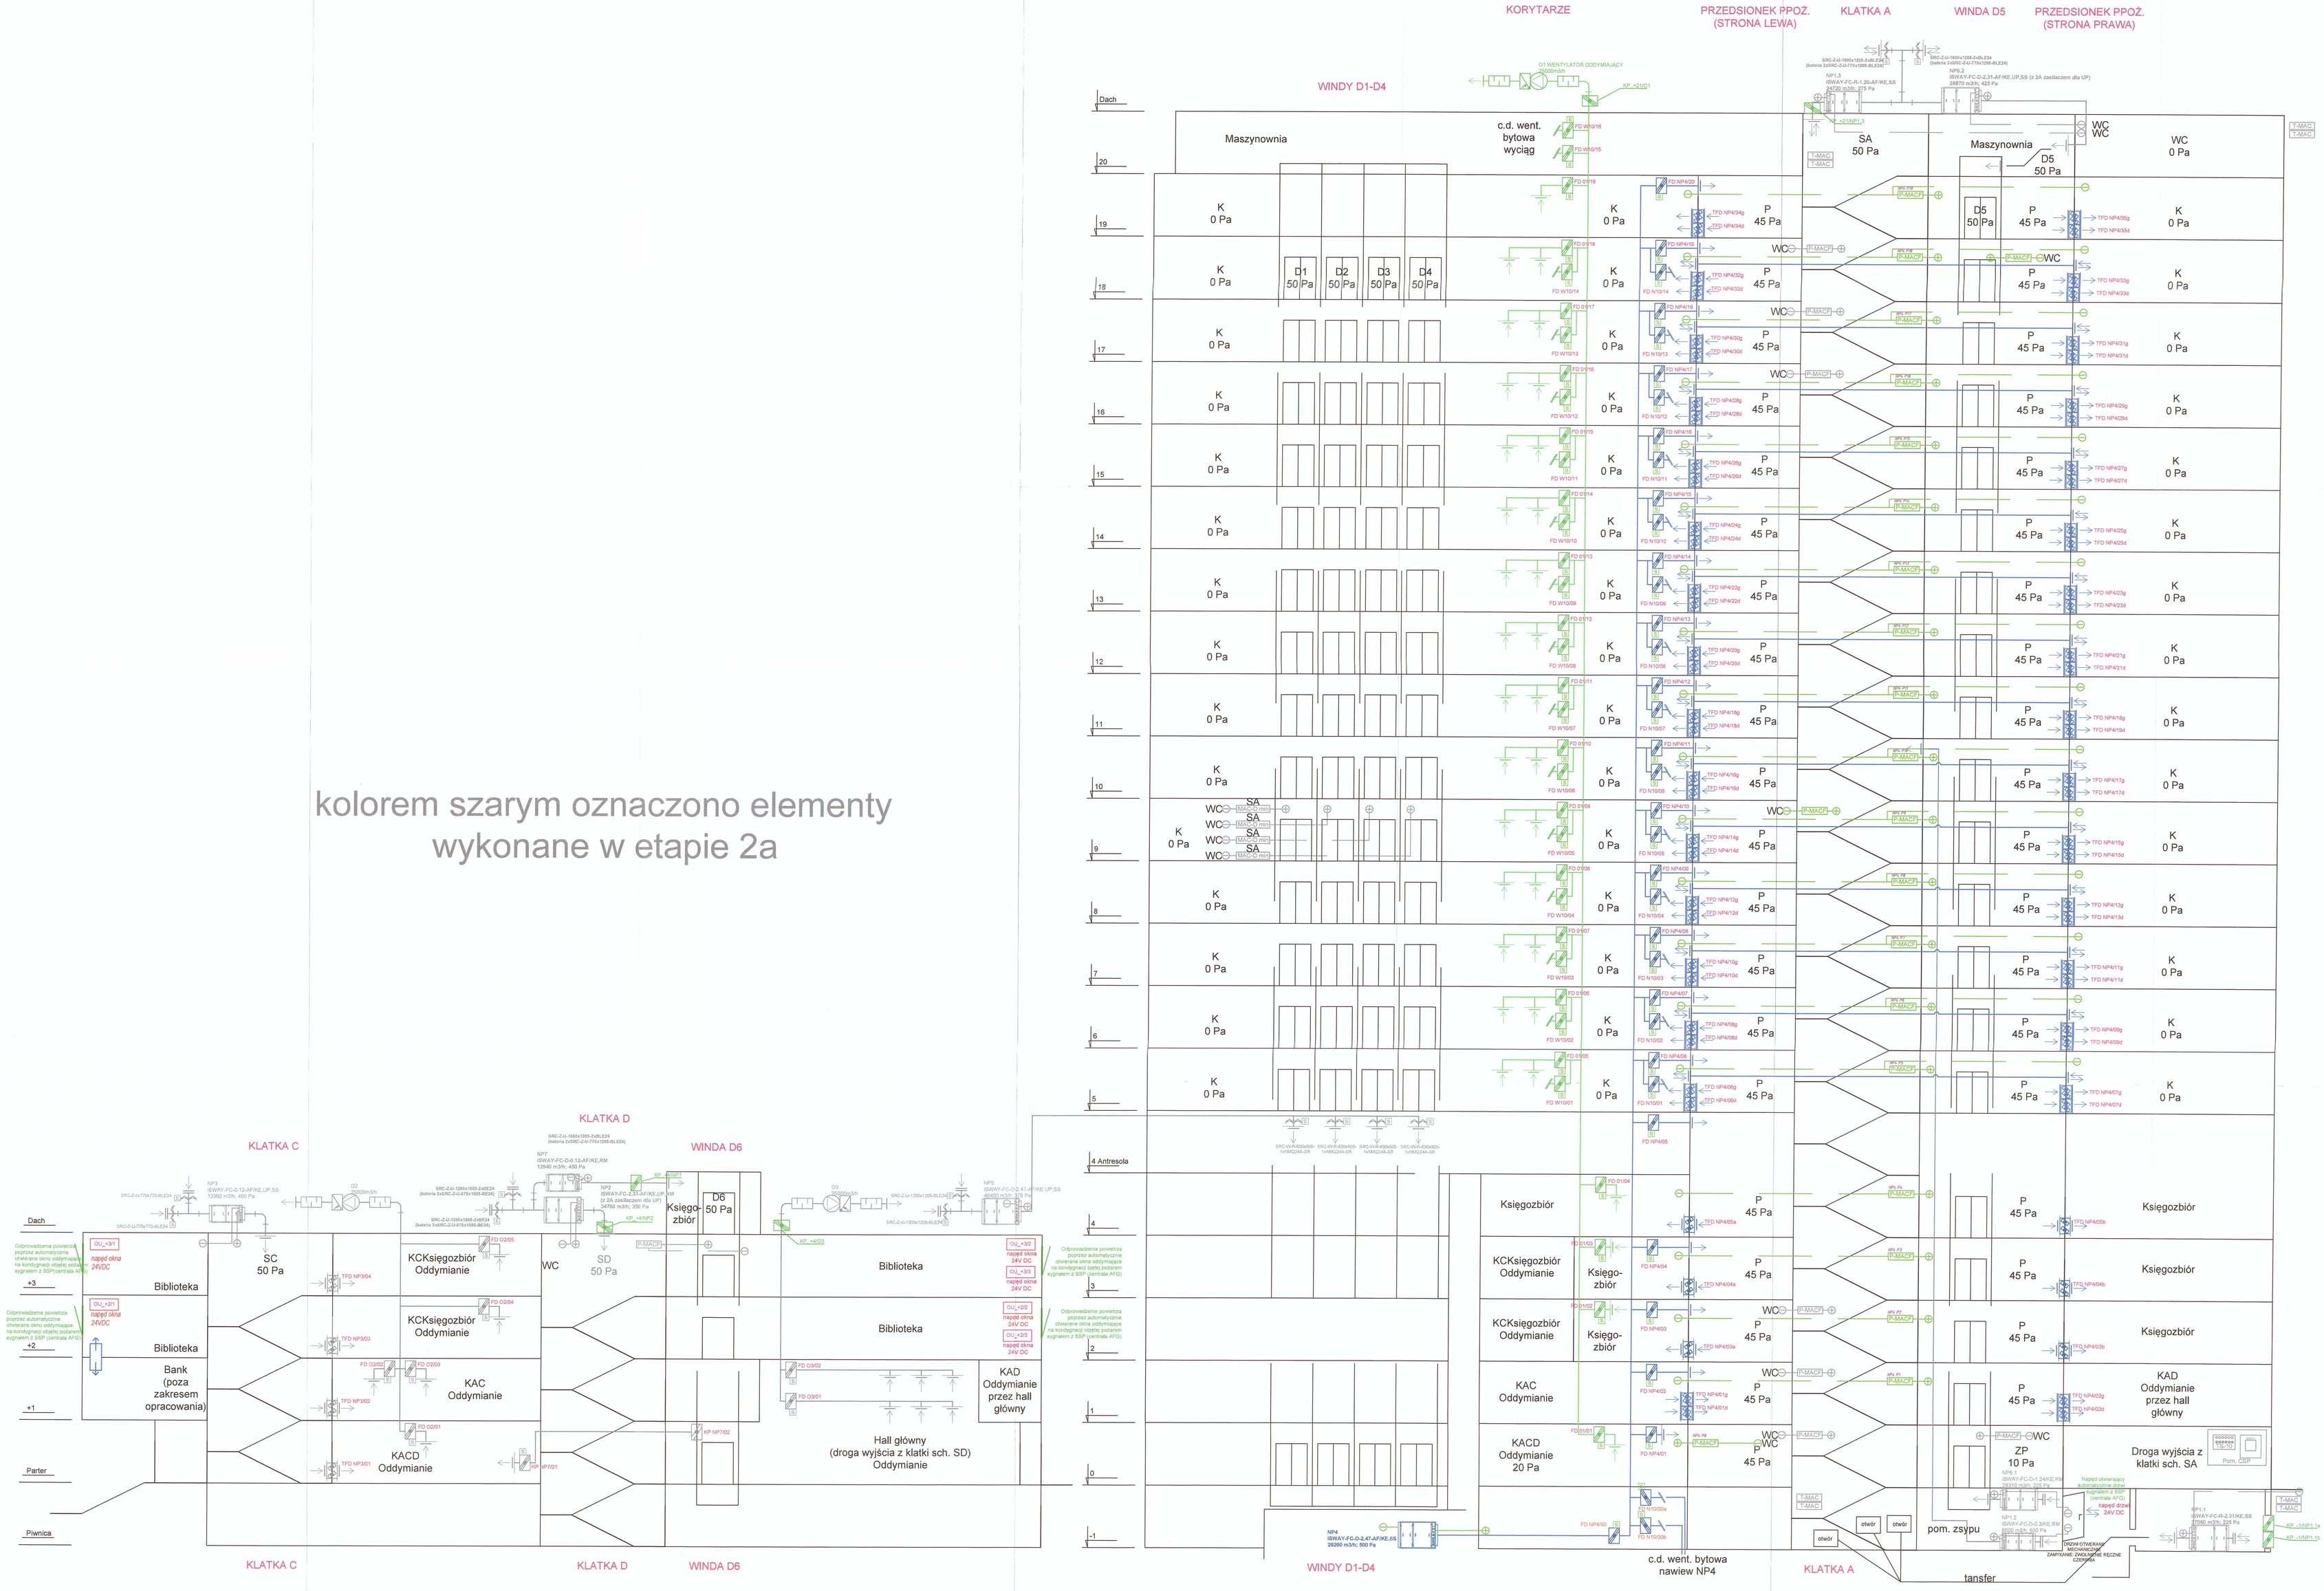

kolorem szarym oznaczono elementy wykonane w etapie 2a

UWAGA:


DOKUMENTACJA POWYKONAWCZA

Projektant: attik
NIP: 7792408811 REGON: 302230423
ul. Bolesława Krzywoustego 100, 61-144 Poznań
tel. 783 350 880 e-mail: biuro@attik.pl

Inwestor: Uniwersytet Ekonomiczny w Poznaniu, al. Niepodległości 10, 61-875 Poznań

Obiekt: Projekt wentylacji bytowo-odtrzmiającej w budynku Collegium Altum w Poznaniu

Adres: ul. Powstańców Wielkopolskich 16

Projekt budowlany

Nazwa rysunku: Schemat instalacji różnicowania ciśnień

skala:	1:1000	
indeks rysunku:	SRC-01	
Projektował:	mgr inż. Jakub Kaczmarek	podpis
Sprawdził:	mgr inż. Paweł Wrzosek	
Kier. Pr.:	mgr inż. Wojciech Nałęcznik	
Kier. Pr.:	mgr inż. Paweł Wrzosek	
Kier. Pr.:	mgr inż. Michał Zembrzuski	
Data:	10.10.2023	2 strony