


PREZYDENT MIASTA KALISZA
MIEJSKI OŚRODEK DOKUMENTACJI
GEODEZYJNEJ I KARTOGRAFICZNEJ
Wykonany na niniejszej mapie sieć
uzbrojona terenu zostały
zinventoryzowane a dokumenty powstałe
w wyniku inwenturyzacji przyjęto do
państwowego zasobu geodezyjnego
i kartograficznego w dniu **22 STY. 2009**
i zaewidencjonowano pod nr
Siec uzbrojona terenu za ewidencjonowana
została zgodnie z lokalizacją
uzgodnioną w planie Zespołu Zarządzania
Dot. Instalacji Projektowej

22 STY. 2009
045-19/2008
22 STY. 2009
221180
Imię i nazwisko, podpis, stanowisko
i podpis osoby upoważnionej

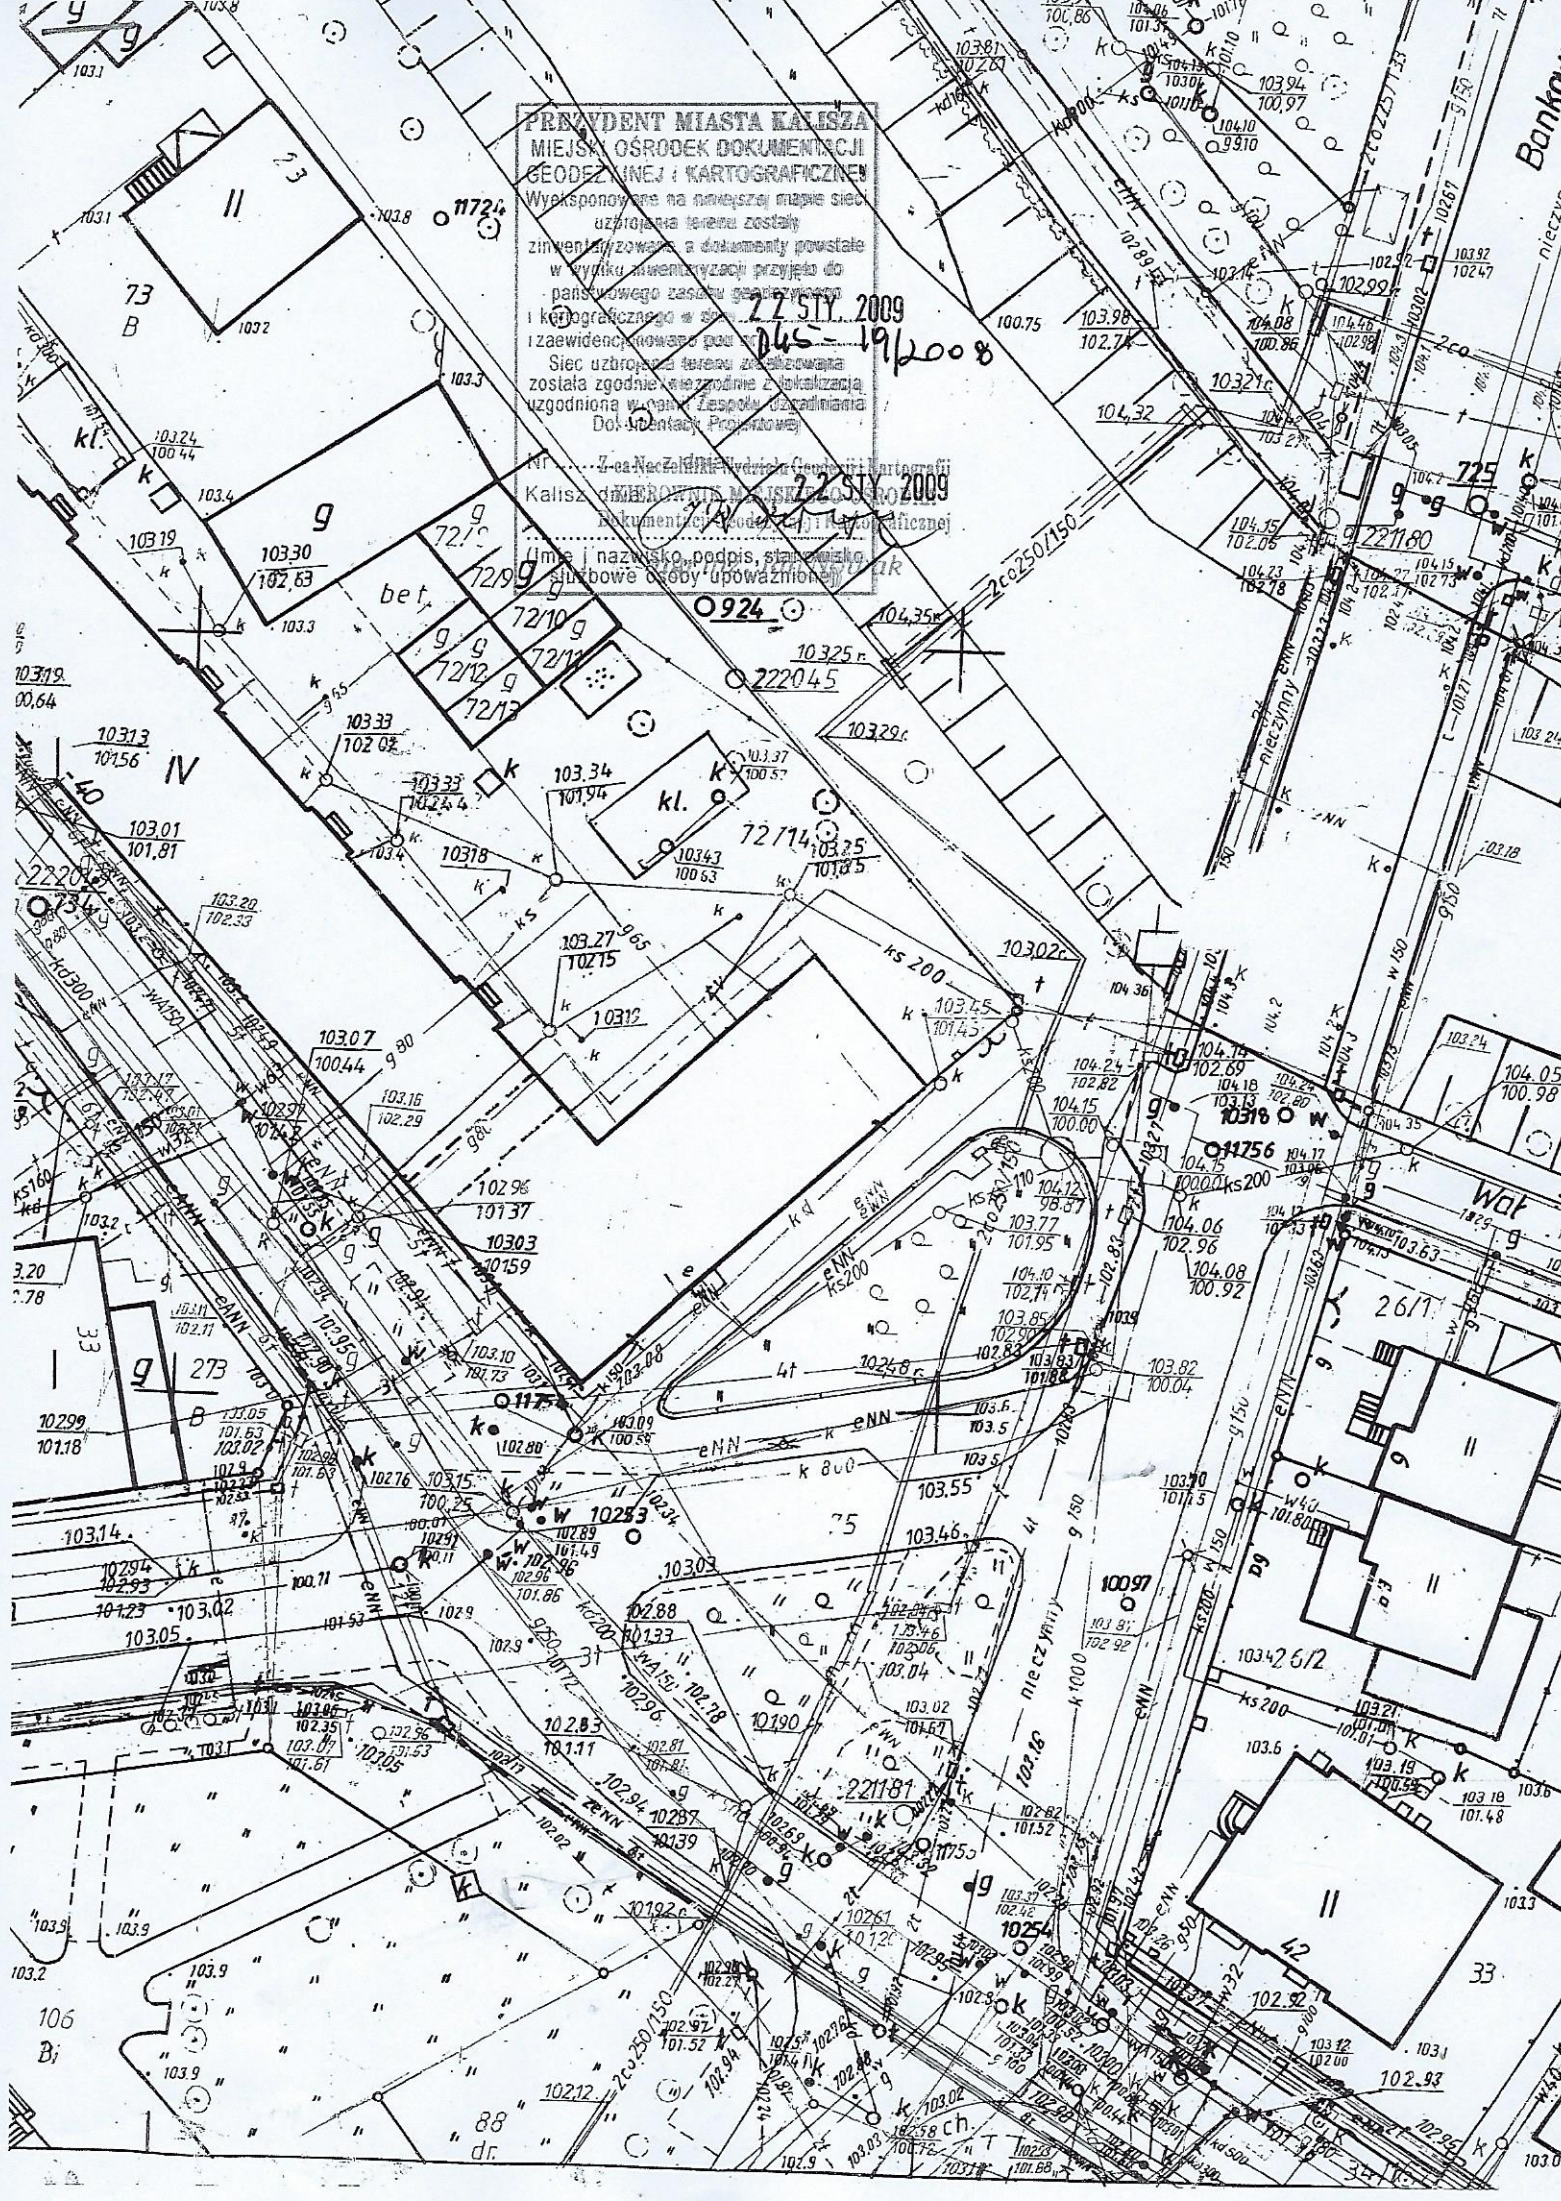

KOPIA MAPY ZASADNICZEJ

z inwentaryzacją powykonawczą przyłącza kanalizacji sanitarnej do nieruchomości przy ul. Wał Staromiejski Nr 3, 5, 7, 7A, 11.

SKALA 1:500

Obręb: 045 Śródmieście II
Województwo: wielkopolskie
Działki nr: 21, 23/1, 23/2, 24, 25. (ark. 1)
Seksja: 444.122.112.3

K/32

Geodeta uprawniony

Bogusław Olejnik
upr. nr 17944

tel. 062 7617411 tel. 0666 949520

"LAPIS"
BUREAU GEODEZYJNO KARTOGRAFICZNE
PROJEKTOWANIE I URZĄDZANIE TERENÓW
63-322 Gajuchów, tel. 63 2509942
NIP 968-026-34-01 REGON 250994200

