

12/2023

NAZWA I ADRES INWESTORA:



ZARZĄD POWIATU WOŁOMIŃSKIEGO

ul. Prądyńskiego 3

05-200 Wołomin

NAZWA OBIEKTU BUDOWLANEGO:

Remont drogi powiatowej nr 4361W (ul. Lipińskiej) w Wołominie
na odcinku od skrzyżowania z ul. Legionów do skrzyżowania z ul. Sikorskiego wraz z
remontem skrzyżowań

ADRES:

woj. mazowieckie, powiat wołomiński, gmina Wołomin, msc. Wołomin

KOD CPV:

45233221-4 Malowanie nawierzchni
45233290-8 Instalowanie znaków drogowych

STADIUM:

PROJEKT STAŁEJ ORGANIZACJI RUCHU

TYTUŁ OPRACOWANIA:

Projekt stałej organizacji ruchu

NR

TOMU:

II

DATA OPRACOWANIA:

Styczeń 2023 r.

STAROSTA WOŁOMIŃSKI
ul. Prądyńskiego 3, 05-200 Wołomin
zatwierdza STAŁĄ organizację ruchu

Nr ew.
WDP.7120.1. - 12, 2023

w całości / w części
bez zmian / ze zmianami naniesionymi kolorem czerwonym /
z poniższymi uwagami
Termin wprowadzenia organizacji ruchu: do 30.12.2023
Data i podpis

27-01-2023

Z up. Starosty Wołomińskiego
GŁÓWNY SPECJALISTA

Piotr Szymaniak

WARUNKI WPROWADZENIA ORGANIZACJI RUCHU:

1) Jednostka wprowadzająca organizację ruchu zawiadamia organ zarządzający ruchem, zarząd drogi oraz właściwego komendanta Policji o terminie jej wprowadzenia co najmniej na 7 dni przed dniem wprowadzenia organizacji ruchu.

2) Do wprowadzenia niniejszej organizacji należy zastosować znaki:

PIKOWE:

Grupa wielkości: ~~mini / male / średnie / duże~~; (A-7, B-20 - ~~średnie~~)

Typ folii odbłaskowej:

■ znaki obok jezdni: 1/2 / folia przyręczna; (A-7, B-2, B-20, D-6, D-6a, D-6b - 2);

■ znaki nad jezdnią - 2-

POZIOME:

~~ciężkowsarstwowo / grubowsarstwowo~~; dostosowane do istniejącego /
~~tytułowa~~; taśmy odbłaskowa barwy żółtej

CZĘŚĆ OGÓLNA

1 Wstęp

1.1. *Przedmiot opracowania*

Przedmiotem niniejszego opracowania jest wykonanie projektu stałej organizacji ruchu zadania dla zadania pn.: „**Remont drogi powiatowej nr 4361W (ul. Lipińskiej) w Wołominie na odcinku od skrzyżowania z ul. Legionów do skrzyżowania z ul. Sikorskiego wraz z remontem skrzyżowań**”.

Lokalizację przedmiotu zamówienia objętego projektem przedstawiono Rys. 1. Plan orientacyjny.

1.2. *Podstawa opracowania*

Projektowane oznakowanie zostało wykonane zgodnie z zasadami zawartymi w Rozporządzeniu Ministra Infrastruktury z dnia 3 lipca 2003 r. w sprawie szczegółowych warunków technicznych dla znaków i sygnałów drogowych oraz urządzeń bezpieczeństwa ruchu drogowego i warunków ich umieszczania na drogach (tj. Dz.U. z 2019 r. poz. 2311)

1.3. *Cel opracowania*

Celem opracowania jest odpowiednie zapewnienie bezpieczeństwa wszystkich uczestników ruchu drogowego poprzez właściwe i bezpieczne oznakowanie elementów remontowanej infrastruktury drogowej.

1.4. *Materiały wyjściowe*

- Mapa sytuacyjno – wysokościowa
- Plan sytuacyjny robót remontowych odcinka drogi
- Obowiązujące normy i przepisy projektowe:
 - Ustawa z dn. 20 czerwca 1997r. – Prawo o ruchu drogowym (tekst jednolity - Dz.U. z 2022 r., poz. 988),
 - Ustawa z dn. 21 marca 1985 o drogach publicznych (tekst jednolity - Dz.U. z 2022 r. poz. 1693),
 - Rozporządzenie Ministra Infrastruktury z dnia 23 września 2003r. w sprawie szczegółowych warunków zarządzania ruchem na drogach oraz nadzoru nad tym zarządzaniem (t.j. Dz. U z 2017 r., poz. 784)
 - Rozporządzenie Ministra Infrastruktury oraz Spraw Wewnętrznych i Administracji z dn. 21 lipca 2002r. w sprawie znaków i sygnałów drogowych (Dz.U. nr 170 poz 1393 z 2002r., z późn. zmianami),

Infrastruktura dla pieszych w postaci chodników występuje wzdłuż remontowanego odcinka. Dodatkowo istniejące przejścia dla pieszych nie w pełni odpowiadają potrzebom komunikacyjnym ruchu pieszego.

Z przeprowadzonej oceny stanu bezpieczeństwa ruchu oraz w oparciu o przeprowadzoną wizję w terenie stwierdza się konieczność remontu nawierzchni jezdni oraz wykonania remontu wyniesionych skrzyżowań u zbiegu ulic Mickiewicza oraz ul. Sikorskiego wykonanych z kostki betonowej oraz wprowadzenie prawidłowego oznakowania pionowego i poziomego regulującego niebezpieczne zasady poruszania się po odcinku objętym opracowaniem.

Skrzyżowanie zwykle ul. Lipińskiej z ul. Legionów posiada pełną sygnalizację świetlną wraz z wyznaczonymi pasami lewoskrętów na trzech wlotach skrzyżowania.

3 Forma architektoniczna i funkcja obiektu

Parametry techniczne remontowanej drogi:

- klasa techniczna drogi powiatowej (ul. Lipińskiej)	- L
- kategoria ruchu	- KR-3,
- prędkość projektowa	- 40 km/h
- szerokość pasów ruchu	- 3,5 m
- szerokość chodników	- 2,00-4,00
- spadek poprzeczny jezdni	- 2 % daszkowy
-odwodnienie	- kanalizacja deszczowa

3.1. Opis projektowanych rozwiązań

Zakres robót obejmuje wykonanie następujących robót remontowych na obiekcie zagospodarowania terenu:

- Remont tarczy i najazdów wyniesionego skrzyżowania ulic Lipińskiej i Mickiewicza o nawierzchni tarczy z betonu asfaltowego oraz najazdów z kostki granitowej 15/17 cm,
- Remont tarczy i najazdów wyniesionego skrzyżowania ulic Lipińskiej i Sikorskiego o nawierzchni tarczy z betonu asfaltowego oraz najazdów z kostki granitowej 15/17 cm
- Remont nawierzchni jezdni z betonu asfaltowego

Projektowany układ drogowy pokazano na rysunku nr 2.

4 Opis istniejącego oznakowania

4.1. Oznakowanie poziome

Ulica Lipińska na odcinku od skrzyżowania z ul. Legionów do skrzyżowania z ul. Sikorskiego jest oznakowana za pomocą oznakowania poziomego.

ul. Lipińska

Na odcinku od skrzyżowania z ul. Legionów do skrzyżowania z ul. Sikorskiego zaprojektowano linię osiową P-4 poprzerywaną liniami P-1e w obrębie zjazdów i występujących na tym odcinku drogi skrzyżowań. Oznakowanie poziome sprowadza się do wyznaczenia przejść dla pieszych za pomocą linii P-10. Przed przejściami dla pieszych zastosowano linię poprzeczną P-14.

Wykaz istniejącego oznakowania poziomego

Lp.	Oznaczenie	Opis oznakowania	Długość [m]	Powierzchnia [m ²]
1	P-1e	„linia pojedyncza przerywana- prowadząca szeroka”	223,00	26,76
2	P-2b	"linia pojedyncza ciągła"	26,00	2,08
3	P-3b	"linia jednostronne przekraczalna krótka"	10,00	1,80
4	P-4	„podwójna ciągła”	379,10	90,98
5	P-7b	„linia krawędziowa ciągła”	36,00	0,24
6	P-7c	„linia krawędziowa przerywana”	5,00	0,30
7	P-10	„przejście dla pieszych” szer. 4,0m	106,40	53,20
8	P-12	"linia bezwzględne zatrzymania"	23,00	11,50
9	P-13	„linia warunkowego zatrzymania złożona z trójkątów”	55,50	14,02
10	P-14	„linia warunkowego zatrzymania złożona z prostokątów”	53,45	20,04
11	P-17	"linia przystankowa"	60,00	102,60
12	P-21	„powierzchnia wyłączona z ruchu”		3,12
13	P-16	„symbol napis stop krótki”	1,00	1,23
14	P-15	„symbol trójkąt podporządkowania krótki”	1,00	1,33
15	P-8b	"strzałka kierunkowa w lewo - krótka"	1,00	1,49
16	P-8f	"strzałka kierunkowa na wprost lub w prawo - krótka"	1,00	2,19
Oznakowanie grubowarstwowe suma				332,88

Szczegóły istniejącego oznakowania poziomego przedstawiono w projekcie stałej organizacji ruchu – Rys. 1.1 – 1.6

5.2. Projektowane oznakowanie pionowe

Projektowane oznakowanie pionowe sprowadza się do oznakowania następujących elementów:

- wyniesione skrzyżowanie ul. Lipińskiej i ul. Mickiewicza,
- wyniesione skrzyżowanie ul. Lipińskiej i ul. Sikorskiego
- skrzyżowania zwykle z drogami gminnymi ul. Legionów, Kościuszki, Poniatowskiego, Matejki, Słowackiego, Przyjacielskiej, Kiejstuta,
- przejścia dla pieszych


- tarcze znaków powinny być wykonane z blachy o grubości min. 1,25mm, ocynkowanej ogniowo (grubość warstwy powłoki cynkowej min. 28 μ m);
- tylna powierzchnia tarczy powinna być zabezpieczona powłoką lakierniczą o grubości min. 60 μ m wykonaną z proszkowych farb poliestrowych ciemnoszarych matowych lub półmatowych;
- lica znaków powinny być wykonane z folii odblaskowej typu 2;
- usytuowanie znaków drogowych powinno odpowiadać wymogom „Szczegółowych warunków technicznych dla znaków i sygnałów drogowych oraz urządzeń bezpieczeństwa ruchu drogowego i warunków ich umieszczania na drogach” – zał. 1-4,
- znaki należy umocować na słupkach stalowych ocynkowanych przekroju kołowym lub eliptycznym, a minimalna grubość powłoki cynkowej nie może być mniejsza niż 60 μ m.
- Oznakowanie poziome wykonać w technologii grubowarstwowej, jedynie oznakowanie na projektowanych ścieżkach rowerowych wykonać jako cienkowarstwowe.

Opracował:
Wydział Dróg Powiatowych
K.Jóźwik



p.o. KIEROWNIKA ZESPOŁU
ds. Inwestycji Drogowych

Katarzyna Jóźwik

Plan orientacyjny w skali 1:10 000

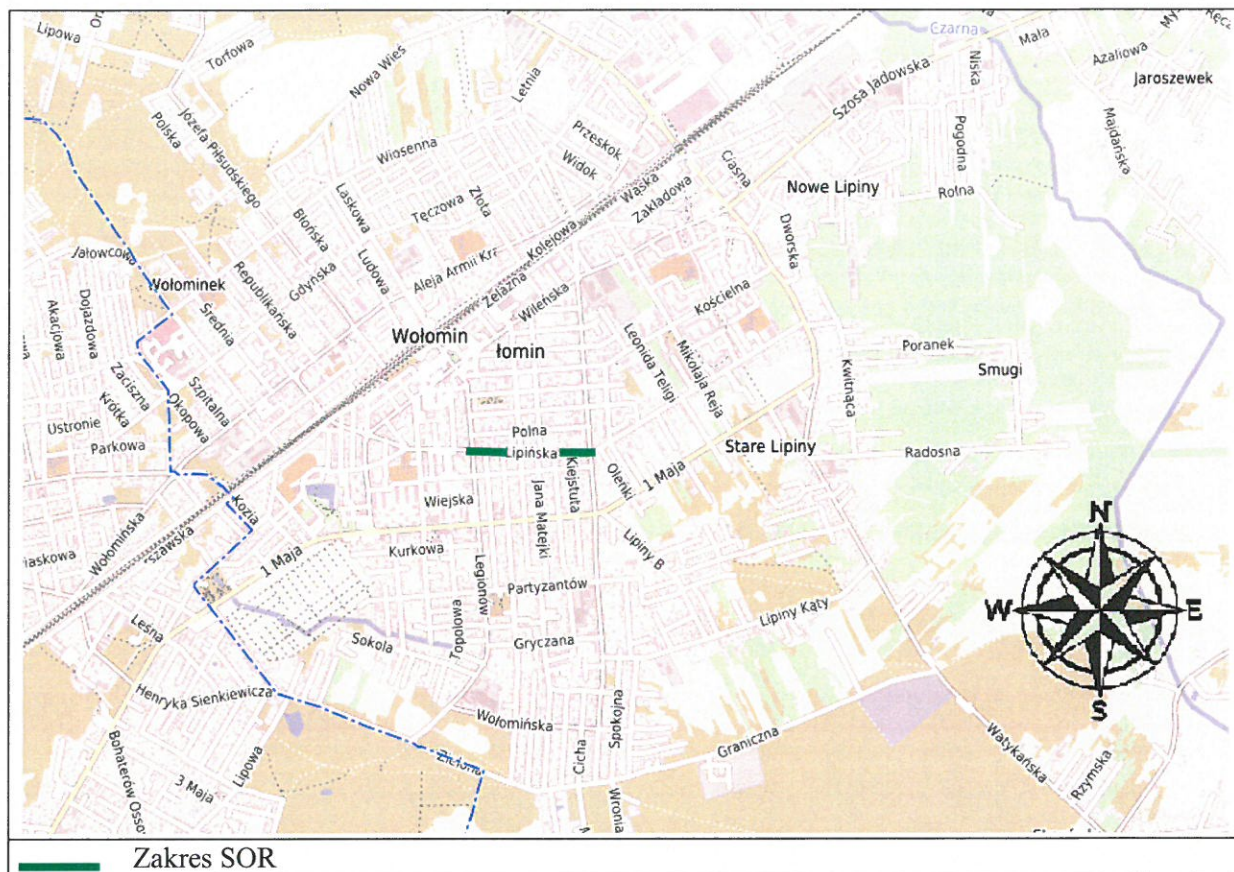

Plan orientacyjny

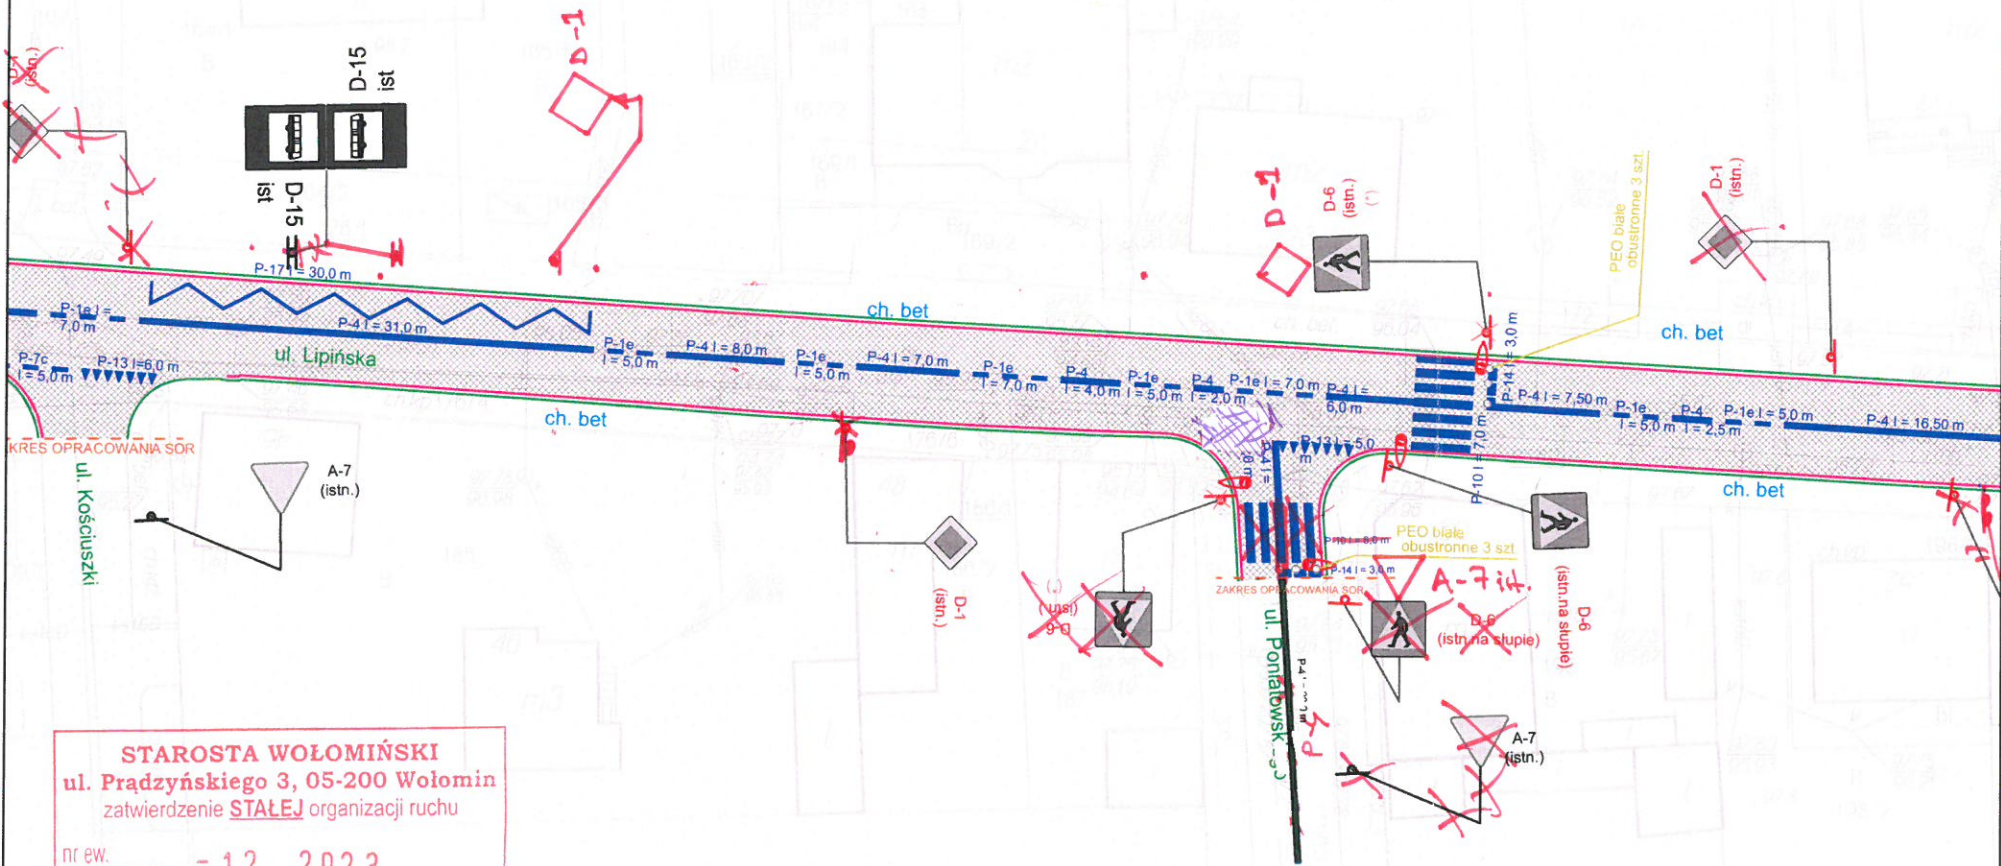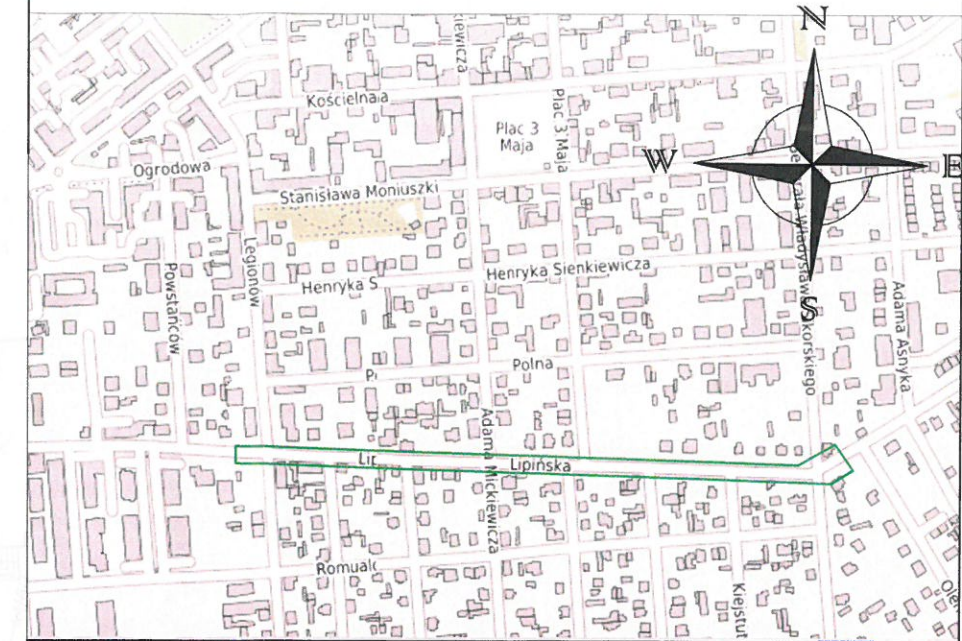

STAROSTA WOŁOMIŃSKI
 ul. Prądyńskiego 3, 05-200 Wołomin
 zatwierdzenie STAŁEJ organizacji ruchu

nr ew. WDP.7120.1. - 12, 2023
 27-01-2023

Data i podpis

Z up. Starosty Wołomińskiego
GŁÓWNY SPECJALISTA
Piotr Szymaniak


LEGENDA:

- REMONT NAJAZDÓW NA WYNIESIONYM SKRZYŻOWANIU (WYMIANA NAWIERZCHNI NA KOSTKĘ GRANITOWĄ)
- REMONT TARCZY SKRZYŻOWANIA (WYMIANA NAWIERZCHNI NA BETON ASFALTOWY,)
- REMONT NAWIERZCHNI OBEJMUJĄCY: FREZOWANIE, WARSTWĘ WYRÓWNAWCZĄ, WARSTWĘ ŚCIERALNĄ
- ISTNIEJĄCE ŚCIEKI ULICZNE Z KOSTKI BET. DO PRZEŁOŻENIA
- OPORNIK DROGOWY 8x25 CM
- ISTNIEJĄCY KRAWĘŻNIK
- projektowane oznakowanie poziome
- istniejące oznakowanie poziome
- istniejące oznakowanie pionowe
- istniejące oznakowanie pionowe do wymiany

Uwaga: istniejące oznakowanie pionowe D-6, D-1, A-7 oznaczone (*) należy przenieść na słupki oświetleniowy

Inwestor:	Zarząd Powiatu Wołomińskiego ul. Prądyńskiego 3; 05-200 Wołomin	Rys. nr 1.2
Zadanie	Remont drogi powiatowej nr 4361W (ul. Lipińskiej) w Wołominie na odcinku od skrzyżowania z ul. Legionów do skrzyżowania z ul. Sikorskiego wraz z remontem skrzyżowań	Data 01.2022
Nazwa rysunku	STAŁA ORGANIZACJA RUCHU	Skala 1:500

Plan orientacyjny

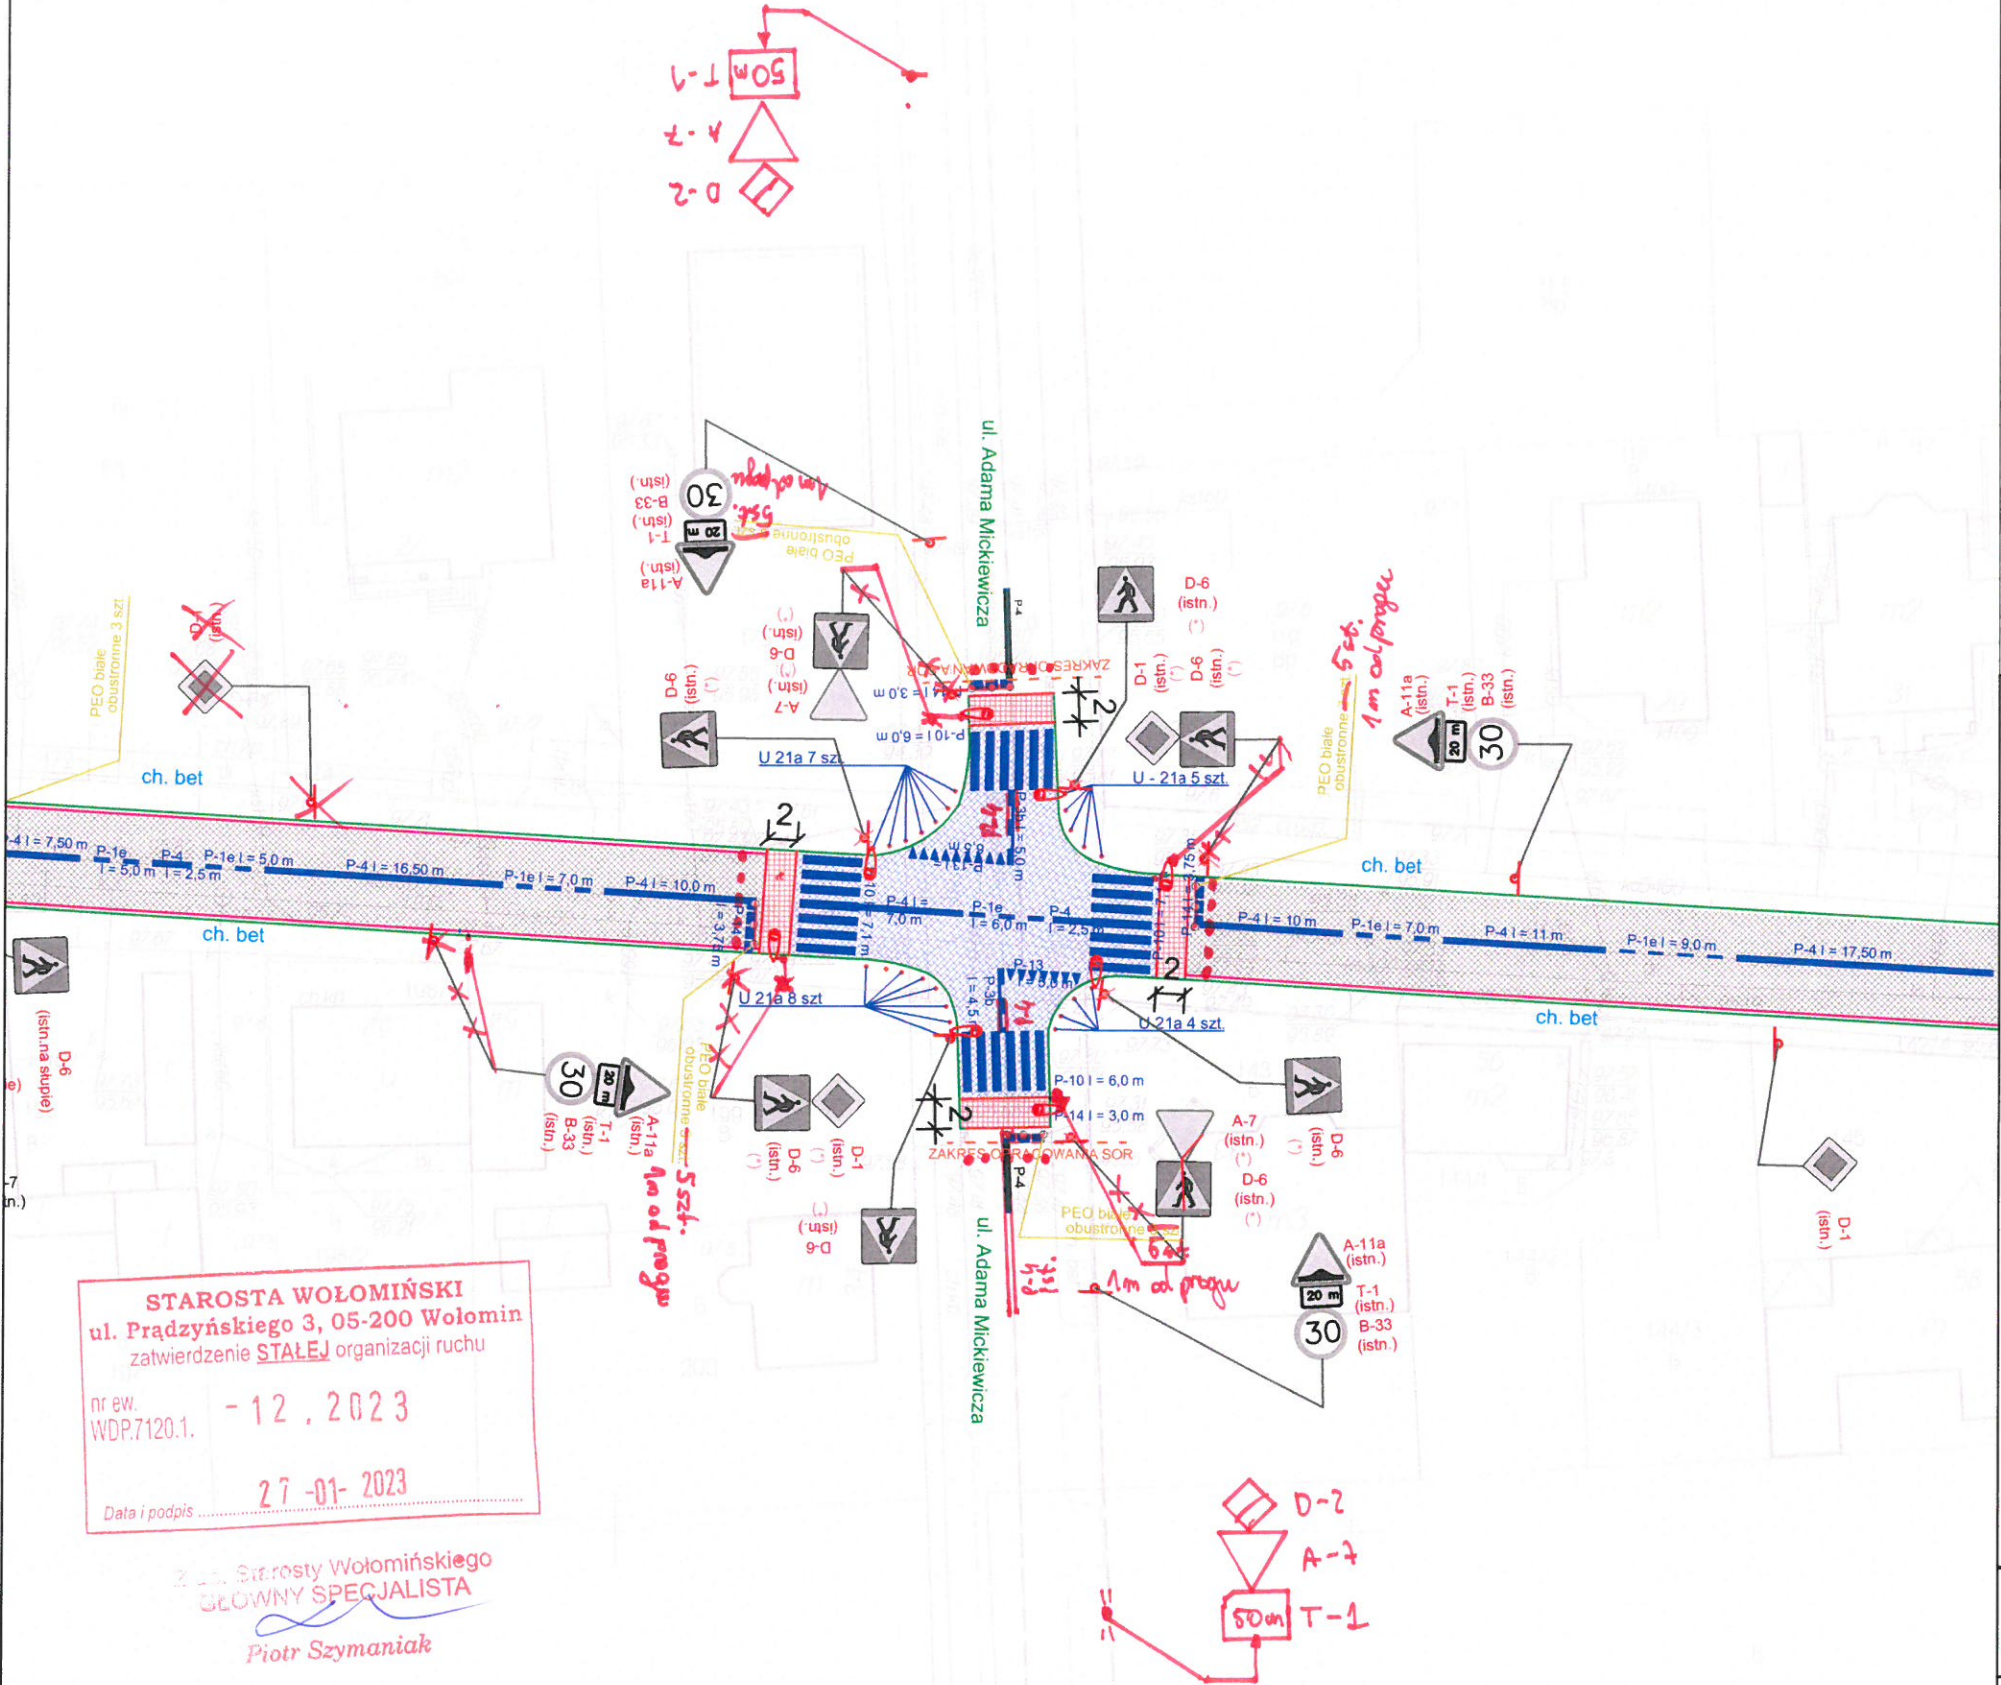

STAROSTA WOŁOMIŃSKI
 ul. Prądzyńskiego 3, 05-200 Wołomin
 zatwierdzenie **STAŁEJ** organizacji ruchu
 nr ew. WDP.7120.1. - 12.2023
 Data i podpis 27-01-2023

Za Starosty Wołomińskiego
GŁÓWNY SPECJALISTA
 Piotr Szymaniak





LEGENDA:

- REMONT NAJAZDÓW NA WYNIESIONYM SKRZYŻOWANIU (WYMIANA NAWIERZCHNI NA KOSTKĘ GRANITOWĄ)
- REMONT TARCZY SKRZYŻOWANIA (WYMIANA NAWIERZCHNI NA BETON ASFALTOWY,)
- REMONT NAWIERZCHNI OBEJMUJĄCY: FREZOWANIE, WARSTWĘ WYRÓWNAWCZĄ, WARSTWĘ ŚCIERALNĄ
- ISTNIEJĄCE ŚCIEKI ULICZNE Z KOSTKI BET. DO PRZEŁOŻENIA
- OPORNIK DROGOWY 8x25 CM
- ISTNIEJĄCY KRAWĘŻNIK
- projektowane oznakowanie poziome
- istniejące oznakowanie poziome
- istniejące oznakowanie pionowe
- istniejące oznakowanie pionowe do wymiany

Uwaga: istniejące oznakowanie pionowe D-6, D-1, A-7 oznaczone (*) należy przenieść na słupki oświetleniowy

Investor:	Zarząd Powiatu Wołomińskiego ul. Prądzyńskiego 3; 05-200 Wołomin	Rys. nr 1.3
Zadanie	Remont drogi powiatowej nr 4361W (ul. Lipińskiej) w Wołominie na odcinku od skrzyżowania z ul. Legionów do skrzyżowania z ul. Sikorskiego wraz z remontem skrzyżowań	Data 01.2022
Nazwa rysunku	STAŁA ORGANIZACJA RUCHU	Skala 1:500

Plan orientacyjny

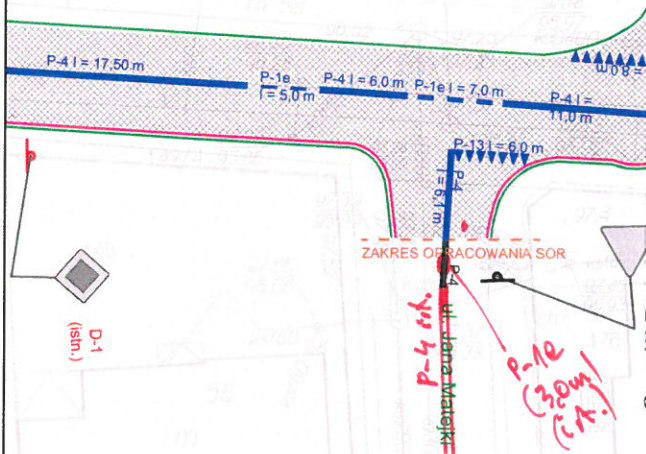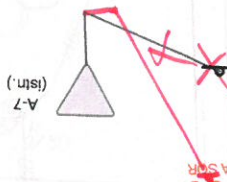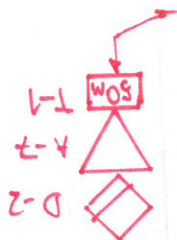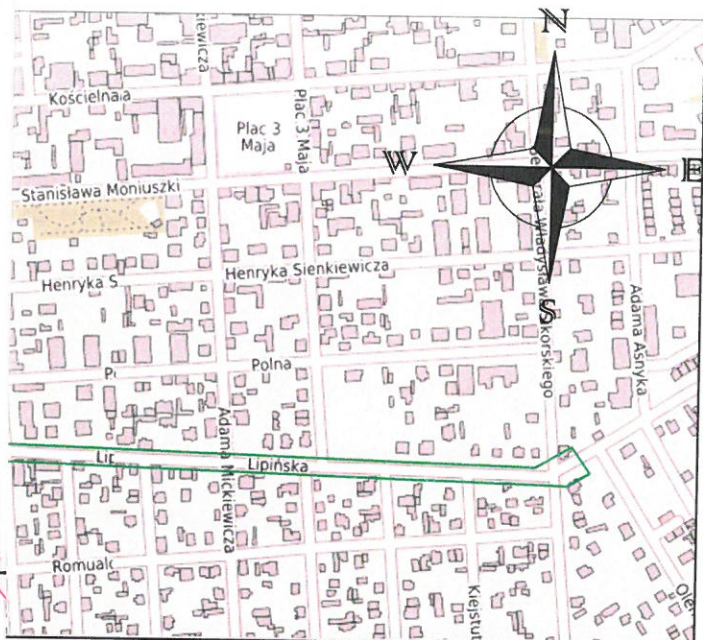

NAJAZDÓW NA WYNIESIONYM SKRZYŻOWANIU
(NA NAWIERZCHNI NA KOSTKĘ GRANITOWĄ)

TARCZY SKRZYŻOWANIA (WYMIANA
NAWIERZCHNI NA BETON ASFALTOWY,)

NAWIERZCHNI OBEJMUJĄCY: FREZOWANIE,
WYRÓWNAWCZĄ, WARSTWĘ ŚCIERALNĄ

CE ŚCIEKI ULICZNE Z KOSTKI BET. DO
WYMIANY







przenieść na słupek oświetleniowy



STAROSTA WOŁOMIŃSKI
ul. Prądyńskiego 3, 05-200 Wołomin
zatwierdzenie **STAŁEJ** organizacji ruchu
nr ew. WDP.7120.1. - 12, 2023
27-01-2023
Data i podpis

Z up. Starosty Wołomińskiego
GŁÓWNY SPECJALISTA
Piotr Szymaniak

Zarząd Powiatu Wołomińskiego ul. Prądyńskiego 3; 05-200 Wołomin	Rys. nr 1.4
Remont drogi powiatowej nr 4361W (ul. Lipińskiej) w Wołominie na odcinku od skrzyżowania z ul. Legionów do skrzyżowania z ul. Sikorskiego wraz z remontem skrzyżowań	Data 01.2022

STAŁA ORGANIZACJA RUCHU	Skala	1:500
--------------------------------	-------	-------

Plan orientacyjny

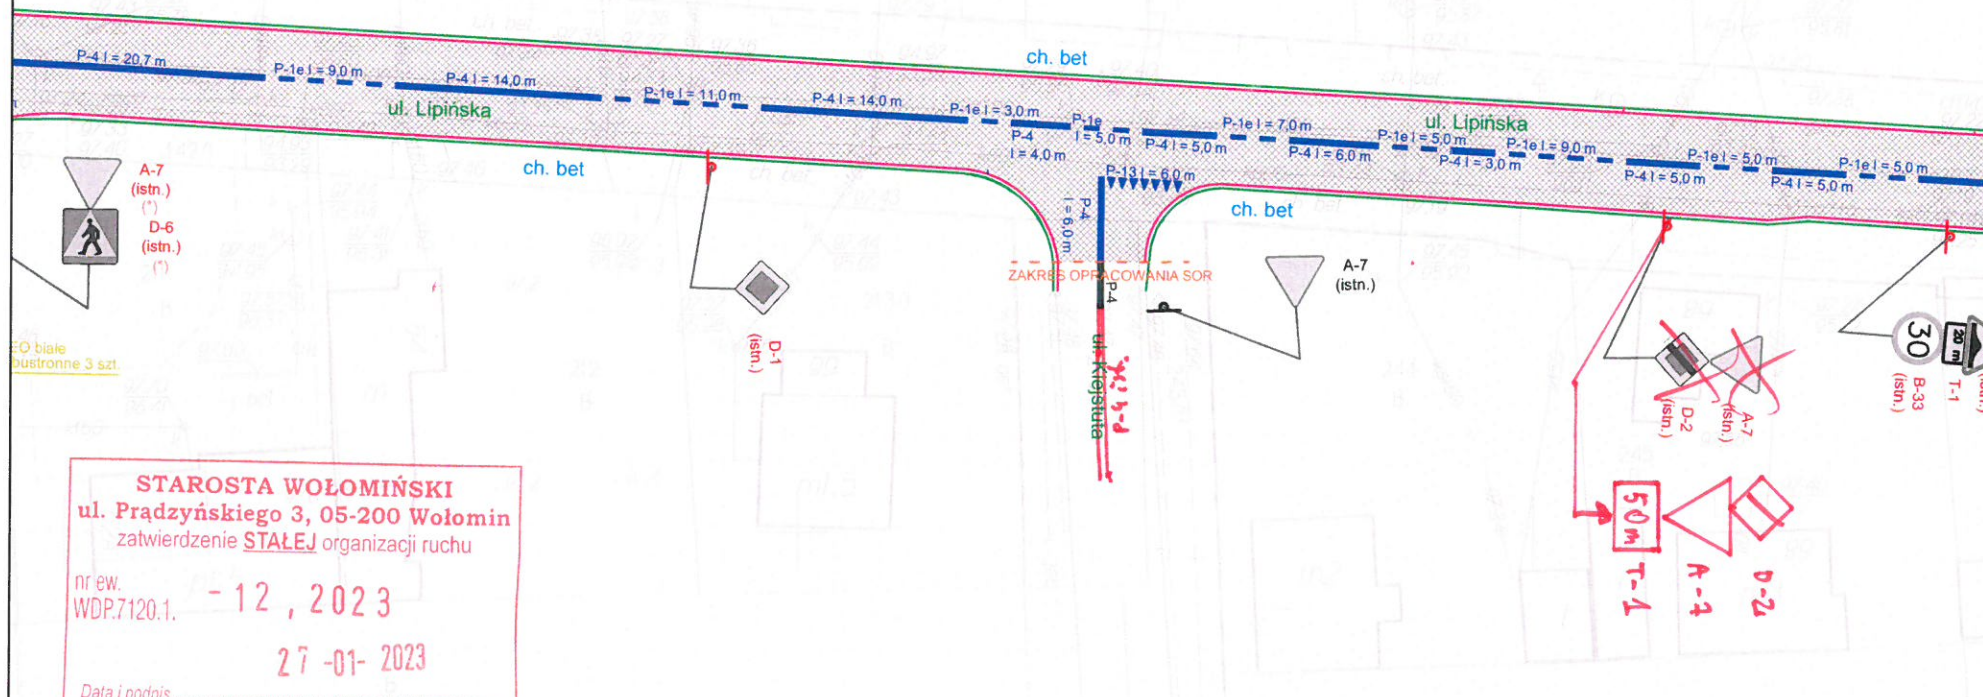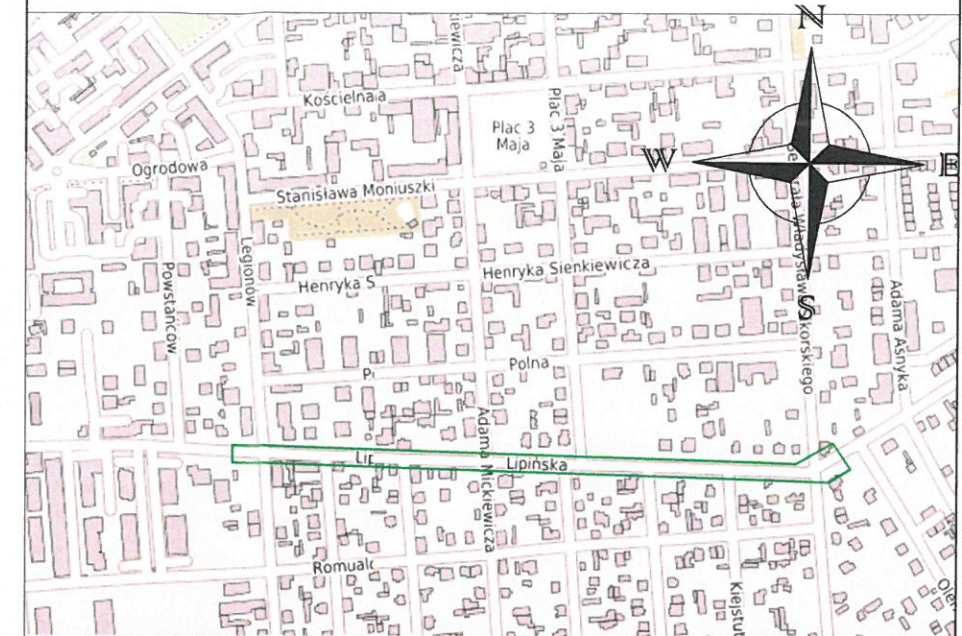

STAROSTA WOŁOMIŃSKI
 ul. Prądyńskiego 3, 05-200 Wołomin
 zatwierdzenie **STAŁEJ** organizacji ruchu
 nr ew. WDP.7120.1. - 12, 2023
 27-01-2023
 Data i podpis

Z up. Starosty Wołomińskiego
GŁÓWNY SPECJALISTA
Piotr Szymaniak

LEGENDA:

- REMONT NAJAZDÓW NA WYNIESIONYM SKRZYŻOWANIU (WYMIANA NAWIERZCHNI NA KOSTKĘ GRANITOWĄ)
 - REMONT TARCZY SKRZYŻOWANIA (WYMIANA NAWIERZCHNI NA BETON ASFALTOWY)
 - REMONT NAWIERZCHNI OBEJMUJĄCY: FREZOWANIE, WARSZTĘ WYRÓWNAWCZĄ, WARSZTĘ ŚCIERALNĄ
 - ISTNIEJĄCE ŚCIEKI ULICZNE Z KOSTKI BET. DO PRZEŁOŻENIA
 - OPORNIK DROGOWY 8x25 CM
 - ISTNIEJĄCY KRAWĘŻNIK
 - projektowane oznakowanie poziome
 - istniejące oznakowanie poziome
 - istniejące oznakowanie pionowe
 - istniejące oznakowanie pionowe do wymiany
- Uwaga: istniejące oznakowanie pionowe D-6, D-1, A-7 oznaczone (*) należy przenieść na słupek oświetleniowy

Investor:	Zarząd Powiatu Wołomińskiego ul. Prądyńskiego 3; 05-200 Wołomin	Rys. nr 1.5
Zadanie	Remont drogi powiatowej nr 4361W (ul. Lipińskiej) w Wołominie na odcinku od skrzyżowania z ul. Legionów do skrzyżowania z ul. Sikorskiego wraz z remontem skrzyżowań	Data 01.2022
Nazwa rysunku	STAŁA ORGANIZACJA RUCHU	Skala 1:500

KS


STAROSTA WOŁOMIŃSKI
 ul. Prądyńskiego 3, 05-200 Wołomin
 zatwierdzenie STAŁEJ organizacji ruchu

nr ew. WDP.7120.1. - 12, 2023


Data i podpis 27-01-2023

Z up. Starosty Wołomińskiego
GŁÓWNY SPECJALISTA

Piotr Szymaniak

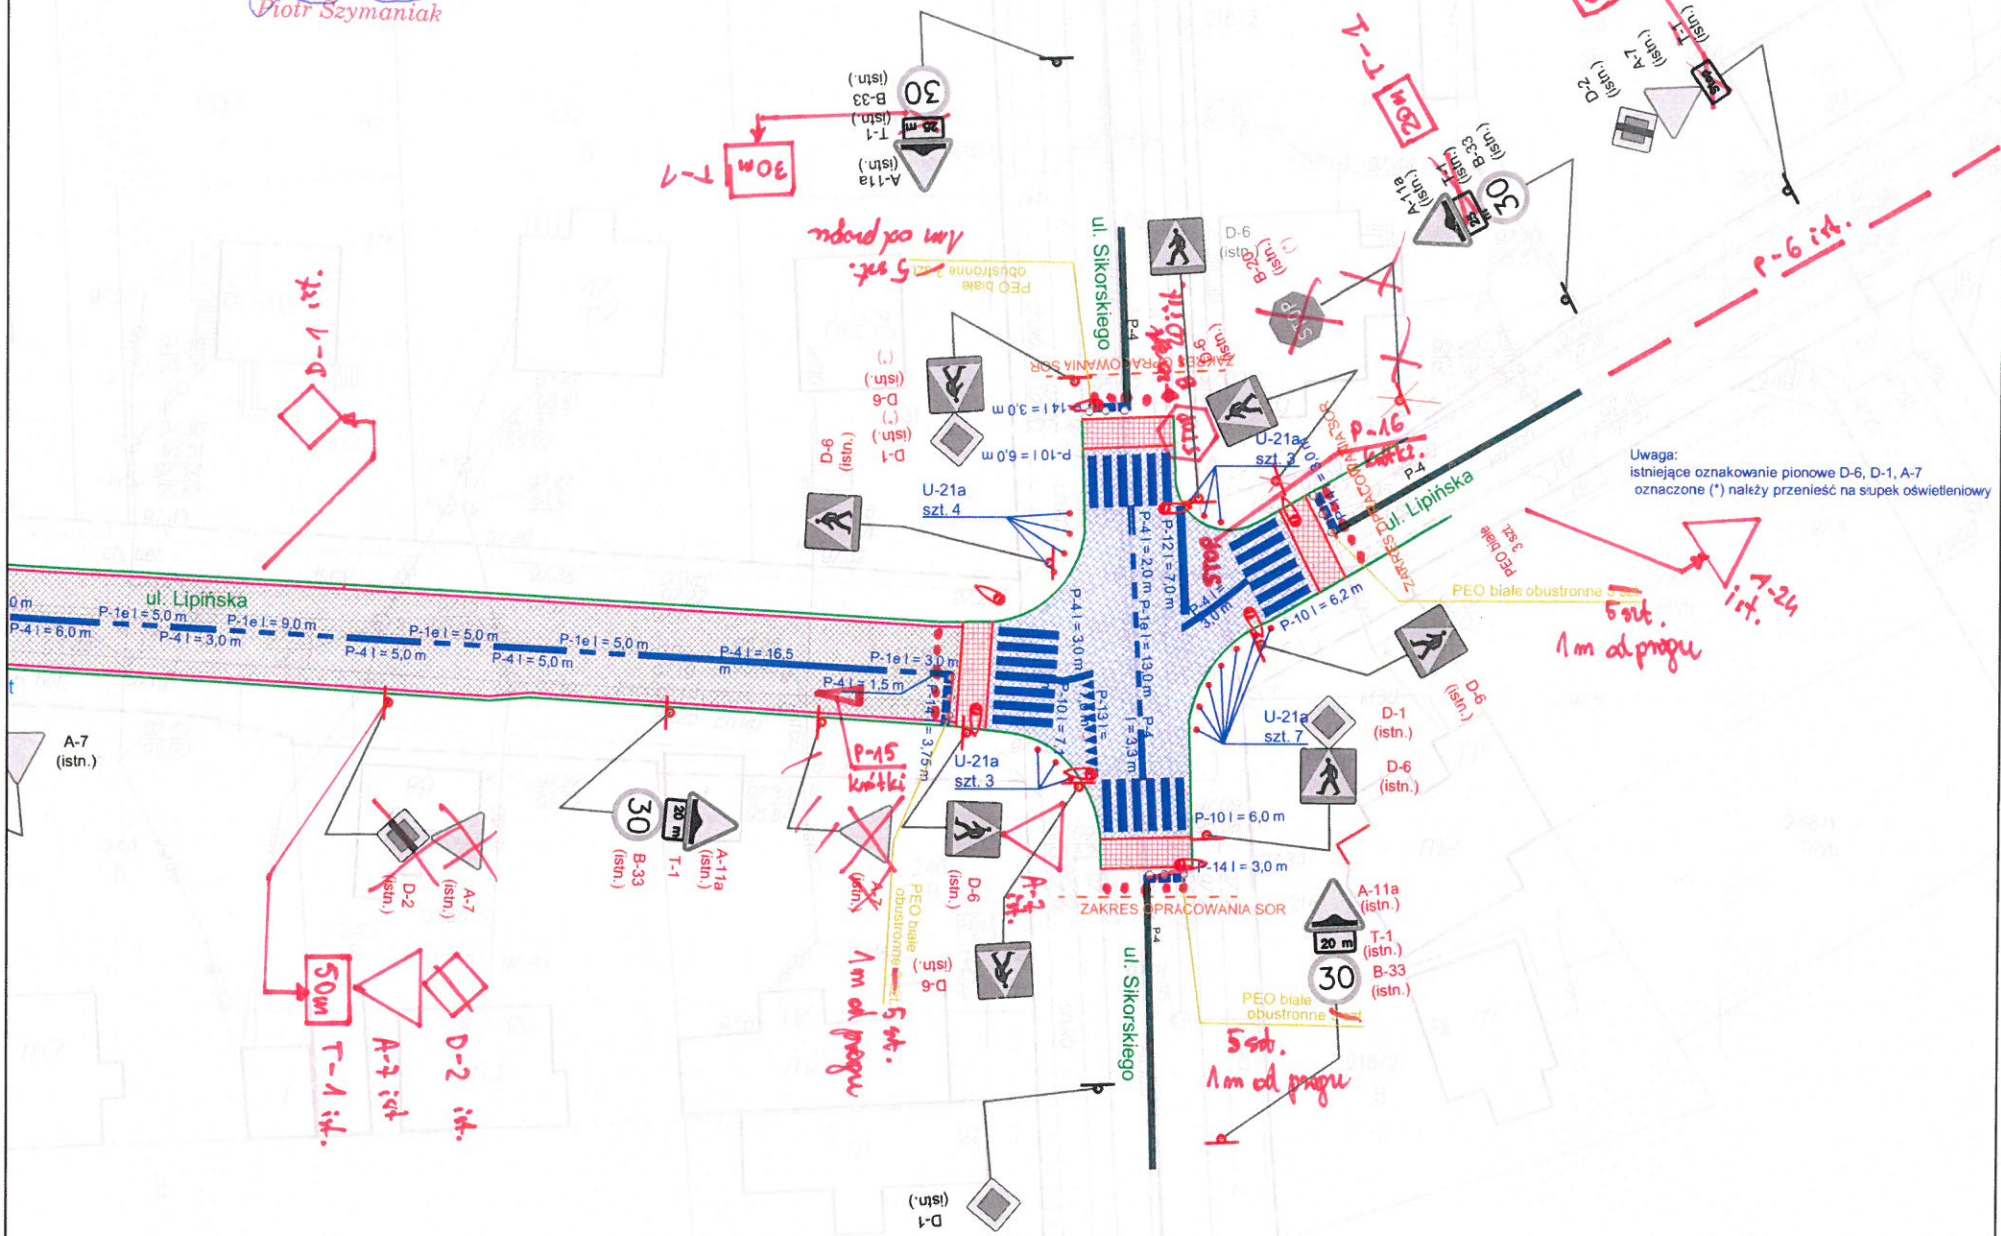

Plan orientacyjny

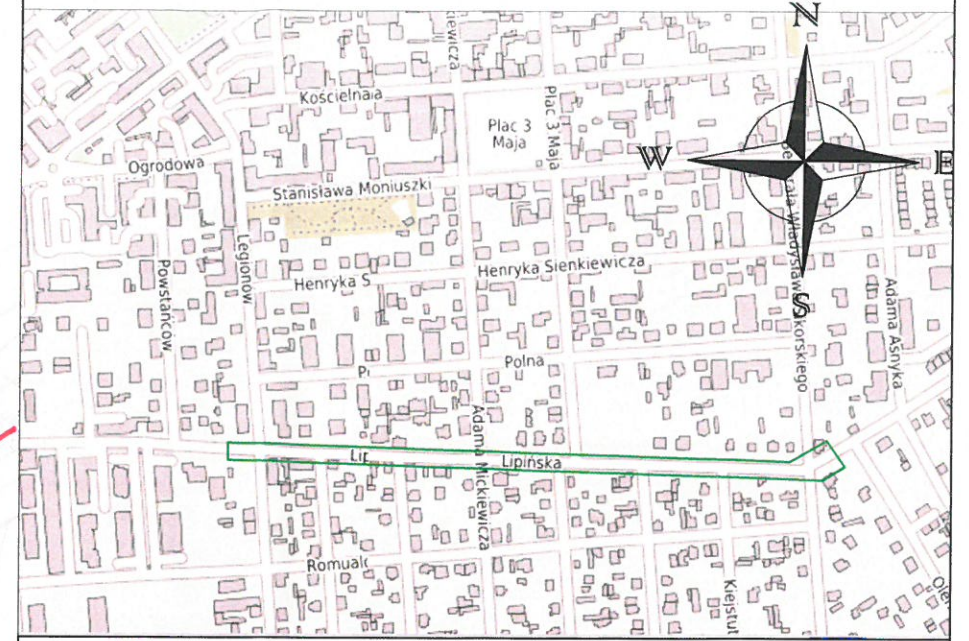

LEGENDA:

- REMONT NAJAZDÓW NA WYNIESIONYM SKRZYŻOWANIU (WYMIANA NAWIERZCHNI NA KOSTKĘ GRANITOWĄ)
 - REMONT TARCZY SKRZYŻOWANIA (WYMIANA NAWIERZCHNI NA BETON ASFALTOWY,)
 - REMONT NAWIERZCHNI OBEJMUJĄCY: FREZOWANIE, WARSTWĘ WYRÓWNAWCZĄ, WARSTWĘ ŚCIERALNĄ
 - ISTNIEJĄCE ŚCIEKI ULICZNE Z KOSTKI BET. DO PRZEŁOŻENIA
 - OPORNIK DROGOWY 8x25 CM
 - ISTNIEJĄCY KRAWĘŻNIK
 - projektowane oznakowanie poziome
 - istniejące oznakowanie poziome
 - istniejące oznakowanie pionowe
 - istniejące oznakowanie pionowe do wymiany
- Uwaga: istniejące oznakowanie pionowe D-6, D-1, A-7 oznaczone (*) należy przenieść na słupek oświetleniowy

Inwestor:	Zarząd Powiatu Wołomińskiego ul. Prądyńskiego 3; 05-200 Wołomin	Rys. nr 1.6
Zadanie	Remont drogi powiatowej nr 4361W (ul. Lipińskiej) w Wołominie na odcinku od skrzyżowania z ul. Legionów do skrzyżowania z ul. Sikorskiego wraz z remontem skrzyżowań	Data 01.2022
Nazwa rysunku	STAŁA ORGANIZACJA RUCHU	Skala 1:500