


12

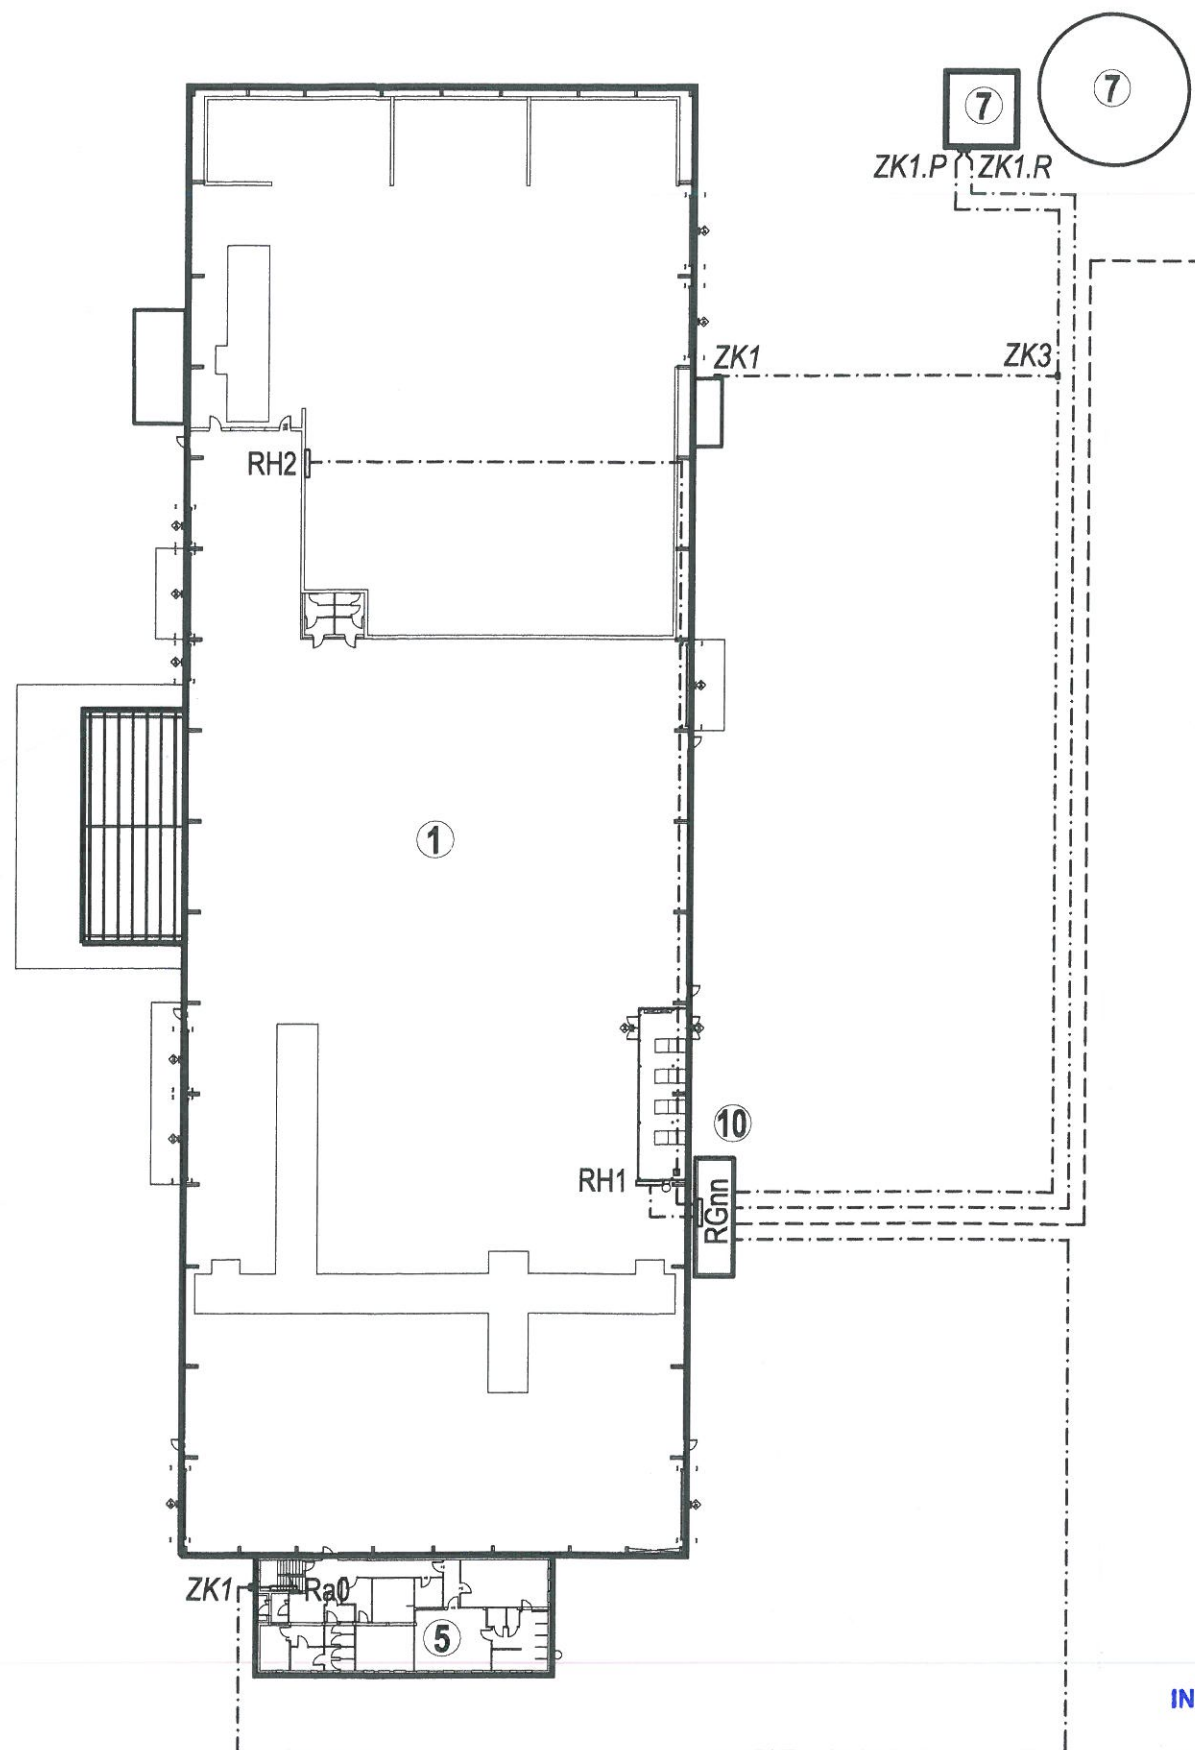

- ① hala sortowni
⑤ zaplecze socjalne
⑦ zbiornik nadziemny p.poż V=500 + 600 m³ z pompownią p.poż.
⑩ projektowana stacja transformatorowa
⑫ istniejąca stacja transformatorowa

2023063P
KIEROWNIK ROBÓT ELEKTRYCZNYCH
P.W. "EBUD" - Przemysłówka Sp. z o.o.
85-375 Bydgoszcz, ul. Biskupińska 11

inż. Grzegorz Szczepko
upr.bud.nr 7152/11/Prw/2002

DOKUMENTACJA
POWYKONAWCZA

LEGENDA ELEKTRYCZNA

- projektowany abonencki kabel SN
3x (NA2XS(F)2Y 1x120)
..... projektowane linie kablowe nn do zasilania
budynku zaplecza socjalnego i zbiornika ppoż

PRZEDSIĘBIORSTWO WIELOBRANŻOWE
EBUD
PRZEMYSŁÓWKA




PROJ-PRZEM-PROJEKT SPÓŁKA Z O.O.
BYDGOSZCZ

			Inwestor Międzygminny Kompleks Unieszkodliwiania Odpadów ProNatura Sp. z o.o. Bydgoszcz, ul. E. Petersona 22		Nr. zlecenia 41 063	
Objekt HALA SORTOWNI ODPADÓW WRAZ Z ZAPLECZEM SOCJALNYM			Adres Bydgoszcz ul. Prądocińska 28 Dz. nr 51, 57, 58, 59, 61, 62/1, 62/2, 63, 64, 68 Obręb 468 m. Bydgoszcz			Nr. rys. E12
Treść rys. Plan uproszczony rozmieszczenia rozdzielnic oddziałowych						
Prac. T-2		Branża ELE		Skala --		Data sierpień 2022r.
Kier. pracowni mgr Marek Zawadowski			Opracował mgr inż. Adam Minta			
Autor proj. inż. Marek Gonczewicz			Sprawdził inż. Roman Szejka			
PROJ-PRZEM-PROJEKT inż. elektryk Marek Gonczewicz Upr. Bud. bez ograniczeń do projektowania i kierowania robotami bud. w specjalności instalacji i urządzeń elektrycznych. GT-III-7210/110/77 GP-KZ-7342/171/92			PROJ-PRZEM-PROJEKT inż. elektryk Roman Szejka Upr. Bud. bez ograniczeń do projektowania w specjalności instalacyjno-inżynierskiej. GT-III-7210/201/77			

PROJ-PRZEM-PROJEKT
inż. elektryk Marek Gonczewicz
Upr. Bud. bez ograniczeń do projektowania
i kierowania robotami bud. w specjalności
instalacji i urządzeń elektrycznych.
GT-III-7210/110/77 GP-KZ-7342/171/92

INSPEKTOR NADZORU

mgr inż. Roman Pietrzak
uprawnienia budowlane w specjalności elektrycznej
nr ewid. UAN-N-V/147/TO/84 - bez ograniczeń
do projektowania, nadzorowania i kierowania robotami

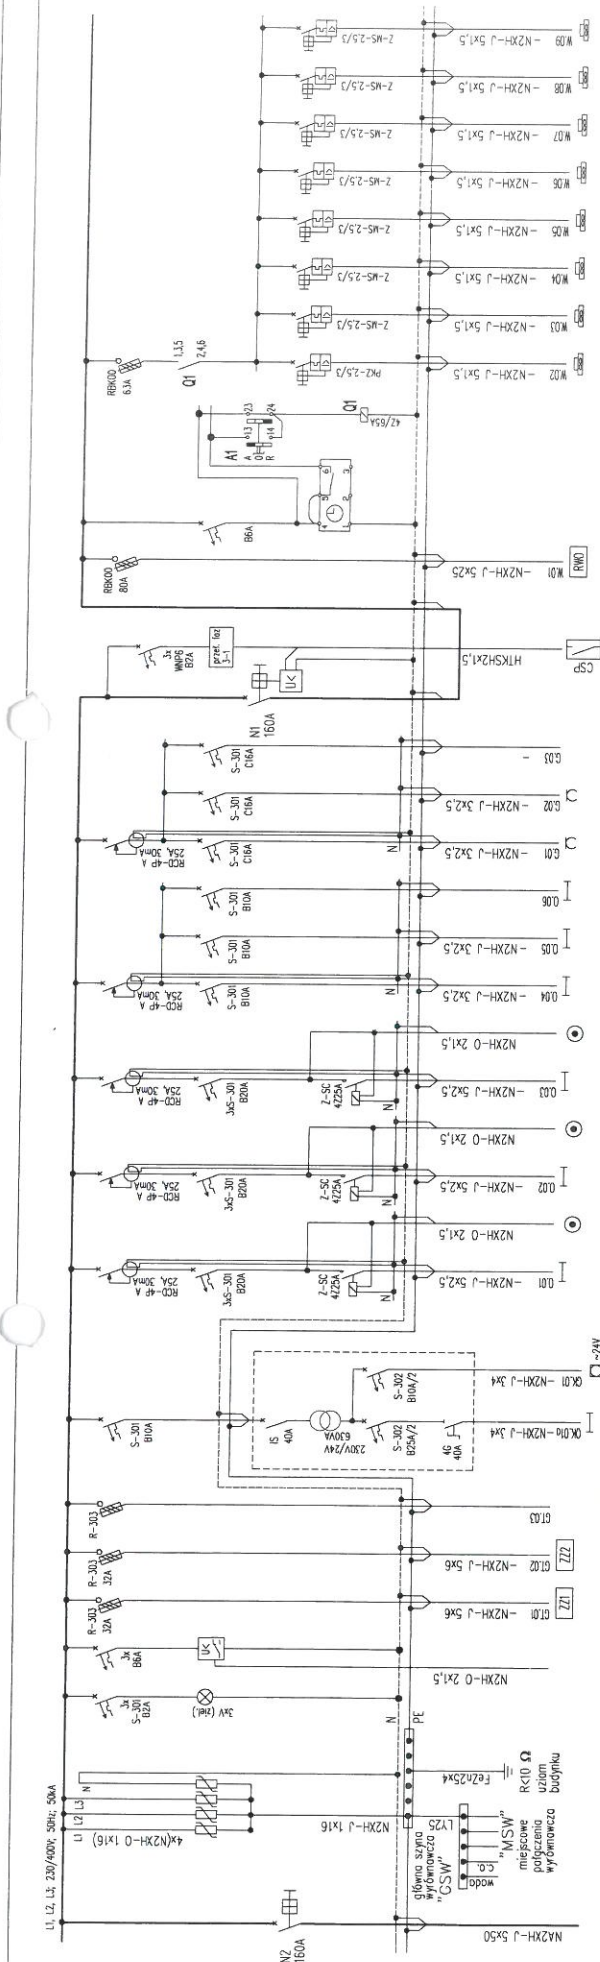[illegible]

PRZEDSIĘBIORSTWO WFI ORRANTOWE

PROJ-PRZEM-PROJEKT
SPÓŁKA Z O.O.
BYDGOSZCZ

Investor	Międzygminny Komplex Unieszkodliwiania Odpadów Podajów Sp. z o.o. Bydgoszcz, ul. Piłsudskiego 22				Nr. zlecenia
Obiekt	HALA SORTOWNI OPAKOWA WRAZ Z ZAPLECZEM SOCJALNYM				41 063
Temat rys.	Schemat rozdzielni główniej RH-2				Nr. rys.
Proc.	T-2	Brzoza	Skala	1:1	E16
Kier. pracowni	mgr Marek Zawadowski				
Autor proj.	mgr inż. Adam Mała				
	Sprawdził inż. Roman Szeleja				
	PROJ.-PRZEM-PROJEKT				
	inż. elektryk Marek Concerzewicz				
	Upr. Bud. bez ograniczeń do projektowania i kierowania w zakresie instalacji i urządzeń elektrycznych				
	GT-III-7210/110/77 GP-K-2-7342/17/92				
					GT-III-7210/20/1777


PROJ-PRZEM-PROJEKT
inż. elektryk Marek Gonczewski
Upr. Bud. bez ograniczeń do projektowania
kierowania robotami bud. w specjalności
instalacji i urządzeń elektrycznych.
GT-III-7210/110/77 GP-KZ-7342/171/92

inż. Grzegorz Szcześko
upr.bud.nr 7132/110/W/2002

INSPEKTOR NADZORU

mgr inż. Roman Pietrzak
uprawnienia budowlane w specjalności elektrycznej
nr ewid. UAN-N-V/147/TO/84 – bez ograniczeń
do projektowania, nadzorowania i kierowania robotami

**DOKUMENTACJA
POWYKONAWCZA**

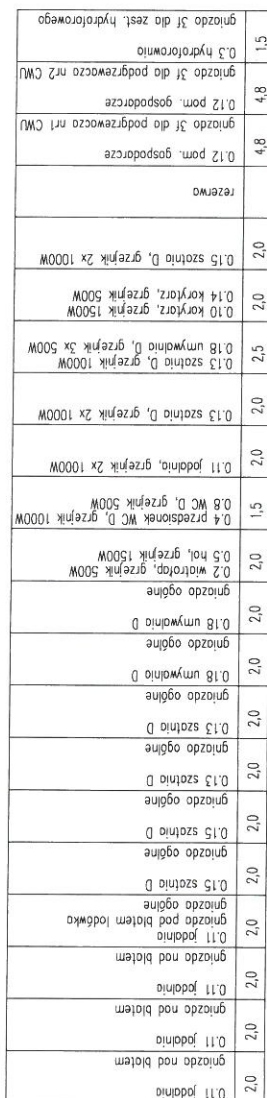

SAMOCZYNNE WYŁĄCZENIE ZASILANIA + WYŁĄCZNIK RÓŻNICOWOPRĄDOWY REALIZOWANE W SIECI TN-S

PROJ-PRZEM-PROJEKT
inż. elektryk Marek Goncerzewicz
Upr. Bud. bez ograniczeń do projektowania
kierowania robotami bud. w specjalności
instalacji i urządzeń elektrycznych.
GT-III-7210/110/77 GP-KZ-7342/171/92

KIEROWNIK ROBÓT ELEKTRYCZNYCH
P.W."EBUD"-Przemysłowa Sp. z o.o.
85-375 Bydgoszcz, ul. Biskupińska 11

inż. Grzegorz Szczesko
upr.bud.nr 7132/110/W/2002

INSPEKTOR NADZORU

mgr inż. Roman Pietrzak
uprawnienia budowlane w specjalności elektrycznej
nr ewid. UAN-N-V/147/TO/84 – bez ograniczeń
do projektowania, nadzorowania i kierowania robotami


**DOKUMENTACJA
POWYKONAWCZA**



PROJ-PRZEM-PROJEKT
SPÓŁKA Z O.O.
BYDgoszcz

PRZEDSIĘBIORSTWO WIELOBRANZOWE
BUD
PRZEMYSŁÓWKA


Wier. pracowni	mgr Marek Zawadowski	Opis	458 m. Bydgoszcz
Autor proj.	mgr Marek Ganczewicz	Pracownik	mgr inż. Adam Miła
PROJ-PRZEM-PROJEKT inż. elektryk Marek Ganczewicz	PROJ-PRZEM-PROJEKT inż. elektryk Marek Ganczewicz	Przebieg	inż. Roman Stępieja
Upr. Bud. bez ograniczeń do projektowania i kierownictwa nadzoru nad specjalnością instalacji i urządzeń elektryczno-umywniczej.	Upr. Bud. bez ograniczeń do projektowania i kierownictwa nadzoru nad specjalnością instalacji i urządzeń elektryczno-umywniczej.	Przebieg	inż. elektryk Roman Stępieja

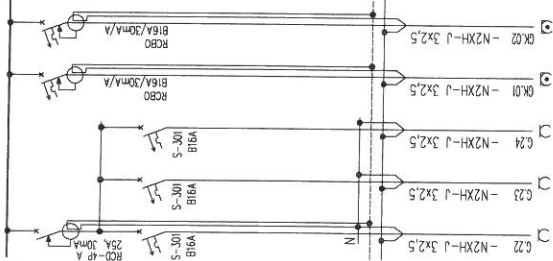


PROJ-PRZEM-PROJEKT
 inż. elektryk Marek Gonczewicz
 Upr. Bud. bez ograniczeń do projektowania
 i kierowania robotami bud. w specjalności
 instalacji i urządzeń elektrycznych.
 GT-III-7210/110/77 GP-KZ-7342/171/92

KIEROWNIK ROBÓT ELEKTRYCZNYCH
 P.W. "EBUD"-Przemysłówka Sp. z o.o.
 85-375 Bydgoszcz, ul. Biskupińska 11

inż. *[Signature]* Szczesko
 upr.bud.nr 7152/110/W/2002


INSPEKTOR NADZORU

mgr inż. *[Signature]* Pietrzak
 uprawnienia budowlane w specjalności elektrycznej
 nr ewid. UAN-N-V/147/TO/84 - bez ograniczeń
 do projektowania, nadzorowania i kierowania robotami

**DOKUMENTACJA
 POWYKONAWCZA**

PRZEDSIĘBIORSTWO WIELOBRAŃCOWE EBUD PRZEMYSŁÓWKA I		SPÓŁKA Z O.O. BYDGOSZCZ	
PP		PROJ-PRZEM-PROJEKT	
Inwestor: Miejski Gminny Komplex Usługowo-usługowy Przetwórczość Sp. z o.o. Bydgoszcz, ul. E. Petersena 22	Nr. zlecenia 41 063	Nr. rys. E20	
Obiekt: HALA SORTOWNI ODPADÓW WRAZ Z ZAPLECZEM SOCJALNYM	Adres: Bydgoszcz ul. Prądocińska 28 Dł. nr 51, 57, 58, 59, 61, 62/1, 67/2, 63, 64, 68 Ogół. 488 m. Bydgoszcz	Data: sierpień 2022r.	
Treść rys. Schemat rozdzielnic administracyjnej Rdz. cz. 2	Data: sierpień 2022r.	Opracował: mgr inż. Adam Mito	
Prac.: T-2	Skala: ELE - -	Kier. pracowni: mgr Marek Zawadowski	
Autor proj.: inż. Marek Gonczewicz		Sprawdził: inż. Roman Szejkła	
PROJ-PRZEM-PROJEKT inż. elektryk Marek Gonczewicz Upr. Bud. bez ograniczeń do projektowania i kierowania robotami bud. w specjalności instalacji i urządzeń elektrycznych. GT-III-7210/110/77 GP-KZ-7342/171/92			

SAMOCZYNNE WYŁĄCZENIE ZASILANIA +
 WYŁĄCZNIK RÓŻNICOWOPRĄDOWY
 REALIZOWANE W SECI TN-S

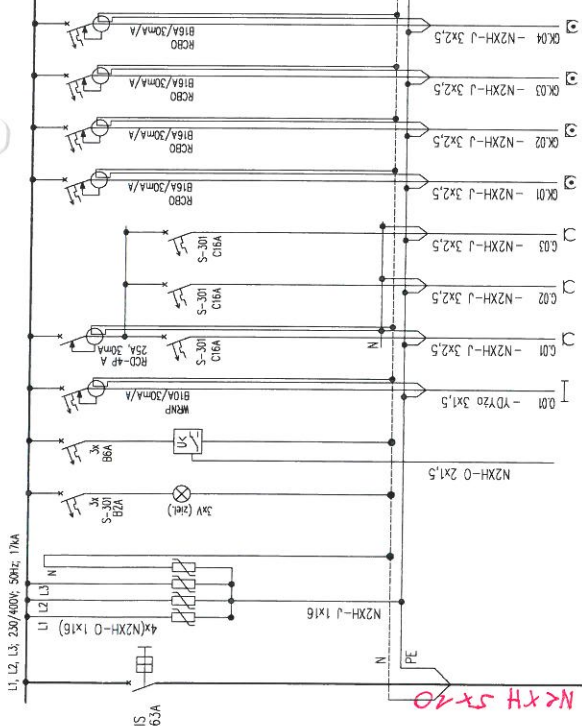[illegible]

KIEROWNIK ROBÓT ELEKTRYCZNYCH
P.W."EBUD"-Przemysłówka Sp. z o.o.
85-375 Bydgoszcz, ul. Biskupińska 11

inż. Grzegorz Szczeško
upr.bud.nr 7132/110/W/2002

INSPEKTOR NADZORU

mgr inż. Roman Pietrzak
uprawnienia budowlane w szczególności elektrycznej
nr ewid. UAN-N-V/147/10/84 - bez ograniczeń
do projektowania, nadzorowania i kierowania robotami

SAMOCZYNNY WYŁĄCZENIE ZASILANIA + WYŁĄCZNIK RÓŻNICOWOPRĄDOWY REALIZOWANE W SIECI TN-S

PROJ-PRZEM-PROJEKT
inż. elektryk Marek Gonczewicz
Upr. Bud. bez ograniczeń do projektowania
kierowania robotami bud. w specjalności
instalacji i urządzeń elektrycznych.
GT-III-7240/110/77 GP-KZ-7342/171/92

		PROJ.-PRZEM.-PROJEKT		SPÓŁKA Z O.O. BYDGOSZCZ	
		Inwestor: Wędrzyniński Komplex Unieszkodliwiania Odpadów Prunkardo Sp. z o.o. Bydgoszcz, ul. E. Piętaszowa 22		Nr. zlecenia 41 063	
Obiekt: HALA SORTOWNI ODPADÓW WRAZ Z ZAPLECZEM SOCJALNYM	Adres: Bydgoszcz ul. Prędoczyńska 28 Dział nr 51, 57, 58, 59, 61, 62/1, 62/2, 63, 64, 68 Dział 458 m. Bydgoszcz		Nr. rys. E21		
Treść rys. Schemat rozdzielczy administracyjnej RaZ	Data: sierpień 2027r.		Opracował: mgr inż. Adam Mińto		
Proc. T-2 Branża ELE -- --	Skalę:		Sprawdził: inż. Radosław Sulejka		
Kier. pracowni: mgr Marek Zawadowski	Autor proj.: inż. Marek Concerzewicz		PROJ.-PRZEM.-PROJEKT inż. elektryk Marek Concerzewicz Upr. Bud. bez ograniczeń do projektowania i kierowania robotami bud. w specjalności instalacji i urządzeń elektrycznych. GT-III-72101/1077 CP-KZ-73421/71/92		

proj. szafa PPD, 24U, IP20

Poziomy organizator kabli 1U 19" BKT z tworzywa szlucznego o podwyższonej elastyczności 11140101.3

Przełącznica BKT VEN-2-TOP 19" 1U, wysuwana, bez płyty czołowej, czarna 11112001.3W Płyta czolBKT 1U 24xLC duplex/MTRJ/E2000 +adaptery LC0 OS 2


Poziomy organizator kabli 1U 19" BKT z tworzywa szlucznego o podwyższonej elastyczności 11140101.3

Poziomy organizator kabli 1U 19" BKT z tworzywa szlucznego o podwyższonej elastyczności 11140101.3

Panel Krosowy 19", modułowy na 24xRJ45 wymienne pola opisowe 11305113 +24 moduły niekr. kat 6 beznarz.

Panel Krosowy 19", modułowy na 24xRJ45 wymienne pola opisowe 11305113 +24 moduły niekr. kat 6 beznarz.

Liśwa zas. BKT 19" 6xNFC6(balec), wtyk DIN49441(uniw.), wyt. + moduł przeciwp. z filtrem 11340106.06-1

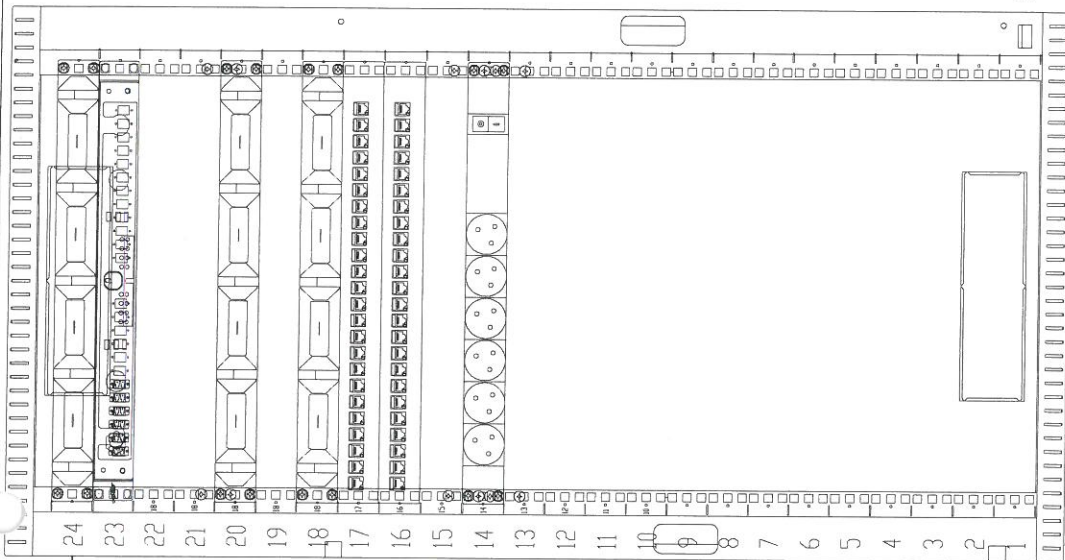


Istniejąca szafa
GPD
Serwerownia

Projektowany kabel 12żyłowy, l=300m
Kierunek GPD w serwerowni.
Kabel prowadzić w przestrzeni pomiędzy stropem i sufitem podwieszonym.

PROJ-PRZEM-PROJEKT
inż. elektryk Marek Gónczewicz
Upr Bud. bez ograniczeń do projektowania
i kierowania robotami bud. w specjalności
instalacji i urządzeń elektrycznych.
GT-III-7210/11077 GP-KZ-7342/171/92

INSPEKTOR NADZORU

mgr inż. *Ryszard Pietrzak*
uprawnienia budowlane w specjalności elektrycznej
nr ewid. LAN-N.A.1147.NC/84 - bez ograniczeń
do projektowania, nadzorowania i kierowania robotami

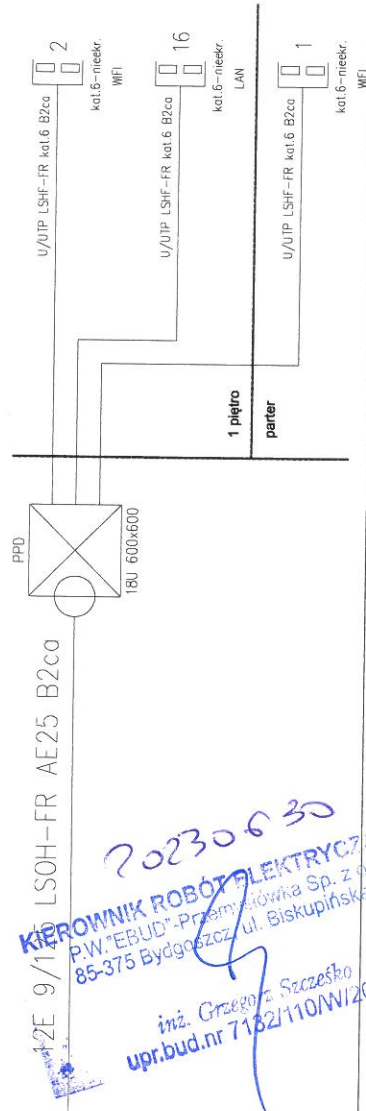

DOKUMENTACJA
POWYKONAWCZA

PRZEDSIĘBIORSTWO WIELOBRAZOWE
EBUD
PRZEMYSŁÓWKA I

PROJ-PRZEM-PROJEKT
SPÓŁKA Z O.O.
BYDGOSZCZ

	Obiekt	HALA SORTOWNI ODPADÓW WRAZ Z ZAPLECZEM SOCJALNYM	Adres	Bydgoszcz ul. Piotrowska 28	
	Prac.	T-2	Bransza	Skala	— —
	Kier. pracowni	mgr Marek Zawadowski			
	Autor proj.	inż. Marek Gónczewicz			
	PROJ-PRZEM-PROJEKT inż. elektryk Marek Gónczewicz Upr. Bud. bez ograniczeń do projektowania i kierowania robotami bud. w specjalności instalacji i urządzeń elektrycznych. GT-III-7210/11077 GP-KZ-7342/171/92				PROJ-PRZEM-PROJEKT inż. elektryk Roman Szeja Upr. Bud. bez ograniczeń do projektowania w specjalności instalacyjno-uzupełniającej. GT-III-7210/201/77
		Sprawdził	inż. Roman Szeja		

Projektowana centrala sygnalizacji
pożaru typu Polon 6000
zlokalizowana w pom. 1.13
dyspozytornia na 1 piętrze

Panel operatora z dotykowym LCD 10"
symbol: PSO-60
Zasilacz 10A/30V
symbol: MZ-60-300
Obudowa z otworem na panel PSO-60
symbol: OM-62
Pojemnik akumulatorów rezerwowych max. 90Ah
symbol: OA-62
Moduł dwóch linii dozorowych z przetwornicą 27 V
symbol: MLD-61
Moduł dwóch linii dozorowych bez przetwornicy
symbol: MLD-62
Moduł kontrolno-sterujący (2WY, 2LS, 2WE)
symbol: MKS-60
Moduł transmisji światłowodowej (2-kanalowy)
symbol: MTI-63 Ed.2

Istniejąca centrala pożaru typu IGNIS 2040
zdemontować, w jej miejsce zamontować nową
centralę POLON 6000. Istniejące 3 linie z
centrali IGNIS 2040 wprowadzić do centrali nowej.

Istniejąca centrala sygnalizacji
pożaru typu IGNIS 2040
zlokalizowana w portierni
przy wejściu na teren zakładu

Projektowane połączenie światłowodowe
TECHNOLOGIE FOC-2-SLT-HFR PH170/£30-£60

Projektowana centrala sygnalizacji
pożaru typu Polon 6000
zlokalizowana w portierni
przy wejściu na teren zakładu

Panel operatora z dotykowym LCD 10"
symbol: PSO-60
Zasilacz 10A/30V
symbol: MZ-60-300
Obudowa z otworem na panel PSO-60
symbol: OM-62
Pojemnik akumulatorów rezerwowych max. 90Ah
symbol: OA-62
Moduł 8 linii dozorowych konwencjonalnych
symbol: MLK-60
Moduł transmisji światłowodowej (2-kanalowy)
symbol: MTI-63 Ed.2

KIEROWNIK ROBÓT ELEKTRYCZNYCH
P.W."EBUD"-Przemysłowa Sp. z o.o.
85-375 Bydgoszcz, ul. Biskupińska 11

inż. Grzegorz Szczepko
upr.bud.nr 7132/110/WI/2002


INSPEKTOR NADZORU

mgr inż. Roman Pietrzak
uprawnienia budowlane w specjalności elektrycznej
nr ewid. UAN-N-V/147/TO/84 – bez ograniczeń
do projektowania, nadzorowania i kierowania robotami

DOKUMENTACJA
POWYKONAWCZA

PRZEDSIĘBIORSTWO WIELOBRAZOWE EBUD PRZEMYSŁOWKA I		PROJ-PRZEM-PROJEKT SPÓŁKA Z O.O. BYDGOSZCZ	
Obiekt	HALA SORTOWNI ODPADÓW WRAZ Z ZAPLECZEM SOCJALNYM	Adres	ul. Bydgoszcz 28
Treść rys.	Schemat blokowy połączeń central sygnalizacji pożaru.	Dr. nr 51, 52, 53, 54, 55, 56, 57, 58, 59, 60, 61, 62/1.	Nr. rys.
Proc.	T-2	Skala	1:1
Kier. pracowni	mgr Marek Zawadowski	Data	sierpień 2022r.
Opracował	mgr inż. Adam Mula	E23	
Autor proj.	inż. Marek Gonczewicz	Sprowdził inż. Roman Szejk	
PROJ-PRZEM-PROJEKT inż. elektryk Marek Gonczewicz Upr. Bud. bez ograniczeń do projektowania i kierowania robotami bud. w specjalności instalacji i urządzeń elektrycznych. GT-III-7210/110/77 GP-KZ-7342/171/92		PROJ-PRZEM-PROJEKT inż. elektryk Roman Szejk Upr. Bud. bez ograniczeń do projektowania w specjalności instalacyjno-urządczej. GT-III-7210/110/77 GP-KZ-7342/171/92	

Projektowana centrala sygnalizacji pożaru typu Polon 6000
zainstalowana w pom. 1.13 dyspozytornia na 1 piętrze

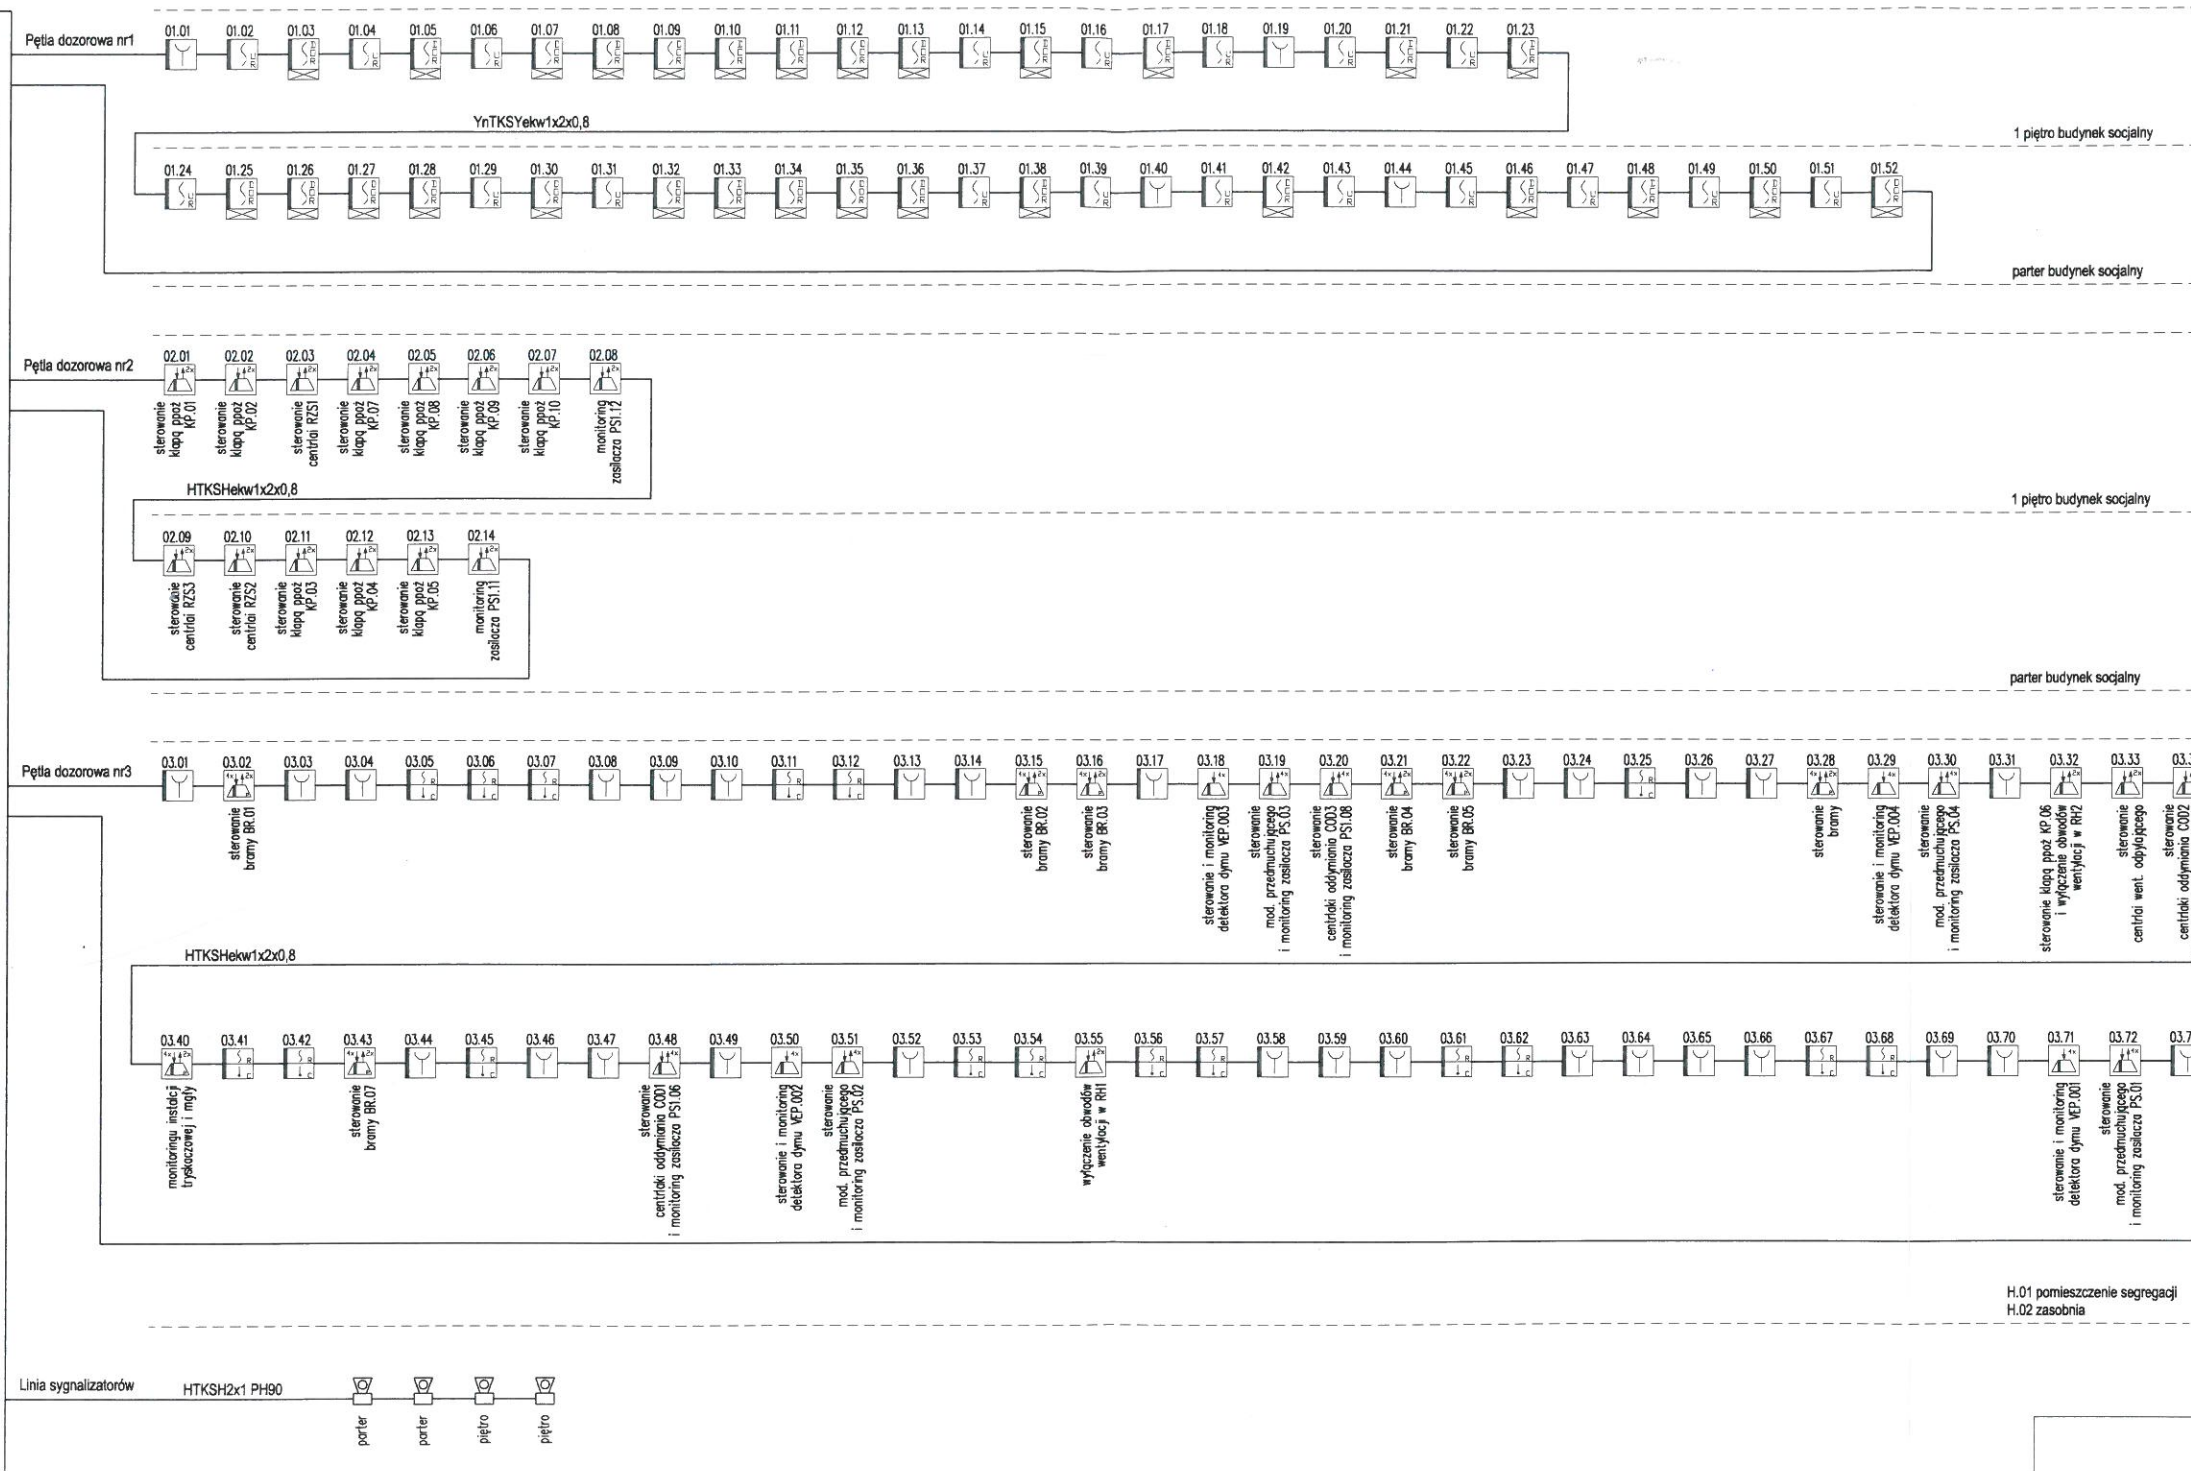

- EKS-6022
- EKS-6222P
- ROP-4001M + RM-60R
- DUO-6046 + G-40
- DOR-4046 + G-40 + WZ-31
- DOT-6046 + G-40
- EKS-6040
- EKS-6044
- SA-KSN
- VEP
- KC
- PS
- SPR
- Rura zasysająca transportowa na strapie
- Otwór zasysający typu kapilarny
- Zasysający detektor dymu, 4 rury
- Automatyczny moduł przedmuchujący, KeepClean, X=ilość torów

PROJ-PRZEM-PROJEKT
inż. elektryk Marek Gonczewicz
Upr. Bud. bez ograniczeń do projektowania
kierowania robotami bud. w specjalności
instalacji i urządzeń elektrycznych.
GT-III-7210/110/77 GP-KZ-7342/171/92

20230630
KIEROWNIK ROBÓT ELEKTRYCZNYCH
P.W. "EBUD" - Przemysławka Sp. z o.o.
85-375 Bydgoszcz, ul. Biskupińska 11
inż. Grzegorz Szcześko
upr.bud.nr 7132/110/W/2002

INSPEKTOR NADZORU

mgr inż. Roman Pietrzak
uprawnienia budowlane w specjalności elektrycznej
nr ewid. UAN-N-V/143710/84 - bez ograniczeń
do projektowania, nadzorowania i kierowania robotami

PROJ-PRZEM-PROJEKT		SPÓŁKA Z O.O. BYDGOSZCZ	
Inwestor: Międzygminny Komplex Unieszkodliwiania Odpadów Pro Natura Sp. z o.o. Bydgoszcz, ul. E. Petersona 22		Nr. zlecenia: 41 063	
Objekt: HALA SORTOWNI ODPADÓW WRAZ Z ZAPLECZEM SOCJALNYM		Nr. rys.: E24	
Treść rys.: Schemat blokowy instalacji SSP.		Data: sierpień 2022r.	
Prac.: T-2	Brzozo: ELE	Skala: --	
Kier. pracowni: mgr Marek Zawadowski	Opracował: mgr inż. Adam Minta		
Autor proj.: inż. Marek Gonczewicz		Sprawdził: inż. Roman Szcześko	
PROJ-PRZEM-PROJEKT inż. elektryk Marek Gonczewicz Upr. Bud. bez ograniczeń do projektowania i kierowania robotami bud. w specjalności instalacji i urządzeń elektrycznych. GT-III-7210/110/77 GP-KZ-7342/171/92		PROJ-PRZEM-PROJEKT inż. elektryk Roman Szcześko Upr. Bud. bez ograniczeń do projektowania i kierowania robotami bud. w specjalności instalacji i urządzeń elektrycznych. GT-III-7210/110/77 GP-KZ-7342/171/92	