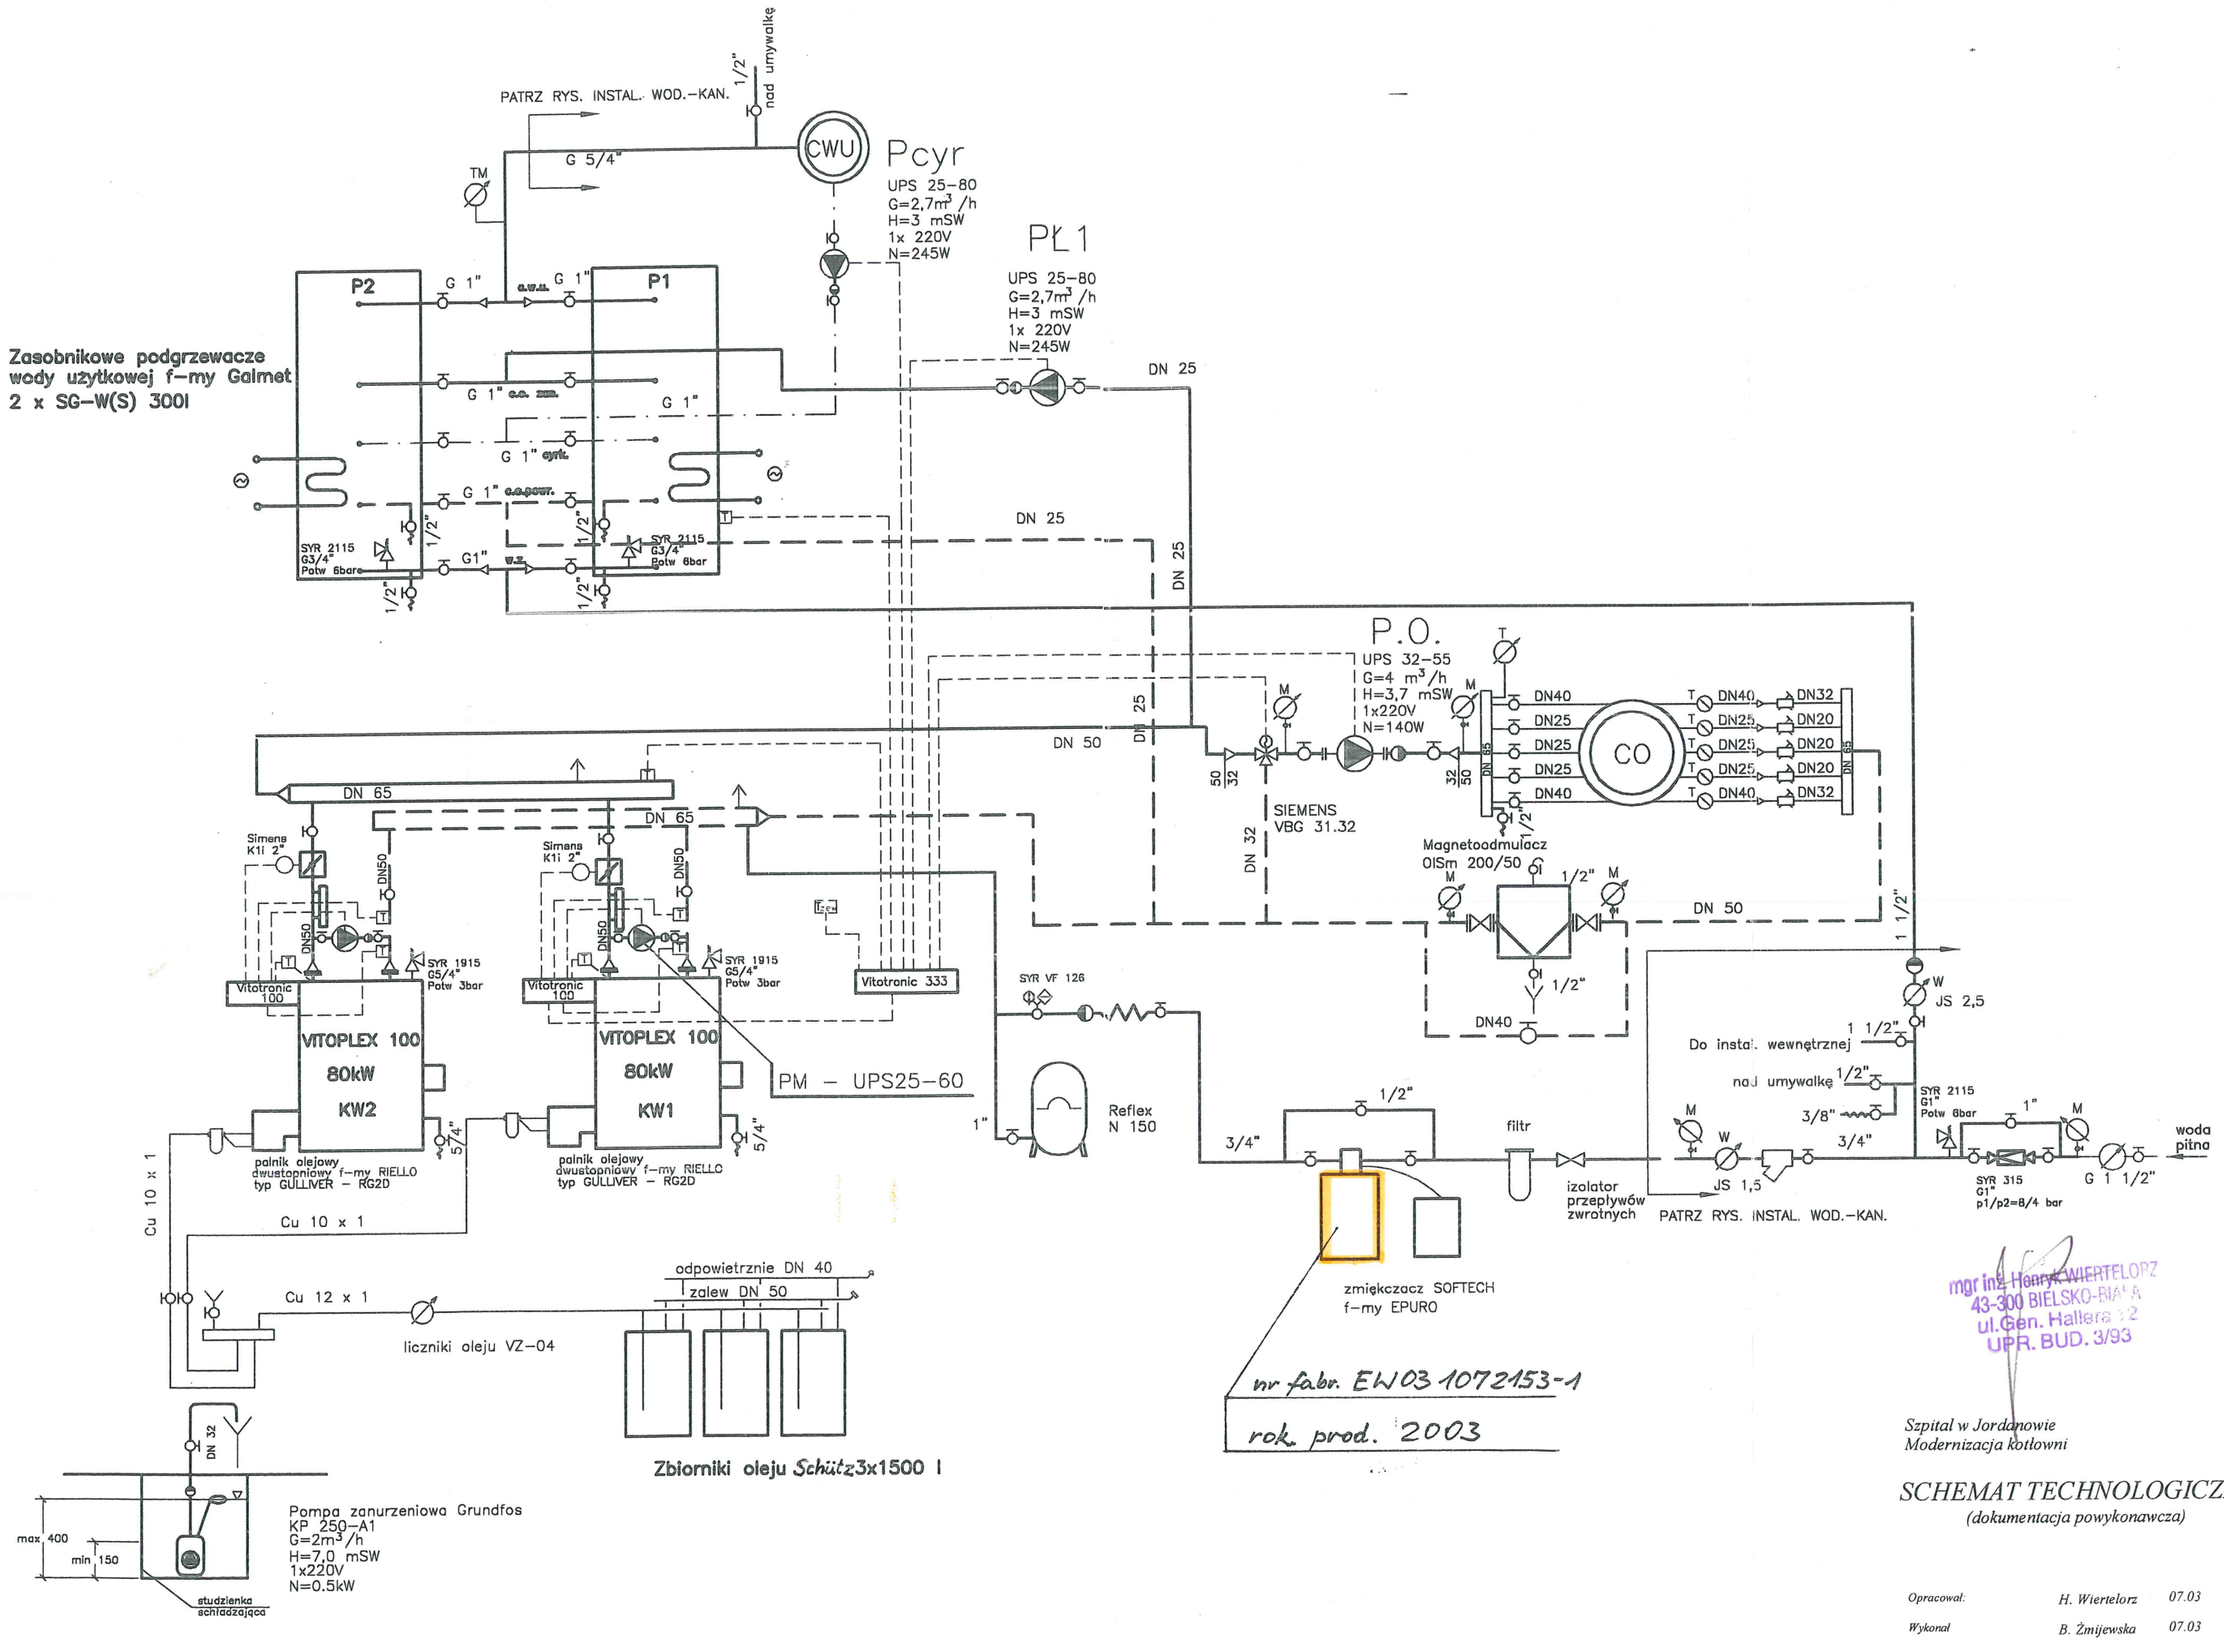

mgr inż. Henryk WIERTELORZ
43-300 BIELSKO-BIAŁA
ul. Gen. Hallera 12
UPR. BUD. 3/93

Szpital w Jordanowie
Modernizacja kotłowni

SCHEMAT TECHNOLOGICZNY

(dokumentacja powykonawcza)

Opracował:	*H. Wiertelorz*	*07.03*
Wykonał	*B. Żmijewska*	*07.03*