

P.K.L.J. Drostek

PREZYDENT MIASTA BYDGOSZCZ
WYDZIAŁ INWESTYCJI MIASTA

Numer: UP-4005/656/23
Nr wpływu - 14252

nr wpływu

URZĄD MIASTA BYDGOSZCZ
KANCELARIA OGÓLNA

data wpływu 31. 07. 2023

nr wpływu 99638/2023

ilość załączników sztuk

DYREKTOR WYDZIAŁU

Bogdan Tyborski
31. 07. 2023

Bydgoszcz, 27.07.2023r.

KIEROWNIK REFERATU

31.07.2023
Jolanta Drostek

DECYZJA NR UP 370/2023

Na podstawie art. 39 ust. 3 i 3a ustawy z dnia 21 marca 1985 r. o drogach publicznych (t. j. Dz. U. z 2023r. poz. 645 z późn. zm.), a także upoważnienia Prezydenta Miasta Bydgoszczy znak WOA.L0052.13.2022 z dnia 11 stycznia 2022r. oraz art. 104 k.p.a.

po rozpatrzeniu sprawy z wniosku: Joanna Drostek Urząd Miasta Bydgoszczy Wydział Inwestycji Miasta z siedzibą ul. Grudziądzka 9-15, 85-130 BYDGOSZCZ

wniesionego dnia: 21.07.2023r. zezwala się inwestorowi:

1. Na zlokalizowanie liniowego urządzenia obcego w pasie drogowym ulicy Zapolskiej na terenie działki drogowej nr 23 obr 496, w Bydgoszczy - przyłącza wodociągowego, w okresie od dnia 27.07.2023r. do dnia 31-12-2025r.
2. Zobowiązuje się wnioskodawcę, przed przystąpieniem do prowadzenia robót, do:
uzyskania zezwolenia zarządcy drogi na prowadzenie robót w pasie drogowym na podstawie art. 40 ust. 1 i 2 pkt 1 cyt ustawy oraz zezwolenia zarządcy drogi na umieszczenie w/w przyłącza wodociągowego w pasie drogowym na podstawie art. 40 ust. 1 i 2 pkt 2 cyt ustawy.
3. Ustala się następujące warunki umieszczenia inwestycji oraz przywrócenia pasa drogowego do stanu pierwotnego:
 - a) w przypadku kolizji w/w sieci z elementami pasa drogowego, podczas przebudowy pasa drogowego, inwestor (gestor urządzenia) na własny koszt dokona przełożenia lub zabezpieczenia uzgadnianej sieci.
 - b) Inwestor (gestor urządzenia) ponosi koszt budowy lub modernizacji urządzeń, nawierzchni w pasie drogowym związanych z likwidacją kolizji projektowanych urządzeń ze stanem istniejącym.
 - c) w śladzie wykopu i w klinie odłamu konstrukcję jezdni należy odbudować następująco: podbudowa winna być wykonana z kruszywa odpowiadającego normie PN-EN 13242+A1, o uziarnieniu 0/31,5 mm, grubość warstwy min 32 cm, warstwa wiążąca z asfaltobetonu według PN-EN 13108-1 o uziarnieniu 0/22mm, grubość warstwy min 6 cm, warstwa ścierna według PN-EN 13108-1 o uziarnieniu 0/11mm, grubość warstwy min 5 cm, styk odbudowanej nawierzchni z istniejącą nawierzchnią należy uszczelnić taśmą bitumiczną,
 - d) prace należy prowadzić pod nadzorem inspektora ZDMiKP tel. 582-27-92,
 - e) na długości zadania należy odbudować nowe elementy betonowe dopasowane wzorem i kolorem do stanu istniejącego,
 - f) w przypadku zbliżenia się z wykopem do krawężnika na odległość mniejszą niż 0,5m – na długości wykopu należy odbudować nowy krawężnik na ławie betonowej z oporem,
 - g) na długości zadania należy odbudować zielen przyuliczną zgodnie zasadami sztuki ogrodniczej,
 - h) należy wykonać badania zagęszczenia gruntu dla każdego metra zasypki gruntowej licząc od dna wykopu,
 - i) do odbioru pasa drogowego należy w formie elektronicznej przedłożyć inwentaryzację powykonawczą odbudowanych konstrukcji pasa drogowego,
 - j) należy wykonać w/w inwestycję zgodnie z wymogami określonymi w rozporządzeniu Ministra Infrastruktury z dnia 24 czerwca 2022 r. w sprawie przepisów techniczno-budowlanych dotyczących dróg publicznych (Dz. U. z 2022r., poz. 1518).
 - k) należy zachować wszelkie parametry zawarte w projekcie.

- l) wniosek w sprawie zezwolenia na prowadzenie robót budowlano-montażowych w pasie drogowym należy uzupełnić o projekt organizacji ruchu.

UZASADNIENIE:

Zgodnie z art.39 ust. 1 pkt. 1 ustawy o drogach publicznych z dnia 21 marca 1985 r. o drogach publicznych (t. j. Dz. U. z 2023r. poz. 645 z późn. zm.) zabronione jest lokalizowanie urządzeń obcych, przedmiotów i materiałów niezwiązanych z potrzebami zarządzania drogami lub potrzebami ruchu drogowego. Wyjątek stanowi zapis ust. 3 cyt. przepisu zgodnie, z którym w szczególnie uzasadnionych przypadkach umieszczanie w pasie drogowym urządzeń obcych, niezwiązanych z potrzebami zarządzania drogami lub potrzebami ruchu może nastąpić wyłącznie za zezwoleniem właściwego zarządcy drogi, wydawanym w drodze decyzji administracyjnej.

Z przywołanych przepisów wynika jednoznacznie, iż ustawodawca w celu ochrony pasa drogowego przeznaczonego do prowadzenia ruchu lub postoju pojazdów oraz ruchu pieszych wprowadził zakaz umieszczania w nim w/w urządzeń. Warunkiem odstępstwa od tego zakazu jest wystąpienie w konkretnej sprawie szczególnie uzasadnionego przypadku. Udzielenie zatem rzeczonożego zezwolenia winno mieć charakter wyjątkowy.

W uznaniu organu I instancji w niniejszej sprawie w dniu wydania przedmiotowej decyzji zachodzą przesłanki określone w art. 39 ust. 3 ustawy uzasadniające wyrażenie zgody na zlokalizowanie w pasie drogowym ulicy **Zapolskiej przylącza wodociągowego**. Lokalizacja nie powinna wpływać negatywnie na funkcjonowanie układu drogowego pod warunkiem zachowania przez stronę wnioskującą w/w warunków.

Decyzja wydana jest na okres od dnia 27.07.2023r. do dnia 31-12-2025r. i jest zgodna z wolą strony. Zgodnie z warunkami decyzji, przed przystąpieniem do fizycznego umieszczenia **przylącza wodociągowego** niezbędne jest wystąpienie wnioskodawcy z wnioskiem o wydanie przez zarządcę drogi decyzji zawałającej na prowadzenie robót i ustalającej za powyższe zajęcie stosownej opłaty oraz decyzji zezwałającej na umieszczenie w/w **przylącza wodociągowego** w pasie drogowym ulicy **Zapolskiej** i ustalającej za powyższe opłaty.

POUCZENIE:

Od niniejszej decyzji stronie przysługuje odwołanie do Samorządowego Kolegium Odwoławczego w Bydgoszczy za pośrednictwem Dyrektora Zarządu Dróg Miejskich i Komunikacji Publicznej w Bydgoszczy (adres: Zarząd Dróg Miejskich i Komunikacji Publicznej w Bydgoszczy, ul. Toruńska 174a, 85-844 Bydgoszcz) w terminie 14 dni od daty jej otrzymania.

Z Urzędu Miasta Bydgoszczy
Prezydenta Miasta Bydgoszczy
p.o. Zastępcy Dyrektora
ds. Utrzymania Infrastruktury
ZDMiKP w Bydgoszczy

Jakub Proczek

Otrzymują:

1. Joanna Drostek Urząd Miasta Bydgoszczy Wydział Inwestycji Miasta
ul. Grudziądzka 9-15
85-130 BYDGOSZCZ
2. ZDMiKP w Bydgoszczy
Wydział Zarządzania Pasem Drogowym
ul. Toruńska 174a
85-844 Bydgoszcz – a/a
Kontakt : Dominik Malcer tel. 582-24-78

Naczelny
Zarządzenia Pasem Drogowym

Bołka

Mapa do celów projektowych
skala 1:500
Bydgoszcz - skwer Alojzego Bukolta
Arkusz mapy 321_I613; 321_I631
Obręb: 046101_I.0496

Oświadczam, że operat techniczny zawierający rezultaty prac geodezyjnych, w wyniku których powstał niniejszy dokument, uzyskał pozytywny wynik weryfikacji. Jednocześnie informuję, że jestem świadomy odpowiedzialności karnej za złożenie fałszywych oświadczeń.	
Identyfikator zgłoszenia prac geodezyjnych	MPG.D.422.875.2023
Organ służby geodezyjnej, który otrzymał zgłoszenie	Prezydent Miasta Bydgoszczy
Wykonawca prac geodezyjnych	Biuro Usług Geodezyjnych DELTA ul. Gdańska 139 85-022 Bydgoszcz, NIP 967-101-83-74 Tel. 52 522 33 82, kom. 693 766 711
Nr oraz data sporządzenia dokumentu zawierającego wyniki pozytywnej weryfikacji	Protokół nr 1 z dnia 25.05.2023r.
Imię i nazwisko oraz nr uprawnień zawodowych kierownika prac	GEODETA UPRAWNIONY mgr inż. Tomasz Kosieniak uprawnienia GUGIK 20816

Zespół Uzgadniania Dokumentacji
Projektowej w Bydgoszczy
Akredytacja: 1904.2023r.
Stron na dzień: 19.04.2023r.

Biuro Usług Geodezyjnych
DELTA
ul. Gdańska 139, 85-022 Bydgoszcz
REGON 092359347 • NIP 967-101-83-74
tel. 52 522 33 82, kom. 693 766 711

GEODETA UPRAWNIONY
mgr inż. Tomasz Kosieniak
uprawnienia GUGIK 20816

woj.: kujawsko-pomorskie
Jedn. ew.: 046101_I, m. Bydgoszcz
PUWG 2000 s.6
ukł. wys. PL-EVRF 2007-NH
MPG.D.422.875.2023
Bydgoszcz, dnia 15.05.2023r.
----- zakres aktualizacji


Nie wykłacza się istnienia w terenie również urządzeń podziemnych ułożonych, a nie zgłoszonych do inwentaryzacji geodezyjnej.

UWAGA:
Niniejsza mapa jest wydrukiem w skali 1:500 mapy do celów projektowych zaewidencjonowanej w Bydgoszczy w dniu 25.05.2023r. Protokołem nr 1 Identyfikator zgłoszenia MPG.D.422.875.2023 zgodność z oryginałem potwierdzam mgr. inż. Bartosz Dyszkiewicz

Tomasz
Kosieniak

Elektronicznie podpisany przez
Tomasz Kosieniak
Data: 2023.05.26
08:41:42 +02'00'

ZA ZGODNOŚĆ Z ORYGINAŁEM
mgr inż. Bartosz Dyszkiewicz
upr. bud. nr LOD4650/PBS/18

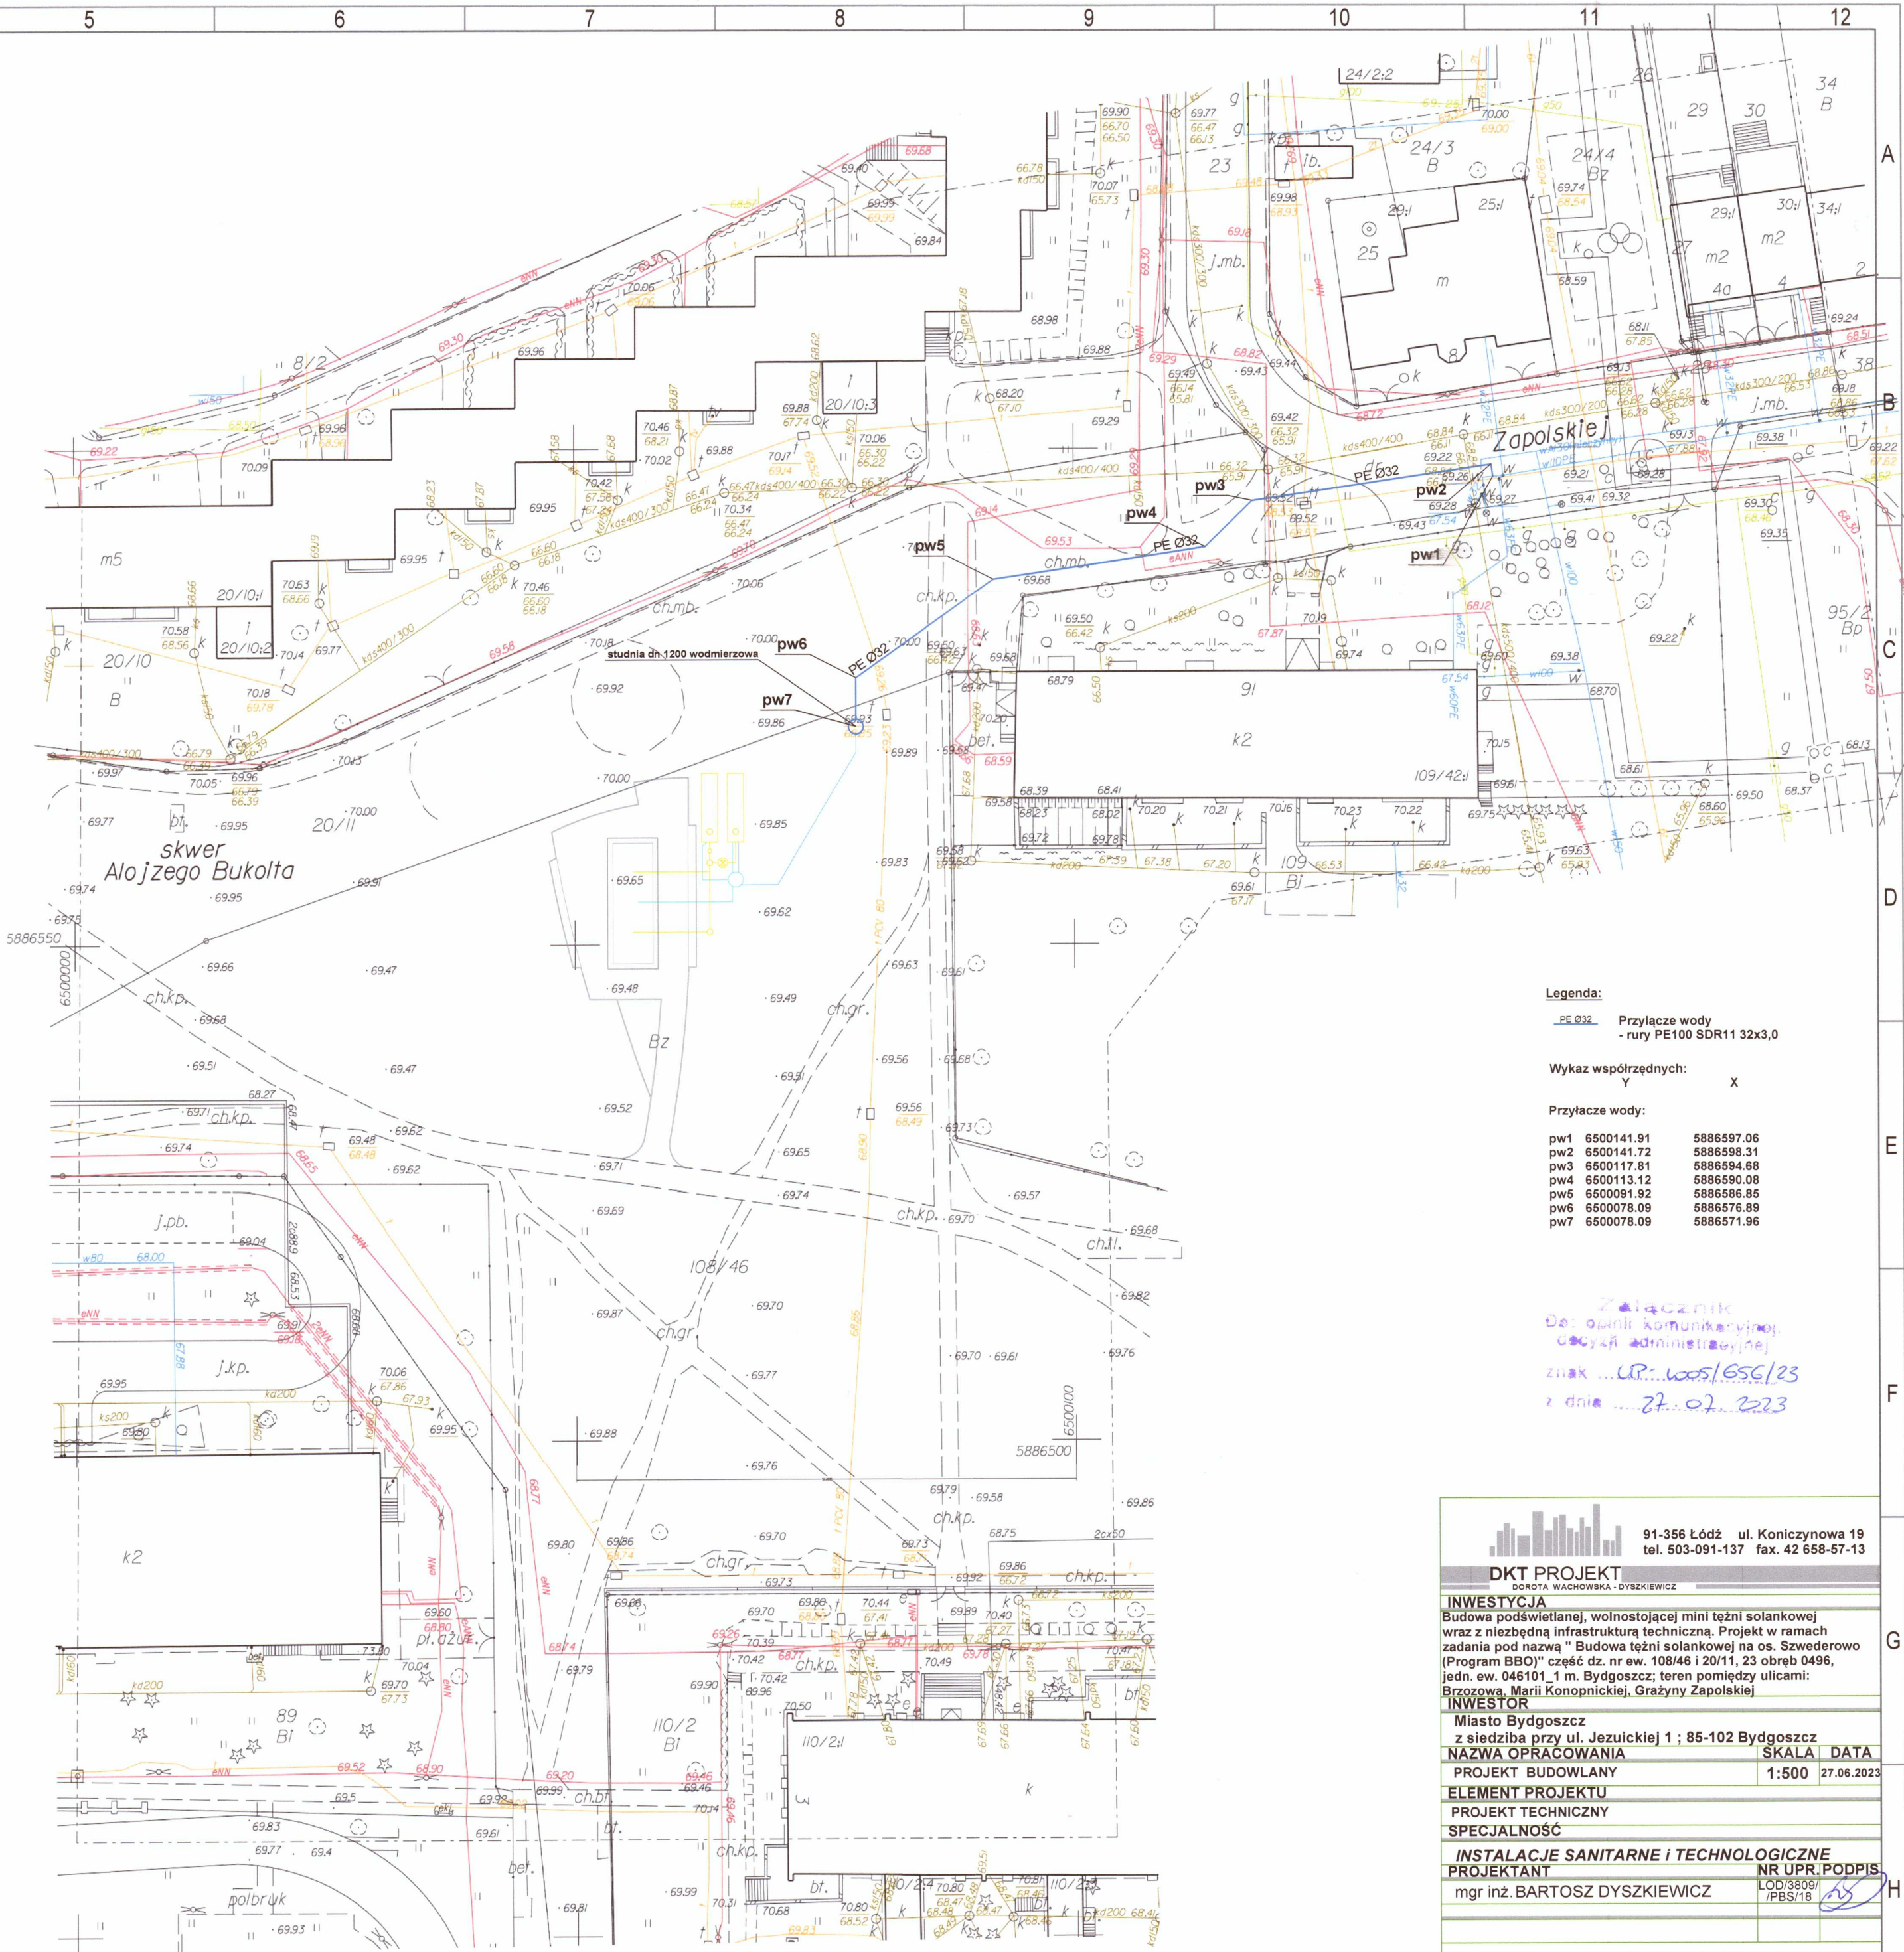

Legenda:
PE 032 Przyłącze wody
- rury PE100 SDR11 32x3,0

Wykaz współrzędnych:

Przyłącze wody:		
pw1	6500141.91	5886597.06
pw2	6500141.72	5886598.31
pw3	6500117.81	5886594.68
pw4	6500113.12	5886590.08
pw5	6500091.92	5886586.85
pw6	6500078.09	5886576.89
pw7	6500078.09	5886571.96

Załącznik
z dnia ...27.07.2023

DKT PROJEKT DOROTA WACHOWSKA - DYSZKIEWICZ	
INWESTYCJA Budowa podświetlanej, wolnostojącej mini tężni solankowej wraz z niezbędną infrastrukturą techniczną. Projekt w ramach zadania pod nazwą "Budowa tężni solankowej na os. Szewerowo (Program BBO)" część dz. nr ew. 108/46 i 20/11, 23 obręb 0496, jedn. ew. 046101_1 m. Bydgoszcz; teren pomiędzy ulicami: Brzozowa, Marii Konopnickiej, Grażyny Zapolskiej	
INWESTOR Miasto Bydgoszcz z siedzibą przy ul. Jezuickiej 1; 85-102 Bydgoszcz	
NAZWA OPRACOWANIA	SKALA DATA
PROJEKT BUDOWLANY	1:500 27.06.2023
ELEMENT PROJEKTU	
PROJEKT TECHNICZNY	
SPECJALNOŚĆ	
INSTALACJE SANITARNE I TECHNOLOGICZNE	
PROJEKTANT	NR UPN. PODPIS
mgr inż. BARTOSZ DYSZKIEWICZ	LOD/3809 /PBS/18
RYSEK	
PLAN INSTALACJI SANITARNYCH	
NR RYSUNKU	
PB.PT.1.	