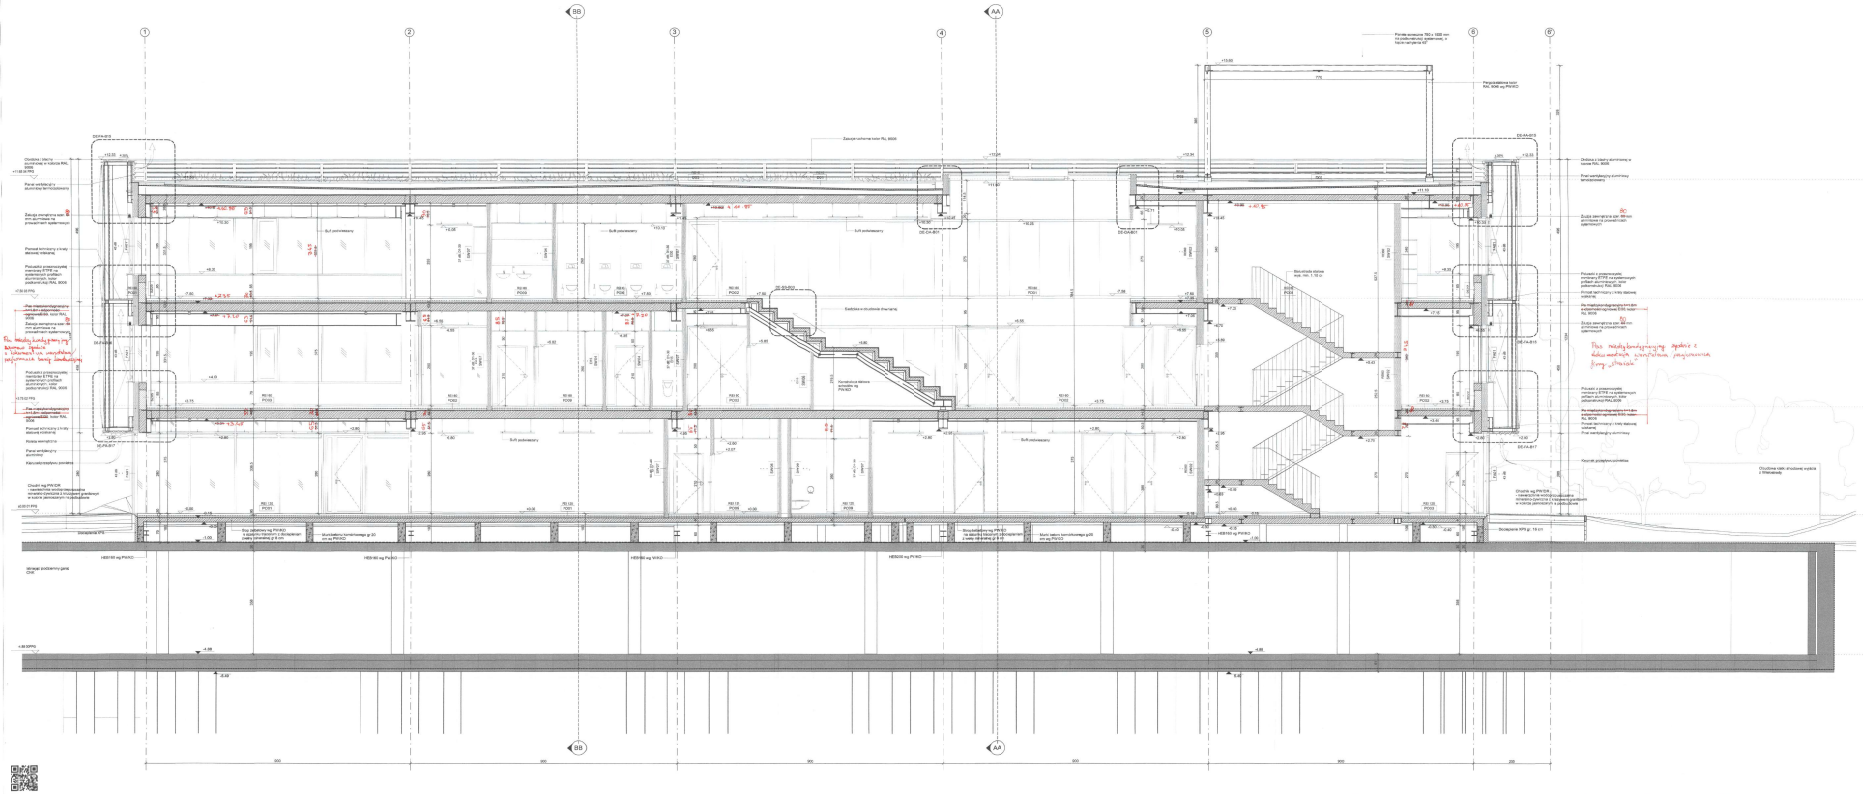

LEGENDA

SYMBOLE I OZNACZENIA:

MATERIAŁY:

PRZEGRODY PIONOWE ZEWNĘTRZNE:

PRZEGRODY PIONOWE WEWNĘTRZNE:

PRZEGRODY POZIOME ZEWNĘTRZNE:

PRZEGRODY POZIOME WEWNĘTRZNE:

SZKLANE PRZEGRODY PIONOWE WEWNĘTRZNE:

Numer rysunku: **303-PPK-4-AR-XX-PR-CC-B01**

Schemat podpisów

Projekt

Budowa budynku Pracowni Przewrotu Kopernikańskiego w ramach rozbudowy Centrum Nauki Kopernik

działka ew. nr 53 obręb 5-04-04 dzielnica Śródmieście, Warszawa

Faza projektu

Projekt wykonawczy

Branża: Architektoniczna — PW/AR

DOKUMENTACJA POWYKONAWCZA

Nazwa arkusza: **Przekrój CC**

Numer rysunku	Indeks przyjmy	Status
303-PPK-4-AR-XX-PR-CC-B01	W05	

Data	Skala	Data zmiany	Format
25.10.2018	1 : 50		1500 x 620 mm

Pfg	Opracował
303-PPK-4-AR	BT, ŁO, WCH

Inwestor: Centrum Nauki Kopernik, ul. Wybrzeże Kościuszkowskie 20, 00-390 Warszawa, tel. +48 22 5984110, info@kopernik.org.pl

Projektant: Heinle, Wischer und Partner Architekci Sp. z o.o., Plac Solny 4/2, 50-060 Wrocław, tel. +48 71 37 196 00, fax +48 71 37 196 10, wroclaw@heinlewischerpartner.de

Projektant Architektura Specjalność: mgr inż. arch. Edzard Schultz, upr. budow. W/11/2015, architektoniczna

Sprawdzający Architektura Specjalność: mgr inż. arch. Thomas Heinle, upr. budow. W/85/2007, architektoniczna

Klaremarie Budowy

Piotr Dybałowicz