MAPA INWENTARYZACJI POWYKONAWCZEJ CHODNIKA

skala 1: 1000

OBIEKT: Rynarzewo, ul. Marii Dąbrowskiej dz. 836

Poświadcza się, że niniejszy dokument został opracowany w wyniku prac geodezyjnych i kartograficznych, których rezultaty zawiera operat techniczny wpisany do ewidencji materiałów państwowego zasobu geodezyjnego i kartograficznego

Organ prowadzący państwowy zasób geodezyjny i kartograficzny	STAROSTA NAKIELSKI
Identyfikator ewidencyjny materiału zasobu - operatu technicznego	P.0410.20.M.826
Data wpisu do operatu technicznego do ewidencji materiałów zasobu	26. LIS. 2014
Imię, nazwisko i podpis osoby reprezentującej organ	Z-CA STAROSTY Władysława Hildebrandt Z-ca DYREKTORA WYDZIAŁU

woj.: kujawsko - pomorskie
pow.: nakielski
jednostka ewidencyjna: Szubin [041005_5]
obręb ewidencyjny: Rynarzewo [0021]
układ współrzędnych płaskich: „65" strefa 3
poziom odniesienia wysokościowego: „Kronsztadt 60"
Oznaczenie kancelaryjne 6640.966.2014

Niniejsza mapa stanowi pochodną
mapy zasadniczej 354.233.183
uzupełnionej w miesiącu listopad 2014r.
Data wykonania 06.11.2014r.

GEOMAWER
Mirosław Kawalir
ul. Królowej Jadwigi 18, 85-959 Bydgoszcz
tel./fax 052 320 95 02, 507 044 562
NIP 748-178-82-49 REGON 280278468
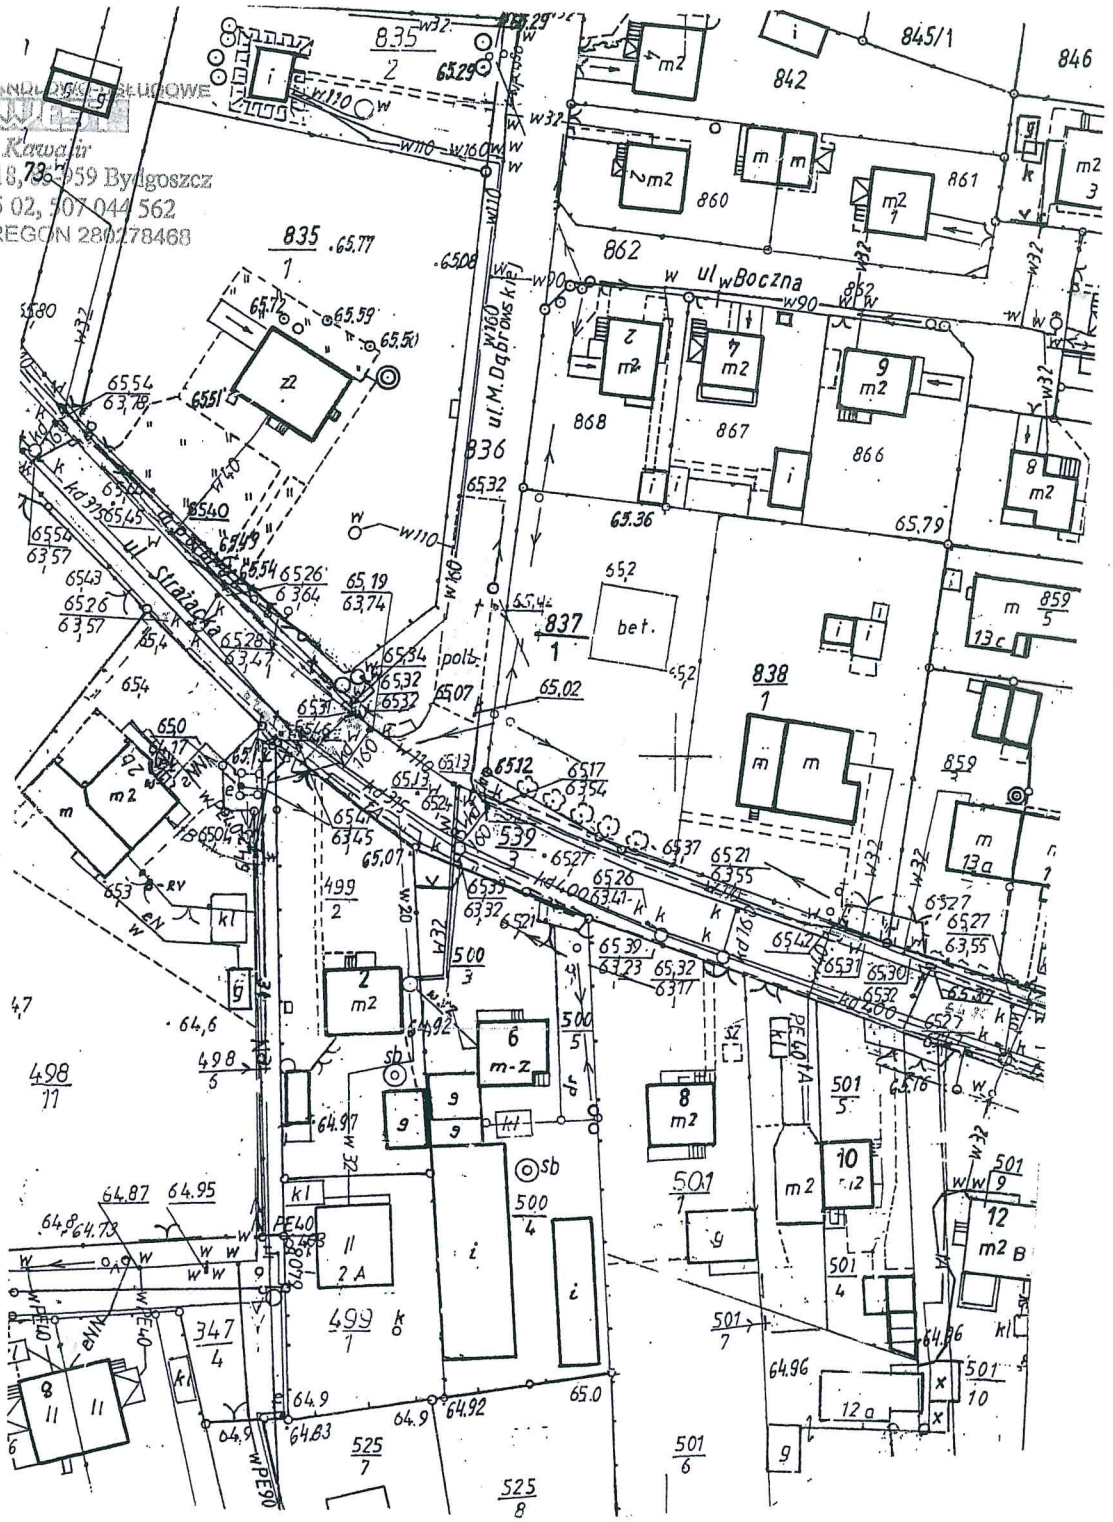
GEODETA
inż. Mirosław Kawalir
Upr. nr 22229 z dn. 29.11.2013