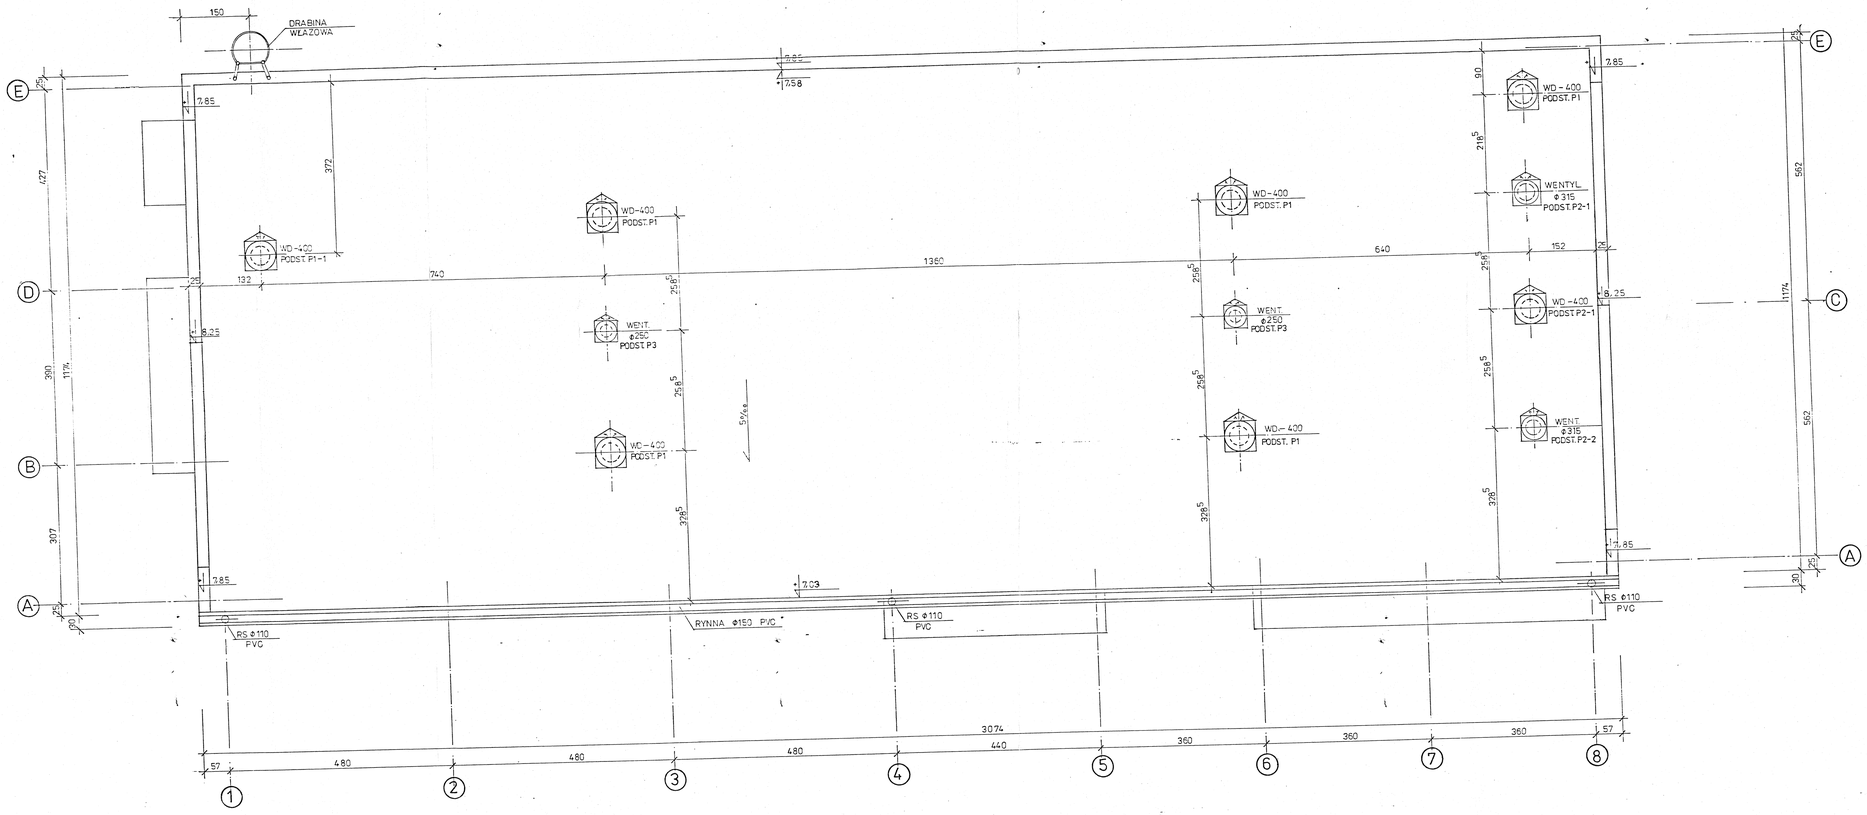

DOKUMENTACJA POWYKONAWCZA

KIEROWNIK BUDOWY mgr inż. Wiesław Madziar Upr. bud. Nr MAŁOPOLSKIE/0096/97

KIEROWNIK BUDOWY Piotr Cieślik upr. bud. MAŁOPOLSKIE/3587/2007 UK

RZUT DACHU ⊛ 1:50

AK-3.

P.B.P. "EKOSYSTEM" - BIURO PROJEKTÓW w ZIELONEJ GÓRZE

Obiekt:	MODERNIZACJA I ROZBUDOWA OCZYSZCZALNI ŚCIEKÓW			
Adres:	PIASECZNO			
Przedmiot:	BUDYNEK SIT		Skala:	
	RZUT DACHU		1:50	
	Wykonawca: (nazwa i adres)	Nr uprawn.	Data	Podpis
Autor:	inż. W. MADZIAR	1441/25/86	05.2025	
Sprawdził:	"	"	05.2025	
Kraśl.:	tech. E. WYTYK		05.2025	
Gł. projektant:	mgr inż. R. MATYJASZEK	8187/ZG/5599/25	05.2025	
Sprawdził:	mgr inż. Z. BOŻEK	845/71/25	05.2025	
Inż. nadzoru:				