PROJEKT ZAGOSPODAROWANIA TERENU
SKALA 1:500

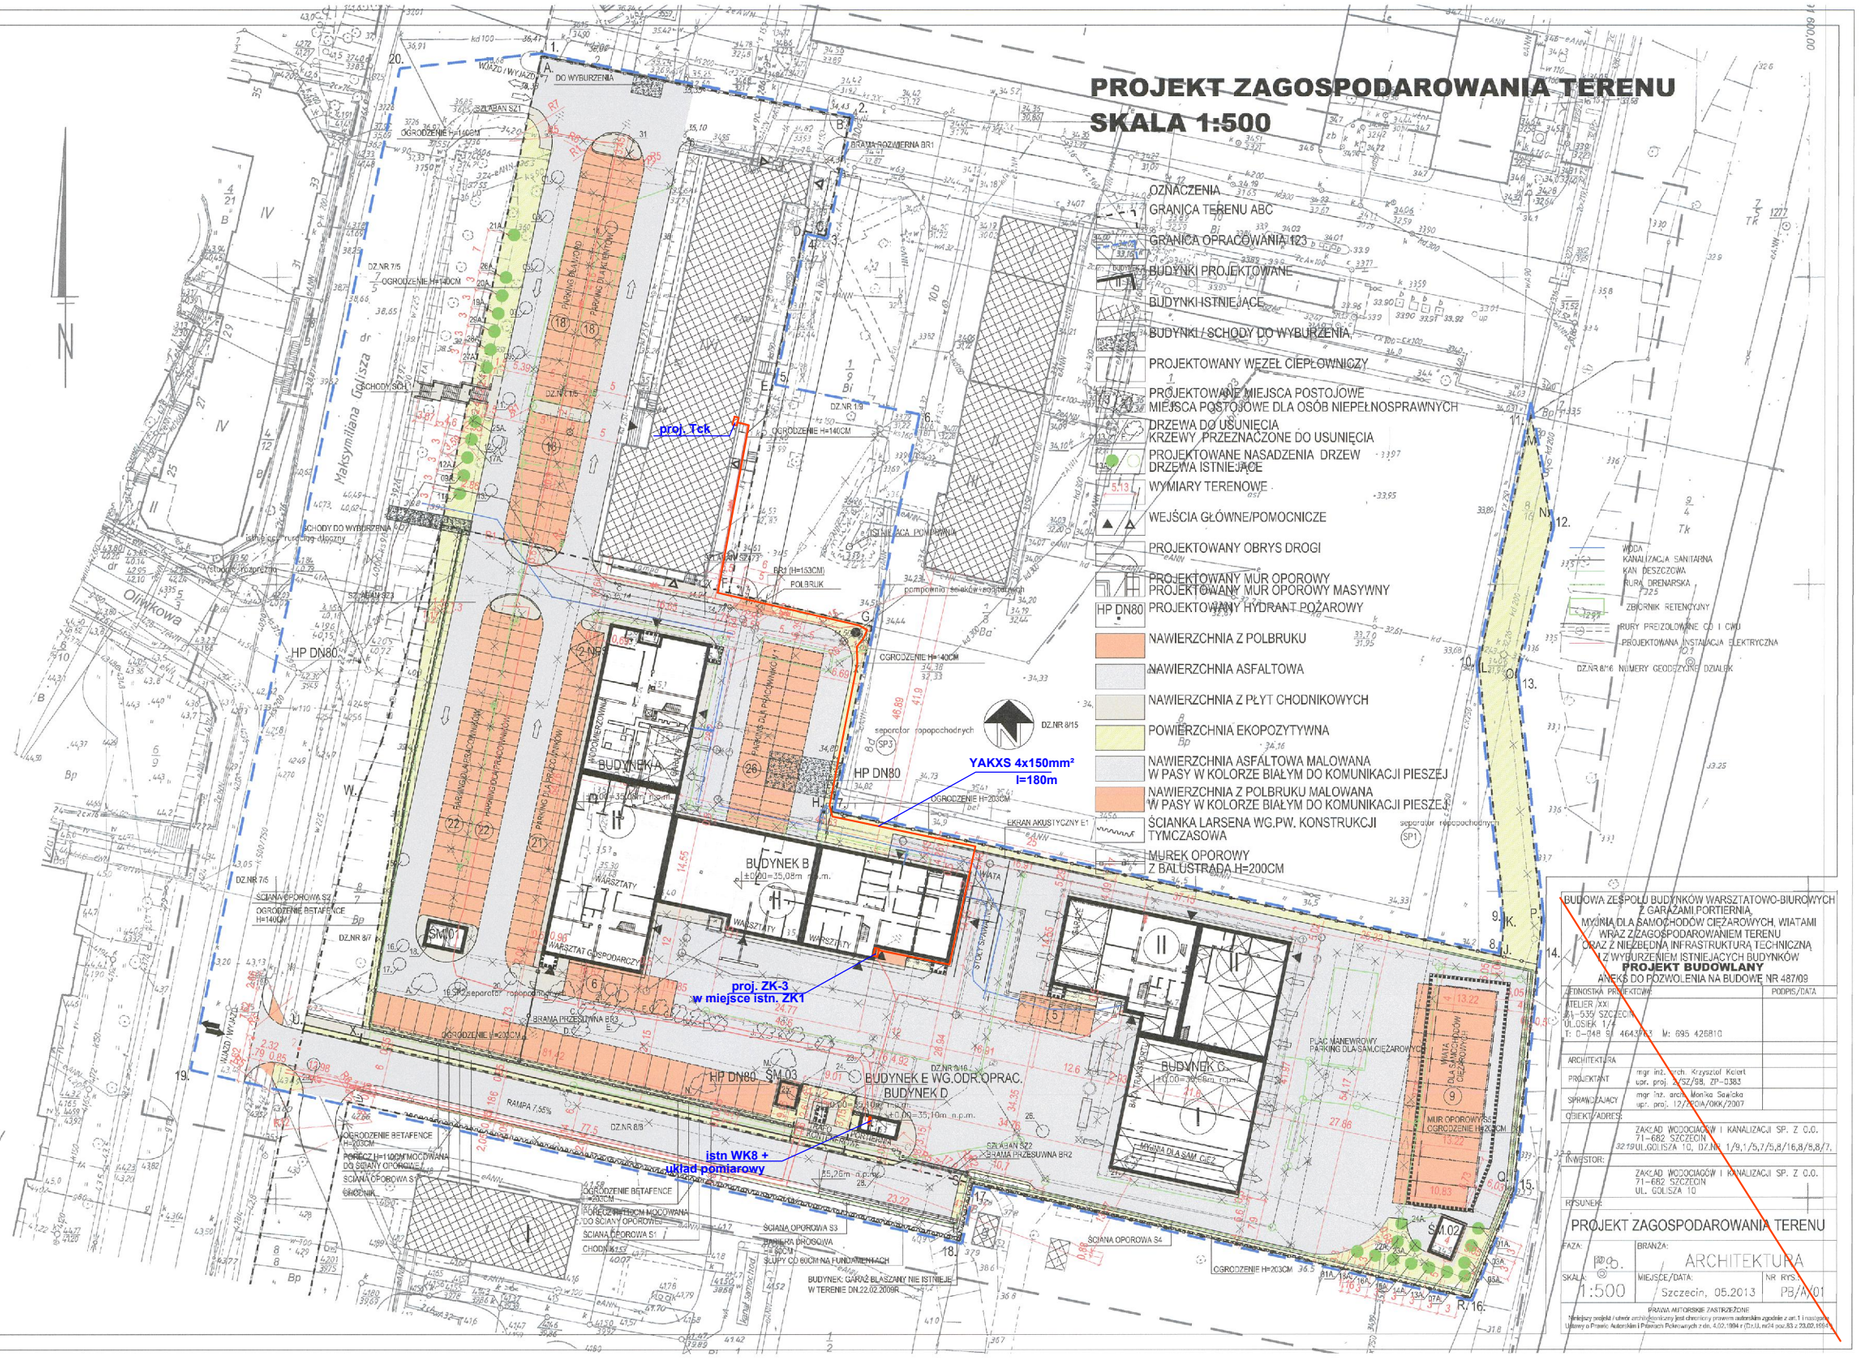

Punkty osnów geodezyjnych nr....brak..... podlegają ochronie art. 15, art. 48 ust 1pkt 3 Prawa geodezyjnego i kartograficznego (Dz. U. z 1989 r. Nr 30, poz. 163 z późniejszymi zmianami).

OBIEKT: *ul. Maksymiliana Golisza 10* *obr. 3023, 3097* *m. Szczecin*	*Zakład Geodezji i Kartografii* ***GEOBUD*** *Plac Lotników 3/1, tel. 605 75 87 44* *70-414 Szczecin* *(Jednostka wykonawstwa geodezyjnego.)*
SKALA 1: 500	
Wykonano metodą: *skanowanie, kalibracja, retusz, wyplot*	*Wykonano w ramach roboty geodezyjnej* *K.E.R.G.: 1441/2008* *Zgłoszonej w MODGIK w Szczecinie*
Kierownik roboty: *Piotr Biegański* *nr upr 18270*	
Wtórnik niniejszy sporządzono przy wykorzystaniu: *1. mapy zasadniczej w skali 1 : 500* *nr arkuszy 9 - 02 B - 19, 29* *2. danych branżowych części uzbrojenia podziemnego* *3. pomiaru dodatkowych elementów* *(rzędne wejść, drzewostan* *4. opracowanych geodezyjnie elementów planu zagospodarowania przestrzennego(linie regulacyjne, osie ulic,).*	
Informacje dodatkowe: *1.* *2.* *Zakres:*	
Na niniejszym wtórniku wykazano następujące projekty obiektów budowlanych, w tym uzbrojenia podziemnego terenu: *brak*	
Uzbrojenie podziemne opracowano na podstawie: *1. danych branżowych - z literą B* *2. pośredniego ustalenie przebiegu aparaturą elektromagnetyczną - - z literą A.* *3. bezpośrednich pomiarów powykonawczych - bez litery.* *W związku z tym w częściach 1 i 2 nie gwarantuje się kompletności, a dokładność położenia uzbrojenia jest niższa od dokładności kartometrycznej mapy.*	*Wszelkie trwałe obiekty budowlanepodlegają wytyczeniu przez jednostkę wykonawstwa geodezyjnego. Nie wyklucza się istnienia w terenie innych nie wykazanych na mapie urządzeń podziemnych, które nie zostały zgłoszone do inwentaryzacji i o których brak informacji w inst. branżowych*
Aktualność wtórnika na dzień: *19.05.2008*	*Wpisano* *do rejestru* *wtórników w:* *(miejsce na pieczątkę)*
SZCZECIN, dnia 19.05.2008	*Kierownik Jednostki Wykonawstwa Geodezyjnego* *Zdzisław Kwieciński* *.....* *podpis*

TYTUŁ	**Plan sytuacyjny**
OBIEKT LOKALIZACJA	**ZWIK Sp. z o.o.** **ul. GOLISZA 10, dz. nr 1/5 obręb 3023, 71-682 Szczecin**
PROJEKTANT	inż. H. Rzewuska, upr. nr 4/Sz/79
SPRAWDZENIE	**1 : 500** 09 / 2020
	1.