

D R O M A C C Maciej Białoszewski

MAPA SYTU

DLA CI

renu położonego: g
zew.nr 44/32,44/3.
dnostka ewidencjin



Wydział Ruchu Drogowego
Komendy Powiatowej Policji
w Legionowie

projekt-szkic
zabezpieczenia robót-organizacyjny
ruchu
opiniuje pozytywnie-negatywnie


24 MAR. 2022

Comendant Powiatowy Policji
w Legionowie
z upoważnienia

NACZELNIK

Podinsp. Robert DABROWSKI

INWESTYCJA:
„Rozbudowa skrzyżowania drogi powiatowej 1819W - ul. Jagiełłowskiej z drogą gminną ul. Słowackiego w Legionowie wraz z infrastrukturą”

WYKONA WCA:

WYKONAWCA: DROMACC Maciej Białoszewski
ul. Goworowska 31A/5
07-410 Ostrołęka
NIP: 758-210-07-65
REGON: 146110936
tel. +48 660 522 577

ZAMAWIAJĄCY:

ZAMAWIAJĄCY:

ZARZĄD POWIATU LEGIONOWSKIEGO
ul. gen. Władysława Sikorskiego 11
05-119 Legionowo

imię i nazwisko:

imię i nazwisko:	tu uprawnień:
------------------	---------------

RYSUNEK:
**CZASOWA ORGANIZACJA RUCHU
ZAKMIĘCIE SKRZYŻOWANIA**

2.

DATA:

DATA:

DATA:

DATA:



D R O M A C C Maciej Białoszewski

Wydział Ruchu Drogowego,
Komendy Powiatowej Policji
w Legionowie
projekt: *zabezpieczenia ruchu drogowego*
opiniuje: *pozytywnie*
W załączniku: projekt
24 MAR 2022
Komendant Powiatowej Policji
w Legionowie
z upoważnieniem
MACIEJ BIAŁOSZEWSKI
Wydział Ruchu Drogowego
KPP Legionowo
podpis: Robert Dąbrowski

ZAMAWIAJĄCY:	ZARZĄD POWIATU LEGIONOWSKIEGO ul. gen. Władysława Sikorskiego 11 05-119 Legionowo		
PROJEKTANT DROG:	Imię i nazwisko: Inż. Przemysław Wójcik	nr uprawnień: MAZ.0395.POD.016	Podpis: <i>[Podpis]</i>
RYSEK:	LOKALIZACJA TABLIC		nr: 3
DATA:	02/2022	SKALA:	1:500
REWIZJA:	A	FW:	A



D R O M A C C Maciej Białoszewski

Wydział Ruchu Drogowego
Komendy Powiatowej Policji
w Legionowie
projektant
zabezpieczenia ruchu
opiniuje pozytywnie - negocjując
z zachowaniem uwagi


Komendant Powiatowej Policji
w Legionowie
z upoważnieniem
24 MAR 2022

NACZELNIK
Wydziału Ruchu Drogowego
podinsp. Robert Dąbrowski

RYSUNEK:	LOKALIZACJA TABLIC		nr: 4
DATA:	SKALA:	PAZA:	REWIZJA:
02.2022	1:500	PW	A


TABLICA "A" TABLICA "B" TABLICA "C" TABLICA "D"

1800

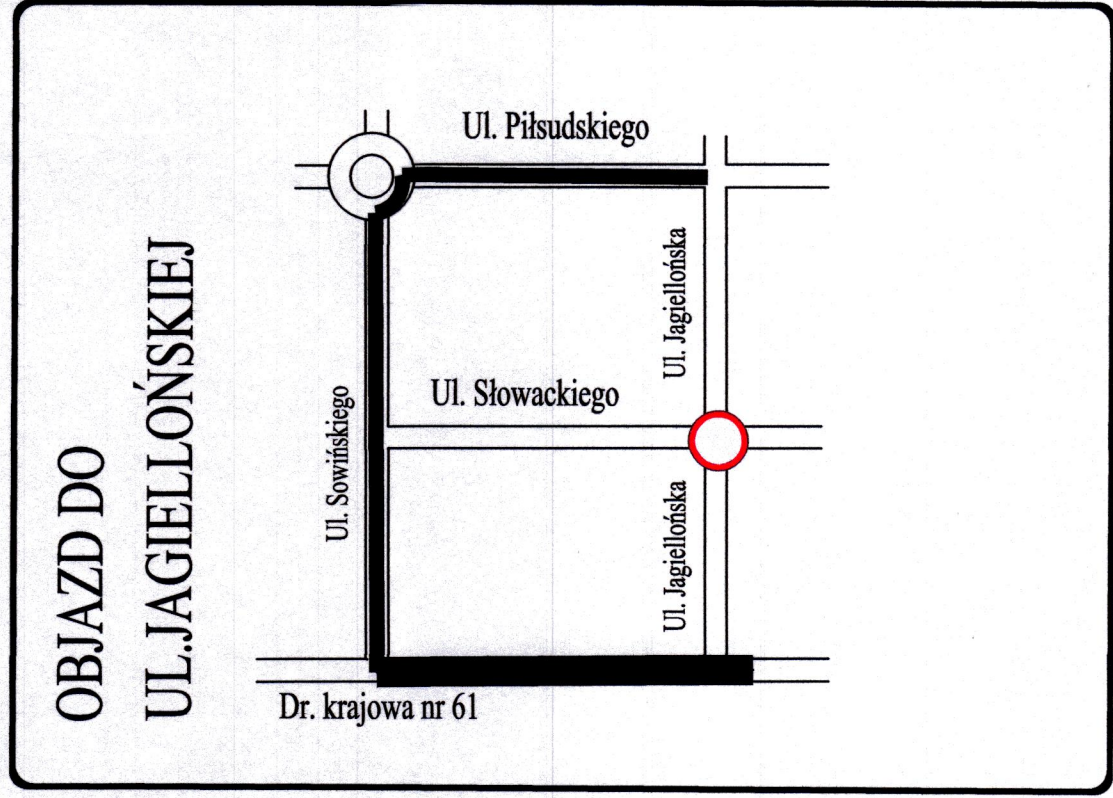


2100

1800

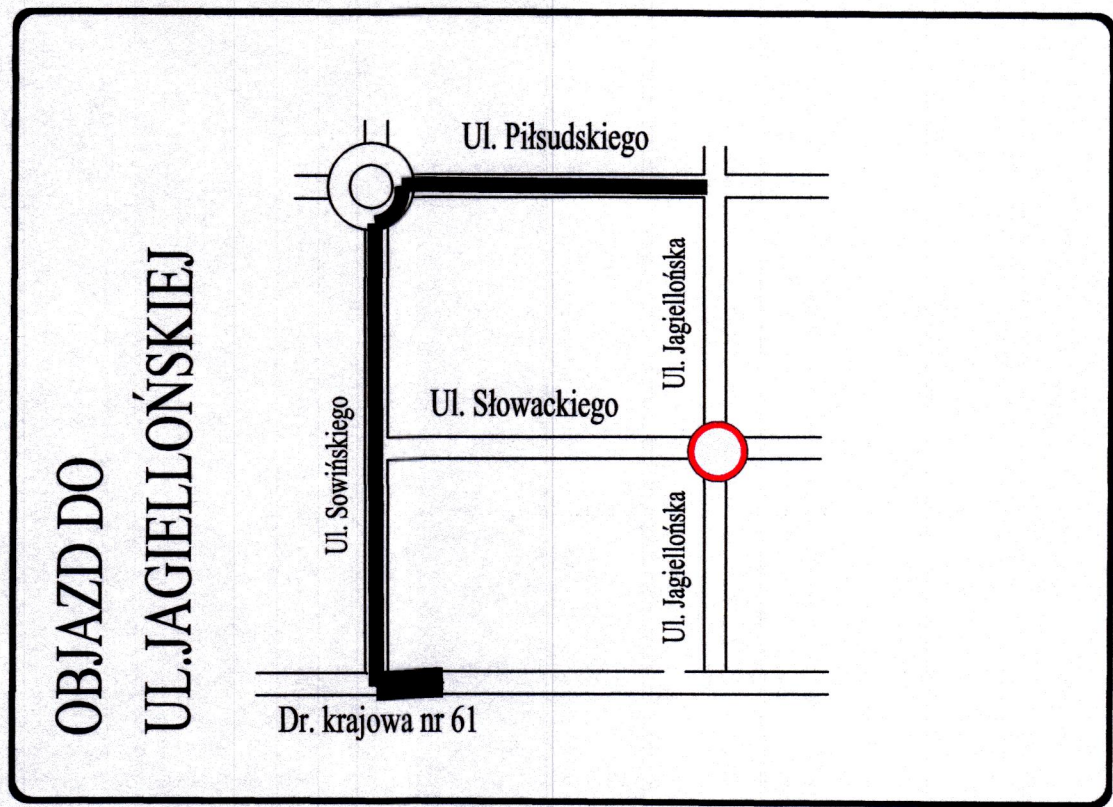


2100

1800

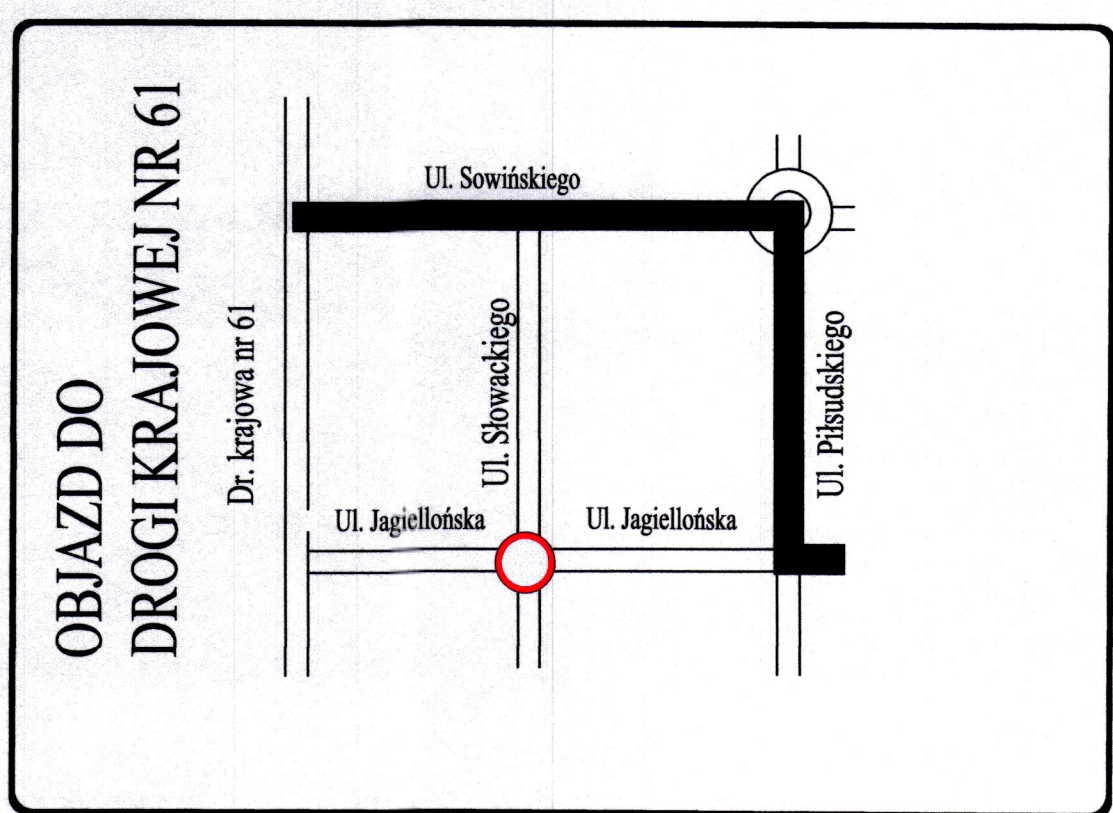

2100

1800

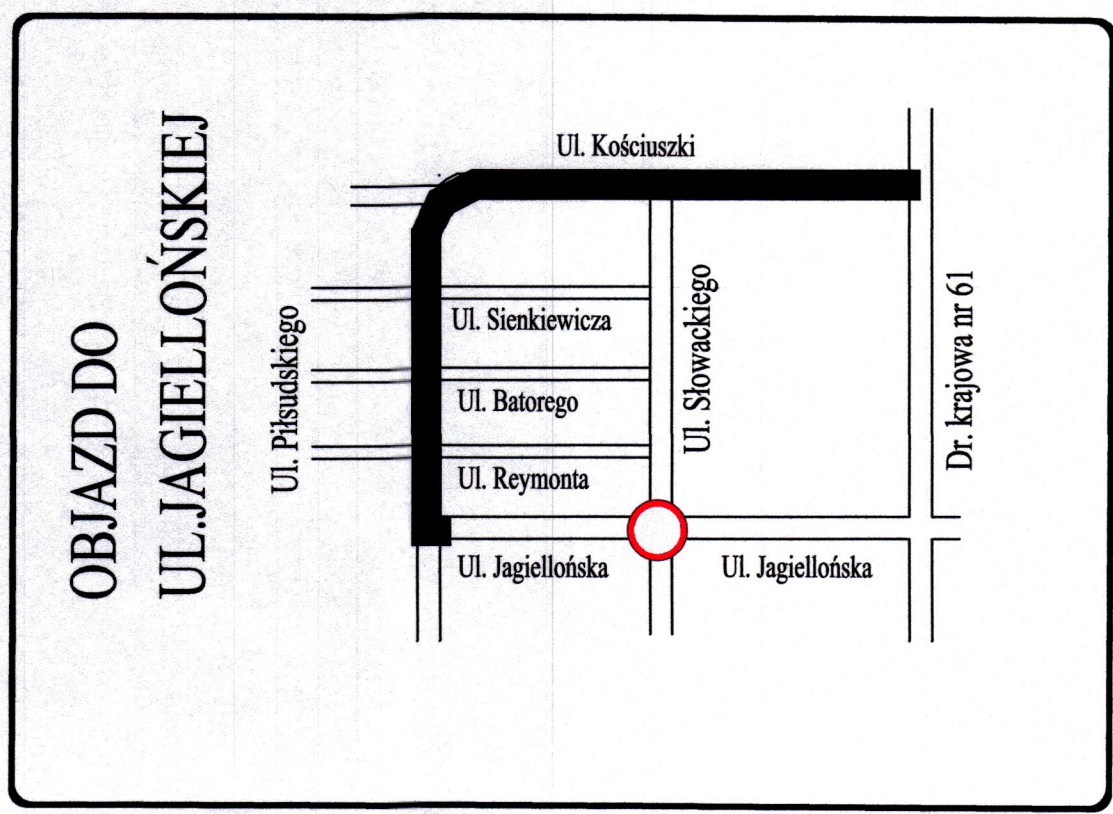

2100

LEGENDA:

- tło tablicy - ŻÓŁTY
- napisy - CZARNE
- wysokość liter - nazw ulic 72mm
- znak B-1 śr. 300mm wg instrukcji

Wydział Ruchu Drogowego
Komendy Powiatowej Policji
w Legionowie
projekt-szmtc
zabezpieczenia roboty organizacyjnej
opiniuje pozytywnie-negatywnie

Komendant Powiatowy Policji
w Legionowie
z upoważnienia

24 MAR. 2022
NACZELNIK
Wydziału Ruchu Drogowego
KPP Legionowo
podpis: [signature]
[signature]

RYSYNEK:		TABLICE OBJAZDOWE	nr: 5
DATA:	SKALA:	KAZA:	REWIZJA:
02/2022	1:500	PW	A

Wydział Ruchu Drogowego
Komendy Powiatowej Policji
w Legionowie

projekt ~~skier~~
zabezpieczenia robot-organizacyjny
ruchu
opiniuje pozytywnie-~~nie~~
w załączniku projektu

Komendant Powiatowy Policji
w Legionowie
z upoważnienia

24 MAR. 2022

NACZELNIK
Wydziału Ruchu Drogowego
KPP w Legionowie
podinsp. Robert DĄBROWSKI

INWESTYCJA: „Rozbudowa skrzyżowania drogi powiatowej 1819W - ul. Jagiellońskiej z drogą gminną ul. Słowackiego w Legionowie wraz z infrastrukturą”

WYKONAWCA:
DROMACC Maciej Białoszewski
ul. Goworowska 31A/5
07-410 Ostrołęka
NIP: 758-210-07-65
REGON: 146110936
tel. +48 660 522 577


ZAMAWIAJĄCY:
ZARZĄD POWIATU LEGIONOWSKIEGO
ul. gen. Władysława Sikorskiego 11
05-119 Legionowo

imię i nazwisko: inż. Przemysław Wiącek	nr uprawnień: MAZ/0396/POOD/06	podpis:
PROJEKTANT DRÓG:		

RYSUNEK:	SKRZYŻOWANIE WARSZAWSKA - SOWINSKIEGO	nr: 6
----------	--	----------

DATA: 02/2022	SKALA: 1:500	FAZA: PW	REWIZJA: A
------------------	-----------------	-------------	---------------

D R O M A C C Maciej Białoszewski

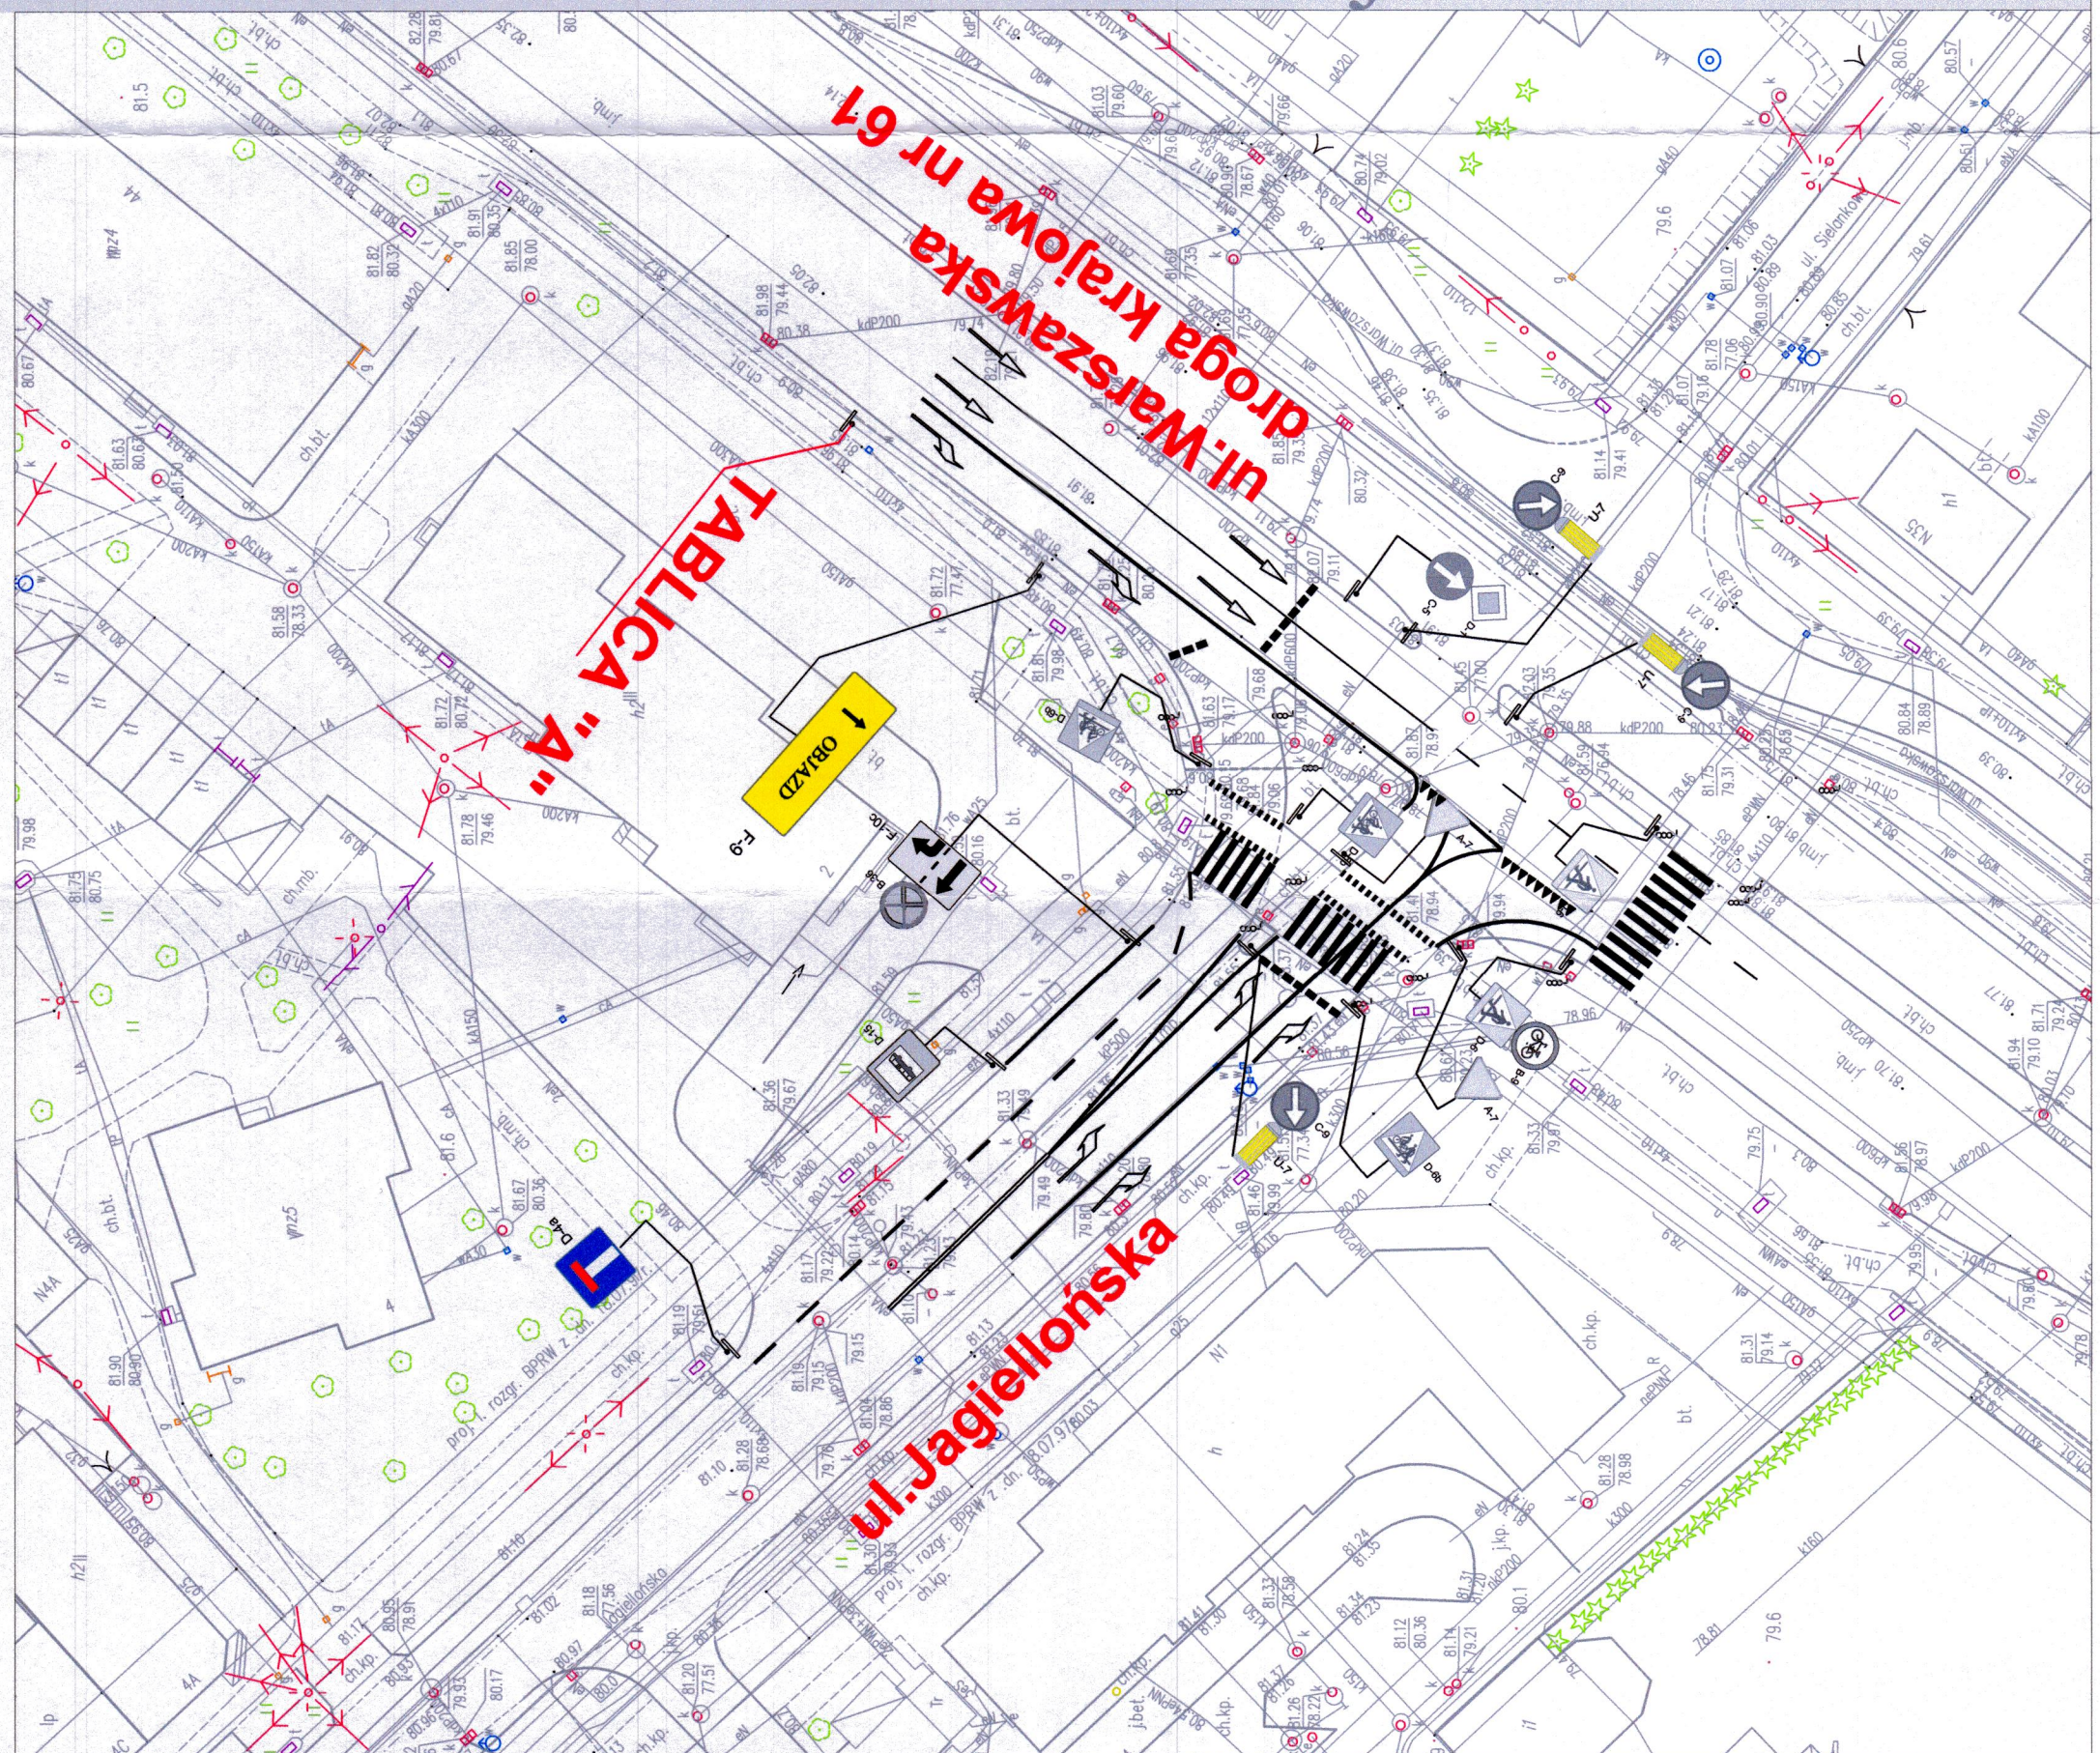

Wydział Ruchu Drogowego
Komendy Powiatowej Policji
w Legionowie

projektant
zabezpieczenia robót organizacyjny
ruchu
opiniuje pozytywnie

Komendant Powiatowej Policji
w Legionowie
z upoważnienia

NACZELNIK
Wydziału Ruchu Drogowego
KPP Legionowo
podinsp. Robert DĄBROWSKI

24 MAR 2022


INWESTYCJA:

„Rozbudowa skrzyżowania drogi powiatowej 1819W - ul. Jagiellońskiej z drogą gminną ul. Słowackiego w Legionowie wraz z infrastrukturą”

WYKONAWCA:

DROMACC Maciej Białoszewski
ul. Gowrowska 31A/5
07-410 Ostrołęka
NIP: 758-210-07-65
REGON: 146110936
tel. +48 660 522 577


ZAMAWIAJĄCY:


ZARZĄD POWIATU LEGIONOWSKIEGO
ul. gen. Władysława Sikorskiego 11
05-119 Legionowo

PROJEKTANT DRÓG:

imię i nazwisko:
inż. Przemysław Wiącek

nr uprawnień:
MAZ/0396/POD/06

podpis:


RYSUNEK:

SKRZYŻOWANIE
JAGIELLOŃSKA - PŁSUDSKIEGO

nr:
8

DATA:

02/2022

SKALA:

1:500

FAZA:

PW


REWIZJA:

A



D R O M A C C Maciej Białoszewski

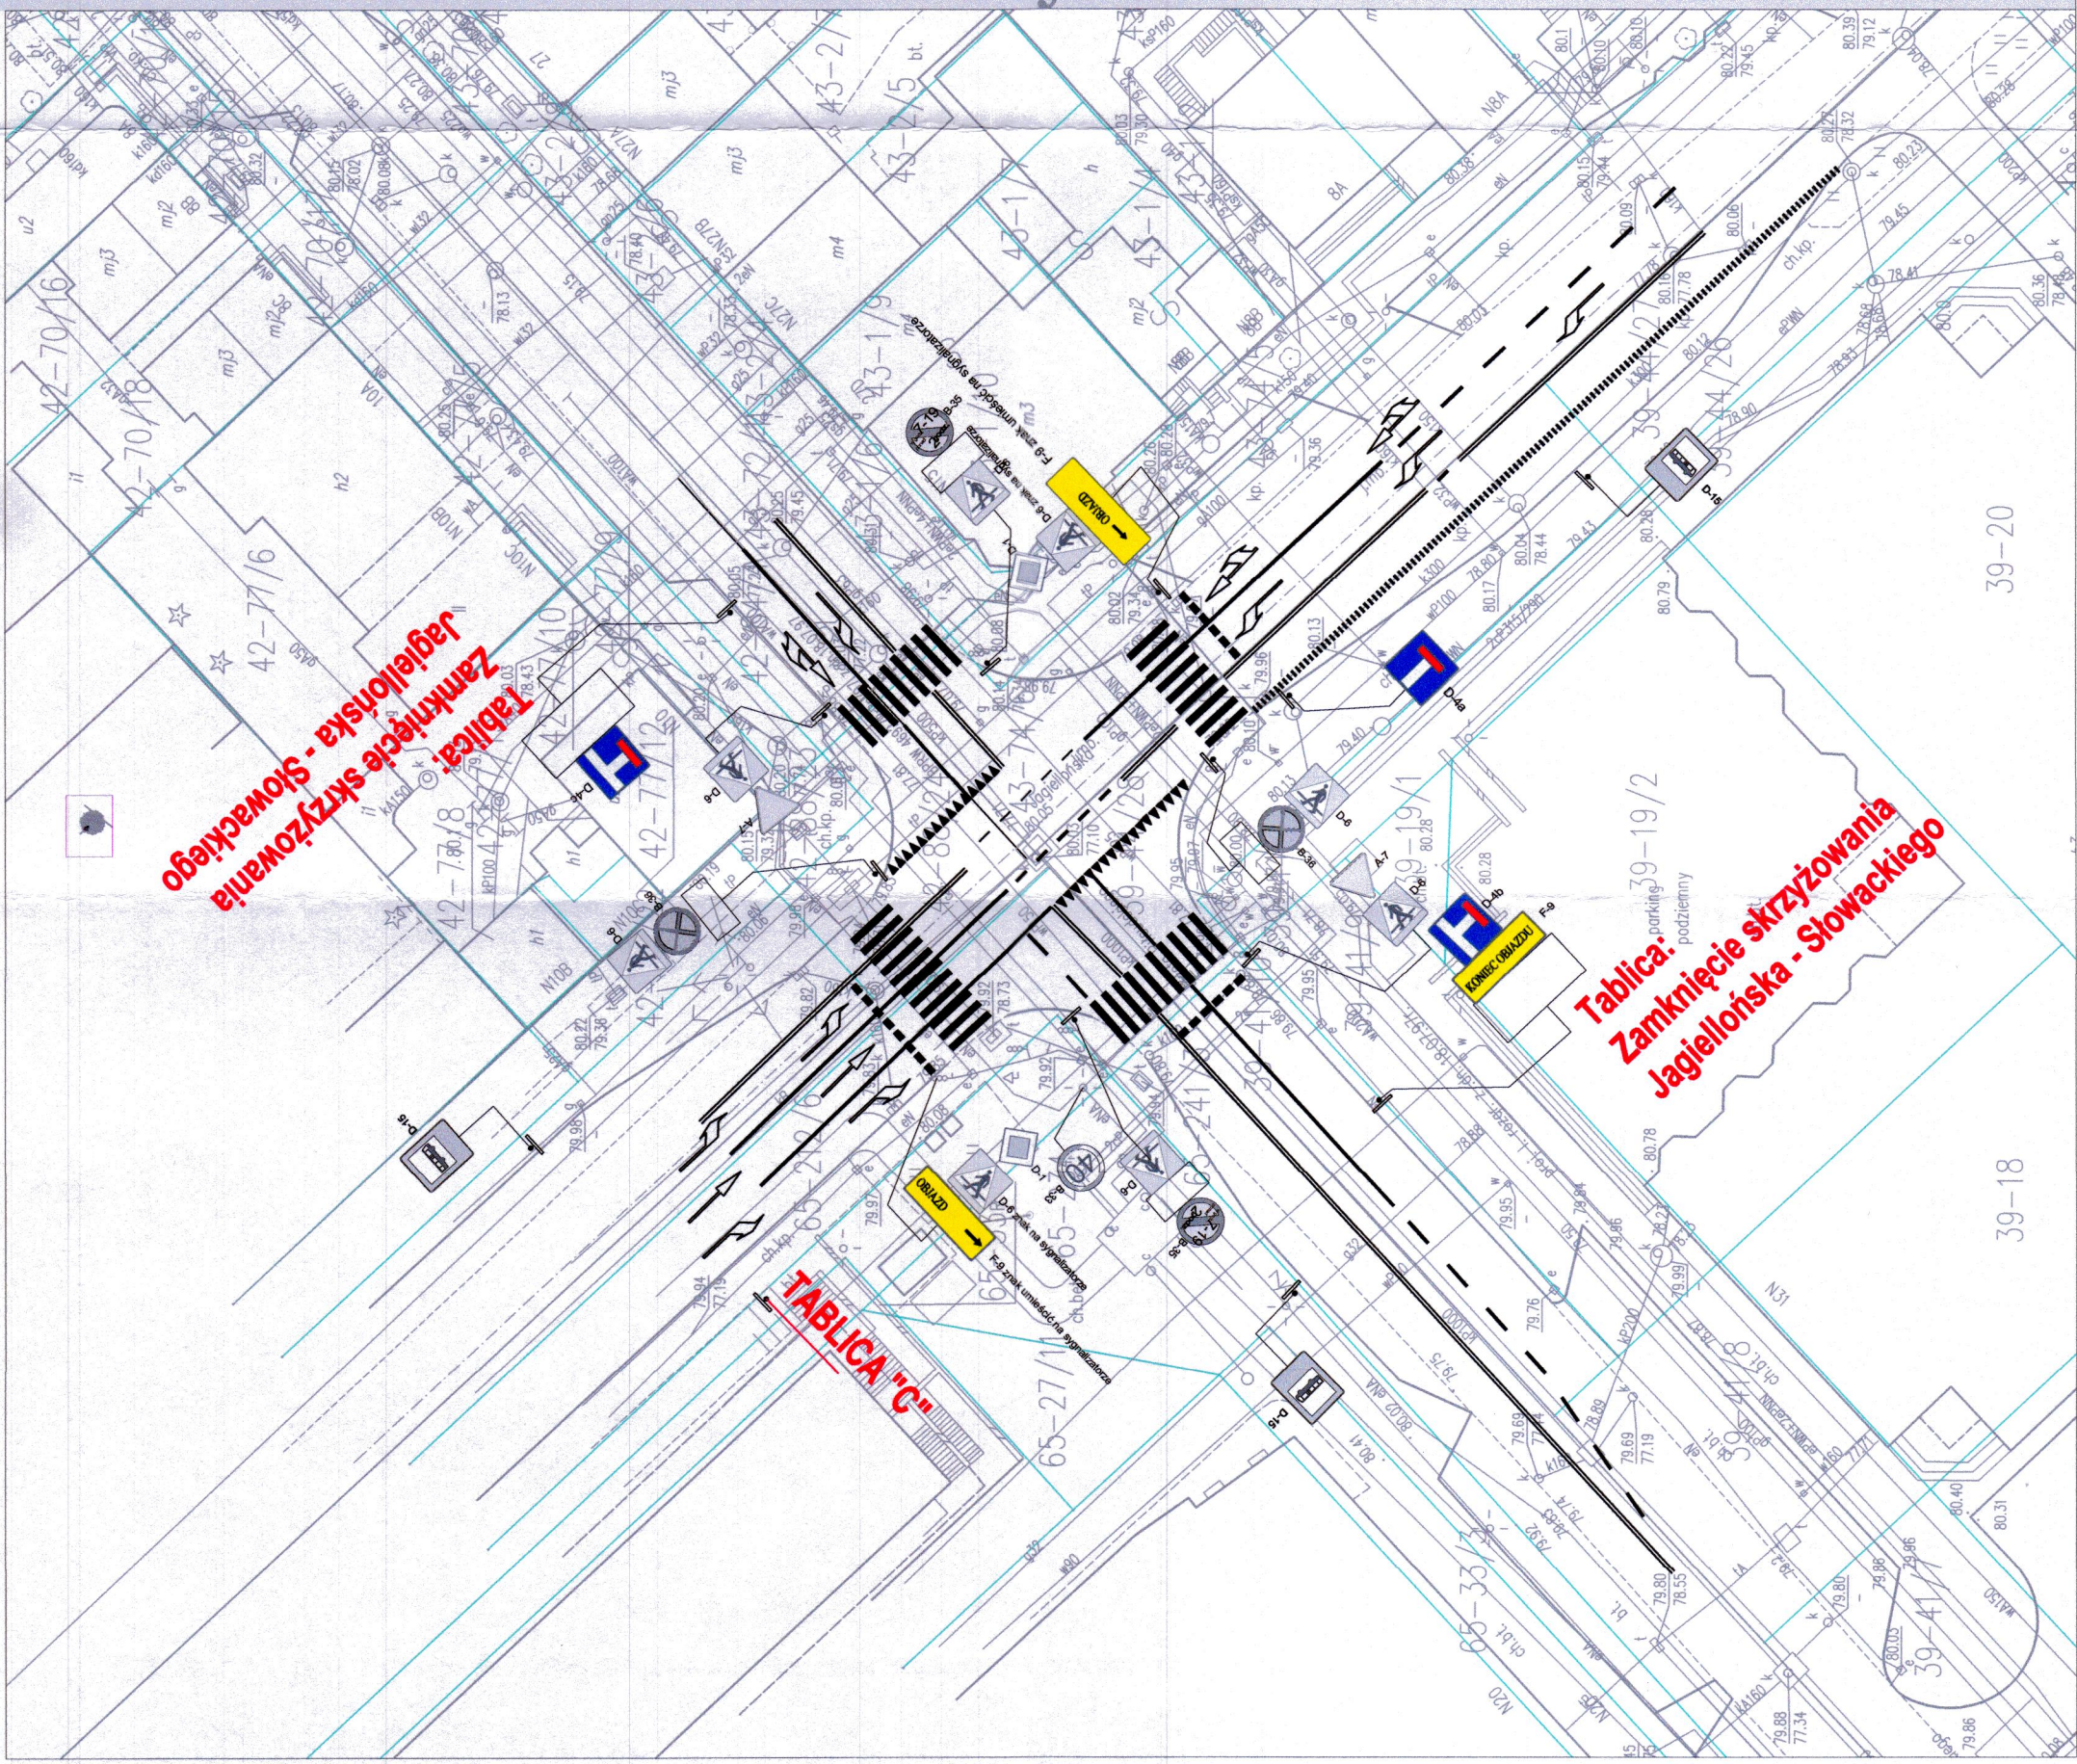

**Zamknięcie skrzyżowania
Jagiellońska - Słowackiego**

TABLICA 39-19/2
**Zamknięcie skrzyżowania
Jagiellońska - Słowackiego**

TABLICA "C"