



Spółka Komunalna

SPÓŁKA KOMUNALNA ŻUKOWO SP. Z O.O.

ul. Pod Otomino 44, 83-330 Żukowo

e-mail: sekretariat@skzukowo.pl, tel. 58 586 75 86

SKŻ/159/22/AKL

Żukowo, dnia 13.04.2022r.

19.04.2022

Starostwo Powiatowe w Kartuzach

ul. Dworcowa 1

83-300 Kartuzy

Dot. RZP.272.2.5.2022


Spółka Komunalna Żukowo Sp. z o.o. w odpowiedzi na pismo dotyczące sieci wod-kan na działkach 628/24 i 628/25 obręb Żukowo M informuje, że na w/w działkach istnieje sieć kanalizacji sanitarnej, której jesteśmy właścicielem, oraz sieć o nieregulowanym statusie prawnym. Oba odcinki sieci stanowią nierozdzielalną całość, która pozwala na zrzut ścieków z północno-wschodniej części Żukowa. (oznaczone na załączniku graficznym kolorami żółtym i zielonym). Planując rozbiórkę istniejących obiektów należy przewidzieć zabezpieczenie istniejącej infrastruktury, oraz stały do niej dostęp.

Ponadto na w/w działkach istnieje wodociąg (kolor niebieski na załączniku). Z uwagi jednak na fakt, iż istniejąca sieć była budowana na potrzeby zakładów drobiarskich i stanowiła ich instalację wewnętrzną, brak jest dokładnych informacji, jakie obiekty zasila obecnie. Ponadto nie ma pewności, iż widniejące w zasobach geodezyjnych sieci, odzwierciedlają ich rzeczywisty przebieg i czy na tym terenie nie istnieją inne sieci, które zasilają obecnie mieszkańców, sieciami niezainwentaryzowanymi. Zatem przy pracach rozbiórkowych, przyjąć należy, iż wodociąg jest czynny, a prace ziemne prowadzić z zachowaniem szczególnej ostrożności. Przed unieczynnieniem sieci, upewnić się czy są czynne czy też wyłączone z użytku. Zainwentaryzowane sieci, należy nanieść na mapę powykonawczą zgodnie z uzyskanymi informacjami.

Z poważaniem

SPÓŁKA KOMUNALNA ŻUKOWO SP. Z O.O.
PREZES Zarządu

Michał Sirocki

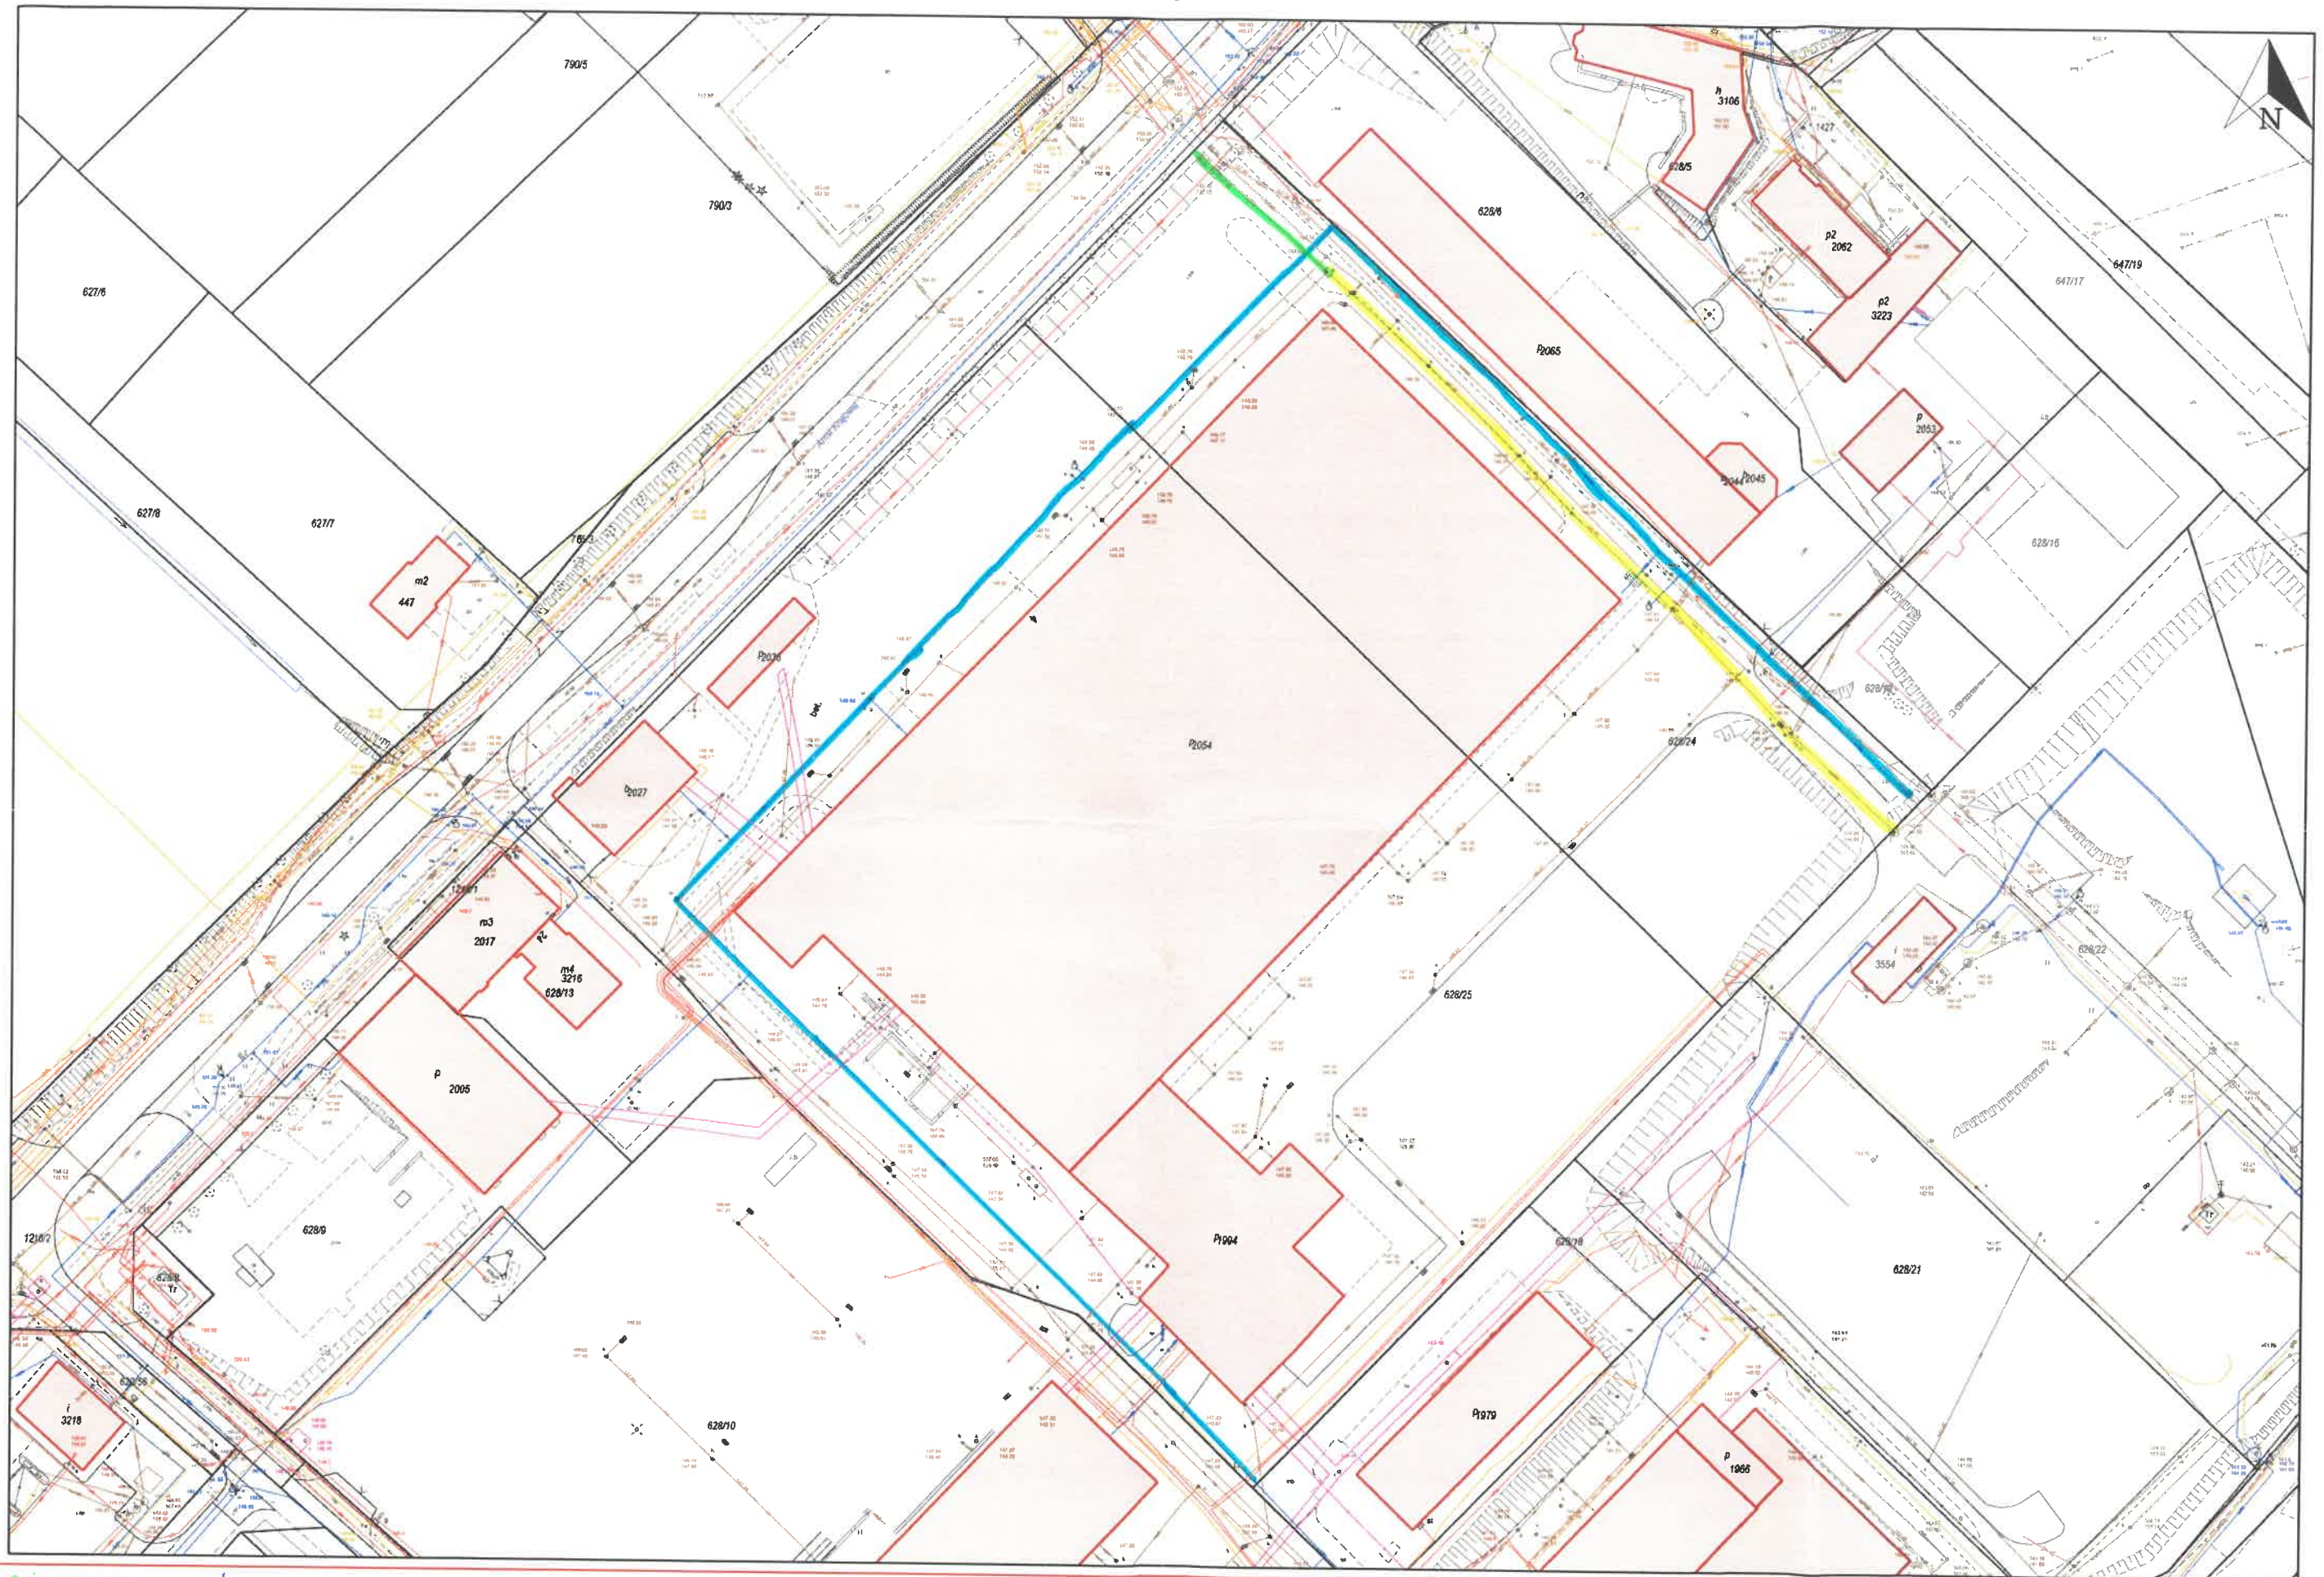

SIEĆ KANALIZACJI SANITARNEJ BRDARCY WŁASNOŚCI SK2
SIEĆ KANALIZACJI SANITARNEJ UŻYTKOWANEJ PRZEZ SK2
WODOCIĄG DO ZWERYFIKOWANIA