obiekt: Dębno, ul. Lipowa, ul. Akacjowa, ul. Klonowa, wg zakresu
województwo: zachodniopomorskie
powiat: Myśliborski
miasto: Dębno
obręb: 2

Skala: 1:500
Układ współrzędnych: „1965"
Poziom odniesienia wysokości: Kronsztadt

AZYMUT
BIURO USŁUG GEODEZYJNYCH I KARTOGRAFICZNYCH
Marcin Skrzypek
66-006 Ochla, ul. Kożuchowska 5a
NIP 929-124-71-57, Regon 080163441
tel. 600 92 70 92
(nazwa jednostki wykonawstwa geodezyjnego)

Kierownik roboty: Marcin Skrzypek, upr. nr 18857, zakres 1

Wkonano w ramach roboty geodezyjnej:
KERG 034.002-1738/2010

Mapę do celów projektowych sporządzono przy wykorzystaniu:
1. mapy zasadniczej w skali 1:500,
sekcje nr 361.141.0141, 361.141.0143,
2. pomiaru uzupełniającego wykonanego w dniu 04.07.2011r.

W zakresie opracowania znajdują się punkty osnowy geodezyjnej nr: 344, 369, 370 podlegające ochronie na podstawie art. 15, art.48 ust. 1 pkt. 3 ustawy Prawo geodezyjne i kartograficzne z dnia 17 maja 1989 r.

Na mapie do celów projektowych wykazano następujące uzgodnienie przez ZUDP projekty sieci uzbrojenia terenu:
191/2007 – sieć telekomunikacyjne,
539/2009 – przyłącza: kanalizacyjne, wodociągowe, elektroenergetyczne,
377/2010, 450/2011 – przyłącza telekomunikacyjne,
93/2011, 206/2011 – przyłącza: kanalizacyjne, wodociągowe, elektroenergetyczne,
150/2011, 216/2011, 217/2011 – sieć gazowe
329/2011 – sieć elektroenergetyczne

Granice i numery działek ewidencyjnych według danych z PODGiK w Myśliborzu z dnia 04.07.2011r.

Informacje dodatkowe:
1. ▬ ▬ ▬ • zakres pomiaru.
2. Redakcja znaków zgodna z instrukcją techniczną K-1 (1979) / K1 (Podstawowa Mapa Kraju z 1998r.) .
3. Mapa nadaje do celów projektowych w zakresie pomiaru.
4. Stopień kartometryczności mapy do celów projektowych jest zgodny z przepisami instrukcji technicznej K-1 (1979) / K1 (Podstawowa Mapa Kraju z 1998r.) .
5. Wszystkie trwałe obiekty budowlane podlegają wytyczeniu przez jednostkę wykonawstwa geodezyjnego.
6. Nie wyklucza się istnienia w terenie również uzbrojenia, o którym brak było informacji branżowych i nie zostało odnalezione w czasie inwentaryzacji geodezyjnej.

Rejestracja:

STAROSTA MYŚLIBORSKI
Wydział Geodezji, Katastru i
Gospodarki Nieruchomościami
W obszarze oznaczonym linią ▬ ▬ dokonano aktualizacji treści mapy zasadniczej. Dokumenty z pomiaru uzupełniającego przyjęto do zasobu powiatowego w dniu 28. LIP. 2011 i zaewidencjonowano pod nr 5.184.18-53/2011
Niniejsza mapa może służyć do celów projektowych. Projektowane obiekty budowlane wymagające pozwolenia na budowę podlegają wytyczeniu i inwentaryzacji powykonawczej przez jednostkę uprawnioną do wykonywania prac geodezyjnych.
(1)
Myślibórz, dnia 28. LIP. 2011 Z up. Starosty
(Podpis, stanowisko służbowe osoby upoważnionej)
Andrzej Śliwiński
Podinspektor w Wydziale Geodezji, Katastru
i Gospodarki Nieruchomościami

Uzbrojenie opracowano na podstawie:
1. Danych branżowych - z literą B.
2. Pośredniego ustalenia przebiegu aparaturą elektromagnetyczną - literą A.
3. Bezpośrednich pomiarów powykonawczych - bez litery.

W związku z tym w częściach 1 i 2 nie gwarantuje się kompletności, a dokładność położenia uzbrojenia na mapie może być niższa od dokładności kartometrycznej mapy.

Aktualność mapy do celów projektowych na dzień:

mgr inż. Marcin Skrzypek
GEODETA UPRAWNIONY nr upr. 18857
66-006 Ochla
ul. Kożuchowska 5a
tel. kom. 600-92-70-92
Kierownik jednostki wykonawstwa geodezyjnego.

STAROSTA MYŚLIBORSKI
Wydział Geodezji, Katastru i
Gospodarki Nieruchomościami
Reprodukowanie, rozpowszechnianie i rozprowadzenie niniejszego dokumentu wymaga zezwolenia, o którym mowa w art. 18 ustawy z dnia 17 maja 1989 r. Prawo geodezyjne i kartograficzne (Dz. U. z 2010 r. Nr 193, poz. 1287 z późn. zm.)
(3)
Myślibórz, dnia 28. LIP. 2011 Z up. Starosty
(Podpis, stanowisko służbowe osoby upoważnionej)
Andrzej Śliwiński
Podinspektor w Wydziale Geodezji, Katastru
i Gospodarki Nieruchomościami

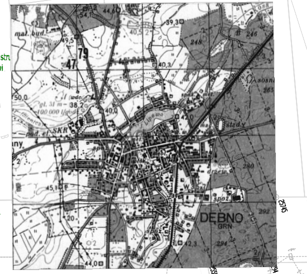

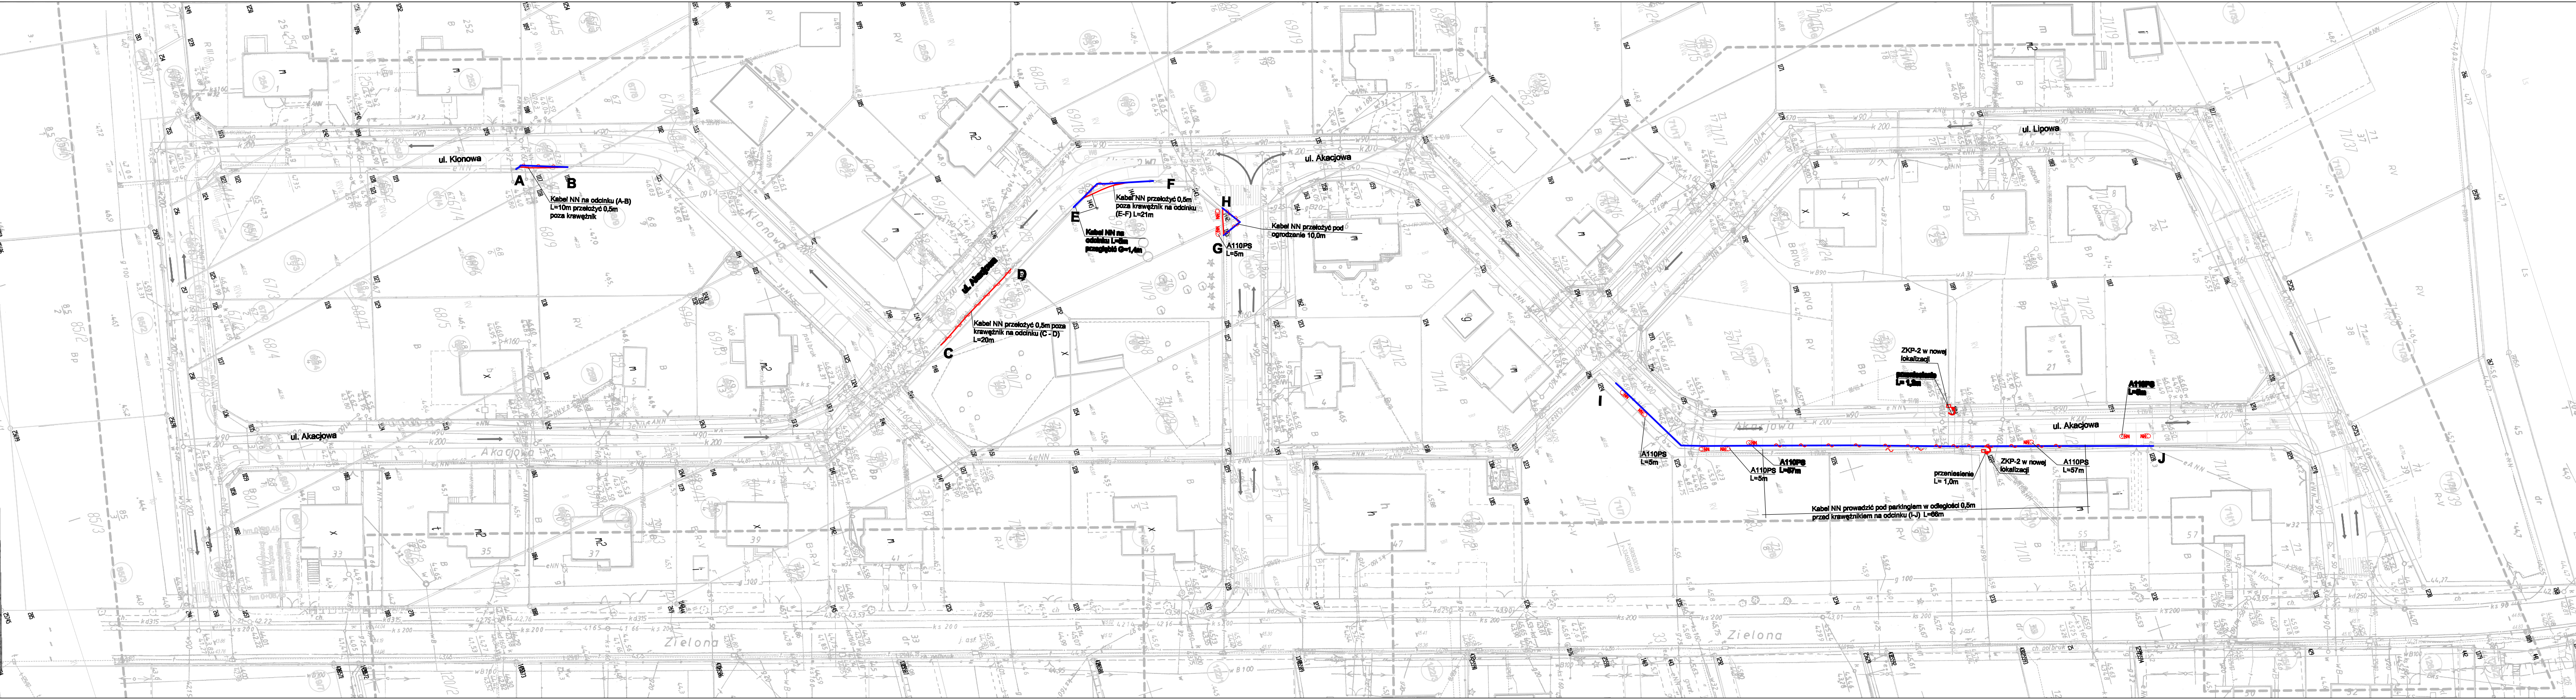
ul. Klonowa
A
B
Kabel NN na odcinku (A-B) L=10m przełożyć 0,5m poza krawężnik
ul. Akacjowa
C
D
Kabel NN przełożyć 0,5m poza krawężnik na odcinku (C - D) L=20m
E
F
Kabel NN przełożyć 0,5m poza krawężnik na odcinku (E-F) L=21m
Kabel NN na odcinku L=5m przegłębić G=1,4m
H
G
A110PS L=5m
Kabel NN przełożyć pod ogrodzenie 10,0m
ul. Akacjowa
ul. Lipowa
I
J
A110PS L=5m
A110PS L=57m
A110PS L=5m
ZKP-2 w nowej lokalizacji
przeniesienie L= 1,2m
ZKP-2 w nowej lokalizacji
przeniesienie L= 1,0m
A110PS L=57m
A110PS L=5m
Kabel NN prowadzić pod parkingiem w odległości 0,5m przed krawężnikiem na odcinku (I-J) L=66m
Klonowa
Akacjowa
Zielona

LEGENDA

- ▬ Istniejąca linia kablowa NN
- ONN NNO Osłonowe rury NN, A110PS - koloru niebieskiego łącznie L= 77m
- ↷ Szafka ze złączem kontrolno pomiarowym w nowej lokalizacji 2szt
- ∼ Przełożenie kabla energetycznego NN, korekta trasy na odcinku (A-B ; C-D ; E-F ; G-H ; I-J) łącznie L=127m

PROFIL BIS SP. Z.O.O. ul. Fabryczna 23 65-463 Zielona Góra

Nazwa i adres obiektu budowlanego
BUDOWA NAWIERZCHNI DRÓG WRAZ Z ODWODNIENIEM
I ZAGOSPODAROWANIEM TERENU NA OSIEDLU DOMKÓW JEDNORODZINNYCH W REJONIE ULIC: AKACJOWA, KLONOWA, LIPOWA W DĘBNIE

Temat:
Kolizje kabli energetycznych z projektowaną drogą

Tytuł rysunku:
Usunięcie kolizji kabli NN

osoba/branża	imię i nazwisko	nr uprawn./ spec.	data	podpis	inne
Projektant elektryczna	inż. Zbigniew Nahorski	74/78/Zg / instalacyjno-inżynieryjne	10.10.2011	Z. Nah	STADIUM PW
Opracowujący elektryczna	inż. Piotr Dudzik		10.10.2011		
Sprawdzający elektryczna	inż. Wacław Obiński	153/78/Zg / instalacyjno-inżynieryjne	10.10.2011		skala 1:500
					nr rys. 1/EN