

ODPIS

Protokół z narady koordynacyjnej sytuowania projektowanych sieci uzbrojenia terenu w Starostwie Powiatowym w Świebodzinie w dniu 13.09.2018r.

Przedmiot uzgodnienia: **projekt sieci wodociągowej**

Opis lokalizacji: **m. Świebodzin, obr. 0002**
ul. Opalowa
dz.549,573/3

Wnioskodawca: **SaniTech Bartosz Guś**
Projektowanie Wykonawstwo Nadzory
Niałek Wielki 96c
64-200 Wolsztyn

Podstawa prawna :


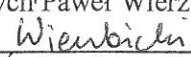
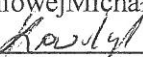
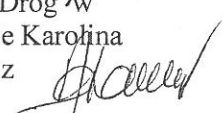
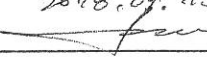
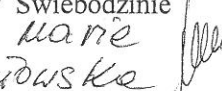
Na podstawie art.7d pkt.2 oraz art.28b ustawa z dnia 17.05.1989 Prawo Geodezyjne i Kartograficzne (tj. DZ.U. z 2017 r., poz. 2101).

Uwagi i zalecenia ogólne wynikające z przepisów prawa :

Przedłożony projekt usytuowania sieci został uzgodniony z zachowaniem n/w uwag oraz informacji dotyczących obowiązujących warunków do realizacji budowy. Geodezyjne wytyczenie obiektów budowlanych wykonać zgodnie z projektem budowlanym, a w szczególności zachować przewidziane w projekcie położenie wyznaczonych obiektów względem obiektów istniejących i wznoszonych oraz względem granic nieruchomości. Wszystkie punkty osnowy geodezyjnej w zakresie opracowania, podlegają ochronie (Prawo Geodezyjne i Kartograficzne z 1989r art.15 (tj. DZ.U. z 2017 r., poz. 2101) i zgodnie z projektem punkty winny być zabezpieczone na czas budowy przez jednostkę wykonawstwa geodezyjnego przed przystąpieniem do realizacji inwestycji .W przypadku narażenia punktów na trwałe zniszczenie należy porozumieć się ze Starostwem Powiatowym w Świebodzinie. W przypadku przedłużającego się okresu realizacji inwestycji należy uzyskać informację o aktualności projektu (dotyczy to nowych projektów i zmian zaistniałych na mapach w zasobie geodezyjnym) celem uniknięcia kolizji. Po zrealizowaniu niniejszego obiektu, należy zlecić uprawnionej jednostce wykonawstwa geodezyjnego wykonanie geodezyjnej inwentaryzacji powykonawczej przed ich zasypaniem.

GK.III.6630.93.2018.AN


Świebodzin, dnia 2018-09-13

Uwagi i zalecenia uczestników narady koordynacyjnej	
1. Przewodniczący Renata Gargol podpis : 	bez uwag
2. UM w Świebodzinie Wydział Budownictwa i Zamówień Publicznych Paweł Wierzbicki podpis : 	uzgodniono
3. UM w Świebodzinie Wydział Gospodarki Komunalnej i Mieszkaniowej Michał Kowalczyk podpis : 	NIE przystaję
4. Wydział Dróg w Świebodzinie Karolina Adamirowicz podpis : 	uzgodniono
5. ENEA Operator Sp. z o.o. Rejon Dystrybucji Świebodzin Jan Bulik 2018.09.13 podpis : 	uzgodniono
6. Orange Polska S.A. Hurt podpis :	ZAWIADOMIONO
7. ZWKiUK w Świebodzinie Jakub Graczyk podpis :  <i>ma nie</i> <i>Kowowska</i>	Nie uzgodniono - brak uzgodnionego projektu przez ZWKiUK Sp. z o.o. w Świebodzinie.
10. Wnioskodawca, inni uczestnicy podpis :	ZAWIADOMIONO

Po zapoznaniu się z treścią protokołu, dokumentację wraz z protokołem otrzymałem:

data 8.10.2018.....

podpis..... 

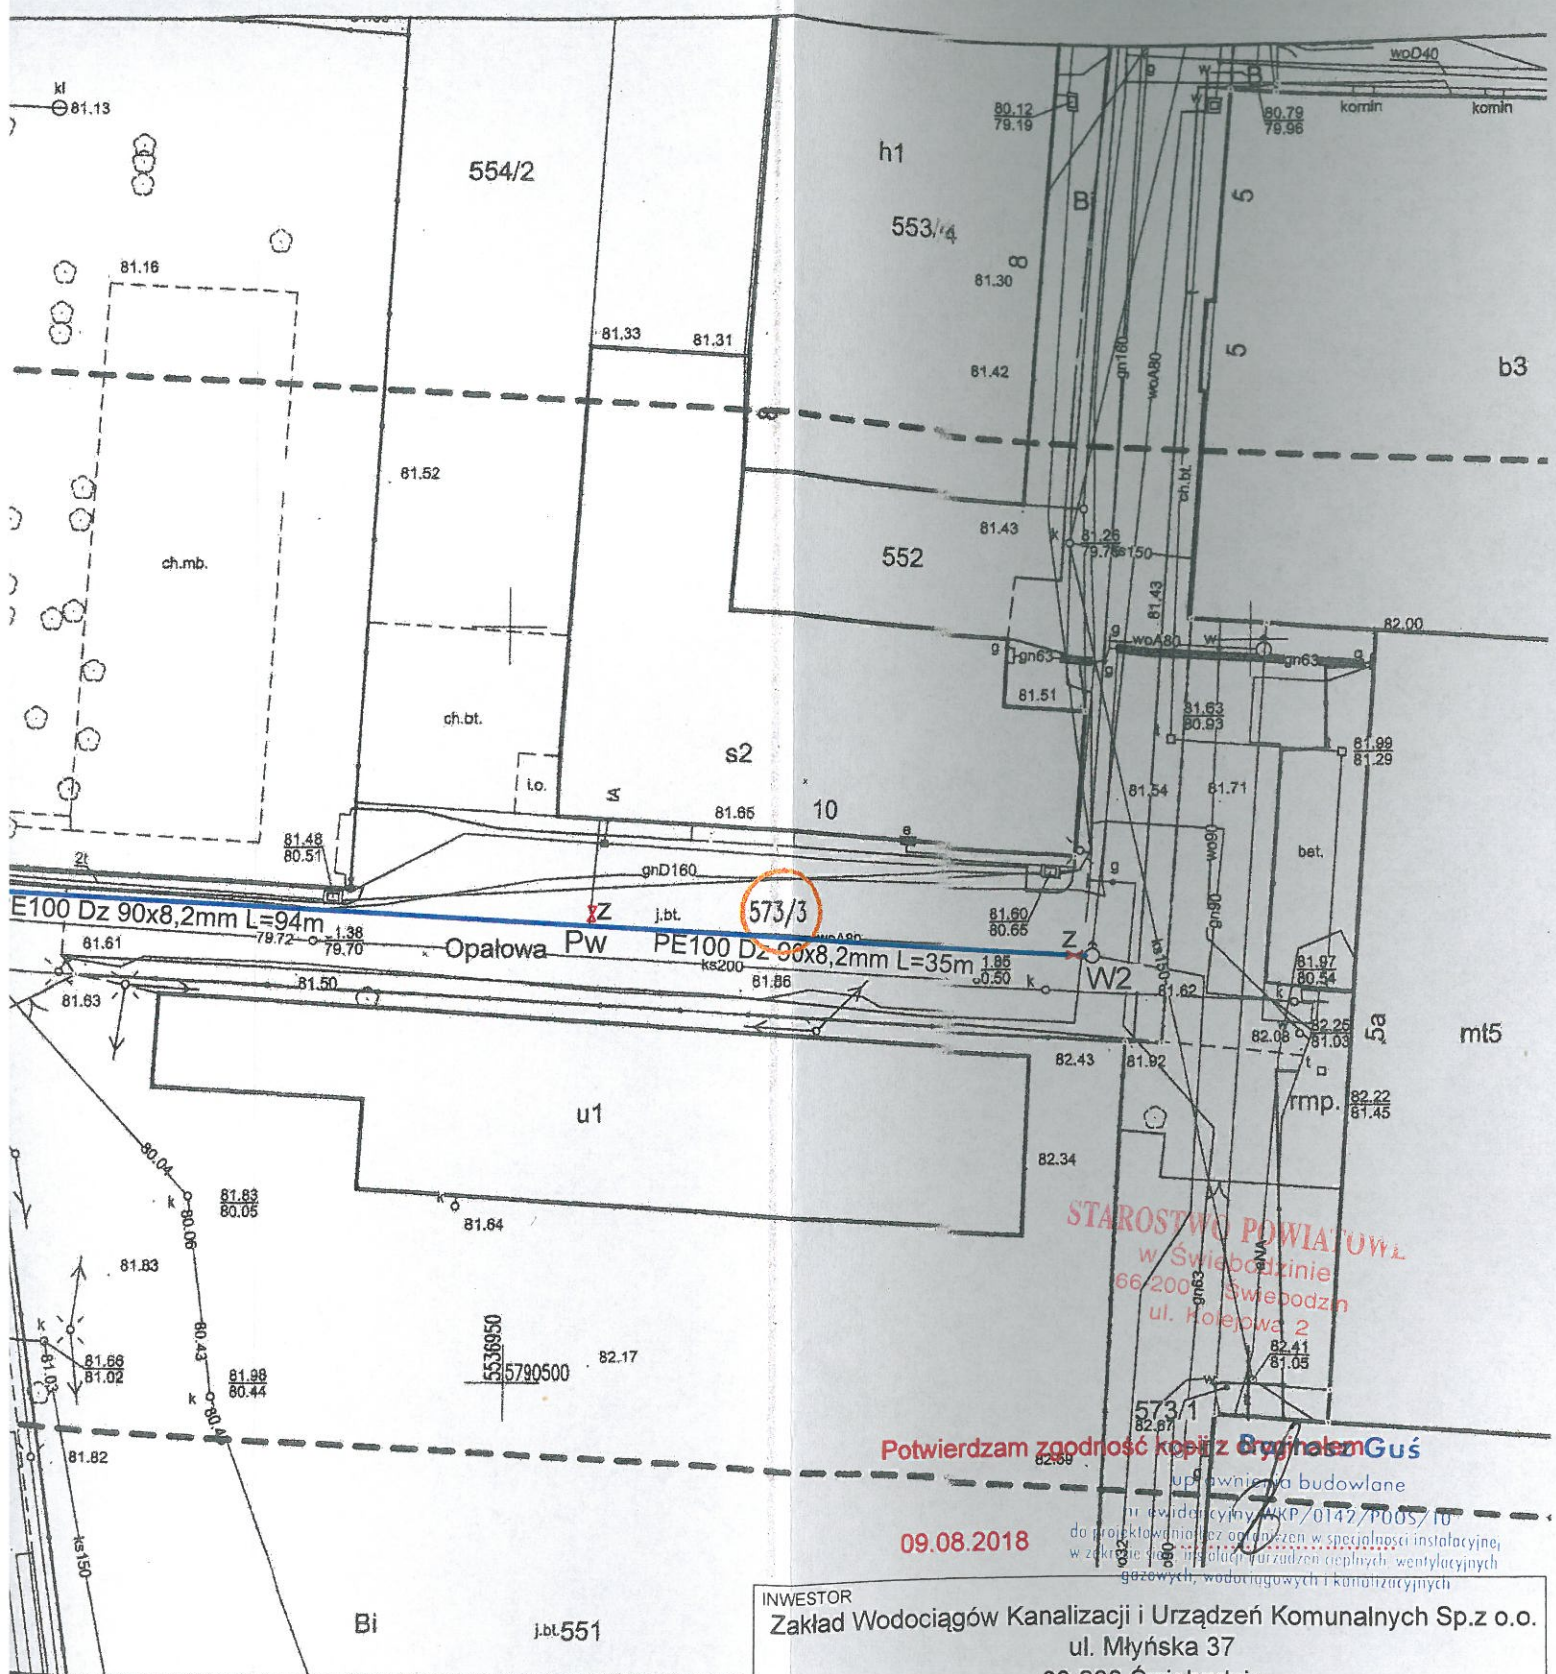

Potwierdzam zgodność kopii z oryginałem Guś

09.08.2018

INWESTOR Zakład Wodociągów Kanalizacji i Urzędzeń Komunalnych Sp.z o.o. ul. Młyńska 37 66-200 Świebodzin				
FAZA	PROJEKT BUDOWLANY			NR RYSUNKU 1
TYTUŁ PROJEKTU	BUDOWA SIECI WODOCIĄGOWEJ			
ADRES	Świebodzin, ul. Opałowa, dz. nr 549, 573/3			
TYTUŁ RYSUNKU	Projekt zagospodarowania terenu			
FUNKCJA	IMIĘ I NAZWISKO	UPRAWNIENIA	PODPIS	SKALA
PROJEKTANT:	mgr inż. Bartosz Guś	WKP/0142/POOS/10		1:500
ASYSTENT PROJEKTANTA:	mgr inż. Maciej Brudło			
				DATA 08.2018