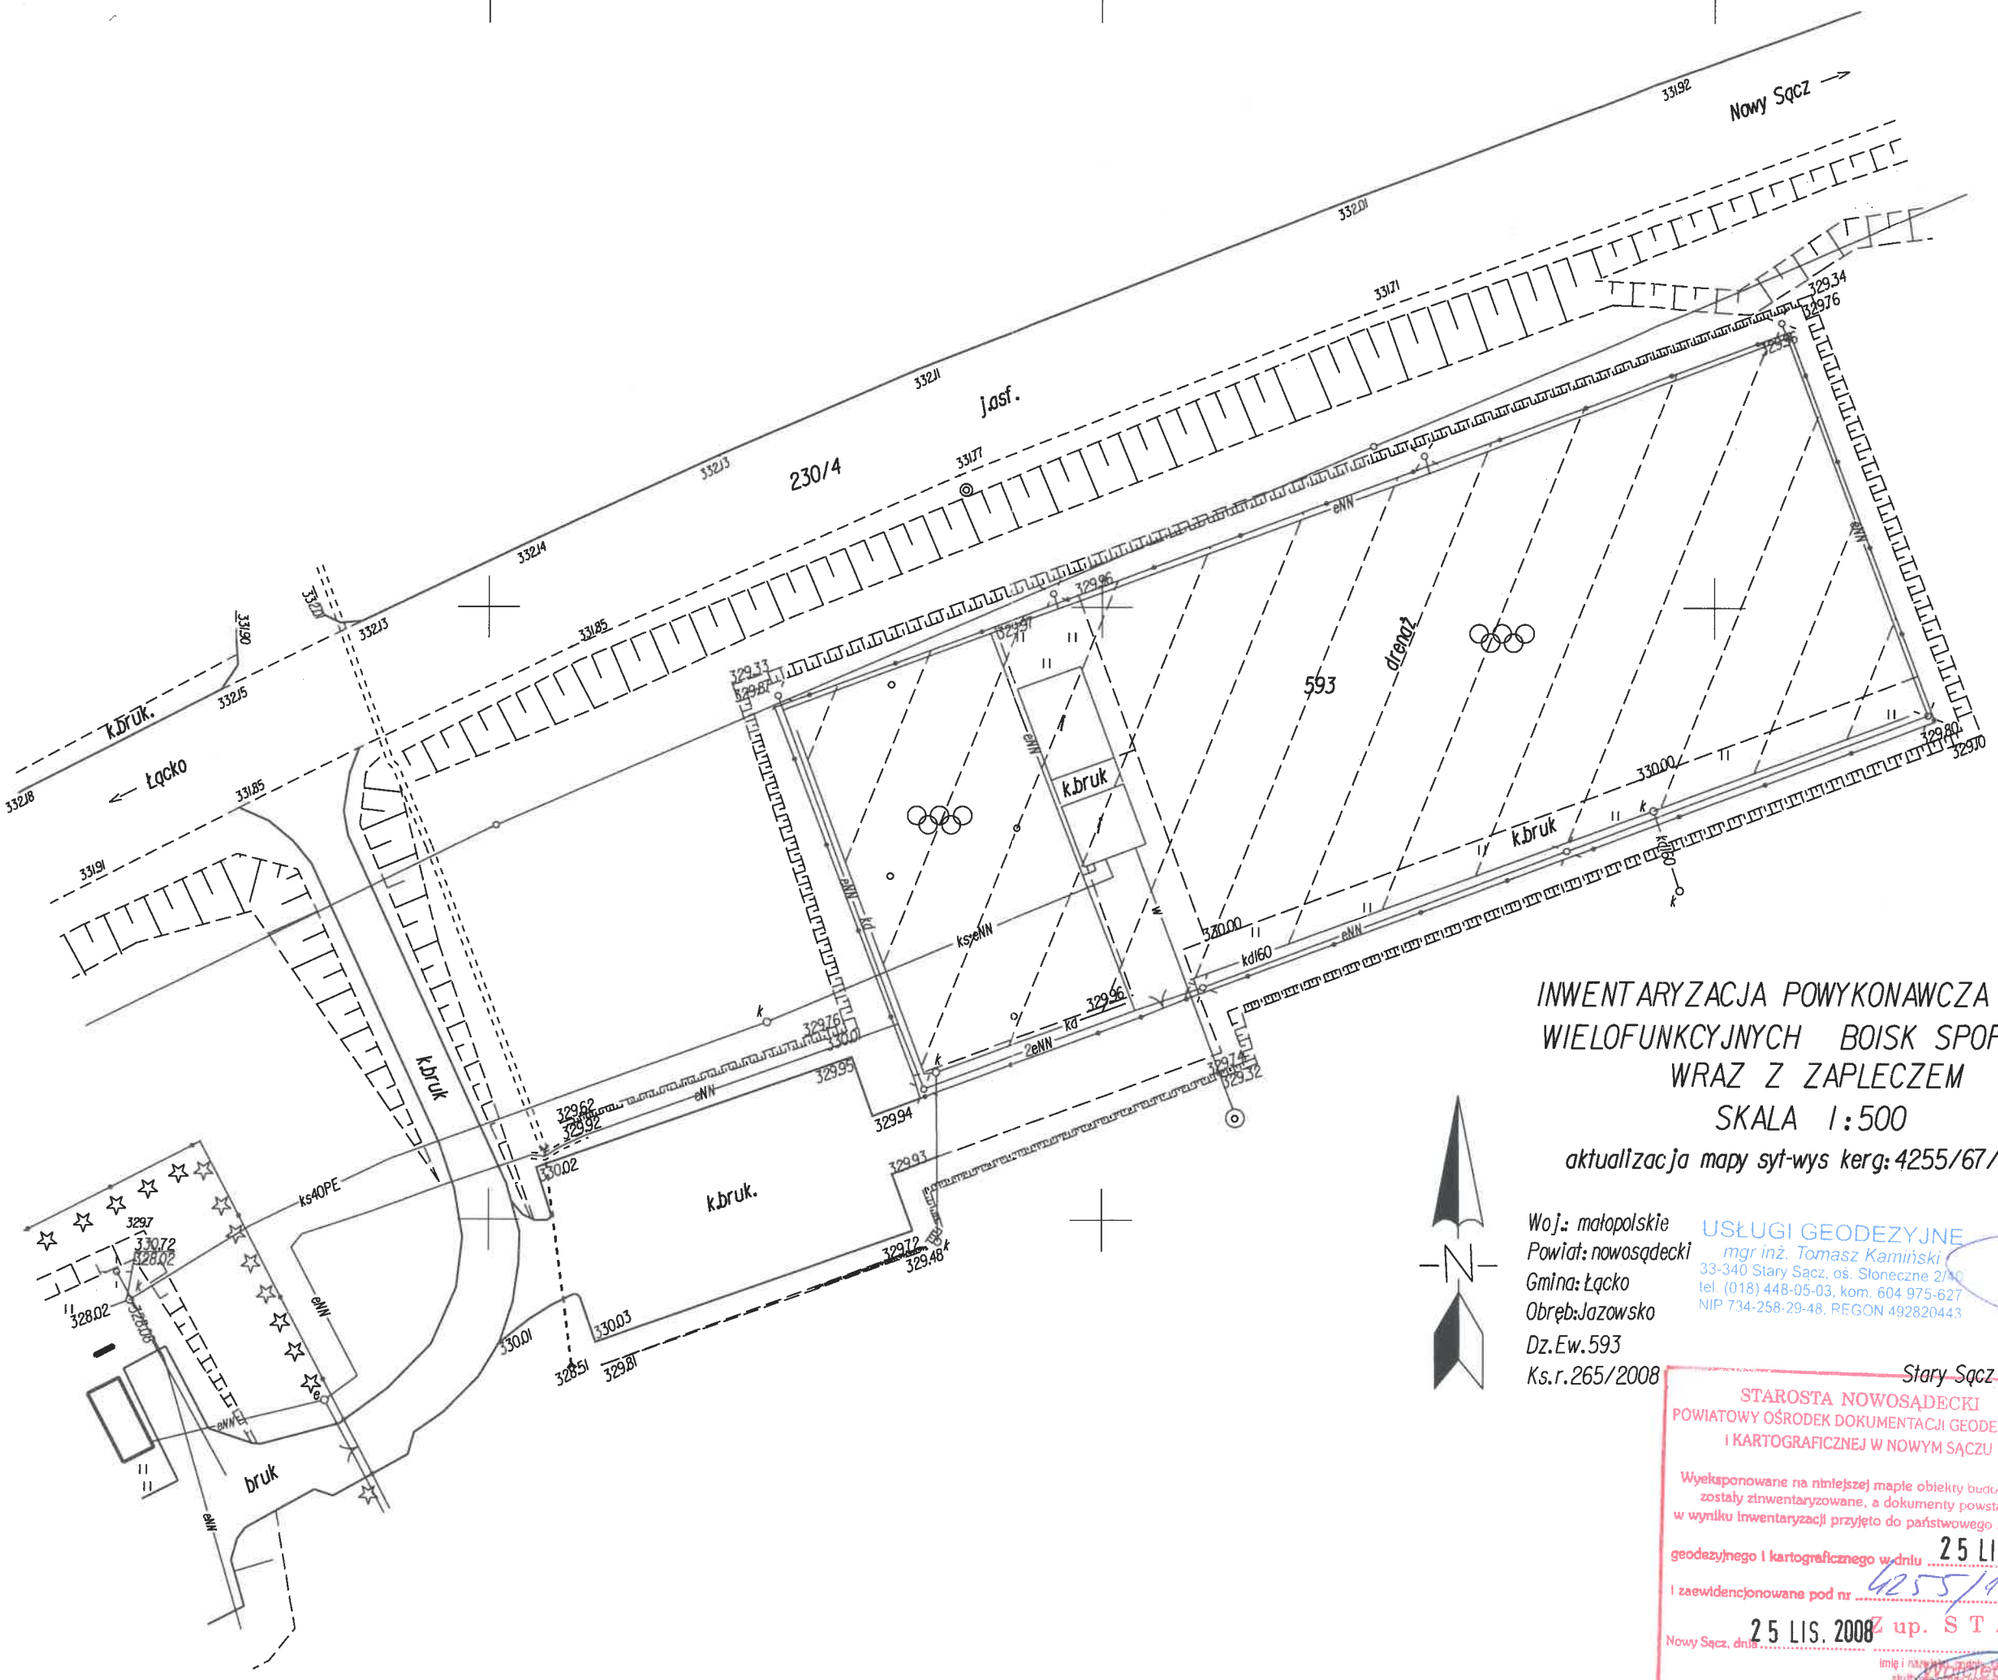

INWENTARYZACJA POWYKONAWCZA BUDOWY WIELOFUNKCYJNYCH BOISK SPORTOWYCH WRAZ Z ZAPLECZEM

SKALA 1:500

aktualizacja mapy syt-wys kerg: 4255/67/2008

Woj.: małopolskie
Powiat: nowosądecki
Gmina: Łącko
Obręb: Jazowsko
Dz.Ew.593
Ks.r.265/2008

USŁUGI GEODEZYJNE
mgr inż. Tomasz Kamiński
33-340 Stary Sącz, oś. Słoneczne 2/40
tel. (018) 448-05-03, kom. 604 975-627
NIP 734-258-29-48, REGON 492820443

GEODETA UPRAWNIONY
mgr inż. Tomasz Kamiński
Nr upr. 18774

Stary Sącz 25.11.2008

STAROSTA NOWOSĄDECKI
POWIATOWY OŚRODEK DOKUMENTACJI GEODEZYJNEJ I KARTOGRAFICZNEJ W NOWYM SĄCZU

Wyeksponowane na niniejszej mapie obiekty budowlane zostały zinwentaryzowane, a dokumenty powstałe w wyniku inwentaryzacji przyjęto do państwowego zasobu geodezyjnego i kartograficznego w dniu 25 LIS. 2008 i zaewidencjonowane pod nr 4255/112/2008

Nowy Sącz, dnia 25 LIS. 2008

Z up. STAROSTY
Wojciech Jacenik
KIEROWNIK POWIATOWEGO OŚRODKA Dokumentacji Geodezyjnej i Kartograficznej