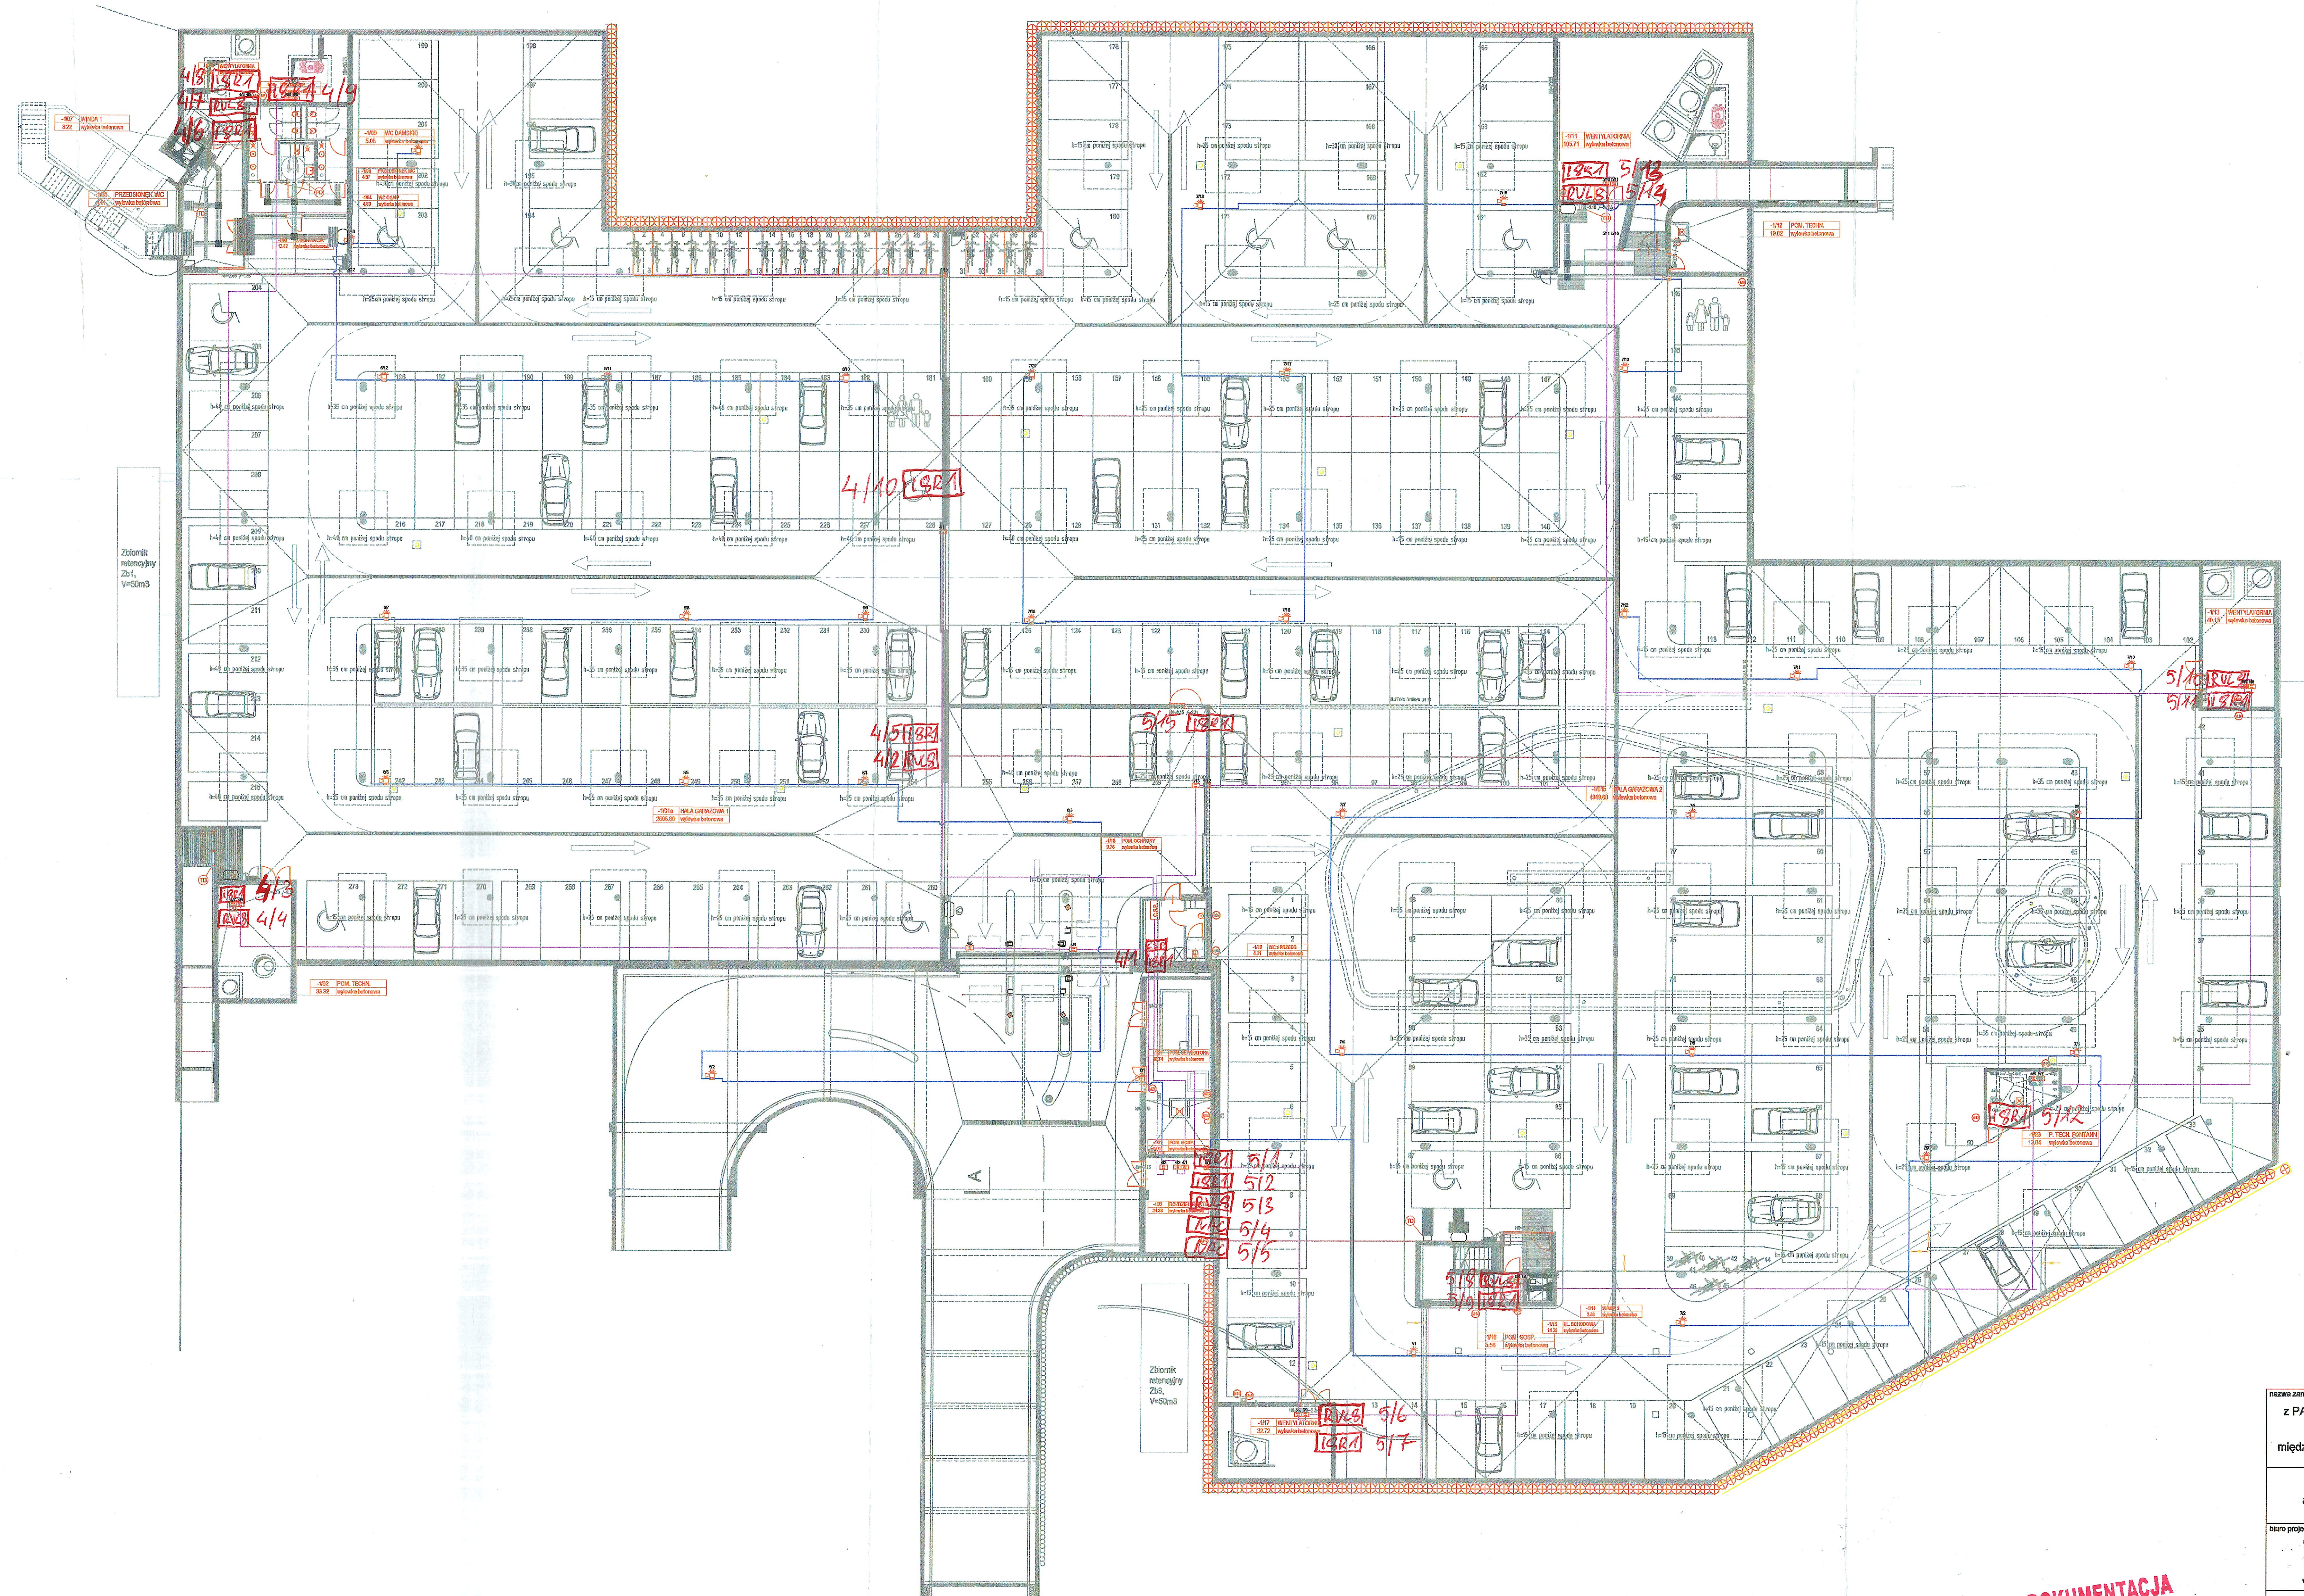


## LEGENDA

- Ręczny ostrzegacz pożaru ROP-4001M
- Czujka dymu DOR -4044
- Czujka wielodetektorowa dymu i ciepła DOT -4046
- Sygnalizator akustyczny SAL-4001
- Element kontrolno sterujący EKS-4001
- Element sterujący EWS-4001
- Element kontrolny EWK-4001
- Klapy odcinające
- Siłownik do drzwi napowietrzających - oddymianie garażu

DOKUMENTACJA POWYKONAWCZA

KIEROWNIK BUDOWY Sebastian Michalski

| | |
|---|---|
| nazwa zamówienia: BUDOWA PARKU CENTRALNEGO z PARKINGIEM PODZIEMNYM na ok. 270 (±5) SAMOCHODÓW w GDYNI. ETAP III - CZĘŚĆ PARKU CENTRALNEGO między istniejącym pawilonem przy skateparku a ul. ŚWIĘTOJAŃSKĄ - strefa C, D | |
| GMINA MIASTA GDYNI<br>al. Marszałka Piłsudskiego 52/54, 81-382 Gdynia<br>tel. 58 66 88 000 | |
| biuro projektów - wykonawca projektu: uniprojekt inż. Andrzej Formella 81-198 Kosakowo Mosty ul.Leśna 26 www.uniprojekt.gdansk.pl | generalny projektant: Arch - Deco Sp. z o.o. Gdynia ul. Starowiejska 41-43 tel. 58 660 81 20 |
| inż. Andrzej Formella nr upr. GT-III-630/127/75 | faza: PROJEKT WYKONAWCZY |
| mgr inż. Paweł Irek nr upr. POM/PWOE/0012/10 | |
| mgr inż. Szymon Glóczak nr upr. CNBOP:150/2017 | data: 2020.11 / skala: 1:200 |
| mgr inż. Jacek Żbikowski nr upr. POM/0215/POOE/09 | TELETECHNIKA |
| tytuł opracowania: GARAŻ - SSP | |
| nazwa rysunku: Rzut garażu SSP pętla 4, 5 | nr rysunku: GA-PC-E3/PW/TS/SSP3 |