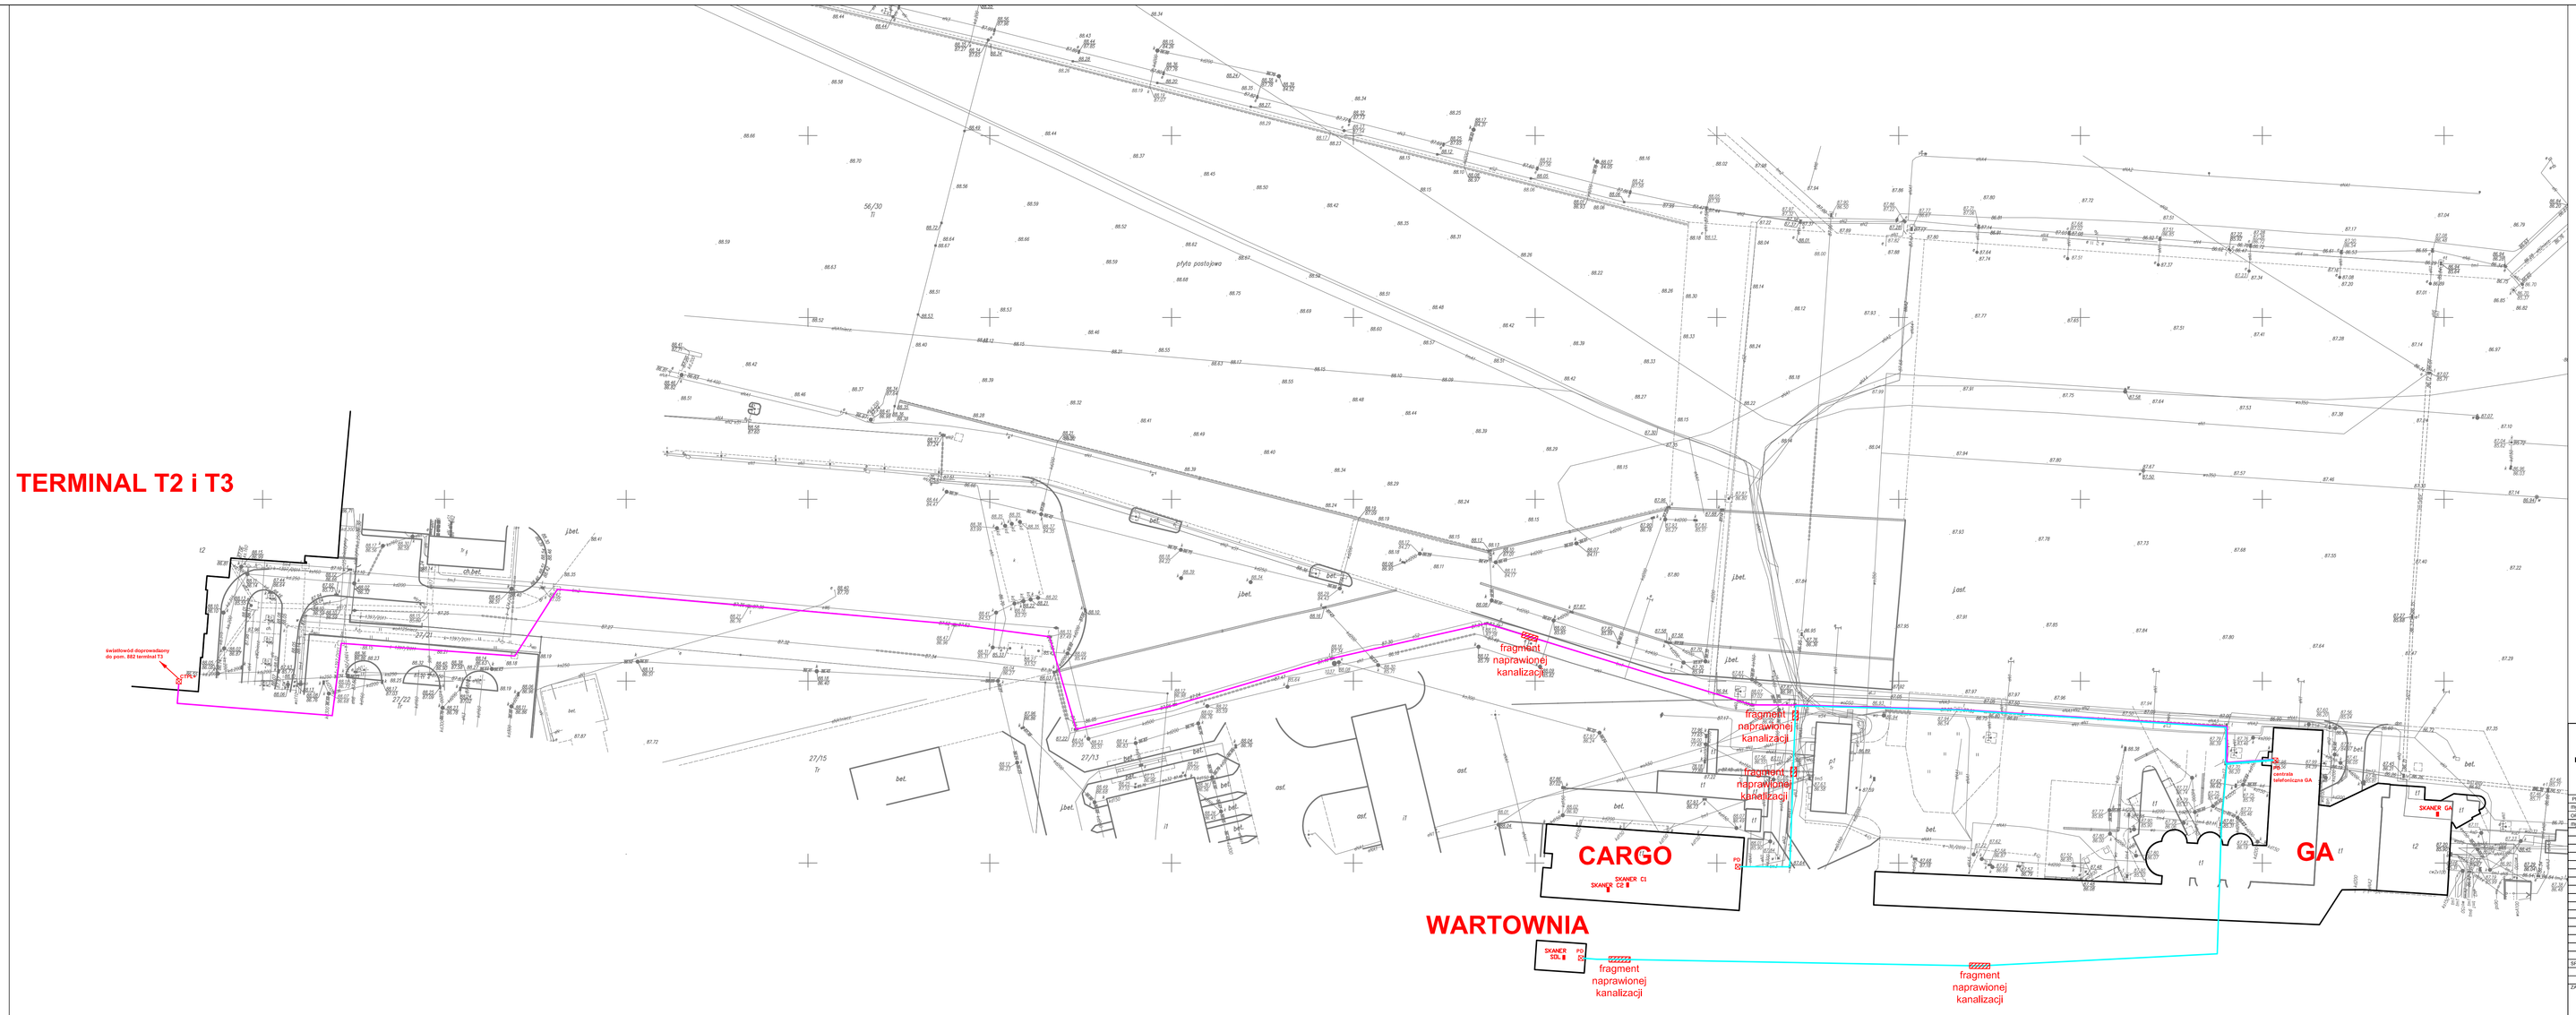

LEGENDA

- Światłowód 24-włóknowy w istniejącej kanalizacji
- Światłowód 12-włóknowy w istniejącej kanalizacji
- Skaner
- Punkt Dystrybucyjny
- Fragment naprawionej kanalizacji

Dostawa wraz z montażem i uruchomieniem urządzenia służącego do kontroli rentgenowskiej bagażu rejestrowanego, dwóch stacji roboczych do urządzeń służących do kontroli rentgenowskiej bagażu rejestrowanego oraz serwera, a także zaprojektowanie i wykonanie sieci LAN na potrzeby Zamawiającego w związku z rozbudową i modernizacją Terminalu Pasażerskiego.

PROJEKTANT:	UPRAWNIENIA:	PODPIS:
mgr inż. Wojciech Gorel	MAP/0134/PWOT/10	
mgr inż. Marta Paszkowska		


ZATWIERDZENIE INŻYNIERA: | DATA:

BRANŻA: Instalacje Słaboprądowe | STADIUM: DOKUMENTACJA POWYKONAWCZA | SKALA:

TYTUŁ RYSUNKU:

Sieć LAN do urządzeń obsługujących bagaż
Teren zewnętrzny

JEDNOSTKA PROJEKTOWA:

atrem

ATREM S.A.
UL. CZOŁGOWA 4, ZŁOTNIKI
62-002 SUCHY LAS

NUMER RYSUNKU: SP-LAN-01-008

DATA: 2013-04-05 | REWIZJA: Rew. 01