

# Mapa dopuszczalnych obciążeń dla obiektu 409C

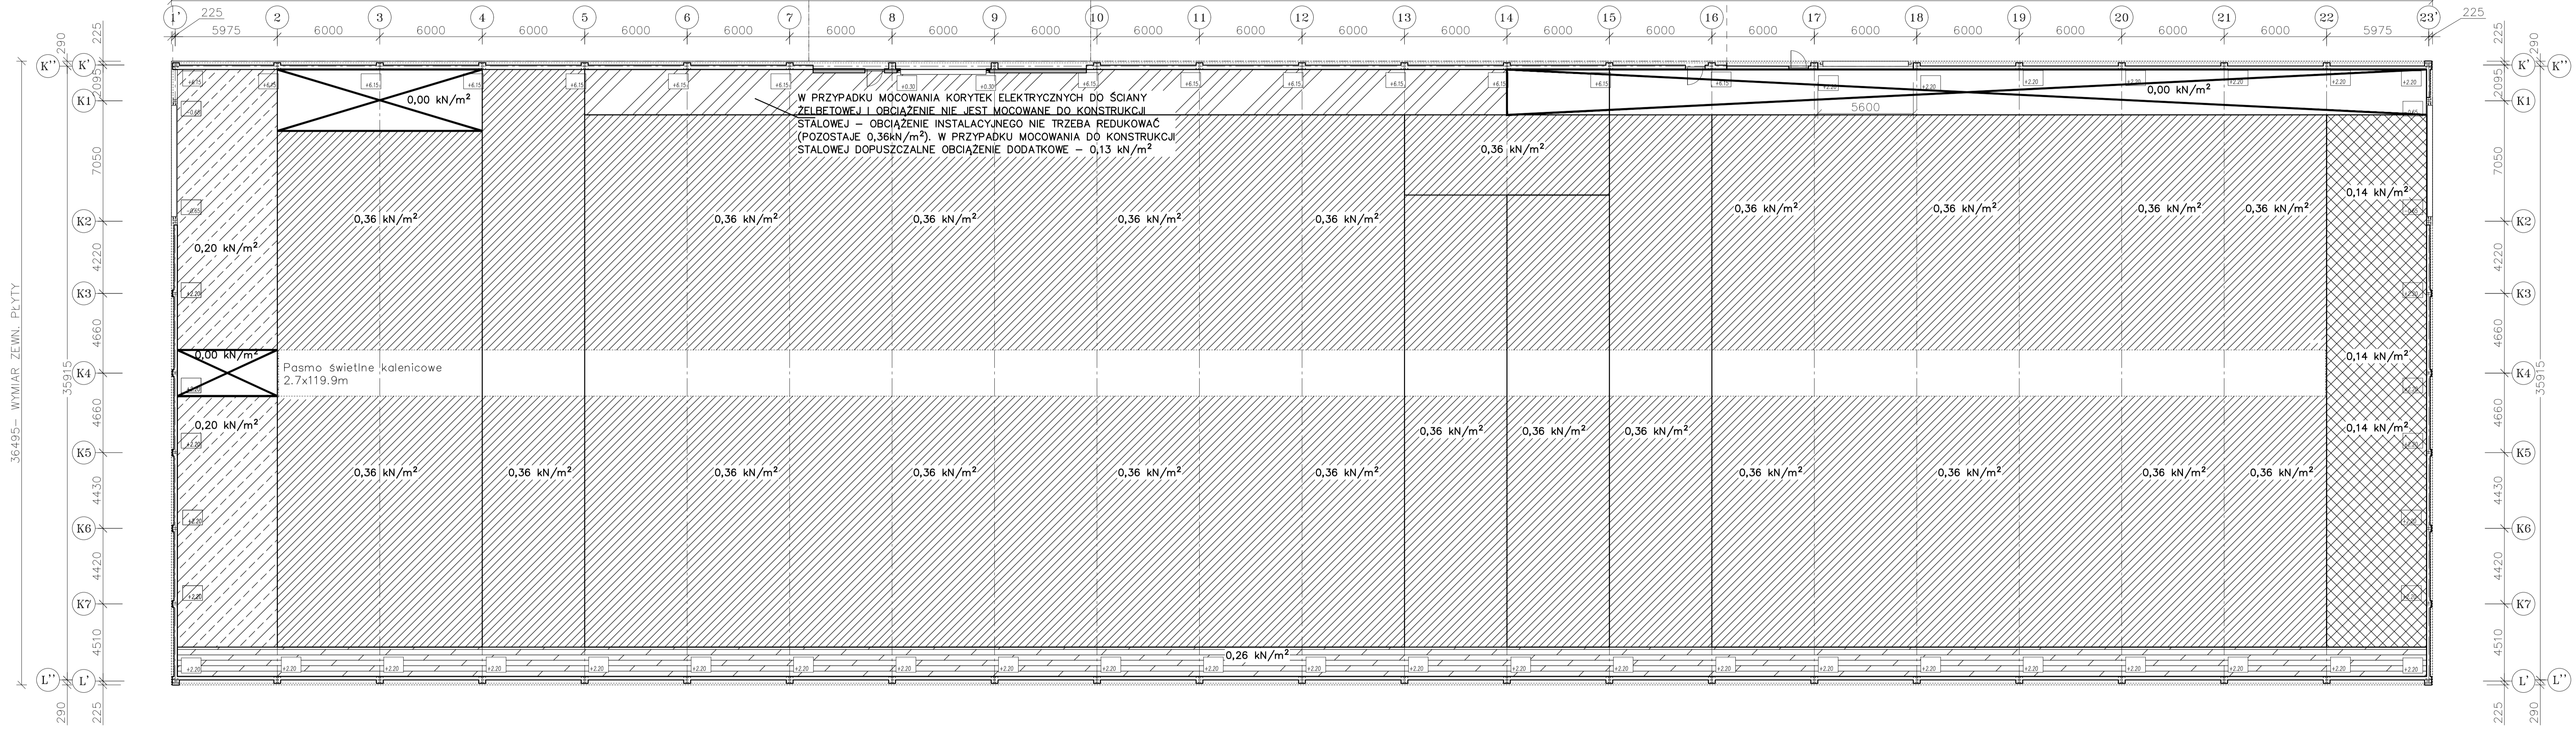
1. Mapa przedstawia zapasy obciążeń po uwzględnieniu ciężarów instalacji przestanych w mailu z dnia 4.02.2019. W przypadku dołożenia dodatkowych instalacji należy odpowiednio zredukować podane zapasy obciążeń.
2. Pod pasmem świetlnym można podwiesić do ram obciążenie odpowiadające  $0,36 \text{ kN/m}^2$
3. Jeżeli zapasy obciążeń będą wykorzystywane na instalację ogniw fotowoltaicznych, to należy pamiętać, że w projekcie dopuszczone jest zainstalowanie ogniw podniesionych względem potaci dachu maksymalnie o 15cm.



PROJEKTOWANY BUDYNEK 409B –HALA  
LLENTAB PL4743

BUDYNEK PRZYLEGAJĄCY NR 408A POZA ZAKRESEM LLENTABHALLEN

BUDYNEK PRZYLEGAJĄCY NR 408B POZA ZAKRESEM LLENTABHALLEN

132400 – WYMIAR ZEWN. PŁYTY



| Nr rysunku  |  | przebieg zmiany   |  | Rev.            | Data | opis zmian   |  |
|---|--|---|--|-----------------|------|--|--|
| Autoryzacja:  |  | mgr inż. DAWID STEFIAŃSKI<br>28.03.2019   |  | Data:           |      | 28.03.2019   |  |
| Rysował:  |  | mgr inż. Dawid Stefański  |  | Faza:           |      | DOKUMENTACJA POWYKONAWCZA  |  |
|   |  |   |  | Skala:          |      | 1:150  |  |
|   |  |   |  | Branża:         |      | KONSTRUKCJE STALOWE  |  |
|   |  |   |  | Numer projektu: |      | DP_153_KS_409C   |  |
|   |  |   |  | Numer rysunku:  |      | A.3  |  |
