
 


Czujka optyczna dymu IQ8Quad nr:802371 Esser

- [illegible]

[illegible]

Przejścia przewodów przez ściany oddzielające odrębne strefy pożarowe wykonać w indywidualnych przepustach rurowych RL i uszczelnić p.pożarowo masą HILT.

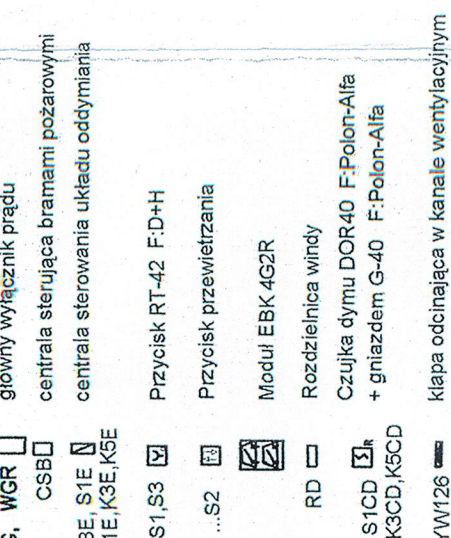

**ELEKTROBIS**  
ciotownik robót elektrycznych  
*Kazimierz Pająk*  
specjalista ds. instalacji elektrycznych

**DOKUMENTACJA  
POWYKONAWCZA**

[illegible]