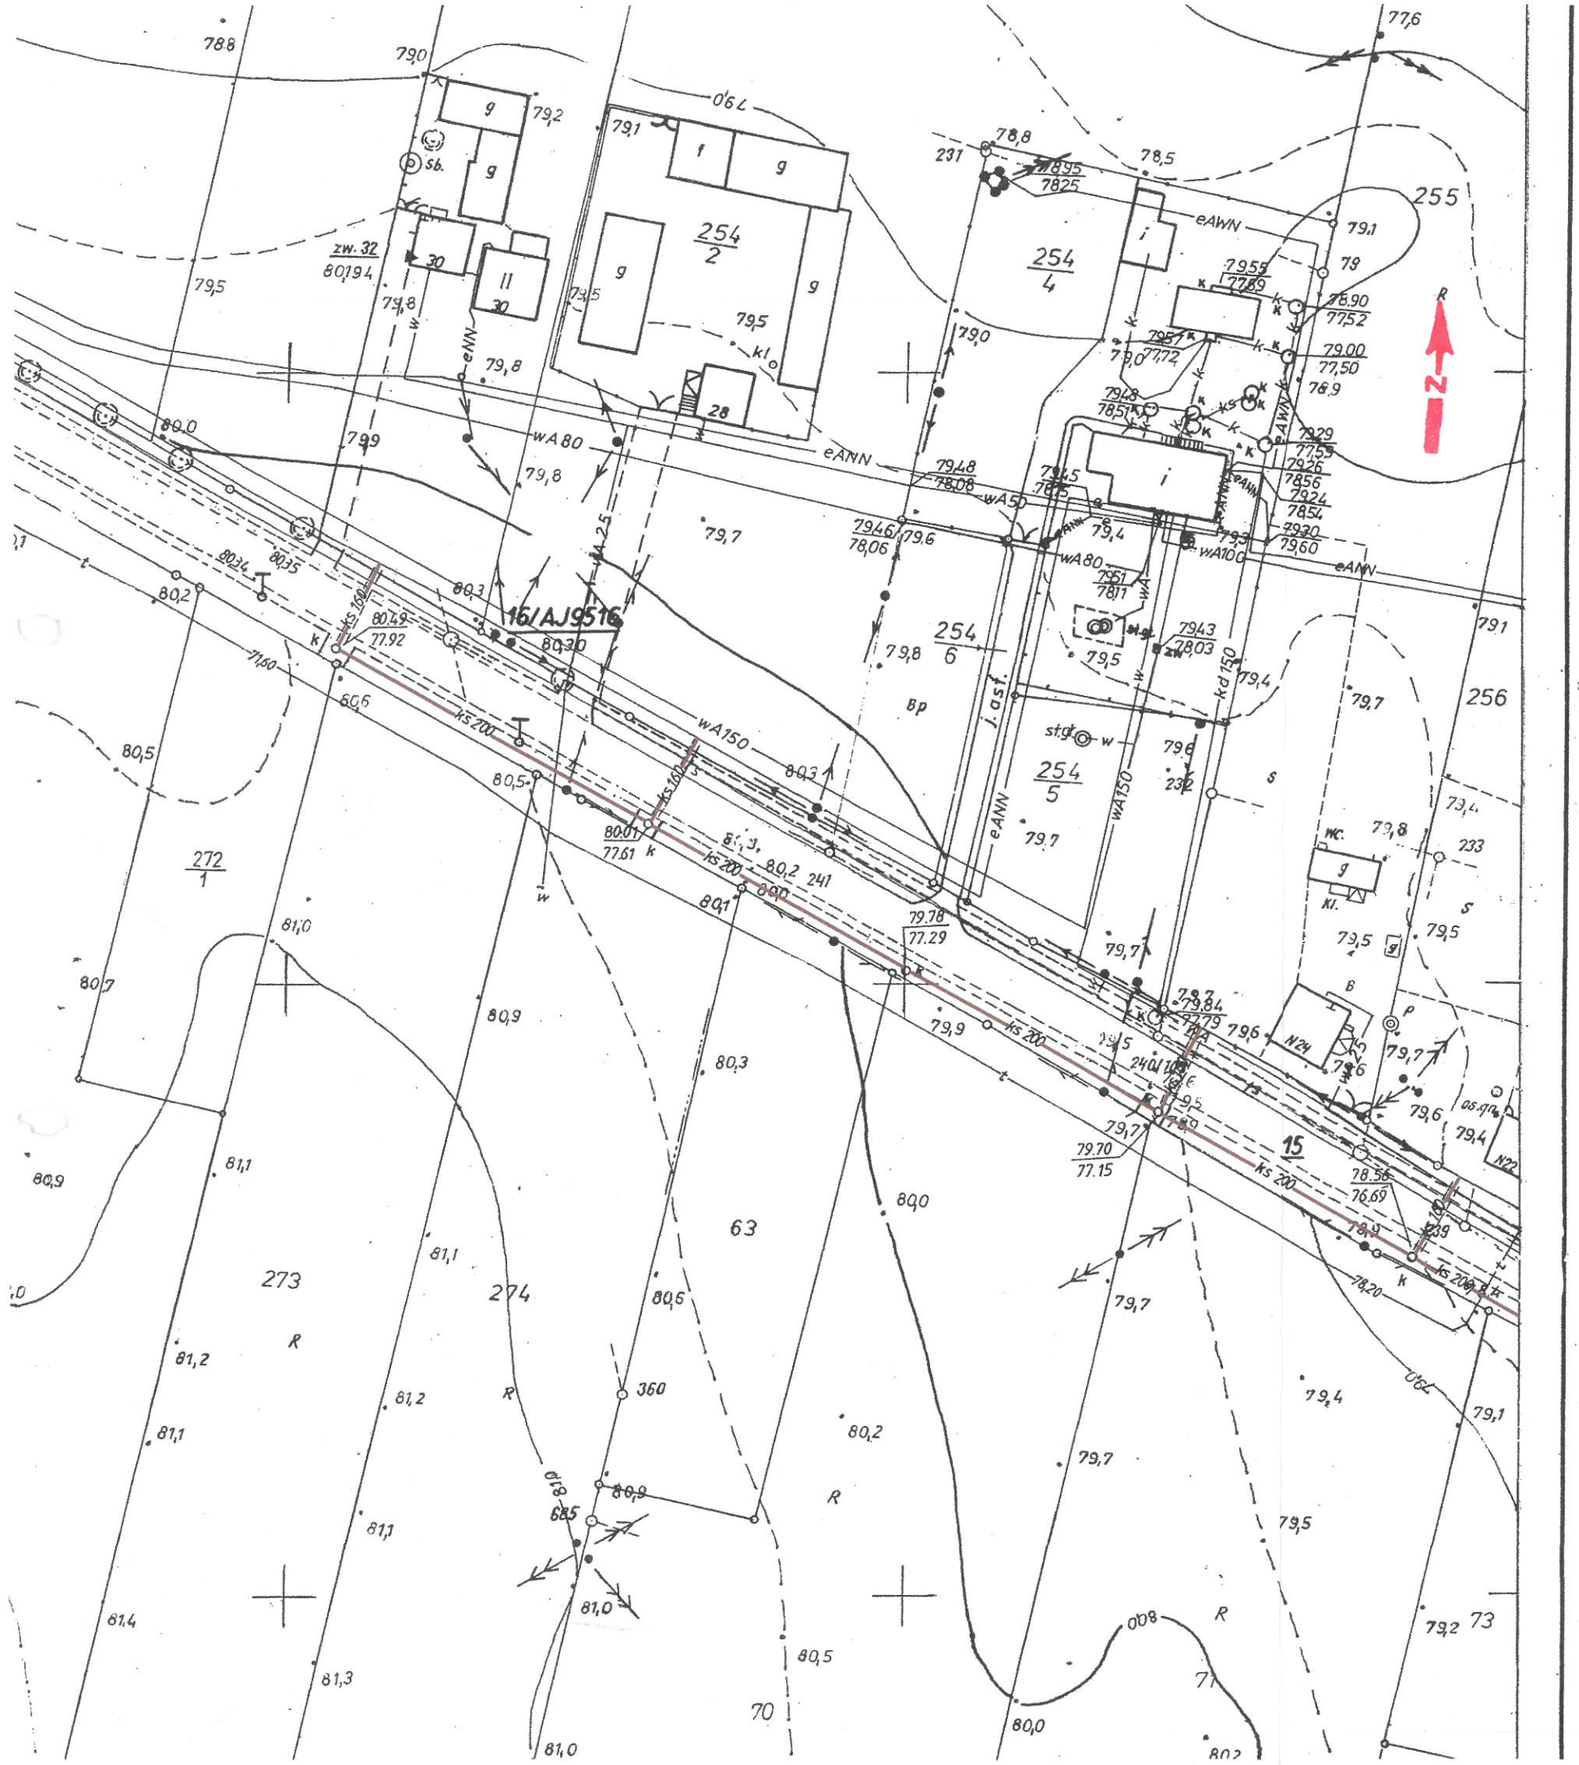

INWENTARYZACJA POWYKONAWCZA SIECI KANALIZACJI SANITARNEJ

Sekcja: 10-24-(11d)

Oznaczenie kancelaryjne pracy geodezyjnej		GK.6640.1.1640.2014
Nazwa miejscowości		DOBOJEWO
Jednostka ewidencyjna	identyfikator	302405_5
	nazwa	Ostroróg
Obręb ewidencyjny	identyfikator	0504
	nazwa	Dobrojewo
Skala Mapy		1:1000
Nazwa układu współrzędnych	prostokątnych płaskich	układ lokalny
	układ wysokości	Kronsztadt
Data opracowania mapy		27.03.2015

BIURO USŁUG GEODEZYJNO-KARTOGRAFICZNYCH »GEOPOM« ..... Bogusław Rybarczyk ..... imię i nazwisko wykonawcy
tel. 601 [illegible] 92-100
64-500 Szamotuły, ul. Akacjowa 3
Regon 630800761 NIP 787-149-87-74

GEODETA U.G.K. »GEOPOM« s.c. ..... Bogusław Rybarczyk ..... podpis osoby reprezentującej wykonawcę
64-500 Szamotuły, ul. Akacjowa 3
tel. służ. 0612932179

Bogusław Rybarczyk imię i nazwisko geodety uprawnionego, który opracował mapę nr rob. 186/2014

BOGUSŁAW RYBARCZYK geodeta uprawniony pow. 6135/00 ul. Akacjowa 3 64-500 Szamotuły tel. kom. 513 059 761

9135 nr uprawnień i podpis geodety

*) Należy podać opis służebności gruntowej wraz ze sposobem jej oznaczenia na mapie, a w przypadku kiedy nie wykonano ustalenia obciążeń służebnościami - zamieścić stosowna informacje

Poświadcza się, że niniejszy dokument został opracowany w wyniku prac geodezyjnych i kartograficznych, których rezultaty zawiera operat techniczny wpisany do ewidencji materiałów państwowego zasobu geodezyjnego i kartograficznego

STAROSTA POWIATU SZAMOTULSKIEGO

P.3024.2015 1192

(Identyfikator ewidencyjny materiału zasobu – operatu technicznego)

15.04.2015

(Data wpisania operatu technicznego do ewidencji materiałów zasobu)

Z up. STAROSTY mgr inż. Paweł Rybak Kierownik Referatu

(Imię, nazwisko i podpis osoby reprezentującej organy)