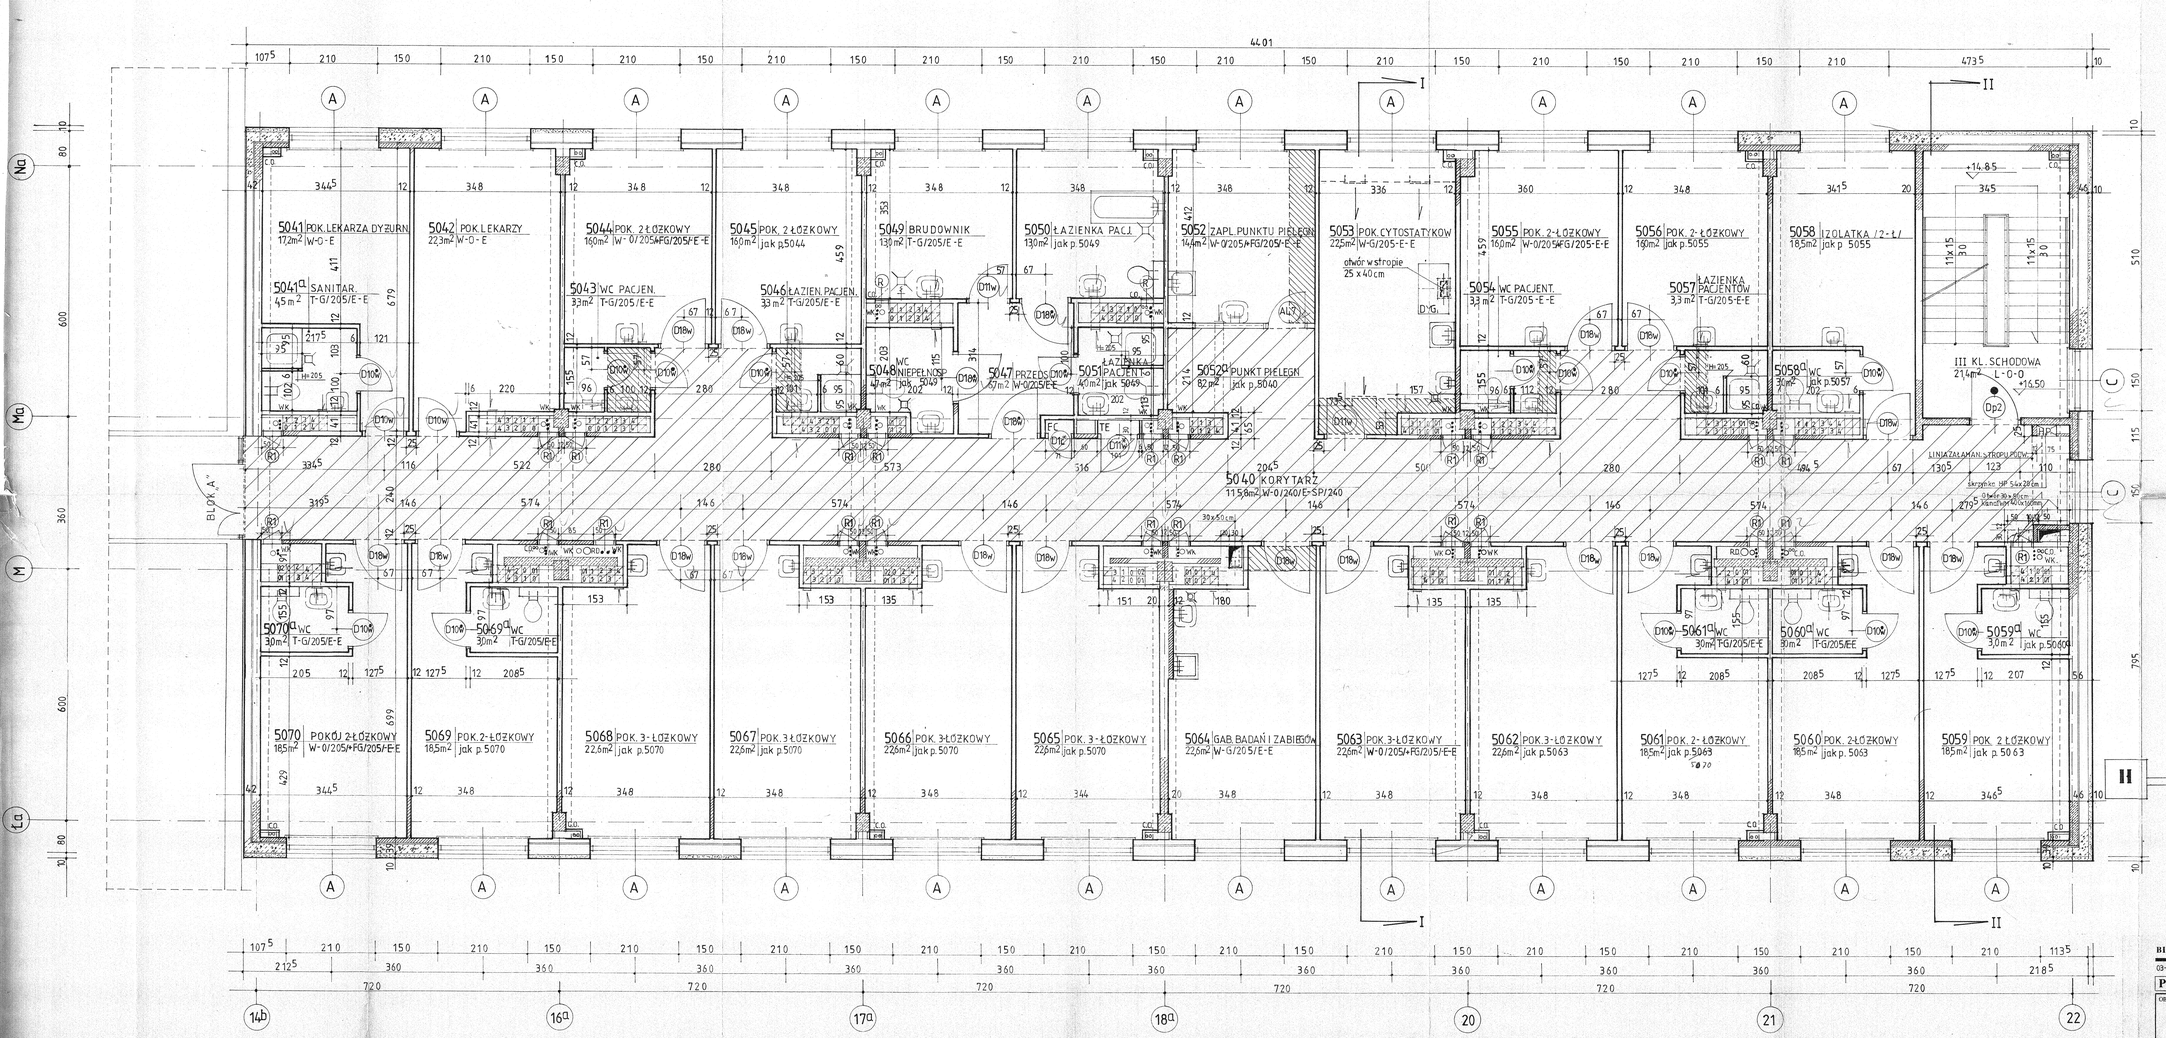

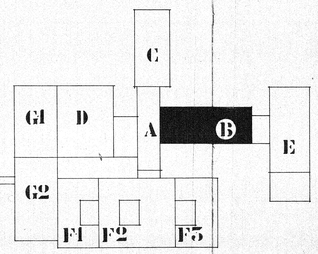

ODDZIAŁ WEWNĘTRZNY 37 Ł
/ODCINEK „A"/

dokumentacja powykonawcza

BICK Spółka Akcyjna
Oddział Budów Warszawa
Budowa Szpital Zachodni
Grodzisk Mazowiecki, ul. Dębska 11

KIEROWNIK BUDOWY
mgr inż. Wojciech Zarzycki

BIURO STUDIÓW I PROJEKTÓW SŁUŻBY ZDROWIA
Sp. z o.o.
03-418 WARSZAWA UL. WILEŃSKA 69 TEL. 618-42-52 FAX 618-34-45

pro Amed

PROJEKT WYKONAWCZY

OBIEKT: SZPITAL ZACHODNI W GRODZISKU MAZOWIECKIM BLOK „B"	PRACOWNIA: ARCHITEKTURA PW-1
	PROJEKTOWAŁ: arch. M. Wojciechowska, arch. J. Szanajca
	WYKONAWCA: arch. M. Dymek, arch. S. Mitkiewicz
TREŚĆ RYSUNKU: BLOK „B" RZUT V PIĘTRA POZ+16,50	NR ARCH. 88823
WA 2362-96-542 / KIER. PRACOWNI ARCH. D. PRZYGODA / DATA 02.1997 / SKALA 1:50	NR RYS. 8