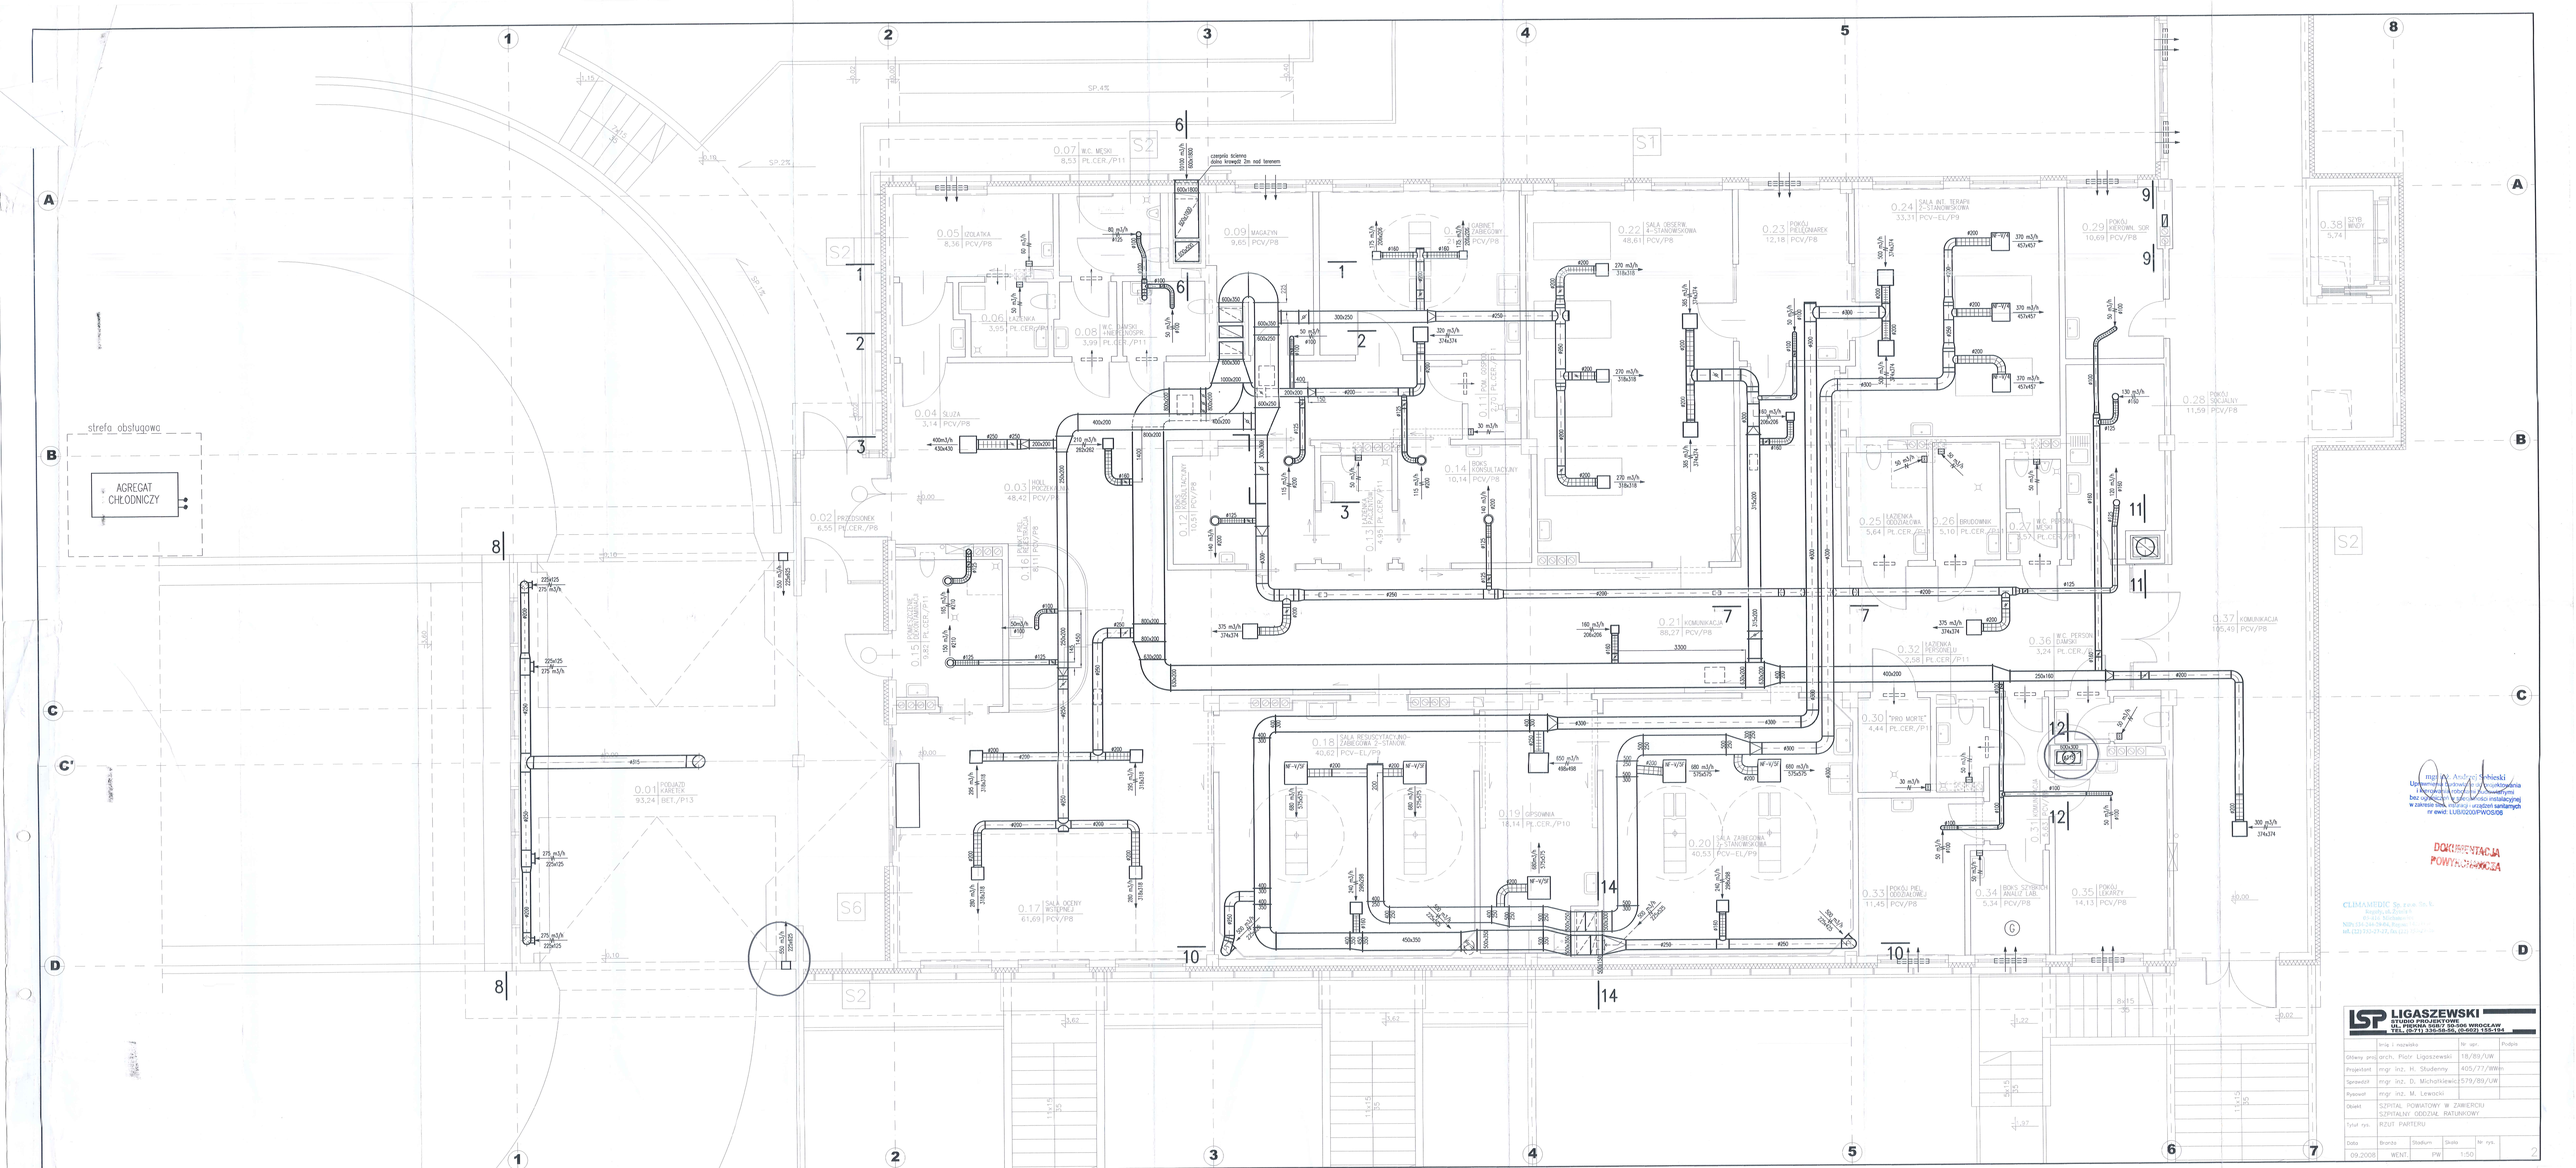
strefa obsługowa
AGREGAT CHŁODNICZY
S1
S2
S6
0.01 PODJAZD KARETEK 93,24 BET./P13
0.02 PRZEDSIONEK 6,55 PL.CER./P8
0.03 HOLL POCZEKI 48,42 PCV/P8
0.04 SLUZA 3,14 PCV/P8
0.05 IZOLATKA 8,36 PCV/P8
0.06 ŁAZIENKA 3,95 PL.CER./P11
0.07 W.C. MĘSKI 8,53 PL.CER./P11
0.08 W.C. DAMSKI +NIEPEŁNOSPR. 3,99 PL.CER./P11
0.09 MAGAZYN 9,65 PCV/P8
0.10 GABINET ZABIEGOWY 2,70 PCV/P8
0.11 POM. GOSPOD. 2,70 PL.CER./P11
0.12 BOKS KONSULTACYJNY 10,51 PCV/P8
0.13 ŁAZIENKA PACJENTÓW 4,95 PL.CER./P11
0.14 BOKS KONSULTACYJNY 10,14 PCV/P8
0.15 POMIESZCZENIE DEKONTAMINACJI 9,82 PL.CER./P11
0.16 PUNKT PIEL. RESTRYKCJI 8,11 PCV/P8
0.17 SALA OCENY WSZEPNEJ 61,69 PCV/P8
0.18 SALA REGUSCYTACYJNO-ZABIEGOWA 2-STANOW. 40,62 PCV-EL/P9
0.19 GIPSOWNIA 18,14 PL.CER./P10
0.20 SALA ZABIEGOWA 2-STANOWISKOWA 40,53 PCV-EL/P9
0.21 KOMUNIKACJA 88,27 PCV/P8
0.22 SALA OBSERW. 4-STANOWISKOWA 48,61 PCV/P8
0.23 POKÓJ PIELĘGNIAREK 12,18 PCV/P8
0.24 SALA INT. TERAPII 2-STANOWISKOWA 33,31 PCV-EL/P9
0.25 ŁAZIENKA OGÓLNA 5,64 PL.CER./P11
0.26 BRUDOWNIK 5,10 PL.CER./P11
0.27 W.C. PERSON. MĘSKI 3,57 PL.CER./P11
0.28 POKÓJ SOCJALNY 11,59 PCV/P8
0.29 POKÓJ KIEROWN. SOR 10,69 PCV/P8
0.30 "PRO MORTE" 4,44 PL.CER./P11
0.31 KOMUNIKACJA 5,53 PCV/P8
0.32 ŁAZIENKA PERSONELU 2,58 PL.CER./P11
0.33 POKÓJ PIEL. ODDZIAŁOWEJ 11,45 PCV/P8
0.34 BOKS SZYBKICH ANALIZ LAB. 5,34 PCV/P8
0.35 POKÓJ LEKARZY 14,13 PCV/P8
0.36 W.C. PERSON. DAMSKI 3,24 PL.CER./P11
0.37 KOMUNIKACJA 105,49 PCV/P8
0.38 SZYB WINDY 5,74
czerpnia ścienna dolna krawędź 2m nad terenem
mgr inż. Andrzej Sobieski
Uprawnienia budowlane do projektowania i kierowania robotami budowlanymi bez ograniczeń w specjalności instalacyjnej w zakresie sieci, instalacji i urządzeń sanitarnych nr ewid. LUB/0200/PWOS/06
DOKUMENTACJA POWYKONAWCZA
CLIMAMEDIC Sp. z o.o. Sp. k.
LIGASZEWSKI
STUDIO PROJEKTOWE
UL. PIĘKNA 56B/7 50-506 WROCŁAW
TEL. (0-71) 336-58-58, (0-602) 135-134
Imię i nazwisko
Nr upr.
Podpis
Główny proj. arch. Piotr Ligaszewski 18/89/UW
Projektant mgr inż. H. Studenny 405/77/WWm
Sprawdził mgr inż. D. Michalkiewicz 579/89/UW
Rysował mgr inż. M. Lewacki
Obiekt SZPITAL POWIATOWY W ZAWIERCIU
SZPITALNY ODDZIAŁ RATUNKOWY
Tytuł rys. RZUT PARTERU
Data 09.2008
Branża WENT.
Stadium PW
Skala 1:50
Nr rys. 2