



**REGIONALNY DYREKTOR
OCHRONY ŚRODOWISKA
W KATOWICACH**

WOŚ.4260.44.2017.lt

Katowice, dnia 25 października 2017r.

**Decyzja
o środowiskowych uwarunkowaniach**

Na podstawie art. 71 ust. 2 pkt 2, art. 75 ust. 1 pkt 1 lit. I oraz art. 84 i art. 85 ust. 1 i ust. 2 pkt 2 ustawy z dnia 3 października 2008 r. o udostępnianiu informacji o środowisku i jego ochronie, udziale społeczeństwa w ochronie środowiska oraz o ocenach oddziaływania na środowisko (Dz. U. z 2017r. poz. 1405), w związku z art. 104 ustawy z dnia 14 czerwca 1960 r. Kodeks postępowania administracyjnego (Dz. U. z 2017r., poz. 1257), po rozpatrzeniu wniosku Pana Przemysława Marka – pełnomocnika Gminy Psary, w sprawie wydania decyzji o środowiskowych uwarunkowaniach,

stwierdzam

brak potrzeby przeprowadzenia oceny oddziaływania na środowisko dla przedsięwzięcia pn. Budowa kanalizacji sanitarnej i przebudowa sieci wodociągowej w Gminie Psary (Etap 2).

Uzasadnienie

Pan Przemysław Marek – pełnomocnik Gminy Psary, wnioskiem z dnia 8 sierpnia 2017 r., zwrócił się do Regionalnego Dyrektora Ochrony Środowiska w Katowicach o wydanie decyzji o środowiskowych uwarunkowaniach dla przedsięwzięcia pn. Budowa kanalizacji sanitarnej i przebudowa sieci wodociągowej w Gminie Psary (Etap 2), realizowanego na terenie Gminy Psary oraz Gminy Bobrowniki.

Do wniosku o wydanie decyzji załączono niezbędne dokumenty wymagane przepisami art. 74 ustawy z dnia 3 października 2008 r. o udostępnianiu informacji o środowisku i jego ochronie, udziale społeczeństwa w ochronie środowiska oraz o ocenach oddziaływania na środowisko (Dz. U. z 2017r., poz. 1405)[zwanej dalej ustawą ooś], tj. kartę informacyjną przedsięwzięcia, kopię mapy ewidencyjnej obejmującej przewidywany teren, na którym będzie realizowane przedsięwzięcie, oraz obszar, na który będzie oddziaływać przedsięwzięcie, wypisy z rejestru gruntów dla ww. terenu oraz wypisy i wyrisy z miejscowych planów zagospodarowania przestrzennego.

Inwestorem planowanego przedsięwzięcia jest Gmina Psary. W związku z tym, zgodnie z art. 75 ust. 1 pkt 1 lit. I ustawy ooś, organem właściwym do wydania przedmiotowej decyzji jest Regionalny Dyrektor Ochrony Środowiska w Katowicach.

Planowane przedsięwzięcie kwalifikuje się do rodzaju przedsięwzięć wymienionych w § 3 ust. 1 pkt 79 rozporządzenia Rady Ministrów z 9 listopada 2010 r. w sprawie przedsięwzięć mogących znacząco oddziaływać na środowisko (Dz. U. z 2016 poz. 71) i stanowi przedsięwzięcie mogące potencjalnie znacząco oddziaływać na środowisko, dla którego może być wymagane sporządzenie raportu.

Dane o złożonym wniosku zostały umieszczone w publicznie dostępnym wykazie danych o dokumentach prowadzonym przez Regionalnego Dyrektora Ochrony Środowiska w Katowicach.

W związku z tym, że liczba stron postępowania przekracza 20, zastosowano przepisy art. 49 Kodeksu postępowania administracyjnego i poinformowano strony postępowania obwieszczeniem z 31 sierpnia 2017 r. o wszczęciu postępowania oraz o wystąpieniu w trybie art. 64 ust. 1 pkt 2 ustawy ooś do Państwowego Powiatowego Inspektora Sanitarnego w Dąbrowie Górniczej o opinię co do konieczności przeprowadzenia oceny oddziaływania na środowisko dla przedmiotowego przedsięwzięcia. Obwieszczenie zamieszczono na tablicy ogłoszeń i na stronie internetowej Regionalnej Dyrekcji Ochrony Środowiska w Katowicach oraz przekazano do Urzędu Gminy Psary oraz Urzędu Gminy Bobrowniki, celem wywieszenia na okres 14 dni na tablicy ogłoszeń lub przez ogłoszenie w sposób zwyczajowy przyjęty.

Na podstawie art. 64 ust. 1 pkt 2 ustawy ooś, Regionalny Dyrektor Ochrony Środowiska w Katowicach, pismem z 31 sierpnia 2017 r., wystąpił do Państwowego Powiatowego Inspektora Sanitarnego w Dąbrowie Górniczej o opinię co do konieczności przeprowadzenia oceny oddziaływania na środowisko. Opinią sanitarną z 14 września 2017r. znak: NS/ZNS.523.515/3862/39/2017 Państwowy Powiatowy Inspektor Sanitarny w Dąbrowie Górniczej stwierdził brak potrzeby przeprowadzenia oceny oddziaływania przedmiotowego przedsięwzięcia na środowisko.

Biorąc pod uwagę stanowisko organu opiniującego oraz informacje zawarte w złożonych dokumentach załączonych do wniosku, Regionalny Dyrektor Ochrony Środowiska w Katowicach wydał dnia 29 września 2017 r. postanowienie, w którym odstąpił od obowiązku przeprowadzenia oceny oddziaływania na środowisko dla przedsięwzięcia pn: Budowa kanalizacji sanitarnej i przebudowa sieci wodociągowej w Gminie Psary (Etap 2).

Obwieszczeniem z dnia 29 września 2017 r. tutejszy organ poinformował strony o stwierdzeniu braku potrzeby przeprowadzenia oceny oddziaływania na środowisko oraz spełniając wymogi art. 10 § 1 *Kodeksu postępowania administracyjnego* z zachowaniem zasady czynnego udziału stron w postępowaniu administracyjnym, zawiadomiono strony o zakończeniu postępowania dowodowego w sprawie wydania decyzji o środowiskowych uwarunkowaniach dla przedmiotowego przedsięwzięcia, oraz o możliwości zapoznania się z całym zebrany materiał dowodowy, a także złożenia ewentualnych uwag. Obwieszczenie zamieszczono na tablicy ogłoszeń i na stronie internetowej Regionalnej Dyrekcji Ochrony Środowiska w Katowicach. Obwieszczenie przekazano do Urzędu Gminy Psary oraz Urzędu Gminy Bobrowniki, celem wywieszenia ich na okres 14 dni na tablicy ogłoszeń oraz w sposób zwyczajowo przyjęty.

Do dnia wydania niniejszej decyzji żadna ze stron postępowania nie zgłosiła się do organu, aby zapoznać się z aktami sprawy. Strony postępowania nie wniosły też uwag i wniosków.

Analizując wniosek o wydanie decyzji o środowiskowych uwarunkowaniach, wraz z wymaganymi dokumentami, pod kątem uwarunkowań związanych z jego zakwalifikowaniem do nałożenia obowiązku przeprowadzenia oceny oddziaływania na środowisko, o których mowa w art. 63 ust. 1 ww. ustawy, stwierdził, że w przedmiotowym przypadku nie zachodzą przesłanki do stwierdzenia potrzeby przeprowadzenia oceny oddziaływania na środowisko.

Przedmiotem przedsięwzięcia jest budowa kanalizacji sanitarnej ciśnieniowej (Etap 2) w Gminie Psary. Jest to inwestycja liniowa zlokalizowana w sołectwach: Strzyżowice, Psary, Gródków, Malinowice, Dąbie, Brzękowice, Gołasza w Gminie Psary, oraz w sołectwie Twardowice w Gminie Bobrowniki, wzdłuż dróg lokalnych, gminnych oraz powiatowych. W związku z realizacją inwestycji każda posesja będzie mieć możliwość podłączenia się do sieci za pomocą przyłącza kanalizacyjnego z pompownią ścieków, zlokalizowanych na terenie posesji.

Ze względu na fakt, iż projektowana sieć wodociągowa nie wymaga uzyskania decyzji środowiskowej, zgodnie z Rozporządzeniem Rady Ministrów z dnia 9 listopada 2010 r. w sprawie przedsięwzięć mogących znacząco oddziaływać na środowisko, analiza oddziaływania na środowisko przedstawiona w karcie informacyjnej odnosiła się jedynie do budowy kanalizacji sanitarnej.

Parametry charakteryzujące inwestycję:

- sieć kanalizacji sanitarnej ciśnieniowej w zakresie średnic Φ 50 -110 mm, materiał PE której łączna długość wynosi ok. 17355 m,
- sieć kanalizacji sanitarnej ciśnieniowej w zakresie średnic Φ 50 - 315 mm, materiał PE której łączna długość wynosi ok. 2000 m,
- sieć kanalizacji sanitarnej ciśnieniowej – odcinki przydomowe Φ 40 -63 mm, materiał PE których łączna długość wynosi ok. 19862 m.

Dodatkowo zabudowane zostaną studnie tworzywowe z PE Φ 800-1000 mm, jako przydomowe przepompownie ścieków, które łącznie będą odprowadzać ścieki dalej do sieciowej przepompowni ścieków i docelowo do projektowanej oczyszczalni ścieków na terenie miejscowości Psary.

Projekt przewiduje również budowę 2 sieciowych przepompowni ścieków zabudowanych w studni o średnicy w zakresie Φ 1200 - 2500 mm.

Budowa sieci kanalizacyjnej nie wymaga trwałego zajęcia terenu oraz zmiany sposobu użytkowania. Działki, na których planuje się kanalizację, to głównie działki drogowe. System kanalizacji ciśnieniowej składa się głównie z pompowni strefowych, pompowni przydomowych oraz kanałów podziemnych i armatury, które po wykonaniu prac budowlanych znajdują się pod ziemią.

Roboty wykonawcze generalnie prowadzone będą w pasach drogowych zasadniczo poza jezdnią drogi. W miejscach gdzie będzie to niemożliwe kanalizacja zostanie zabudowana: metodą wykopu otwartego w drogach gminnych i dojazdowych oraz metodą przewiertu sterowanego pod jezdnią dróg powiatowych. W przypadkach głębokich wykopów, zbliżeń do budynków oraz obiektów mogących ulec uszkodzeniu przy wybieraniu gruntu, wykopy zostaną umocnione szalunkami. Przewiduje się prowadzenie robót sprzętem mechanicznym do robót ziemnych – koparki, spycharki, samochody samowyładowcze, zagęszczarki. Roboty montażowe prowadzone będą przy użyciu dźwigu, ciągnika. Wykorzystywane w trakcie realizacji przedsięwzięcia pojazdy i urządzenia powinny być w dobrym stanie technicznym.

W razie potrzeby obniżenia poziomu wody gruntowej przewiduje się odwodnienie wykopów za pomocą igłofiltrów. W przypadku znacznych opadów deszczowych zostanie zastosowana metoda pompowania wody z wykopu. Odprowadzenie wody z wykopów będzie następowało do kanalizacji deszczowej lub pobliskich rowów.

Projektowana kanalizacja będzie wykonana jako szczelna, co będzie potwierdzone próbami szczelności przed oddaniem sieci do eksploatacji. Do prób szczelności rurociągów użyta będzie woda z sieci wodociągowej w ilościach normatywnych.

Podczas eksploatacji projektowanej sieci nie wystąpi: emisja zanieczyszczeń, podwyższony zakres hałasu.

W trakcie realizacji powstawać będą głównie odpady budowlane, które będą usuwane z miejsca ich powstawania i czasowo gromadzone w kontenerach, następnie zostaną wywiezione na składowisko odpadów lub przekazane odbiorcom odpadów do wykorzystania. Grunty z wykopów będą odwiezione na plac składowy znajdujący się w obrębie miejsca prowadzonych robót. Grunt będzie wykorzystany jako materiał do ponownego zabudowania w wykopach. Niewykorzystana część gruntów będzie stanowić odpad budowlany. Brakujący materiał do wykonania zasypki dookoła rurociągów zostanie zakupiony i dowieziony na budowę.

W celu uniknięcia nadmiernego pylenia w okresach suchych i wietrznych wykopy będą zraszane tak aby zapewnić utrzymanie czystości.

W trakcie eksploatacji systemu kanalizacji sanitarnej nie będzie zużywana żadna inna energia prócz elektrycznej, która zasilać będzie przepompownie sieciowe i przydomowe.

Projektowana kanalizacja z znaczącym stopniem przyczyni się do poprawy stanu środowiska, ponieważ ścieki sanitarne będą odprowadzane do oczyszczalni ścieków szczelnym systemem ciśnieniowym. Obecnie zbiorniki szamb przydomowych nie zapewniają dostatecznej szczelności.

Biorąc pod uwagę informacje zawarte w złożonych dokumentach załączonych do wniosku, stwierdzono, że planowane przedsięwzięcie nie będzie stanowiło zagrożenia dla środowiska naturalnego. Skala i zakres przedsięwzięcia ograniczone będą do miejsc

planowanych prac. Na etapie realizacji inwestycji będą wykorzystywane jedynie typowe dla tego rodzaju przedsięwzięć materiały, surowce oraz paliwa. Planowane roboty budowlane w niewielkim stopniu wpłyną na poszczególne elementy środowiska. Emisje związane z wykonaniem przedmiotowej inwestycji będą niewielkie i będą miały charakter lokalny i krótkotrwały.

Teren, na którym przewiduje się realizację inwestycji nie znajduje się na terenie prawnie chronionym w rozumieniu ustawy z dnia 16 kwietnia 2004r. o ochronie przyrody (Dz. U. 2016 poz. 2134 ze zm.). Planowane przedsięwzięcie jest realizowane poza obszarem korytarzy ekologicznych oraz poza obszarem Natura 2000. Nie stwierdzono możliwości negatywnego oddziaływania na obszary Natura 2000 i kumulowania się oddziaływań.

W trakcie realizacji powstawać będą głównie odpady budowlane, które będą usuwane z miejsca ich powstawania i czasowo gromadzone w kontenerach, skąd zostaną następnie wywiezione na składowisko odpadów lub przekazane odbiorcom odpadów do wykorzystania. Podczas prowadzenia prac budowlanych mogą powstać również odpady zaliczane do odpadów niebezpiecznych, które winny być usuwane z miejsca powstania i gromadzone oddzielnie w szczelnym kontenerze uniemożliwiającym przedostanie się tych odpadów do środowiska. Odpady tego typu mogą być składowane wyłącznie na składowisku odpadów przystosowanym do składowania tego typu odpadów lub poddana utylizacji w zakładzie posiadającym stosowne zezwolenia na transportu utylizację odpadów niebezpiecznych.

Gospodarka odpadami powstałymi w trakcie budowy będzie prowadzona zgodnie z obowiązującymi przepisami ochrony środowiska. Prawidłowo prowadzona gospodarka odpadowa nie będzie powodować negatywnego oddziaływania na środowisko naturalne terenu inwestycji jak i terenów sąsiednich.

W związku z art. 81 ust. 3 ustawy z dnia 3 października 2008 r. o udostępnianiu informacji o środowisku i jego ochronie, udziale społeczeństwa w ochronie środowiska oraz o ocenach oddziaływania na środowisko (Dz. U. z 2017r., poz. 1405), biorąc pod uwagę charakter, skalę i lokalizację przedsięwzięcia, stwierdzono że brak jest przesłanek wskazujących na możliwość negatywnego oddziaływania planowanego przedsięwzięcia na osiągnięcie celów środowiskowych jednolitych części wód powierzchniowych i podziemnych, w obrębie których zlokalizowana jest inwestycja.

Ze względu na położenie wykluczone jest transgraniczne oddziaływanie przedmiotowego przedsięwzięcia. Nie przewiduje się również dla tego zadania utworzenia obszaru ograniczonego użytkowania.

Nie występuje również ryzyko wystąpienia poważnej awarii lub katastrofy naturalnej i budowlanej.

Uwzględniając powyższe uzasadnienie, stwierdzono jak w sentencji decyzji.

Pouczenie

Od niniejszej decyzji służy stronom odwołanie do Generalnego Dyrektora Ochrony Środowiska w Warszawie za pośrednictwem Regionalnego Dyrektora Ochrony Środowiska w Katowicach, w terminie 14 dni od dnia doręczenia decyzji.



Regionalny Dyrektor Ochrony Środowiska
w Katowicach
mgr. Bernard Błaszczak

Zgodnie z art. 57 § 5 pkt 2 Kpa informuję, że w przypadku wnoszenia odwołania w drodze przesyłki pocztowej czynność ta będzie skuteczna poprzez jej nadanie wyłącznie w polskiej placówce pocztowej operatora publicznego – tj. w placówce Poczty Polskiej S.A.

Zwolniono z opłaty skarbowej - zgodnie z art. 7 pkt 2 z ustawy z dnia 16 listopada 2006 r. o opłacie skarbowej (Dz. U. z 2016 r., poz. 1827)

Załączniki do decyzji:

Charakterystyka przedsięwzięcia.

Otrzymują:

1. ☒ Pan Przemysław Marek
Al. H. Kołłątaja 34, 42-500 Będzin
2. Pozostałe strony w formie obwieszczenia - art. 49 Kpa
3. WOŚS- aa.

Do wiadomości:

Państwowy Powiatowy Inspektor Sanitarny w Dąbrowie Górniczej
ul. Kościuszki 58, 42-500 Będzin

Załącznik do decyzji o środowiskowych uwarunkowaniach dla przedsięwzięcia pn. Budowa kanalizacji sanitarnej i przebudowa sieci wodociągowej w Gminie Psary (Etap 2), z dnia 25 października 2017 r. znak: WOOS.4260.44.2017.IŁ.

Charakterystyka przedsięwzięcia zgodnie z art. 84 ust. 2 ustawy z dnia 3 października 2008r. o udostępnianiu informacji o środowisku i jego ochronie, udziale społeczeństwa w ochronie środowiska oraz o ocenach oddziaływania na środowisko (Dz. U. z 2017r. poz. 1405).

Inwestor: Gmina Psary

Przedmiotem przedsięwzięcia jest budowa kanalizacji sanitarnej ciśnieniowej (Etap 2) w Gminie Psary.

Ze względu na fakt, iż przebudowywana sieć wodociągowa nie wymaga uzyskania decyzji środowiskowej, charakterystyka obejmuje jedynie budowę kanalizacji sanitarnej ciśnieniowej. Inwestycja zlokalizowana będzie zlokalizowana w sołectwach: Strzyżowice, Psary, Gródków, Malinowice, Dąbie, Brzękowice, Gołasza w Gminie Psary, oraz w sołectwie Twardowice w Gminie Bobrowniki, wzdłuż dróg lokalnych, gminnych oraz powiatowych.

Każda posesja będzie miała możliwość podłączenia się do sieci za pomocą przyłącza kanalizacyjnego z pompownią ścieków, zlokalizowanego na terenie posesji.

Parametry charakteryzujące inwestycję:

- sieć kanalizacji sanitarnej ciśnieniowej w zakresie średnic Φ 50 -110 mm, materiał PE której łączna długość wynosi ok. 17355 m,
- sieć kanalizacji sanitarnej ciśnieniowej w zakresie średnic Φ 50 - 315 mm, materiał PE której łączna długość wynosi ok. 2000 m,
- sieć kanalizacji sanitarnej ciśnieniowej – odcinki przydomowe Φ 40 -63 mm, materiał PE których łączna długość wynosi ok. 19862 m.

Dodatkowo zabudowane zostaną studnie tworzywowe z PE Φ 800-1000 mm, jako przydomowe przepompownie ścieków, które załączając się cyklicznie będą odprowadzać ścieki dalej do sieciowej przepompowni ścieków i docelowo do projektowanej oczyszczalni ścieków na terenie miejscowości Psary.

Projekt przewiduje również budowę 2 sieciowych przepompowni ścieków zabudowanych w studni o średnicy w zakresie Φ 1200 - 2500 mm.

Budowa sieci kanalizacyjnej nie wymaga trwałego zajęcia terenu oraz zmiany sposobu użytkowania. Działki na których planuje się kanalizację to głównie działki drogowe. System kanalizacji ciśnieniowej składa się głównie z pompowni strefowych, pompowni przydomowych oraz kanałów podziemnych i armatury, które po wykonaniu prac budowlanych znajdują się pod ziemią.

Po zakończeniu robót teren zostanie doprowadzony do stanu pierwotnego. Odtworzone zostaną elementy małej architektury i ogrodzenia, w drogach odtworzona zostanie zniszczona nawierzchnia asfaltowa, z płyt betonowych i tłuczniowa, humus zostanie rozścielony i wyrównany na terenach zielonych.

Roboty wykonawcze generalnie prowadzone będą w pasach drogowych zasadniczo poza jezdnią drogi. W miejscach gdzie będzie to niemożliwe kanalizacja zostanie zabudowana: metodą wykopu otwartego w drogach gminnych i dojazdowych oraz metodą przewiertu sterowanego pod jezdnią dróg powiatowych. W przypadkach głębokich wykopów, zbliżeń do budynków oraz obiektów mogących ulec uszkodzeniu przy wybieraniu gruntu, wykopy zostaną umocnione szalunkami. Przewiduje się prowadzenie robót sprzętem mechanicznym do robót ziemnych – koparki, spycharki, samochody samowyładowcze, zagęszczarki. Roboty montażowe prowadzone będą przy użyciu dźwigu, ciągnika.

Ze względu na wysoki poziom wód gruntowych jest bardzo prawdopodobne, że wystąpi potrzeba obniżenia poziomu wody. Przewidywane jest wówczas odwodnienie wykopów za pomocą igłofiltrów. W przypadku znacznych opadów deszczowych zostanie zastosowana metoda pompowania wody z wykopu. Każdorazowo, odprowadzenie wody z wykopów nastąpi do kanalizacji deszczowej lub pobliskich rowów.

W ramach realizacji przedsięwzięcia wykorzystane będą następujące materiały:

- przewody kanalizacji ciśnieniowej, oraz kształtki z rur PE100 SDR11, jednowarstwowe, przeznaczone do pracy ciśnieniowej, jak również do wykonania przepustów pod nasypami drogowymi. Ciśnienie nominalne dla tego typu rur wynosi 16 bar (1,6 MPa), pozostałe parametry techniczne, wygląd, oznaczenia w zgodzie z następującymi normami PN-EN12201-2:2012 oraz PN-EN12201-3:2012;
- zbiorniki pompowni szczelne, tworzywowe z PE o budowie kompaktowej, z kręgów betonowych z połączeniem na uszczelki elastomerowe między kręgami, lub monolityczne polimerobetonowe, wszystkie kompatybilne z rurami PE poprzez zastosowanie wkładki przelotowej elastycznej in-situ dla zbiorników tworzywowych, lub tulei ochronnych w ściankach zbiorników betonowych i polimerobetonowych;
- zawory napowietrzające – odpowietrzające ze stali nierdzewnej kwasoodpornej i antykorozyjnej, lub żeliwne spełniające wymogi następujących norm: PN-EN 1074-4:2002, PN-EN 1074-1:2002, PN-EN 1074-2:2002, PN-EN 12266-1:2012. Zasuwki kołnierzowe klinowe z żeliwa, wyposażone w klin, skrzynkę z pokrywą uliczną. W zbiornikach pompowni strefowych zamontowane będą fabrycznie stopnie złączowe: tworzywowe z PP lub żeliwne. Grubość otuliny nie powinna być mniejsza niż 40 mm. Dodatkowe wytyczne dla zbiorników betonowych: Wodoszczelność betonu nie powinna być mniejsza od W-8. Nasiąkliwość betonu nie może być większa niż 5%. Klasa Betonu C35/45. Wewnętrzne powierzchnie betonowe komory należy zabezpieczyć powłokami antyerozyjnymi całkowicie odcinającymi dostęp od środowiska agresywnego. Zagłębienie kanałów będzie zapewniać grawitacyjny odpływ ścieków z obiektów kanalizowanych. Minimalne przykrycie wyniesie od 1,4 do 3,0m. Minimalna prędkość przepływu ścieków w kanale zapewni jego samooczyszczenie i będzie regulowana poprzez odpowiedni cykl załączeń pomp przydomowych i pomp strefowych.

Projektowana kanalizacja w znaczącym stopniu przyczyni się do poprawy stanu środowiska, ponieważ ścieki sanitarne będą odprowadzane szczelnym systemem ciśnieniowym do oczyszczalni ścieków.

Regionalny Dyrektor Ochrony Środowiska
w Katowicach

mgr Bernard Błaszczak

STAROSTA BĘDZIŃSKI

PROTOKÓŁ NARADY KOORDYNACYJNEJ

dotyczący koordynacji sytuowania projektowanych sieci uzbrojenia terenu

1. OKREŚLENIE SPOSOBU PRZEPROWADZENIA NARADY: Spotkanie

2. TERMIN: 2018-06-05

3. MIEJSCE: siedziba Starostwa Powiatowego ul. I. Krasickiego 17

4. ZNAK SPRAWY: WG-II.6630.92.2018

5. OPIS PRZEDMIOTU NARADY:

Przedmiotem narady był projekt budowy kanalizacji sanitarnej ciśnieniowej (etap 1 do 3) i przebudowa sieci wodociągowej w gminie Psary, Strzyżowice ul. Belna, Graniczna; Psary ul. Graniczna, Szkolna, Kasztanowa; Brzękowice Wał; Brzękowice Górze; Dąbie.

Przedstawiciel TAURON Dystrybucja S.A. Oddział w Będzinie Pan Grzegorz Strzelczyk wniósł uwagę, że uzgadnia się pod warunkiem zachowania uwag zawartych w piśmie, znak TD/OBD/OMD/2018-01-22 z dn. 22.01.2018.

Przedstawiciel PSG Rejon Dystrybucji Gazu w Będzinie Pan Krzysztof Domański wniósł uwagę, że uzgodniono zgodnie z pismem W101/2192/160042393/17 z dnia 29.12.2017r.

Przedstawiciel Powiatowego Zarządu Dróg Pan Ryszard Czykiel wniósł uwagę, że projekt uzgodniono zgodnie z pismem WDM.7040.P.30.2018. Załączyć oświadczenie geodety, że punkty geodezyjne III klasy nie występują na tyłu kilometrach inwestycji.

6. IMIĘ I NAZWISKO ORAZ INNE DANE IDENTYFIKUJĄCE WNIOSKODAWCĘ:

6.1. INWESTOR: GMINA PSARY, 42-512 Psary, ul. Malinowicka 4, Polska

6.2. PŁATNIK: HABRAJSKA BOŻENA ALFA, 42-500 Będzin, ul. Al. Kołłątaja 34, Polska

7. IMIĘ I NAZWISKO ORAZ STANOWISKO SŁUŻBOWE PRZEWODNICZĄCEGO NARADY KOORDYNACYJNEJ.


Katarzyna Naćciszevska – Kierownik Powiatowego Ośrodka Dokumentacji Geodezyjnej i Kartograficznej

8. INFORMACJE O PODMIOTACH WEZWANYCH NA NARADĘ, KTÓRYCH PRZEDSTAWICIELE NIE UCZESTNICZYLI W NIEJ.

Załącznik - Tabela zawierająca: imiona i nazwiska uczestników narady wraz z oznaczeniem podmiotu, które te osoby reprezentują oraz z ich stanowiskiem lub adnotacją o nieobecności wezwanego na naradę podmiotu.

9. LISTA OSÓB ORAZ OZNACZENIE PODMIOTÓW, KTÓRE TE OSOBY REPREZENTUJĄ WRAZ ZE STANOWISKIEM MERYTORYCZNYM UCZESTNIKÓW NARADY ORAZ ICH PODPISAMI.


Załącznik - Tabela zawierająca: imiona i nazwiska uczestników narady wraz z oznaczeniem podmiotu, które te osoby reprezentują oraz z ich stanowiskiem lub adnotacją o nieobecności wezwanego na naradę podmiotu.

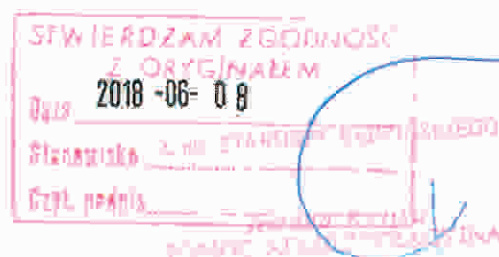

Z up. STAROSTY BĘDZIŃSKIEGO
Katarzyna Naćciszevska
Kierownik Powiatowego Ośrodka
Dokumentacji Geodezyjnej i Kartograficznej

STANOWISKA UCZESTNIKÓW NARADY KOORDYNACYJNEJ
dotyczące koordynacji usytuowania projektowanych sieci uzbrojenia terenu
Załącznik do protokołu nr WG-II.6630.92.2018 z dnia 05.06.2018

Lp.	Nazwa Instytucji	Stanowiska uczestników narady koordynacyjnej	Pieczętka, data, czytelny podpis
1.	Górnśląskie Przedsiębiorstwo Wodociągów S.A.	<i>KA WŁAD</i>	Starczy Między OBS Zagorze
2.	Turon Ciepło Sp. z o.o.	<i>Beł waz</i> Uzgodnia się pod warunkiem zawary zawartych	Andrzej Piątek MISTRZ - KOORDYNATOR TAURON Dystrybucja S.A.
3.	TAURON Dystrybucja S.A. Będzin, Gliwice	<i>101000160010310 61109/100</i> <i>22.01.2018</i>	Grzegorz Strzelczyk Starszy specjalista ds. uzgodnień branżowych
4.	GAZ-SYSTEM S.A. Świerklany	<i>nieobecny</i>	PODINSPEKTOR Anna Talarak
5.	Polska Spółka Gazownictwa Sp. z o.o. Oddział Zakład Gazowniczy w Zabrze, Gazownia w ... <i>Opiekun</i>	<i>Kryteria planu Unor/2018/160042384/17</i> <i>z dn. 22.12.2017.</i>	Pracownik ds. Technicz. Krzysztof Domański
6.	Netia S.A.	<i>nieobecny</i>	Przedstawiciel Netia S. TADEUSZ
7.	Orange Polska	<i>nieobecny</i>	PODINSPEKTOR Anna Talarak
8.	Tramwaje Śląskie S.A.	<i>NIE DOTYCZY</i>	PODINSPEKTOR Anna Talarak
9.	Miejskie Przedsiębiorstwo Wodociągów i Kanalizacji sp. z o.o. Będzin	<i>NIE DOTYCZY</i>	PODINSPEKTOR Anna Talarak
10.	TAURON Dystrybucja S.A. Oddział w Gliwicach	<i>NIE DOTYCZY</i>	TAURON Dystrybucja S.A. Robert Szewczyk
11.	Urząd Miasta i Gminy w Zabrze	<i>nieobecny</i>	PODINSPEKTOR Anna Talarak
12.	Miejski Zarząd Gospodarki Komunalnej Czeladź	<i>NIE DOTYCZY</i>	PODINSPEKTOR Anna Talarak

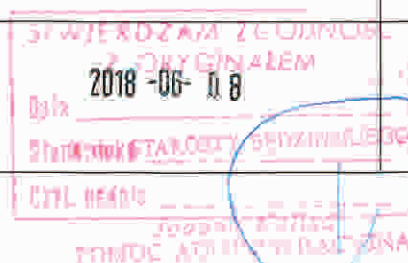

Wykonawca:	"ALFA" Bożena Habrajska Al. Kollataja 34, 42-500 Będzin			
temat:	Budowa sieci kanalizacji sanitarnej i przebudowa sieci wodociągowej w Gminie Psary			
adres:	Strzyżowice, ul. Belna, Graniczna; Psary, ul. Graniczna, Szkolna; Kaszlanowa; Brzękowiec Wal; Brzękowiec Górny; Dąbie w gminie Psary			
inwestor:	GMINA PSARY ul. Malinowicka 4, 42-512 Psary			
projektował:	mgr inż. Cezary STĘPIEŃ nr ewid. upr. 443/02			
opracował:	mgr inż. Przemysław MAREK			
branża:	stadium:	data:	skala:	rys.nr
sanit.	projekt budl./wyk.	03.2018	1:500	01
temat rysunku:	Plan zagospodarowania terenu cz. 1. ul. Belna			

— Projektowana sieć kanalizacji sanitarnej —

Za zgodność z mapą do celów projektowych

Stępień

Niniejsza dokumentacja projektowa, dotycząca sytuowania projektowanej sieci kanalizacji sanitarnej, została przedłożona do zaopiniowania w Urzędzie Gminy Psary.


za pośrednictwem środków komunikacji elektronicznej

w dniu 05 CZE 2018 12.2018

Znak sprawy: WG-IL6630

Z up. STAROSTY BĘDZIŃSKIEGO

podpis przewodniczącego narady

Katarzyna Naściszewska
Kierownik Powiatowego Ośrodka
Dokumentacji Geodezyjnej i Kartograficznej









--------	---

Investor: GMINA PISARY

ul. Malinowicka 4, 42-512 psary.

projektował:	mgr inż. Cezary STEPIEN nr ewid. upł. 443/02
--------------	---

opracował: mgr inż. Przemysław MAREK

branja:	sladlum:	data:	skala:	rys.nr
sanit.	projekt bud./wyk.			

temat rysunku:

Projektowana sieć kanalizacji sanitarnej

Za zgodność z mapą do celów projektowych























Wykonawca: "ALFA" Bożena Habrajska Al. Kollataja 34, 42-500 Będzin				
temat:	Budowa sieci kanalizacji sanitarnej i przebudowa sieci wodociągowej w Gminie Psary			
adres:	Strzyżowice, ul. Bełta, Graniczna, Psary, ul. Graniczna, Szkolna, Kasztanowa, Brzekowice-Wał, Brzekowice-Góra, Dąbki w gminie Psary			
inwestor:	GMINA PSARY ul. Malinowicka 4, 42-512 Psary			
projektował:	mgr inż. Cezary STEPIEŃ nr ewid. upr. 443/02			
opracował:	mgr inż. Przemysław MAREK			
branża: sanit.	stadium: projekt bud./wyk.	data: 03.2018	skala: 1:500	rys.nr 03
temat rysunku:	Plan zagospodarowania terenu cz. 3. ul. Graniczna, Szkolna, Kasztanowa			

— Projektowana sieć kanalizacji sanitarnej

Za zgodność z mapą do celów projektowych

Niniejsza dokumentacja projektowa, dotycząca sytuowania projektowanej sieci kanalizacyjnej, została wydana w formie projektu.

Włodzisław kanalizacja

była przedmiotem zarady komisyjnej, która odbyła się na spotkaniu w Starostwie Powiatowym w Będzinie przy ul. Ignacego Krasickiego 17

z udziałem przedstawicieli komisyjnej, elektrycznej

w dniu 05.05.2018 02.2018


Znak sprawy: WG-4.6030

Z up. STAROSTA POWIATU BĘDZIŃSKIEGO

Katarzyna Naściszewska
Kierownik Powiatowego Ośrodka
Dokumentacji Geodezyjnej i Kartograficznej

zwiększa dokumentację projektową, dotyczącą sygnalizacji świetlnej, w tym: **Wodociąg, kanalizację**
 była przedmiotem porady koordynacyjnej, która odbyła się na spotkaniu w Starostwie Powiatowym w Będzinie przy ul. Ignacego Krasickiego 17.
 w dniu 05 CZE 2018 9.2.2018
 Z up. STAROSTY BĘDZIŃSKIEGO
 podpis przewodniczącego komisji

Katarzyna Natęszewska
 Kierownik Powiatowego Ośrodka Dokumentacji Geodezyjnej i Kartograficznej

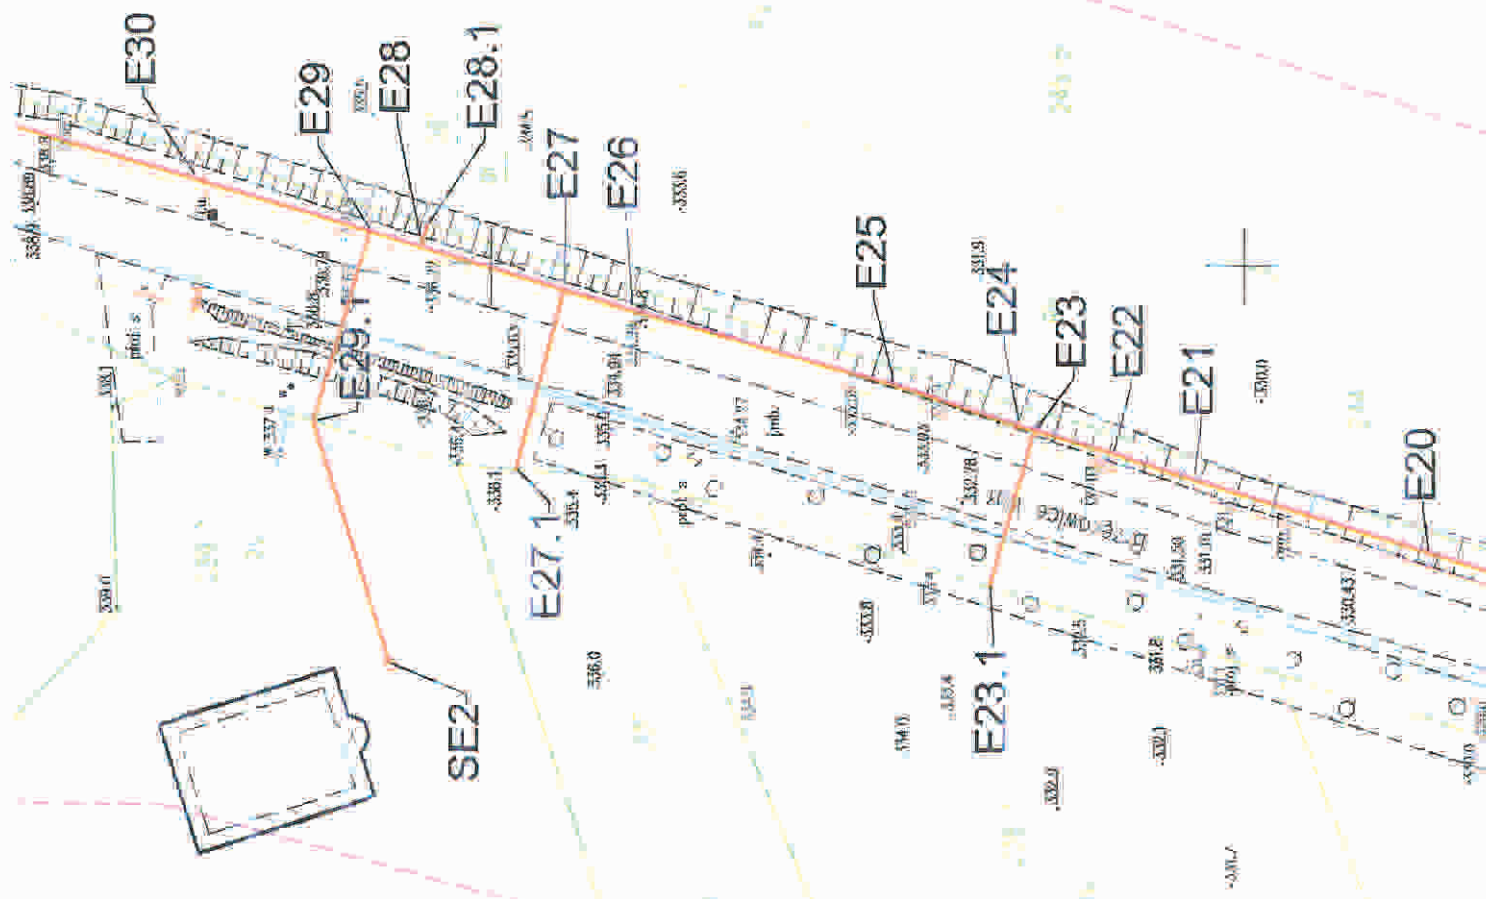

Wykonawca:	"ALFA" Bożena Mabrajska Al. Kollataja 34, 42-500 Będzin			
temat:	Budowa sieci kanalizacji sanitarnej i przebudowa sieci wodociągowej w Gminie Psary			
adres:	Siryżowice, ul. Balna, Graniczna: Psary, ul. Graniczna, Szkolna, Kasztanowa, Brzegowice Wał; Brzegowice Górne, Dąbie w gminie Psary			
inwestor:	GMINA PSARY ul. Malinowska 4, 42-512 Psary			
projektował:	mgr inż. Cezary STĘPIEŃ nr ewid. upr. 443/02			
opracował:	mgr inż. Przemysław MAREK			
branża:	stadium:	data:	skala:	rys. nr
sanit.	projekt bud./wyk.	03.2018	1:500	05
temat rysunku:	Plan zagospodarowania terenu cz. 5. ul. Brzegowice Wał			

Wykonawca:


"ALFA" Bożena Habrajska
Al. Kollataja 34, 42-500 Będzin

temat:	Budowa sieci kanalizacji sanitarnej i przebudowa sieci wodociągowej w Gminie Psary			
adres:	Strzyżowice, ul. Beina, Graniczna; Psary, ul. Graniczna, Szkolna, Kasztanowa; Brzękowice Wól; Brzękowice Górne; Dąble w gminie Psary			
inwestor:	GMINA PSARY ul. Malinowicka 4, 42-512 Psary			
projektował:	mgr Inż. Cezary STĘPIEŃ nr ewid. upr. 443/02			
opracował:	mgr Inż. Przemysław MAREK			
branża: sanit.	stadium: projekt bud./wyk.	data: 03.2018	skala: 1:500	rys.nr 06
temat rysunku:	Plan zagospodarowania terenu cz. 6. ul. Brzękowice Wól			

- Projektowana sieć kanalizacji sanitarnej
- Projektowana sieć wodociągowa

Za zgodność z mapą do celów projektowych

Stępień

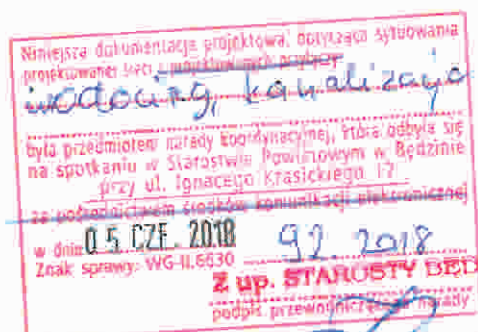

Katarzyna Nałęczewska
Kierownik Powiatowego Ośrodka
Dokumentacji Geodezyjnej i Kartograficznej

Wykonawca: "ALFA" Bożena Habrajska Al. Kollataja 34, 42-500 Będzin				
temat:	Budowa sieci kanalizacji sanitarnej i przebudowa sieci wodociągowej w Gminie Psary			
adres:	Brzyżowice, ul. Belna, Graniczna, Psary, ul. Graniczna, Szkolna, Kasztanowa, Brzękowice Wła, Brzękowice Górne, Dąbie w gminie Psary			
inwestor:	GMINA PSARY ul. Malinowicka 4, 42-512 Psary			
projektował:	mgr inż. Cezary STĘPIEN nr ewid. upr. 443/02			
opracował:	mgr inż. Przemysław MAREK			
branża:	stadium:	data:	skala:	rys. nr
sanit.	projekt bud./wyk.	08.2018	1:500	07
temat rysunku:	Plan zagospodarowania terenu cz. 7. Brzękowice Górne			



Projektowana sieć kanalizacji sanitarnej
Projektowana sieć wodociągowa

Za zgodność z mapą do celów projektowych

Stępień


Wodociąg, kanalizacja

Była przedmiotem narady koordynacyjnej, która odbyła się na spotkaniu w Starostwie Powiatowym w Będzinie przy ul. Ignacego Krasińskiego 17.


05 CZE. 2018

w dniu 05.04.2018 r.

Znak sprawy: WG-II.66.2018

podpis przewodniczącego narady

Katarzyna Naściszewska
Kierownik Powiatowego Ośrodka
Dokumentacji Geodezyjnej i Kartograficznej

Wykonawca:	"ALFA" Bożena Habrajska Al. Kollataja 34, 42-500 Będzin			
temat:	Budowa sieci kanalizacji sanitarnej i przebudowa sieci wodociągowej w Gminie Psary			
adres:	Strzyżowice, ul. Bębna, Graniczna; Psary, ul. Graniczna, Szkolna, Kasztanowa; Brzękowiec Wał; Brzękowiec Górny; Dąbie w gminie Psary			
Inwestor:	GMINA PSARY ul. Malinowska 4, 42-512 Psary			
projektował:	mgr inż. Cezary STEPIEŃ nr ewid. upr. 443/02			
opracował:	mgr inż. Przemysław MAREK			
branża: sanit.	stadium: projekt bud./wyk.	data: 03.2018	skala: 1:500	rys.nr 08
temat rysunku:	Plan zagospodarowania terenu cz. 8. ul. Kościelna			

- Projektowana sieć kanalizacji sanitarnej
— Projektowana sieć wodociągowa


Za zgodność z mapą do celów projektowych

Stępn

Niniejsza dokumentacja projektowa, dotycząca sytynowania projektowanej sieci kanalizacyjnej i wodociągowej, została
wodociąg, kanalizacja
była przedmiotem narady koordynacyjnej, która odbyła się na spotkaniu w Starostwie Powiatowym w Będzinie przy ul. Ignacego Krasickiego 12
za pośrednictwem środków komunikacji elektronicznej
w dniu **05 CZE 2018 02.2018**
Znak sprawy WG-II.6530

Z up. STAROSTY BĘDZIŃSKIEGO
[Podpis]
podpis przewodniczącego zarady

Katarzyna Nańciszevska
Kierownik Powiatowego Ośrodka
Dokumentacji Geodezyjnej i Kartograficznej

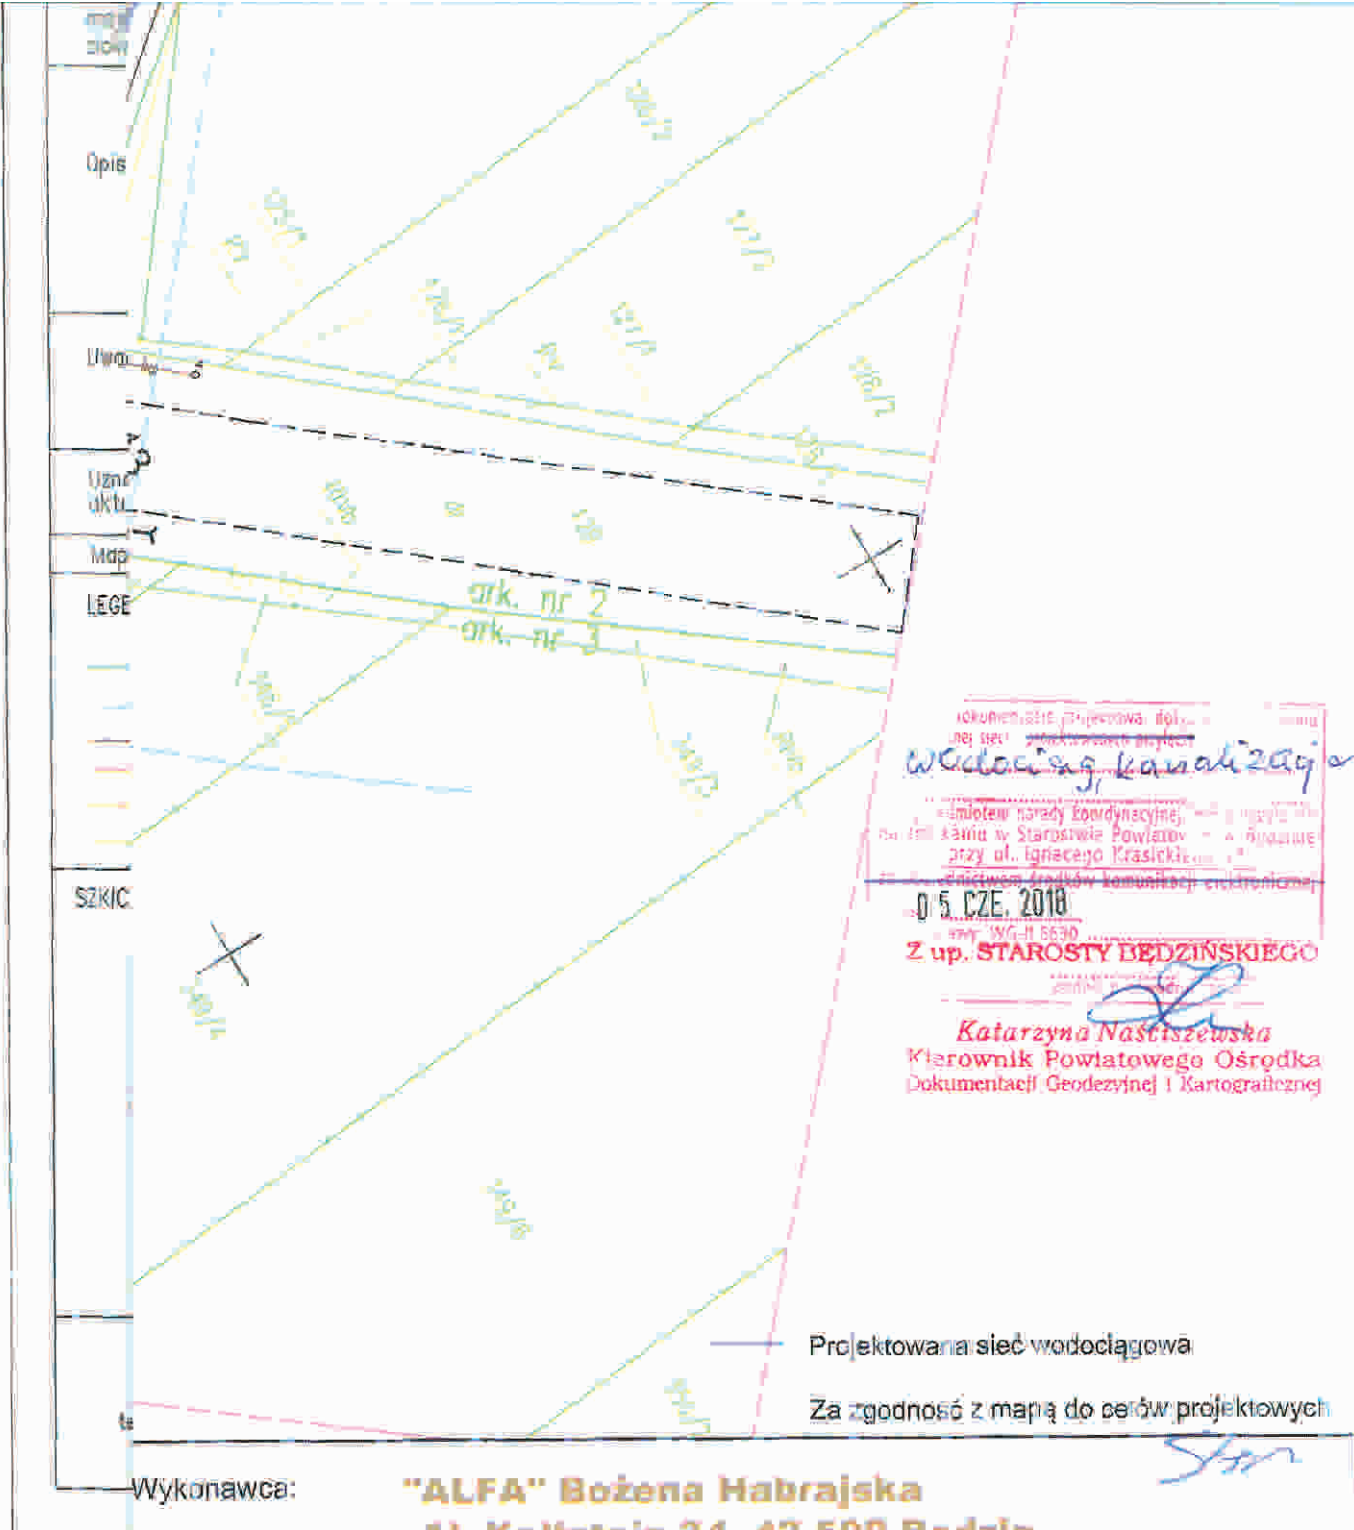

DECYZJA Nr WDiM.711.P.30.2018

Na podstawie art. 39 ust. 3 i 3a ustawy z dnia 21 marca 1985r. o drogach publicznych (tekst jednolity Dz.U. 2016 poz. 1440) i art. 104, art. 127, art. 130 ustawy z dnia 14 czerwca 1960 r. Kpa (tekst jednolity Dz.U. 2017 poz. 1257), Uchwały Nr 48/17 Zarządu Powiatu Będzińskiego z dnia 27 marca 2017 r. w sprawie upoważnienia Dyrektora Powiatowego Zarządu Dróg w Będzinie z/s w Rogoźniku do załatwiania spraw z zakresu zarządu drogami powiatowymi w imieniu zarządcy tych dróg oraz po rozpatrzeniu pisma z dnia 07.03.2018 r. (data wpływu 07.03.2018) Pana Grzegorza Włodarczyka występującego jako pełnomocnik Gminy Psary ul. Malinowicka 4, 42-512 Psary w sprawie wyrażenia zgody na wejście w teren i lokalizację w pasie drogowym drogi powiatowej 4713 S, działka drogowa nr D-1944 ul. Belna w Strzyżowicach, 4784S działka drogowa D-2240 ul. Graniczna w Strzyżowicach oraz D-674 ul. Szkolna w Psarach, 4788S działka drogowa D-84/1 oraz D-84/2 ul. Kościelna w Dąbiu, 4719S działka drogowa D-342 ul. Poczтовая w Dąbiu sieci kanalizacji sanitarnej ciśnieniowej i sieci wodociągowej

z e z w a l a m

Gminie Psary ul. Malinowicka 4, 42-512 Psary na wejście w teren i lokalizację w pasie drogowym drogi powiatowej 4713 S, działka drogowa nr D-1944 ul. Belna w Strzyżowicach, 4784S działka drogowa D-2240 ul. Graniczna w Strzyżowicach oraz D-674 ul. Szkolna w Psarach, 4788S działka drogowa D-84/1 oraz D-84/2 ul. Kościelna w Dąbiu, 4719S działka drogowa D-342 ul. Poczтовая w Dąbiu sieci kanalizacji sanitarnej ciśnieniowej i sieci wodociągowej – zgodnie z załączoną mapą z następującymi warunkami:

1. Budowę sieci kanalizacji sanitarnej ciśnieniowej i sieci wodociągowej należy zaprojektować zgodnie z Rozporządzeniem Ministra Transportu i Gospodarki Morskiej z dnia 2 marca 1999r. w sprawie warunków technicznych, jakim powinny odpowiadać drogi publiczne i ich usytuowanie (tekst jednolity Dz.U. 2016 poz. 124).
2. Projektant wskaże punkty osnowy geodezyjnej III klasy kolidujące z zakresem robót i sposób ich zabezpieczenia przez wykonawcę w przypadku konieczności ich ponownego odtworzenia.
3. Należy dotrzymać warunków technicznych uzgodnionych w trakcie narad w Urzędzie Gminy Psary, a w szczególności odtworzenia warstwy ścieralnej na całej szerokości jezdni oraz przywrócenia konstrukcji jezdni po przekopach jak dla KR 3.
6. Niezbędny jest dostarczenie i egz. powykonawczej inwentaryzacji geodezyjnej w zakresie obejmującym teren robót oraz naniesienie obiektu na zasoby geodezyjne.
7. Wykonawca robót do wniosku o zajęcie pasa drogowego dołączy dokumentację fotograficzną terenu wzdłuż inwestycji aktualnego stanu technicznego pasa drogowego na nośniku elektronicznym.
8. Obowiązuje projekt tymczasowej organizacji ruchu na czas robót..

Powyższa decyzja wywołuje skutki prawne po uzyskaniu pozwolenia na budowę lub po dokonaniu zgłoszenia budowy (robót) w trybie i na zasadach określonych w przepisach ustawy z dnia 7 lipca 1994r. - Prawo Budowlane (Dz.U. 2016 poz. 290 z późn. zm.).

Zgodnie z art. 40 ustawy z dnia 21 marca 1985 r. o drogach publicznych zajęcie pasa drogowego w celu umieszczenia w nim urządzeń infrastruktury technicznej niezwiązanych z potrzebami zarządzania drogami lub potrzebami ruchu drogowego i prowadzenia robót związanych z tym umieszczeniem może nastąpić wyłącznie za zezwoleniem zarządcy drogi, wydanym w drodze decyzji administracyjnej.

Za zajęcie pasa drogowego pobierane są opłaty, naliczane w oparciu o stawki na podstawie Uchwały Rady Powiatu Będzińskiego nr XI/97/2015 z dnia 27.08.2015r. w sprawie wysokości stawek opłat za zajęcie pasa drogowego.

Decyzja ta stanowi również tytuł prawny do dysponowania nieruchomością w rozumieniu art. 3 pkt. 11 Prawa Budowlanego i może być podstawą do złożenia oświadczenia o prawie dysponowania nieruchomością na cele budowlane.

UZASADNIENIE

Na podstawie art. 107 § 4 Kodeksu postępowania administracyjnego odstąpiono od uzasadnienia decyzji, gdyż uwzględnia ona w całości zadania strony.

POUCZENIE

Od decyzji niniejszej służy odwołanie do Samorządowego Kolegium Odwoławczego w Katowicach za pośrednictwem Powiatowego Zarządu Dróg w terminie 14 dni od daty doręczenia. Strona może zrzec się prawa do wniesienia odwołania od takiej decyzji. Oświadczenie w tym przedmiocie musi zostać złożone przez stronę przed organem, który wydał decyzję.

Zwolniono z opłaty skarbowej zgodnie z wykazem przedmiotów opłaty skarbowej, stawek tej opłaty oraz zwolnień stanowiącym załącznik do Ustawy z dnia 16 listopada 2006 r. o opłacie skarbowej (tekst jednolity Dz.U. 2016 poz. 1827).

POWIATOWY ZARZĄD DRÓG W BĘDZINIE
DYREKTOR


mgr Cezary Garaczarczyk


Otrzymują:

1. Pełnomocnik: Grzegorz Włodarczyk ul. Żeliwna 38, 40-599 Katowice
2. p/a

Wyk. T.K

103

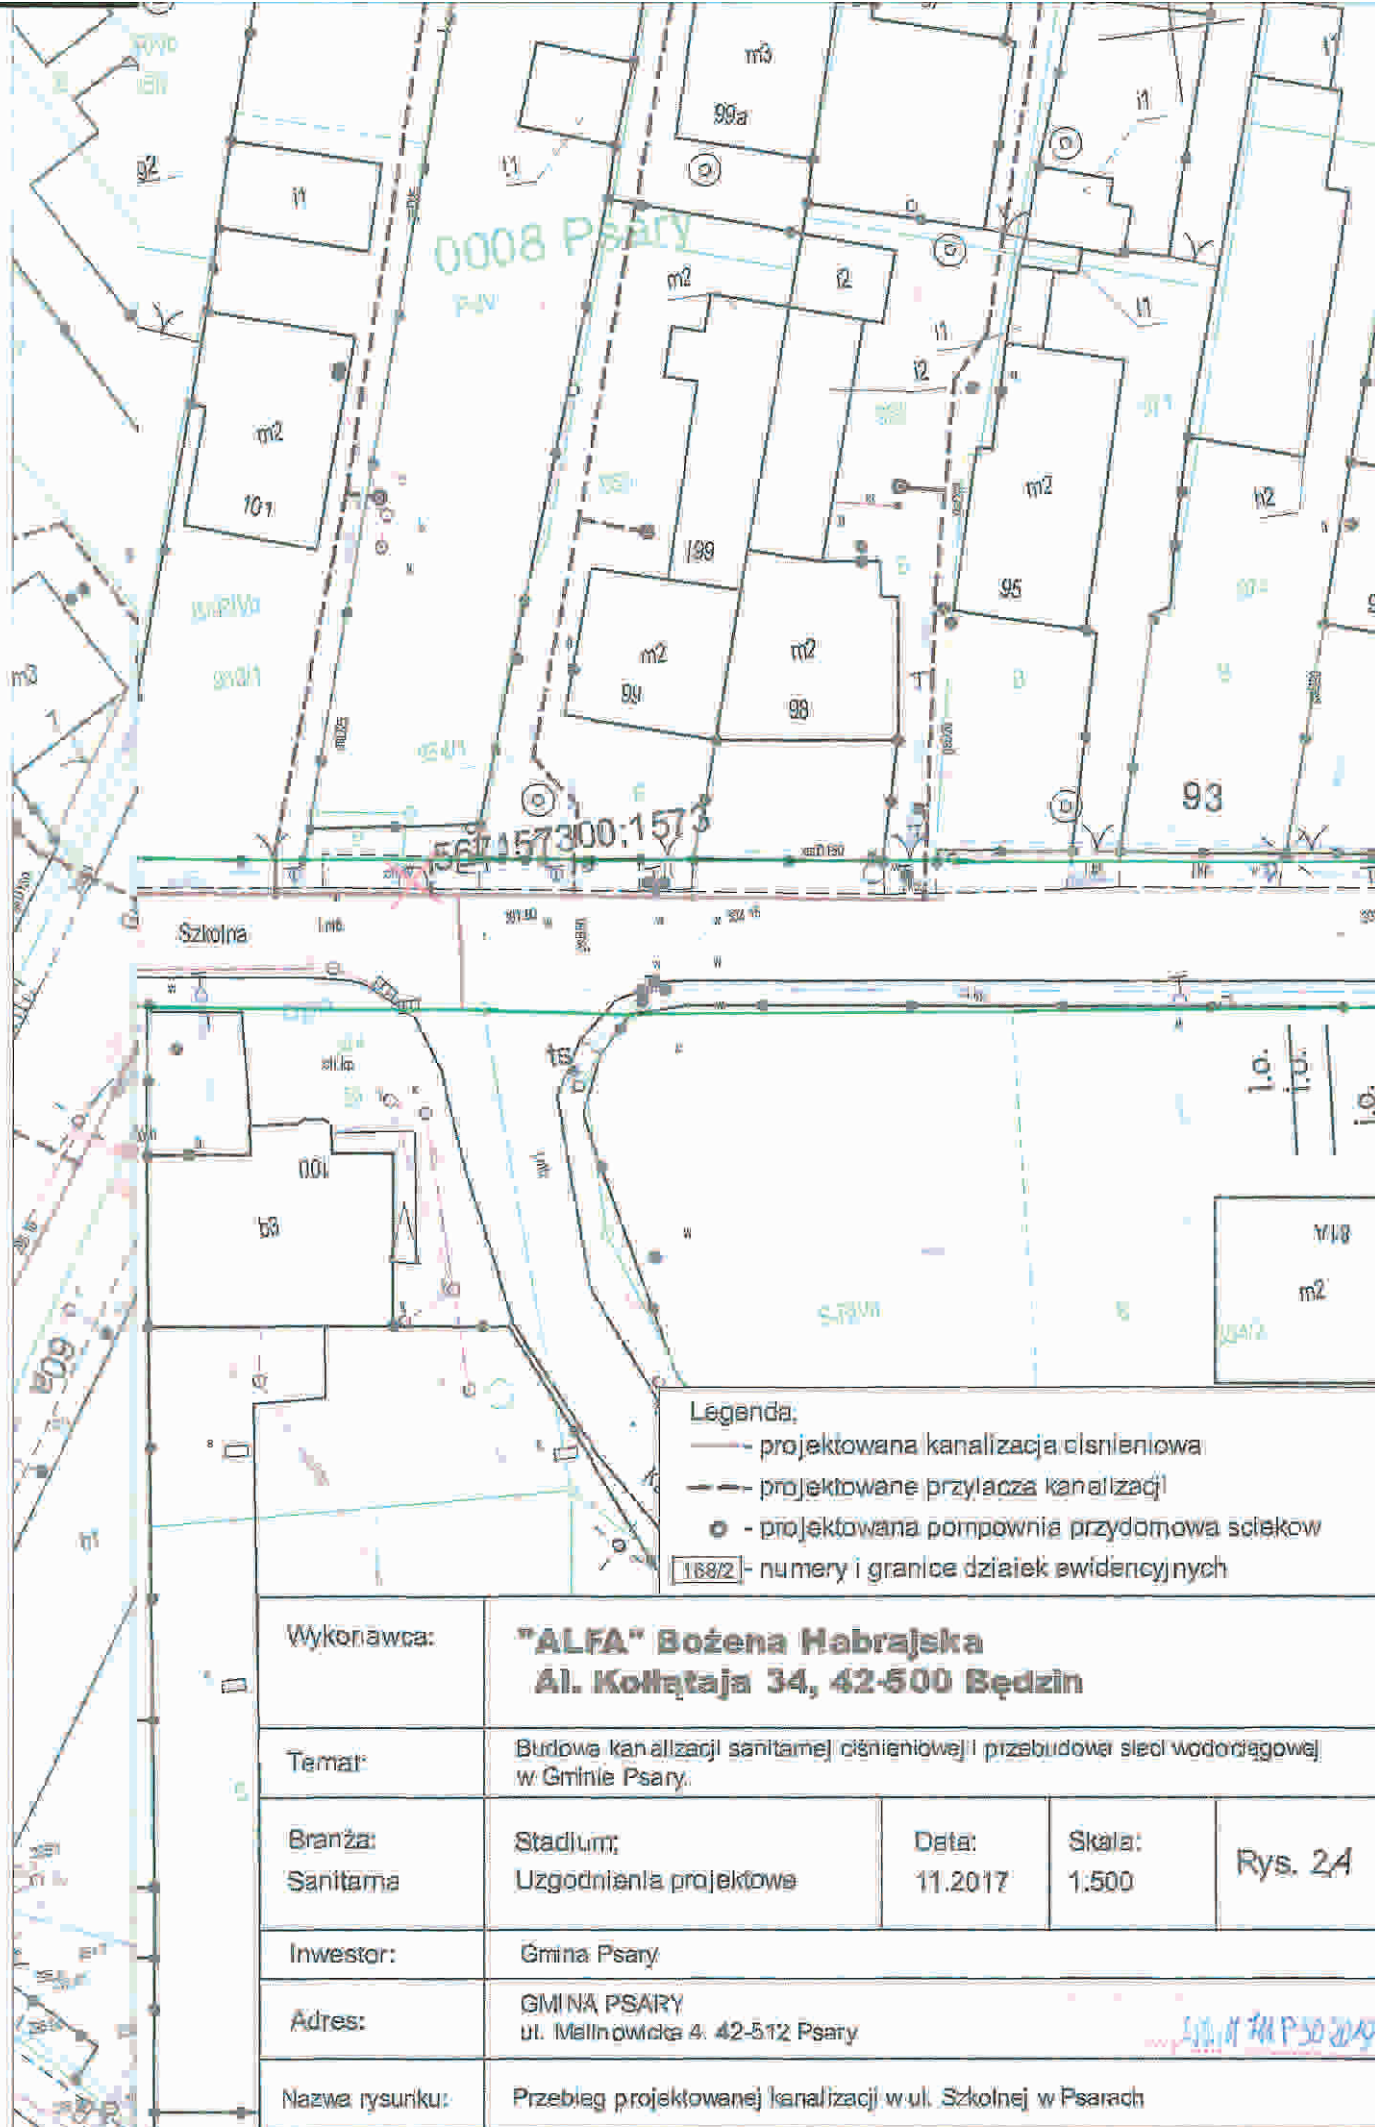


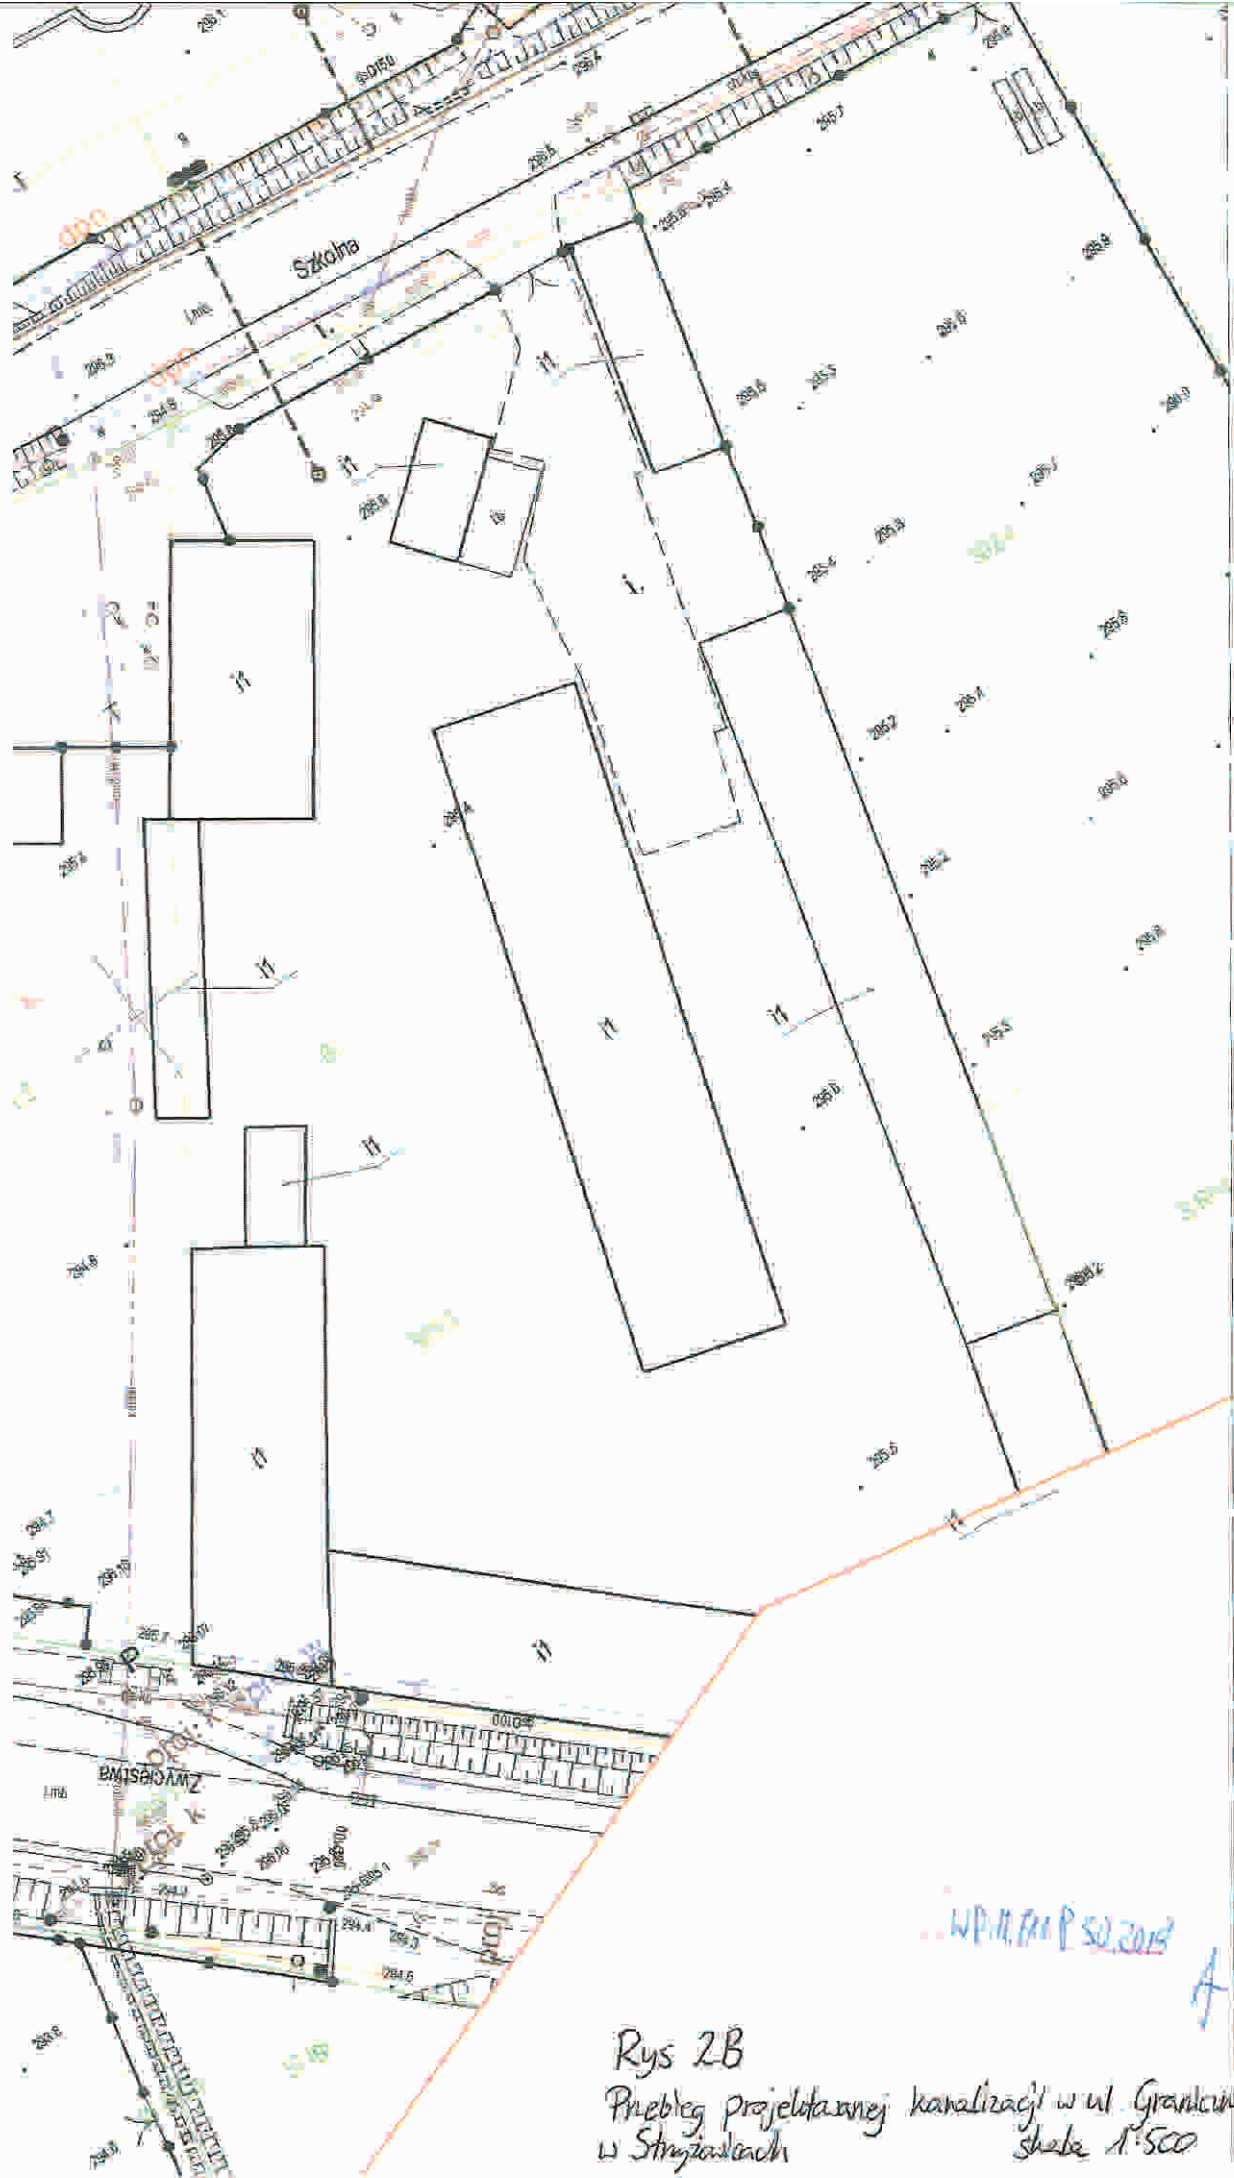


Rys 2B
Przebieg projektowanej kanalizacji w ul. Granicznej
w Strzyżowicach
skala 1:500

WP.11.141 P 50.2013

A

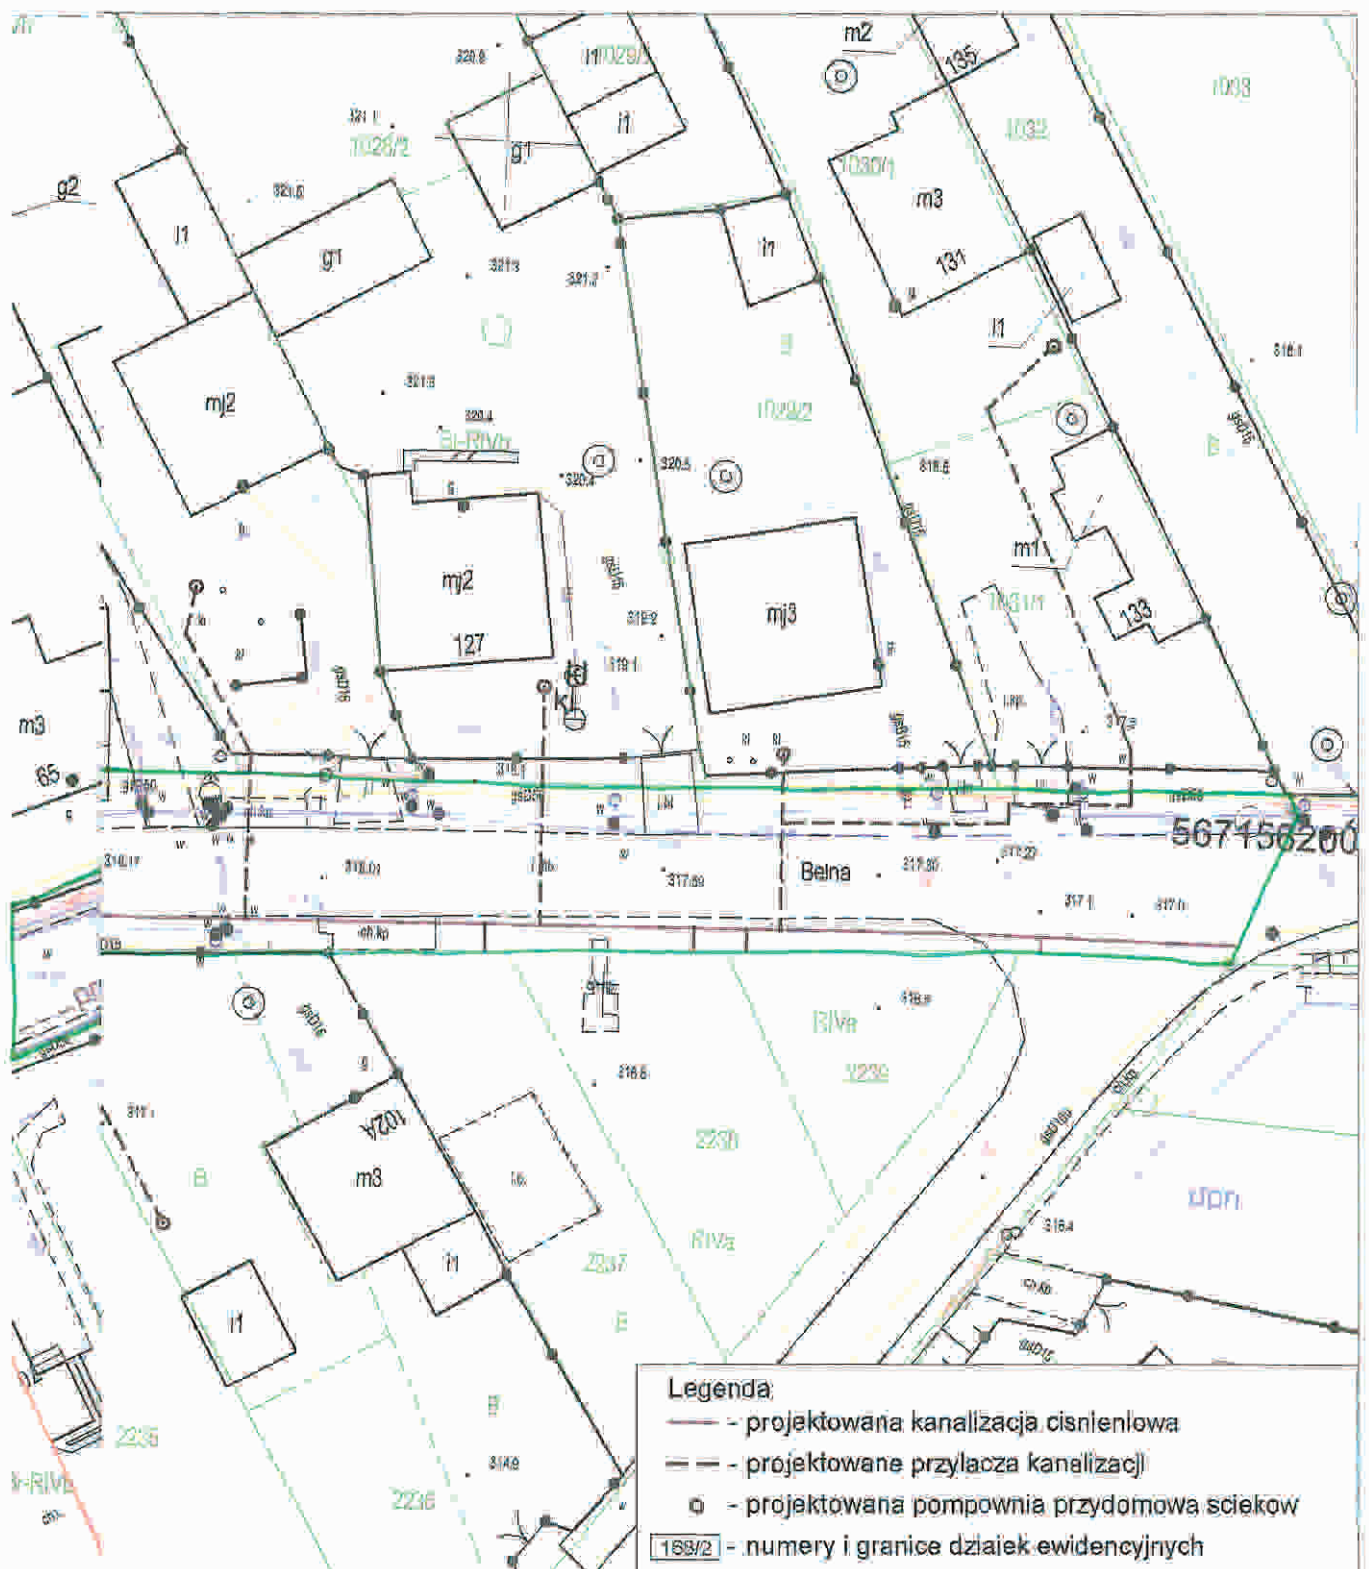

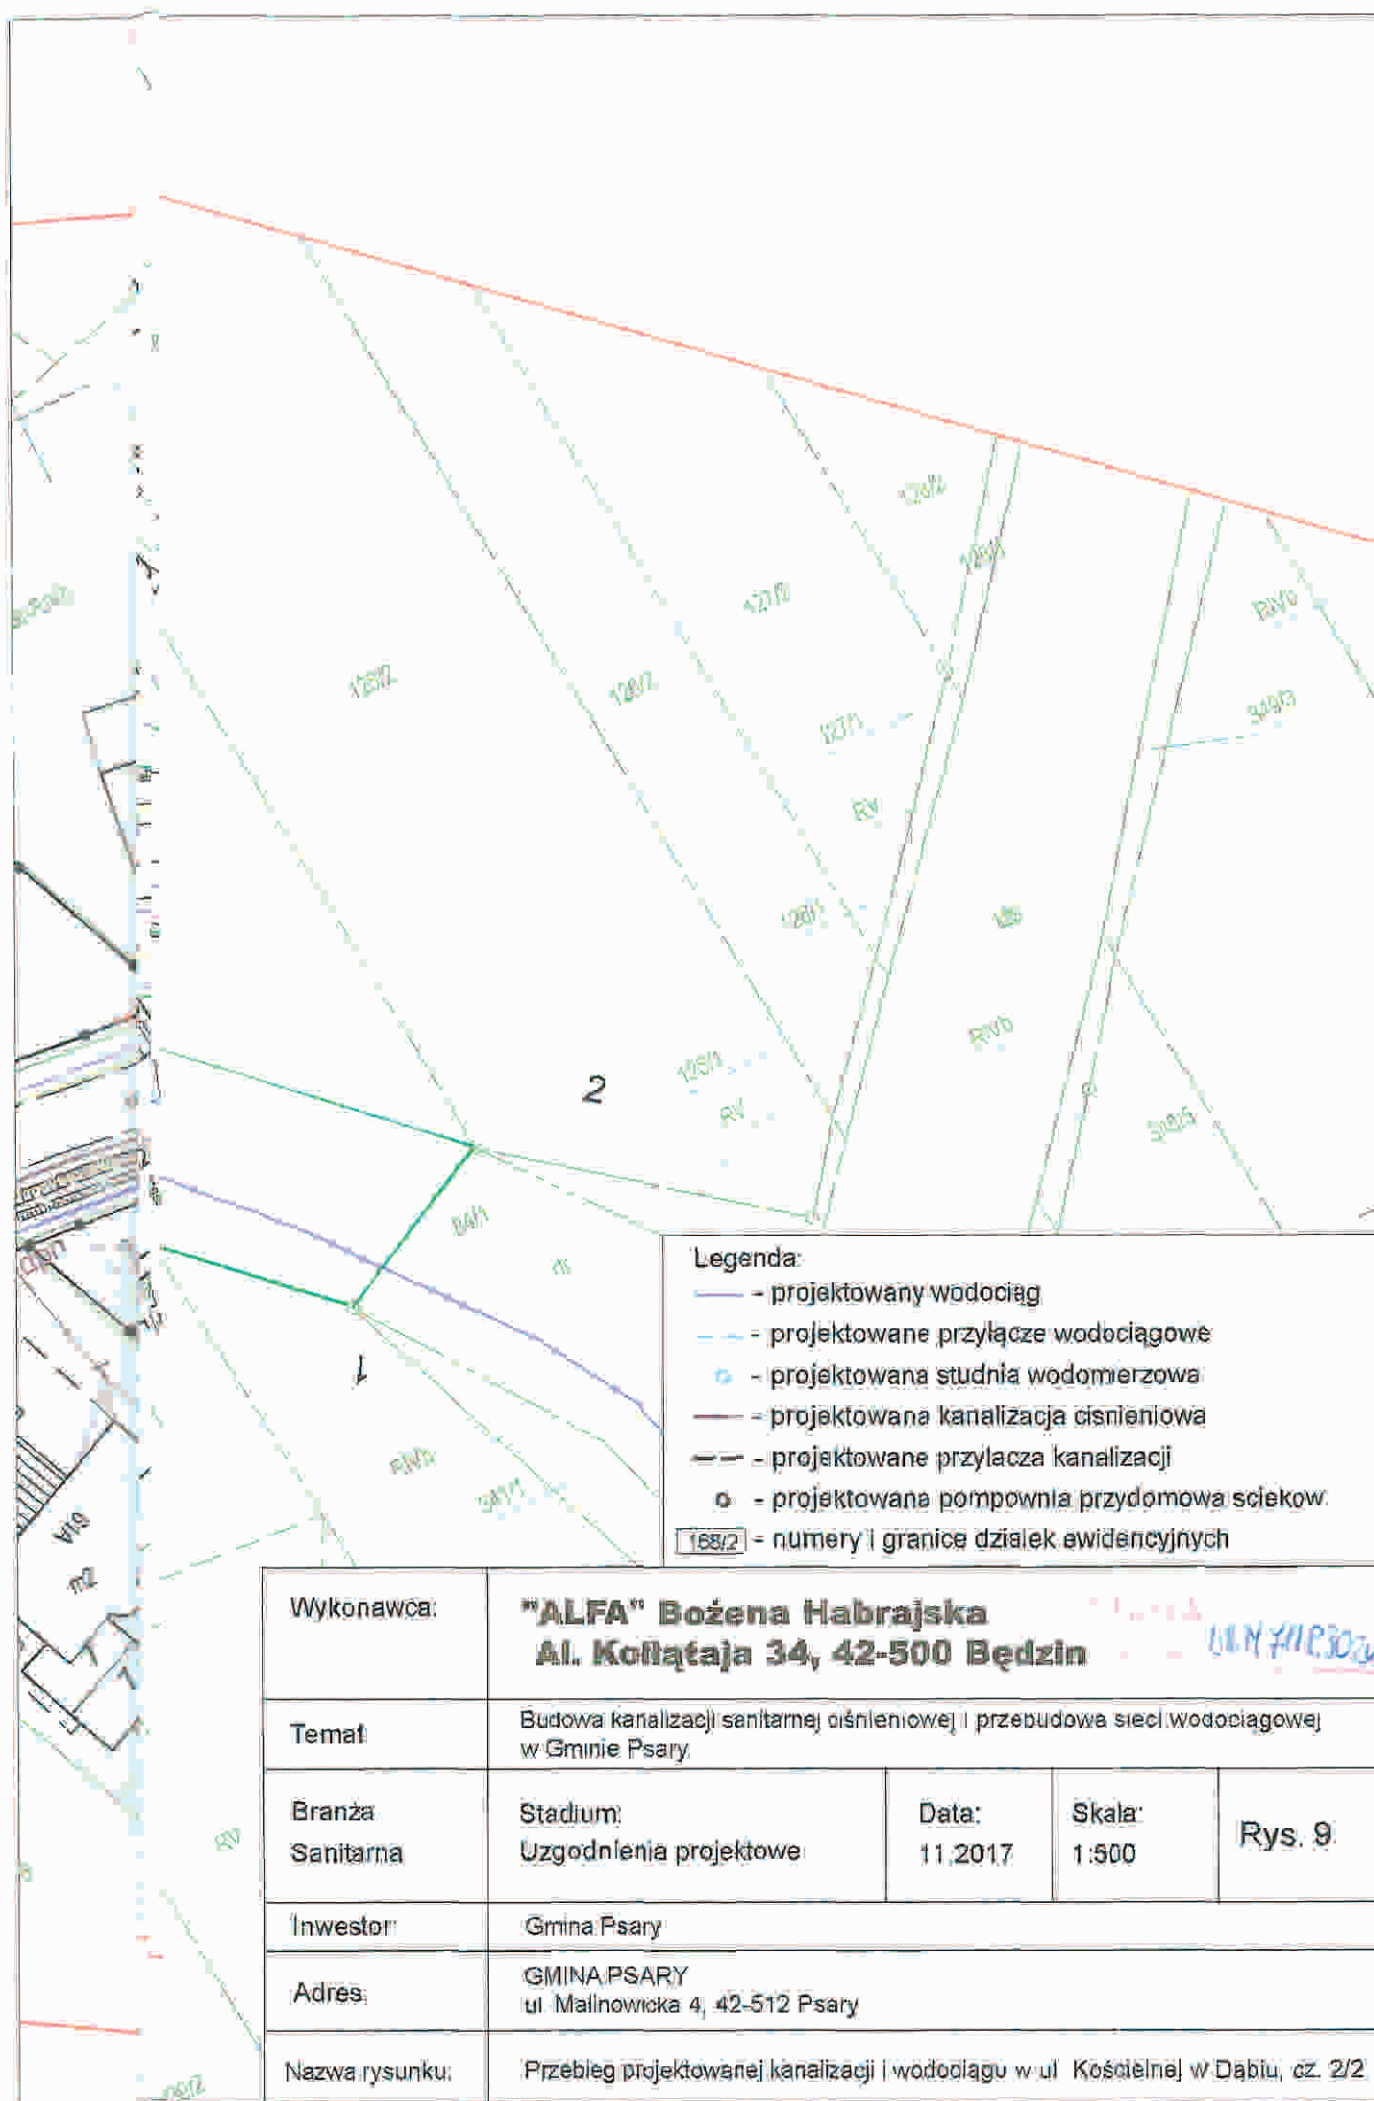

Legenda:

- - projektowany wodociąg
- - - projektowane przyłącze wodociągowe
- - projektowana studnia wodomierzowa
- - - projektowana kanalizacja ciśnieniowa
- - - projektowane przyłącze kanalizacji
- - projektowana pompownia przydomowa ścieków
- 168/2 - numery i granice działek ewidencyjnych

Temat	Budowa kanalizacji sanitarnej ciśnieniowej i przebudowa sieci wodociągowej w Gminie Psary			
Branża Sanitarna	Stadium: Uzgodnienia projektowe	Data: 11.2017	Skala: 1:500	Rys. 9
Inwestor:	Gmina Psary			
Adres:	GMINA PSARY ul. Malinowska 4, 42-512 Psary			
Nazwa rysunku:	Przebieg projektowanej kanalizacji i wodociągu w ul. Kościelnej w Dąbiu, cz. 2/2			

**DECYZJA
WÓJTA GMINY PSARY
RPPVII.7230.1.015.2018
z dnia 03.04.2018r.**

Na podstawie art. 104 i art. 107 ustawy z dnia 14 czerwca 1960r. - Kodeks postępowania administracyjnego (tekst jednolity: Dz. U. z 2017r., poz. 1257); art. 39 ust. 3 i 3a, art. 40 ust. 1, w związku z art. 19 ust. 1, ust. 2 pkt 4 i art. 20 pkt 8 ustawy z dnia 21 marca 1985 r. o drogach publicznych (tekst jednolity Dz. U. z 2017r., poz.2222), po rozpatrzeniu wniosku Gminy Psary w imieniu której wystąpił pełnomocnik **Pan Grzegorz Włodarczyk**

w sprawie wyrażenia zgody na umieszczenie projektowanej sieci kanalizacji sanitarnej ciśnieniowej oraz projektowanej sieci wodociągowej w pasie drogowym dróg gminnych **ozn. nr ew. 618 009 S ul. Kasztanowej w Psarach na działce ozn. nr geod.: ozn. nr geod.: 1040 obręb Psary, ozn. nr ew. 618 023 S ul.Granicznej w Strzyżowicach na działce ozn. nr geod. 2240 obręb Strzyżowice, ozn. nr ew. 618 063 S Brzękowice Wał na działce ozn. nr geod.361, 222, 416/1 obręb Brzękowice, ozn. nr geod.: 290/1, 290/3 obręb Góra Siewierska, ozn. nr geod.:283/5, 281/4, 280/4, 278/4, 374/2, 277/4 obręb Twardowice oraz ozn. nr geod. 195 obręb Goląsza** w celu budowy sieci kanalizacji sanitarnej ciśnieniowej oraz sieci wodociągowej.

ORZEKAM

1. Wyrazić zgodę na umieszczenie w pasie drogowym urządzeń infrastruktury technicznej niezwiązanej z potrzebami zarządzania drogami lub potrzebami ruchu drogowego tj.:projektowanej sieci kanalizacji sanitarnej ciśnieniowej oraz projektowanej sieci wodociągowej w pasie drogowym dróg gminnych **ozn. nr ew. 618 009 S ul. Kasztanowej w Psarach na działce ozn. nr geod.: ozn. nr geod.: 1040 obręb Psary, ozn. nr ew. 618 023 S ul.Granicznej w Strzyżowicach na działce ozn. nr geod. 2240 obręb Strzyżowice, ozn. nr ew. 618 063 S Brzękowice Wał na działce ozn. nr geod.361, 222, 416/1 obręb Brzękowice, ozn. nr geod.: 290/1, 290/3 obręb Góra Siewierska, ozn. nr geod.:283/5, 281/4, 280/4, 278/4, 374/2, 277/4 obręb Twardowice oraz ozn. nr geod. 195 obręb Goląsza** w celu budowy sieci kanalizacji sanitarnej ciśnieniowej oraz sieci wodociągowej.
2. Ustalić następujące warunki zezwolenia:
 - a) poprowadzić odcinki projektowanej sieci kanalizacji sanitarnej ciśnieniowej w pasie drogowym na działce ozn. nr geod.2240 obręb Strzyżowice oraz na działce ozn. nr geod.: 1040 obręb Psary,
 - b) projektowaną sieć kanalizacji sanitarnej ciśnieniowej oraz sieć wodociągową należy poprowadzić przez działki ozn. nr geod.361, 222 ,416/1 obręb Brzękowice, ozn. nr geod.: 290/1, 290/3 obręb Góra Siewierska, ozn. nr geod.:283/5, 281/4, 280/4, 278/4, 374/2, 277/4 obręb Twardowice oraz przez działkę ozn. nr geod. 195 Goląsza;
 - c) zasypanie wykopów w obrębie pasa drogowego wykonać z zagęszczeniem oraz utwardzeniem na całej szerokości i długości tłuczniem (grubość tłucznia 20 cm);
 - d) teren pasa drogowego przywrócić do stanu używalności zgodnie z rozporządzeniem Ministra Transportu i Gospodarki Morskiej z dnia 2 marca 1999 r. w sprawie warunków technicznych, jakim powinny odpowiadać drogi publiczne i ich usytuowanie (Dz. U. z 2016r. poz 124);
 - e) na czas prac teren robót oznakować zgodnie z obowiązującymi przepisami ruchu drogowego i BHP.

Część składową niniejszej decyzji stanowią mapy z uzgodnioną trasą projektowanej sieci kanalizacji sanitarnej ciśnieniowej oraz sieci wodociągowej (zał. nr 1, nr 2, nr 3, nr 4, nr 5, nr 6).

UZASADNIENIE

Gmina Psary w imieniu którego działa pełnomocnik Pan Grzegorz Włodarczyk złożył w tut. organie wniosek o wydanie zezwolenia na lokalizację w pasie drogowym urządzeń infrastruktury technicznej niezwiązanej z potrzebami zarządzania drogami lub potrzebami ruchu drogowego tj.:projektowanej sieci kanalizacji sanitarnej ciśnieniowej oraz projektowanej sieci wodociągowej w pasie drogowym dróg gminnych **ozn. nr ew. 618 009 S ul. Kasztanowej w Psarach na działce ozn. nr geod.: ozn. nr geod.: 1040 obręb Psary, ozn. nr ew. 618 023 S ul.Granicznej w Strzyżowicach na działce ozn. nr geod. 2240 obręb Strzyżowice, ozn. nr ew. 618 063 S Brzękowice Wał na działce ozn. nr geod.361, 222, 416/1 obręb Brzękowice,**

ozn. nr geod.: 290/1, 290/3 obręb Góra Siewierska, ozn. nr geod.:283/5, 281/4, 280/4, 278/4, 374/2, 277/4 obręb Twardowice oraz ozn. nr geod. 195 obręb Gołasza w celu budowy sieci kanalizacji sanitarnej ciśnieniowej oraz sieci wodociągowej. Do złożonego wniosku załączono mapy z zaznaczeniem szczegółowej lokalizacji projektowanej sieci kanalizacji sanitarnej ciśnieniowej oraz sieci wodociągowej (zał. nr 1, nr 2, nr 3, nr 4, nr 5, nr 6).

Zgodnie z art. 19 ust. 1, ust. 2 pkt 4 ustawy z dnia 21 marca 1985r. o drogach publicznych (tekst jednolity Dz. U. z 2017r., poz.2222) jednostka samorządu terytorialnego, do którego właściwości należą sprawy z zakresu planowania, budowy, przebudowy, remontu, utrzymania i ochrony dróg, jest zarządcą drogi. Zarządcą dróg gminnych jest wójt (burmistrz, prezydent miasta). Zgodnie z art. 20 pkt 8 cytowanej ustawy do zarządcy drogi należy w szczególności wydawanie zezwoleń na zajęcie pasa drogowego i zjazdu z dróg oraz pobieranie opłat i kar pieniężnych.

Zgodnie z art. 39 ust. 1 ustawy o drogach publicznych zabrania się dokonywania w pasie drogowym czynności, które mogłyby powodować niszczenie lub uszkodzenie drogi i jej urządzeń albo zmniejszenie jej trwałości oraz zagrażać bezpieczeństwu ruchu drogowego również zgodnie z pkt 1 zabronione jest lokalizowanie obiektów i urządzeń infrastruktury technicznej niezwiązanych z potrzebami zarządzania drogami lub potrzebami ruchu drogowego. Art. 39 ust. 3 cyt. ustawy stanowi iż, w szczególnie uzasadnionych przypadkach umieszczenie w pasie drogowym urządzeń niezwiązanych z potrzebami ruchu może nastąpić wyłącznie za zezwoleniem właściwego zarządcy drogi wydawanym w drodze decyzji administracyjnej. Jednakże właściwy zarządca drogi może odmówić wydania zezwolenia na umieszczenie w pasie drogowym urządzeń i infrastruktury, o których mowa w ust. 1a, wyłącznie, jeżeli ich umieszczenie spowodowałoby zagrożenie bezpieczeństwa ruchu drogowego, naruszenie wymagań wynikających z przepisów odrębnych lub miałyby doprowadzić do utraty uprawnień z tytułu gwarancji lub rękojmi w zakresie budowy, przebudowy lub remontu drogi.

Zgodnie z art. 1a przepisu ust. 1 pkt 1 **nie stosuje się do umieszczania, konserwacji, przebudowy i naprawy infrastruktury telekomunikacyjnej** w rozumieniu ustawy z dnia 16 lipca 2004 r. - Prawo telekomunikacyjne (tekst jednolity Dz. U. z 2017r. poz.1907) **oraz urządzeń służących do doprowadzania lub odprowadzania płynów, pary, gazu, energii elektrycznej** oraz urządzeń związanych z ich eksploatacją, a także do innych czynności związanych z eksploatacją tej infrastruktury i urządzeń, jeżeli warunki techniczne i wymogi bezpieczeństwa na to pozwalają.

W związku z powyższym tut. organ zezwala na umieszczenie w pasie drogowym dróg gminnych **ozn. nr ew. 618 009 S ul. Kasztanowej w Psarach na działce ozn. nr geod.: ozn. nr geod.: 1040 obręb Psary, ozn. nr ew. 618 023 S ul.Granicznej w Strzyżowicach na działce ozn. nr geod. 2240 obręb Strzyżowice, ozn. nr ew. 618 063 S Brzękowice Wał na działce ozn. nr geod.361, 222, 416/1 obręb Brzękowice, ozn. nr geod.: 290/1, 290/3 obręb Góra Siewierska, ozn. nr geod.:283/5, 281/4, 280/4, 278/4, 374/2, 277/4 obręb Twardowice oraz ozn. nr geod. 195 obręb Gołasza projektowaną sieć kanalizacji sanitarnej ciśnieniowej oraz sieć wodociągową** o warunkach zgodnych z orzeczeniem niniejszej decyzji, ponieważ warunki techniczne i wymogi bezpieczeństwa na to pozwalają, a jej umieszczenie nie spowoduje zagrożenia bezpieczeństwa ruchu drogowego, ani naruszenia wymagań wynikających z przepisów odrębnych.

Biorąc powyższe pod uwagę, należało orzec jak w sentencji.

POUCZENIE

Przed rozpoczęciem inwestor robót budowlanych jest zobowiązany zgodnie z art. 39 ust. 3a ustawy o drogach publicznych do:

1. uzyskania pozwolenia na budowę lub zgłoszenia budowy albo wykonywania robót budowlanych;
2. uzgodnienia z zarządcą drogi, przed uzyskaniem pozwolenia na budowę, projektu budowlanego obiektu lub urządzenia, o którym mowa w art. 39 ust. 3 ustawy o drogach publicznych;
3. uzyskania zezwolenia zarządcy drogi na zajęcie pasa drogowego, dotyczącego prowadzenia robót w pasie drogowym lub na umieszczenie w nim obiektu lub urządzenia - **m. in. zwrócić się z miesięcznym wyprzedzeniem z wnioskiem o zajęcie pasa drogowego.**

Wniosek o zajęcie pasa drogowego winien zawierać następujące dane:

- imię i nazwisko oraz adres lub nazwę i siedzibę podmiotu występującego o zajęcie pasa drogowego;
- cel zajęcia pasa drogowego;
- powierzchnia zajmowanego pasa drogowego lub powierzchnię reklamy (wymiarzy instalowanego urządzenia);
- czas zajęcia pasa drogowego (termin realizacji).

Do wniosku należy dołączyć załączniki zgodnie z wytycznymi § 1 ust. 3 Rozporządzenia Rady Ministrów z dnia 1 czerwca 2004r. w sprawie określenia warunków udzielania zezwoleń na zajęcie pasa drogowego (tekst jednolity Dz. U. z 2016.,poz.1264).

Umieszczenie urządzenia obcego w pasie drogowym skutkować może coroczną opłatą ponoszona przez właściciela tegoż urządzenia.

Powyższa zgoda nie jest zezwoleniem na rozpoczęcie robót.


Powyższa decyzja wywołuje skutki prawne po uzyskaniu pozwolenia na budowę lub po dokonaniu zgłoszenia budowy (robót) w trybie i na zasadach określonych w przepisach ustawy z dnia 7 lipca 1994 r. - Prawo Budowlane (tekst jednolity Dz. U. z 2017r., poz.1332).

Za wszelkie roszczenia osób trzecich, (także związane z naruszeniem granic) wynikłe w czasie realizacji robót odpowiada inwestor.

Od niniejszej decyzji służy prawo odwołania do Samorządowego Kolegium Odwoławczego w Katowicach ul. Dąbrowskiego 23, za pośrednictwem Wójta Gminy Psary, ul. Malinowicka 4 , 42-512 Psary w terminie 14 dni od daty otrzymania niniejszej decyzji.

W trakcie biegu terminu do wniesienia odwołania strona może zrzec się prawa do wniesienia odwołania wobec organu administracji publicznej, który wydał decyzję. Z dniem doręczenia organowi administracji publicznej oświadczenia o zrzeczeniu się prawa do wniesienia odwołania przez ostatnią ze stron postępowania, decyzja staje się ostateczna i prawomocna.

Decyzja podlega wykonaniu przed upływem terminu do wniesienia odwołania, jeżeli jest zgodna z żądaniem wszystkich stron lub jeżeli wszystkie strony zrzekły się prawa do wniesienia odwołania.

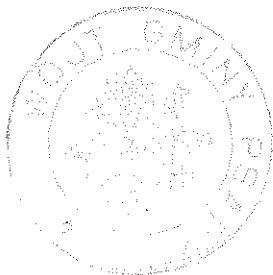


[Signature]
Zaopiniowany przez Wójta
Gminy Psary
Miejsce i data: _____
Podpis: _____

Otrzymują:

- 1. Pan Grzegorz Włodarczyk - „ALFA” al.H.Kołatka 34, 42-500 Będzin - pełnomocnik Gminy Psary**
- 2. Kopia a/a.**

Zwolniono z pobrania opłaty skarbowej zgodnie z art. 2 ust. 1 pkt. 2 ustawy z dnia 16.11.2006r. o opłacie skarbowej (tekst jednolity Dz. U. z 2016r., poz.1827)
Sporządził: Artur Muc

Arkusz nr 7

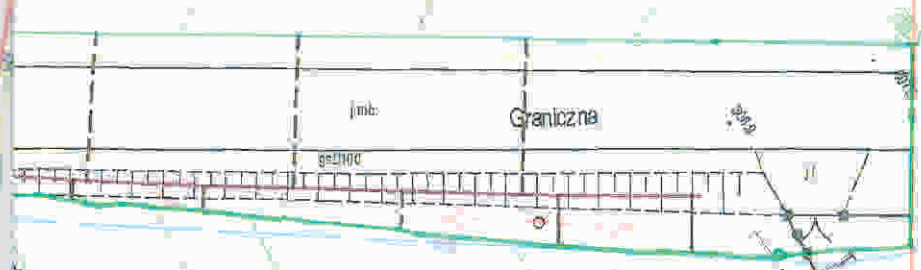

nr 1
Załącznik do decyzji
RPPW.7230.1.015.2017
Nr..... z dn. 03.04.2018

Legenda:

- - projektowana kanalizacja ciśnieniowa
- - projektowane przyłącza kanalizacji
- o - projektowana pompownia przydomowa ścieków
- 168/2 - numery i granice działek ewidencyjnych

Wykonawca:	"ALFA" Bożena Habrajska Al. Kołłątaja 34, 42-500 Będzin			
Temat:	Budowa kanalizacji sanitarnej ciśnieniowej i przebudowa sieci wodociągowej w Gminie Psary.			
Branża: Sanitarna	Stadium: Uzgodnienia projektowe	Data: 11.2017	Skala: 1:500	Rys. 1
Inwestor:	Gmina Psary			
Adres:	GMINA PSARY ul. Malinowicka 4, 42-512 Psary			
Nazwa rysunku:	Przebieg projektowanej kanalizacji w ul. Granicznej w Strzyżowicach/Psarach,			

działka 2240, obr 0010 - Strzyżowice

Załącznik nr 2 do decyzji

RPPVII.4230.1.015.2017

Nr z dnia 03.04.2018

Legenda:

— - projektowana kanalizacja ciśnieniowa

— - projektowane przyłącza kanalizacji

○ - projektowana pompownia przydomowa ścieków

168/2 - numery i granice działek ewidencyjnych

Wykonawca:	"ALFA" Bożena Habrajska Al. Kollataja 34, 42-500 Będzin			
Temat:	Budowa kanalizacji sanitarnej ciśnieniowej i przebudowa sieci wodociągowej w Gminie Psary.			
Branża: Sanitarna	Stadium: Uzgodnienia projektowe	Data: 11.2017	Skala: 1:500	Rys. 3
Inwestor:	Gmina Psary			
Adres:	GMINA PSARY ul. Malinowicka 4, 42-512 Psary			
Nazwa rysunku:	Przebieg projektowanej kanalizacji w ul. Kasztanowej w Psarach.			

dz. 1040, dar. 0008 - Psary


m 3
Załącznik do decyzji
18.11.18
RPP.VII.7230.1.015.2018
Nr z dn. 03.04.2018

Legenda:

- projektowany wodociąg
- projektowane przyłącze wodociągowe
- projektowana studnia wodomierzowa
- projektowana kanalizacja ciśnieniowa
- projektowane przyłącza kanalizacji
- projektowana pompownia przydomowa scieków
- 168/2 - numery i granice działek ewidencyjnych

Wykonawca:	"ALFA" Bożena Habrajska Al. Kollataja 34, 42-500 Będzin			
Temat:	Budowa kanalizacji sanitarnej ciśnieniowej i przebudowa sieci wodociągowej w Gminie Psary			
Branża: Sanitarna	Stadium: Uzgodnienia projektowe	Data: 11.2017	Skala: 1:500	Rys. 5
Inwestor:	Gmina Psary			
Adres:	GMINA PSARY ul. Malinowicka 4, 42-512 Psary			
Nazwa rysunku:	Przebieg projektowanej kanalizacji i wodociągu w ul. Brzękowie-Wał w Brzękowicach, cz. 1/2.			

dz 361, 44611, dr. CACI - Brzękowie

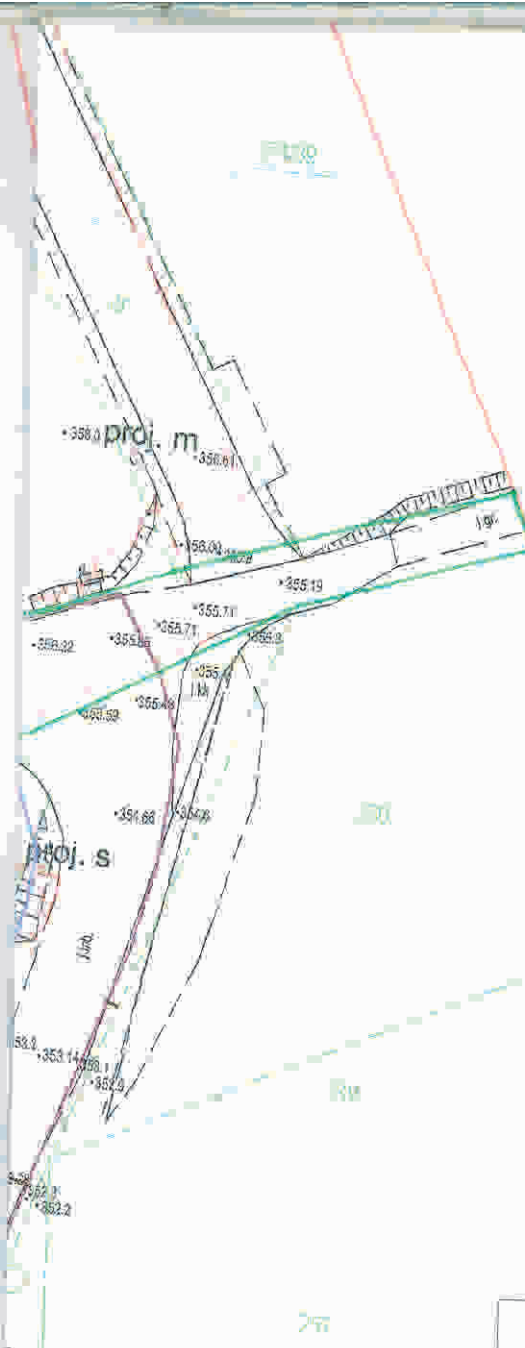


nr 4
Załącznik do decyzji
RPP.VII.7230.1.015.2017
Nr z dn. 03.04.2018

Legenda:

- - projektowany wodociąg
- - - projektowane przyłącze wodociągowe
- ⊕ - projektowana studnia wodomierzowa
- - - projektowana kanalizacja ciśnieniowa
- - - projektowane przyłącza kanalizacji
- ⊙ - projektowana pompownia przydomowa ścieków
- 163/2 - numery i granice działek ewidencyjnych

Wykonawca:	"ALFA" Bożena Habrajska Al. Kollataja 34, 42-500 Będzin			
Temat:	Budowa kanalizacji sanitarnej ciśnieniowej i przebudowa sieci wodociągowej w Gminie Psary.			
Branża: Sanitarna	Stadium: Uzgodnienia projektowe	Data: 11.2017	Skala: 1:500	Rys. 6
Inwestor:	Gmina Psary			
Adres:	GMINA PSARY ul. Malinowicka 4, 42-512 Psary			
Nazwa rysunku:	Przebieg projektowanej kanalizacji i wodociągu w ul. Brzękowie-Wał w Brzękowicach, cz. 2/2.			

cz. 416/1, 222 i obr. 0001-Brzękowice

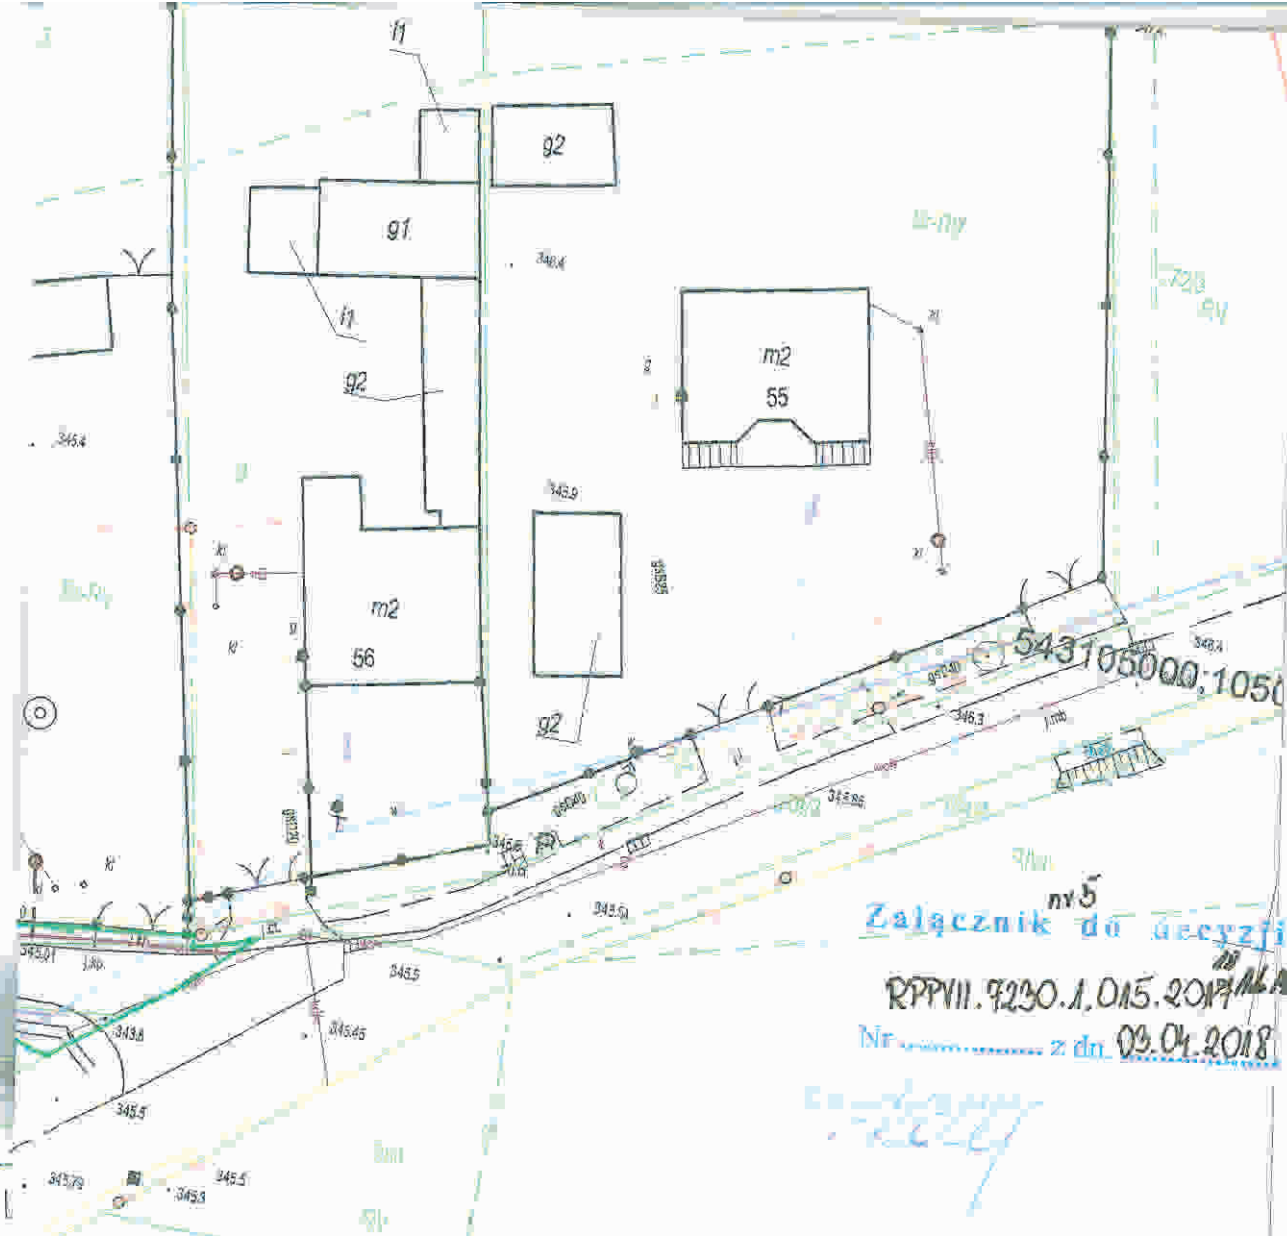

- Legenda.**
- - projektowany wodociąg
 - - projektowane przyłącze wodociągowe
 - - projektowana studnia wodomierzowa
 - - projektowana kanalizacja ciśnieniowa
 - - projektowane przyłącze kanalizacji
 - - projektowana pompownia przydomowa ścieków
 - 168/2 - numery i granice działek ewidencyjnych

Wykonawca:	"ALFA" Bożena Habrajska Al. Korfataja 34, 42-500 Będzin			
Temat:	Budowa kanalizacji sanitarnej ciśnieniowej i przebudowa sieci wodociągowej w Gminie Psary			
Branża: Sanitarna	Stadium: Uzgodnienia projektowe	Data: 11.2017	Skala: 1:500	Rys. 7
Inwestor:	Gmina Psary			
Adres:	GMINA PSARY ul. Malinowicka 4, 42-512 Psary			
Nazwa rysunku:	Przebieg projektowanej kanalizacji i wodociągu w Brzękowie Górnych.			

dz. 290/1 i 290/3, obr. 0004 - Góra Siewierska
 dz. 283/5, 281/4, 280/4, 278/4, 374/2, 277/4; obr. 0007 - Tworzyca kpa

nr 6
Załącznik do decyzji

RPPVII.7230.1.015.2017 AL/AL

Nr z dn. 03.04.2018

Legenda:

- projektowany wodociąg
- projektowane przyłącze wodociągowe
- projektowana studnia wodomierzowa
- projektowana kanalizacja ciśnieniowa
- projektowane przyłącza kanalizacji
- projektowana pompownia przydomowa ścieków
- 168/2 - numery i granice działek ewidencyjnych

Wykonawca:	"ALFA" Bożena Habrajska Al. Kollataja 34, 42-500 Będzin			
Temat:	Budowa kanalizacji sanitarnej ciśnieniowej i przebudowa sieci wodociągowej w Gminie Psary			
Branża: Sanitarna	Stadium: Uzgodnienia projektowe	Data: 11.2017	Skala: 1:500	Rys. 8
Inwestor:	Gmina Psary			
Adres:	GMINA PSARY ul. Malinowicka 4, 42-512 Psary			
Nazwa rysunku:	Przebieg projektowanej kanalizacji i wodociągu w ul. Kościelnej w Dąbiu, cz. 1/2.			

dz. 195, obr. 0003 - Golaśca

Po porównaniu zapisów i załączników mapowych w przytoczonych w sentencji Decyzji Wójta Gminy Psary i dokumentacji projektowej pn.: „Budowa sieci kanalizacji sanitarnej ciśnieniowej i przebudowa sieci wodociągowej w Gminie Psary: Projekt budowlano-wykonawczy Graniczna, Kasztanowa, Brzękowiec Wał, Brzękowiec Górny, Kościelna, Poczтовая” - dokonano pozytywnego jego uzgodnienia.

POUČZENIE

Na postanowienie niniejsze przysługuje zażalenie do Samorządowego Kolegium Odwoławczego w Katowicach ul. Dąbrowska 23, za pośrednictwem Wójta Gminy Psary, w terminie siedmiu dni od otrzymania niniejszego postanowienia. W trakcie biegu terminu do wniesienia zażalenia strona może zrzec się prawa do wniesienia zażalenia wobec organu administracji publicznej, który wydał postanowienie. Z dniem doręczenia organowi administracji publicznej oświadczenia o zrzeczeniu się prawa do wniesienia zażalenia przez ostatnią ze stron postępowania, postanowienie staje się ostateczne i prawomocne.



M. Szpacia

Otrzymują:

1. Pan Grzegorz Włodarczyk - „ALFA” Bożena Habrajska al. Kollataja 34, 42-500 Będzin - pełnomocnik Gminy Psary
2. Kopia s/a

Sporządził: Artur Muc



**Starosta
Będziński**

*Arkadiusz
Watoła*

BGN-1.6852.32.2018

Będzin, 2018-04-12

ALFA
Bożena Habrajska
ul. Żeliwna 38
40-599 Katowice

Starosta Będziński, reprezentujący interesy Skarbu Państwa, jako podmiot występujący w operacie ewidencji gruntów i budynków, wyraża zgodę Wójtowi Gminy Psary, na dysponowanie na cele budowlane nieruchomością usytuowaną w jednostce ewidencyjnej Psary:

- obręb Gołasza, oznaczoną numerem geodezyjnym 195,
- obręb Strzyżowice, oznaczoną numerem geodezyjnym 1944 zapisaną w księdze wieczystej nr KA1B/00053928/0 Sądu Rejonowego w Będzinie,
- obręb Strzyżowice, oznaczoną numerem geodezyjnym 2240 zapisaną w księdze wieczystej nr KA1B/00049097/4 Sądu Rejonowego w Będzinie,
- obręb Psary, oznaczoną numerem geodezyjnym 674 zapisaną w księdze wieczystej nr KA1B/00053768/0 Sądu Rejonowego w Będzinie,
- obręb Brzękowice, oznaczoną numerem geodezyjnym 361, 416/1 oraz 222 zapisaną w księdze wieczystej nr KA1B/00053921/1 Sądu Rejonowego w Będzinie,
- obręb Dąbie, oznaczoną numerem geodezyjnym 84/1, 84/2 oraz 342 zapisaną w księdze wieczystej nr KA1B/00054092/7 Sądu Rejonowego Będzinie,

w związku z opracowywaniem projektu dla zadania pn.: „Budowa kanalizacji sanitarnej ciśnieniowej oraz przebudowa sieci wodociągowej w Gminie Psary”.

Zgoda na dysponowanie nieruchomością nie jest tożsama ze zgodą zarządcy terenu, od którego należy uzyskać stosowne zezwolenia.

STAROSTA BĘDZIŃSKI

Arkadiusz Watoła

Starostwo Powiatowe
ul. Jana Ścieszewskiego 6
42 – 500 Będzin
tel. + 48 032 368 07 00
fax. + 48 032 267 79 33

Urzymują:

1. Adresat
2. aa.

Sporządziła: Magdalena Kidała



Polska Spółka Gazownictwa sp. z o.o.
Oddział w Zabrze
ul. Szczęść Boże 11, 41-800 Zabrze
tel. 32 398 50 00, faks 32 271 78 01

Gazownia w Będzinie
ul. Sielecka 85a, 42-500 Będzin
tel. (32) 267 73 64, fax. 32-761-46-60
rg.bedzin@zabrzepsgaz.pl

„Alfa” Bożena Habrajska
ul. Al. Kołłątaja
42-500 Będzin

Wasz znak:

Nasz znak: W101/2192/160042393/17

Będzin dn. 29.12.2017r.

Dot.: Uzgodnienia przebiegu zadania projektowego „Budowa kanalizacji sanitarnej ciśnieniowej i przebudowa sieci wodociągowej w Gminie Psary”, rejon inwestycji: Strzyżowice, Psary.

W odpowiedzi na Państwa pismo w sprawie jak wyżej informujemy, iż w przedstawionym zakresie opracowania naniesiono kolorem zielonym i pomarańczowym orientacyjnie przebieg istniejącej sieci gazowej:

- **średniego ciśnienia (stal, PE)**, oraz projektowany gazociąg w ulicy Kasztanowej naniesiono kolorem czerwonym.

Projektowany zakres inwestycji, opiniujemy **pozytywnie z uwagami**:

W przypadku nie zachowania odległości normowych, przy skrzyżowaniu z istniejącą siecią gazową, proponujemy zabezpieczyć rurą ochronną projektowaną sieć wodociągową i kanalizacyjną.

Jednocześnie zawiadamiamy, że wszelkie miejsca kolizji gazociągu z projektowaną lokalizacją należy zabezpieczyć zgodnie z:

- Rozporządzeniem Ministra Gospodarki z dnia 26 kwietnia 2013r. – Dz. U. 2013r. poz. 640 w sprawie warunków technicznych, jakim powinny odpowiadać sieci gazowe i ich usytuowanie, załącznik nr 2/tabela 2,
- Polską Normą 91/M – 34 501.

Projekt zabezpieczenia ewentualnych kolizji należy uzgodnić z Oddziałem PSG w Zabrze.

W przypadku prowadzenia robót w pobliżu naszych urządzeń prosimy porozumieć się z **Gazownią w Będzinie**, ul. Sielecka 85a celem ustalenia nadzoru nad w/w robotami.

Nadzór wykonywany jest odpłatnie, na który inwestor powinien przesłać zlecenie z podanymi warunkami płatności, podając datę i znak uzgodnienia.

Przed przystąpieniem do prac należy ręcznie wykonać wykopy kontrolne określające posadowienie sieci gazowej.

Wszelkie roboty ziemne w pobliżu naszych urządzeń należy prowadzić ręcznie. Kosztami naprawy za wyniki uszkodzenia w trakcie realizacji robót zostanie obciążony wykonawca.

Ponadto informujemy, iż lokalizacja j. w. nie koliduje z siecią podwyższonego średniego ciśnienia i wysokiego ciśnienia gazu obsługiwaną przez PSG sp. z o.o.
Oddział w Zabrze Wydział Obsługi Sieci Wysokoprężnej Zabrze ul. Mikulczycka 5.

Powyższe uzgodnienie ważne jest na okres 2 lat od daty wystawienia niniejszego pisma.

Faktura za w/w uzgodnienie zostanie przesłana odrębną pocztą.

Z poważaniem:

Z-CIA KIEROWNIKA
Gazownia w Biedzie

Katarzyna Szymczyk

Pracownik os. Technicznych

Krzysztof Domański

Załącznik :

- 10 egzemplarzy mapy z naniesionym przebiegiem sieci gazowej.



Załącznik do pisma:

z dnia 29.12.2011

znak 1101/2192/160042553/11

LEGENDA:





Pracownik ds. Technicznych

Krzysztof Domański

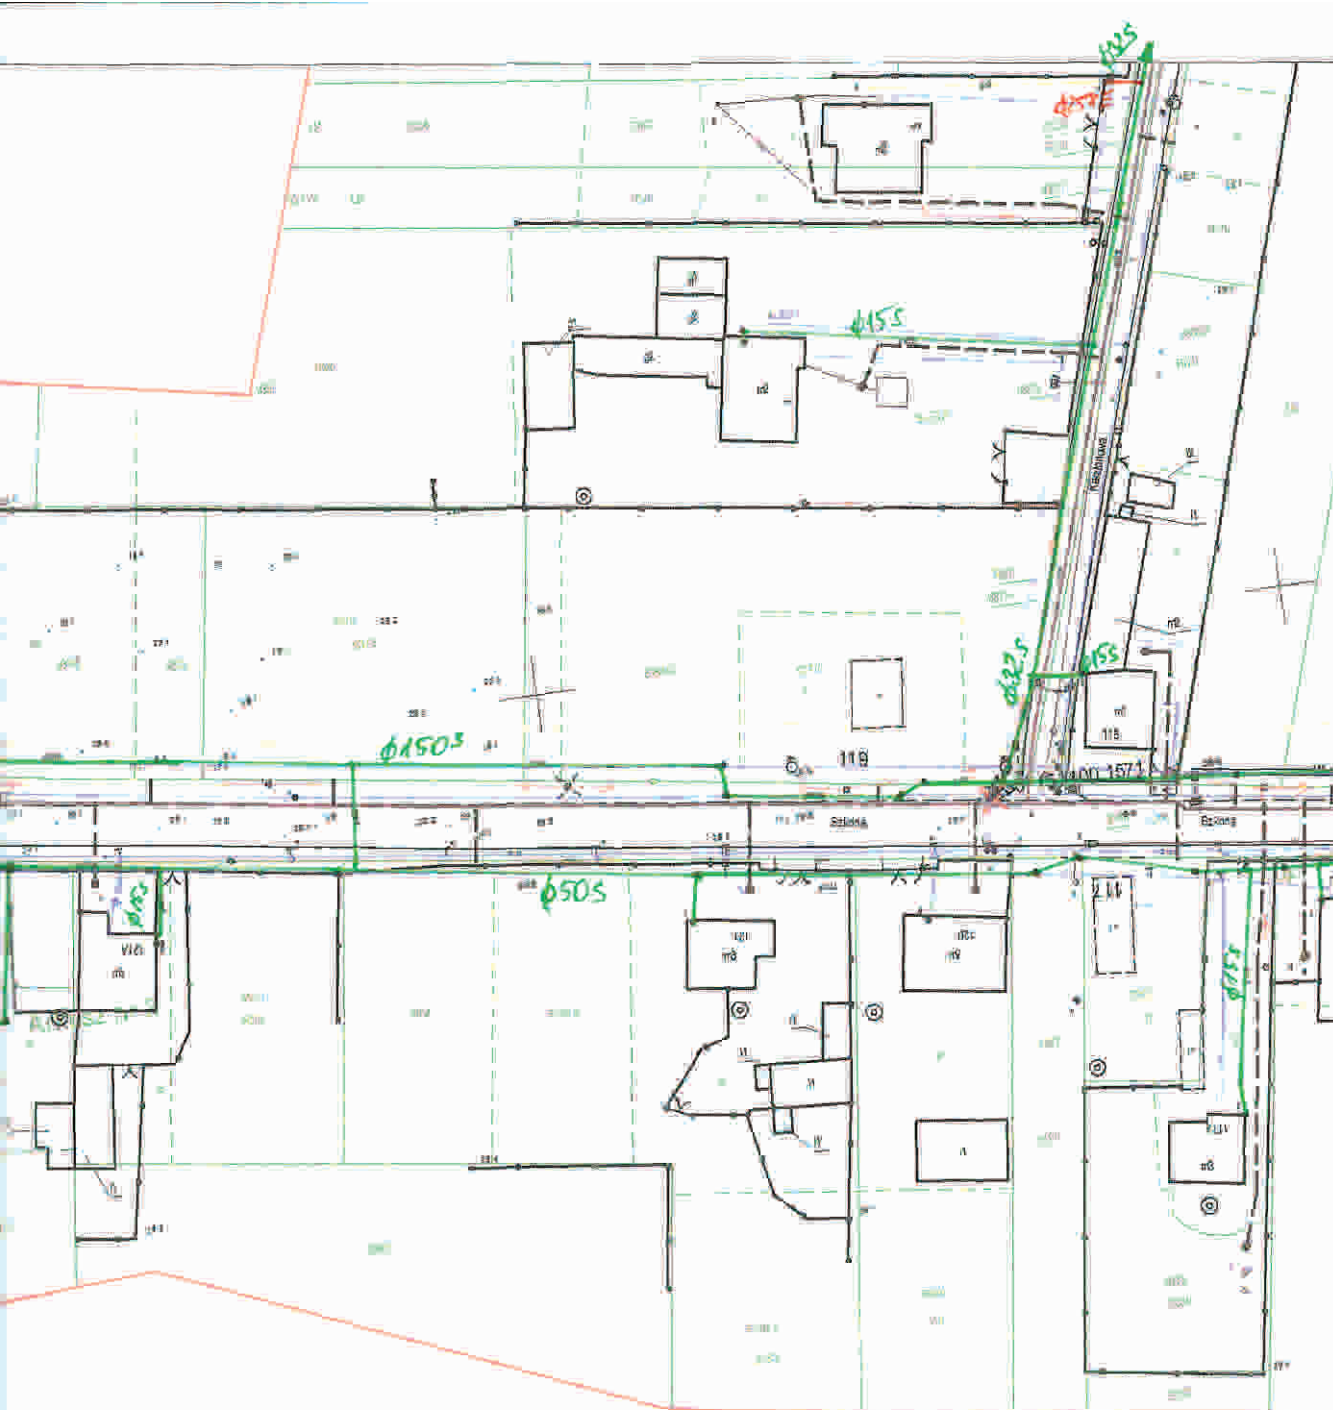

Załącznik do pisma:

z dnia 29.12.2017r.

znak 11101/2492/160042382/17.

LEGENDA:


— gazociąg szp. stal

— gazociąg szp. PE

gazociąg wykonano orientacyjnie.

Pracownik ds. Technicznych


Krzysztof Domański

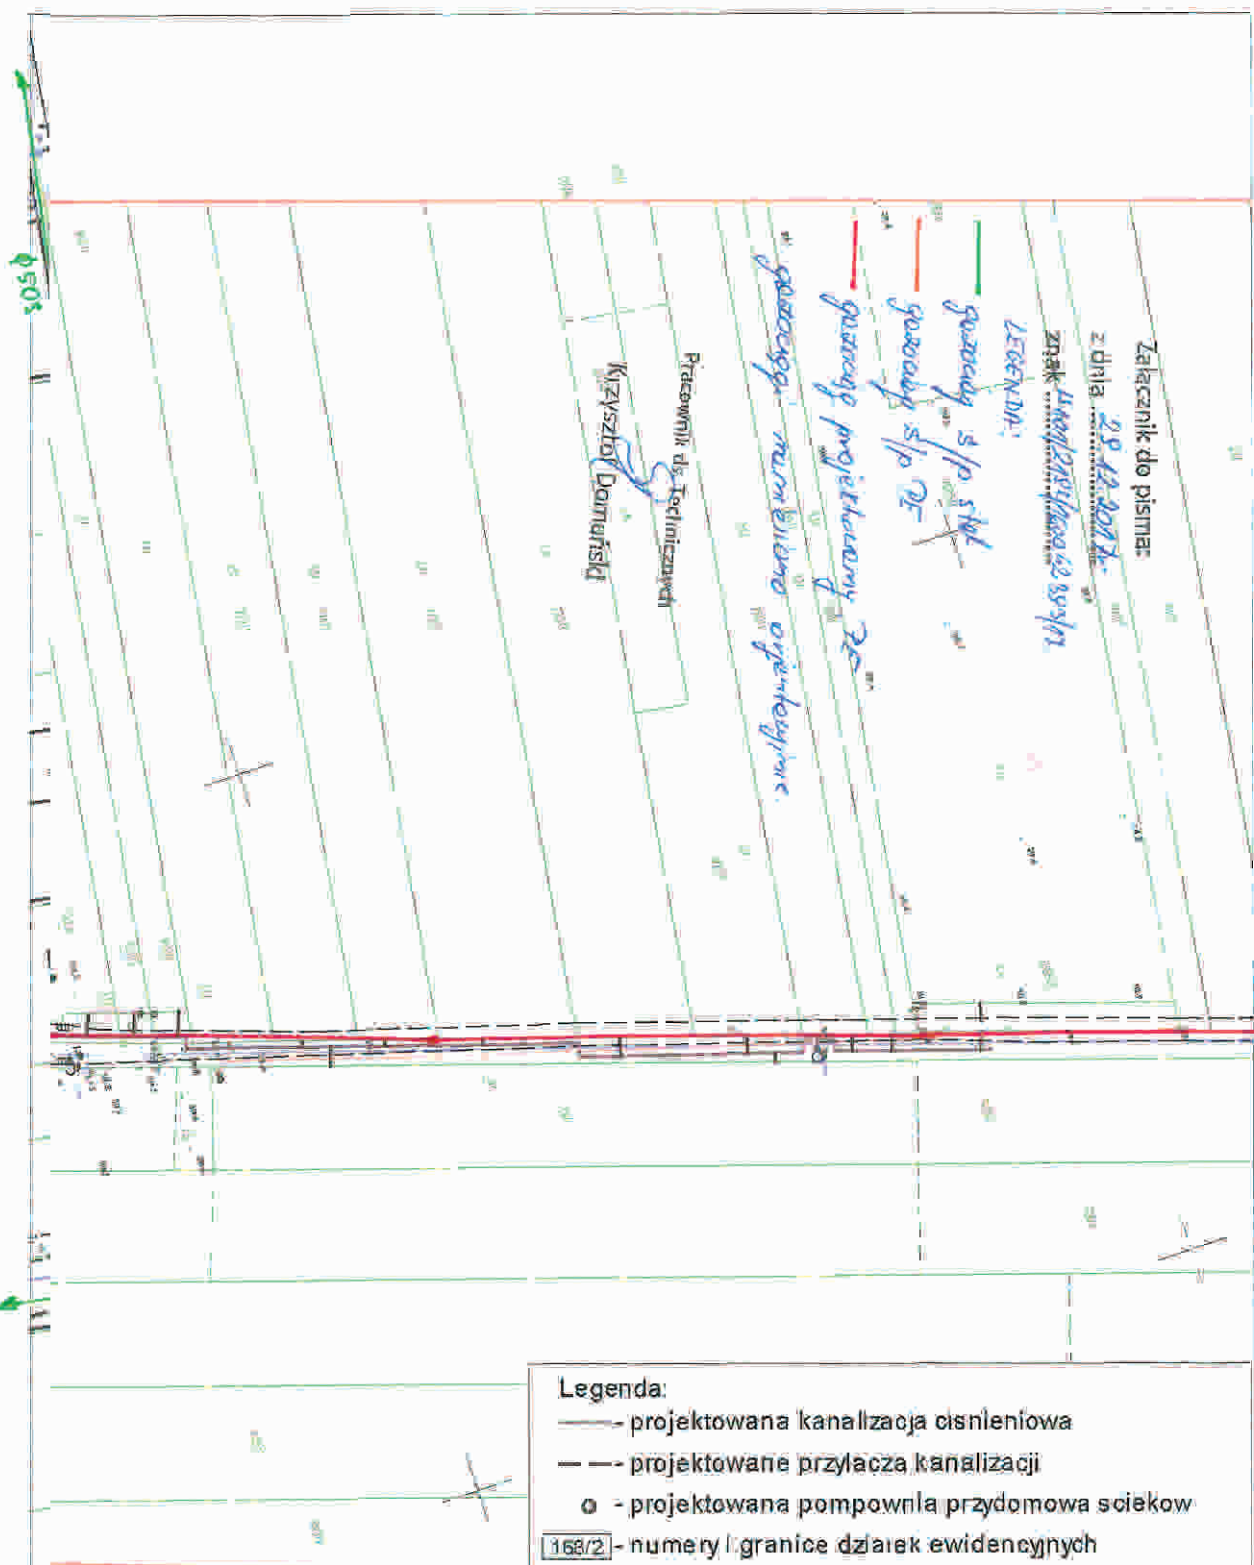

Legenda:

- projektowana kanalizacja ciśnieniowa
- - - projektowane przyłącza kanalizacji
- o - projektowana pompownia przydomowa sciekow
- 168/2 - numery i granice działek ewidencyjnych

Wykonawca:	"ALFA" Bożena Habrajska Al. Kosińskiego 34, 42-500 Będzin			
Temat:	Budowa kanalizacji sanitarnej ciśnieniowej i przebudowa sieci wodociągowej w Gminie Psary			
Branża: Sanitarna	Stadium: Uzgodnienia projektowe	Data: 11.2017	Skala: 1:500	Rys. 3
Inwestor:	Gmina Psary			
Adres:	GMINA PSARY ul. Malinowska 4, 42-512 Psary			
Nazwa rysunku:	Przebieg projektowanej kanalizacji w ul. Kasztanowej w Psarach			

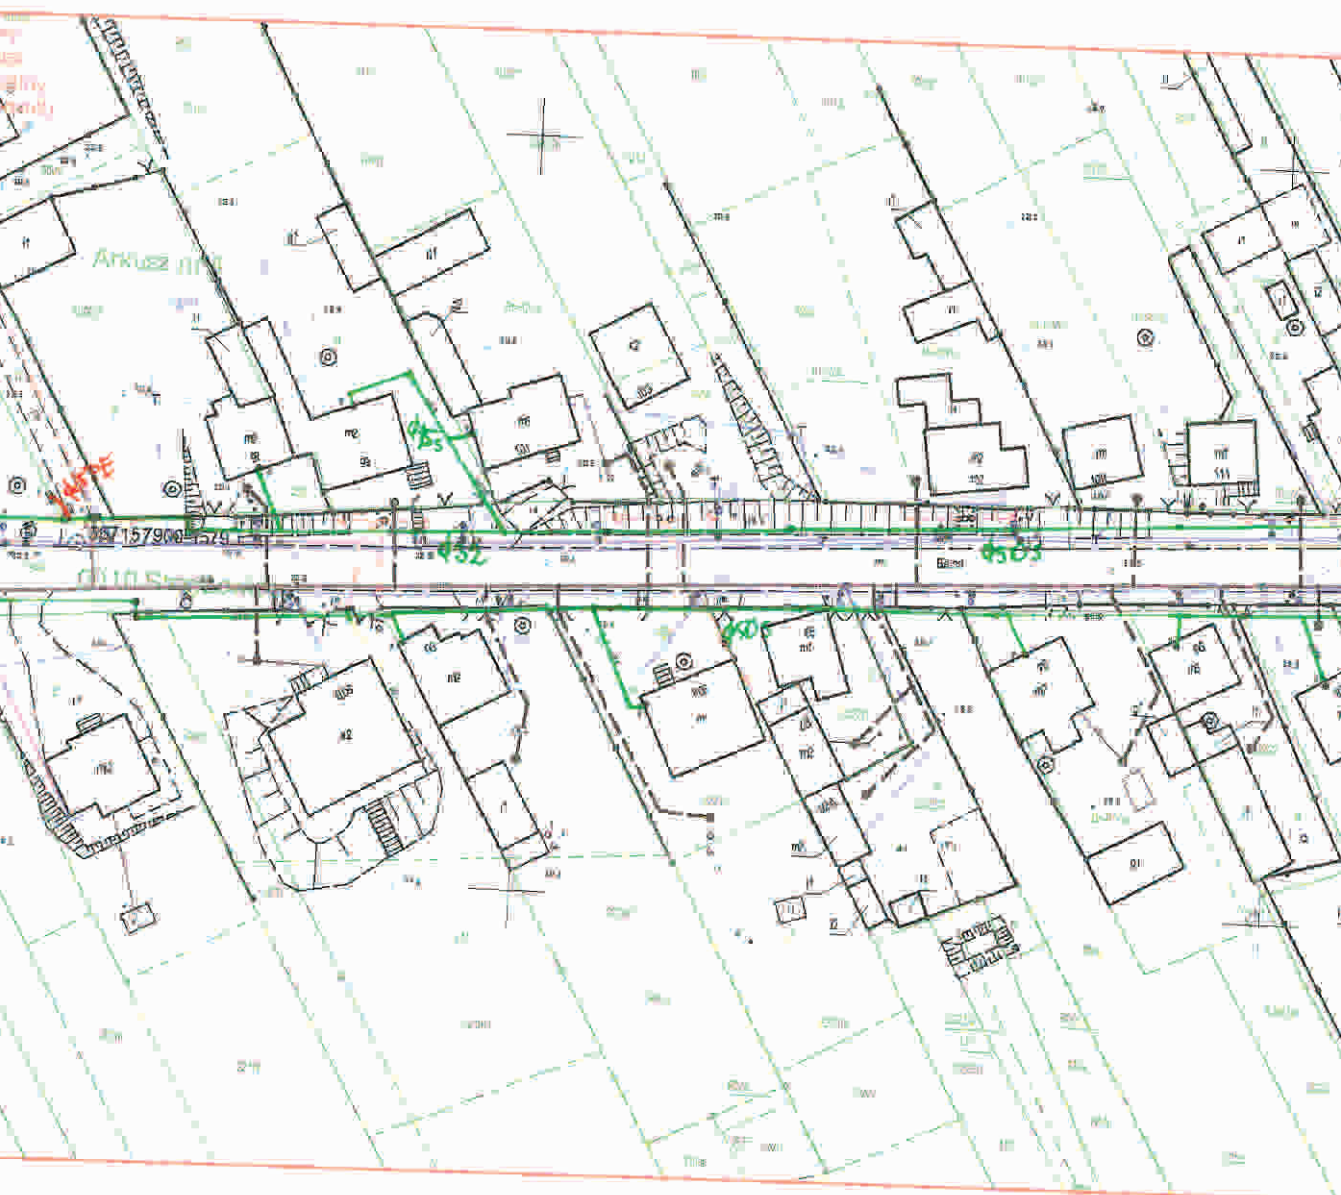

Załącznik do pisma:

z dnia 29.12.2017

znak AM/2017/2182/160042393/17.

LEGENDA:


— gasociąg S/p stal.

— gasociąg S/p PE.

gasociąg namierzono orientacyjnie.

Pracownia Technicznych

Krzysztof Domański

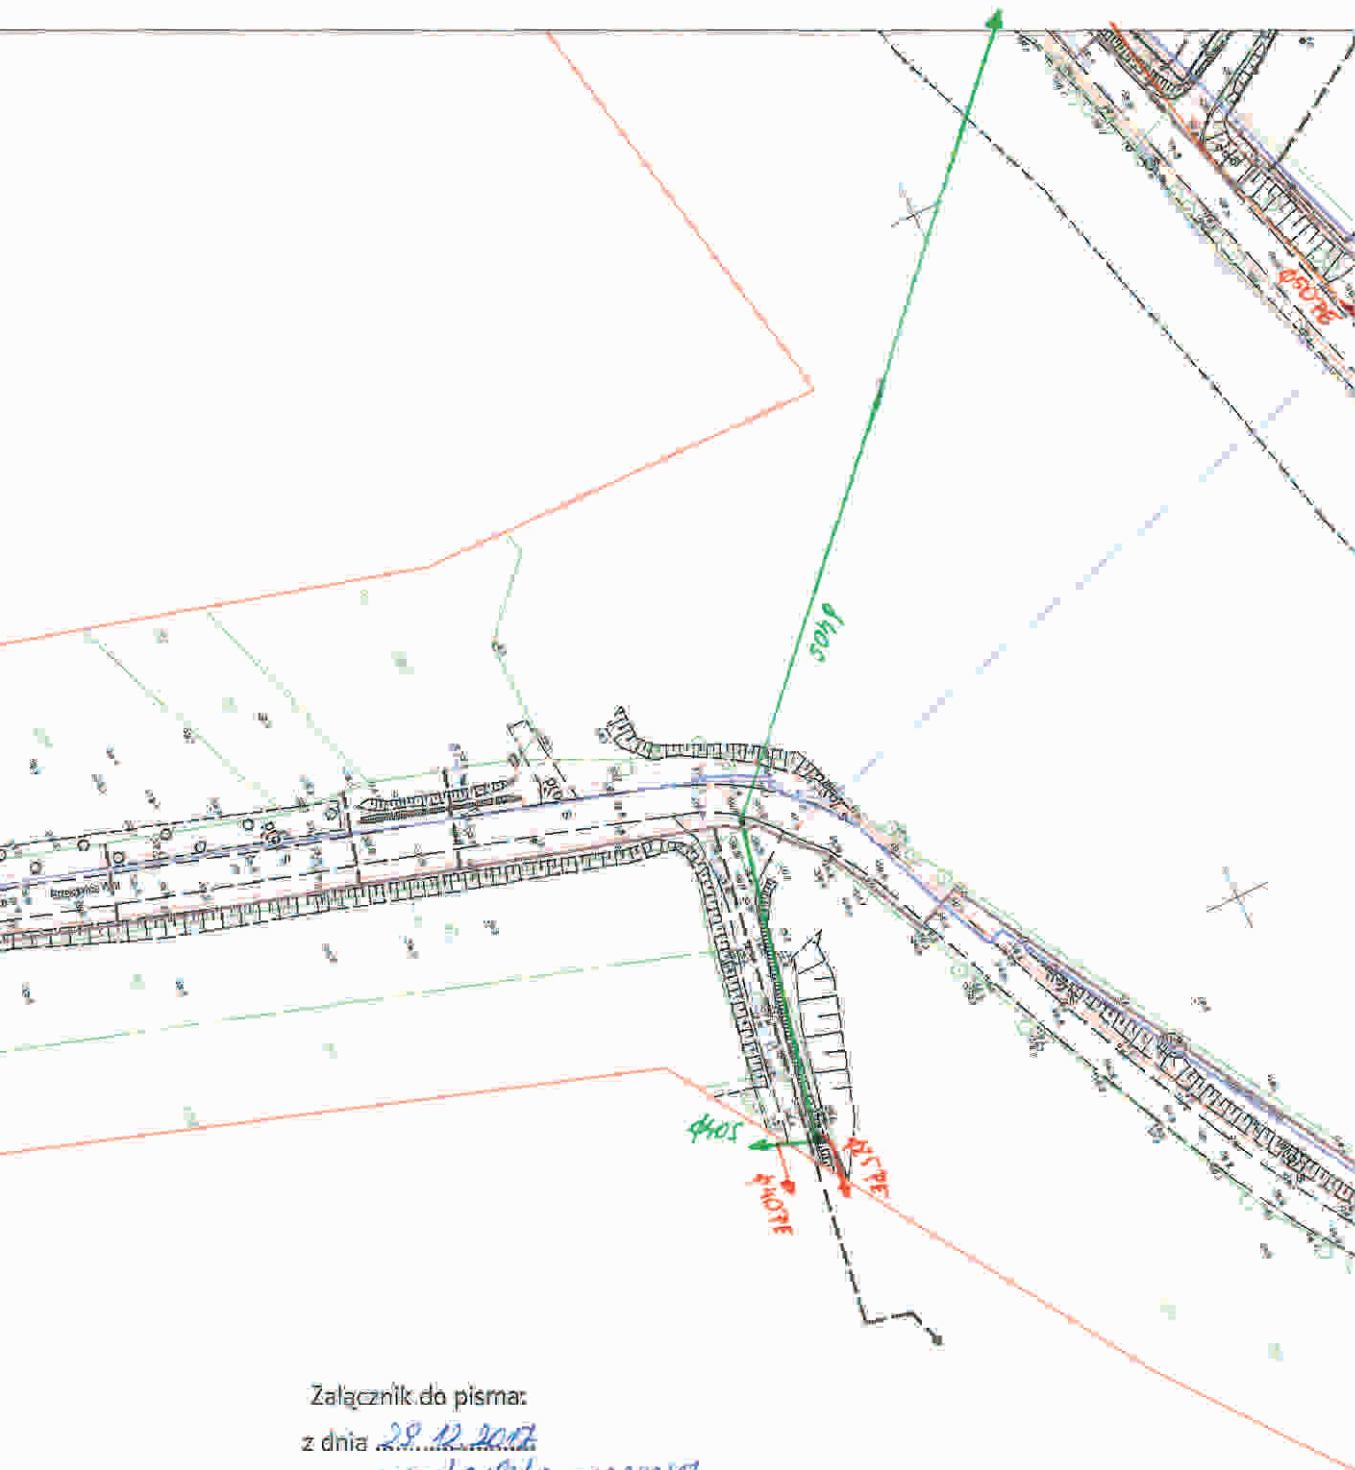

Załącznik do pisma:

z dnia 28.12.2017

znak 15101/2192/160042392/17

LEGENDA:

— wodociąg S/P Stal

— wodociąg S/P PE

— wodociąg namierzona orientacyjnie

Pracownik ds. Technicznych

Krzysztof Domański

Legenda

— - projektowany wodociąg

- - - projektowane przyłącze wodociągowe

o - projektowana studnia wodomierzowa

— - - projektowana kanalizacja ciśnieniowa

- - - projektowane przyłącza kanalizacji

o - projektowana pompownia przydomowa ścieków

188/2 - numery i granice działek ewidencyjnych

Załącznik do pisma:

z dnia 29.12.2017

znak KRA.1/2192/160042.59/12

LEGENDA

— gazociąg s/p stal

— gazociąg s/p PE


Pracownik ds. Technicznych

Krzysztof Domański



Legenda:

- projektowany wodociąg
- projektowane przyłącze wodociągowe
- projektowana studnia wodomierzowa
- projektowana kanalizacja ciśnieniowa
- projektowane przyłącza kanalizacji
- projektowana pompownia przydomowa ścieków
- 168/2 - numery i granice działek ewidencyjnych



Załącznik do pisma:

z dnia 29.12.2017

znak 51/001/2152/160042384/17

LEGENDA:

— gazociąg S/p. stal

— gazociąg S/p. PE

gazociąg niemierzono orientacyjnie

Pracownik ds. Technicznych

Krzysztof Domański

Załącznik do pisma:

z dnia 29.12.2017

znak L1001/2184/160042393/11

LEGENDA:


— gazociąg s/p stal

— gazociąg s/p PE

gazociąg namierzono orientacyjnie

Pracownik ds. Technicznych

Krzysztof Domański

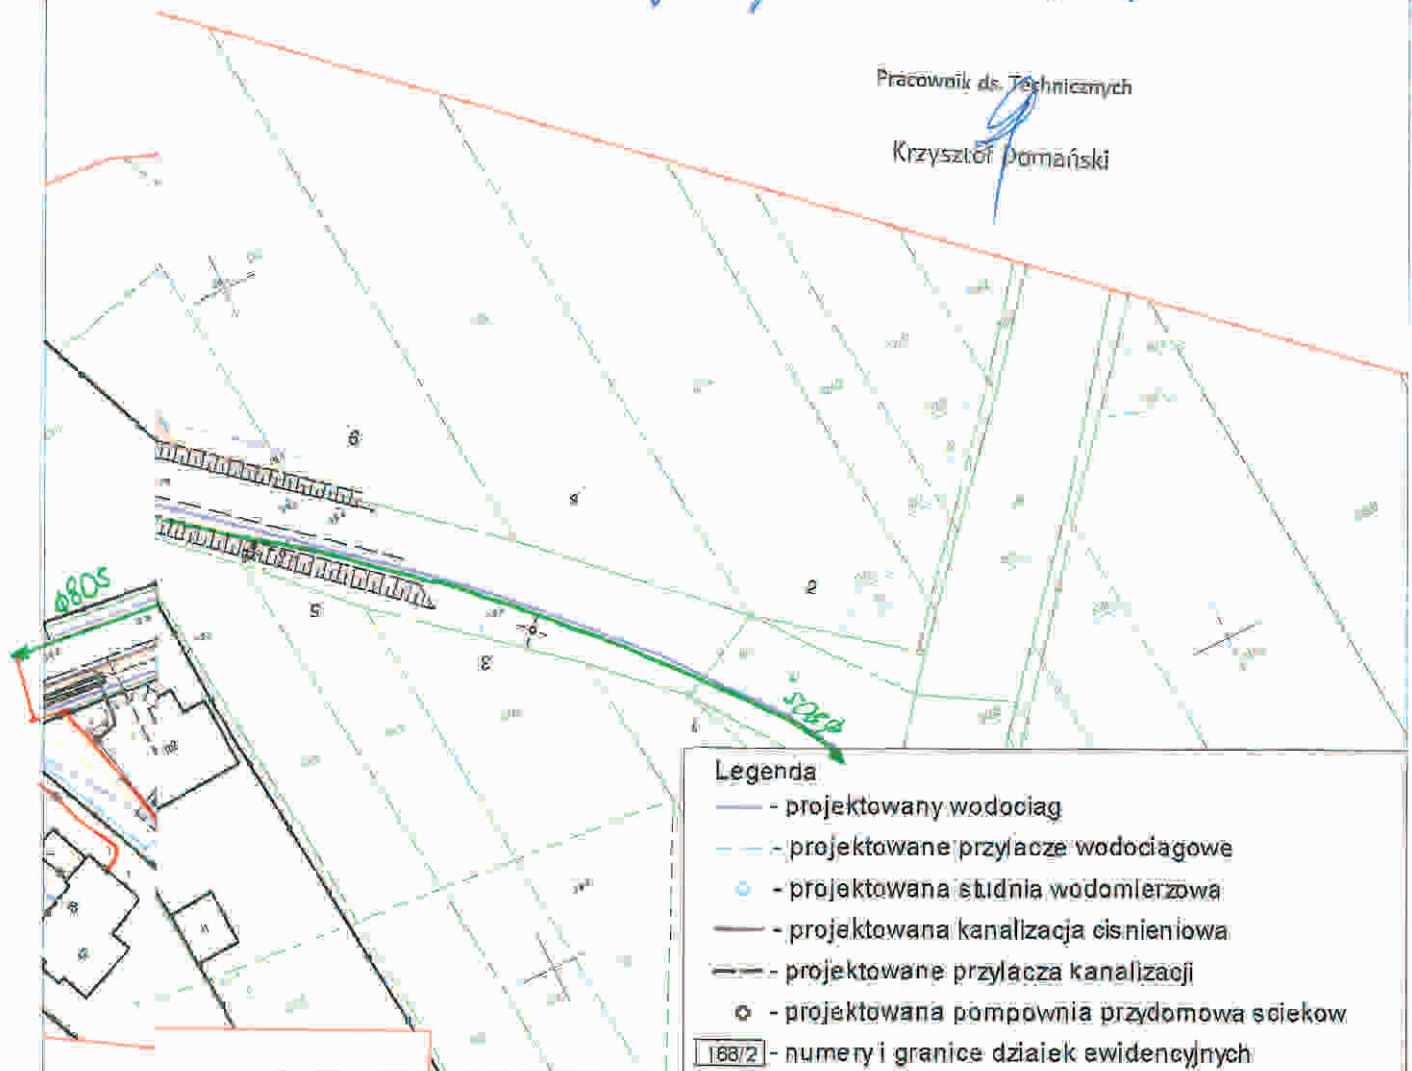

Legenda

— projektowany wodociąg

— projektowane przyłącze wodociągowe

— projektowana studnia wodomierzowa

— projektowana kanalizacja ciśnieniowa

— projektowane przyłącza kanalizacji

— projektowana pompownia przydomowa scieków

188/2 - numery i granice działek ewidencyjnych

Wykonawca:

"ALFA" Bożena Habrajska
Al. Kołłątaja 34, 42-500 Będzin

Temat

Budowa kanalizacji sanitarnej ciśnieniowej i przebudowa sieci wodociągowej w Gminie Psary.

Branża
Sanitarna

Stadium:
Uzgodnienia projektowe

Data:
11.2017

Skala:
1:1000

Rys. 9

Inwestor:

Gmina Psary

Adres:

GMINA PSARY
ul. Malinowska 4, 42-512 Psary

Nazwa rysunku:

Przebieg projektowanej kanalizacji i wodociągu w ul. Kościelnej w Dąbju. cz. 2/2

TAURON Dystrybucja S.A.
Oddział w Będzinie
ul. Małobądzka 141, 42-500 Będzin
Infolinia: +48 32 606 0 616
info@tauron-dystrybucja.pl



1007989822

Będzin, dn. 22.01.2018 r.

Sygnatura: TD/OBD/OMD/2018-01-22/...



ALFA MGR
Bożena Hebrajska
Al. H. Kołłątaja 34
42-500 BĘDZIN

Barcode: 1010096917

Dotyczy: wniosku nr TD/OBD/OMD/UB/DG/109/2018 o naniesienie uzbrojenia terenu w Gmina Psary ul. Graniczna, Szkolna, Kasztanowa, Belna, Brzękowice Wał, Brzękowice Górne, Kościelna, Pocztowa

Odpowiadając na pismo z dnia **16.01.2018** data wpływu do TAURON Dystrybucja S.A. – Oddział w Będzinie **16.01.2018** r informujemy, że na załączonych planach naniesiono orientacyjne przebiegi trasy linii ŚN, kabli ŚN, kabli nN oraz oświetlenia ulicznego wraz z klauzulami informacyjnymi umieszczonymi na odwrocie map, do których należy się bezwzględnie stosować.

Istniejące na wskazanym terenie linie napowietrzne nN należy zinwentaryzować we własnym zakresie.

Wszelkie zbliżenia i skrzyżowania projektowanej inwestycji z urządzeniami TAURON Dystrybucja S.A. należy wykonać zgodnie ogólnie obowiązującymi z przepisami i normami.

Dokładne położenie naniesionych kabli (w miejscach kolizji) należy ustalić za pomocą przekopów kontrolnych, wykonanych ręcznie (bez użycia sprzętu mechanicznego).

W przypadku prac w pobliżu urządzeń TAURON Dystrybucja S.A. należy wystąpić o nadzór nad prowadzonymi robotami do Spółki TAURON Dystrybucja S.A. Oddział w Będzinie, ul. Małobądzkiej 141 w zakresie linii ŚN, nN i oświetlenia drogowego.

Prace prowadzić po wcześniejszym uzgodnieniu terminu i sposobu z Jednostką Terenową Dąbrowa Górnicza osoba do kontaktu – Jerzy Płoszaj, tel. 32 763-21-30.

Ponadto informujemy, że na danym terenie mogą znajdować się urządzenia elektroenergetyczne i teletechniczne niebędące własnością TAURON Dystrybucja S.A. Oddział w Będzinie.

Za wykonane uzgodnienie zostanie wystawiona faktura VAT zgodnie z obowiązującym w TAURON Dystrybucja S.A. cennikiem usług pozataryfowych

Ważność uzgodnienia ustala się na okres dwóch lat, licząc od daty niniejszego pisma.

TAURON Dystrybucja S.A.
Oddział w Będzinie
Wydział Dokumentacji
Starszy specjalista ds. uzgodnień branżowych
Dariusz Gąstała
Dariusz Gąstała

Legenda:

- Linie kablowe WN
 - Linie napowietrzne WN
 - Linie kablowe SN
 - Linie napowietrzne SN
 - Linie kablowe nN
 - Linie napowietrzne nN
 - Linie kablowe oświetleniowe
 - Linie napowietrzne oświetleniowe
 - Linie kablowe teletechniczne
 - Linie napowietrzne teletechniczne
- Przebieg linii naniesiono orientacyjnie.

Uzgodnienie nr

TD10301/0140/V0106/109/2018


Data 22.04.2018

W oznaczonym terenie wskazano istniejące urządzenia podziemnych i nadziemnych linii kablowych i napowietrznych w terenie. Niepotrzebne skreślić plus CN

TAURON Dystrybucja S.A.
Oddział w Rędzinie
Wydział Dokumentacji
Starszy specjalista ds. uzgodnień branżowych
Dariusz Gąstała

Naniesione linie urządzeń energetycznych i teletechnicznych są orientacyjne i nie oznaczają wyrażenia zgody na wykonywanie robót ziemnych. Ze względu na bezpieczeństwo osób i mienia w przypadku kolizji kłóskrzytowań istniejącej sieci elektroenergetycznej, w terminie 14 dni przed przystąpieniem do robót wskazane jest wystąpić do Spółki eksploatującej sieć o odpłatny nadzór branżowy oraz wykonać badania i pomiary kontrolne celem ustalenia ostatecznej trasy kabli. Sieć napowietrzna o/N należy zainwentaryzować we wskazanym zakresie. Uzgodnienie jest ważne 2 lata od daty wystawienia.

Arkusz nr 7

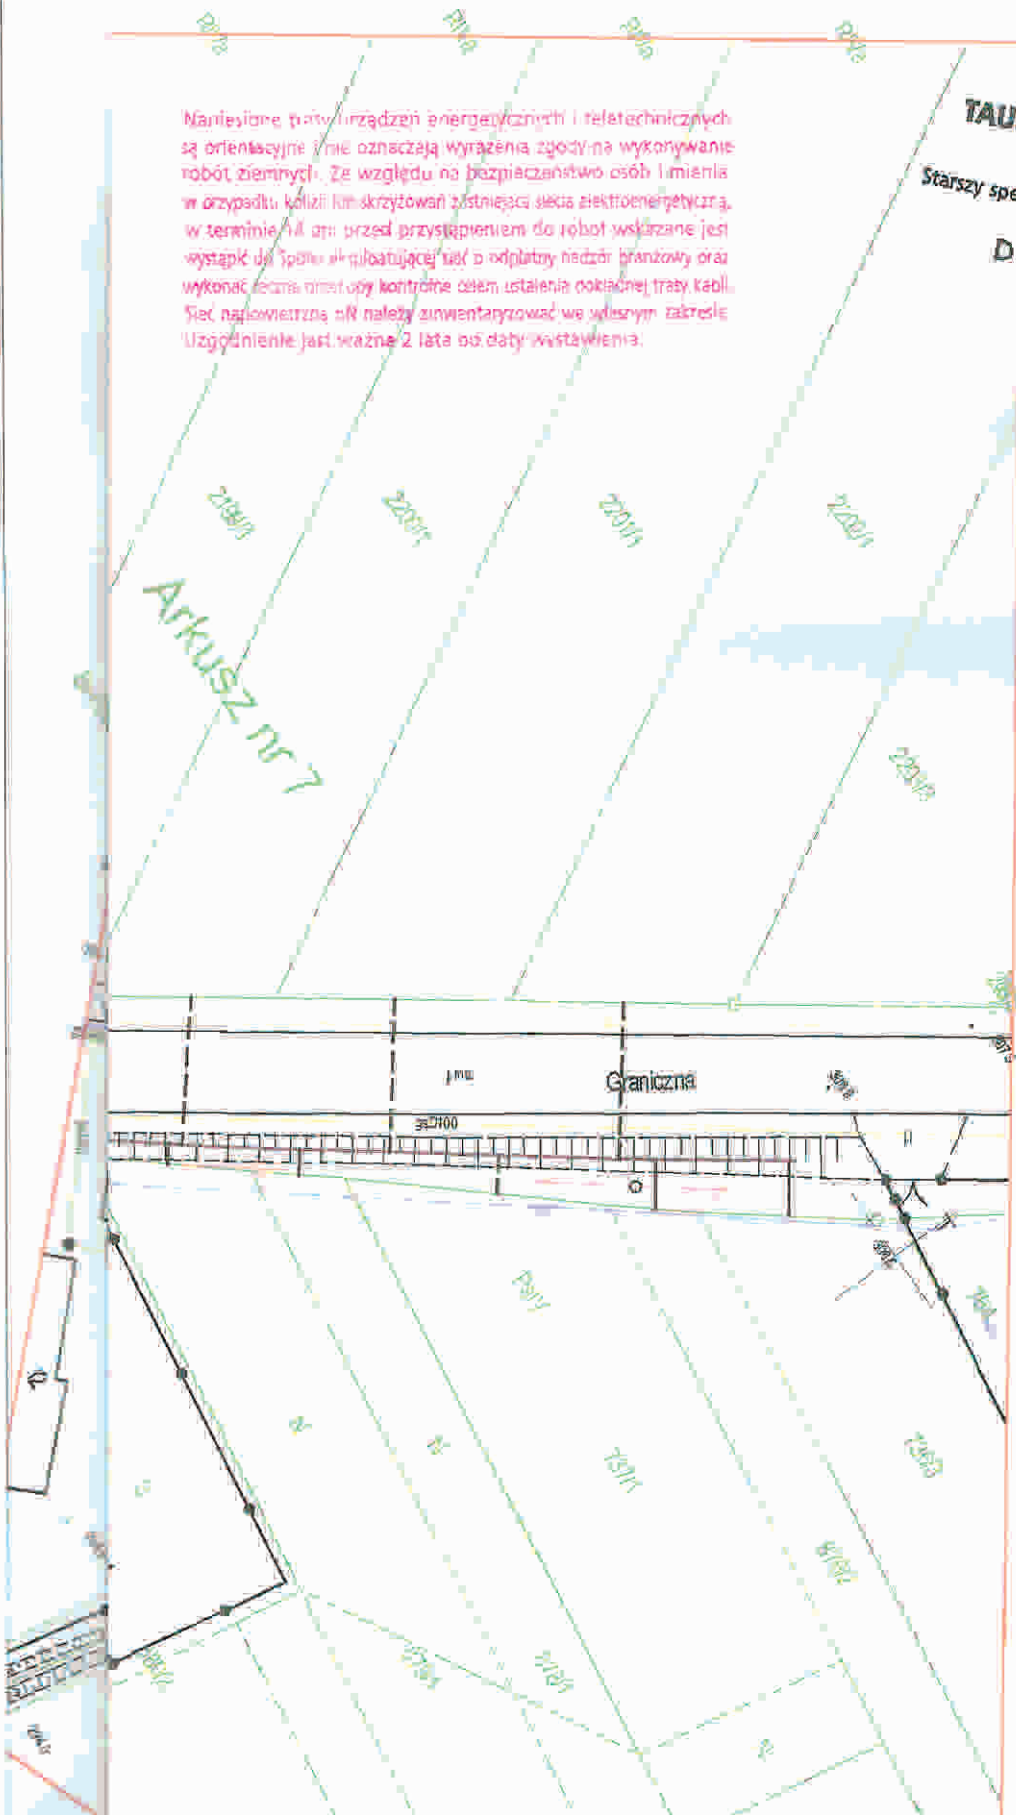

Legenda:

- Linie kablowe WN
- Linie napowietrzne WN
- Linie kablowe SN
- Linie napowietrzne SN
- Linie kablowe nN
- Linie napowietrzne nN
- Linie kablowe oświetleniowe
- Linie napowietrzne oświetleniowe
- Linie kablowe teletechniczne
- Linie napowietrzne teletechniczne

Przebieg linii naniesiono orientacyjnie.

naniesione trasy urządzeń energetycznych i teletechnicznych są orientacyjne i nie oznaczają wyrażenia zgody na wykonanie robót ziemnych. Ze względu na bezpieczeństwo ludzi i zwierząt, w przypadku kolizji lub skrzyżowań z istniejącą siecią energetyczną, w terminie 14 dni przed przystąpieniem do robót, wykonawca jest winien wystąpić do spółki eksploatującej sieć o odpłatny nadzór, brzożowy oraz wykonać ręczne prace kontrolne celów ustalenia dokładnej trasy kabli. Sieć napowietrzna nN należy zintensyfikować we własnym zakresie. Uzgodnienie jest ważne 2 lata od daty wystawienia.

Uzgodnienie nr 1
W oznaczeniu "linie wkreślone przebiegi"
urządzeń energetycznych i teletechnicznych
Oddział w Biedzinie
Linia napowietrzna ma widoczną w terenie.
Podpis: *Ch*

TAURON Dystrybucja S.A.
Oddział w Biedzinie
Wydział Dokumentacji
Starszy specjalista ds. uzgodnień branżowych

Dane Ch
Usz Gastała

0008 Psary

567 157 300; 1573

Szkoła

i.o.
i.o.
i.o.

Legenda:

- Linie kablowe WVN
- Linie napowietrzne WVN
- Linie kablowe SN
- Linie napowietrzne SN
- Linie kablowe MN
- Linie napowietrzne MN
- Linie kablowe oświetleniowe
- Linie napowietrzne oświetleniowe
- Linie kablowe teletechniczne
- Linie napowietrzne teletechniczne
- Przebieg linii nanieśiono orientacyjnie:

Uzgodnienie nr


Data

22.01.2017

W oznaczonym terenie wykreślono przebiegi linii
urządzeń podziemnych i nadziemnych TAURON Dystrybucja S.A.
Oddział w Będzinie

Linie napowietrzne widoczna w terenie
nie należy ich niszczyć

Nanieśione trasy urządzeń energetycznych i teletechnicznych
i orientacyjne linie oznaczają wyrażenie zgody na wykonywanie
robót ziemnych. Ze względu na bezpieczeństwo osób i mienia:
w przypadku kolizji lub przytłoczenia istniejącej sieci elektroenergetycznej
w terminie 14 dni przed rozpoczęciem robót wskazane jest
wystąpić do Spółki eksploatującej sieć o odpłatny nadzór branżowy oraz
wykonanie prac kontrolnych celem ustalenia dokładnej trasy kabli
Sieć napowietrzna należy zidentyfikować we własnym zakresie.
Uzgodnienie jest ważne 2 lata od daty wystawienia.

TAURON Dystrybucja S.A.

Oddział w Będzinie

Wydział Dokumentacji

Starszy specjalista ds. uzgodnień branżowych

Dariusz Gąsala
Dariusz Gąsala

Legenda:

- - - projektowana kanalizacja ciśnieniowa
- - - projektowane przyłącza kanalizacji
- o - projektowana pompownia przydomowa ścieków
- 168/2 - numery i granice działek ewidencyjnych

Wykonawca:	"ALFA" Bożena Habrajska Al. Kollątaja 34, 42-500 Będzin			
Temat:	Budowa kanalizacji sanitarnej ciśnieniowej i przebudowa sieci wodociągowej w Gminie Psary			
Branża: Sanitarna	Stadium: Uzgodnienia projektowe	Data: 11.2017	Skala: 1:500	Rys. 3
Inwestor:	Gmina Psary			
Adres:	GMINA PSARY ul. Malinowicka 4, 42-512 Psary			
Nazwa rysunku:	Przebieg projektowanej kanalizacji w ul. Kasztanowej w Psarach.			



TAURON Dystrybucja S.A.

Oddział w Będzinie
Wydział Dokumentacji

m3 Starszy specjalista ds. uzgodnień branżowych

Dariusz Gąstała
Dariusz Gąstała

Legenda:


Linie kablowe WN
Linie napowietrzne WN
Linie kablowe SN
Linie napowietrzne SN
Linie kablowe NN
Linie napowietrzne NN
Linie kablowe oświetleniowe
Linie napowietrzne oświetleniowe
Linie kablowe teletechniczne
Linie napowietrzne teletechniczne
Przebieg linii naniesione orientacyjnie

Uzgodnienie nr 7010301061XUB1061009/2017
Data 22. 01. 2018
W oznaczonym terenie widoczny przebieg linii urządzeń podziemnych własności TAURON Dystrybucja S.A. Oddział w Będzinie.
Linia napowietrzna widoczna w terenie.
niepotrzebne skreślić podpis *ca*

Legenda:

- - projektowana kanalizacja ciśnieniowa
- - projektowane przyłącza kanalizacji
- o - projektowana pompownia przydomowa ścieków
- 168/2 - numery i granice działek ewidencyjnych

Wykonawca:	"ALFA" Bożena Habrajska Al. Kołłątaja 34, 42-500 Będzin			
Temat:	Budowa kanalizacji sanitarnej ciśnieniowej i przebudowa sieci wodociągowej w Gminie Psary			
Branża Sanitarna	Stadium: Uzgodnienia projektowe	Data: 11.2017	Skala: 1:500	Rys. 4
Inwestor:	Gmina Psary			
Adres:	GMINA PSARY ul. Malinowicka 4, 42-512 Psary			
Nazwa rysunku	Przebieg projektowanej kanalizacji w ul. Beina w Strzyżowicach			

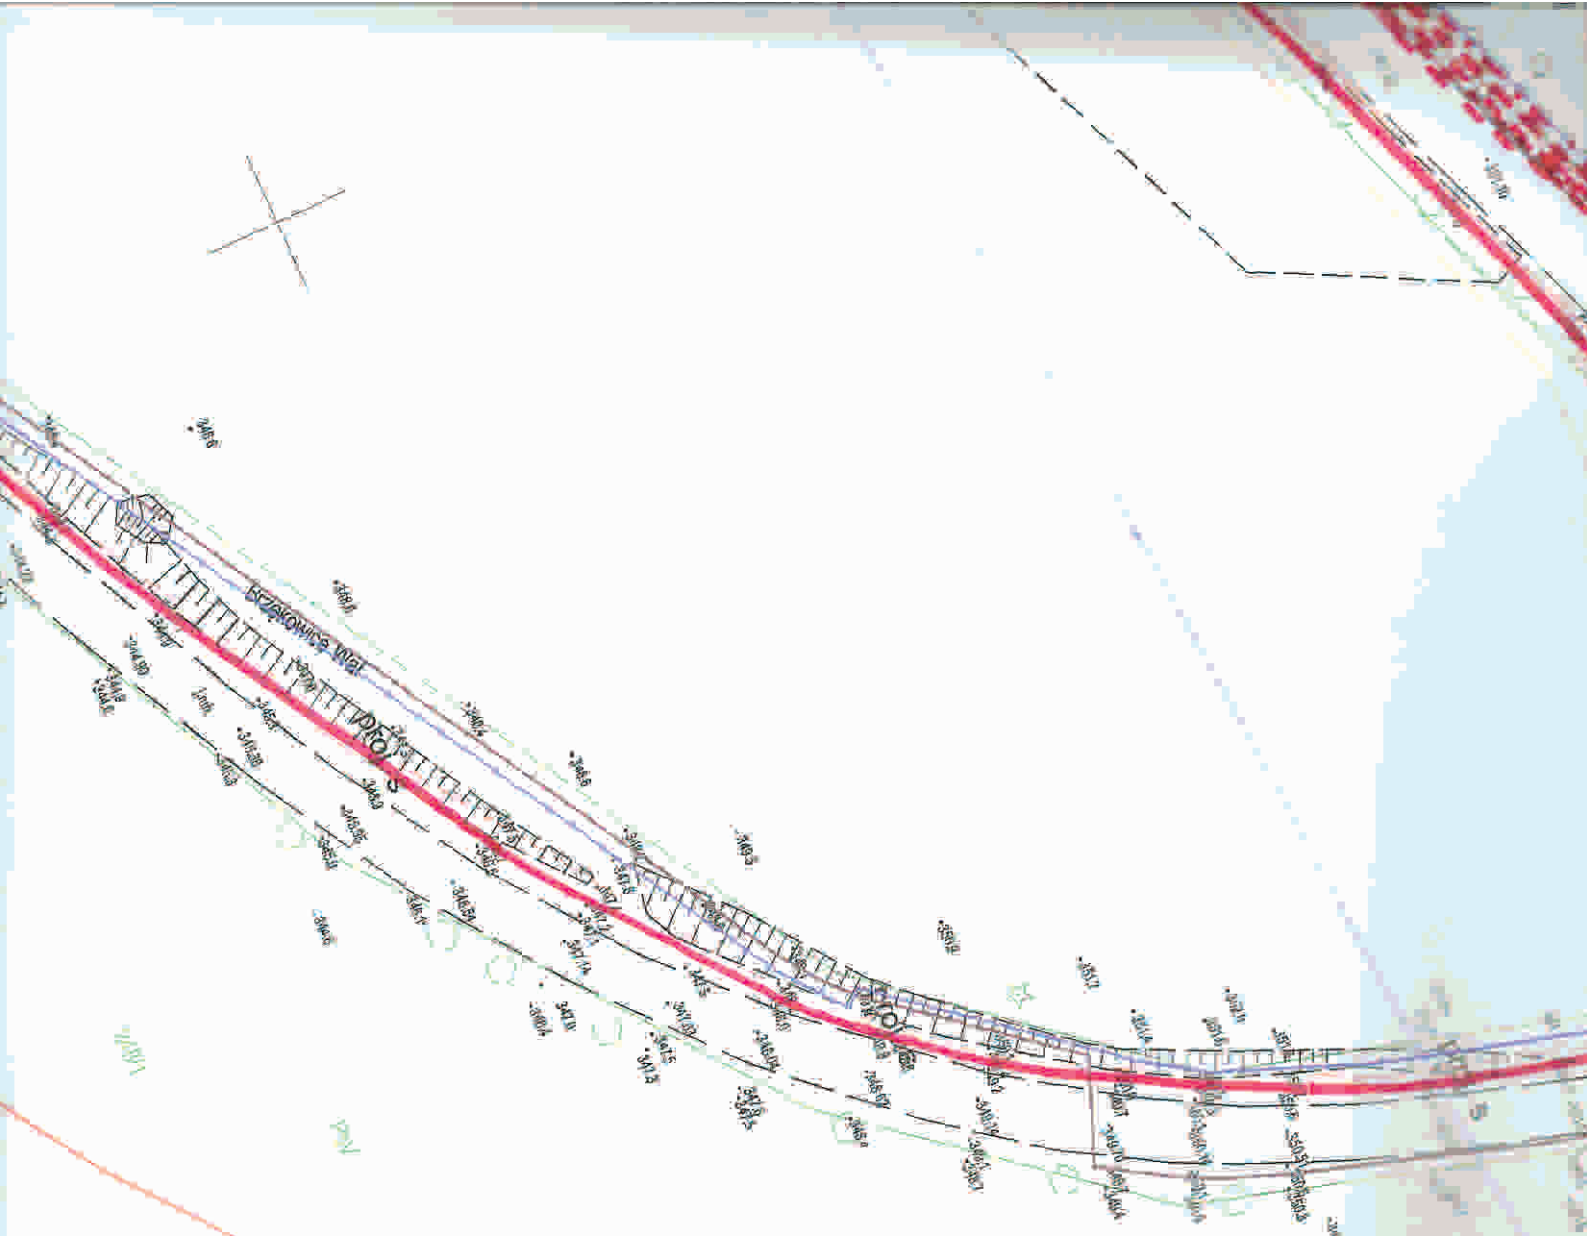

Naniesione trasy urządzeń energetycznych i teletechnicznych są orientacyjne i nie oznaczają wyrażenia zgody na wykonywanie robót ziemnych. Ze względu na bezpieczeństwo osób i mienia, w przypadku kolizji lub dotknięcia z istniejącą siecią elektroenergetyczną w terminie 14 dni przed przystąpieniem do robót wskazane jest wystąpić do spółki eksploatującej sieć o odpłatny nadzór branżowy oraz wykonać ręczne przekopy kontrolne celem ustalenia dokładnej trasy kabli. Sieć napowietrzną NN należy zinventaryzować we własnym zakresie. Uzgodnienie jest ważne 2 lata od daty wystawienia.

- Legenda:**
- Linie kablowe WN
 - Linie napowietrzne WN
 - Linie kablowe SN
 - Linie napowietrzne SN
 - Linie kablowe nN
 - Linie napowietrzne nN
 - Linie kablowe oświetleniowe
 - Linie napowietrzne oświetleniowe
 - Linie kablowe teletechniczne
 - Linie napowietrzne teletechniczne
 - Przebieg linii naniesiono orientacyjnie

Uzgodnienie nr TA10301/0101/03/06/109/49
 Data 22.07.2018
 W oznaczonym terenie wskazano przebiegi urządzeń podziemnych własności TAURON Dystrybucja S.A. Oddział w Będzinie.
 Linia napowietrzna widoczna w terenie.
 Niepotrzebne skreślić podpis Cyf

TAURON Dystrybucja S.A.
 Oddział w Będzinie
 Wydział Dokumentacji
 Starszy specjalista ds. uzgodnień branżowych
Cyf D.G.
Dariusz Gąstała

Wydawca	
Temat	
Brans	
Dotyczy	
Inwestor	
Adres	
Opis rysunku	


Uzgodnienie nr TOD.301/QM.01/UC.061/109/2018
 Data 22.04.2018
 W oznaczonym terenie określono przebieg ~~linii~~
 urządzeń podziemnych własności TAURON Dystrybucja S.A.
 Oddział w Będzinie
 Linia napowietrzna widoczna w terenie
 * niepotrzebne skreślić podpis cm

Naniesione trasy urządzeń energetycznych i teletechnicznych są orientacyjne. Linie oznaczają wyrażenia "pody" na wykonywanie robót ziemnych. Ze względu na bezpieczeństwo uszczelnienia, w przypadku kolizji lub skrzyżowań z istniejącą siecią elektroenergetyczną, w terminie 14 dni przed przystąpieniem do robót, wskazane jest wystąpić do Spółki eksploatującej sieć o odpięcie nadzoru oraz wykonać, łącznie przekopy kontrolne celem ustalenia dokładnej trasy kabli. Sieć napowietrzna nN należy zidentyfikować we własnym zakresie. Uzgodnienie jest ważne 2 lata od daty wystawienia.

Legenda

	Linie kablowe WZ
	Linie napowietrzne WZ
	Linie kablowe SN
	Linie napowietrzne SN
	Linie kablowe nN
	Linie napowietrzne nN
	Linie kablowe oświetleniowe
	Linie napowietrzne oświetleniowe
	Linie kablowe teletechniczne
	Linie napowietrzne teletechniczne
Przebieg linii naniesiono orientacyjnie	

TAURON Dystrybucja S.A.
 Oddział w Będzinie
 Wydział Dokumentacji
 Starszy specjalista ds. uzgodnień branżowych
Dariusz Gąsala
Dariusz Gąsala

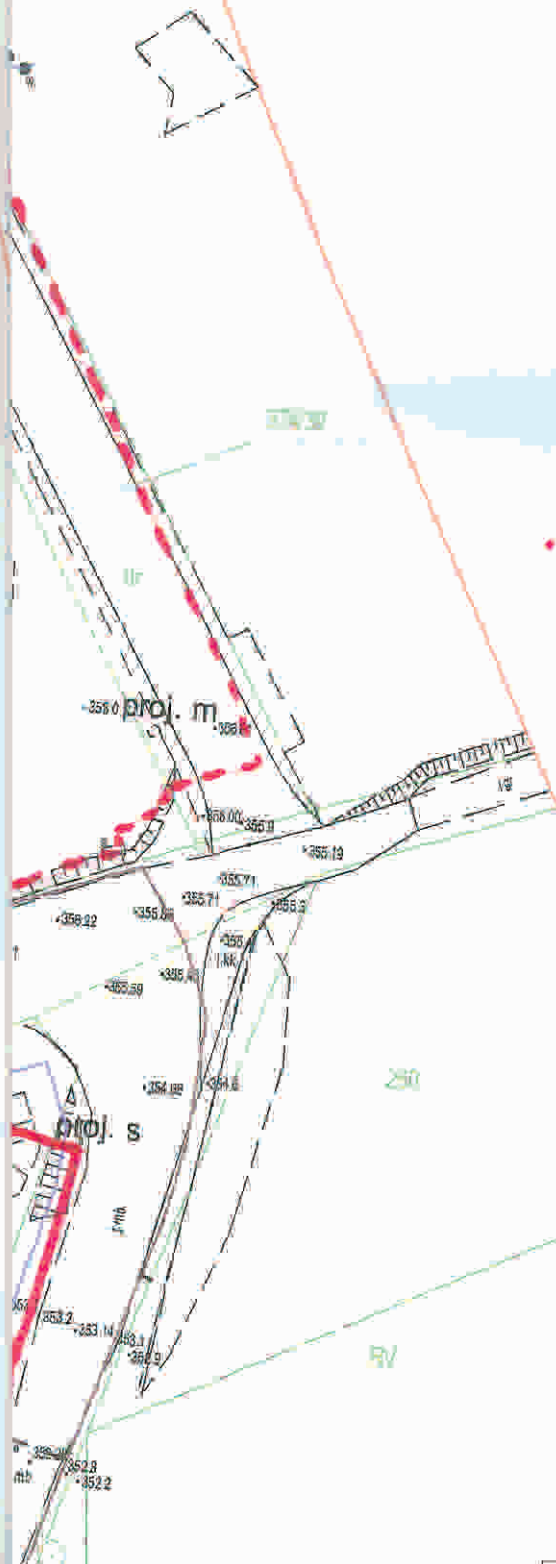

02. 04. 2018

[illegible]

TAURON Dystrybucja S.A.
Oddział w Będzinie
Wydział Dokumentacji
Starszy specjalista ds. uzgodnień branżowych
Darek
Dariusz Gaśtala



Uzgodnienie: **TAU 013D/0M12/013126/109/242**
22.01.2018

Data: **22.01.2018**
 W oznaczonym terenie: **wzruszono przebieg**
 urządzeń podziemnych własności TAURON Dystrybucja S.A.
 Oddział w Będzinie
 Linia napowietrzna: **widoczna w terenie**
 * niepotrzebne skreślić podpis **Ch**



Legenda:



- Linie kablowe WN
- Linie napowietrzne WN
- Linie kablowe SN
- Linie napowietrzne SN
- Linie kablowe NN
- Linie napowietrzne NN
- Linie kablowe oświetleniowe
- Linie napowietrzne oświetleniowe
- Linie kablowe teletechniczne
- Linie napowietrzne teletechniczne
- Przebieg linii naniesiony orientacyjnie.

TAURON Dystrybucja S.A.
 Oddział w Będzinie
 Wydział Dokumentacji
 Starszy specjalista ds. uzgodnień branżowych
Dariusz Gąstała

Legenda:

- projektowany wodociąg
- projektowane przyłącze wodociągowe
- projektowana studnia wodomierzowa
- projektowana kanalizacja ciśnieniowa
- projektowane przyłącza kanalizacji
- projektowana pompownia przydomowa ścieków
- 168/2 - numery i granice działek ewidencyjnych

Wykonawca:	"ALFA" Bożena Habrajska Al. Kollataja 34, 42-500 Będzin			
Temat:	Budowa kanalizacji sanitarnej ciśnieniowej i przebudowa sieci wodociągowej w Gminie Psary			
Branża Sanitarna	Stadium: Uzgodnienia projektowe	Data: 11.2017	Skala: 1:500	Rys. 9
Inwestor:	Gmina Psary			
Adres:	GMINA PSARY ul. Malinowicka 4, 42-512 Psary			
Nazwa rysunku:	Przebieg projektowanej kanalizacji i wodociągu w ul. Kościelnej w Dąblu, cz. 2/2.			

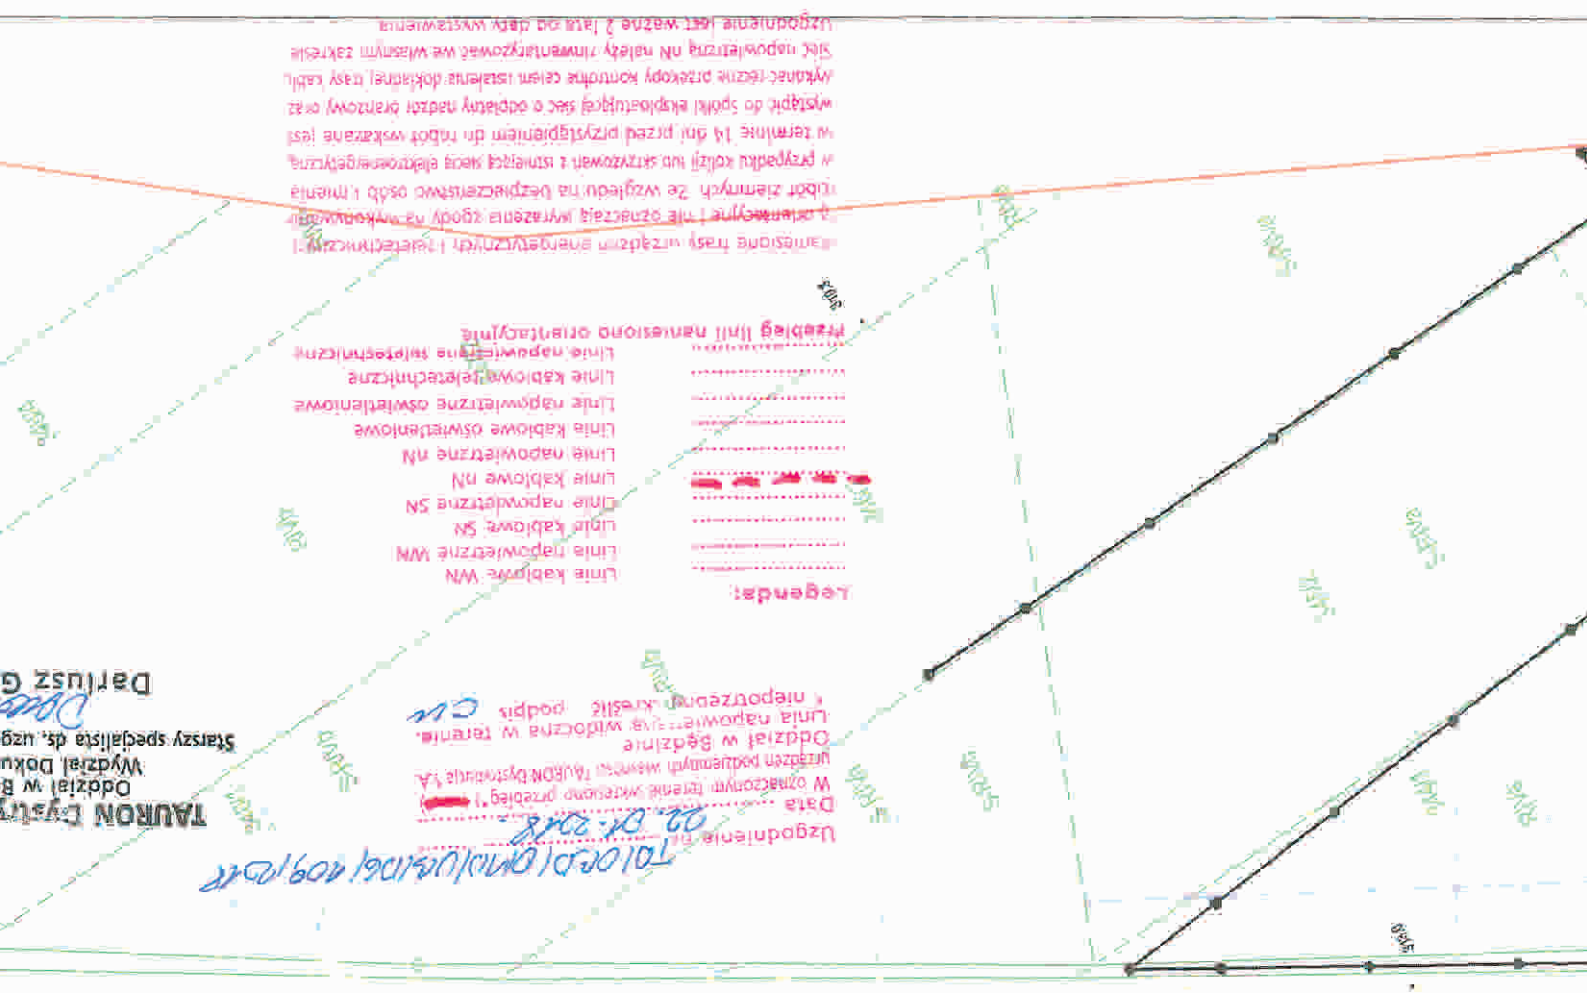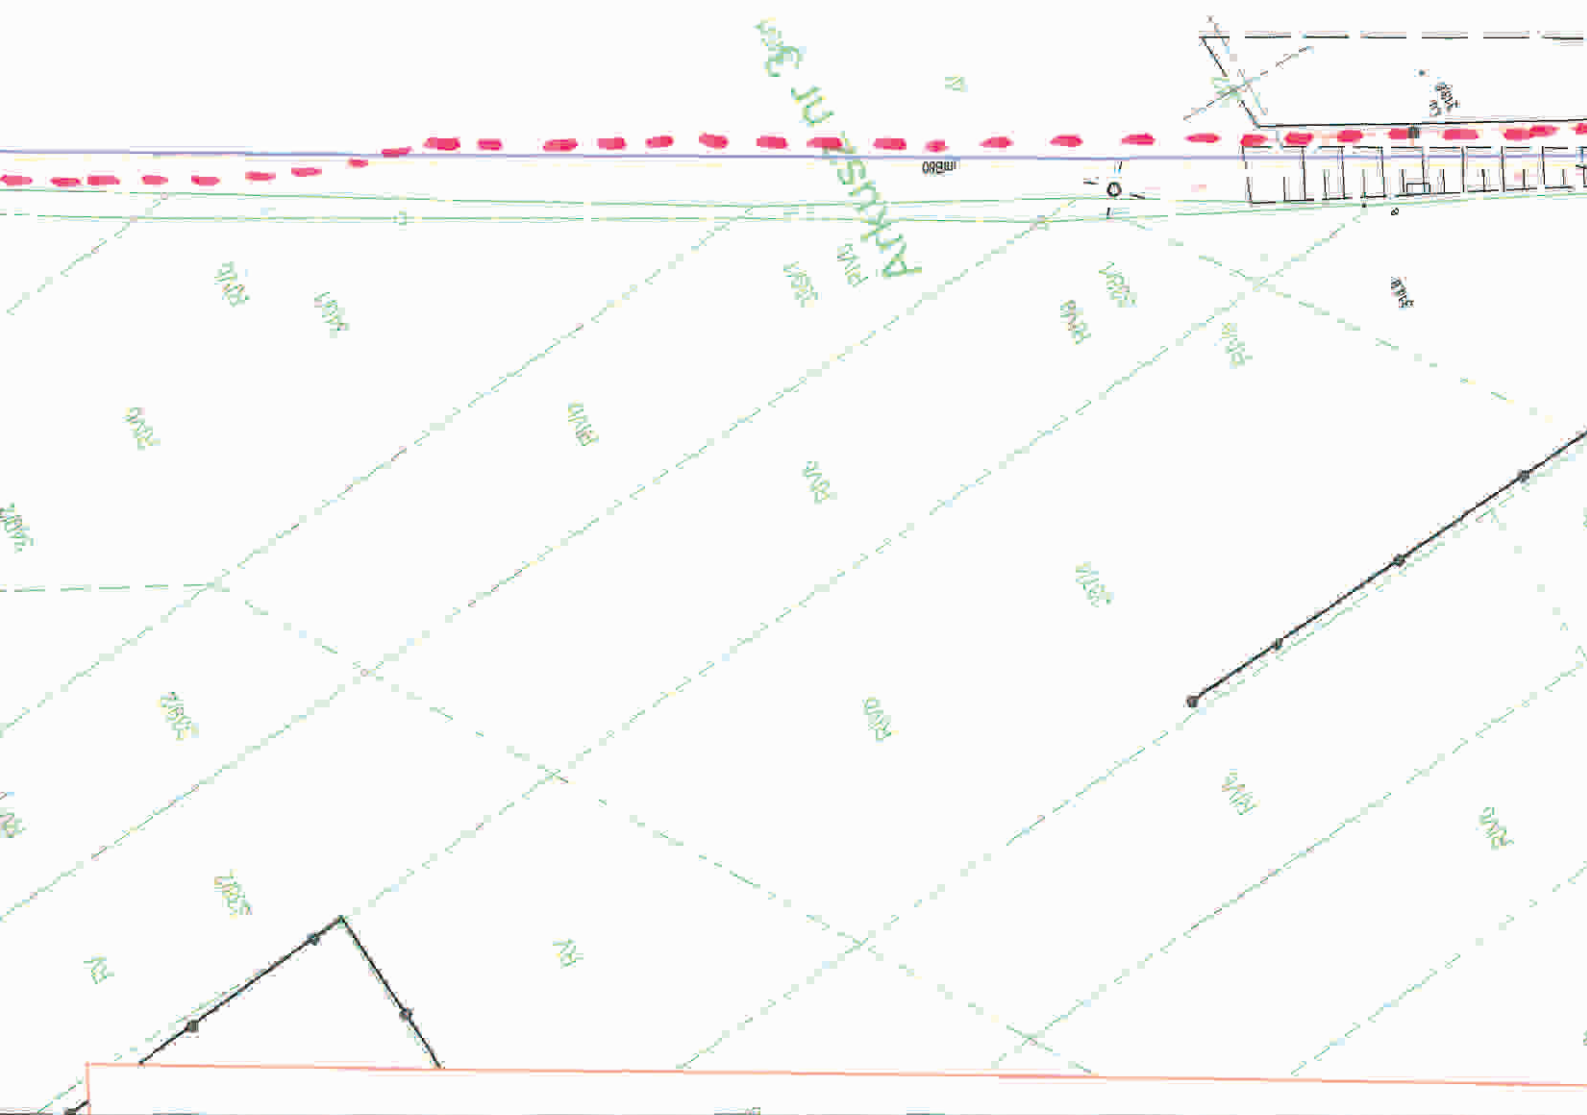



**ZAKŁAD
GOSPODARKI
KOMUNALNEJ
W PSARACH**

Dąbie, ul. Dolna 1, 42-504 Będzin
tel. 32 360 16 70, zgk@psary.pl
www.zgk.psary.pl

I.dz. 70330/UB/ 03 /2018

Dąbie dn. 12 stycznia 2018 r.

**ALFA Bożena Habrajska
42-500 Będzin
Al. Kollataja 34**

Dotyczy: Uzgodnienia branżowego dla zadania projektowego p.n.: „Budowa kanalizacji sanitarnej ciśnieniowej i przebudowa sieci wodociągowej w Gminie Psary”.

Odpowiadając na pismo z dnia 14.12.2017r. Zakład Gospodarki Komunalnej w Psarach pozytywnie uzgadnia zadanie projektowe p.n.: „Budowa kanalizacji sanitarnej ciśnieniowej i przebudowa sieci wodociągowej w Gminie Psary” z następującymi uwagami:

1. Planowana inwestycja powinna uwzględniać zapisy z Warunków technicznych wykonania i odbioru sieci wodociągowych, podane w Zeszycie nr 3, poz. 5.5.11 wydanym przez COBRTI INSTAL_WTWiO stanowiące, że: „Skrzyżowania przewodów wodociągowych z innymi uzbrojeniami podziemnymi nie powinno naruszać bezpieczeństwa posadowienia tych uzbrojeń”.
2. Minimalne odległości (w świetle) dla przewodów wodociągowych od sieci gazowych powinny wynosić nie mniej niż 1,50 m

Załączniki:


10 szt. map z uzgodnieniem trasy dla w/w zadania projektowego.


KIEROWNIK
Działu Utrzymania Sieci

Inż. Mirosław Wilczyński


DYREKTOR


mgr inż. Łukasz Siwczyk

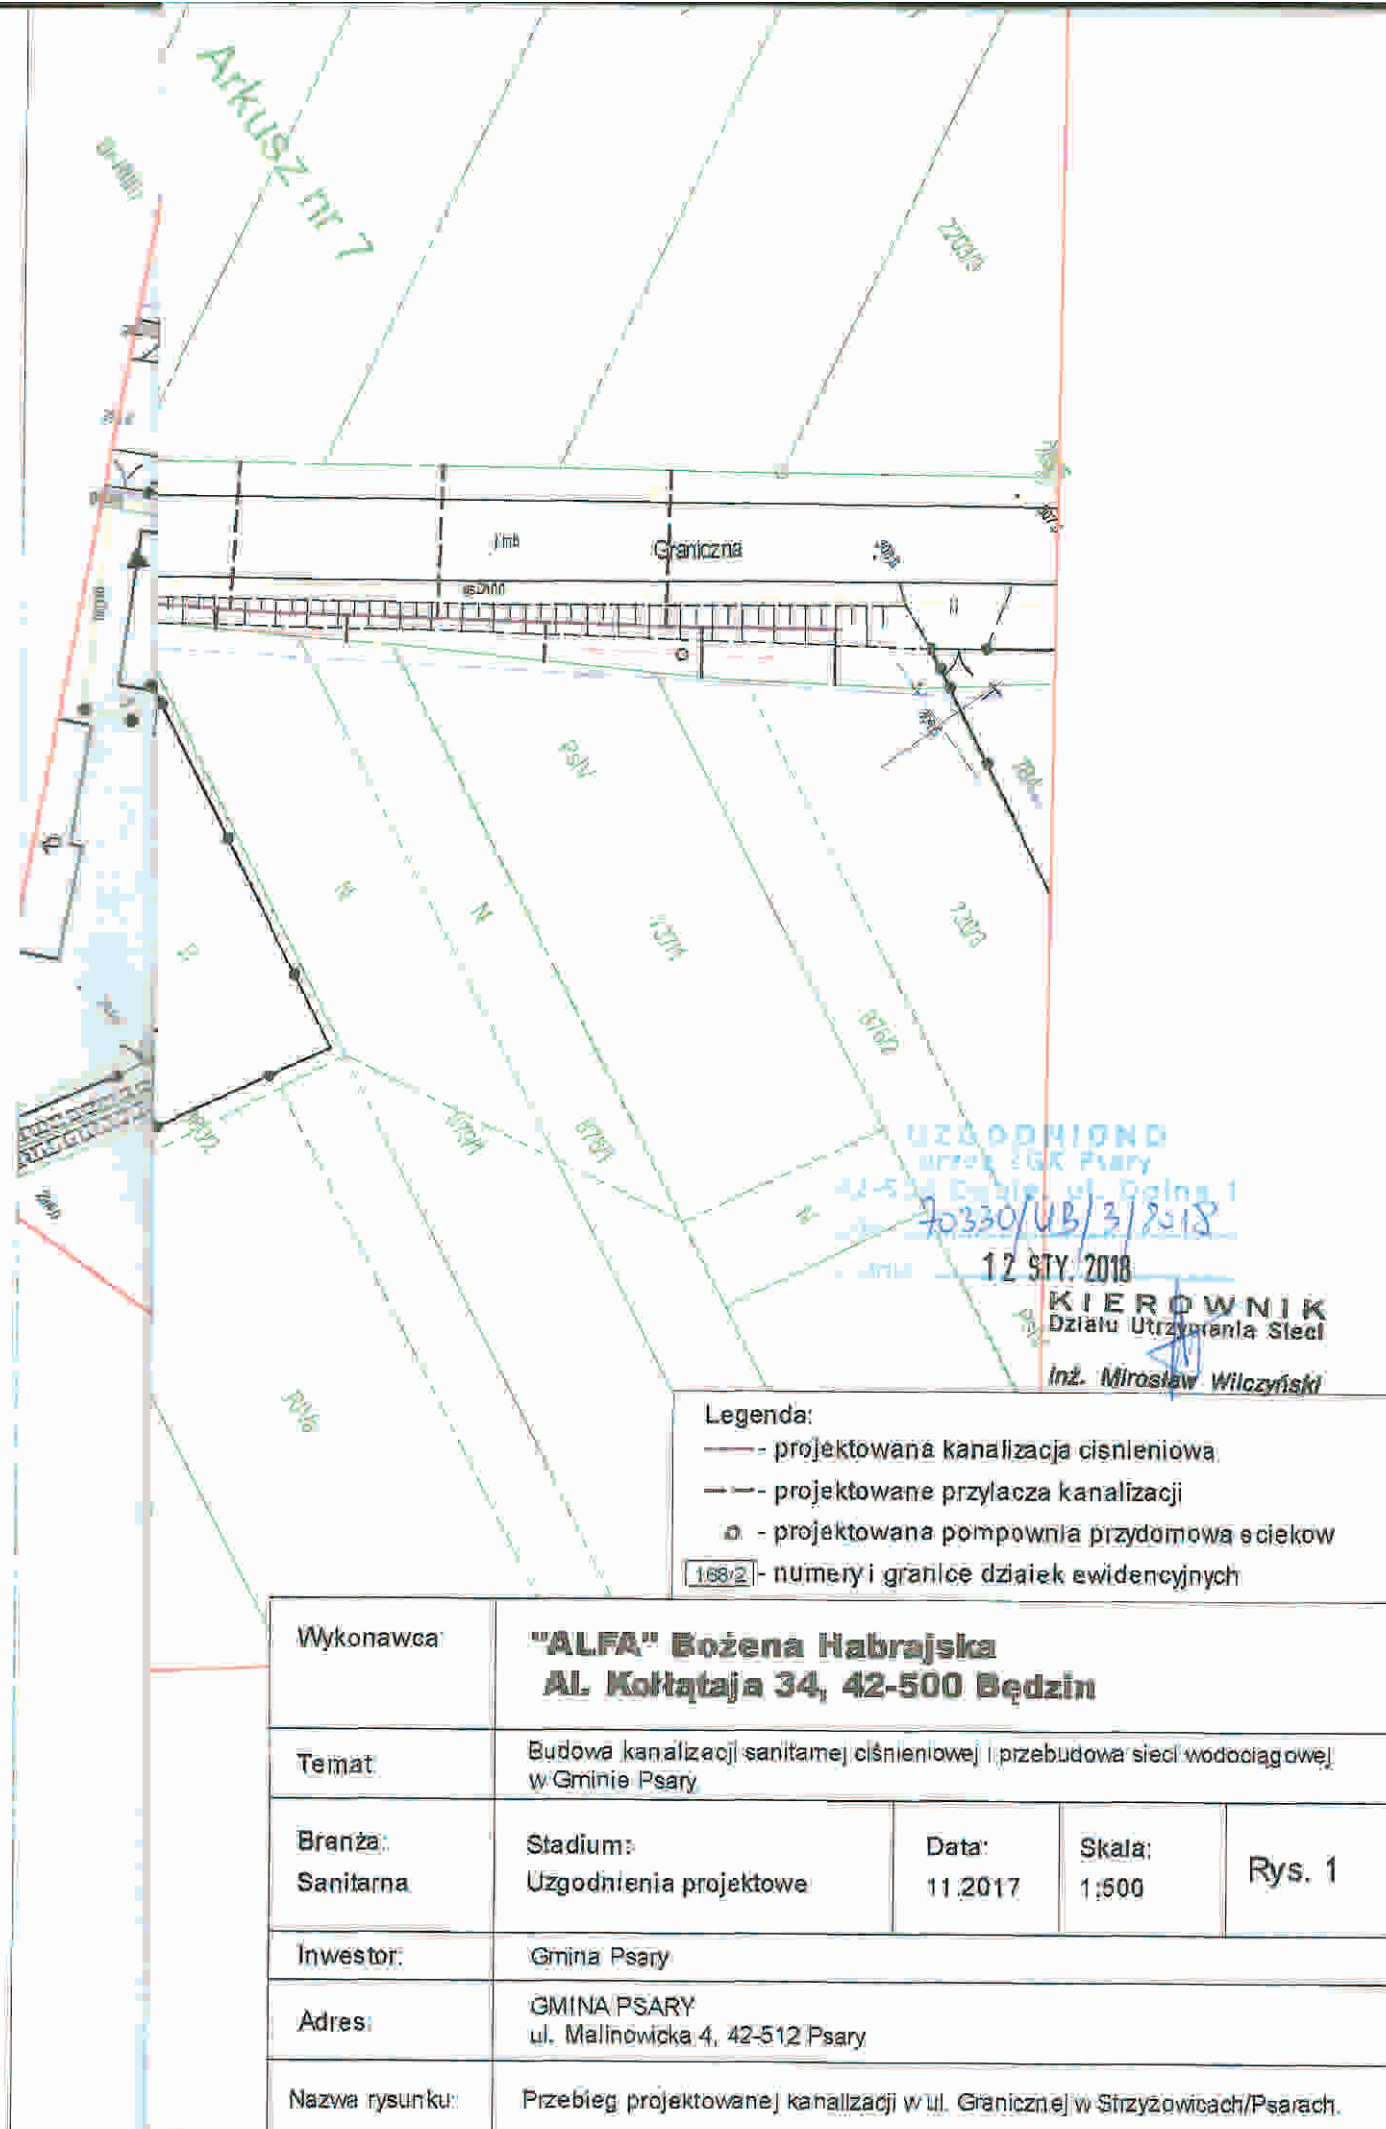


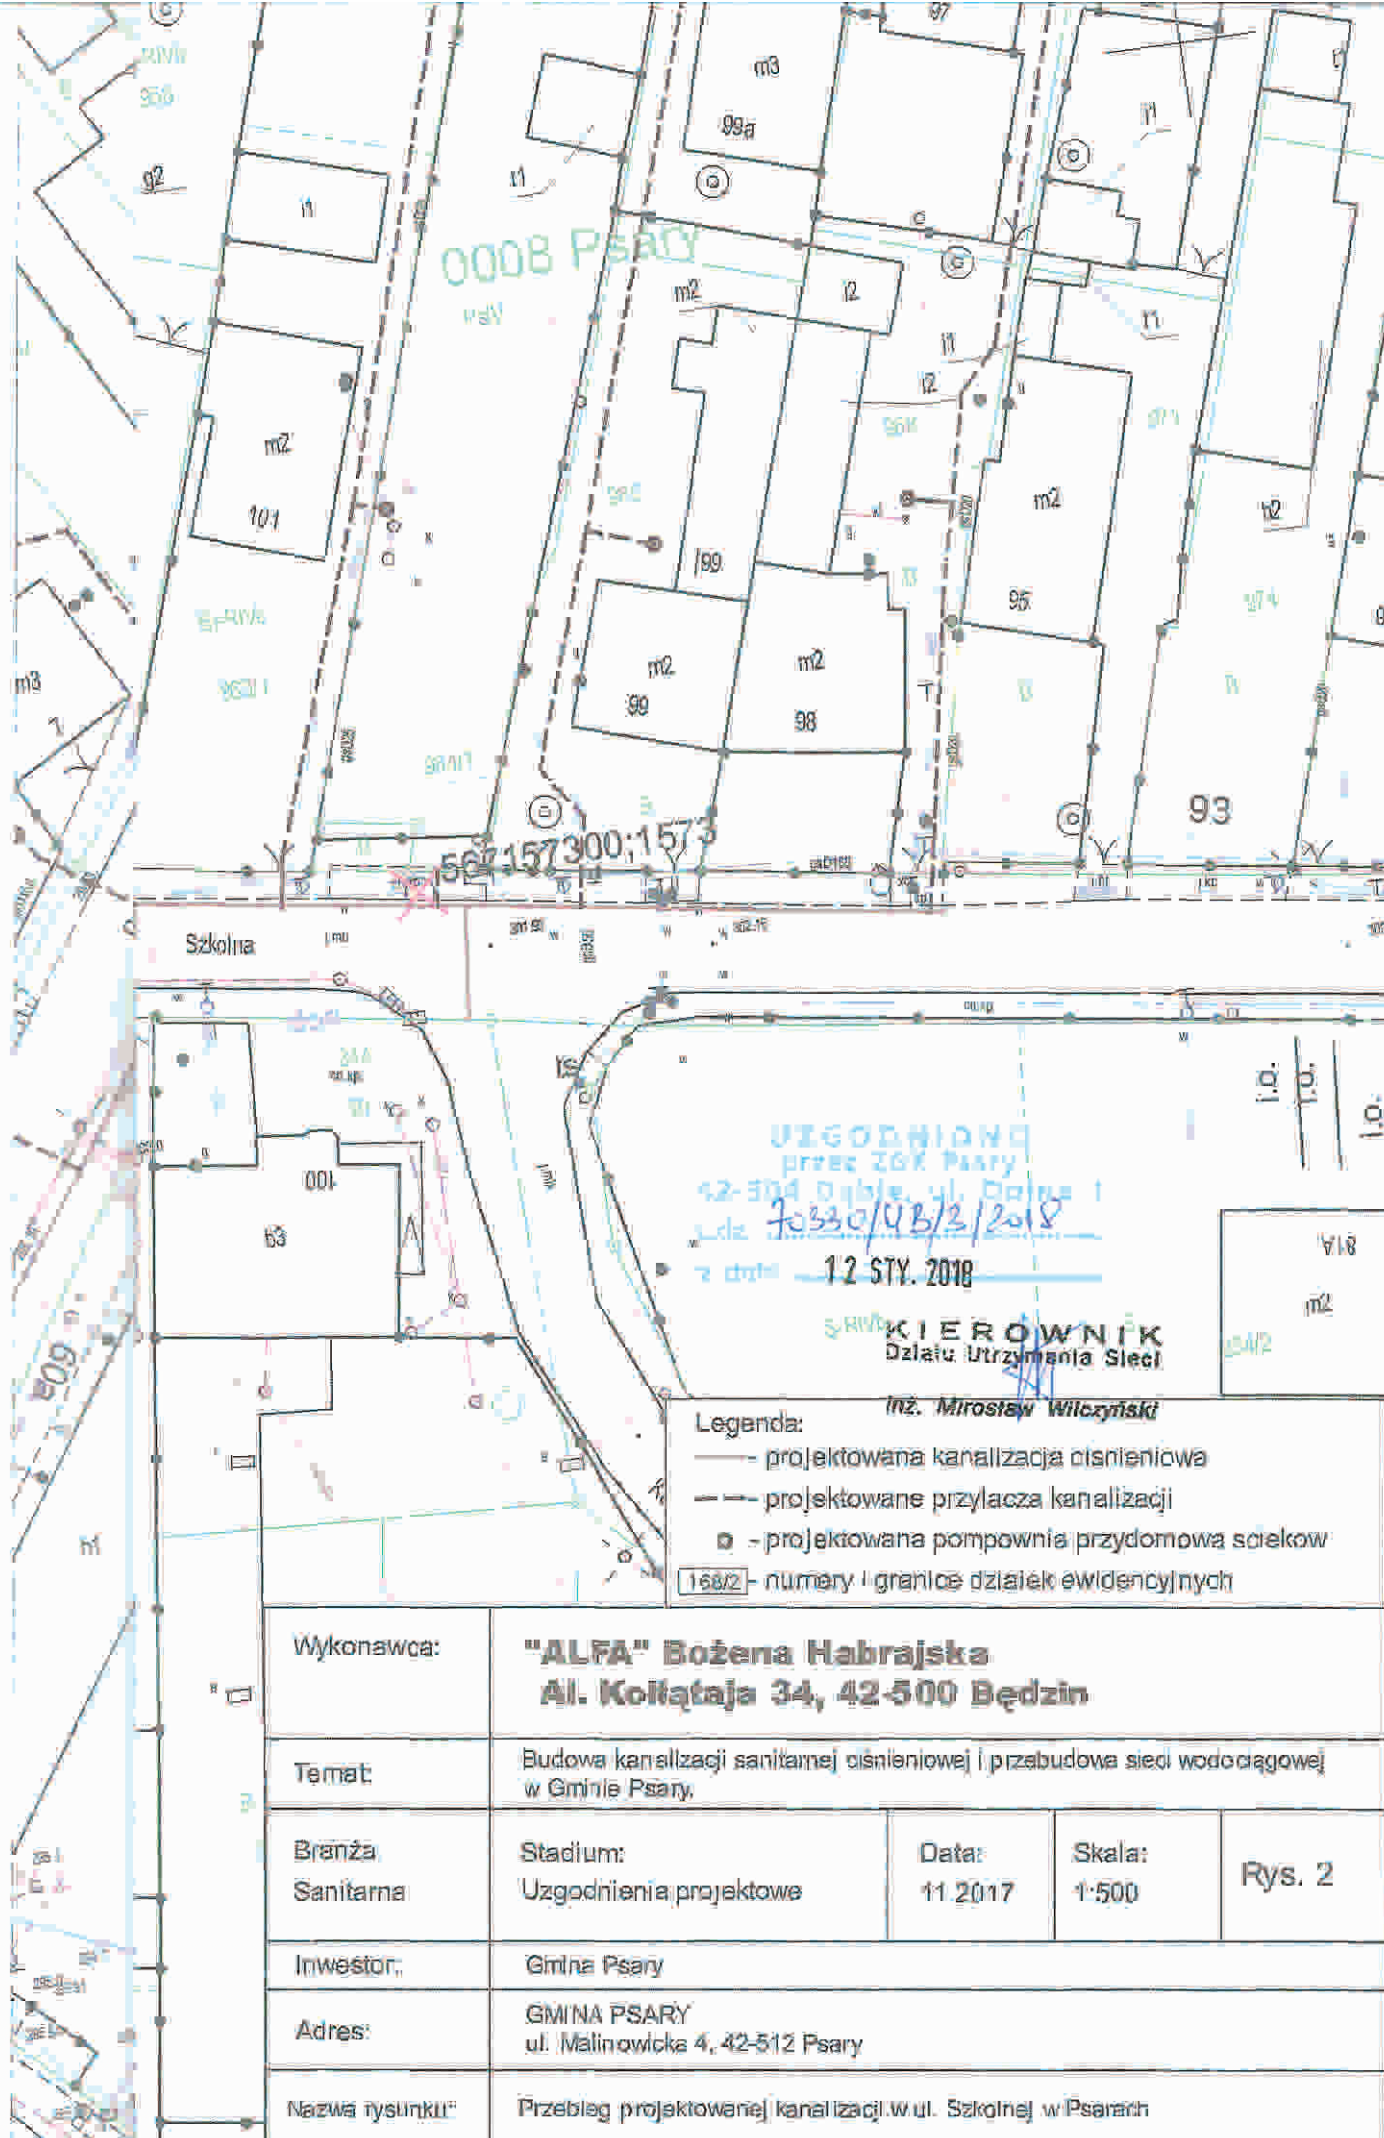


Temat:	Budowa kanalizacji sanitarnej ciśnieniowej i przebudowa sieci wodociągowej w Gminie Psary.			
Branża: Sanitarna	Stadium: Uzgodnienia projektowe	Data: 11.2017	Skala: 1:500	Rys. 2
Inwestor:	Gmina Psary			
Adres:	GMINA PSARY ul. Malinowicka 4, 42-512 Psary			
Nazwa rysunku:	Przebieg projektowanej kanalizacji w ul. Szkolnej w Psarach			

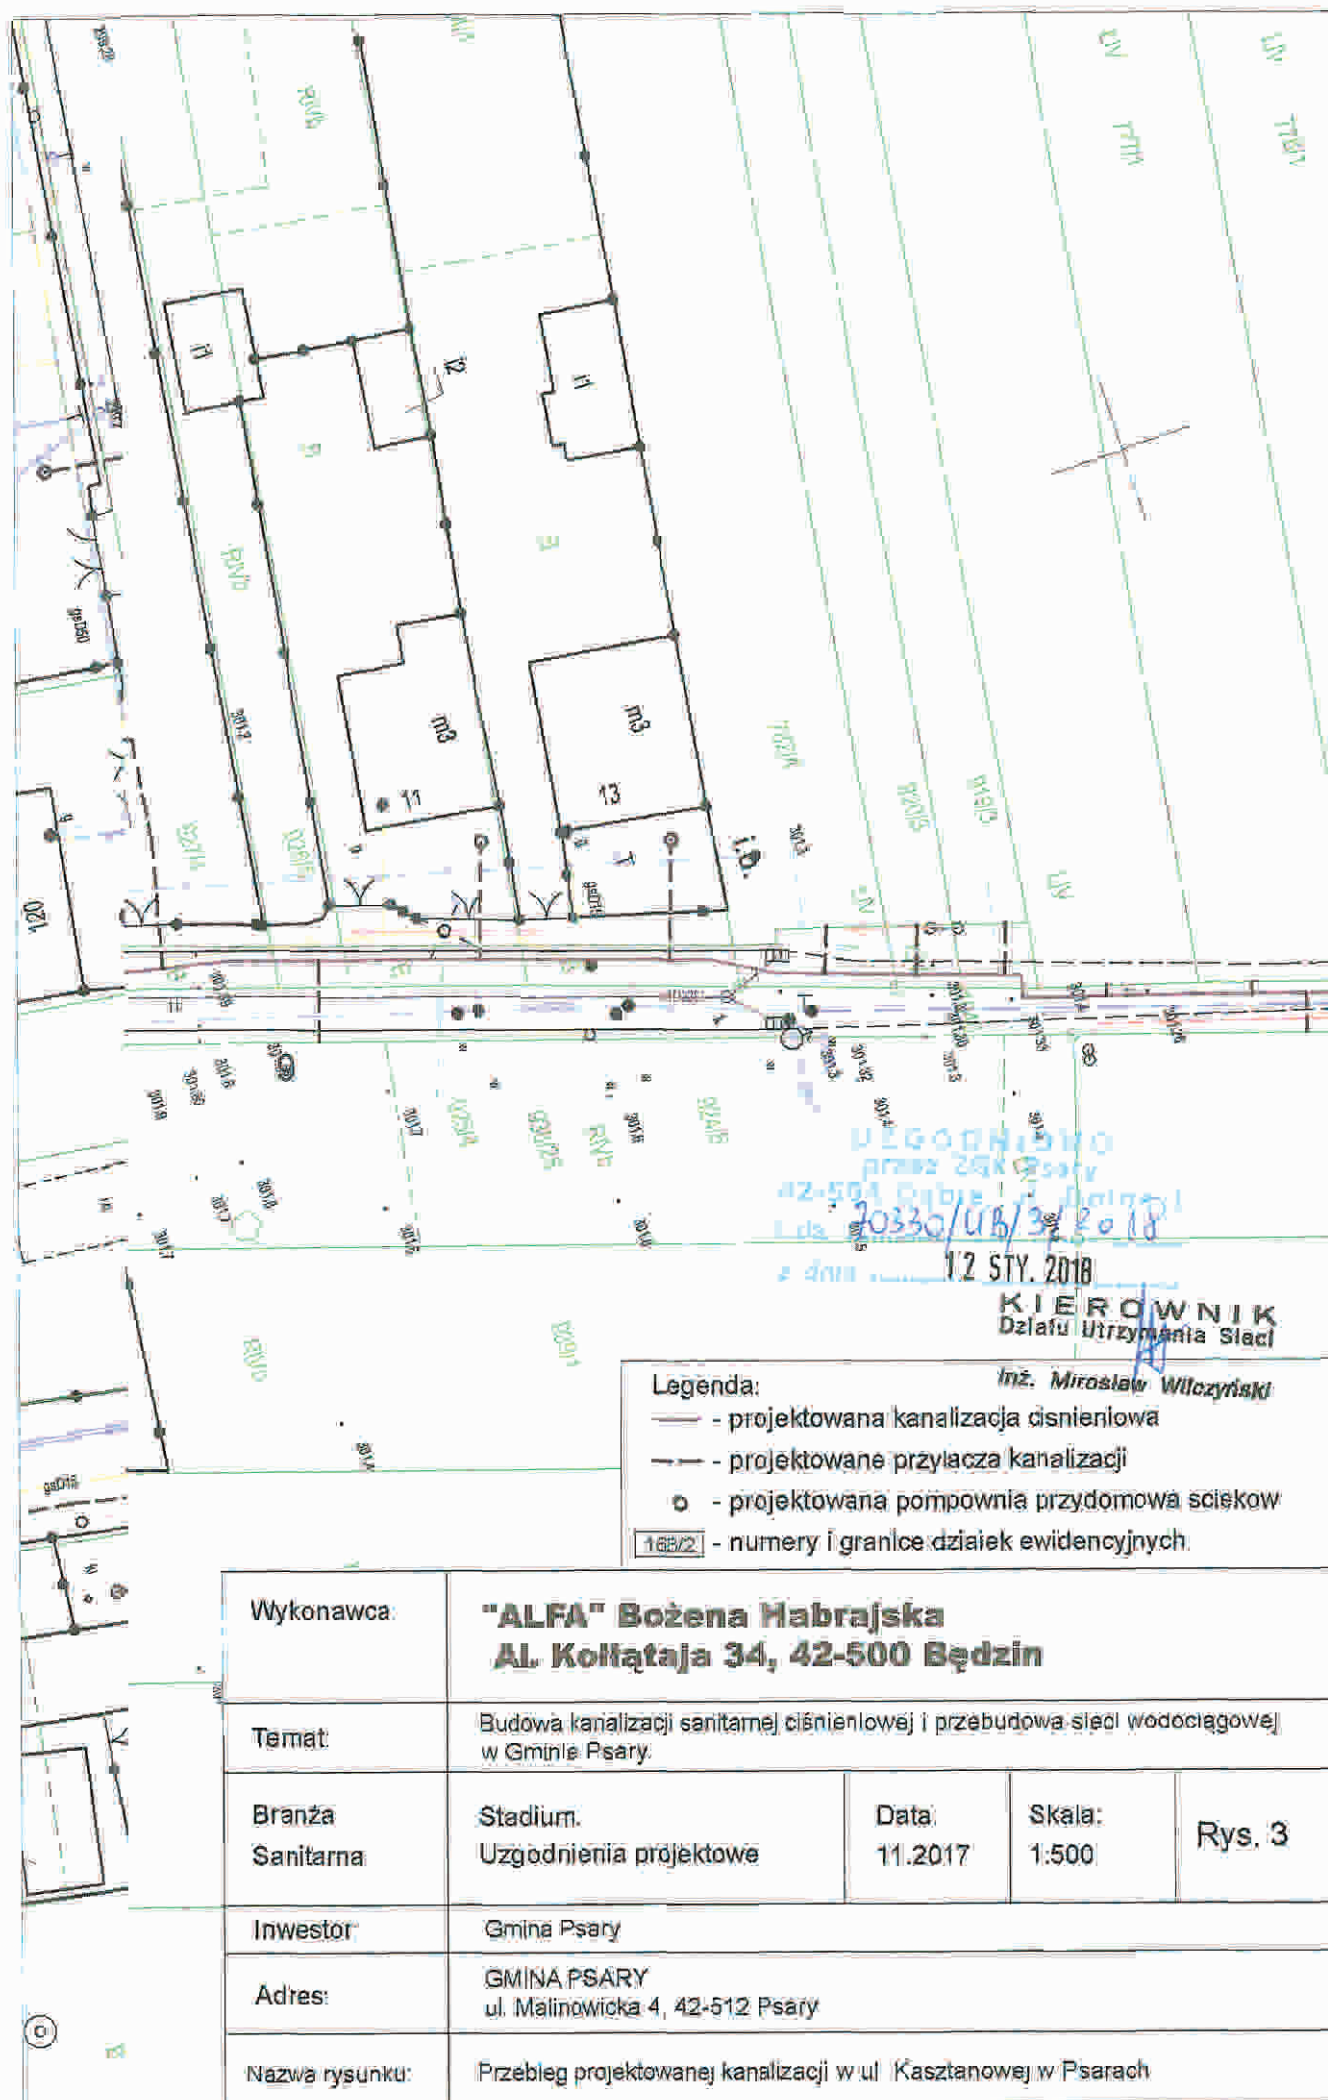

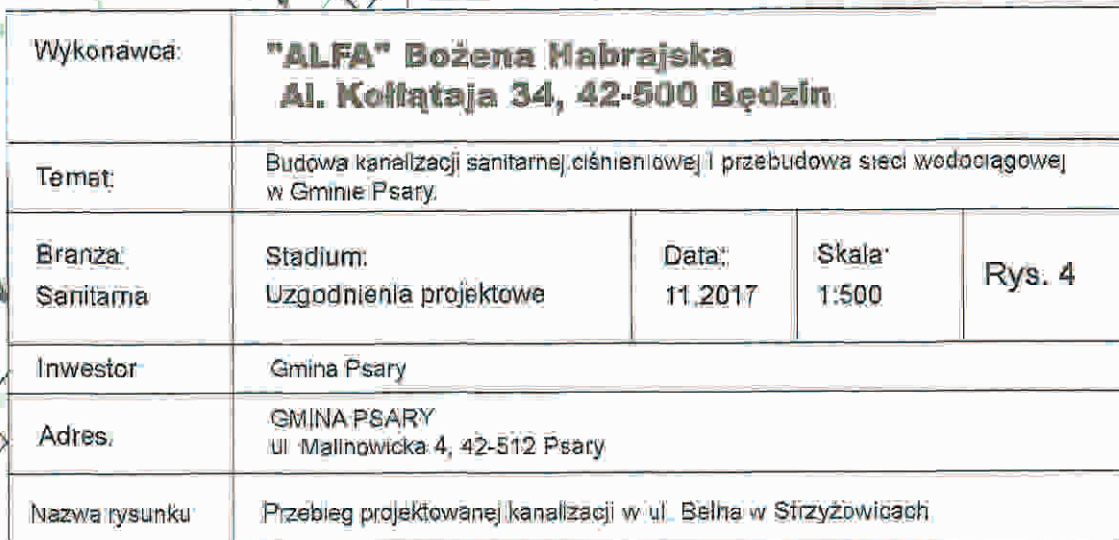

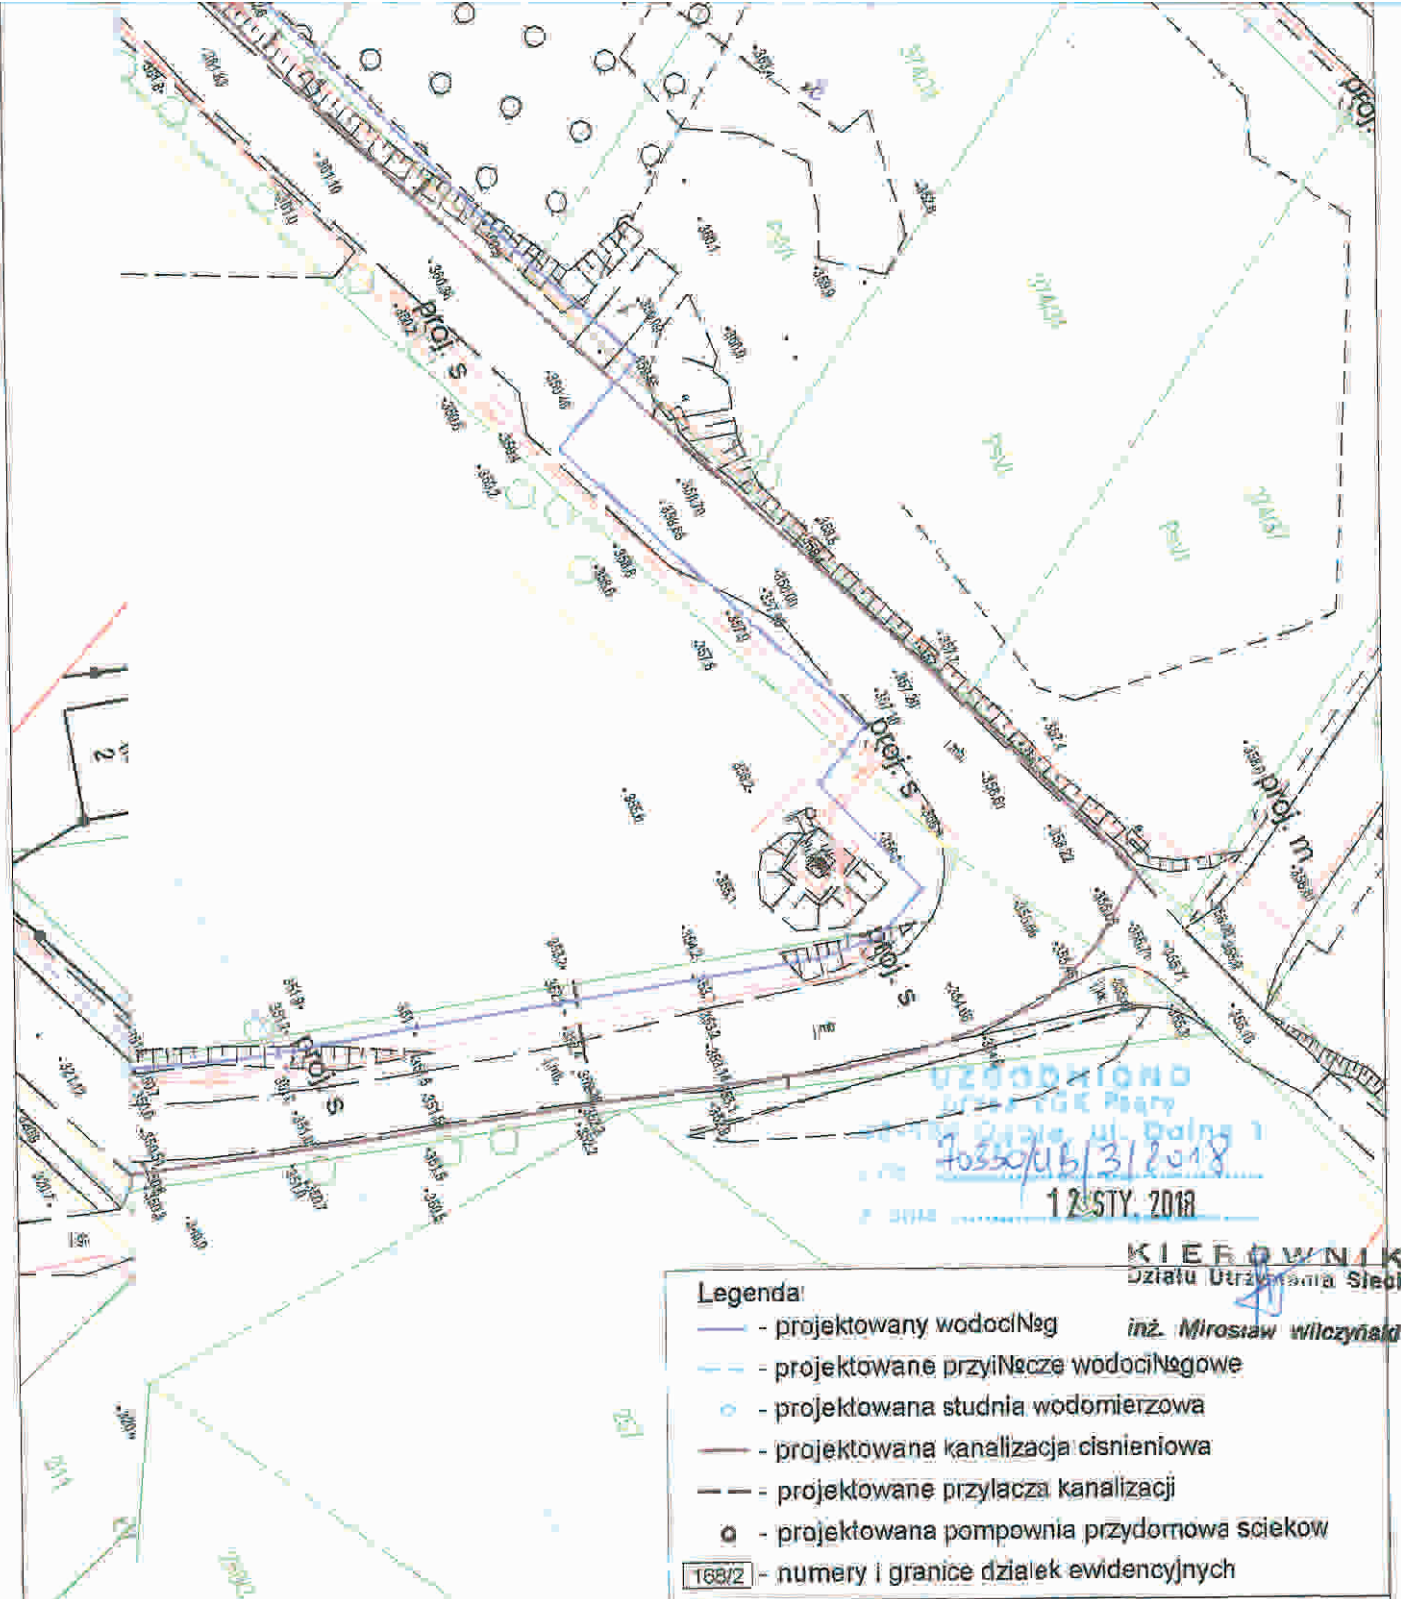

Wykonawca:	"ALFA" Bożena Habrajska Al. Kosiłłaja 34, 42-500 Będzin			
Temat:	Budowa kanalizacji sanitarnej ciśnieniowej i przebudowa sieci wodociągowej w Gminie Psary.			
Branża: Sanitarna	Stadium: Uzgodnienia projektowe	Data: 11.2017	Skala: 1:500	Rys. 5
Inwestor:	Gmina Psary			
Adres:	GMINA PSARY ul. Malinowicka 4, 42-512 Psary			
Nazwa rysunku:	Przebieg projektowanej kanalizacji i wodociągu w ul. Brzękowice-Wał w Brzękowicach, cz. 1/2.			

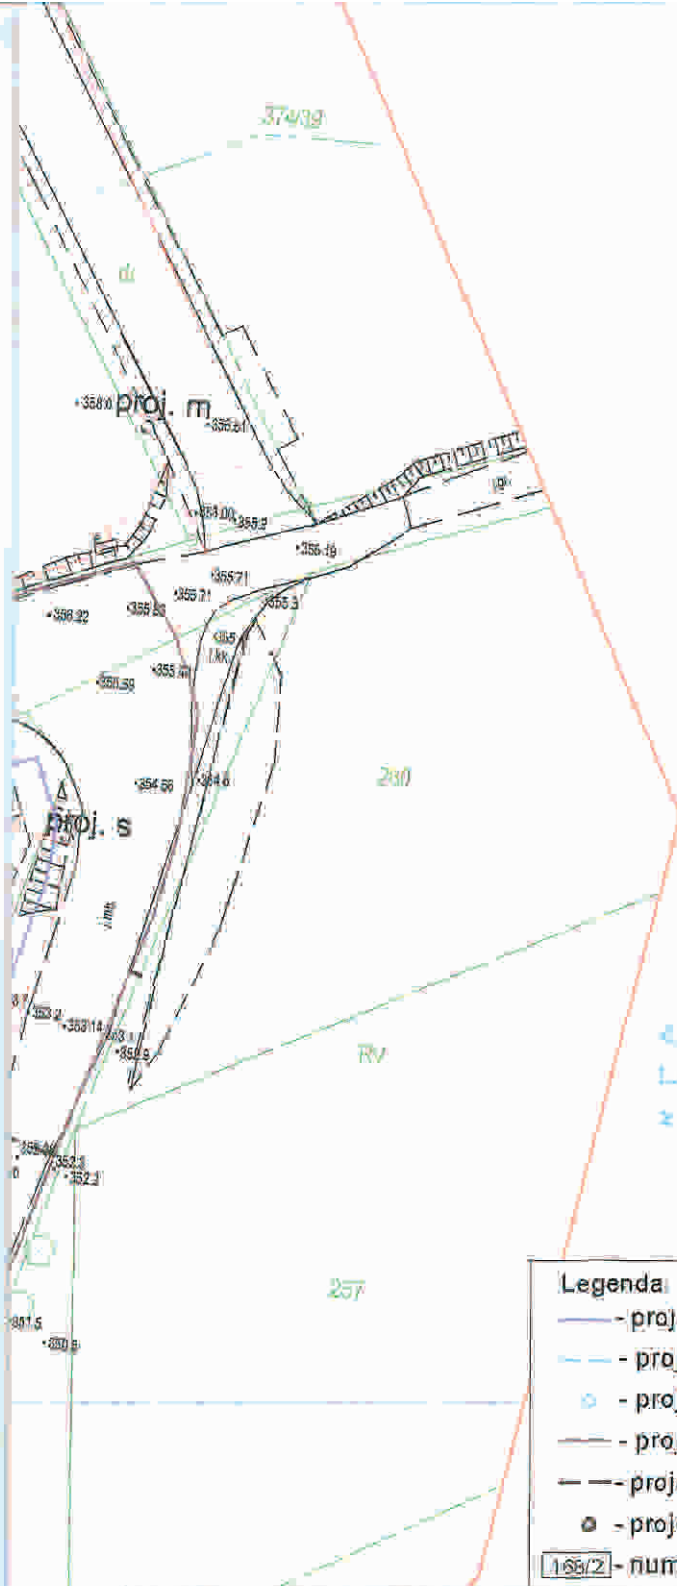

UZGODNIONO
przez LGH Psary
42-500 Opole, ul. Dolna 1
Lp. 10330/UB/3/2018
z dnia 12 STY. 2018


MIEROWNIK
Zbiory Utrzymania Sieci

inż. Mirosław Wilczyński


Legenda:

- projektowany wodociąg
- projektowane przyłącze wodociągowe
- o - projektowana studnia wodomierzowa
- projektowana kanalizacja ciśnieniowa
- projektowane przyłącza kanalizacji
- o - projektowana pompownia przydomowa ścieków
- 166/2 - numery i granice działek ewidencyjnych

Wykonawca:	"ALFA" Bożena Habrajska Al. Kosiłłaja 34, 42-500 Będzin			
Temat:	Budowa kanalizacji sanitarnej ciśnieniowej i przebudowa sieci wodociągowej w Gminie Psary.			
Branża: Sanitarna	Stadium: Uzgodnienia projektowe	Data: 11.2017	Skala: 1:500	Rys. 6
Inwestor:	Gmina Psary			
Adres:	GMINA PSARY ul. Malinowicka 4, 42-512 Psary			
Nazwa rysunku:	Przebieg projektowanej kanalizacji i wodociągu w ul. Brzekowice-Wał w Brzekowicach, cz. 2/2			

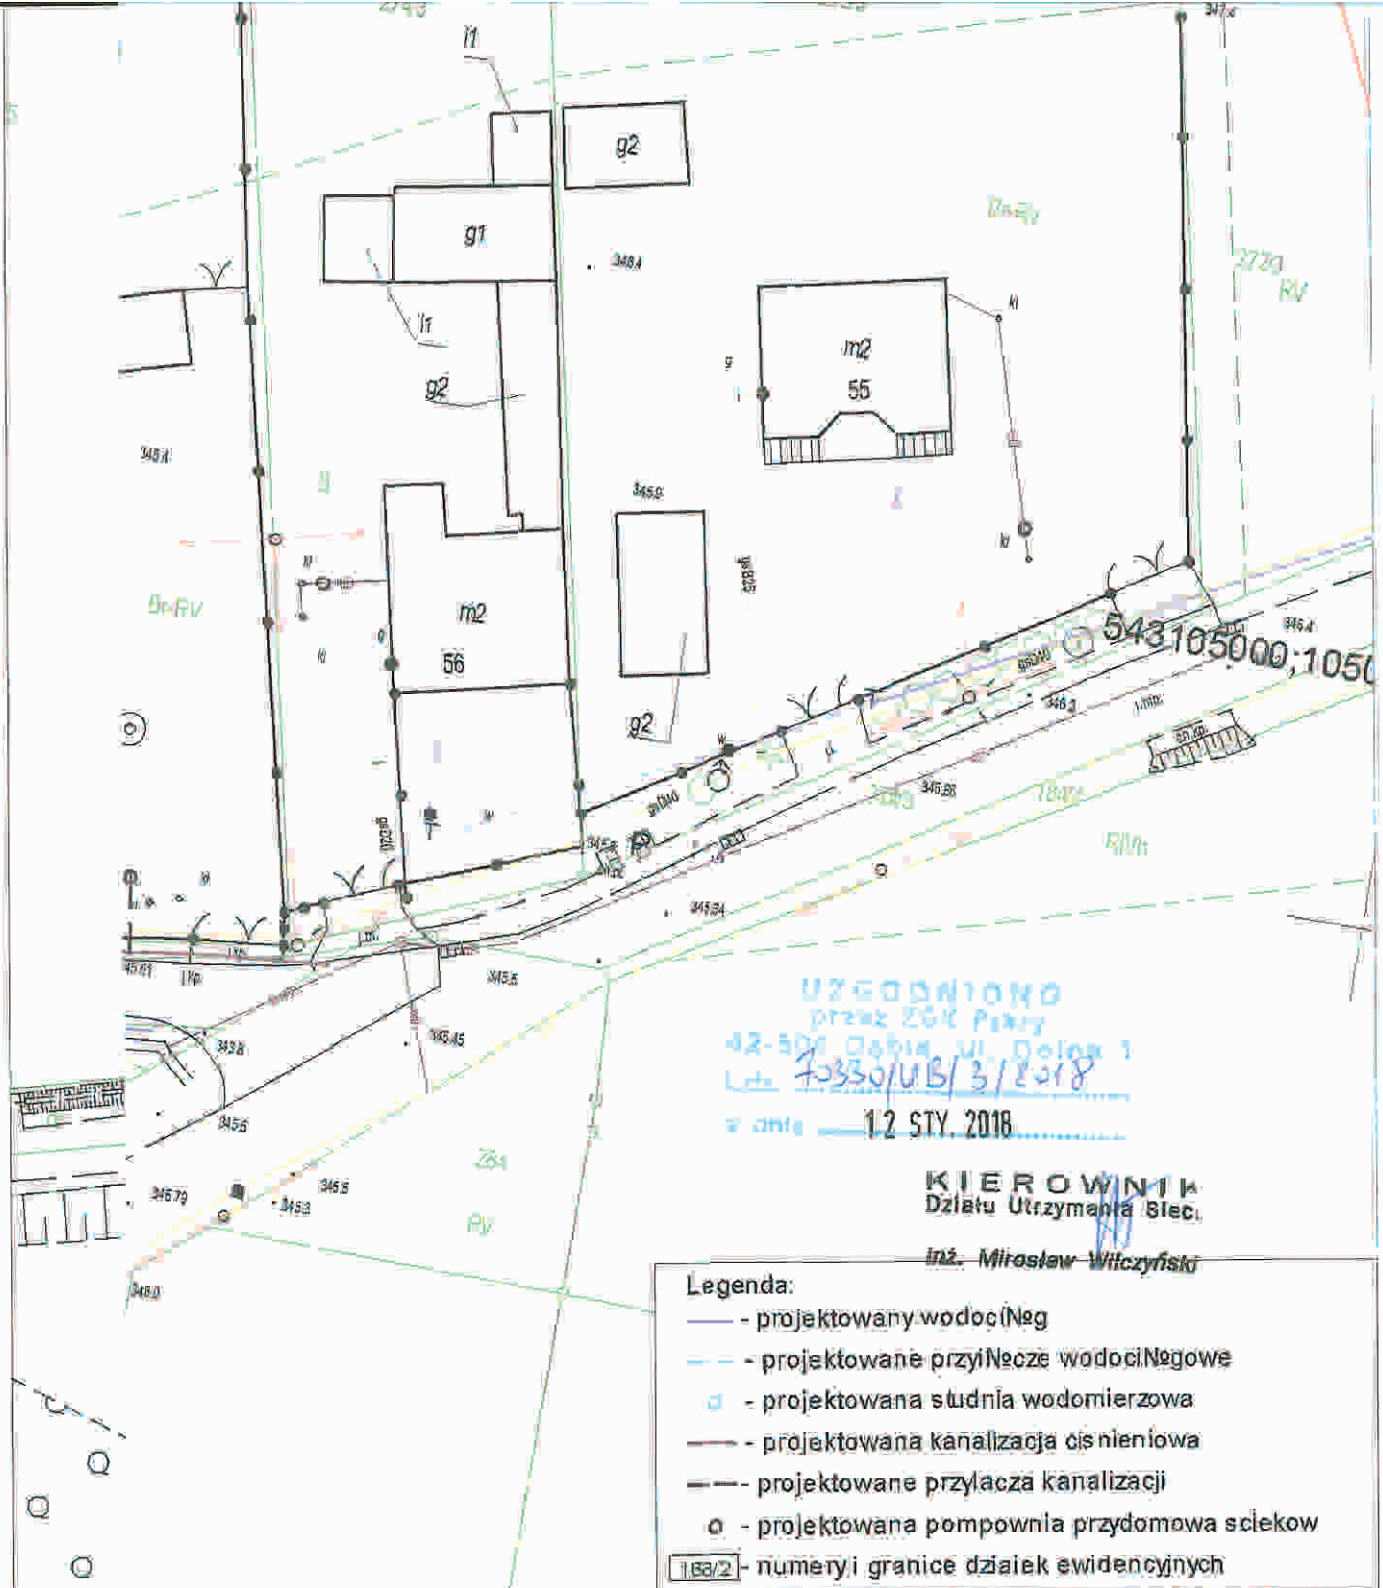

Wykonawca:	"ALFA" Bożena Habrajska Al. Kollataja 34, 42-500 Będzin			
Temat:	Budowa kanalizacji sanitarnej ciśnieniowej i przebudowa sieci wodociągowej w Gminie Psary.			
Branża: Sanitarna	Stadium: Uzgodnienia projektowe	Data: 11.2017	Skala: 1:500	Rys. 7
Inwestor:	Gmina Psary			
Adres:	GMINA PSARY ul. Malinowicka 4, 42-512 Psary			
Nazwa rysunku:	Przebieg projektowanej kanalizacji i wodociągu w Brząkowcach Górnych.			

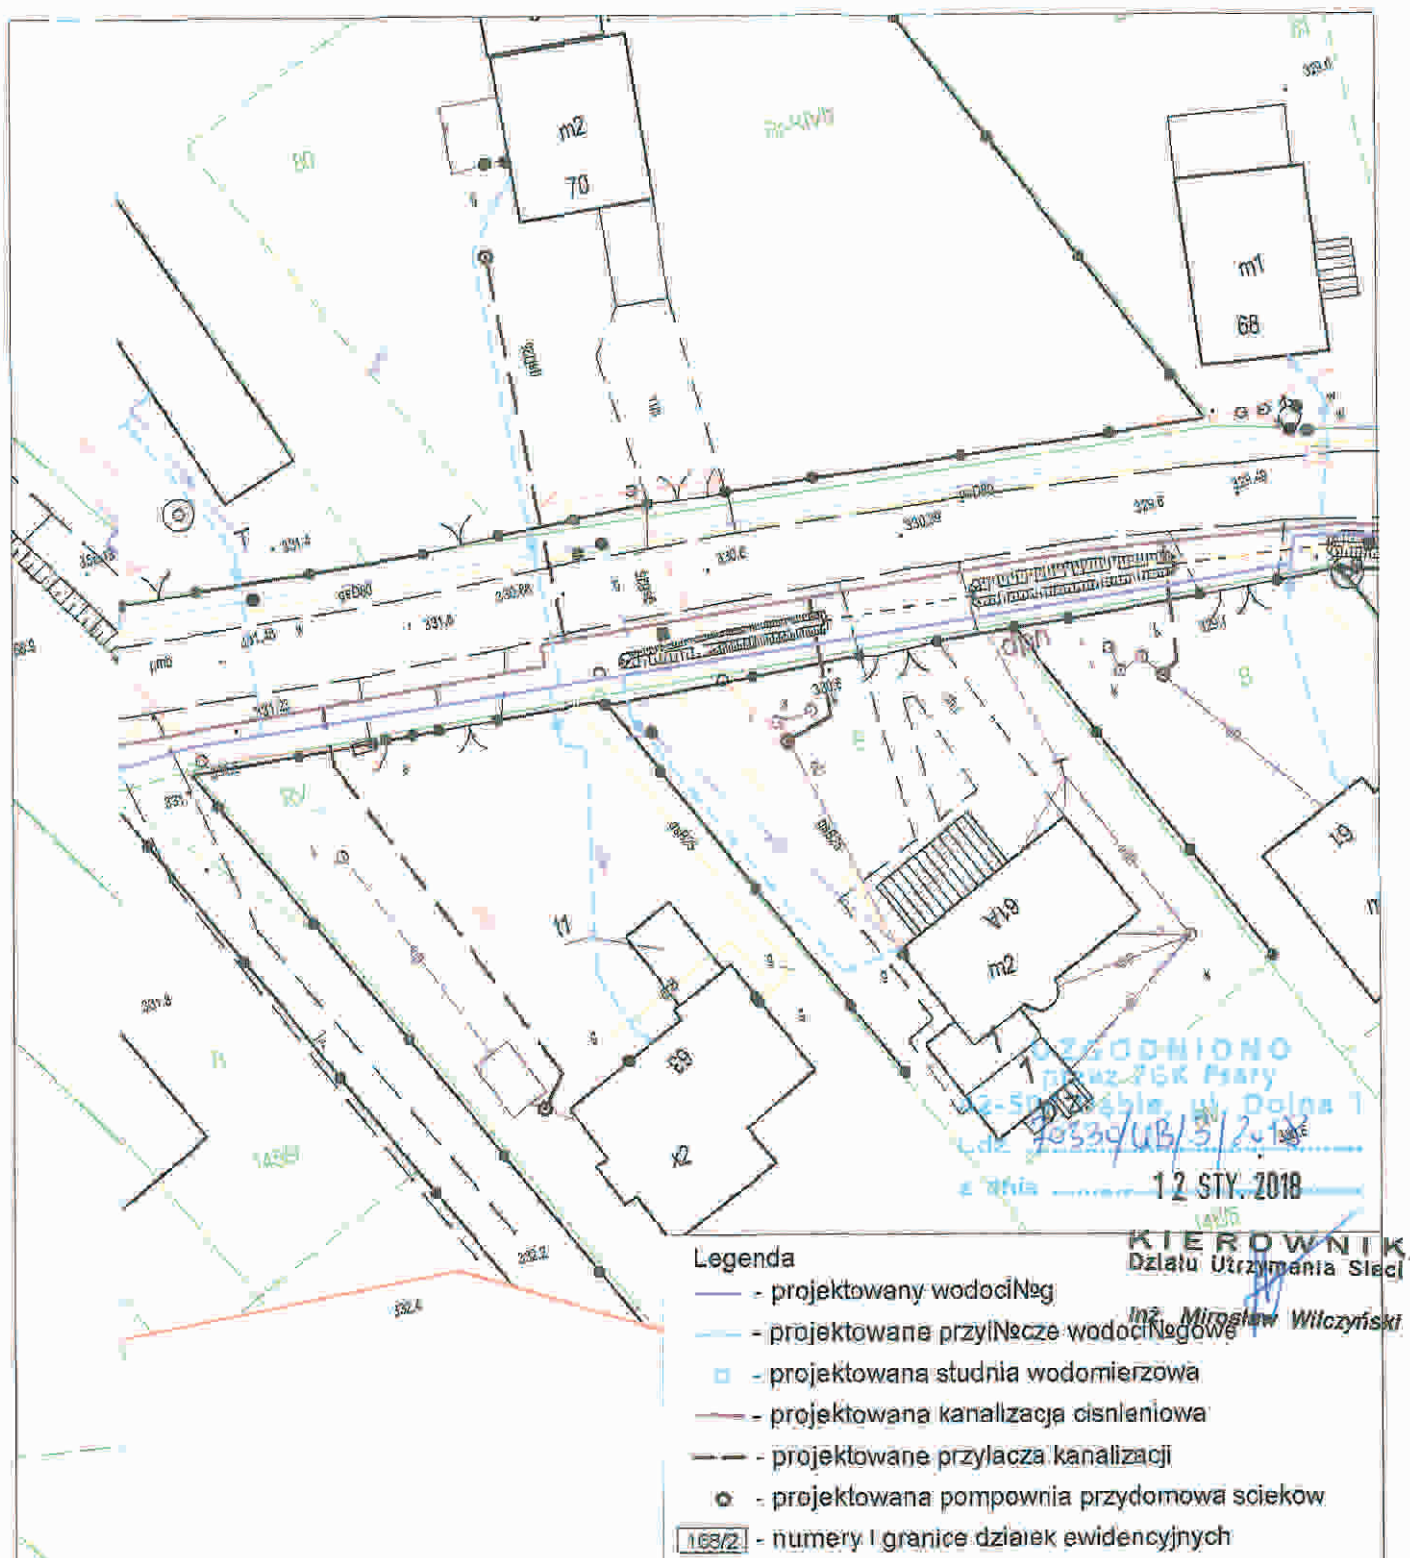

Wykonawca:	"ALFA" Bożena Habrajska Al. Kollataja 34, 42-500 Będzin			
Temat:	Budowa kanalizacji sanitarnej ciśnieniowej i przebudowa sieci wodociągowej w Gminie Psary.			
Branża: Sanitarna	Stadium: Uzgodnienia projektowe	Data: 11.2017	Skala: 1:500	Rys. 8
Investor:	Gmina Psary.			
Adres:	GMINA PSARY ul. Malinowicka 4, 42-512/Psary			
Nazwa rysunku	Przebieg projektowanej kanalizacji i wodociągu w ul. Koscielnej w Dąbiu, cz. 1/2			

