


Starosta Mielecki  
Niniejsza dokumentacja była przedmiotem  
narady koordynacyjnej, która odbyła się  
za pomocą środków komunikacji elektronicznej  
MIELEC: dnia 2023-11-27  
Znak sprawy: GZ.6630.2.291.2023  
Uwagi i zalecenia zostały zawarte w protokole  
z narady koordynacyjnej  
Przewodniczący narady: Waldemar Mazurek

Podpis jest prawdziwy  
Dokument podpisany przez  
Waldemar Mazurek  
Data: 2023.11.27 13:17 CET  

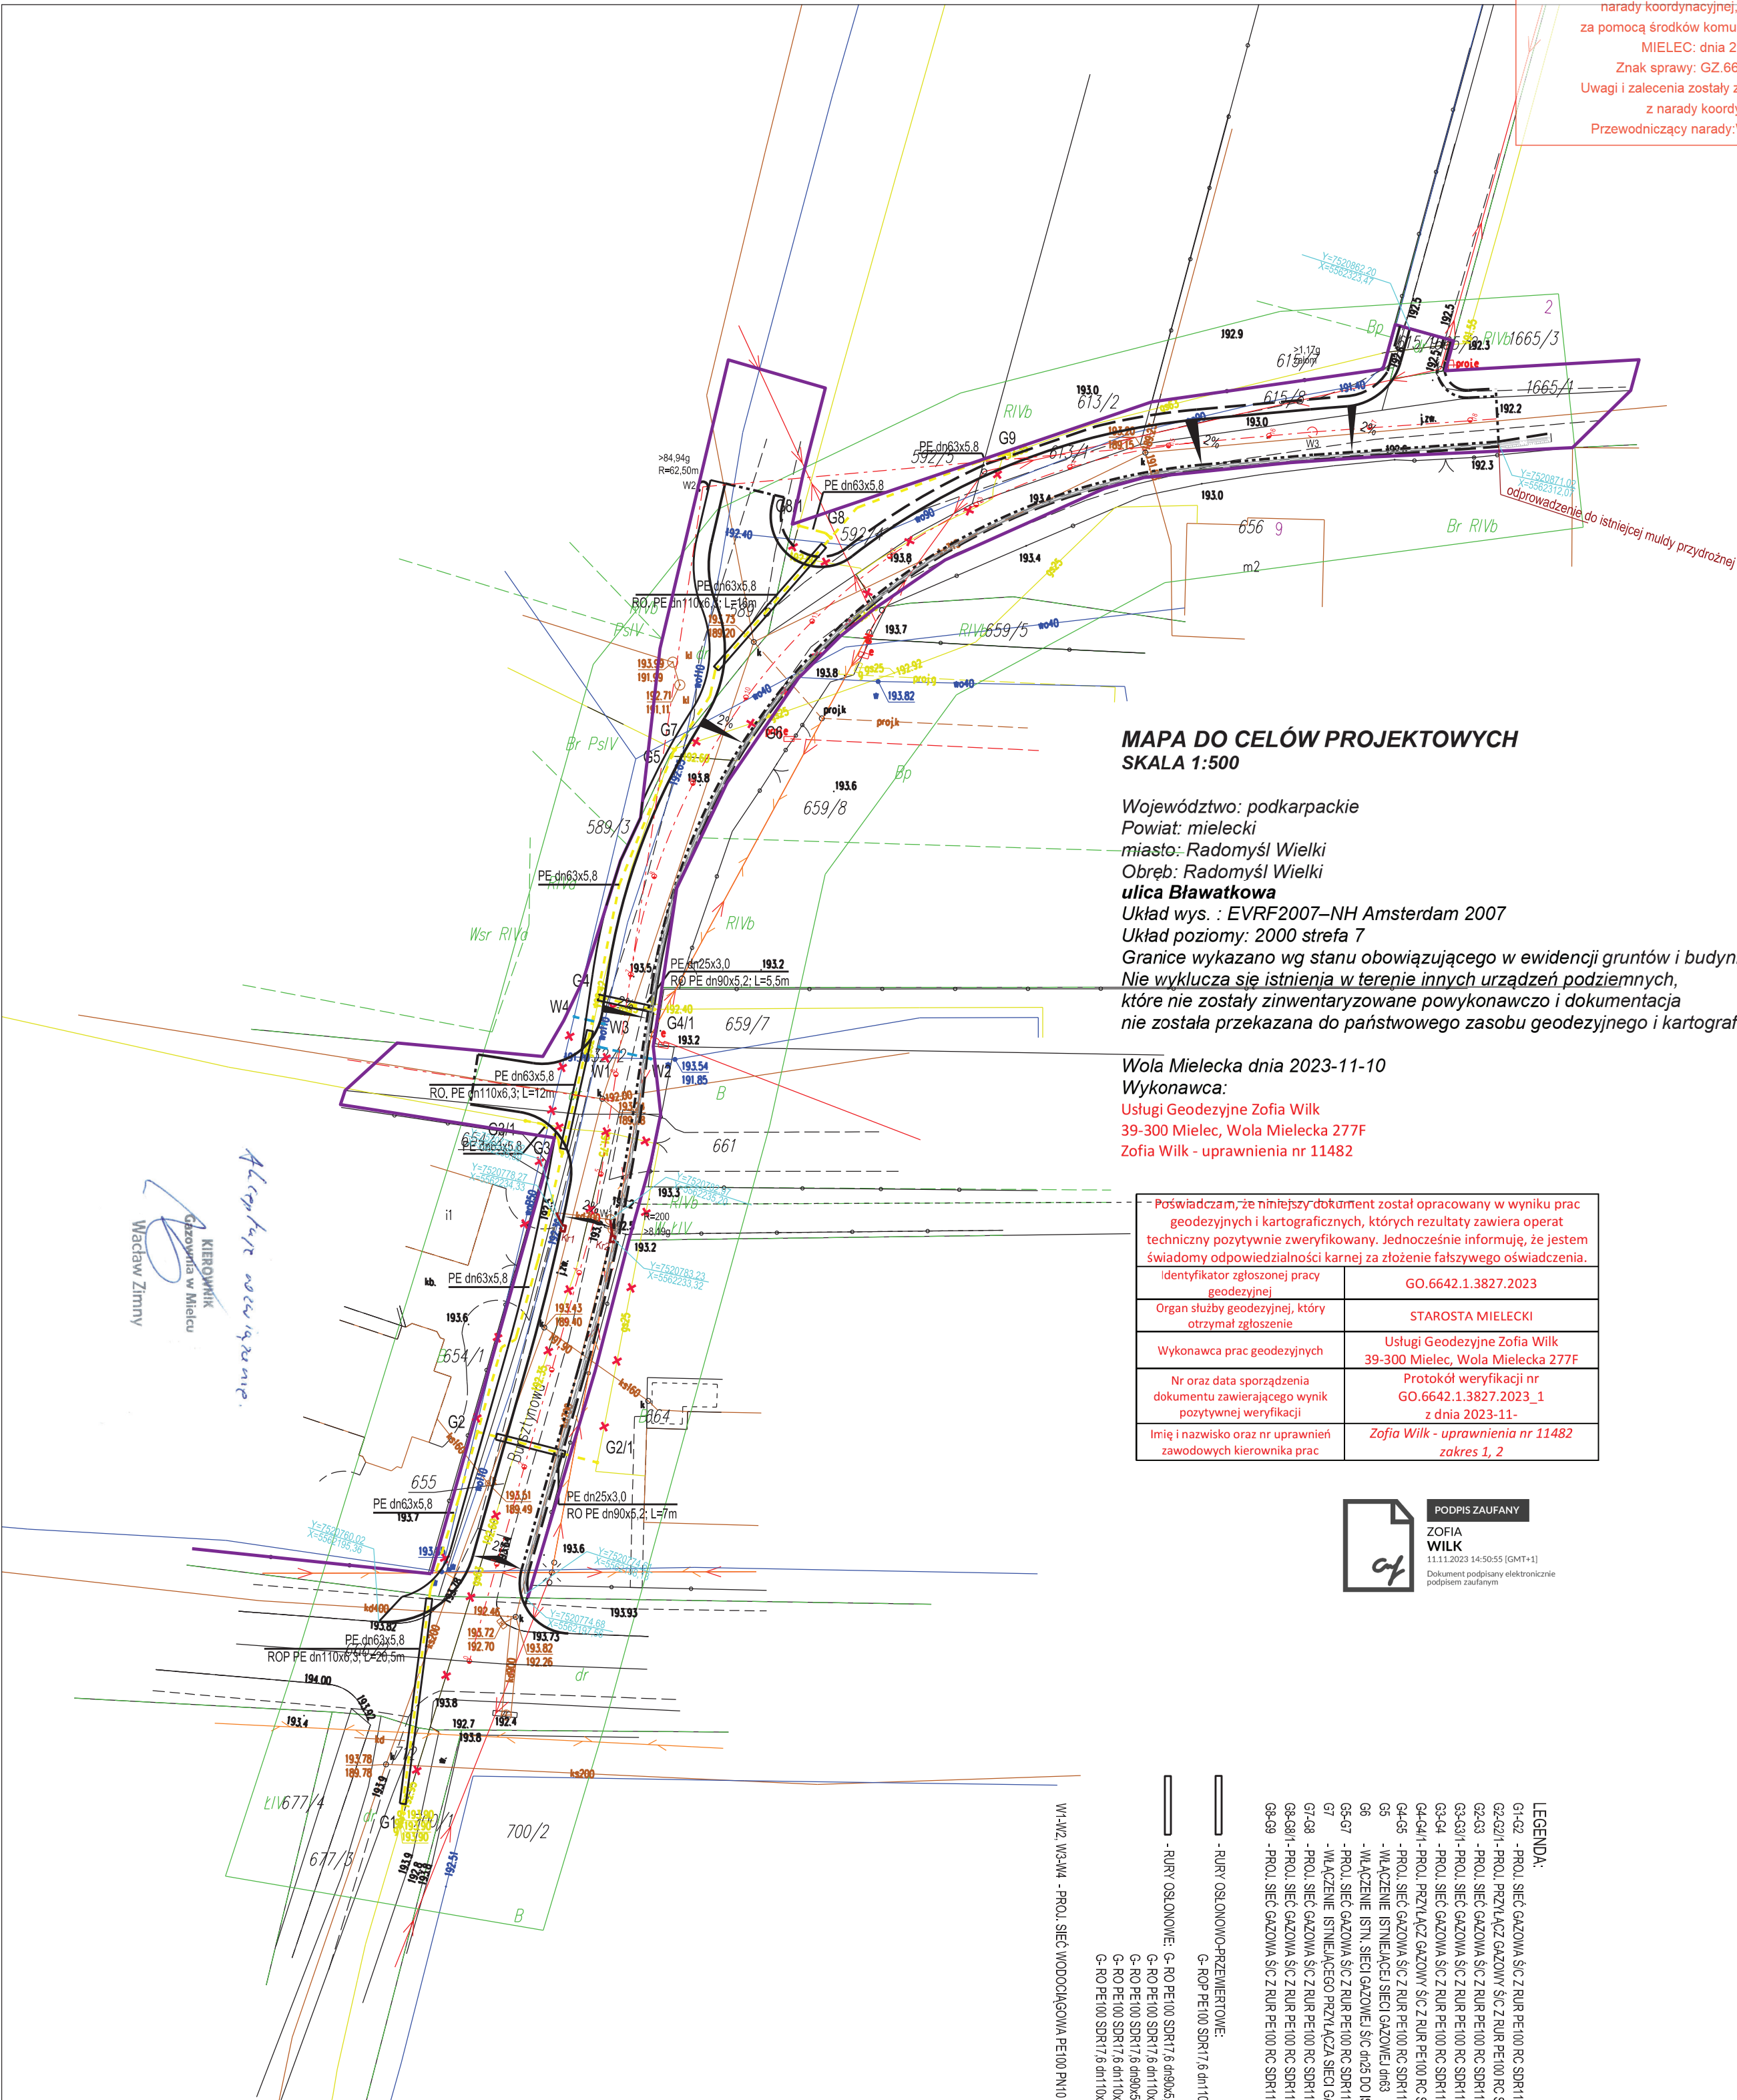

MAPA DO CELÓW PROJEKTOWYCH  
SKALA 1:500

Województwo: podkarpackie  
Powiat: mielecki  
miasto: Radomyśl Wielki  
Obręb: Radomyśl Wielki  
**ulica Bławatkowa**  
Układ wys. : EVRF2007–NH Amsterdam 2007  
Układ poziomy: 2000 strefa 7  
Granice wykazano wg stanu obowiązującego w ewidencji gruntów i budynków.  
Nie wyklucza się istnienia w terenie innych urządzeń podziemnych,  
które nie zostały zinwentaryzowane powykonawczo i dokumentacja  
nie została przekazana do państwowego zasobu geodezyjnego i kartograficznego.

Wola Mielecka dnia 2023-11-10  
Wykonawca:  
Usługi Geodezyjne Zofia Wilk  
39-300 Mielec, Wola Mielecka 277F  
Zofia Wilk - uprawnienia nr 11482

Poświadczam, że niniejszy dokument został opracowany w wyniku prac geodezyjnych i kartograficznych, których rezultaty zawiera operat techniczny pozytywnie zweryfikowany. Jednocześnie informuję, że jestem świadomy odpowiedzialności karnej za złożenie fałszywego oświadczenia.	
Identyfikator zgłoszonej pracy geodezyjnej	GO.6642.1.3827.2023
Organ służby geodezyjnej, który otrzymał zgłoszenie	STAROSTA MIELECKI
Wykonawca prac geodezyjnych	Usługi Geodezyjne Zofia Wilk 39-300 Mielec, Wola Mielecka 277F
Nr oraz data sporządzenia dokumentu zawierającego wynik pozytywnej weryfikacji	Protokół weryfikacji nr GO.6642.1.3827.2023_1 z dnia 2023-11-
Imię i nazwisko oraz nr uprawnień zawodowych kierownika prac	Zofia Wilk - uprawnienia nr 11482 zakres 1, 2

PODPIS ZAUFANY  
ZOFIA WILK  
11.11.2023 14:50:55 [GMT+1]  
Dokument podpisany elektronicznie podpisem zaufanym

LEGENDA:

- G1-02 - PROL. SIEĆ GAZOWA ŚC Z RUR PE100 RC SDR11 dn63x5,8
- G2-02/1 - PROL. PRZYŁĄCZ GAZOWY ŚC Z RUR PE100 RC SDR11 dn25x3,0
- G2-03 - PROL. SIEĆ GAZOWA ŚC Z RUR PE100 RC SDR11 dn63x5,8
- G3-03/1 - PROL. SIEĆ GAZOWA ŚC Z RUR PE100 RC SDR11 dn63x5,8
- G3-04 - PROL. SIEĆ GAZOWA ŚC Z RUR PE100 RC SDR11 dn63x5,8
- G4-04/1 - PROL. PRZYŁĄCZ GAZOWY ŚC Z RUR PE100 RC SDR11 dn25x3,0
- G4-05 - PROL. SIEĆ GAZOWA ŚC Z RUR PE100 RC SDR11 dn63x5,8
- G8-08/1 - PROL. SIEĆ GAZOWA ŚC Z RUR PE100 RC SDR11 dn63x5,8
- G8-09 - PROL. SIEĆ GAZOWA ŚC Z RUR PE100 RC SDR11 dn63x5,8

OZNACZENIA:

- granicza pasa drogowego
- kraweż białoczerwona
- kraweżnik (ścieżki trójkątne)
- kraweżnik drogowy stojący
- linia obrzeża
- linia pobocza

INWESTOR:		OBSŁUGA INWESTYCJI DROGOWYCH		Zał. nr 2.1	
39-310 Radomyśl Wielki ul. Rynek 32		39-300 Mielec ul. Krolowej Jadwigi 16F			
Gmina Radomyśl Wielki		Stanisław Cieszyński			
Temat:		Przebudowa drogi gminnej wewnętrznej ul. Bławatkowej w jej pasie drogowym od km 0+003 do km 0+183 w miejscowości Radomyśl Wielki wraz z przebudową infrastruktury technicznej			
Nazwa rysunku:		Projekt zagospodarowania terenu			
Faza:		Projekt wykonawczy		Data: VII 2023	
Branża:		Funkcja		Imię i nazwisko:	
DROGOWA		Projektant		Nr upr:	
SIECI		Agnieszka Juwa		Podpis:	
		PDK/0183/POOS/11			