



| | | | | | | |
|--|--|--|---|---|---|--|
| | | | 01HBK10BB001 | 01HBK20BB001 | 01HBK30BB001 | |
| | | | Frnce & Bir VeriPas Radia 1 | Bir VeriPas Radia 2 | Bir VeriPas Radia 3 | |
| | | | L = 4.13 W = 5.25 H = 22.8 V = 544.5 | m L = 3.29 m W = 5.25 m H = 50.45 m³ V = 180.4 | m L = 3.1 m W = 5.25 m H = 50.5 m³ V = 170.9 | |

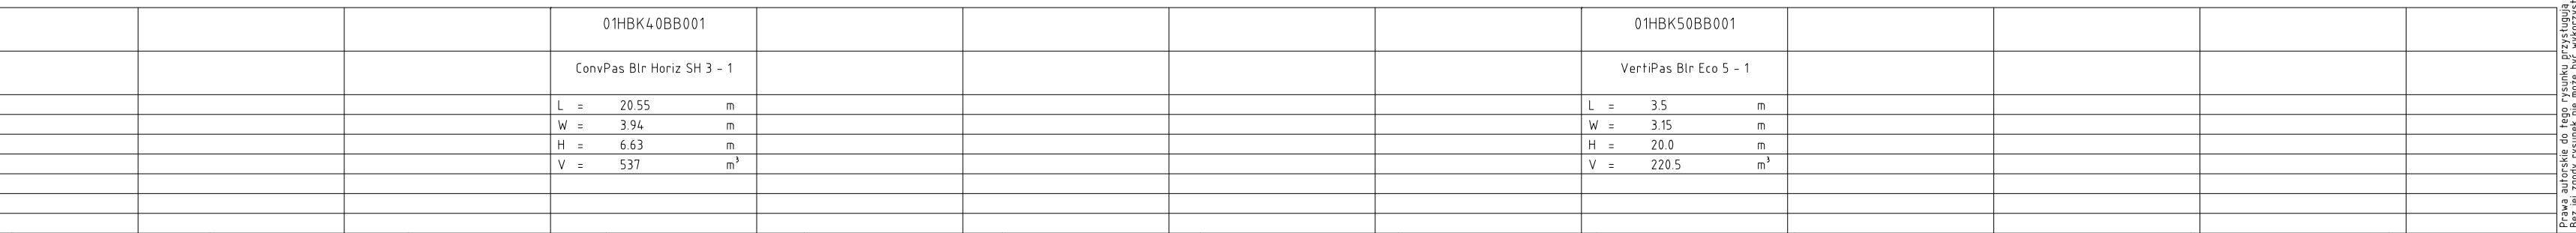

- 1)  Man hole at left and right side
Wtaz serwisowy po lewej i prawej stronie
- 2) instrumentation including counter flange scope of supply DLE
Prześciwkownik i urządzenie pomiarowe Dostawa DLE

DOKUMENTACJA POWYKONAWCZA AS-BUILT

Doosan Lentjes GmbH

| | | | | | |
|--|---|--|--|---|--|
| Investycja | Budowa Zakładu Termicznego Przetwarzania Odpadów w Krakowie | | | | |
| Project | Krakow Waste Thermal Treatment Plant | | | | |
| Adres | Kraków, ul.Giedroycja | | | | |
| Address | | | | | |
| Opis | Schemat procesu i oprzyrządowania | | | | |
| Object | P&I Diagram | | | | |
| Przedmiot | Układ odprowadzania spalin z kotła | | | | |
| Subject | Boiler flue gas system | | | | |
| Nr projektu: POSCOTC/ POSCOTC, projekt nr 30-02-00002 Wykonawca: Inz. projektant: Łukasz Kozłowski Projektant: | Nr rysunku: Drg no 1 - 625-01-ER103-00002 | | | | |
| Opracował: Stanowisko: Funkcja: Tytuł: | 30.11.2012 30.11.2012 30.11.2012 22.11.2012 | Spis treści Dyskrypcja Zawartość Nr rys. referencyjnego Planety: Drg In P-12002-1-2310-VPI-DEL-3011 | | A | |
| Sławotrowski Tytuł: | 30.11.2012 30.11.2012 22.11.2012 22.11.2012 | % | | | |
| Hrubert Inz. projekt. i rysownik Inżynier | 30.11.2012 30.11.2012 22.11.2012 22.11.2012 | Protyb Stanowisko Funkcja Dział | | | |
| Sławotrowski Tytuł: | 30.11.2012 30.11.2012 22.11.2012 22.11.2012 | | | | |
| Hrubert Inz. projekt. i rysownik Inżynier | 30.11.2012 30.11.2012 22.11.2012 22.11.2012 | | | | |
Prawa autorskie do tego rysunku przysługują DOOSAN Lentjes GmbH.
Baz jej twórca, rysunek nie może być wykorzystywany lub rozpowszechniany