COPYING OF THIS DOCUMENT, AND GIVING IT TO OTHERS AND THE USE OR COMMUNICATION OF THE CONTENTS THEREOF, ARE FORBIDDEN WITHOUT EXPRESS AUTHORITY BY Doosan Lentjes GmbH. OFFENDERS ARE LIABLE TO THE PAYMENT OF DAMAGES. ALL RIGHTS TO THIS DOCUMENT AND THE CONTENTS THEREOF ARE RESERVED.

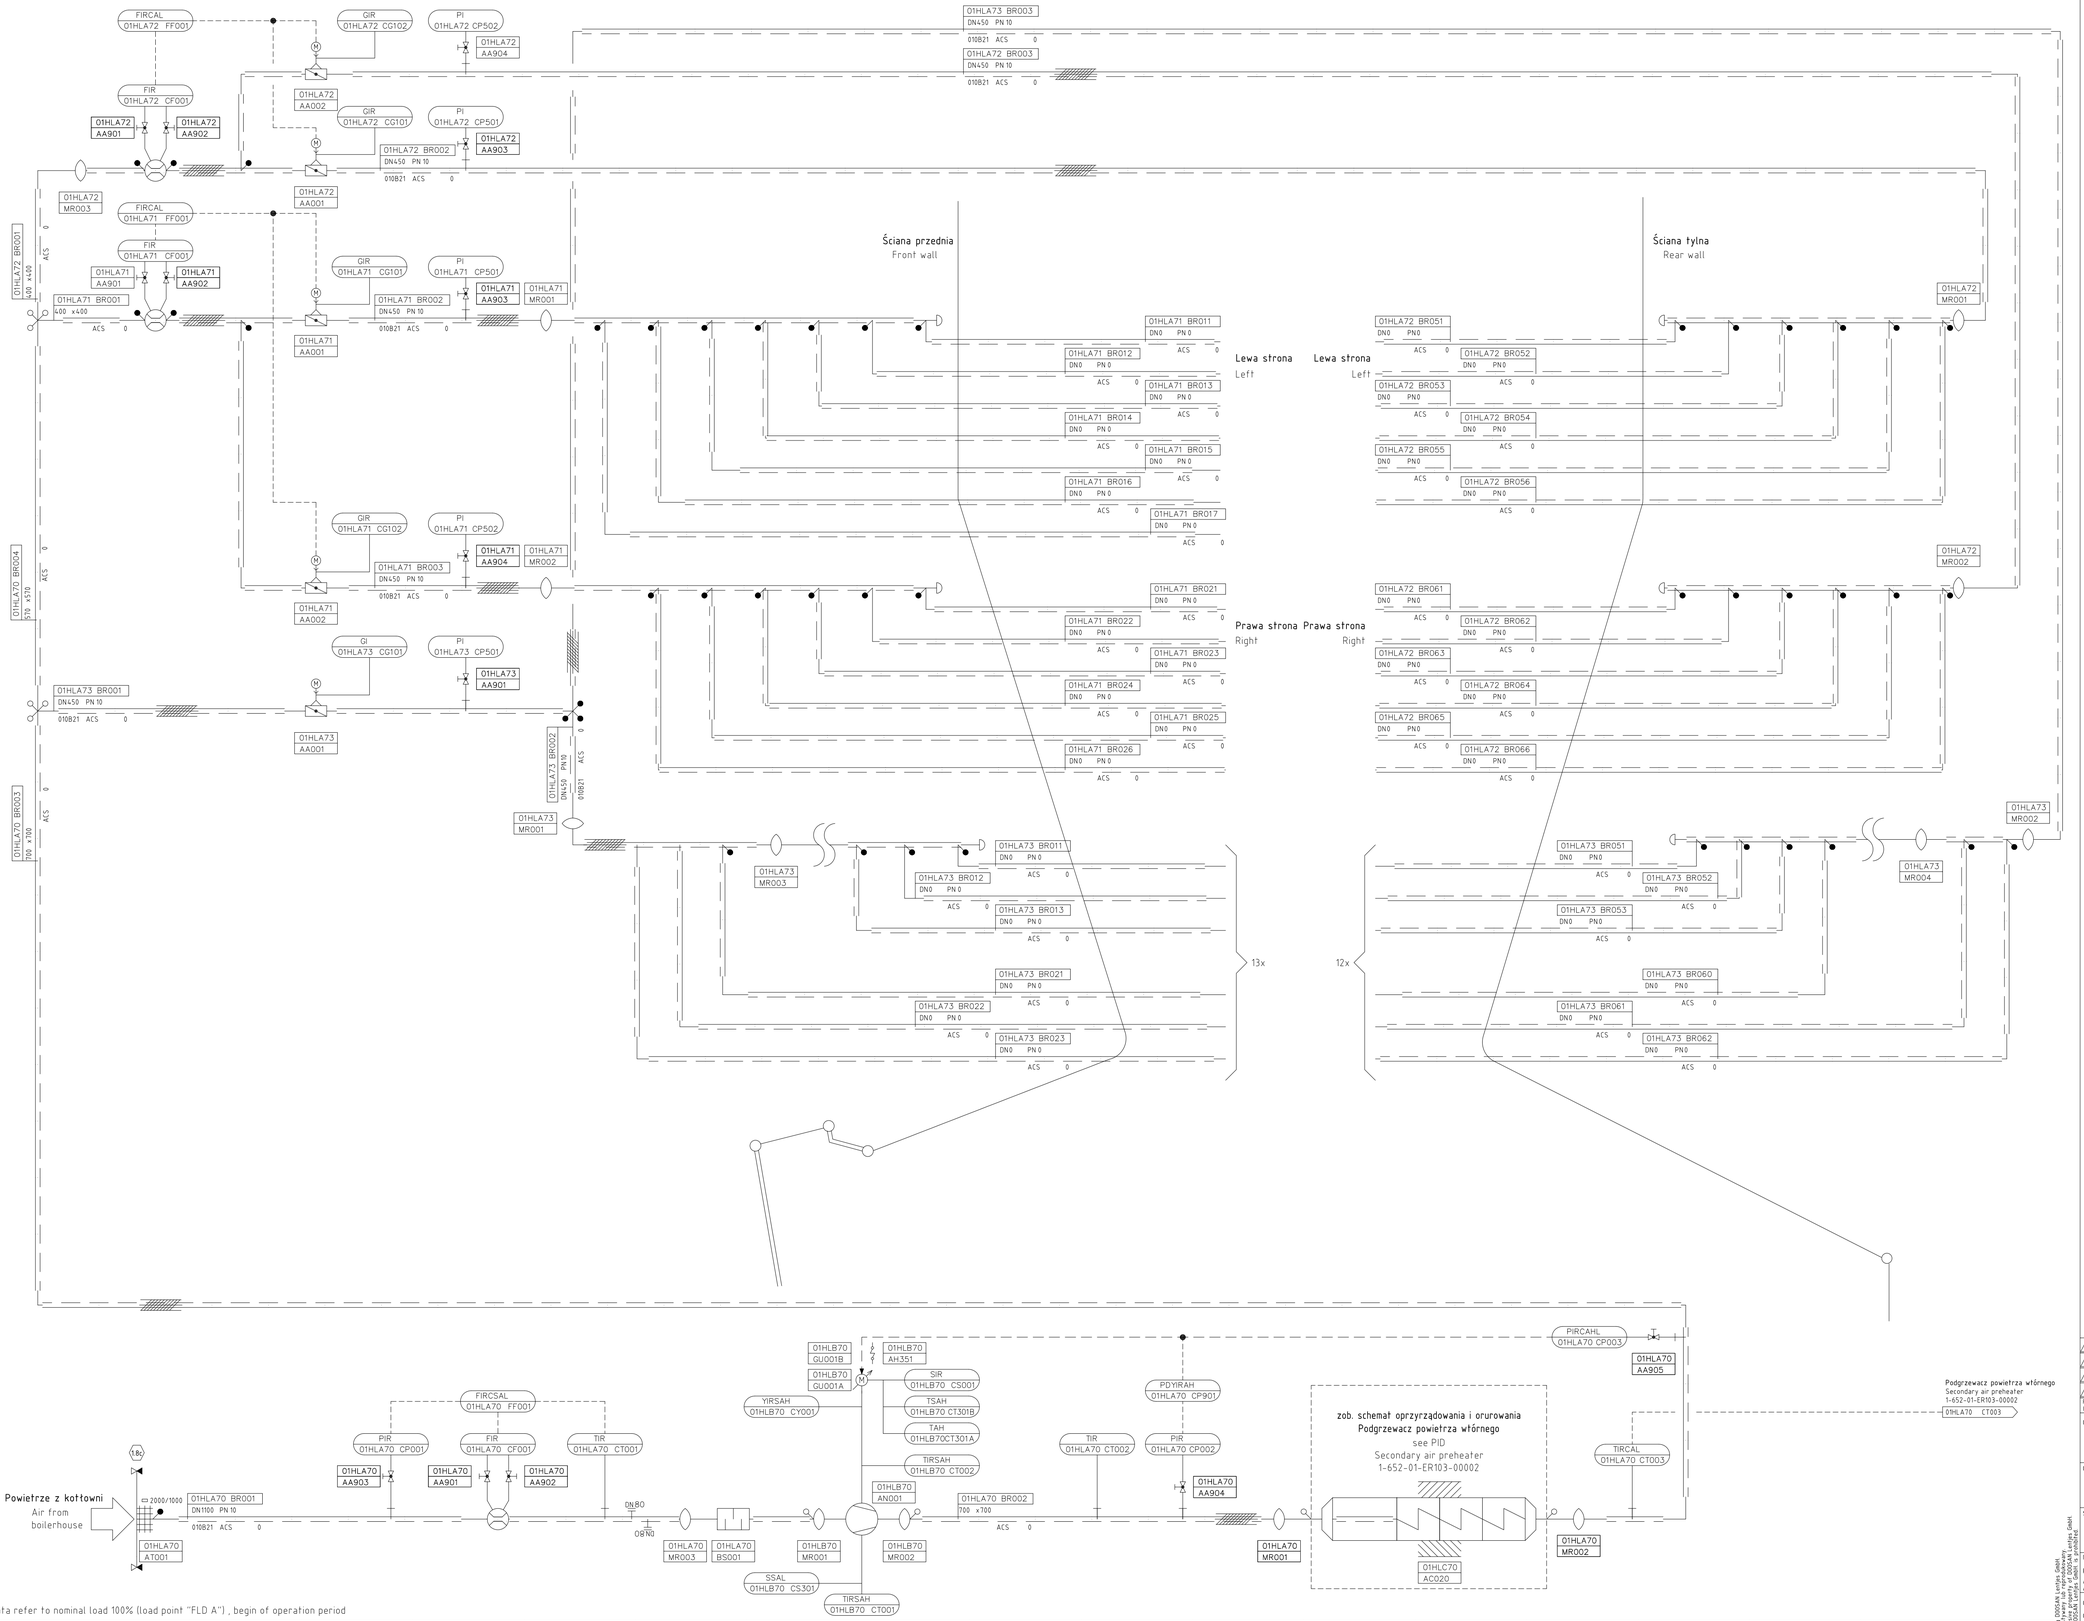

Data refer to nominal load 100% (load point "FLD A") , begin of operation period

Uwaga:
Note:

Posco E&C ▷◀ Doosan Lentjes
▷◀
B.L.

POSCO Engineering & Construction Co., LTD.
KIEROWNIK BUDOWY
Heinz Jurgen GEBHARDT

DOKUMENTACJA POWYKONAWCZA AS-BUILT

Rev	Date	Opis zmian / Changes description	Sprawdził / Chk'd	Rewizja / Rev'd	Zatwierdził / App'd
5	12.04.2016	As built hot commissioning	Watermann	Kluth	Samland
4	04.01.2016	As built cold commissioning	Watermann	Kluth	Samland
3	14.04.2015	Design freeze for commissioning	Sawistovski	Hilbert	Samland
2	19.01.2015	Battery limits acc. to POSCO comments 29.12.2014	Sawistovski	Hilbert	Samland

CLIENT : KHK Krakowski Holding Komunalny SA — KRAKOWSKI HOLDING KOMUNALNY S.A.

CONTRACTOR : POSCO E&C — POSCO ENGINEERING & CONSTRUCTION CO.,LTD.

SUB CONTRACTOR : DOOSAN — Doosan Lentjes GmbH

Inwestycja / Project: Budowa Zakładu Termicznego Przekształcania Odpadów w Krakowie
Adres / Address: Kraków Waste Thermal Treatment Plant, Kraków, ul.Giedroycia
Obiekt / Object: Schemat procesu i oprzyrządowania
Przedmiot / Subject: P&I Diagram — Układ powietrza wtórnego — Secondary air system

Nr projektu POSCO/DL / POSCO/DL project no.: 1 / 1
Nr rysunku / Drg no.: 1-651-01-ER103-00002

Sprawdzający / Checked by	Ressel		30.11.2012		Specjalność / Discipline
Gł. projektant / Lead engineer	Samland		30.11.2012		Format / Dwg. size: A0
Projektant / Designed by	Sawistovski		30.11.2012		Nr rys. referencyjnego / Maker's dwg no.: P-12002-1-23110-VPI-DLE-2033
Opracował / Drawn by	Hilbert		22.11.2012		Skala / Scale: %
Funkcja / Position	Tytuł, imię i nazwisko / Name	Nr uprawnień / Authority no.	Data / Date	Podpis / Signature	Rev. / Rev. 5

Rzut autorski do tego dzieła przysługuje DOOSAN Lentjes GmbH. Bez pisemnej zgody DOOSAN Lentjes GmbH nie wolno go powielać ani udostępniać osobom trzecim. Reproduction or use, without written consent of DOOSAN Lentjes GmbH is prohibited.