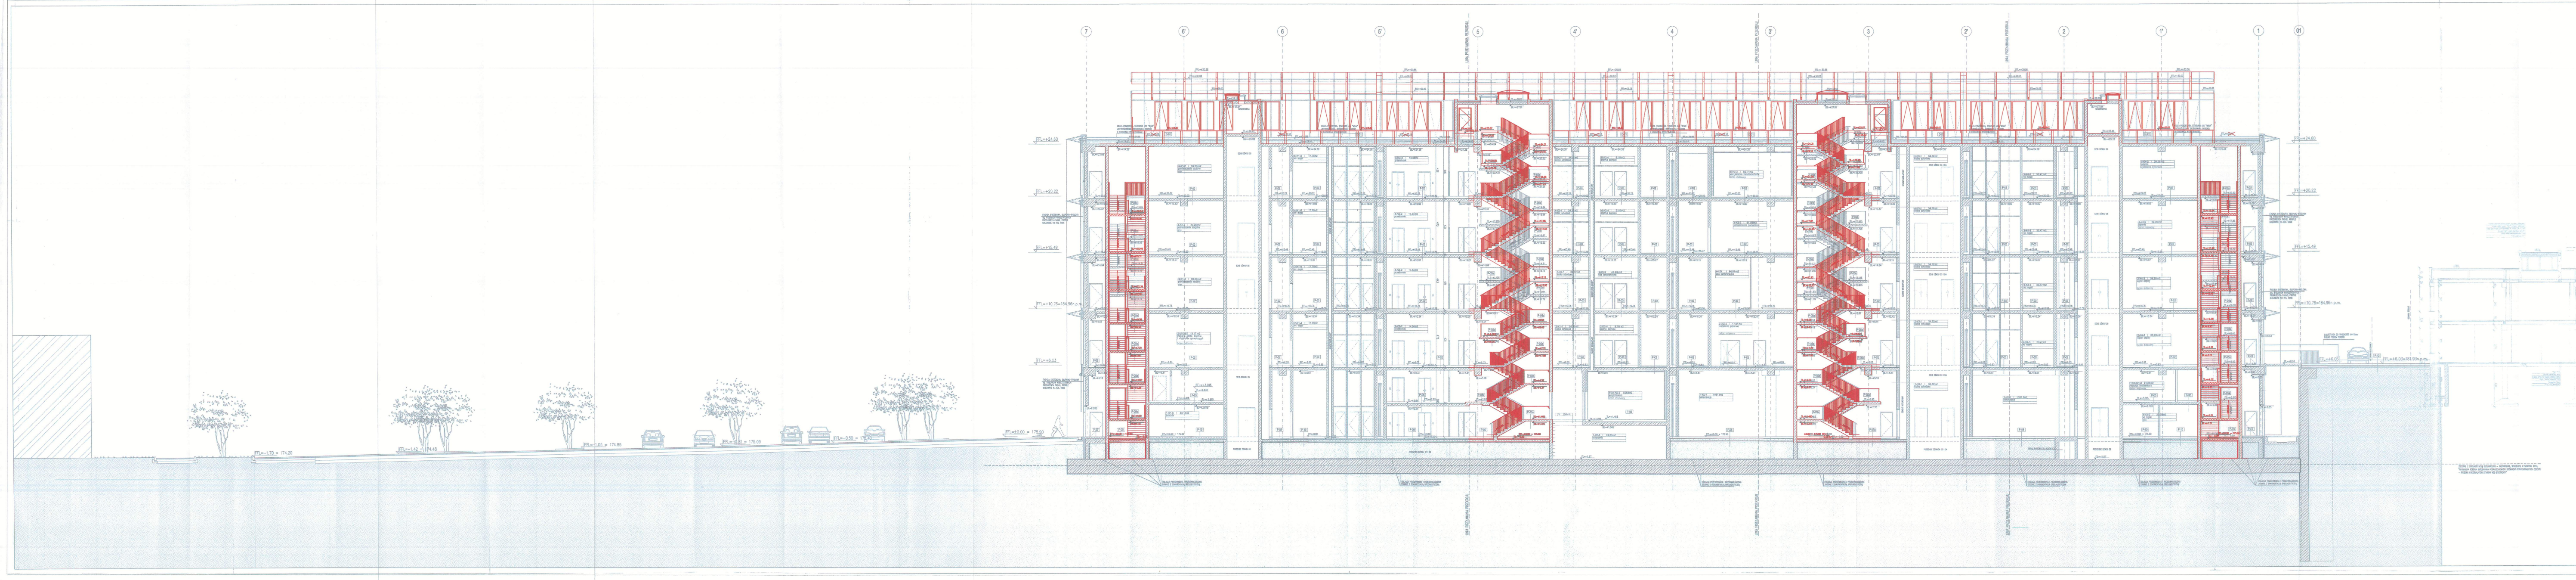

ZESTAWIENIE WARSTW PRZEGRÓD POZIOMYCH

ZESTAWIENIE WARSTW SUFITÓW PODWIESZONYCH

W oparciu o wnioski z dokumentu „Dodatek nr 1 - Dokumentacja Geologiczno-Inżynierska w rejonie projektowanego Centrum Innowacji i Zaawansowanych Technologii Politechniki Lubelskiej; Lublin, sierpień 2010 r." należy przyjąć, że elementy konstrukcji w poziomie fundamentów narażone będą na bezpośredni kontakt z wodą. Elementy te zostaną wykonane z betonu W08 z odpowiednimi uszczelniaczami. Generalny Wykonawca jest zobowiązany dobrać mieszankę betonową odpowiednio do zastanych warunków gruntowo-wodnych.

Elementy konstrukcji narażone na kontakt z woda zastaną zabezpieczone izolacją przeciwwilgociową i przeciwwodną. Generalny Wykonawca jest zobowiązany do opracowania we własnym zakresie szczegółowego Projektu Wykonawczego w zakresie izolacji przeciwwodnej i przeciwwilgociowej części podziemnej budynku zgodnie z obowiązującymi przepisami.

Dokumentacja niniejsza została wykonana na podstawie Umowy z dnia 05 listopada 2010 r. zawartej pomiędzy Politechniką Lubelską i AMC - Andrzej M. Chołdzyński sp. z o.o. („Umowa") jako Dokumentacja Zmian do Projektu Budowlanego („DZPB") zatytułowana „Zmiany do Projektu Budowlanego zatwierdzonego decyzją o pozwoleniu na budowę nr 555/928 z dnia 05 sierpnia 2009 r." budynku Centrum Innowacji i Zaawansowanych Technologii Politechniki Lubelskiej w Lublinie („CIiZT PL")

URZĄD MIASTA LUBLIN
Wydział Architektury i Budownictwa
20-071 Lublin, Wieniawska 14

BRANŻA	PROJEKTANCI BRANŻOWI		NR UPR.
ARCHITEKTURA	"AMC-ANDRZEJ M. CHOŁDZYŃSKI" Sp. z o.o. 00-498 Warszawa, ul.Książęca 4 tel.(022) 537 75 15 fax. (022) 537 75 16 e-mail: amc.sekretariat@amcholdzynski.pl		
	MGR INŻ. ARCH. ANDRZEJ M. CHOŁDZYŃSKI		1231/Lb/90 LOIA 0012
KONSTRUKCJA	"BWL-PROJEKT" Sp.z o.o. 01-688 Warszawa ul.Pęcicka 9 tel.833.82.79 fax.833.82.77		
	MGR INŻ. JERZY BŁAŻEJCZEK		Wa-391/91
INSTALACJE SANITARNE I MECHANICZNE	MK-PROJEKT Ogrzewanie, Wentylacja, Klimatyzacja ul. Lechicka 14A lok. 6 02-156 Warszawa tel./fax (+48 22) 846 35 06 wew. 4 tel./fax (+48 22) 846 60 34 wew. 4		
	INSTALACJE SANITARNE	MGR INŻ. WOJCIECH BARAŃSKI	[illegible]
	INSTALACJE MECHANICZNE	MGR INŻ. MACIEJ KALUŻA	MAZ/0179/POOS/05
INSTALACJE ELEKTRYCZNE I TELETECHNICZNE	"IN-PROJEKT" Sp.z o.o. 20-474 Lublin ul.Smoluchowskiego 2; tel. (081) 745 33 13 fax. (081) 441 76 04 e-mail: BIURO@IN-PROJEKT.PL		
	MGR INŻ. LECH CIEPIELEWSKI		1330/Lb/91
	MGR INŻ. MARIUSZ BLECHAR		[illegible]
TECHNOLOGIA Z AKUSTYKĄ	Biuro Projektów Zaplecza Motoryzacji "PROZAMEX" s. c. ul. Staniewicka 14 A, 03-310 Warszawa, NIP:524-00-17-071, Regon: 012101268		
	TECHNOLOGIA	INŻ. DARIUSZ SUWIŃSKI	GIP 126/98
	AKUSTYKA	MGR INŻ. EWA WIĘCKOWSKA-KOSMALA	6/Ra/01
		MGR INŻ. EWA URBAŃSKA	0/09
PROJEKT DROGOWY	PRACOWNIA PROJEKTOWA "K-D" 03-880 Warszawa ul. Zmarłeckiego 1/94; tel. (022) 671 66 65 e-mail: PPKD@POST.PL		
	MGR INŻ. ZBIGNIEW PIETRZYK		Wa-807/02
RZECZOZNAWCY P.POŻ.	INŻ. ROMAN KAŹMIERCZAK		17/93
	MGR INŻ. JERZY JAKIMCZUK		72/93

CENTRUM INNOWACJI I ZAAWANSOWANYCH TECHNOLOGII POLITECHNIKI LUBELSKIEJ

przy ul. Nadbystrzyckiej 36/44 w Lublinie, działka: nr ewid. 2/12 obręb 29

INWESTOR: POLITECHNIKA LUBELSKA
ADRES: ul. Nadbystrzycka 38, 20-618 Lublin
ARCHITEKT - GENERALNY PROJEKTANT: AMC - Andrzej M. CHOŁDZYŃSKI Sp. z o.o.
ADRES: ul. Książęca 4, 00-498 Warszawa, tel: 022 537-75-15, fax: 022 537-75-16, e-mail: amc.sekretariat@amcholdzynski.pl www.amcholdzynski.pl
FAZA PROJEKTU: ZMIANY DO PROJEKTU BUDOWLANEGO ZATWIERDZONEGO DECYZJĄ O POZWOLENIU NA BUDOWĘ NR 555/928 Z DNIA 05.08.2009
BRANŻA: ARCHITEKTURA
TYTUŁ RYSUNKU: PRZEKRÓJ B-B WSCHODNIO-ZACHODNI

		NR UPR.	DATA/PODPIS
PROJEKTANT, AUTOR:	mgr inż. arch. Andrzej M. Chołdzyński	LOIA 0012, 1231/Lb/90	
WSPÓŁPRACA AUTORSKA:	mgr inż. arch. Artur Chołdzyński	LOIA 0032, 426/Lb/2001	
SPRAWDZIŁ:	mgr inż. arch. Wojciech Kępa	LB0129, 1448/Lb/91	
WSPÓŁPRACA I OPRACOWANIE:	mgr inż. arch. Michał Kowalczyk		

SKALA RYSUNKU: 1:100
DATA: WRZESIEŃ 2010
NR RYS. PL-PB-AR-08

INDEKS:	TREŚĆ MODYFIKACJI:	DATA:

DOKUMENTACJA POWYKONAWCZA

Polimex-Mostostal S.A.
Zakład Budownictwa Siedlce
Kierownik Budowy
Grzegorz Właźło
numer uprawnień KL-213/91