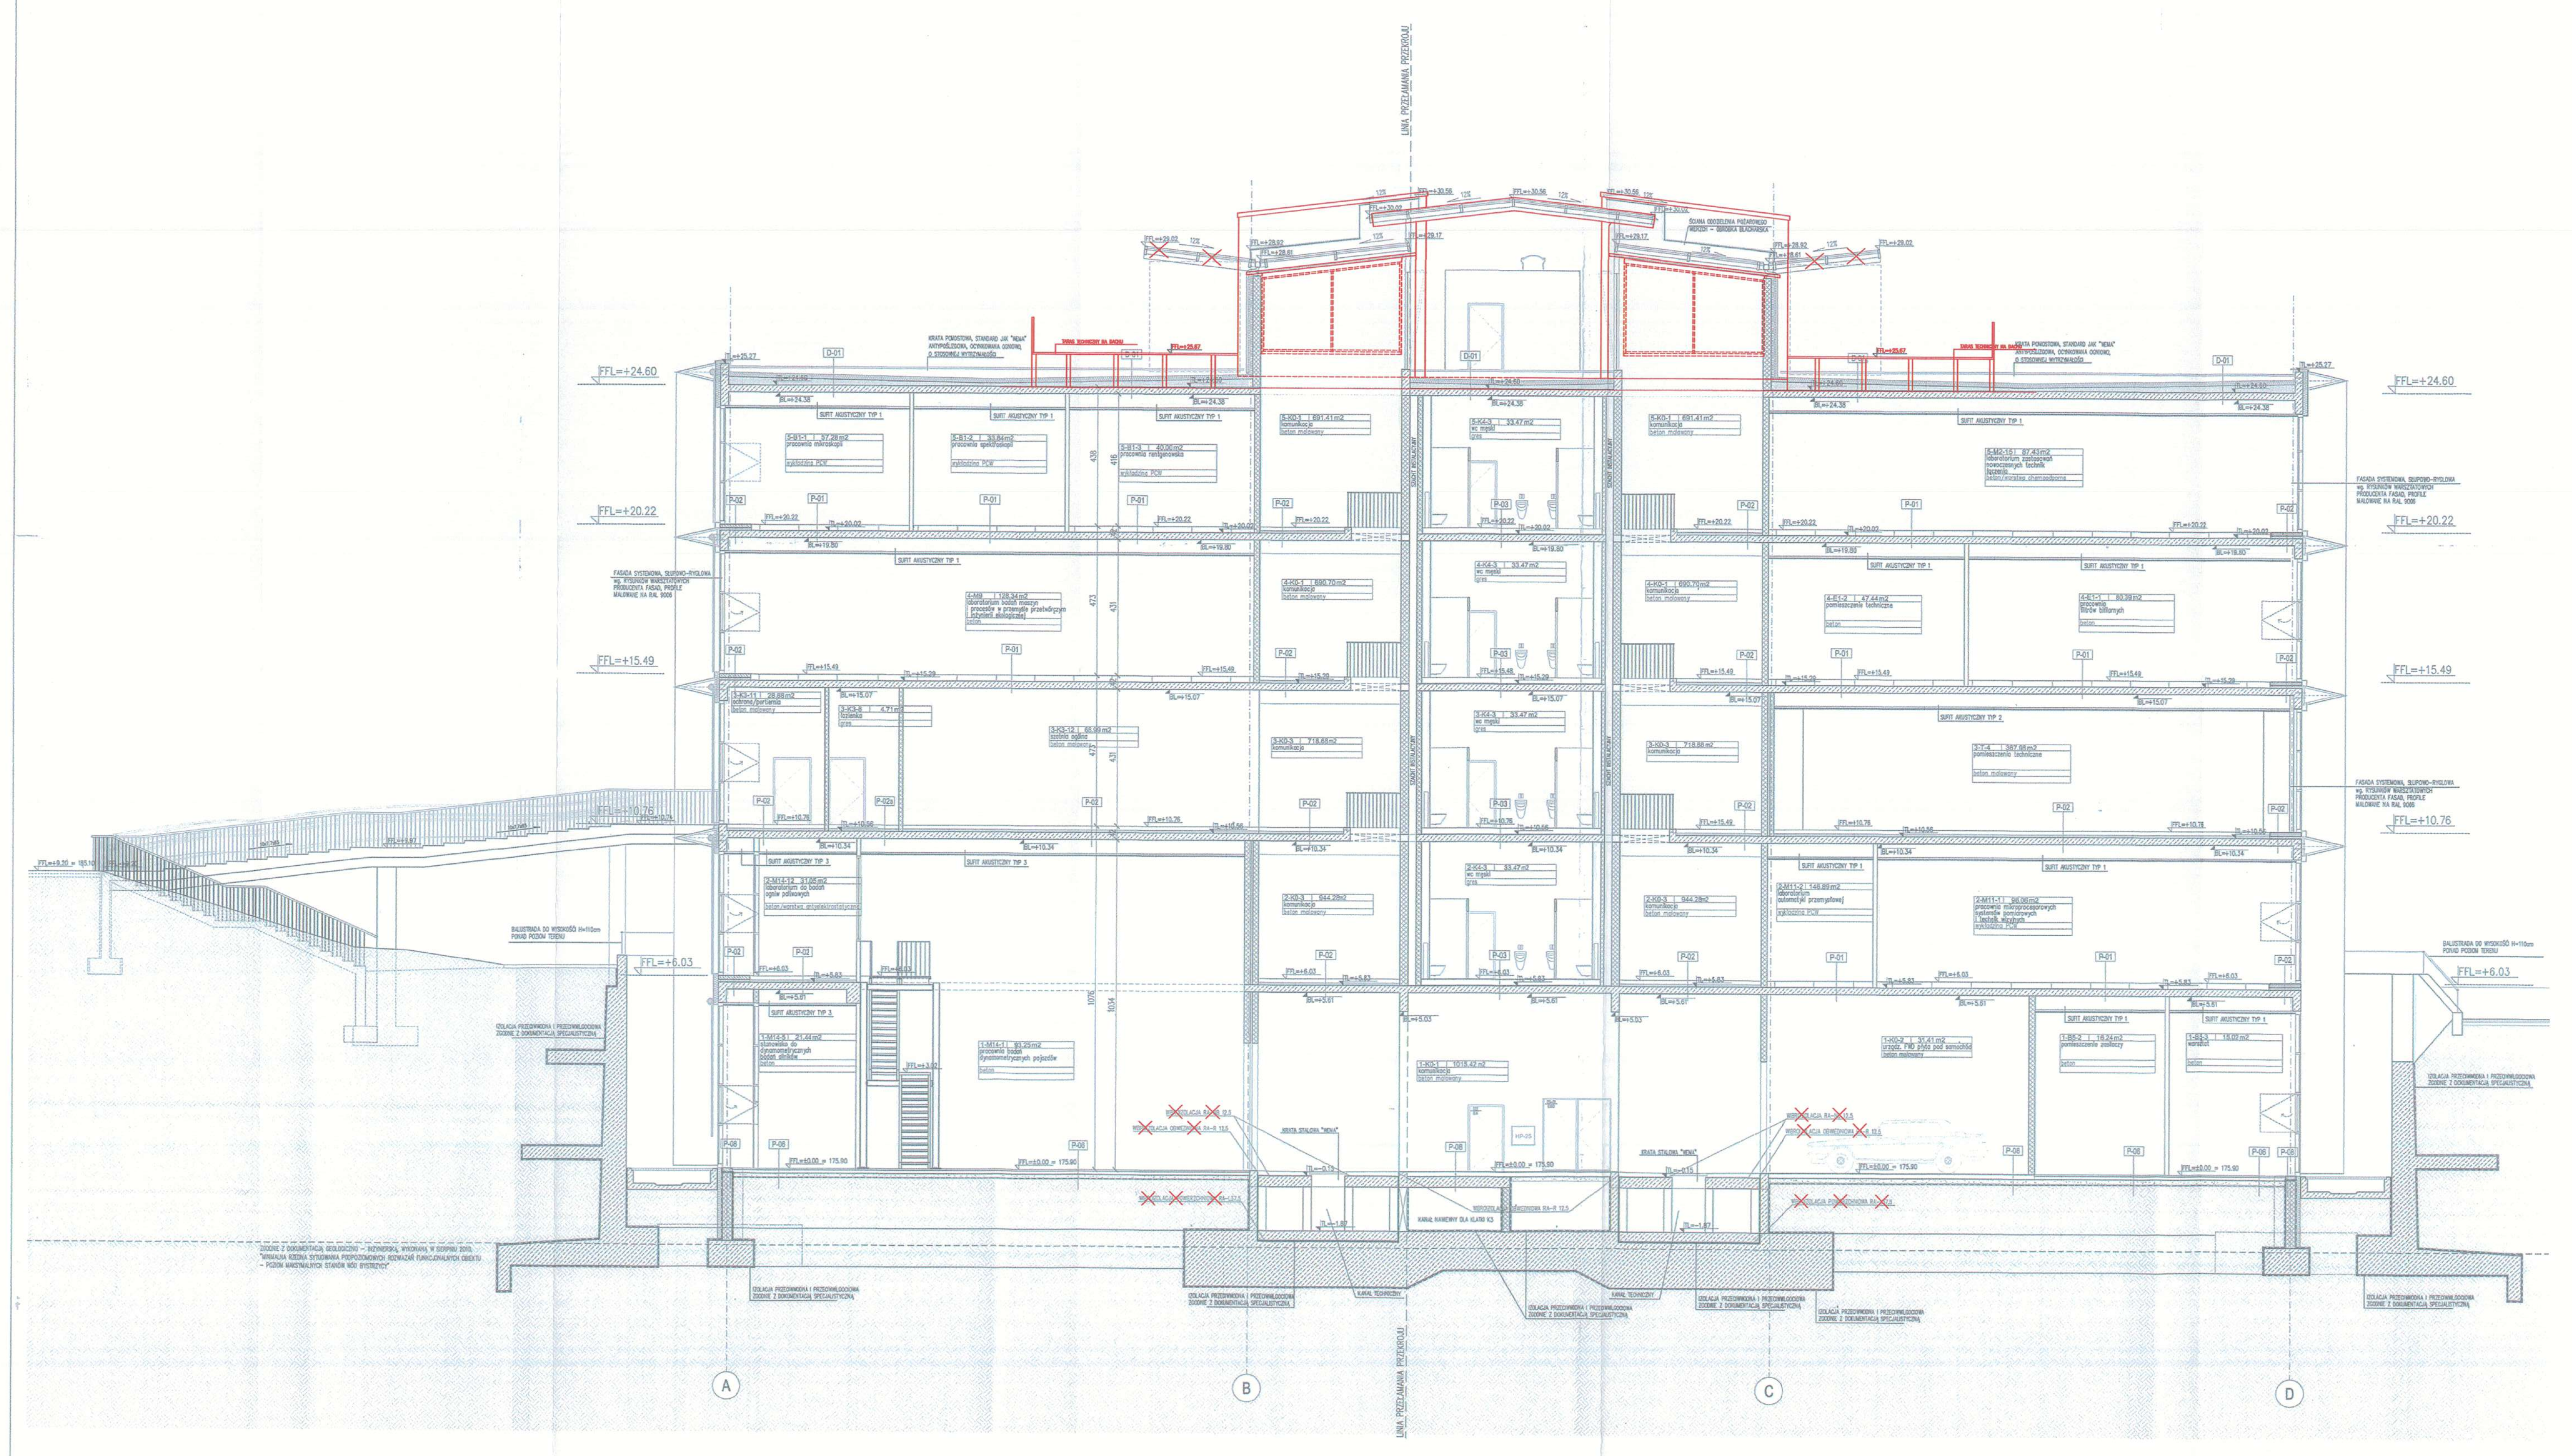

ZESTAWIENIE WARSTW PRZEGRÓD POZIOMYCH

Symbol	Grubość	Warstwa
D-01 STROPODACH	25,0cm	KRATA WEMA NA PODKONSTRUKCJI ZE STALI OCYNKOWANEJ OGNIOWO
	-	IZOLACJA PRZEBIĆ SŁUPKÓW PODKONSTRUKCJI KRAT POMOSTOWYCH SYSTEMOWA, ATESTOWANA, standard jak ALSAN FLASHING f-my Soprema
	0,5cm	PAPA WIERZCHNIEGO KRYCIA standard jak SOPRALENE FLAM 180 AR f-my Soprema
	0,5cm	PAPA PODKŁADOWA standard jak SOPRALENE FLAM 180 f-my Soprema
	15,0cm	PŁYTY Z POLIESTYRENU EKSTRUDOWANEGO standard jak DOW FLOORMATE 500
	4,0 - 14,0cm	SZLICHTA BETONOWA ZBROJONA SIATKĄ φ 4,5 co15 LUB WŁÓKNAMI STALOWYMI, Z WYROBIENIEM SPADKÓW 2% wykonać szczeliny dylatacyjne oddzielające fragmenty powierzchni o różnych wymiarach i szczeliny przeciwskurczowe o głęb. 1,5cm i polach do 36,0m², długość boku pola do 6,0m
	22,0cm	PŁYTA ŻELBETOWA STROPOWA WG PROJEKTU KONSTRUKCJI
P-01 POMIESZCZENIA LABORATORIÓW	-	POSADZKA WG OPISÓW NA RYSUNKACH
	20,0cm	MONOLITYCZNA PODŁOGA PODNIESIONA standard jak CAMILLO f-my Knauf LUB PODŁOGA WG SZCZEGÓŁOWYCH PROJEKTÓW TECHNOLOGII DLA POSZCZEGÓLNYCH LABORATORIÓW
	22,0cm	PŁYTA ŻELBETOWA STROPOWA WG PROJEKTU KONSTRUKCJI
P-02 HOLE WEJŚCIOWE, HOLE NA PIĘTRACH, POM. TECHNICZNE NA POZ. +3, POMIESZCZENIA LABORATORYJNE PAS PRZY FASADZIE W LABORATORIACH, KLATKI SCHODOWE, POMIESZCZENIA POMOCNICZE I MAGAZYNOWE W TRAKCIE ŚRODKOWYM	12,0cm	PŁYTA ŻELBETOWA, POWIERZCHNIA SZLIFOWANA Z DODATKIEM KORUNDU wykonać szczeliny dylatacyjne oddzielające fragmenty powierzchni o różnych wymiarach i szczeliny przeciwskurczowe o głęb. 1,5cm i polach do 36,0m², długość boku pola do 6,0m
	0,2cm	FOLIA PE WARSTWA ROZDZIELAJĄCA
	8,0cm	STYROPIAN PODŁOGOWY, AKUSTYCZNY EPS T-28dB
	22,0cm	PŁYTA ŻELBETOWA STROPOWA WG PROJEKTU KONSTRUKCJI
P-02a POMIESZCZENIE PALARNI W TRAKCIE ŚRODKOWYM	1,0cm	WYKŁADZINA DYWANOWA ATESTOWANA W PŁYTKACH 50x50cm standard jak HEUGA INTERFACE
	-	POSYPKA Z PIASKU KWARCOWEGO PRZESIANEGO
	0,15cm	ŻYWICA POLIURETANOWA SYSTEMOWA standard jak ALSAN 410 f-my Soprema
	-	PREPARAT GRUNTUJĄCY standard jak HES f-my Soprema
	12,0cm	SZLICHTA ZBROJONA SIATKĄ φ 4,5 co15 LUB WŁÓKNAMI STALOWYMI, wykonać szczeliny dylatacyjne oddzielające fragmenty powierzchni o różnych wymiarach i szczeliny przeciwskurczowe o głęb. 1,5cm i polach do 36,0m², długość boku pola do 6,0m
	8,0cm	STYROPIAN PODŁOGOWY, AKUSTYCZNY EPS T-28dB
	22,0cm	PŁYTA ŻELBETOWA STROPOWA WG PROJEKTU KONSTRUKCJI
P-03 ŁAZIENKI, SZATNIE, POMIESZCZENIA SOCJALNE W TRAKCIE ŚRODKOWYM	1,5cm	GRES atest. antypośl. 30x30cm na kleju, fuga 3mm standard jak NOWA GALA powierzchnia NATURAL, grupa antypośl. R11, cokół wys. 30,0cm
	-	POSYPKA Z PIASKU KWARCOWEGO PRZESIANEGO (FRAKCJE 0,3 - 0,8mm)
	0,15cm	ŻYWICA POLIURETANOWA SYSTEMOWA standard jak ALSAN 410 f-my Soprema
	-	PREPARAT GRUNTUJĄCY standard jak HES f-my Soprema
	10,0cm	SZLICHTA ZBROJONA SIATKĄ φ 4,5 co15 LUB WŁÓKNAMI STALOWYMI, wykonać szczeliny dylatacyjne oddzielające fragmenty powierzchni o różnych wymiarach i szczeliny przeciwskurczowe o głęb. 1,5cm i polach do 36,0m², długość boku pola do 6,0m
	8,0cm	STYROPIAN PODŁOGOWY, AKUSTYCZNY EPS T-28dB
	22,0cm	PŁYTA ŻELBETOWA STROPOWA WG PROJEKTU KONSTRUKCJI
P-04 POMIESZCZENIA NA ANTRESOLI	-	POSADZKA WG OPISÓW NA RYSUNKACH
	12,0cm	PODŁOGA PODNIESIONA, SYSTEMOWA, ATESTOWANA
	12,0cm	PŁYTA ŻELBETOWA NA BLASZE TRAPEZOWEJ, WG PROJEKTU KONSTRUKCYJNEGO ANTRESOLA KONSTRUKCJI STALOWEJ WG PROJEKTU KONSTRUKCYJNEGO
P-04a PRACOWNIE I POM. MAGAZYNOWE NA ANTRESOLI	10,0cm	PŁYTA ŻELBETOWA, POWIERZCHNIA SZLIFOWANA Z DODATKIEM KORUNDU wykonać szczeliny dylatacyjne oddzielające fragmenty powierzchni o różnych wymiarach i szczeliny przeciwskurczowe o głęb. 1,5cm i polach do 36,0m², długość boku pola do 6,0m
	0,2cm	FOLIA PE WARSTWA ROZDZIELAJĄCA
	2,0cm	STYROPIAN PODŁOGOWY, AKUSTYCZNY EPS T-28dB
	12,0cm	PŁYTA ŻELBETOWA NA BLASZE TRAPEZOWEJ, WG PROJEKTU KONSTRUKCYJNEGO ANTRESOLA KONSTRUKCJI STALOWEJ WG PROJEKTU KONSTRUKCYJNEGO
P-05 KLATKI SCHODOWE, POM. POMOCNICZE I MAGAZYNOWE W TRAKCIE ŚRODKOWYM NA KONDYGNACJI 1 I 1/2	10,0cm	PŁYTA ŻELBETOWA, POWIERZCHNIA SZLIFOWANA Z DODATKIEM KORUNDU wykonać szczeliny dylatacyjne oddzielające fragmenty powierzchni o różnych wymiarach i szczeliny przeciwskurczowe o głęb. 1,5cm i polach do 36,0m², długość boku pola do 6,0m
	0,2cm	FOLIA PE WARSTWA ROZDZIELAJĄCA
	2,0cm	STYROPIAN PODŁOGOWY, AKUSTYCZNY EPS T-28dB
	22,0cm	PŁYTA ŻELBETOWA STROPOWA WG PROJEKTU KONSTRUKCJI
P-05a BIEGI I SPOCZNIKI KLATEK SCHODOWYCH	0,1cm	WARSTWA ZAMYKAJĄCA POWŁOKA ANTYPOŚLIZG. SYSTEM. ATEST. jak SIKAFLOOR 264 TRIXO
	-	PREPARAT GRUNTUJĄCY SYSTEM. ATEST. standard jak SIKAFLOOR 161
	15,0cm	PŁYTA ŻELBETOWA WG PROJEKTU KONSTRUKCJI
P-06 POMIESZCZENIA LABORATORIÓW NA GRUNCIE	5,0cm	CHUDY BETON
	0,5cm	IZOLACJA PRZECIWWILGOCIOWA - PAPA TERMOZGRZEWALNA standard jak SOPRALENE FLAM 180 f-my Soprema
	-	PREPARAT GRUNTUJĄCY standard jak SOPRADERE f-my Soprema
	10,0cm	CHUDY BETON
	5,0cm	PODSYPKA PIASKOWA STABILIZOWANA
		GRUNT NASYPOWY
P-07 TRAKT KOMUNIKACYJNY NA POZIOMIE 1, NAD KANAŁEM TECHNICZNYM	15,0cm	WARSTWA ŚCIERALNA - BETON B40
	-	WIBROIZOLACJA SYSTEMOWA, ATESTOWANA
	0,5cm	IZOLACJA PRZECIWWILGOCIOWA - MASA BITUMICZNA standard jak Deitermann SUPERFLEX 100
	35,0cm	PŁYTA ŻELBETOWA WG PROJEKTU KONSTRUKCJI
P-07a TRAKT KOMUNIKACYJNY NA POZIOMIE 1, NAD KANAŁEM NAWIEWNYM DLA KLATKI K3	15,0cm	WARSTWA ŚCIERALNA - BETON B40
	0,5cm	IZOLACJA PRZECIWWILGOCIOWA - MASA BITUMICZNA standard jak Deitermann SUPERFLEX 100
	35,0cm	PŁYTA ŻELBETOWA WG PROJEKTU KONSTRUKCJI
P-08 TRAKT KOMUNIKACYJNY NA POZIOMIE 1, NA GRUNCIE	15,0cm	WARSTWA ŚCIERALNA - BETON B40
	0,5cm	IZOLACJA PRZECIWWILGOCIOWA - PAPA TERMOZGRZEWALNA standard jak SOPRALENE FLAM 180 f-my Soprema
	-	PREPARAT GRUNTUJĄCY standard jak SOPRADERE f-my Soprema
	10,0cm	CHUDY BETON
	15,0cm	KRUSZYWO NATURALNE ODZIARNIONE KRUSZYWEM ŁAMANYM, STABILIZOWANE MECHANICZNIE
	150,0cm	GRUNT RODZIMY LUB NASYPOWY
P-09 PODESTY KLATEK SCHODOWYCH NA GRUNCIE, POMIESZCZENIA TECHNICZNE NA GRUNCIE	0,1cm	WARSTWA ZAMYKAJĄCA POWŁOKA ANTYPOŚLIZG. SYSTEM. ATEST. jak SIKAFLOOR 264 TRIXO
	-	PREPARAT GRUNTUJĄCY SYSTEM. ATEST. standard jak SIKAFLOOR 161
	12,0cm	SZLICHTA ZBROJONA SIATKĄ φ 4,5 co15 LUB WŁÓKNAMI STALOWYMI, wykonać szczeliny dylatacyjne oddzielające fragmenty powierzchni o różnych wymiarach i szczeliny przeciwskurczowe o głęb. 1,5cm i polach do 36,0m², długość boku pola do 6,0m
	10,0cm	STYROPIAN EKSTRUDOWANY W PŁYTACH EPS 100 - 038
	0,5cm	IZOLACJA PRZECIWWILGOCIOWA - MASA BITUMICZNA standard jak Deitermann SUPERFLEX 100
	15,0cm	PŁYTA Z CHUDEGO BETONU, ZATARTA NA GŁADKO
	150,0cm	PODSYPKA PIASKOWA STABILIZOWANA
P-10 POMIESZCZENIE ŚMIETNIKA, POMIESZCZENIA PORZĄDKOWE, ŁAZIENKI NA GRUNCIE	1,5cm	GRES atest. antypośl. 30x30cm na kleju, fuga 3mm standard jak NOWA GALA powierzchnia NATURAL, grupa antypośl. R11, cokół wys. 30,0cm
	-	POSYPKA Z PIASKU KWARCOWEGO PRZESIANEGO (FRAKCJE 0,3 - 0,8mm)
	0,15cm	ŻYWICA POLIURETANOWA SYSTEMOWA standard jak ALSAN 410 f-my Soprema
	-	PREPARAT GRUNTUJĄCY standard jak HES f-my Soprema
	12,0cm	SZLICHTA Z WYROBIONYMI SPADKAMI ZBROJONA SIATKĄ φ 4,5 co15 LUB WŁÓKNAMI STALOWYMI, wykonać szczeliny dylatacyjne oddzielające fragmenty powierzchni o różnych wymiarach i szczeliny przeciwskurczowe o głęb. 1,5cm i polach do 36,0m², długość boku pola do 6,0m
	10,0cm	STYROPIAN EKSTRUDOWANY W PŁYTACH EPS 100 - 038
	0,5cm	IZOLACJA PRZECIWWILGOCIOWA - MASA BITUMICZNA standard jak Deitermann SUPERFLEX 100
	15,0cm	PŁYTA Z CHUDEGO BETONU, ZATARTA NA GŁADKO
	150,0cm	PODSYPKA PIASKOWA STABILIZOWANA
P-11 ŁAZIENKI NAD KANAŁEM NAWIEWNYM DLA KLATKI K3	1,5cm	GRES atest. antypośl. 30x30cm na kleju, fuga 3mm standard jak NOWA GALA powierzchnia NATURAL, grupa antypośl. R11, cokół wys. 30,0cm
	-	POSYPKA Z PIASKU KWARCOWEGO PRZESIANEGO (FRAKCJE 0,3 - 0,8mm)
	0,15cm	ŻYWICA POLIURETANOWA SYSTEMOWA standard jak ALSAN 410 f-my Soprema
	-	PREPARAT GRUNTUJĄCY standard jak HES f-my Soprema
	10,0cm	SZLICHTA Z WYROBIONYMI SPADKAMI ZBROJONA SIATKĄ φ 4,5 co15 LUB WŁÓKNAMI STALOWYMI, wykonać szczeliny dylatacyjne oddzielające fragmenty powierzchni o różnych wymiarach i szczeliny przeciwskurczowe o głęb. 1,5cm i polach do 36,0m², długość boku pola do 6,0m
	5,0cm	PŁYTY Z POLIESTYRENU EKSTRUDOWANEGO, standard jak DOW FLOORMATE 500
	0,5cm	IZOLACJA PRZECIWWILGOCIOWA - MASA BITUMICZNA standard jak Deitermann SUPERFLEX 100
	35,0cm	PŁYTA ŻELBETOWA WG PROJEKTU KONSTRUKCJI
P-12 DROGA MANEWROWA W REJONIE MURÓW OPOROWYCH	8,0cm	WARSTWA ŚCIERALNA-KOSTKA BETON.
	4,0cm	PODSYPKA CEMENTOWO-PIASKOWA 1:4
	25,0cm	PODBUDOWA KRUSZYWO ŁAMANE STAB. MECH.
	25,0cm	POSPÓŁKA
P-13 POMIESZCZENIA TECHNICZNE W TRAKCIE ŚRODKOWYM NA POZIOMIE PŁYTY FUNDAMENTOWEJ	0,15cm	ŻYWICA POLIURETANOWA SYSTEMOWA standard jak ALSAN 500, 500F f-my Soprema
	-	PREPARAT GRUNTUJĄCY standard jak HES f-my Soprema
	120,0cm	PŁYTA ŻELBETOWA FUNDAMENTOWA WG PROJEKTU KONSTRUKCJI
	10,0cm	CHUDY BETON B15
P-13a POMIESZCZENIA ZBIORNIKA NA WODĘ CHŁODNICZĄ NA POZIOMIE PŁYTY FUNDAMENTOWEJ	-	FOLIA IZOLACYJNA standard jak TPO FLAGON P200 f-my Soprema, MOCOWANA MECHANICZNIE, ZGRZEWANA CIEPŁYM POWIETRZEM. PODKŁAD KRAWĘDZIOWY I MOCOWANIA FOLII TPO - WG TECHNOLOGII f-my Soprema: NA OBWODZIE GÓRNEJ KRAWĘDZI ZBIORNIKA BLACHA POWLEKANA, SZER. 10cm, MOCOWANA MECHANICZNIE.
	-	GEOWŁÓKNINA standard jak GEON 300 f-my Soprema
	120,0cm	PŁYTA ŻELBETOWA FUNDAMENTOWA WG PROJEKTU KONSTRUKCJI
	10,0cm	CHUDY BETON B15

ZESTAWIENIE WARSTW SUFITÓW PODWIESZONYCH

Typ	Grubość	Warstwa
TYP 1 (7.5)	5,0cm	PŁYTA AKUSTYCZNA Z WEŁNY MINERALNEJ Z WŁÓKIEN SZKLANYCH standard jak AKU-PŁYTA f-my ISOVER
	2,5cm	PŁYTY GK 2 X 1,25 NA RUSZCIE STALOWYM DWUKIERUNKOWYM, DWUPŁASZCZYZNOWYM, WG SYSTEMU ATESTOWANEGO, standard jak Lafarge NIDA GIPS
TYP 2 (9.5)	5,0cm	PŁYTA AKUSTYCZNA Z WEŁNY MINERALNEJ Z WŁÓKIEN SZKLANYCH standard jak AKU-PŁYTA f-my ISOVER
	2,0cm	PUSTKA
	2,5cm	PŁYTY GK 2 X 1,25 NA RUSZCIE STALOWYM DWUKIERUNKOWYM, DWUPŁASZCZYZNOWYM, WG SYSTEMU ATESTOWANEGO, standard jak Lafarge NIDA GIPS
TYP 2a (9.5)	0,3cm	FOLIA DŹWIĘKOIZOLACYJNA SEMAG FD1 GRUBOŚĆ 3mm, ZAWIESZONA LUŹNO W PUSTCE MIN. 2,0cm
	5,0cm	PŁYTA AKUSTYCZNA Z WEŁNY MINERALNEJ Z WŁÓKIEN SZKLANYCH standard jak AKU-PŁYTA f-my ISOVER
	2,5cm	PŁYTY GK 2 X 1,25 NA RUSZCIE STALOWYM DWUKIERUNKOWYM, WG SYSTEMU ATESTOWANEGO, standard jak Lafarge NIDA GIPS
TYP 3 (10)	0,3cm	FOLIA DŹWIĘKOIZOLACYJNA SEMAG FD1 GRUBOŚĆ 3mm, ZAWIESZONA LUŹNO W PUSTCE MIN. 2,0cm
	5,0cm	PŁYTA AKUSTYCZNA Z WEŁNY MINERALNEJ Z WŁÓKIEN SZKLANYCH standard jak AKU-PŁYTA f-my ISOVER
	3,0cm	PŁYTY GK 2 X 1,5 NA RUSZCIE STALOWYM DWUKIERUNKOWYM, WG SYSTEMU ATESTOWANEGO, standard jak Lafarge NIDA GIPS

W oparciu o wnioski z dokumentu „Dodatek nr 1 - Dokumentacja Geologiczno-Inżynierska w rejonie projektowanego Centrum Innowacji i Zaawansowanych Technologii Politechniki Lubelskiej; Lublin, sierpień 2010 r." należy przyjąć, że elementy konstrukcji w poziomie fundamentów narażone będą na bezpośredni kontakt z wodą. Elementy te zostaną wykonane z betonu W08 z odpowiednimi uszczelniaczami. Generalny Wykonawca jest zobowiązany dobrać mieszankę betonową odpowiednio do zastanych warunków gruntowo-wodnych.

Elementy konstrukcji narażone na kontakt z wodą zostaną zabezpieczone izolacją przeciwwilgociową i przeciwwodną. Generalny Wykonawca jest zobowiązany do opracowania we własnym zakresie szczegółowego Projektu Wykonawczego w zakresie izolacji przeciwwodnej i przeciwwilgociowej części podziemnej budynku zgodnie z obowiązującymi przepisami.

Niniejszy Projekt Budowlany został sporządzony w taki sposób aby uzyskać Pozwolenie na Budowę na wybudowanie i wyposażenie budynku CIiZT Politechniki Lubelskiej w podstawowe instalacje, które będą wystarczające do odbioru budynku i dopuszczenia go do użytkowania przez służby nadzoru budowlanego lub w inny sposób przewidziany obowiązującym prawem. Budynek CIiZT Politechniki Lubelskiej zaprojektowano w sposób umożliwiający dokonanie wyposażenia i urządzenia laboratoriów w już dopuszczonym do użytkowania budynku i zgodnie z Projektem Technologii będącym częścią niniejszego Projektu Budowlanego.

Projekty wielobranżowe wyposażenia laboratoriów i innych pomieszczeń użytkowych, będą sporządzane i uzgadniane w fazie wyposażenia i urządzania laboratoriów i innych pomieszczeń użytkowych w konsultacji z przyszłymi użytkownikami i w oparciu o wymagania wynikające m.in. ze szczegółowych projektów technologicznych dla urządzeń i wyposażenia, które powinny być sporządzone na podstawie i być zgodne z Projektem Technologii będącym częścią niniejszego Projektu Budowlanego.

Dokumentacja niniejsza została wykonana na podstawie Umowy z dnia 05 listopada 2010 r. zawartej pomiędzy Politechniką Lubelską i AMC - Andrzej M. Chołdzyński sp. z o.o. („Umowa") jako Dokumentacja Zmian do Projektu Budowlanego („DZPB") zatytułowana „Zmiany do Projektu Budowlanego zatwierdzonego decyzją o pozwoleniu na budowę nr 555/928 z dnia 05 sierpnia 2009 r." budynku Centrum Innowacji i Zaawansowanych Technologii Politechniki Lubelskiej w Lublinie („CIiZT PL")

URZĄD MIASTA LUBLIN
Wydział Architektury i Budownictwa
20-071 Lublin, Wieniawska 14

BRANŻA	PROJEKTANCI BRANŻOWI		NR UPR.
ARCHITEKTURA	"AMC-ANDRZEJ M. CHOŁDZYŃSKI" Sp. z o.o. 00-498 Warszawa, ul. Książęca 4 tel.(022) 537 75 15 fax. (022) 537 75 16 e-mail: amc.sekretariat@amcholdzynski.pl		
	MGR INŻ. ARCH. ANDRZEJ M. CHOŁDZYŃSKI		1231/Lb/90 LOIA 0012
KONSTRUKCJA	"BW-PROJEKT" Sp. z o.o. 01-688 Warszawa ul. Pęcicka 9 tel.833 82 79 fax.833 82 77		
	MGR INŻ. JERZY BŁAŻCZEK		Wa-381/91
INSTALACJE SANITARNE I MECHANICZNE	MK-PROJEKT Ogrzewanie, Wentylacja, Klimatyzacja ul. Lechicka 144 lok. 6 02-156 Warszawa tel./fax (+48 22) 846 35 65 wew. 4 tel./fax (+48 22) 846 50 34 wew. 4		
	INSTALACJE SANITARNE	MGR INŻ. WOJCIECH BARAŃSKI	St-359/88
	INSTALACJE MECHANICZNE	MGR INŻ. MACIEJ KALISZA	MAZ/0178/POOS/06
INSTALACJE ELEKTRYCZNE I TELETECHNICZNE	"N-PROJEKT" Sp. z o.o. 20-474 Lublin ul. Smoluchowskiego 2; tel. (081) 745 33 13 fax. (081) 441 78 04 e-mail: BIURO@N-PROJEKT.PL		
	MGR INŻ. LECH CIEPIELEWSKI		1330/Lb/91
	MGR INŻ. MARIUSZ BUSCHAR		344/Lb/98, LUB/0299/POOE
TECHNOLOGIA Z AKUSTYKĄ	Biuro Projektów Zaplecza Motoryzacji "PROZAMEX" s. c. ul. Stanisława 14 A, 03-310 Warszawa, NIP 524-00-17-971, Regon: 012101269		
	TECHNOLOGIA	INŻ. DARIUSZ SUWIŃSKI	GP 126/98
	AKUSTYKA	MGR INŻ. EWA WIĘCKOWSKA-KOSMALA	St-Rz/01
		MGR INŻ. EWA URBAŃSKA	8/99
PROJEKT DROGOWY	PRACOWNIA PROJEKTOWA "K-D" 03-980 Warszawa ul. Zwanleckiego 10/4; tel. (022) 671 68 85 e-mail: PPKD@POST.PL		
	MGR INŻ. ZBIGNIEW PIETRZYK		Wa-567/92
RZECZOZNAWCY P.POŻ.	INŻ. ROMAN KAŹMIERCZAK		17/93
	MGR INŻ. JERZY JAKIMCZUK		72/93

CENTRUM INNOWACJI I ZAAWANSOWANYCH TECHNOLOGII POLITECHNIKI LUBELSKIEJ

przy ul. Nadbystrzyckiej 36/44 w Lublinie, działka: nr ewid. 2/12 obręb 29

INWESTOR:	POLITECHNIKA LUBELSKA	
ADRES:	ul. Nadbystrzycka 38, 20-618 Lublin	
ARCHITEKT - GENERALNY PROJEKTANT:	AMC - Andrzej M. CHOŁDZYŃSKI Sp. z o.o.	
ADRES:	ul. Książęca 4, 00-498 Warszawa, tel: 022 537-75-15, fax: 022 537-75-16, e-mail: amc.sekretariat@amcholdzynski.pl www.amcholdzynski.pl	
FAZA PROJEKTU:	ZMIANY DO PROJEKTU BUDOWLANEGO ZATWIERDZONEGO DECYZJĄ O POZWOLENIU NA BUDOWĘ NR 555/928 Z DNIA 05.08.2009	
BRANŻA:	ARCHITEKTURA	
TYTUŁ RYSUNKU:	PRZEKRÓJ C-C PÓŁNOCNO-POŁUDNIOWY	
PROJEKTANT, AUTOR:	mgr inż. arch. Andrzej M. Chołdzyński	NR UPR.: LOIA 0012, 1231/Lb/90
WSPÓŁPRACA AUTORSKA:	mgr inż. arch. Artur Chołdzyński	LOIA 0032, 426/Lb/2001
SPRAWDZIŁ:	mgr inż. arch. Wojciech Kępa	LB0129, 1448/Lb/91
WSPÓŁPRACA I OPRACOWANIE:	mgr inż. arch. Michał Kowalczyk	
SKALA RYSUNKU:	1:100	DATA: WRZESIEŃ 2010
NR RYS.	PL-PB-AR-09	
INDEKS:	TREŚĆ MODYFIKACJI:	DATA:

Polimex-Mostostal S.A.

DOKUMENTACJA POWYKONAWCZA