

LEGENDA

- kan. sanitarna
- kan. tłoczna
- kan. deszczowa grawitacyjna z dachów budynku istniejącego
- kan. deszczowa podciśnieniowa PLUVIA
- odwodnienie piwnicy prowadzone pod posadzką
- skropliny z jedn. chłodniczych
- odpowietrze kanalizacji
- zimna woda użytkowa
- ciepła woda użytkowa
- cyrkulacja
- instalacja hydrantowa
- Kłapa zwrotna
- zawór odciążający
- zawór ze złączką do węza z zaworem antyskażeniowym typ HA
- zawór do przegrzewu wody:
- ZTB-1
- zawór pierwszeństwa, przeciwdziałający niekontrolowanemu wypływowi wody w przypadku uszkodzenia instalacji. Sterowany wbudowanym zaworem elektromagnetycznym z systemu SAP; normalnie otwarty.
- zawór zwrotny
- pompa
- wpust podłogowy
- wpust dachowy kan. deszczowej
- WPŚ1
- WPŚ2
- SPR1
- HP0.1
- PV
- Rd1
- W2
- H2
- Ve0110
- S0.2a
- OL1
- OL160
- DN20

średnica nominalna rury stalowej; średnice rur z tworzywa określić na podstawie materiału rur, wg wytycznych producenta

DOKUMENTACJA POWYKONAWCZA

Kierownik Robót
mgr inż. Andrzej Woźniakowski
Up. bud. 341 Gd71

POLTERM INSTALACJE BUDYNKÓW
spółka z ograniczoną odpowiedzialnością sp. z o.o.
80-718 Gdańsk, ul. Gdańska 32A
NIP 9571064956, REGON 221649904, KRS 0000419146
VII Wzdz. Gosp. Spółki Rej. Gdańsk-Północ w Gdańsku

DOKUMENTACJA POWYKONAWCZA

Kierownik Robót
mgr inż. Andrzej Woźniakowski
Up. bud. 341 Gd71

szczegóły "B"
Skropliny należy podłączyć do umywalki lub zlewu, wg schematu:

PROJEKT:
POPRAWA BEZPIECZEŃSTWA I HIGIENY PRACY I NAUKI WYDZIAŁU EKONOMICZNEGO UNIwersYTETU GDAŃSKIEGO ZŁOKALIZOWANEGO PRZY ULARMII KRAJOWEJ 119/121 POPRZECZ ROZBUDOWĄ
dz. nr 78

INWESTOR:
UNIWERSYTET GDAŃSKI
ul. Bażyńskiego 1A, 80-952 Gdańsk
tel. (58) 523-23-89, fax. (58) 552-37-41


AUTOR:
ALICON
ALLCON BUDOWNICTWO spółka z o.o. S.K.A.
GDYNIA 81-537, ul. Łużycka 6
tel. (58) 660 1910, fax. (58) 660 19 11

OPRACOWANIE:
INWEGO
BUD. PROJEKTOW. BUDOWNICTWA I INSTALACJI
B.P.C.I. INWEGO S.C.
GDYNIA 81-063, ul. Łużycka 10
tel. 58 622 89 19, e-mail: biuro@inwego.pl

Kierownik Budowy
mgr inż. Maciej Rętecki
upr. bud. POW/0184/OWOK/09

RZUT PARTER

| | | |
|---|--------------------------------------|-------------------------------------|
| PROJEKTANT: mgr inż. KAROL CHWASTK | NR UPRAWNIEN: POW/0032/POOS/08 | PODPS: |
| OPRACOWANIE: mgr inż. LUCYNA JEDRZEJEWSKA mgr inż. AGNIESZKA SZYMAK mgr inż. EWA DWORAKOWSKA mgr inż. KAMILA TRYBEK | POW/0241/POOS/09 POW/0071/POOS/10 | |
| SPRAWDZAJĄCY: inż. ZDZISŁAW ZAREMBA | NR UPRAWNIEN: GT-III-6303/7676 | PODPS: |
| BRANŻA: Instalacje sanitarne: WODKAN | FAZA: PROJEKT WYKONAWCZY | DATA: 11-2012 SKALA: 1:100 |
| NR. RYS.: IN-IS-03 | REWIZJA: - | |

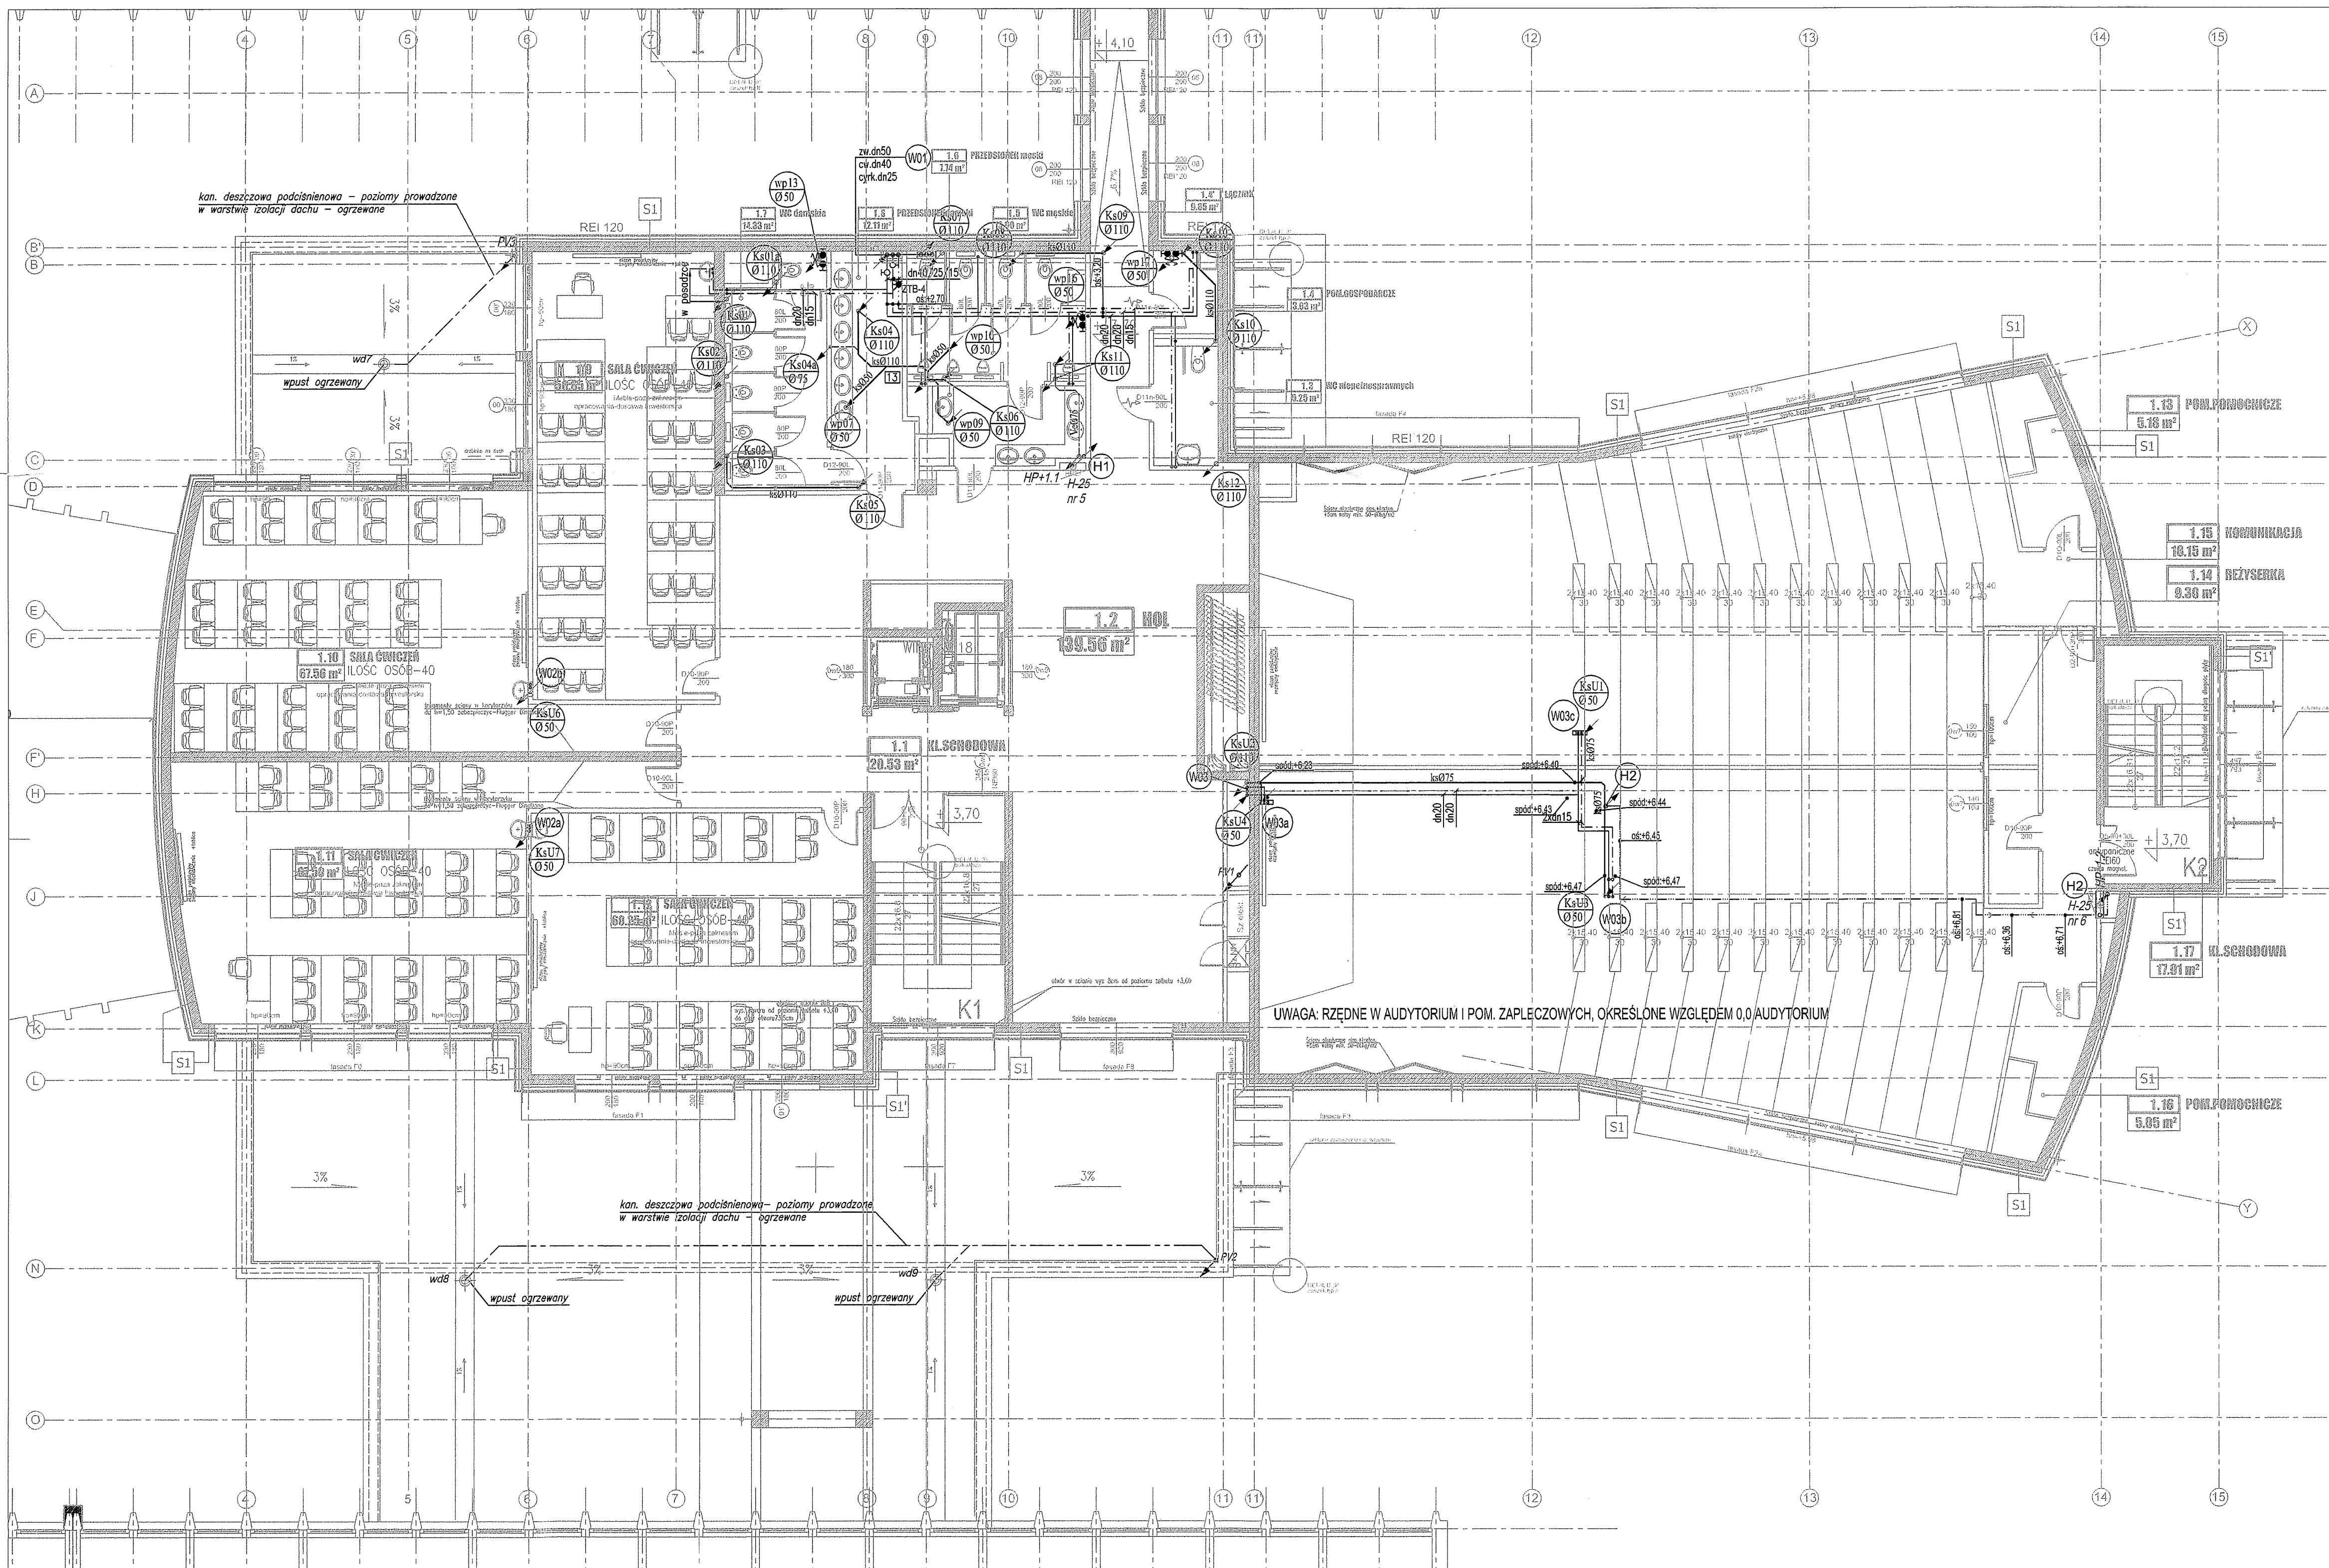

- LEGENDA**
- kan. sanitarna
 - kan. tłoczna
 - kan. deszczowa grawitacyjna z dachów budynku istniejącego
 - kan. deszczowa podciśnieniowa PLUVIA
 - odwodnienie piwnicy prowadzone pod posadzką skropliny z jedn. chłodniczych
 - odpowietrzenie kanalizacji
 - zimna woda użytkowa
 - ciepła woda użytkowa
 - cyrkulacja
 - instalacja hydrantowa
 - kłapa zwrotna
 - zawór odcinający
 - zawór ze złączką do węża z zaworem antyskożeniowym typ HA
 - zawór do przegrzewu wody: Honeywell alwa-Kombi 4 z nasadką termiczną
 - zawór pierwszeństwa, przeciwdziałający niekontrolowanemu wypływowi wody w przypadku uszkodzenia instalacji. Sterowany wbudowanym zaworem elektromagnetycznym z systemu SAP; normalnie otwarty.
 - zawór zwrotny
 - pompa
 - wpust podłogowy
 - wpust dachowy kan. deszczowej
 - wpust podłogowy z pompą ścieków
 - przepompownia kan. sanitarnej
 - separator produktów ropopochodnych z osadnikiem piasku
 - hydrant
 - pion kan. deszczowej podciśnieniowej
 - rura spustowa kan. deszczowej grawit.
 - pion wodny
 - pion hydrantowy
 - wywiewka kan. na dachu
 - pion kan. sanitarnej nr pionu kan. sanitarnej średnica
 - podłączenie odwodnienia liniowego
 - średnica nominalna rury stalowej; średnice rur z tworzywa określić na podstawie materiału rur, wg wytycznych producenta

DOKUMENTACJA POWYKONAWCZA

Kierownik Robót
mgr inż. Andrzej Wojakowski
Up. bud. 341 Gd71

POLTECH INSTALACJE BUDYNKOWE
spółka z ograniczoną odpowiedzialnością sp. z o.o.
80-518 Gdańsk, ul. Gdańska 32A
10-257 04-4566, Regon 221649994, KRS 0000419146
11 Wydz. Gosp. Sędz. Rej. Gdańsk-Północ w Gdańsku

- pion idący z danego poziomu w dół
- pion idący na dany poziom z góry
- pion idący na dany poziom z dołu
- pion idący z danego poziomu w górę
- pion idący z góry w dół
- pion idący z dołu do góry

PROJEKT:
POPRAWA BEZPIECZEŃSTWA I HIGIENY PRACY I NAUKI WYDZIAŁU EKONOMICZNEGO UNIWERSYTETU GDAŃSKIEGO ZŁOKALIZOWANEGO PRZY UL. ARMII KRAJOWEJ 119/121 POPRZECZ ROZBUDOWĄ
dz. nr 78


INWESTOR:
UNIWERSYTET GDAŃSKI
ul. Bielskiego 1A, 80-952 Gdańsk
tel. (058) 223-23-89, fax (058) 552-37-41

AUTOR:
ALLCON
ALLCON BUDOWNICTWO spółka z o.o. S.K.A.
GDYNIA 81-537, ul. Łużycka 6
tel. (58) 660 1910, fax (58) 660 19 11

OPRACOWANIE:
Kierownik Budowy
mgr inż. Mariusz Rętecki
upr. bud. 184/GWOK/09

RZUT I PIETRA

| | | |
|---|--------------------------------------|----------------------|
| PROJEKTANT: mgr inż. KAROL CHWASTEK | NR UPRAWNIENI: POM/0032/POOS/08 | PODPIS: |
| OPRACOWANIE: mgr inż. LUCYNA JEDRZEJEWSKA mgr inż. AGNIESZKA SZYLAŁ mgr inż. EWA DWORAKOWSKA mgr inż. KAMILA TRYBICKA | POM/0241/POOS/09 POM/0071/POOS/10 | |
| SPRAWDZAJĄCY: inż. ZDZISŁAW ZAREMBA | NR UPRAWNIENI: GT-III-630/376/76 | PODPIS: |
| BRANŻA: Instalacje sanitarne | FAZA: PROJEKT WYKONAWCZY | DATA: 11-2012 |
| WODKAN | SKALA: 1:100 | NR RYS.: IN-IS-04 |
| | | REW.: - |

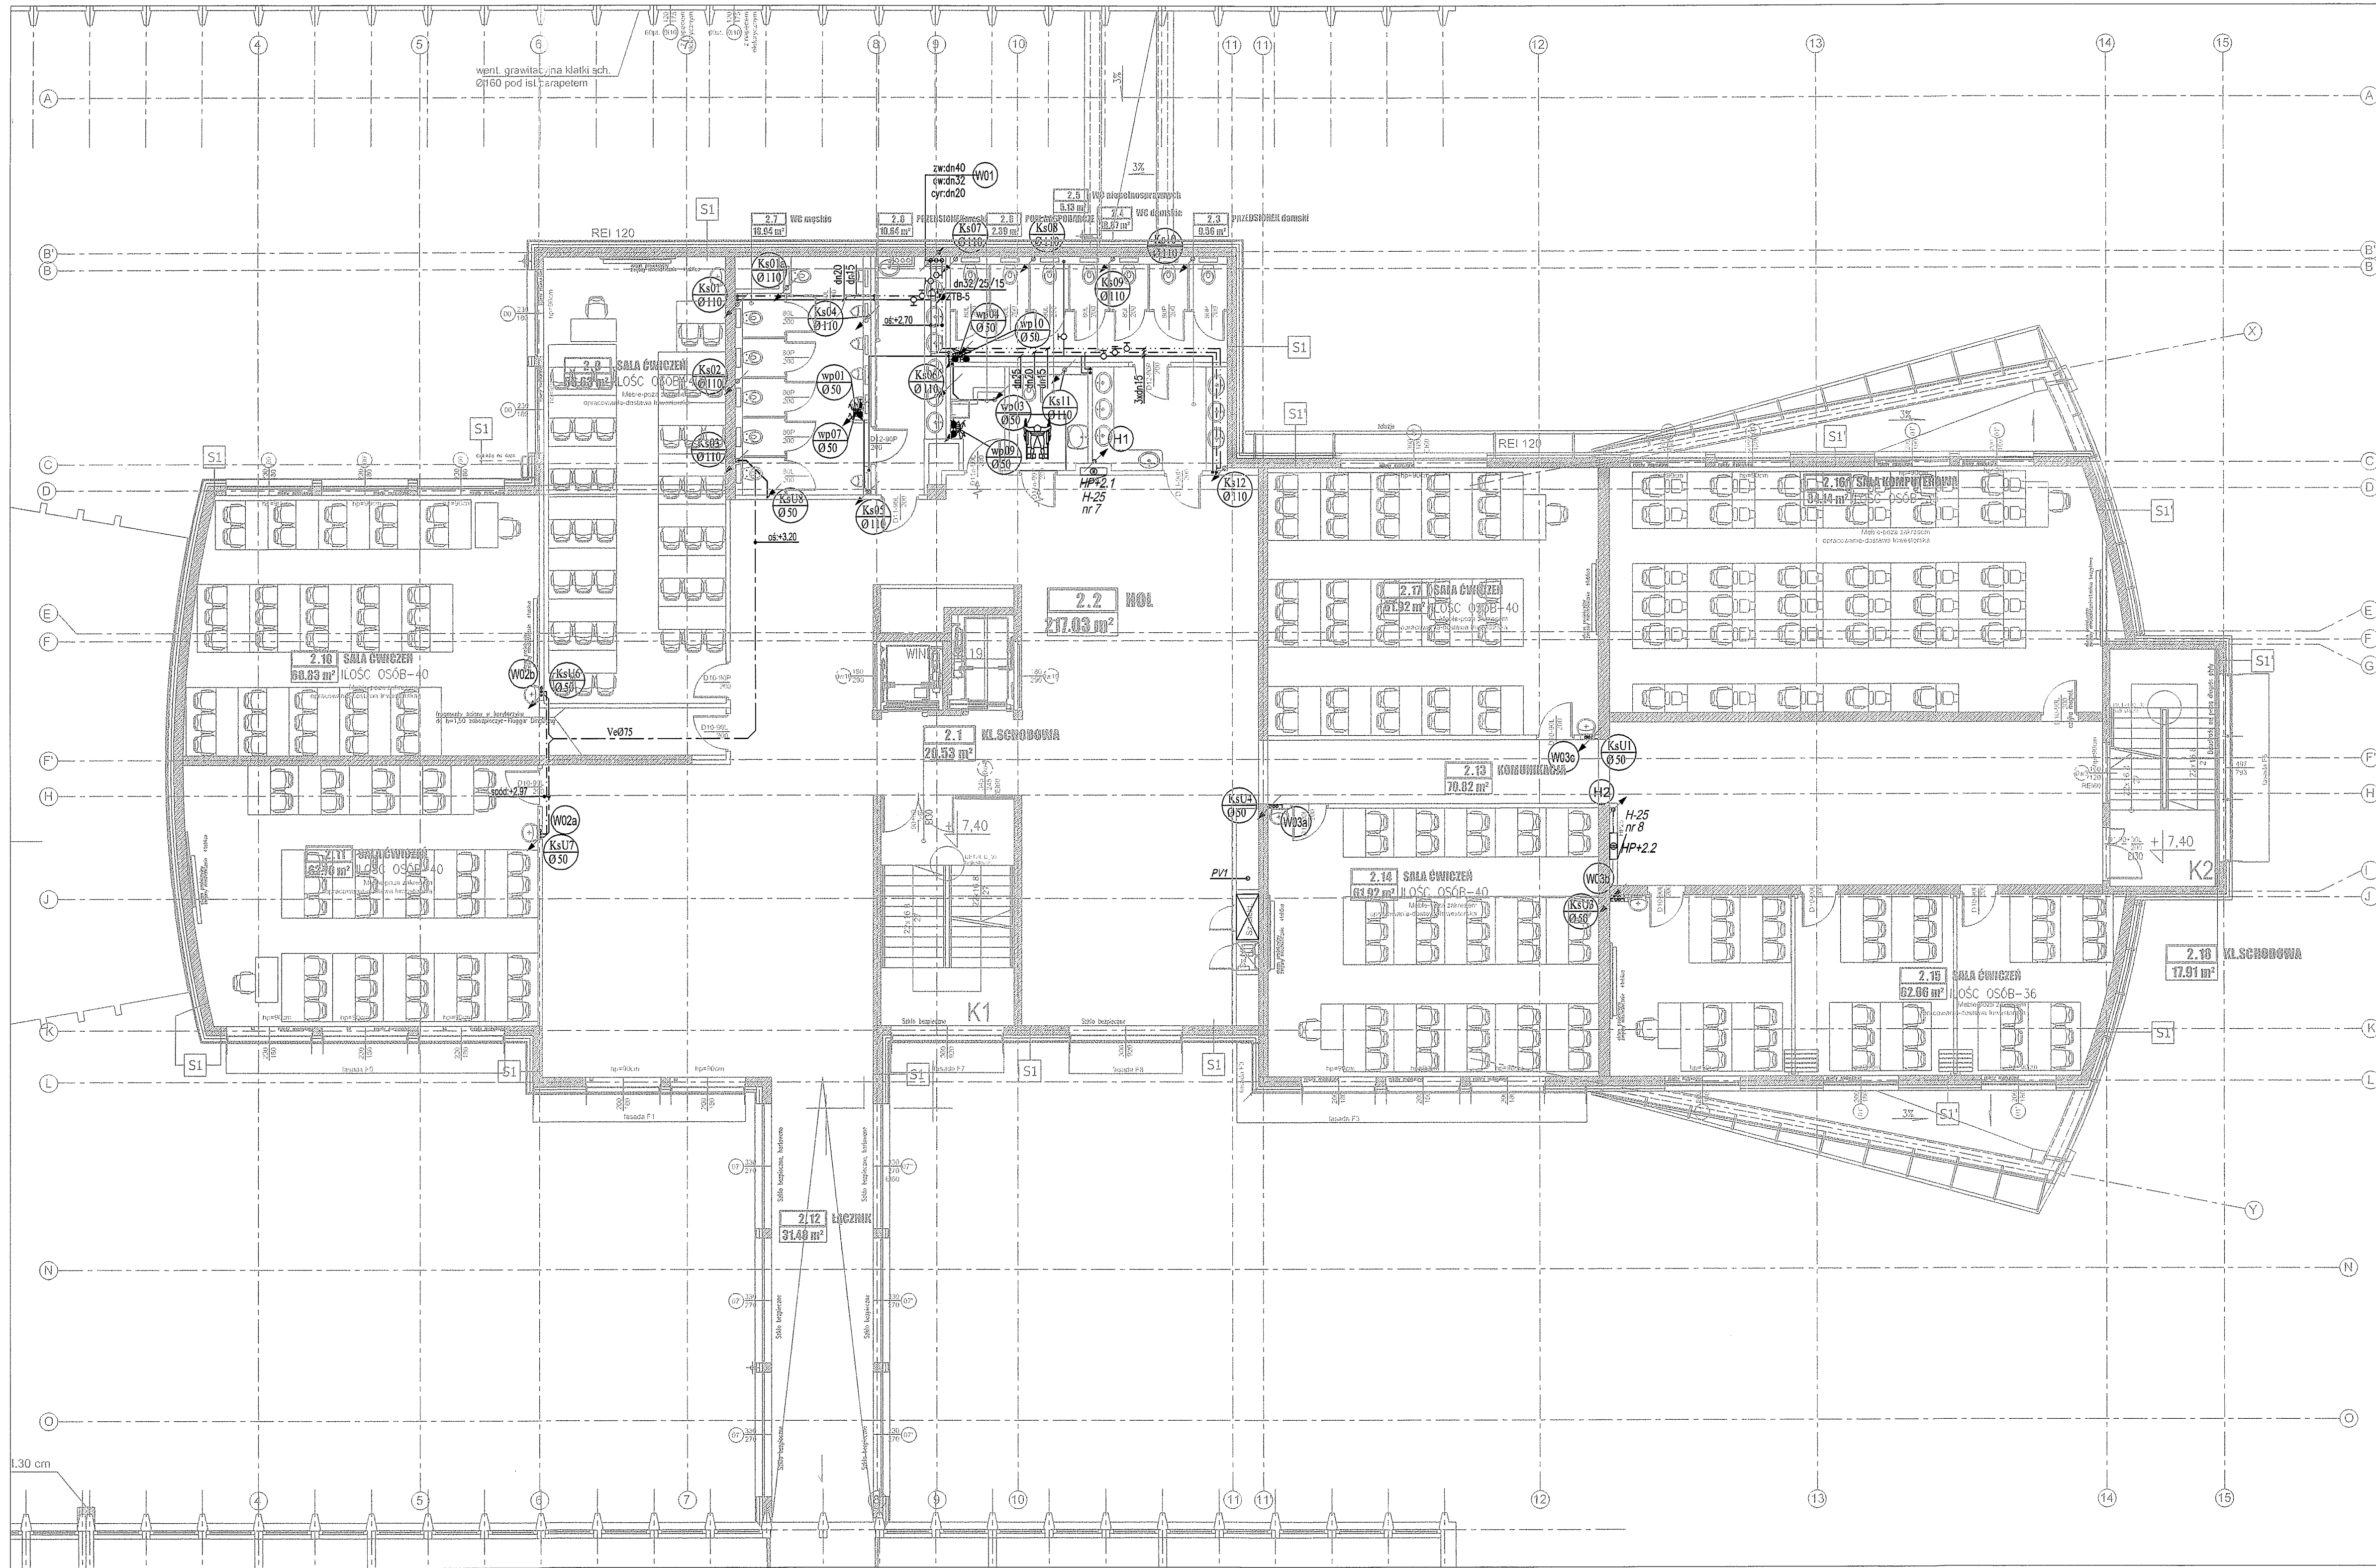

- LEGENDA
- kan. sanitarna
 - kan. tłoczna
 - kan. deszczowa grawitacyjna z dachów budynku istniejącego
 - kan. deszczowa podciśnieniowa PLUVA
 - odwodnienie piwnicy prowadzone pod posadzką skropliny z jedn. chłodniczych
 - odpowietrzenie kanalizacji
 - zimna woda użytkowa
 - ciepła woda użytkowa
 - cyrkulacja
 - instalacja hydrantowa
 - kłapa zwrotna
 - zawór odcinający
 - zawór ze złączką do węża z zaworem antyskażeniowym typ HA
 - zawór do przegrzewu wody: Honeywell alwa-Kombi 4 z nasadką termiczną
 - zawór pierwszeństwa, przeciwdziałający niekontrolowanemu wypływowi wody w przypadku uszkodzenia instalacji. Sterowany wbudowanym zaworem elektromagnetycznym z systemu SAP; normalnie otwarty.
 - zawór zwrotny
 - pompa
 - wpust podłogowy
 - wpust dachowy kan. deszczowej
 - wpust podłogowy z pompą ścieków
 - przepompownia kan. sanitarnej
 - separator produktów ropopochodnych z osadnikiem piasku
 - hydrant
 - pion kan. deszczowej podciśnieniowej
 - rura spustowa kan. deszczowej grawit.
 - pion wodny
 - pion hydrantowy
 - wywiewka kan. na dachu
 - pion kan. sanitarnej nr pionu kan. sanitarnej średnica
 - podłączenie odwodnienia liniowego
 - średnica nominalna rury stalowej; średnice rur z tworzywa określić na podstawie materiału rur, wg wytycznych producenta

DOKUMENTACJA POWYKONAWCZA

Kierownik Robót
mgr inż. Andrzej Wojakowski
Upr. bud. 341 Gd71

POLTERM INSTALACJE BUDYNKOWE
spółka z ograniczoną odpowiedzialnością sp. z o.o.
80-518 Gdańsk, ul. Gdańska 32A
NIP 9571064966, Regon 221649904, KRS 0000419146
VII Wyzd. Gosp. Sądu Rej. Gdańsk-Północ w Gdańsku

DOKUMENTACJA POWYKONAWCZA

Kierownik Robót
mgr inż. Andrzej Wojakowski
Upr. bud. 341 Gd71

POLTERM INSTALACJE BUDYNKOWE
spółka z ograniczoną odpowiedzialnością sp. z o.o.
80-518 Gdańsk, ul. Gdańska 32A
NIP 9571064966, Regon 221649904, KRS 0000419146
VII Wyzd. Gosp. Sądu Rej. Gdańsk-Północ w Gdańsku

- pion idący z danego poziomu w dół
- pion idący na dany poziom z góry
- pion idący na dany poziom z dołu
- pion idący z danego poziomu w górę
- pion idący z góry w dół
- pion idący z dołu do góry

PROJEKT:
POPRAWA BEZPIECZEŃSTWA I HIGIENY PRACY I NAUKI WYDZIAŁU EKONOMICZNEGO UNIWERSYTETU GDAŃSKIEGO ZLOKALIZOWANEGO PRZY UL. ARMII KRAJOWEJ 119/121 POPRZECZ ROZBUDOWĘ dz. nr 78


INWESTOR:
UNIWERSYTET GDAŃSKI
ul. Bazyliański 1A, 80-492 Gdańsk
tel./058) 523-23-89, fax (058) 552-37-41

AUTOR:
ALLCON
ALLCON BUDOWNICTWO spółka z o.o. S.K.A.
GDYNIA 81-537, ul. Łużycka 6
tel. (58) 660 1916, fax (58) 660 19 11

OPRACOWANIE:
Kierownik Budowy
mgr inż. Andrzej Rętecki
Upr. bud. 341 Gd71

RZUT II PIĘTRA

| | | |
|---|--------------------------------------|----------------------|
| PROJEKTANT: mgr inż. KAROL CHWASTEK | NR UPRAWNIENI: POM/0032/POOS/08 | PODPIŚ: |
| OPRACOWANIE: mgr inż. LUCYNA JODRZEWIJSKA mgr inż. AGNIESZKA SZYŁAK mgr inż. EWA DWORAKOWSKA mgr inż. KAMILA TRYBEK | POM/0241/POOS/09 POM/0071/POOS/10 | PODPIŚ: |
| SPRAWDZAJĄCY: inż. ZDZISŁAW ZAREMBA | NR UPRAWNIENI: GT-18-630/376/76 | PODPIŚ: |
| BRANŻA: Instalacje sanitarne | FAZA: PROJEKT WYKONAWCZY | DATA: 11-2012 |
| WODKAN | SKALA: 1:100 | NR RYS.: IN-IS-05 |
| | | REWIZJA: - |

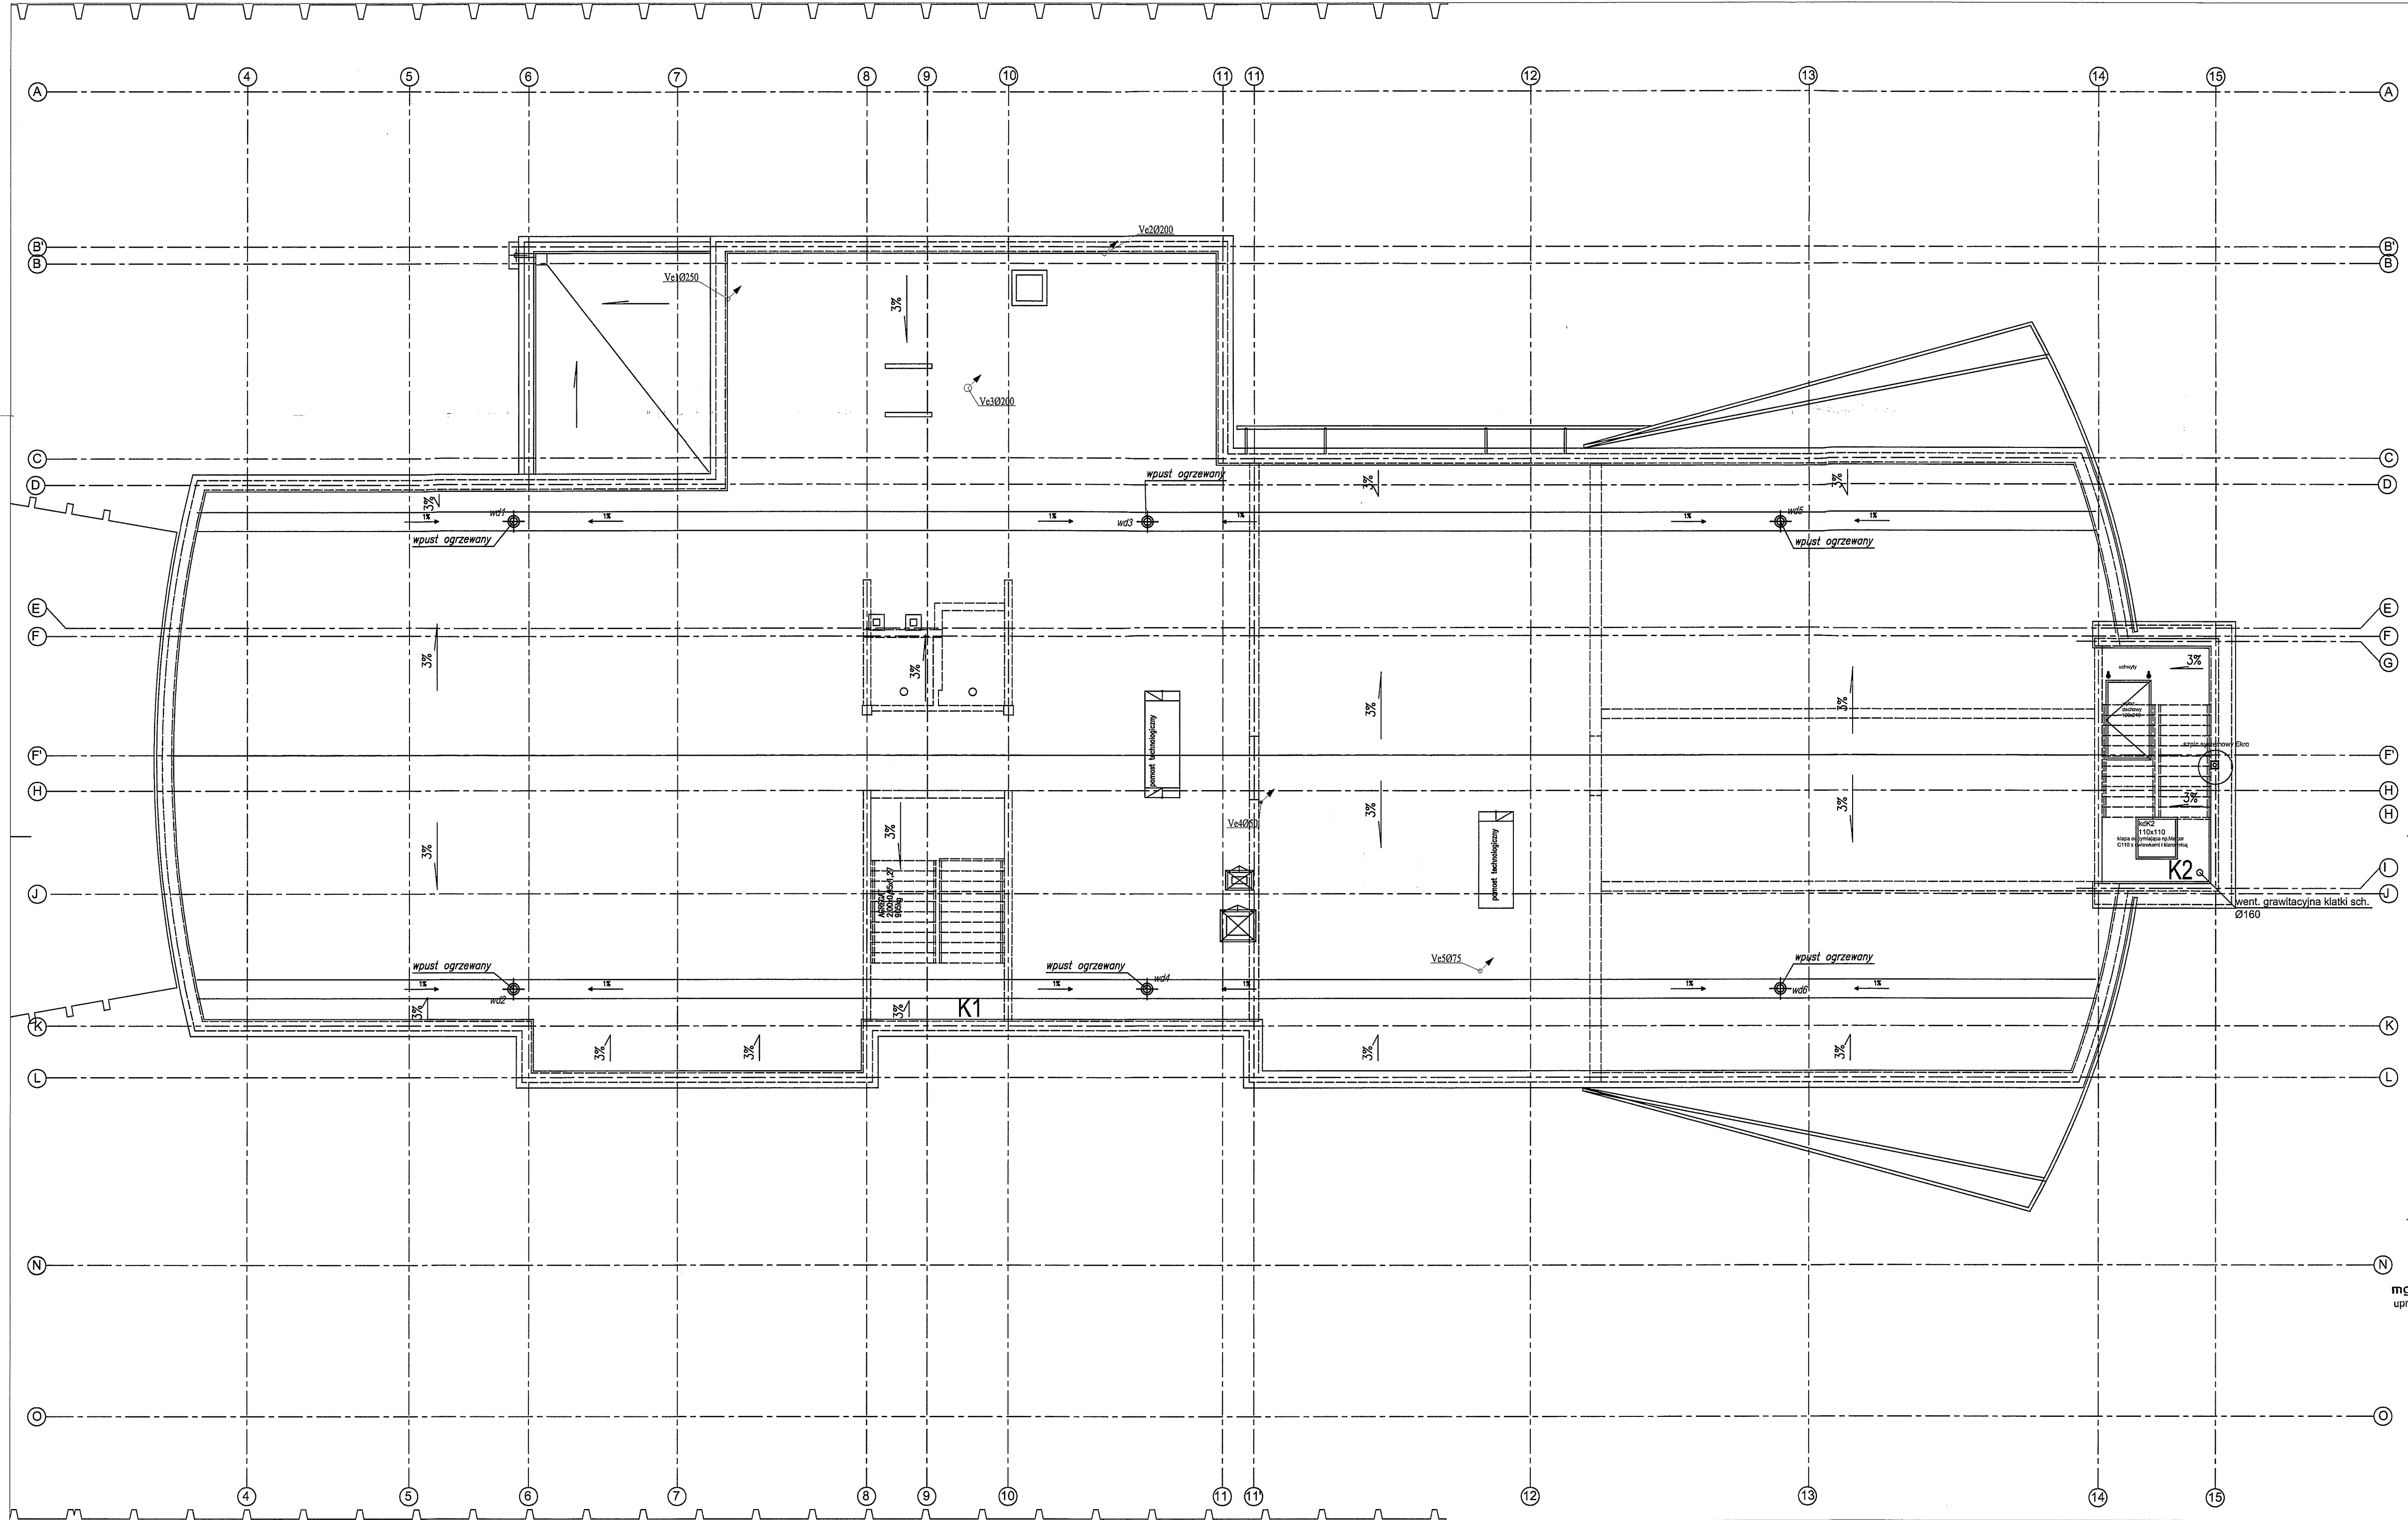

POLTERM INSTALACJE BUDYNKÓW
spółka z ograniczoną odpowiedzialnością sp. z o.o.
80-518 Gdańsk, ul. Gdańska 52A
IP 95 710 64 96 6, Regon 321 64 99 04, KRS 000 041 91 46
ul. Wyzd. Gosp. Sądu Raj. Gdańsk-Północ w Gdańsku

Kierownik Robót
mgr inż. Andrzej Wojakowski
Upr. bud. 341 Gd71

DOKUMENTACJA POWYKONAWCZA

LEGENDA

- kan. deszczowa podciśnieniowa PLUVIA (ogrzewane elektrycznie)
- WD1 wpust dachowy kan. deszczowej (ogrzewany elektrycznie)
- PV pion kan. deszczowej podciśnieniowej
- Rd1 rura spustowa kan. deszczowej grawit.
- VeØ110 wywiewka kan. na dachu

PROJEKT:
POPRAWA BEZPIECZEŃSTWA I HIGIENY PRACY I NAUKI WYDZIAŁU EKONOMICZNEGO UNIWERSYTETU GDAŃSKIEGO ZLOKALIZOWANEGO PRZY UL. ARMII KRAJOWEJ 119/121 POPRZECZ ROZBUDOWĘ
dz. nr 78

INWESTOR:
UNIWERSYTET GDAŃSKI
ul. Bażyńskiego 1A, 80-952 Gdańsk
tel. (058) 523-23-89, fax. (058) 552-37-41



AUTOR:
ALLCON
ALLCON BUDOWNICTWO spółka z o.o. S.K.A.
GDYNIA 81-537, ul. Łużycka 6
tel. (58) 660 19 10, fax. (58) 660 19 11

OPRACOWANIE:
INWECO
B.P.C.I. INWECO S.C.
GDYNIA 81-963, ul. Łużycka 10
tel. 58 622 89 19, e-mail: biuro@inweco.pl


Kierownik Budowy
mgr inż. Andrzej Wojakowski
upr. bud. POM/0184/GWOK/09

RZUT DACHU

| | | |
|---|--------------------------------------|-------------------------------------|
| PROJEKTANT: mgr inż. KAROL CHWASTEK | NR UPRAWNIENIA: POM/0032/POOS/08 | PODPIS: |
| OPRACOWANIE: mgr inż. LUCYNA JĘDRZEJEWSKA mgr inż. AGNIESZKA SZYŁAK mgr inż. EWA DWORAKOWSKA mgr inż. KAMILA TRYBEK | POM/0241/POOS/09 POM/0071/POOS/10 | |
| SPRAWDZAJĄCY: inż. ZDZISŁAW ZAREMBA | NR UPRAWNIENIA: GT-III-630/376/76 | PODPIS: |
| BRANŻA: Instalacje sanitarne: WODKAN | FAZA: PROJEKT WYKONAWCZY | DATA: 11-2012 SKALA: 1:100 |
| | NR RYS.: IN-IS-07 | REK: - |

  [illegible]

PROJEKT
**POPRAWA BEZPIECZEŃSTWA I HIGIENY
 PRACY I NAUKI WYDZIAŁU EKONOMICZNEGO
 UNIWERSYTETU GDAŃSKIEGO
 ZŁOKALIZOWANEGO PRZY UL. ARMII
 KRAJOWEJ 119/121 POPRZECZNIK**
 dz. nr 78

| | | | |
|---------|-------------------|---|-----------------------------|


[illegible][illegible][illegible]



[illegible][illegible][illegible][illegible][illegible]


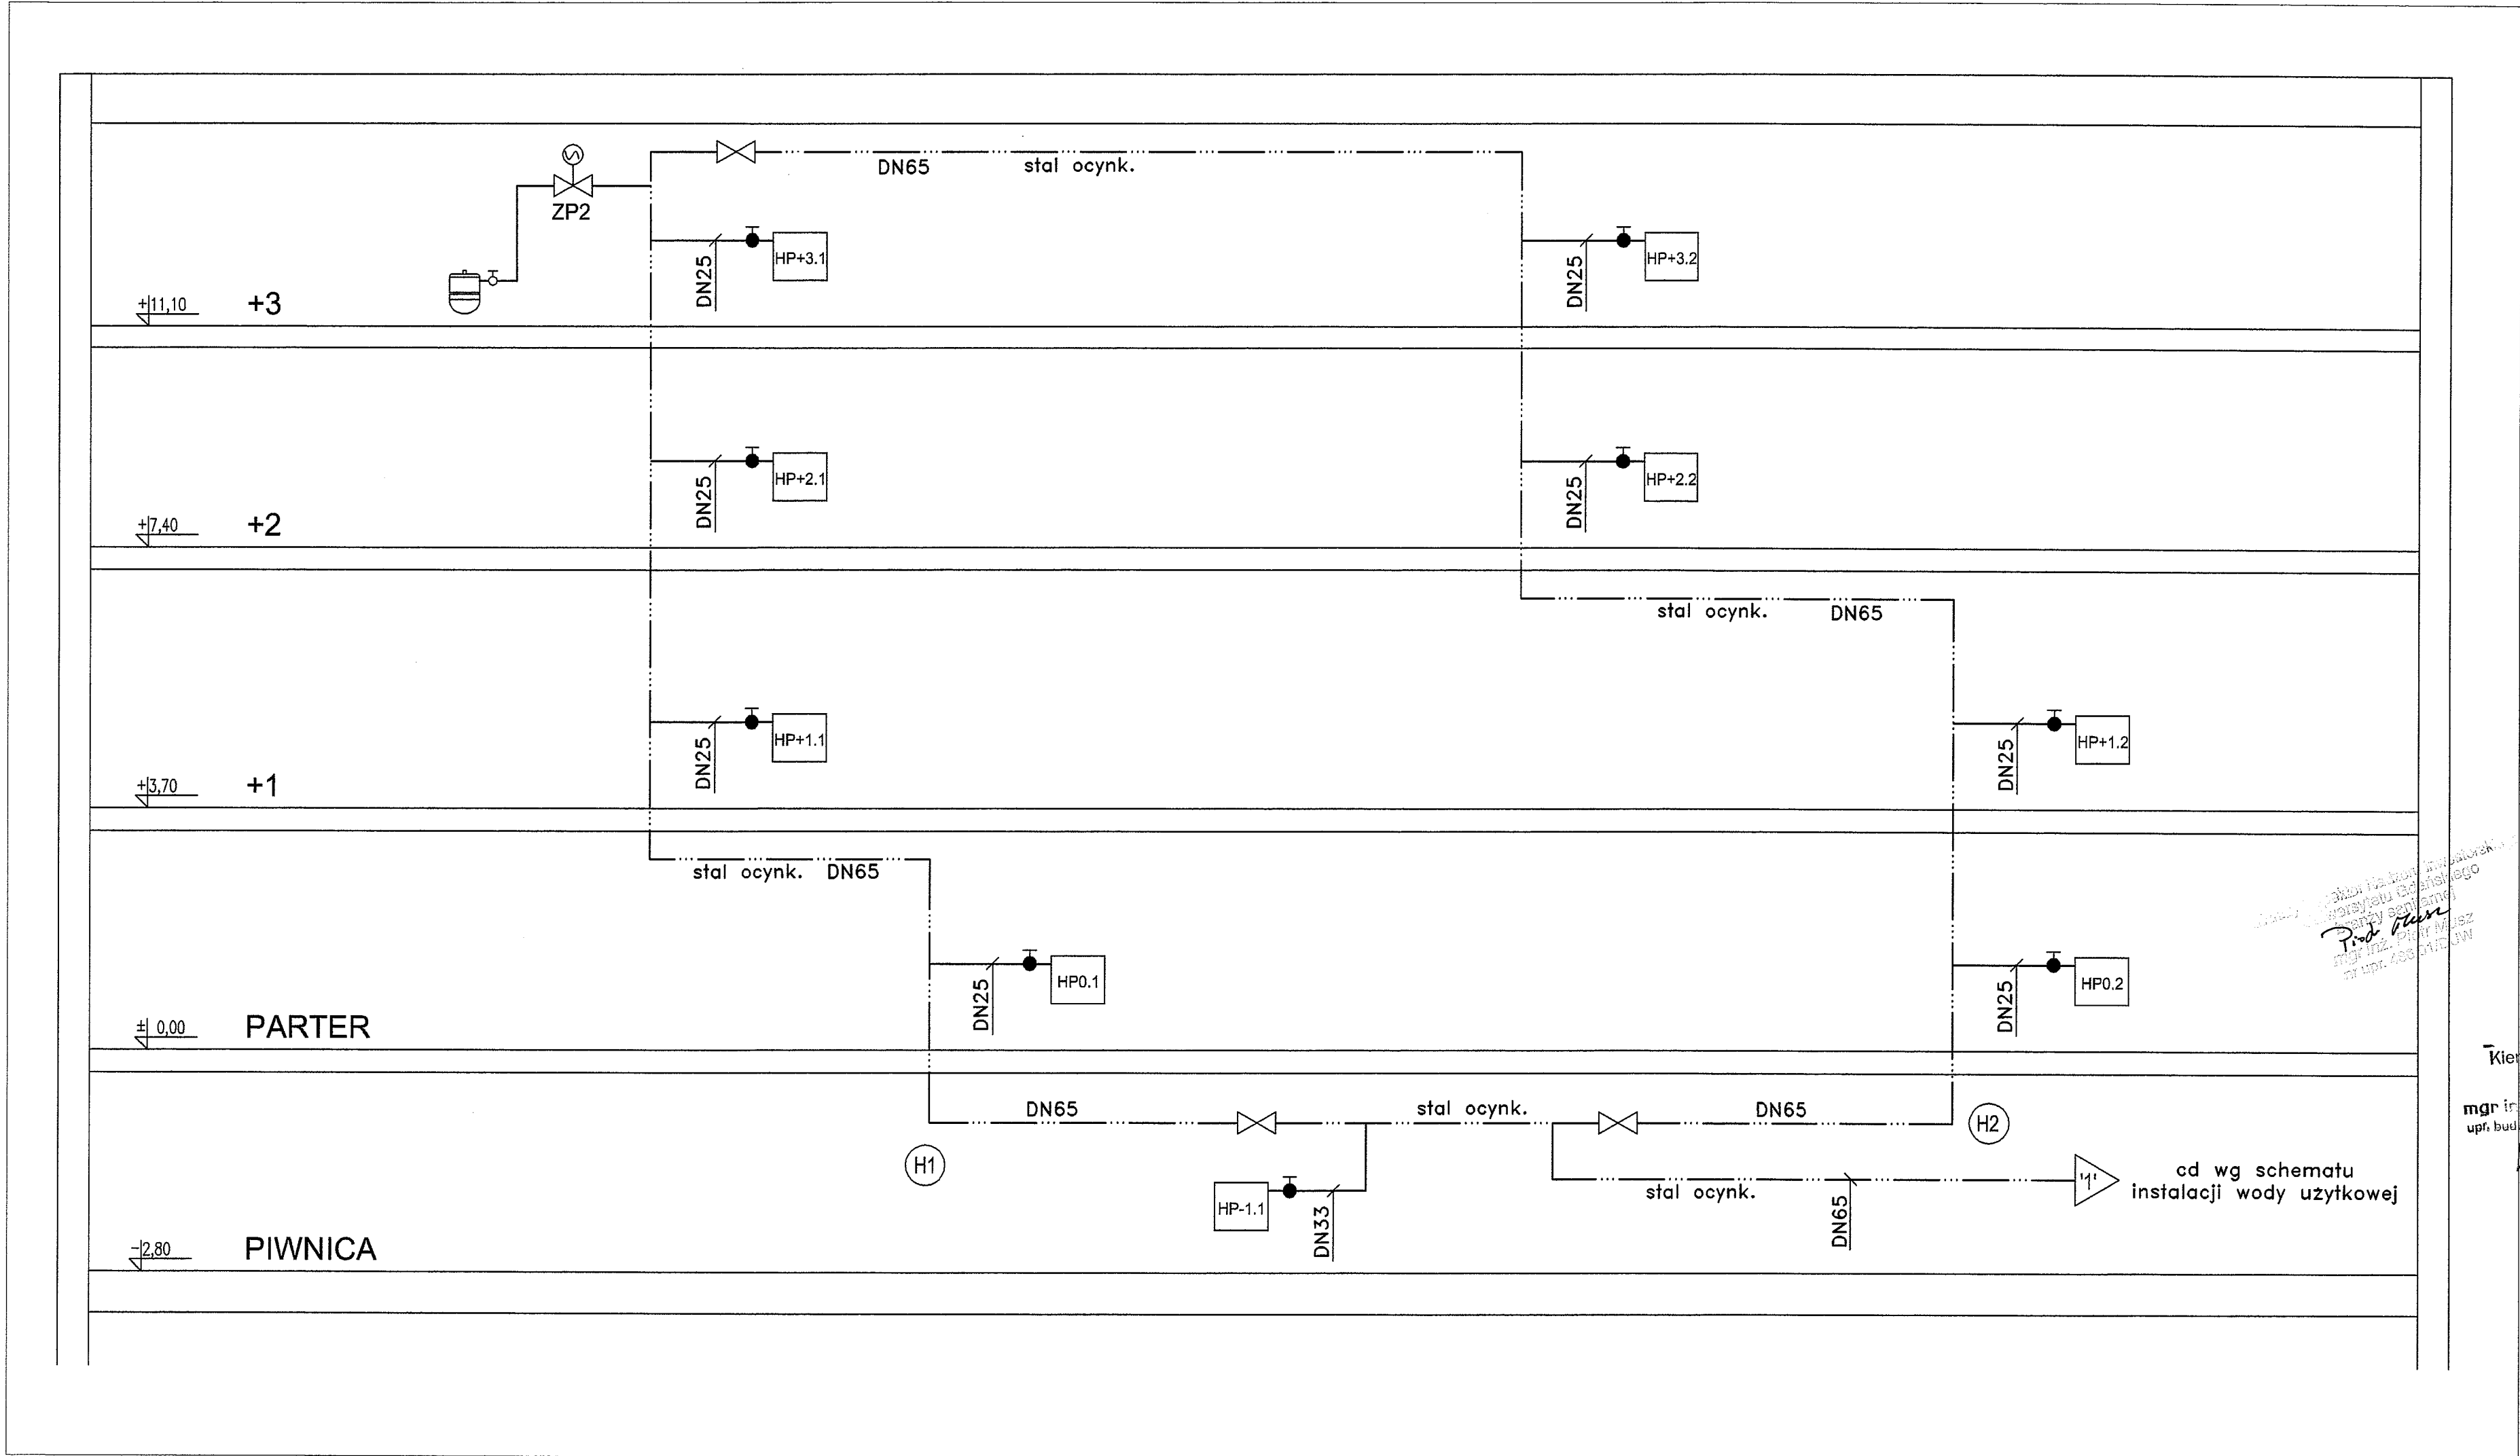

LEGENDA:

woda hydrantowa (stal)

HP0.2

hydrant wewnętrzny

zawór odcinający w obudowie hydrantu

zawór pierwszeństwa, przeciwdziałający niekontrolowanemu wypływowi w przypadku uszkodzenia instalacji

ZP2

zawór sterowany elektromagnetycznym zasilaniem

zawór odcinający w obudowie hydrantu

zawór pierwszeństwa, przeciwdziałający niekontrolowanemu wypływowi w przypadku uszkodzenia instalacji

ZP2

zawór sterowany elektromagnetycznym zasilaniem

POWYKONAWCZA

PROJEKT: POPRAWA BEZPIECZEŃSTWA I HIGIENY PRACY I NAUKI WYDZIAŁU EKONOMICZNEGO UNIwersYTETU GDAŃSKIEGO ZLOKALIZOWANEGO PRZY UL. ARMII KRAJOWEJ 119/121 POPRZECZ ROZBUDOWĄ dz. nr 78

INWESTOR: UNIwersYTET GDAŃSKI

AUTOR: ALLCON



Kierownik Budowy: mgr inż. Piotr Hetecki

mgr inż. Piotr Hetecki


upr. bud. 0184/OWOK/09

RYSunEK: SCHEMAT ROZPROWADZENIA WODY HYDRANTOWEJ

| | | |
|------------------------------|--------------------|-------------------|
| PROJEKTANT: | NR UPRAWNIEN: | PODPIS: |
| mgr inż. KAROL CHWASTEK | POM/0032/POOS/08 | |
| OPRACOWANIE: | | |
| mgr inż. LUCYNA JĘDRZEJEWSKA | POM/0241/POOS/09 | |
| mgr inż. AGNIESZKA SZYŁAK | POM/0071/POOS/10 | |
| mgr inż. EWA DWORAKOWSKA | | |
| mgr inż. KAMILA TRYBIEK | | |
| SPRAWDZAJĄCY: | NR UPRAWNIEN: | PODPIS: |
| inż. ZDZISŁAW ZAREMBA | GT-III-630/376/76 | |
| BRANŻA: | FAZA: | DATA: |
| Instalacje sanitarne: WODKAN | PROJEKT WYKONAWCZY | 11-2012 |
| SKALA: | SKALA: | NR RYS.: IN-IS-09 |
| | | REW. WSW. JB |

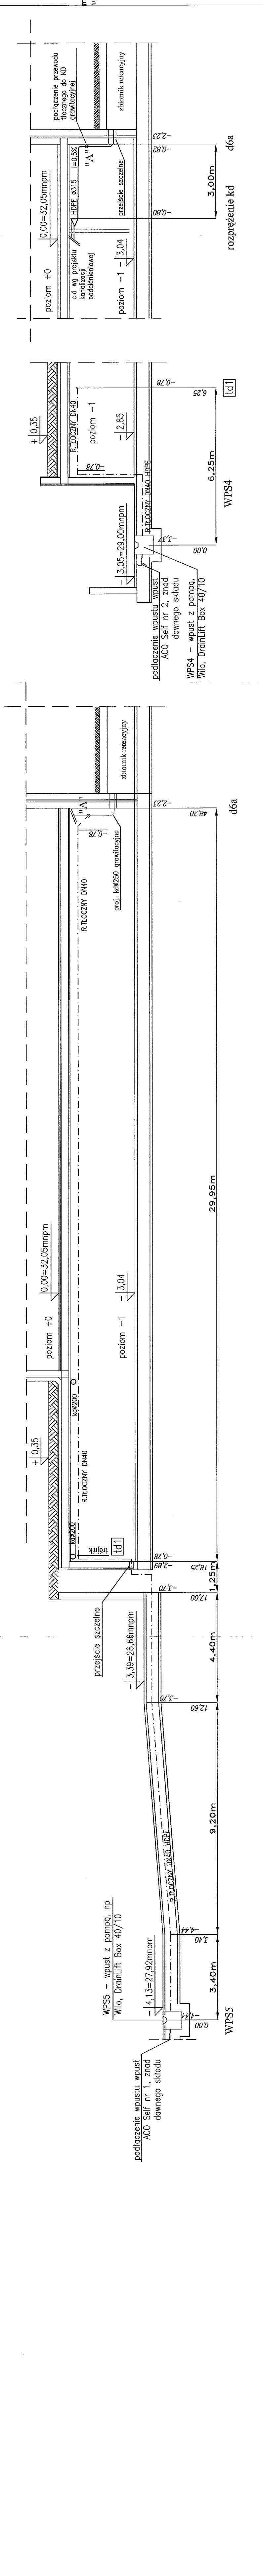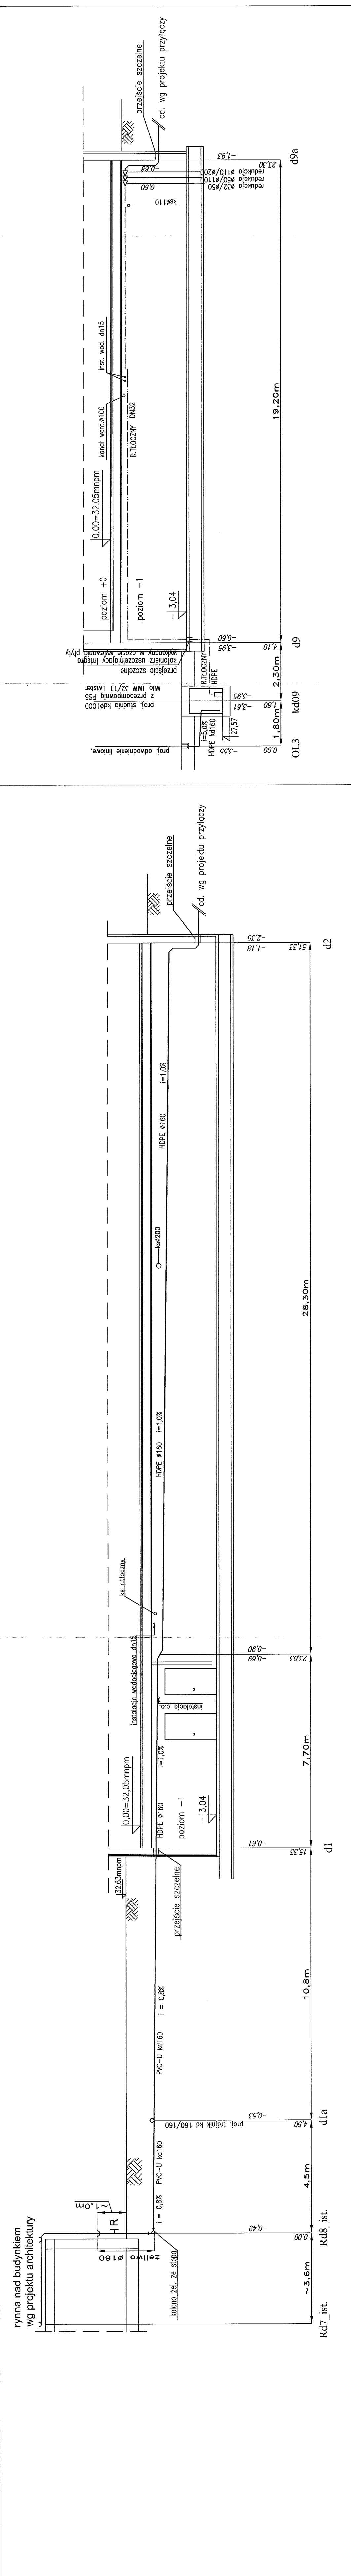


UNIVERSYTET GDAŃSKI
ul. GOSKOWSKA 10
80-235 GDAŃSK










UNIVERSYTET GDAŃSKI
ul. GOSKOWSKA 10
80-235 GDAŃSK


UNIVERSYTET GDAŃSKI
ul. GOSKOWSKA 10
80-235 GDAŃSK



UNIVERSYTET GDAŃSKI

UNIVERSYTET GDAŃSKI
ul. GOSKOWSKA 10
80-235 GDAŃSK

UNIVERSYTET GDAŃSKI
ul. GOSKOWSKA 10
80-235 GDAŃSK




UNIVERSYTET GDAŃSKI

UNIVERSYTET GDAŃSKI
ul. GOSKOWSKA 10
80-235 GDAŃSK

UWAGA:
przewody poziome prowadzone w warstwie izolacji termicznej na dachu dodatkowo owinąć kablem grzewczym i podłączyć do źródła zasilania

UWAGA:
przewody poziome prowadzone w pomieszczeniach zaizolować akustycznie zgodnie z projektem architektonicznym

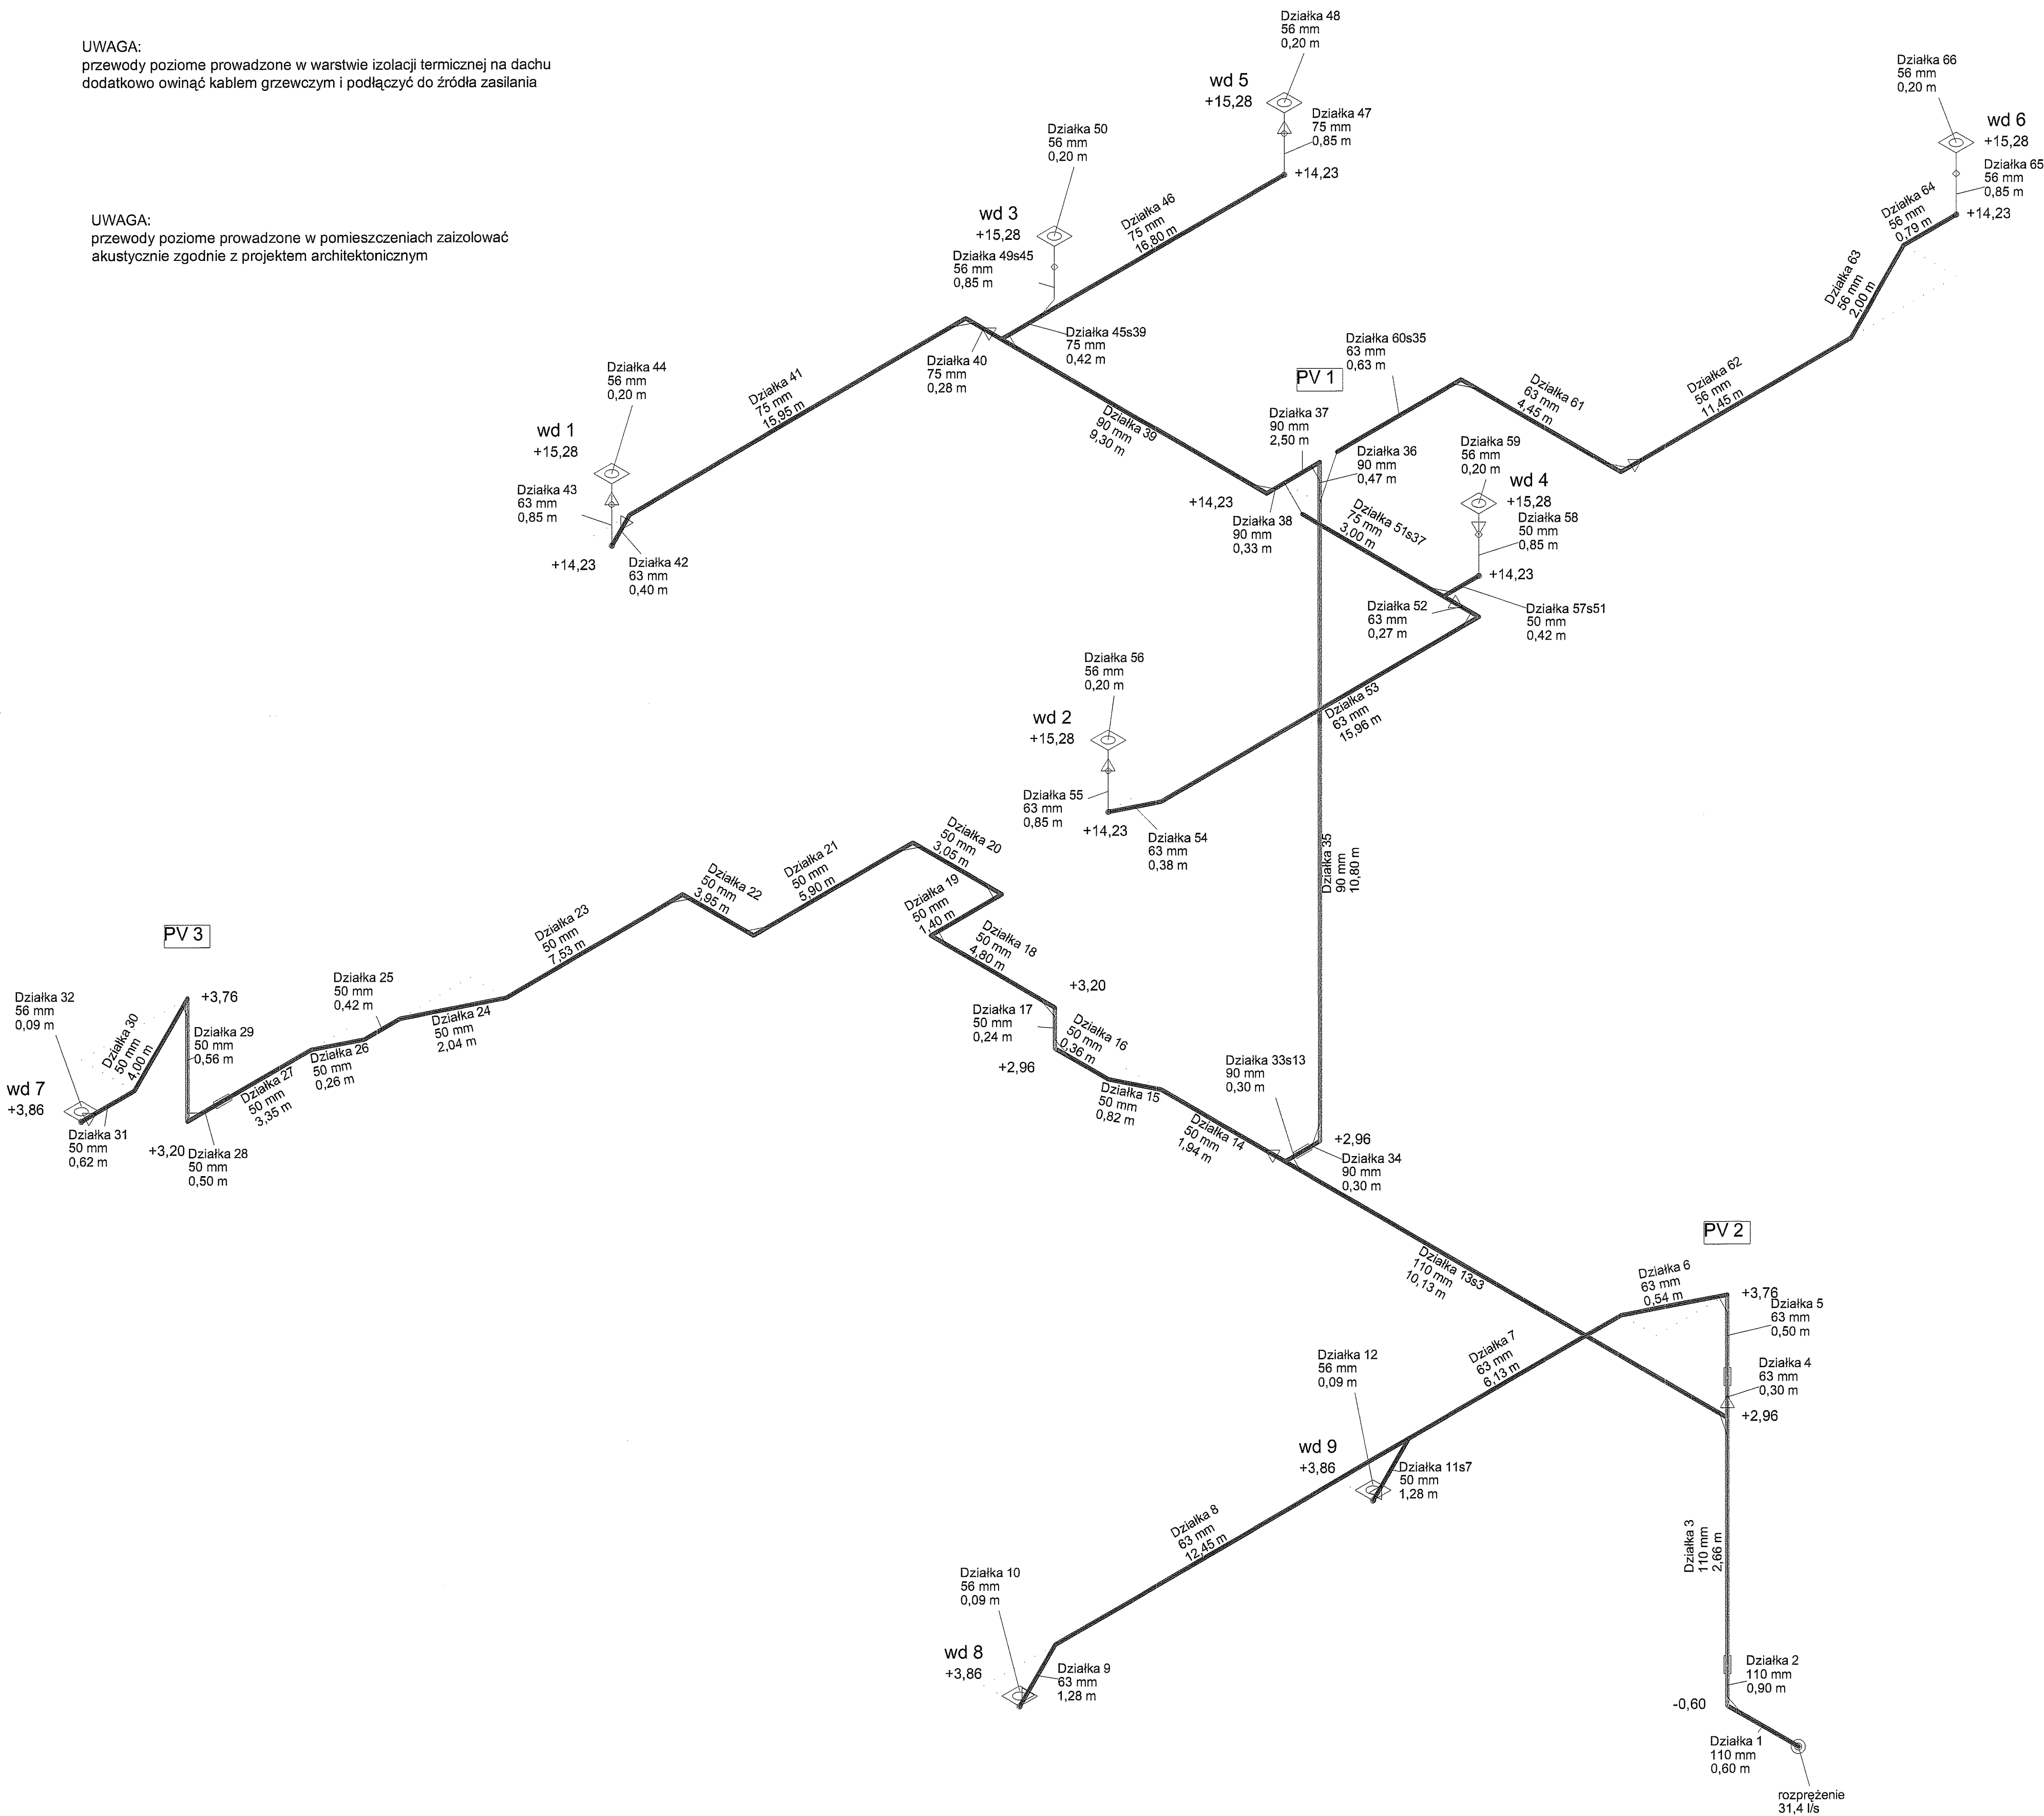

Legenda
Mocowanie bez profilu (kielich kompensacyjny)
Mocowanie z profilem (sztywne)
Mocowanie bez profilu (sztywne)

Legenda - wpusty
-
Numer dziaki
Średnica d [mm]
Długość wpustu

Legenda - rurociagi
-
Nazwa rurociągu (PN4) / rynn podporowa (RP) / wzmocnienie boczne (WB)
Średnica zewnętrzna (d)
L [m]

Legenda - przyłącze kanalizacji
Nazwa pionu
Projektowany przepływ [l/s]
-

UWAGA:

W przypadku dokonania jakichkolwiek zmian w stosunku do projektowanych w prowadzeniu przewodów PLUVIA, wielkości zlewni, rozstawieniu wpustów, itp. mogą wystąpić nieprawidłowości w funkcjonowaniu instalacji odwodnienia podciśnieniowego.

Niniejsze opracowanie nie stanowi projektu technicznego w rozumieniu Ustawy - Prawo Budowlane.

Zweryfikować wymiary na budowie.


POLTERM INSTALACJE BUDYNKÓW
spółka z ograniczoną odpowiedzialnością sp.k.
80-518 Gdańsk, ul. Gdańska 32A
NIP 9571064966, Regon 221649904, KRS 0000419146
VII Wyzd. Gosp. Sądu Rej. Gdańsk-Północ w Gdańsku


Kierownik Robót

mgr inż. Andrzej Wojakowski
Upr. bud. 341 Gd71

DOKUMENTACJA POWYKONAWCZA

PROJEKT:
**POPRAWA BEZPIECZEŃSTWA I HIGIENY
PRACY I NAUKI WYDZIAŁU EKONOMICZNEGO
UNIwersytetu Gdańskiego
ZLOKALIZOWANEGO PRZY UL. ARMII
KRAJOWEJ 119/121 POPRZECZ ROZBUDOWĘ**
dz. nr 78

INWESTOR:

UNIWERSYTET GDAŃSKI
ul. Bażyńskiego 1A, 80-952 Gdańsk
tel. (058) 523-23-89, fax. (058) 552-37-41

AUTOR:

ALLCON BUDOWNICTWO spółka z o.o. S.K.A.
GDYNIA 81-537, ul. Łużycka 6
tel. (58) 660 1910, fax. (58) 660 19 11

OPRACOWANIE:

INWECO
BUDOWA PRACOWNIOWYCH I INSTALACJI
GDYNIA 81-963, ul. Łużycka 10
upr. bud. POM/0184/OWO/0184/2008 622 89 19, e-mail: biuro@inweco.pl

mgr inż. Maciej Retecki

PROJEKT: **PROFILE KAN. DESZCZEJ PODCIŚNIENIOWEJ**

| | | |
|--|--------------------------------------|---------|
| PROJEKTANT: mgr inż. KAROL CHWASTEK | NR UPRAWNIENI: POM/0032/POOS/08 | PODPIS: |
| OPRACOWANIE: mgr inż. LUCYNA JEDRZIOJEWSKA mgr inż. AGNIESZKA SZYLAK mgr inż. GWA JONORAKONISIA mgr inż. KAMILA TRYBEK | POM/0241/POOS/09 POM/0071/POOS/10 | |
| SPRAWDZAJĄCY: inż. ZDZISŁAW ZAREMBA | NR UPRAWNIENI: GT-III-630/17676 | PODPIS: |

| | | | | |
|---|--------------------------------|----------------------------|---------------------|-----------|
| BRANŻA: Instalacje sanitarne WODKAN | FAZA: PROJEKT WYKONAWCZY | DATA: 11-2012 SKALA: | NR RYS: IN-IS-12 | REW: - |
|---|--------------------------------|----------------------------|---------------------|-----------|

POLTERM INSTALACJE BUDYNKÓW
spółka z ograniczoną odpowiedzialnością sp.k.
80-518 Gdańsk, ul. Gdańska 32A
NIP 9571064966, Regon 221649904, KRS 0000419146
VII Wydz. Gosp. Sądu Rej. Gdańsk-Północ w Gdańsku

Kierownik Robót
mgr inż. Andrzej Wojakowski
Up. bud. 341 Gd/71

DOKUMENTACJA POWYKONAWCZA

UWAGA:
Hydranty zamienione na HP25 mają średnicę podłączenia dn25;
Trasy podłączeń hydrantów, które zmieniły swoją lokalizację, wyznaczyć do najbliższego istniejącego pionu hydrantowego i skoordynować z istniejącymi instalacjami na budowie.

PROJEKT:
POPRAWA BEZPIECZEŃSTWA I HIGIENY PRACY I NAUKI WYDZIAŁU EKONOMICZNEGO UNIWERSYTETU GDAŃSKIEGO ZLOKALIZOWANEGO PRZY UL. ARMII KRAJOWEJ 119/121 POPRZECZ ROZBUDOWĘ
dz. nr 78


INWESTOR:
UNIWERSYTET GDAŃSKI
ul. Bażyńskiego 1A, 80-952 Gdańsk
tel. (058) 523-23-89, fax. (058) 552-37-41


AUTOR:
ALCON
ALLCON BUDOWNICTWO spółka z o.o. S.K.A.
GDYNIA 81-537, ul. Łużycka 6
tel. (58) 660 1910, fax (58) 660 19 11

OPRACOWAŁ:
mgr inż. Maciej Ratacki
upr. bud. 018/4, OWOK 000 B.P.C.I. INWECO S.C.
GDYNIA 81-963, ul. Łużycka 10
tel 58 622 89 19, e-mail: biuro@inweco.pl

RYSunek:
**RZUT PIWNICY
HYDRANTY W BUD. ISTNIEJĄCYM**

| | | | | | |
|--|---------------|---|--------------------------------------|--------------------|---|
| PROJEKT, OPRACOWANIE, PROJEKTOWANIE, KOPLOWANIE I INNE DZIAŁALNOŚCI ZWIĄZANE Z PROJEKTEM | PROJEKTANT: | mgr inż. KAROL CHWASTEK | NR UPRAWNIEN: | POM/0032/POOS/08 | PODPIS: |
| | OPRACOWANIE: | mgr inż. LUCYNA JĘDRZEJEWSKA mgr inż. AGNIESZKA SZYŁAK mgr inż. EWA DWORAKOWSKA mgr inż. KAMILA TRYBEK | POM/0241/POOS/09 POM/0071/POOS/10 | | |
| | SPRAWDZAJĄCY: | inż. ZDZISŁAW ZAREMBA | NR UPRAWNIEN: | GT-III-630/376/76 | PODPIS: |
| | BRANŻA: | Instalacje sanitarne: WODKAN | FAZA: | PROJEKT WYKONAWCZY | DATA: |
| | | | | SKALA: | 11-2012 1:250 IN-IS-20 REW. WEW. C |

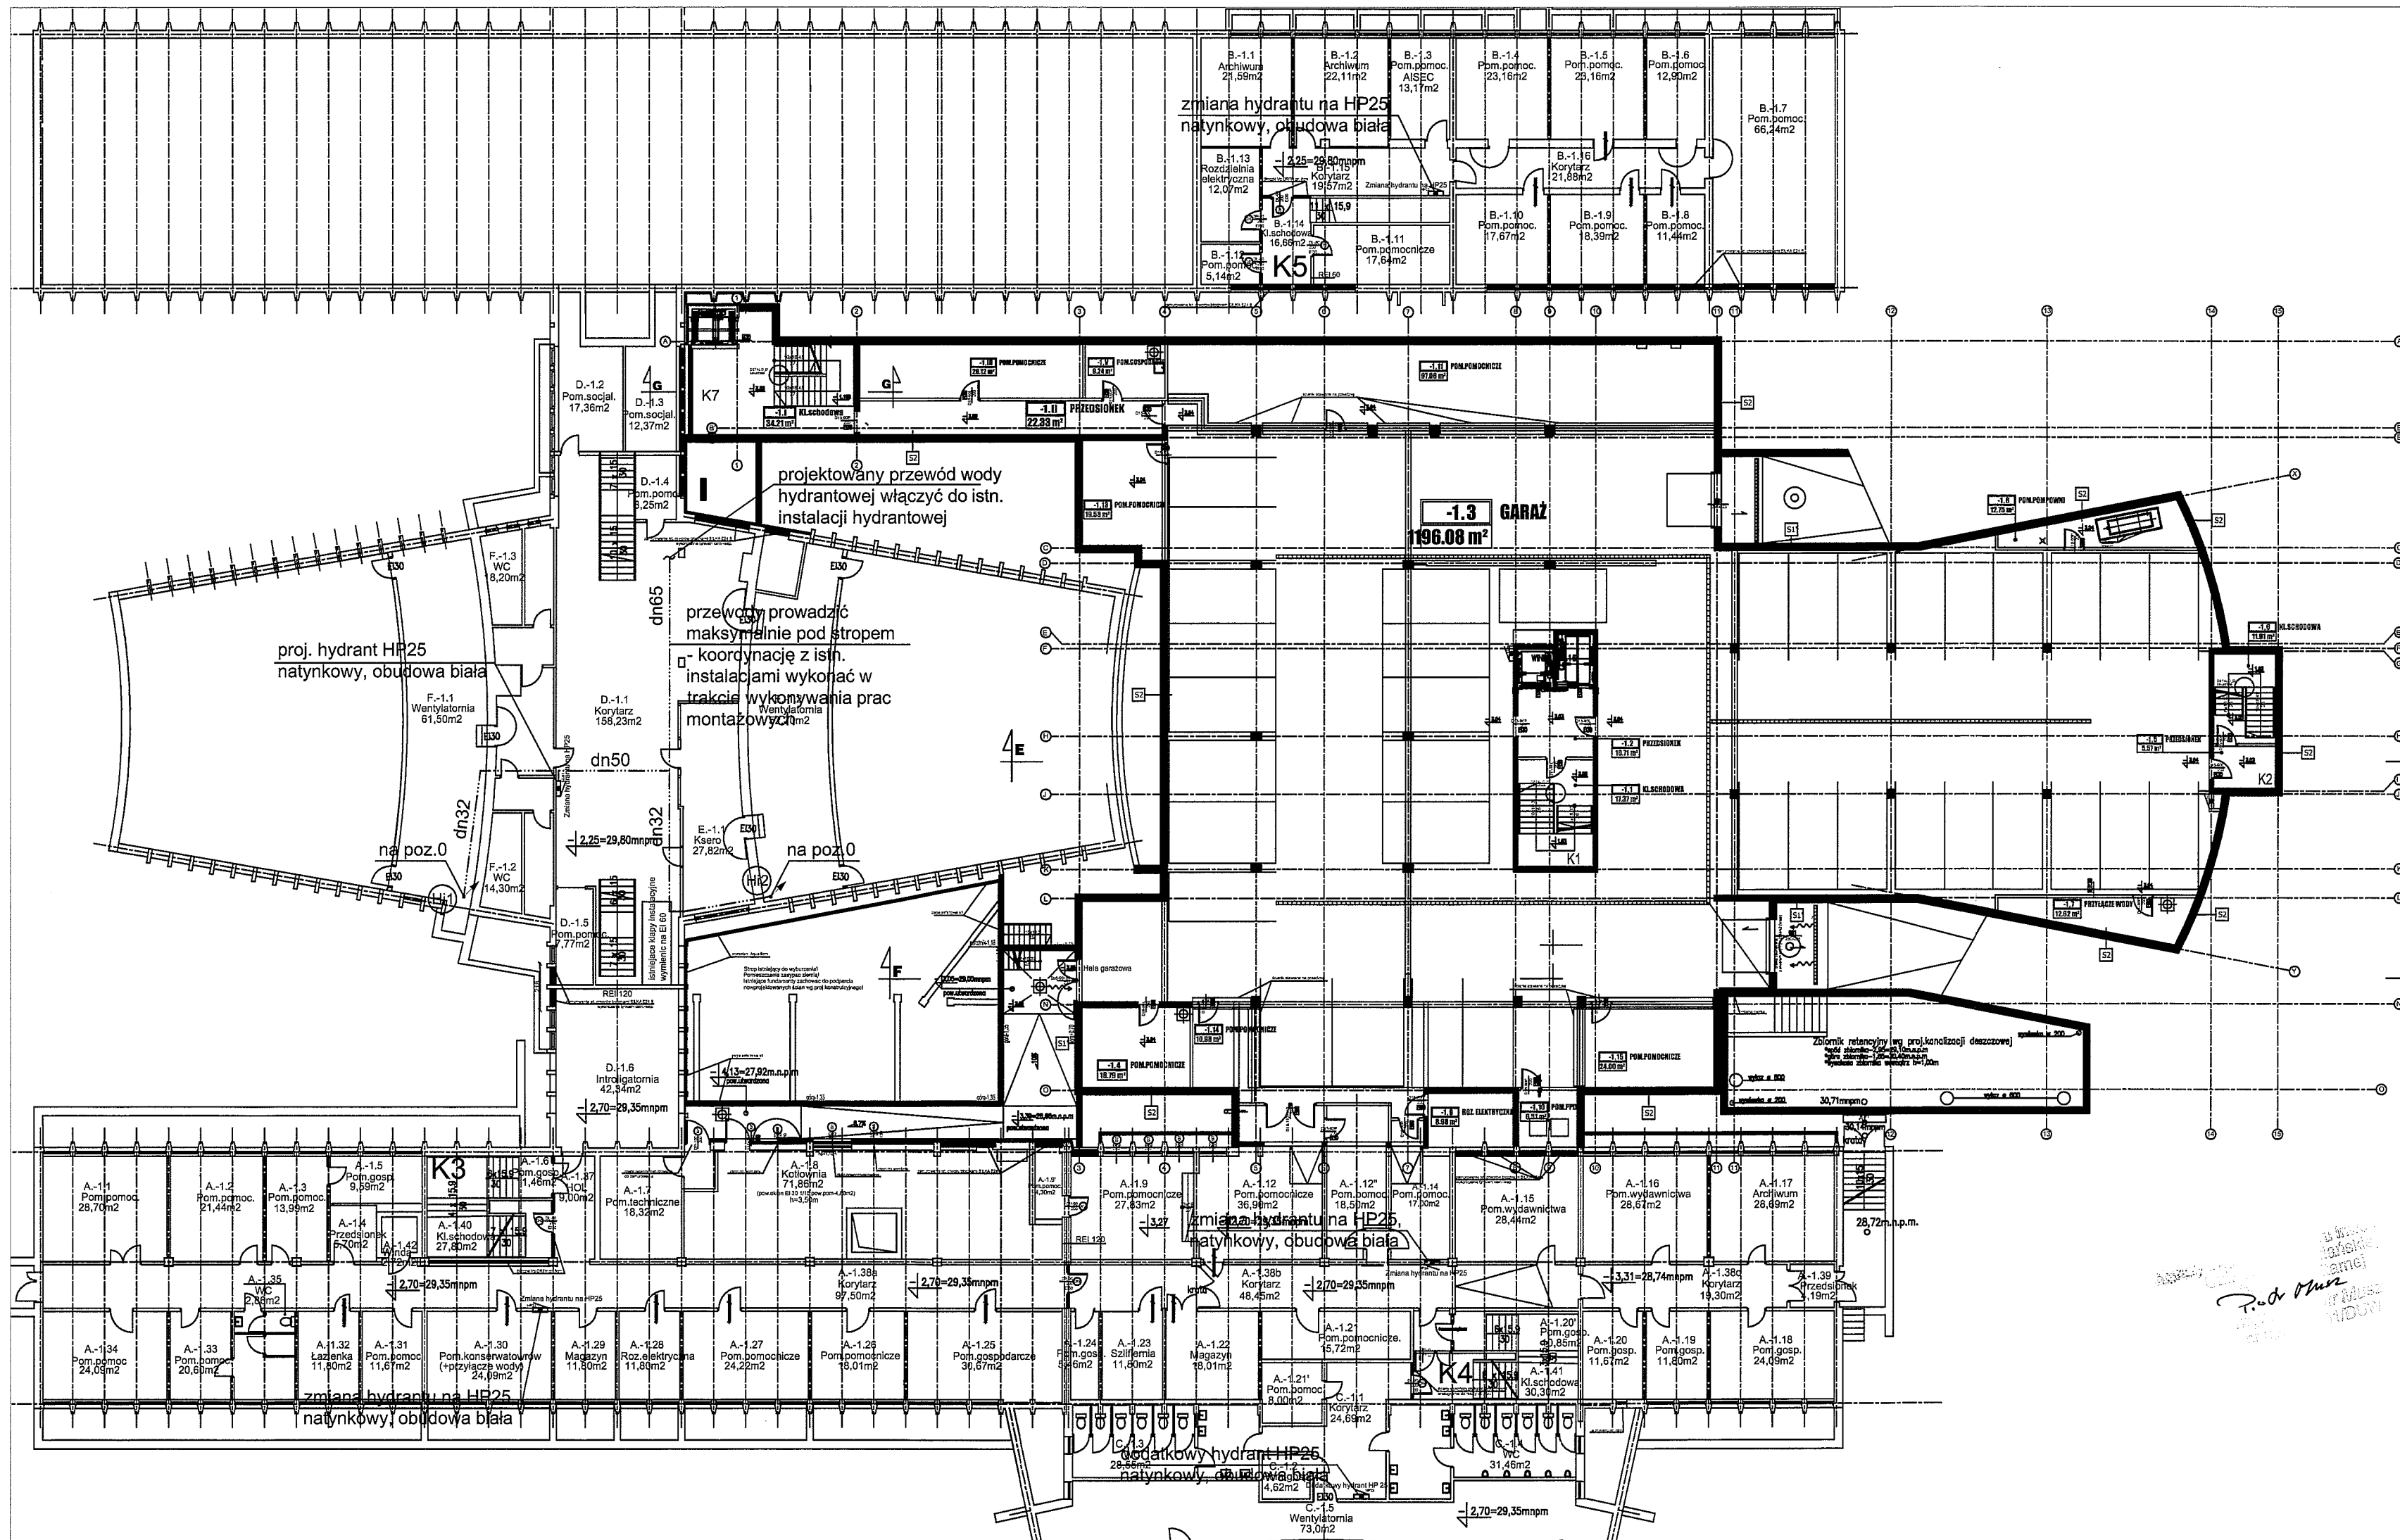

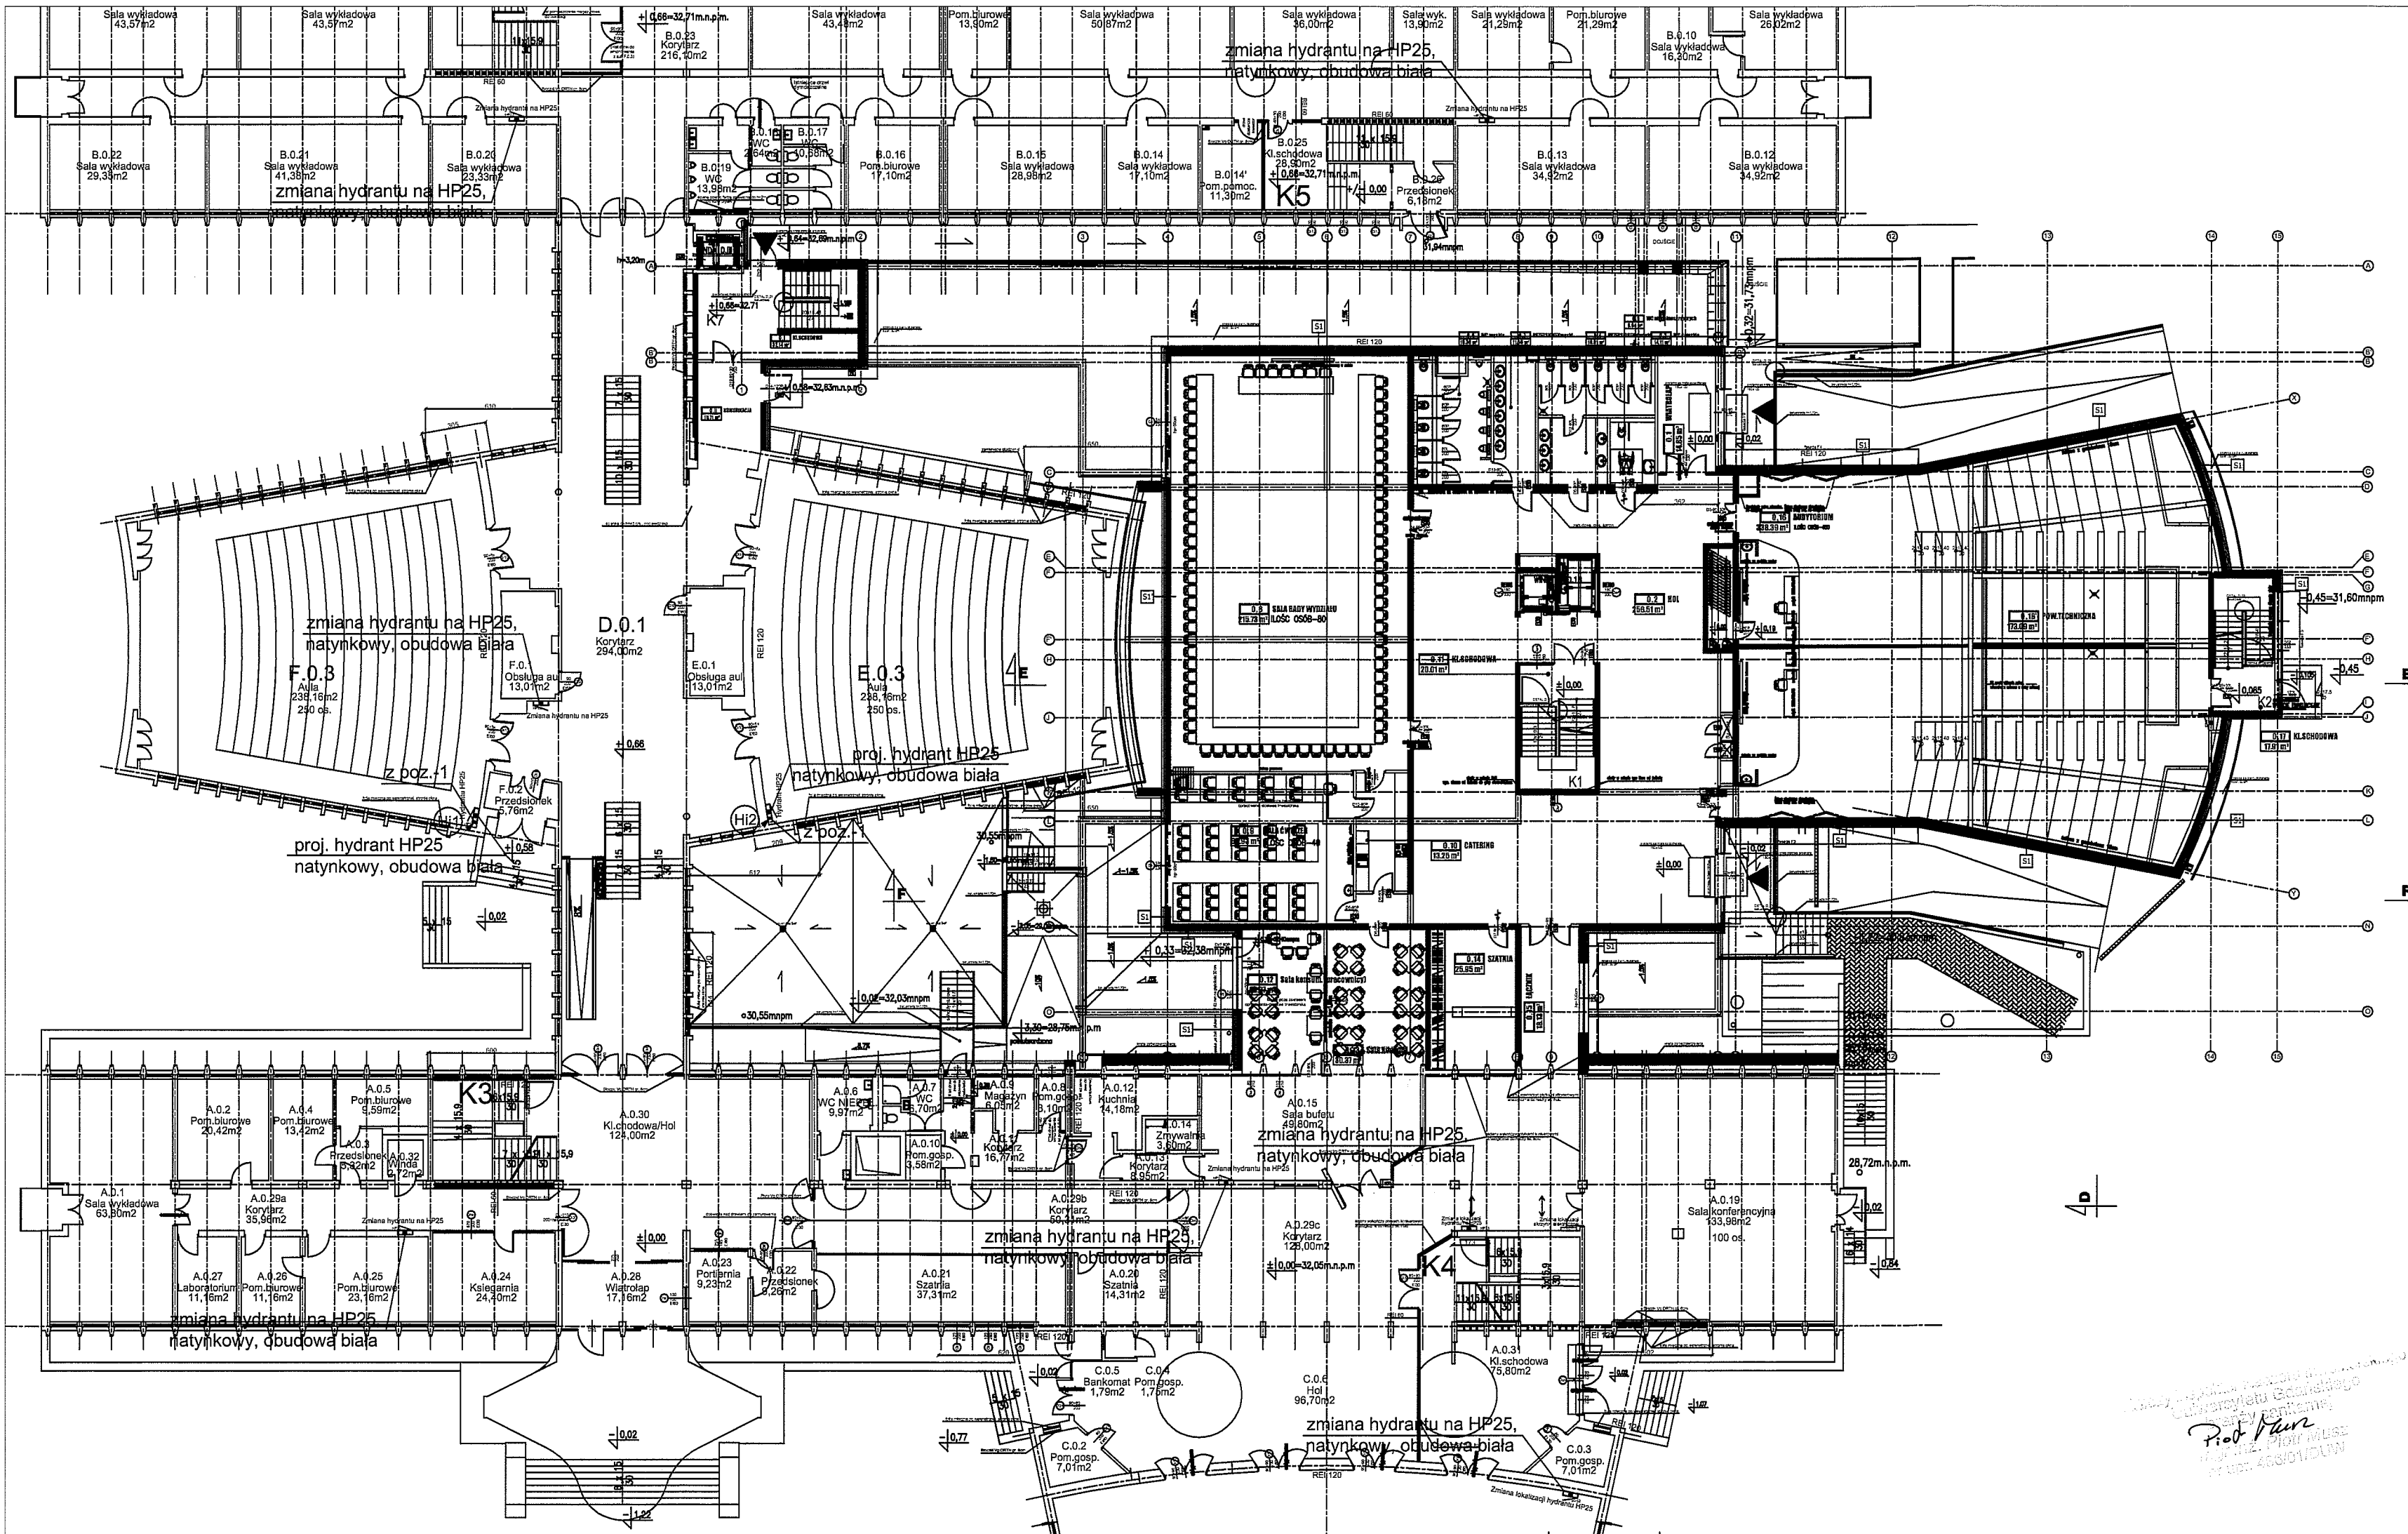

PÓLTERM INSTALACJE BUDYNKÓW
spółka z ograniczoną odpowiedzialnością sp.k.
80-518 Gdańsk, ul. Gdańska 32A
NIP 9571064966, Regon 221649904, KRS 0000419146
VII Wyzd. Gosp. Sądu Rej. Gdańsk-Północ w Gdańsku

Kierownik Robót
mgr inż. Andrzej Wojakowski
Upr. bud. 341 Gd/71

DOKUMENTACJA POWYKONAWCZA

UWAGA:
Hydranty zamienione na HP25 mają średnicę podłączenia dn25;
Trasy podłączeń hydrantów, które zmieniły swoją lokalizację, wyznaczyć do najbliższego istniejącego pionu hydrantowego i skoordynować z istniejącymi instalacjami na budowie.

PROJEKT:
POPRAWA BEZPIECZEŃSTWA I HIGIENY PRACY I NAUKI WYDZIAŁU EKONOMICZNEGO UNIwersYTETU GDAŃSKIEGO ZLOkalIZOWANEGO PRZY UL. ARMII KRAJOWEJ 119/121 POPRZECZ ROZBUDOWĘ
dz. nr 78


INWESTOR:
UNIwersYTET GDAŃSKI
ul. Bażyńskiego 1A, 80-952 Gdańsk
tel. (058) 523-23-89, fax. (058) 552-37-41

AUTOR:
ALLCON
ALLCON BUDOWNICTWO spółka z o.o. S.K.A.
GDYNIA 81-537, ul. Łużycka 6
tel. (58) 660 1910, fax (58) 660 19 11

OPRACOWANIE:
Kierownik Budowy: **INWEGO**
B.P.C.I. INWEGO S.C.
GDYNIA 81-963, ul. Łużycka 10
tel. (58) 622 89 19, e-mail: biuro@inwego.pl

RYSEK:
**RZUT PARTERU
HYDRANTY W BUD. ISTNIEJĄCYM**

| | | | | |
|---------------|---|--------------------------------------|--------------------|-------------------|
| PROJEKTANT: | mgr inż. KAROL CHWASTEK | NR UPRAWNIEN: | POM/0032/POOS/08 | PODPIS: |
| OPRACOWANIE: | mgr inż. LUCYNA JEDRZEJEWSKA mgr inż. AGNIESZKA SZYŁAK mgr inż. EWA DWORAKOWSKA mgr inż. KAMILA TRYBEK | POM/0241/POOS/09 POM/0071/POOS/10 | | |
| SPRAWDZAJĄCY: | inż. ZDZISŁAW ZAREMBA | NR UPRAWNIEN: | GT-III-630/376/76 | PODPIS: |
| BRANŻA: | Instalacje sanitarne: WODKAN | FAZA: | PROJEKT WYKONAWCZY | DATA: |
| | | | | 11-2012 |
| | | | | SKALA: |
| | | | | 1:250 |
| | | | | NR RYS.: IN-IS-21 |
| | | | | REV. WEW.: |

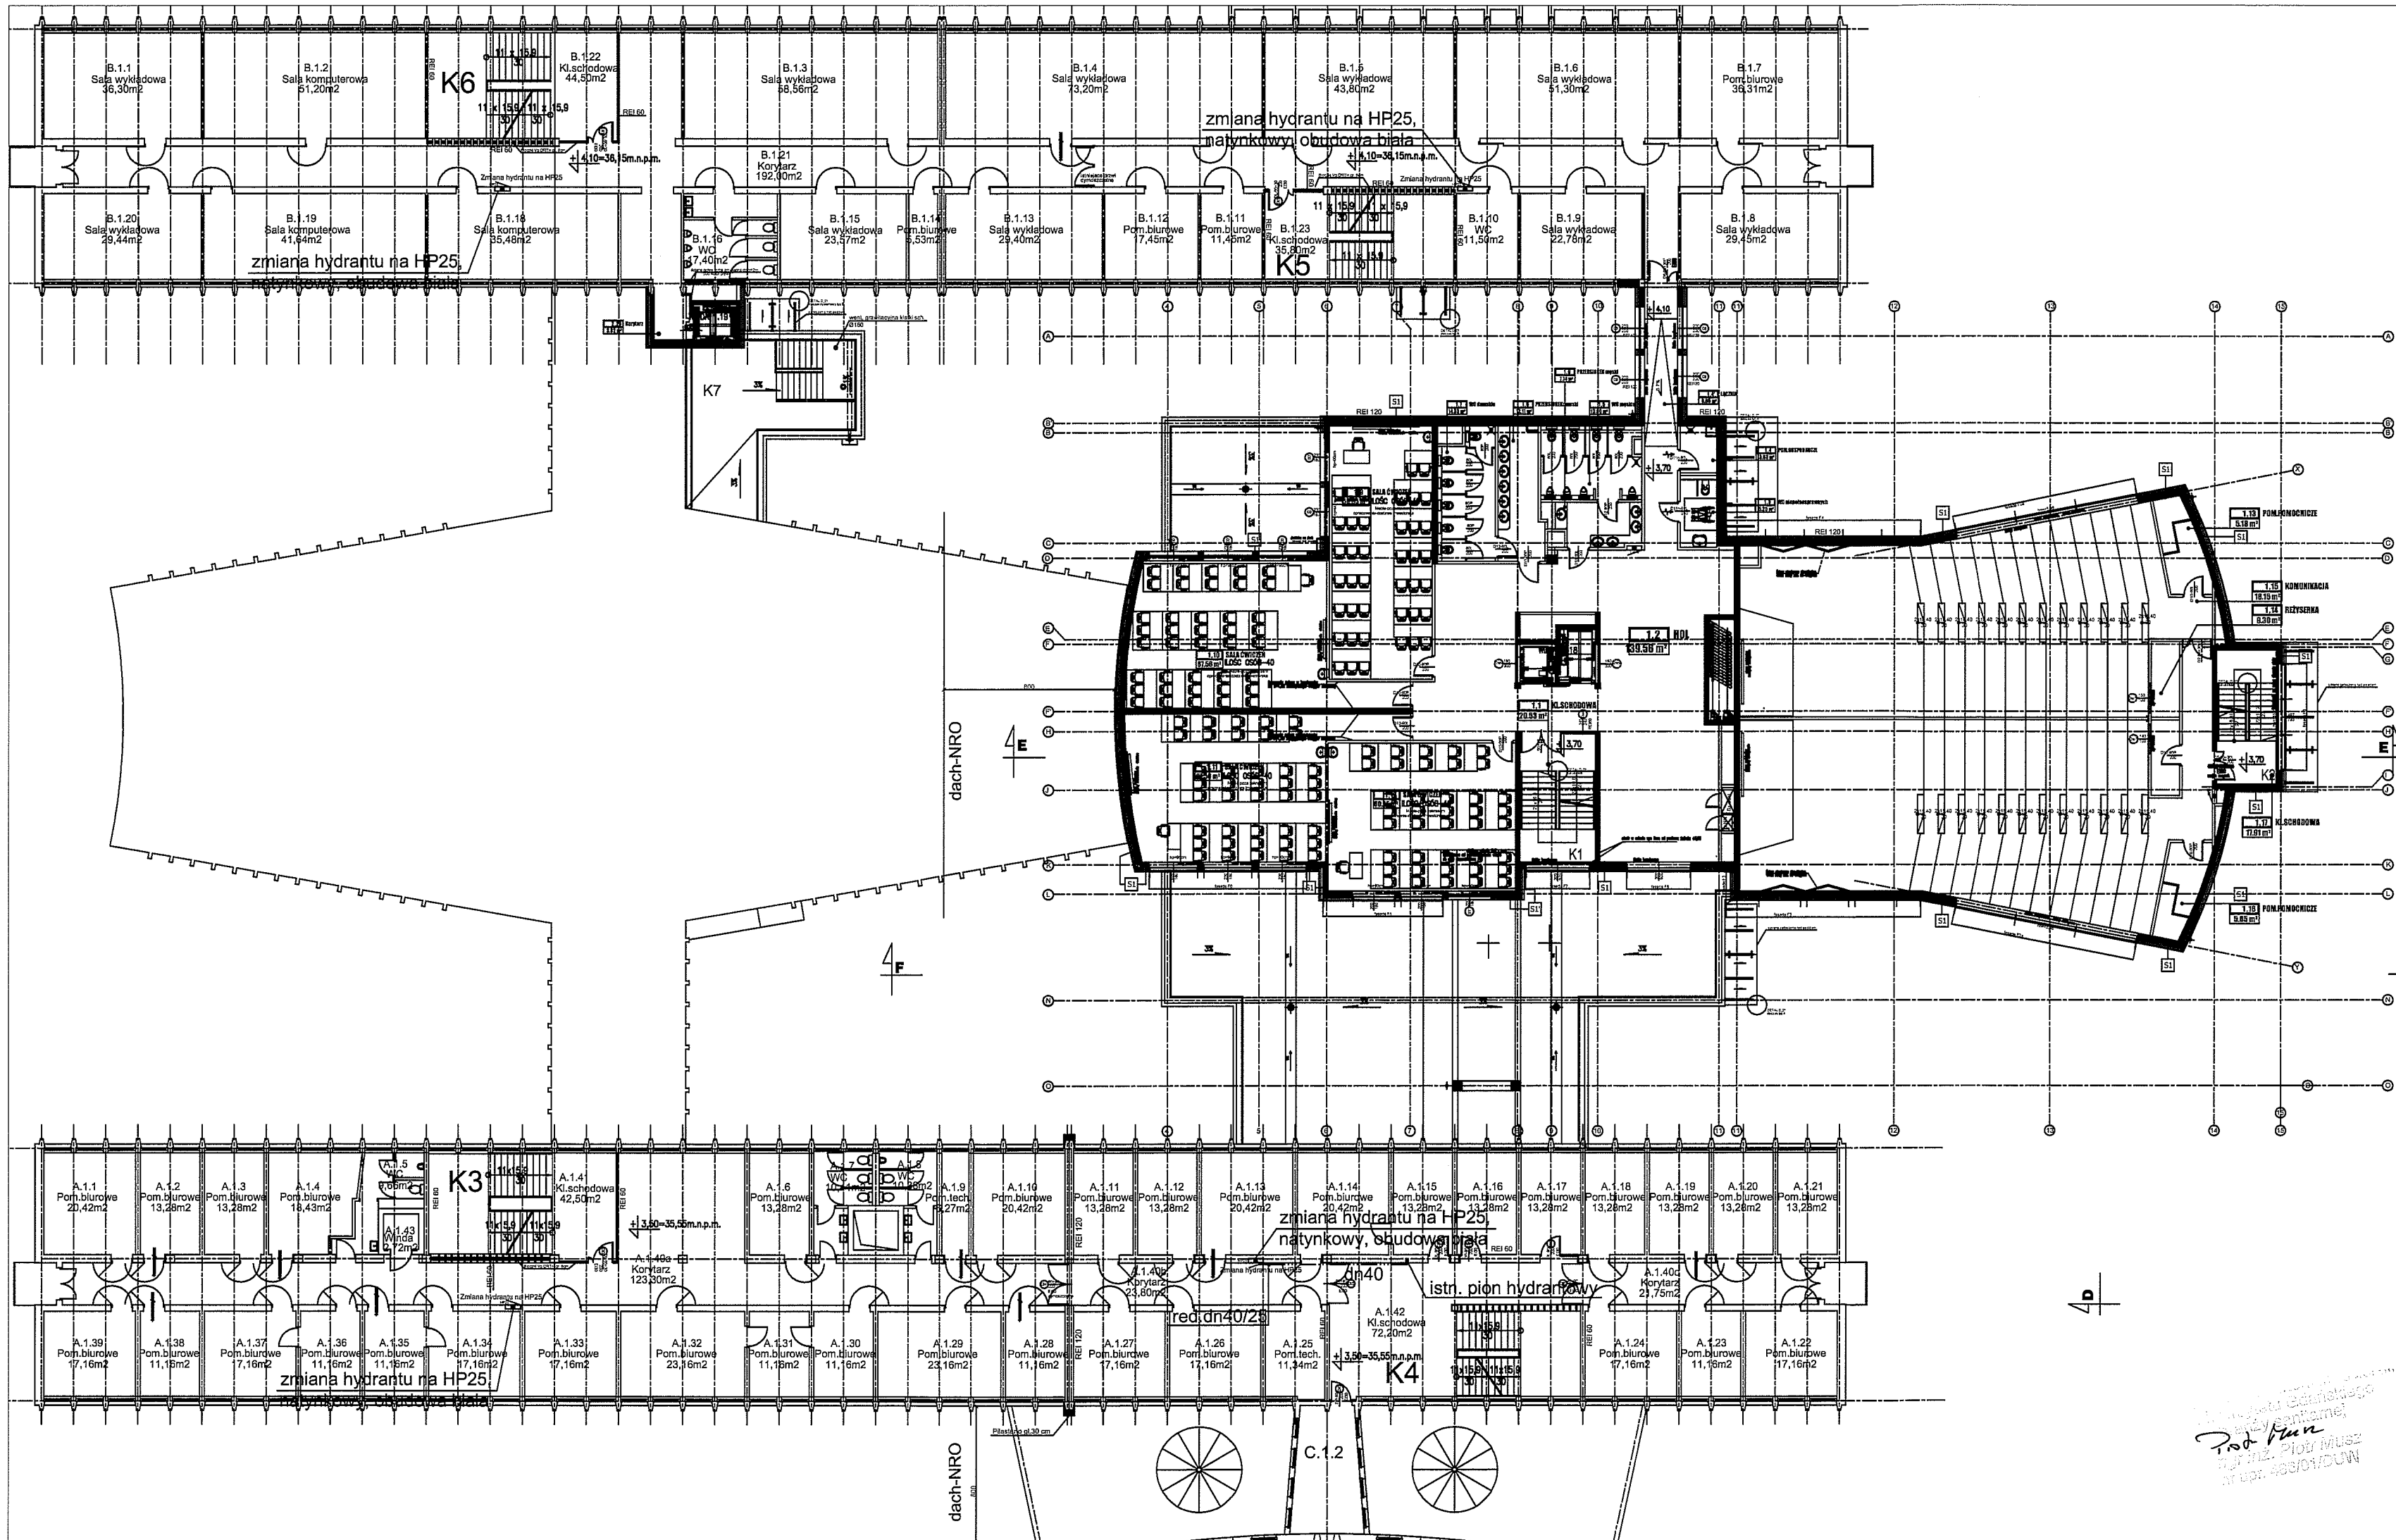

POLTERM INSTALACJE BUDYNKÓW
spółka z ograniczoną odpowiedzialnością sp.k.
80-518 Gdańsk, ul. Gdańska 32A
NIP 9571064966, Regon 221649904, KRS 0000419146
VII Wyzd. Gosp. Sądu Rej. Gdańsk-Północ w Gdańsku

Kierownik Robót
mgr inż. Andrzej Wojakowski
Up. bud. 341 Gd/71

DOKUMENTACJA POWYKONAWCZA

UWAGA:
Hydranty zamienione na HP25 mają średnicę podłączenia dn25;
Trasy podłączeń hydrantów, które zmieniły swoją lokalizację, wyznaczyć do najbliższego istniejącego pionu hydrantowego i skoordynować z istniejącymi instalacjami na budowie.

PROJEKT:
**POPRAWA BEZPIECZEŃSTWA I HIGIENY
PRACY I NAUKI WYDZIAŁU EKONOMICZNEGO
UNIwersytetu GDAŃSKIEGO
ZLOKALIZOWANEGO PRZY UL. ARMII
KRAJOWEJ 119/121 POPRZECZ ROZBUDOWĘ**
dz. nr 78

INWESTOR:
UNIWERSYTET GDAŃSKI
ul. Bażyńskiego 1A, 80-952 Gdańsk
tel. (058) 523-23-89, fax. (058) 552-37-41

AUTOR:
ALLCON
ALLCON BUDOWNICTWO spółka z o.o. S.K.A.
GDYNIA 81-537, ul. Łużycka 6
tel. (58) 660 1910, fax (58) 660 19 11

OPRACOWANIE:
Kierownik Budowy **INWEGO**
BIURO PROJEKTÓW GIEŁNO-INSTALACYJNYCH
B.P.C.I. INWEGO S.C.
GDYNIA 81-963, ul. Łużycka 10
tel. 58 622 89 19, e-mail: biuro@inwego.pl

mgr inż. **Andrzej Rętecki**
upr. bud. POM/0184/OWOK/09


RYSEK:
**RZUT I PIĘTRA
HYDRANTY W BUD. ISTNIEJĄCYM**

| | | |
|---|--------------------------------------|-------------------------------------|
| PROJEKTANT: mgr inż. KAROL CHWASTEK | NR UPRAWNIENI: POM/0032/POOS/08 | PODPIS: |
| OPRACOWANIE: mgr inż. LUCYNA JEDRZEJEWSKA mgr inż. AGNIESZKA SZYLAK mgr inż. EWA DWORAKOWSKA mgr inż. KAMILA TRYBEK | POM/0241/POOS/09 POM/0071/POOS/10 | |
| SPRAWDZAJĄCY: inż. ZDZISŁAW ZAREMBA | NR UPRAWNIENI: GT-III-630/376/76 | PODPIS: |
| BRANŻA: Instalacje sanitarne: WODKAN | FAZA: PROJEKT WYKONAWCZY | DATA: 11-2012 SKALA: 1:250 |
| | | NR RYS.: IN-IS-22 |
| | | REW. WEW. B |

Kierownik Robót
mgr inż. Andrzej Wojakowski
Upr. bud. 341 Gd/71

UWAGA:
Hydranty zamienione na HP25 mają średnicę podłączenia dn25;
Trasy podłączeń hydrantów, które zmieniły swoją lokalizację, wyznaczyć do najbliższego istniejącego pionu hydrantowego i skoordynować z istniejącymi instalacjami na budowie.

INWESTOR:



UNIWERSYTET GDAŃSKI


UNIwersytet Gdański
ul. Bażyńskiego 1A, 80-952 Gdańsk
tel.(058) 523-23-89, fax.(058)552-37-41


OPRACOWANIE:
Kierownik Budowy

 **INWECO**
BIURO PROJEKTOW CIĘPIELNO-INSTALACYJNYCH

B.P.C.I. INWECO S.C.
GDYNIA 81-963, ul. Łużycka 10
tel. 58 622 89 19, e-mail: biuro@inweco.pl

| | | | |
|--|---|--|---------|
| PROJEKT CHRONIDWY PRAWEM AUTORSKIM SA INICJALNE TYLKO ZA ZGODA AUTORA WNIOSU WNIOSU WNIOSU | PROJEKTANT: mgr inż. KAROL CHWASTEK | NR UPRAWNIEN: POM/0032/POOS/08 | PODPIS: |
| | OPRAWOWANIE: mgr inż. LUCYNA JEDRZEJEWSKA mgr inż. AGNIESZKA SZYŁAK mgr inż. EWA DWORAKOWSKA mgr inż. KAMILA TRYBEK | POM/0241/POOS/09 POM/0071/POOS/10 | |
| | SPRAWDZAJĄCY: inż. ZDZISŁAW ZAREMBA | NR UPRAWNIEN: GT-III-630/376/76 | PODPIS: |
| | | | |

| | | | | |
|---|---------------------------------|-----------------------|--------------|----------|
|  | BRANŻA: | FAZA: | DATA: | NR RYS.: |
| | Instalacje sanitarne: WODKAN | PROJEKT WYKONAWCZY | 11-2012 | |
| | | | SKALA: 1:250 | |

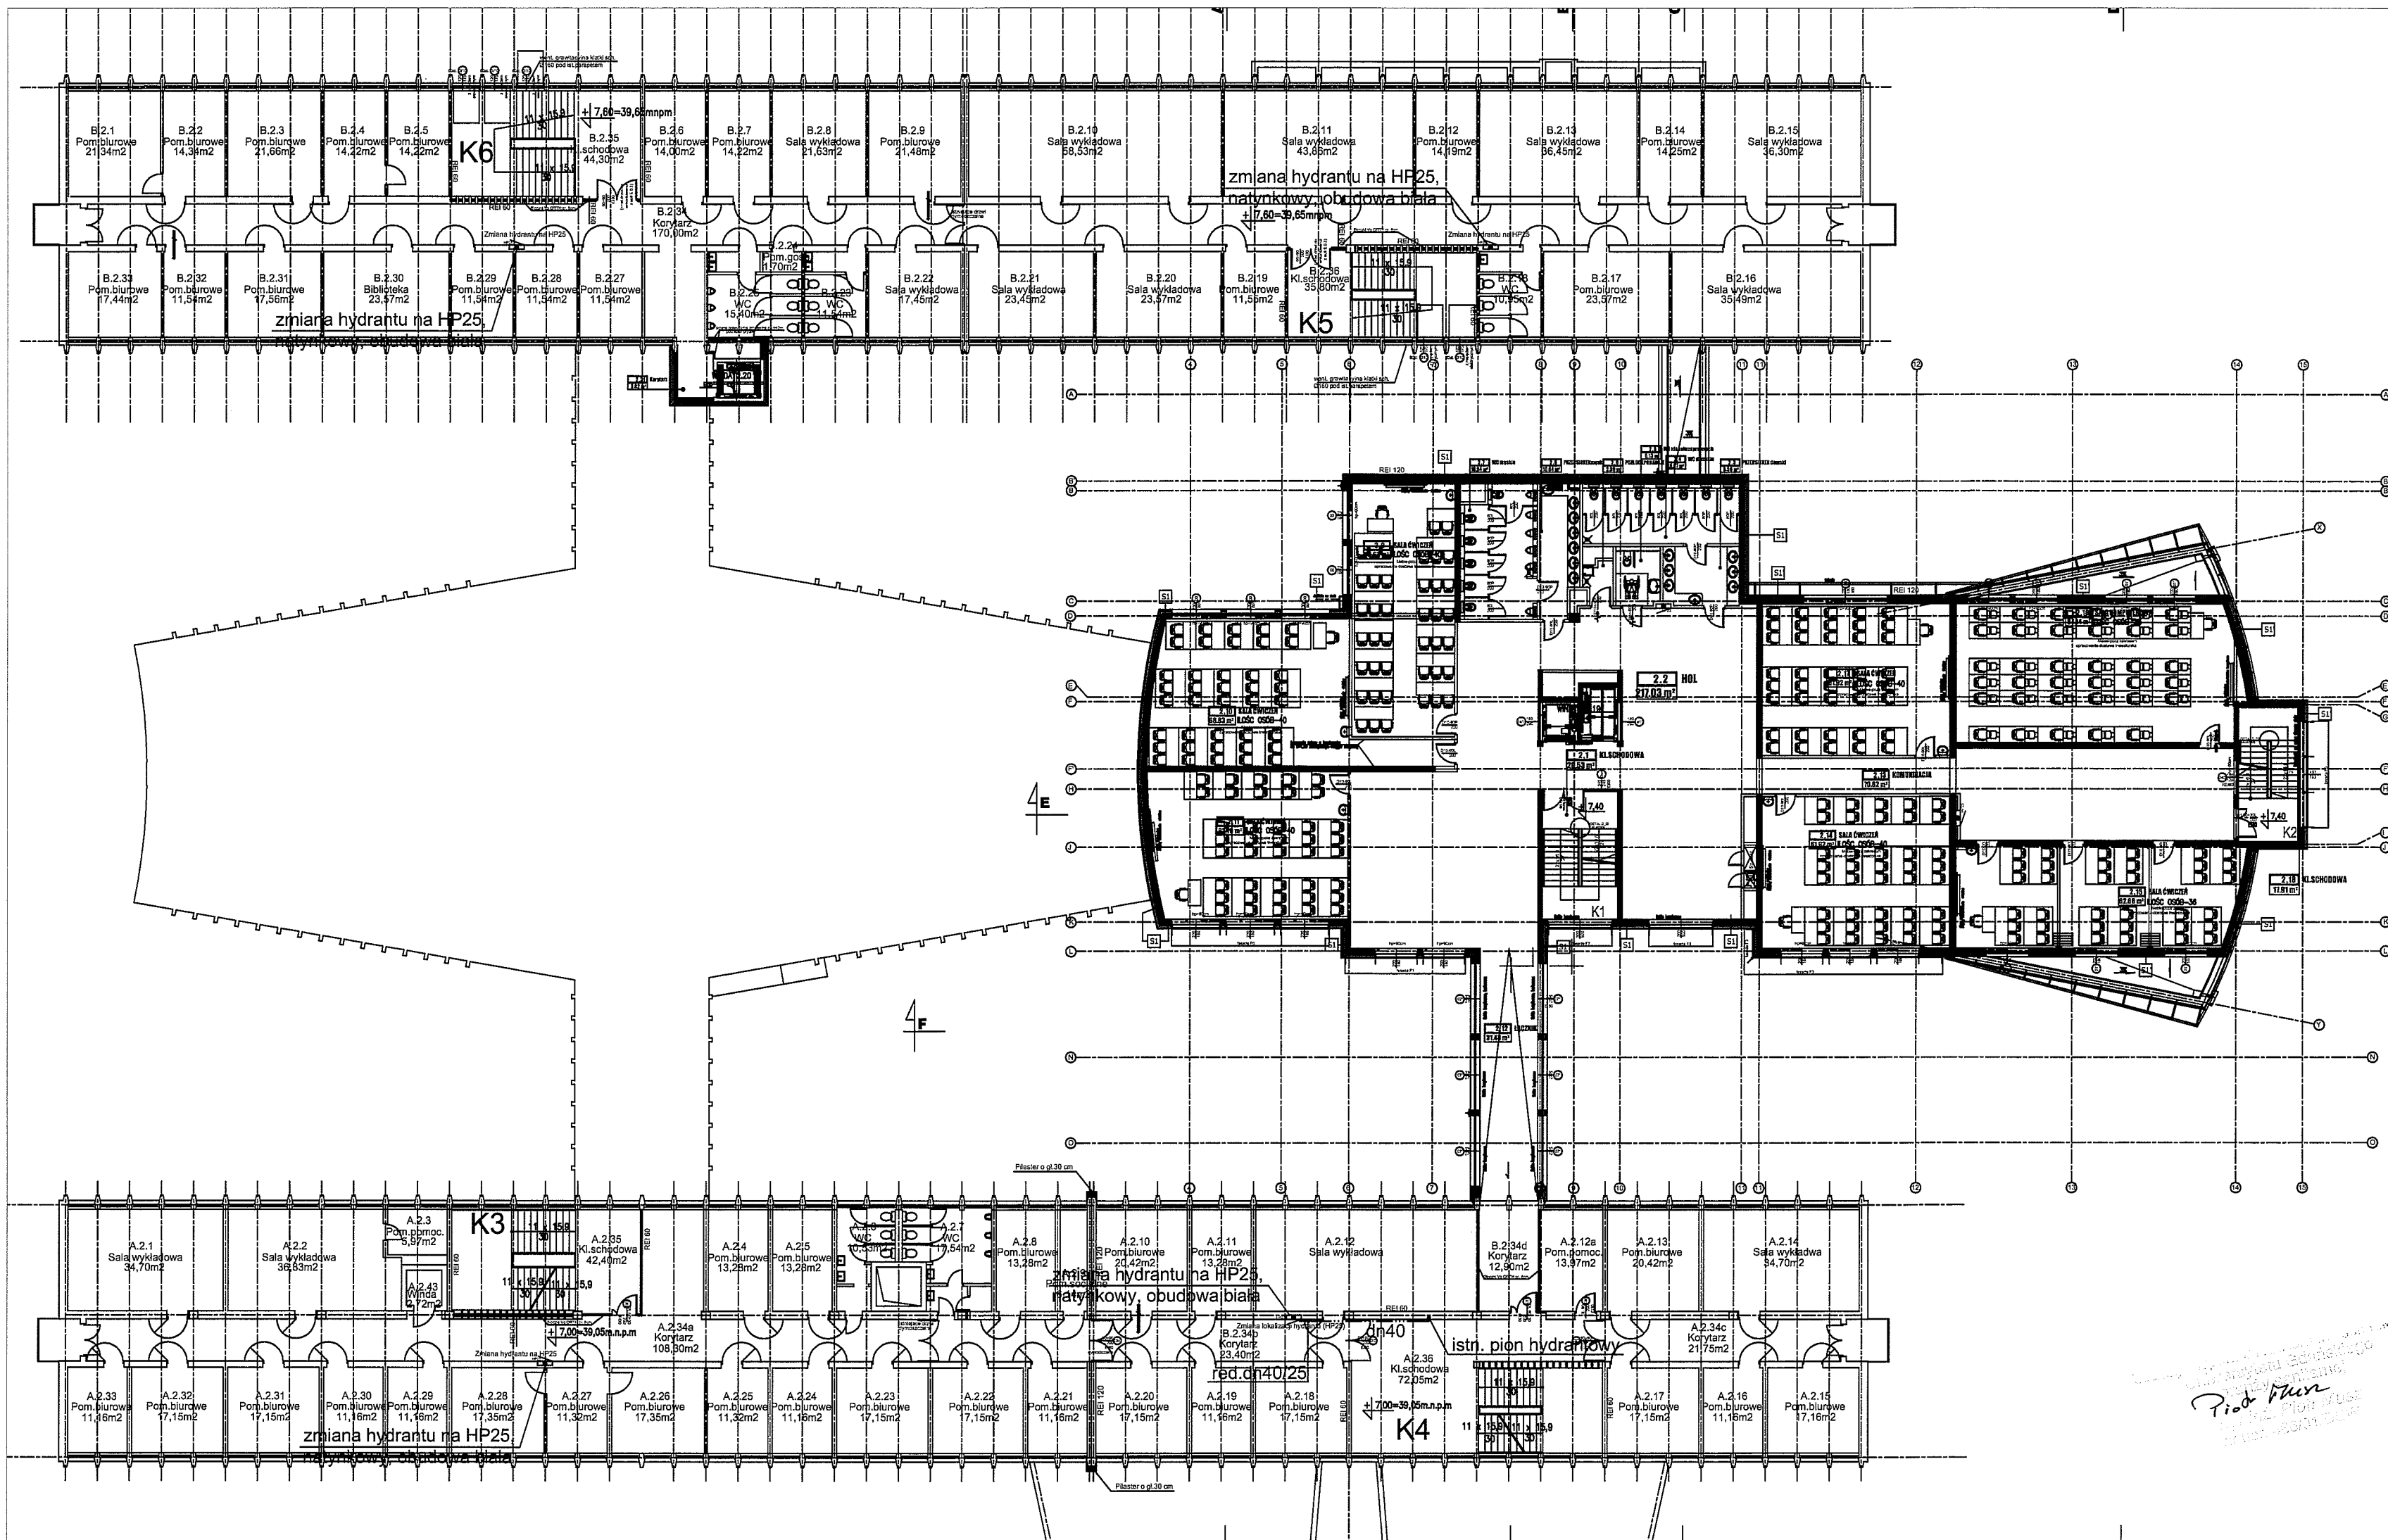


POLTERM INSTALACJE BUDYNKÓW
spółka z ograniczoną odpowiedzialnością sp.k.
80-518 Gdańsk, ul. Gdańska 32A
NIP 9571064966, Regon 221649904, KRS 0000419146
VII Wydz. Gosp. Sądu Rej. Gdańsk-Północ w Gdańsku

Kierownik Robót
mgr inż. Andrzej Wojakowski
Upr. bud. 341 Gd/71

DOKUMENTACJA POWYKONAWCZA

UWAGA:
Hydranty zamienione na HP25 mają średnicę podłączenia dn25;
Trasy połączeń hydrantów, które zmieniły swoją lokalizację, wyznaczyć do najbliższego istniejącego pionu hydrantowego i skoordynować z istniejącymi instalacjami na budowie.

PROJEKT:
**POPRAWA BEZPIECZEŃSTWA I HIGIENY
PRACY I NAUKI WYDZIAŁU EKONOMICZNEGO
UNIwersytetu GDAŃSKIEGO
ZLOKALIZOWANEGO PRZY UL. ARMII
KRAJOWEJ 119/121 POPRZECZ ROZBUDOWĄ**
dz. nr 78

INWESTOR:

UNIwersytet GDAŃSKI
ul. Bażyńskiego 1A, 80-952 Gdańsk
tel. (058) 523-23-89, fax. (058) 552-37-41

AUTOR:

ALLCON BUDOWNICTWO spółka z o.o. S.K.A.
GDYNIA 81-537, ul. Łużycka 6
tel. (58) 660 1910, fax (58) 660 19 11

OPRACOWANIE:
Kierownik Budowy

mgr inż. Andrzej Rębecki
upr. bud. POM/0184/OWOK/09
B.P.C.I. INWECO S.C.
GDYNIA 81-963, ul. Łużycka 10
tel 58 622 89 19, e-mail: biuro@inweco.pl

RYSunek:
**RZUT III PIĘTRA
HYDRANTY W BUD. ISTNIEJĄCYM**

| | | | |
|---|---|--------------------------------------|-------------------------------------|
| PROJEKT CHRONIONY PRAWEM AUTORSKIM SIŁĄ MOCĄ TOWAROWĄ KOPLOWANIE I INSULOWANIE ZABRONIONE | PROJEKTANT: mgr inż. KAROL CHWASTEK | NR UPRAWNIENI: POM/0032/POOS/08 | PODPIS: |
| | OPRACOWANIE: mgr inż. LUCYNA JEDRZEJEWSKA mgr inż. AGNIESZKA SZYŁAK mgr inż. EWA DWORAKOWSKA mgr inż. KAMILA TRYBEK | POM/0241/POOS/09 POM/0071/POOS/10 | |
| | SPRAWDZAJĄCY: inż. ZDZISŁAW ZAREMBA | NR UPRAWNIENI: GT-III-630/376/76 | PODPIS: |
| | BRANŻA: Instalacje sanitarne: WODKAN | FAZA: PROJEKT WYKONAWCZY | DATA: 11-2012 SKALA: 1:250 |
| | | NR RYS.: IN-IS-24 | REW: - |

