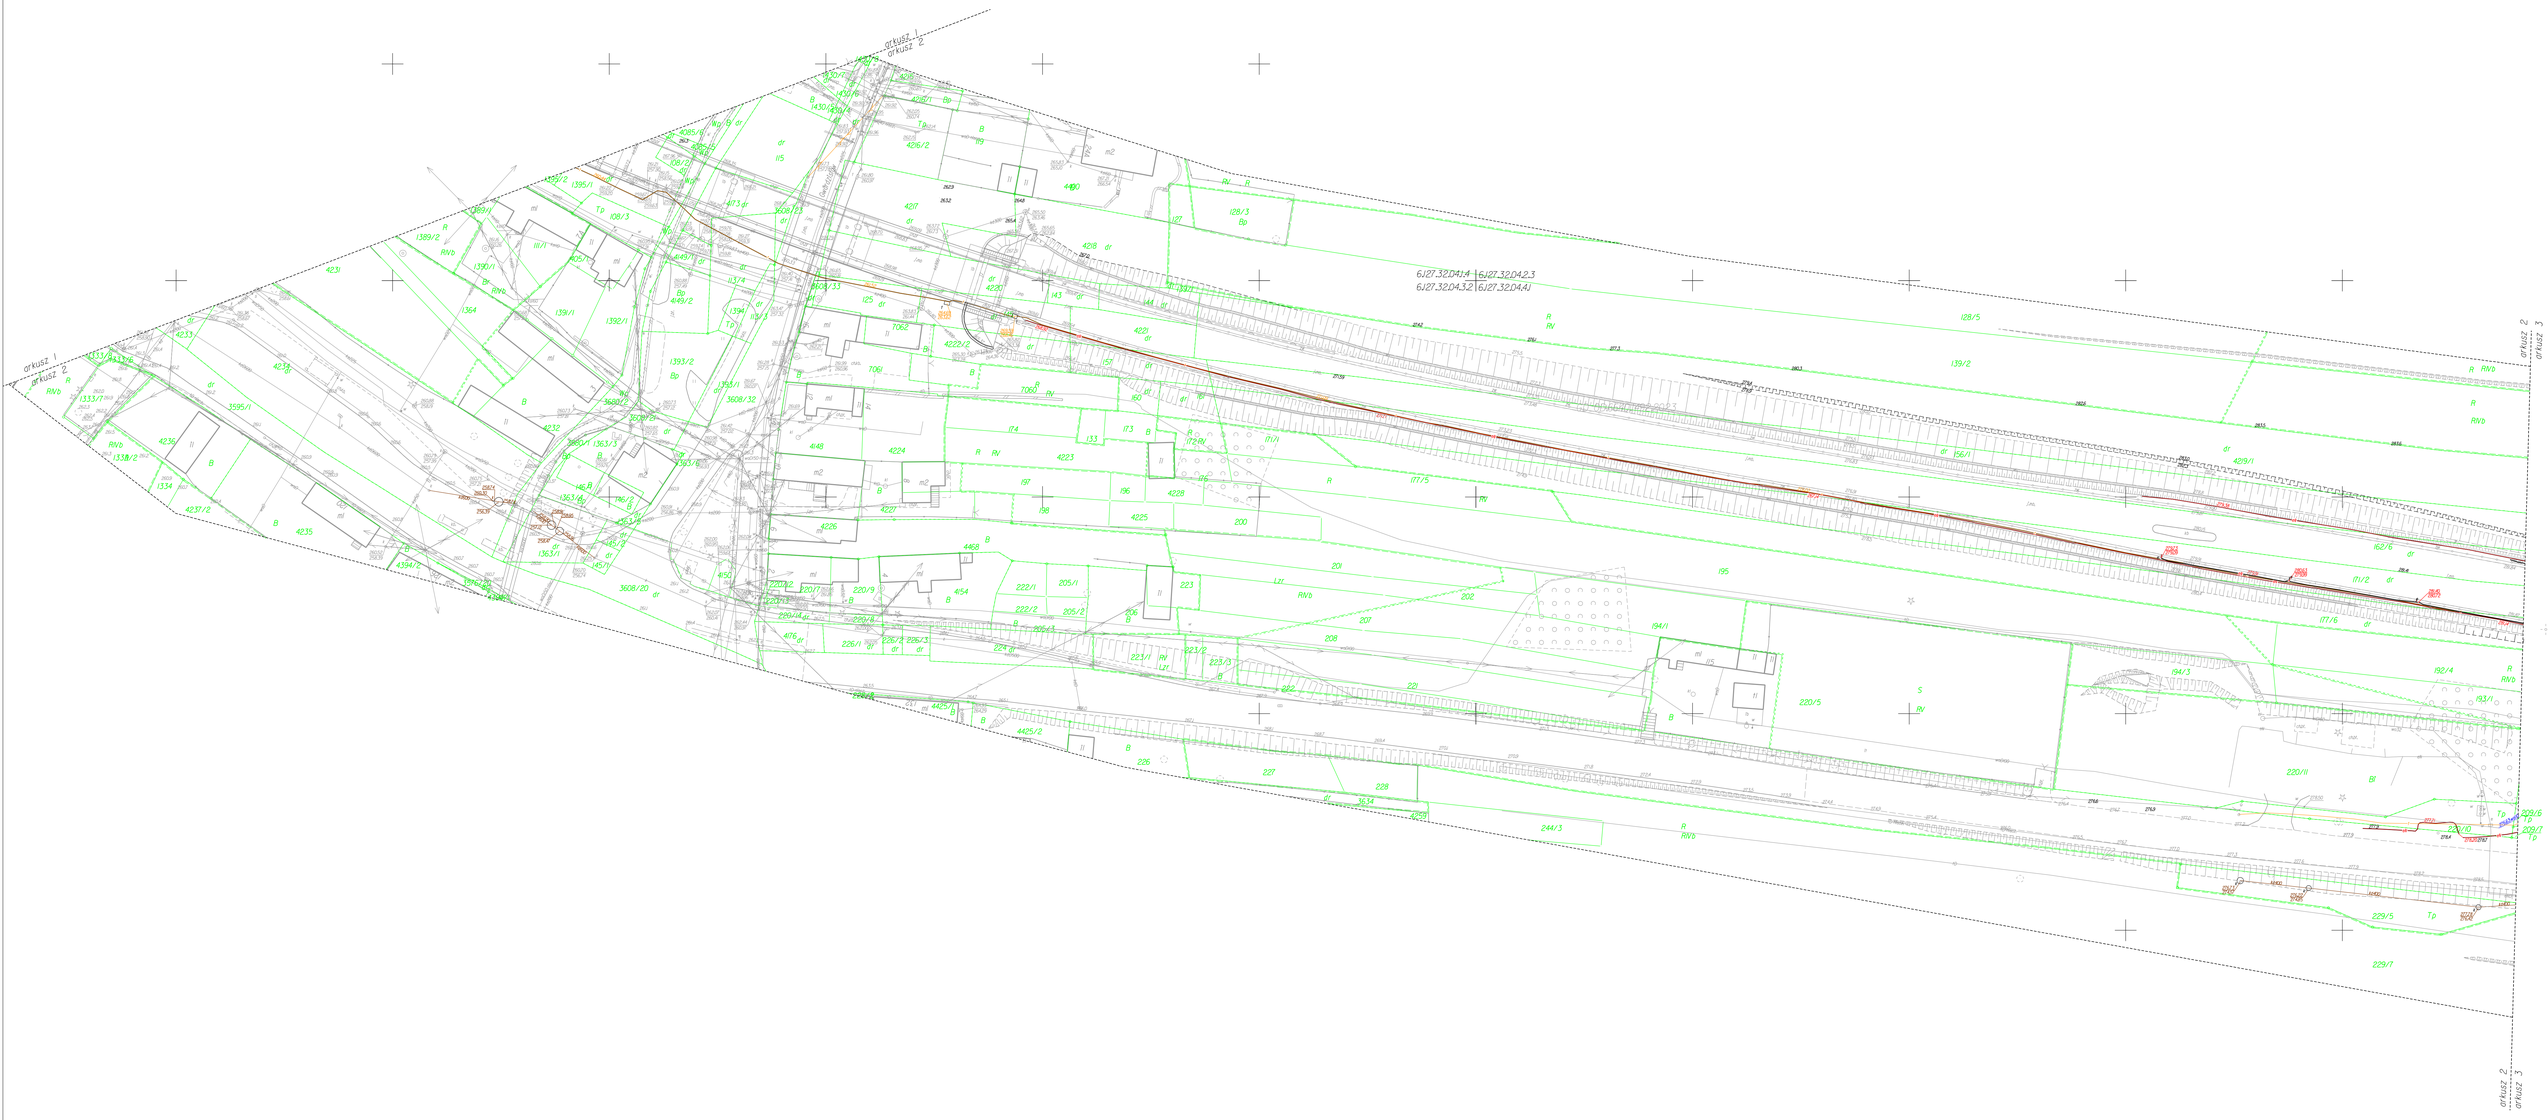

geodimex
GEODEZJA I KARTOGRAFIA
GEODIMEX INWESTYCJE Sp. Z o.o.
NIP 512-023-94-45 REGON 360223126

orkusz 2 — 00.00664014922023

INWENTARYZACJA POWYKONAWCZA
sieć wodociągowej, telefonicznej, elektroenergetycznej, kanalizacji deszczowej wraz z infrastrukturą towarzyszącą i zagospodarowaniem

skala 1:500

województwo: śląskie
miasto: Jaworzno
jedn. ewid.: 246801_1 Miasto Jaworzno
obr.: 0306 Byczyna
Obiekt: ul. Krakowska/Gwarków/Stawowa
dz. nr: 1412/44,1412/51,1620/6,1404/405, 1406/408,1590/36,36/37,4218/422, 1359/2,1358/3,1389/19,1389/5,1389/6, 1386/1,1386/2,1387/1 i inne
sekcje: 6.I27.32.D4.1.4, 6.I27.32.D4.2.3, 6.I27.32.D4.3.2, 6.I27.32.D4.4.1,2,4

Organ, który powierzył mu wykonanie czynności	Prezydent Miasta Jaworzno
Wykonawca prac geodezyjnych	Geodimex Sp. z o.o. ul. Dąbrowa 12 32-048 Jerzmanowice
Nr prac, data sporządzenia dokumentu zawierającego wyniki dokonanej weryfikacji	GD.006640.4922.2023, 07-05-2023
Nr i nazwisko oraz nr uprawnień zawodowych inżyniera, p.o.	Geodeta Uprawniony Grzegorz Kusmierz Nr. Upr. 11427

Geodeta Uprawniony
Grzegorz Kusmierz
Nr Upr. 11427
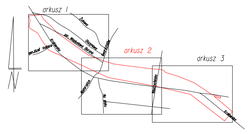
Wpis zawiadczam w wyniku wykonia terenowego, pomiaru oraz sprawdzenia materiałów cyfrowych z GSDIK.
Nie wykluczam się istnienia w terenie urządzeń oraz przewodów sieci uzbrojenia podziemnego nie ujętych na inwentaryzacji geodezyjnej.
Układ współrzędnych wykonań "2000/6"
Układ współrzędnych wysokościowych "EVRF 07"
Wielkości mass w metrach. Treści nie zawarte projektowanych sieci uzbrojenia terenu uzgodnionych w "2021"