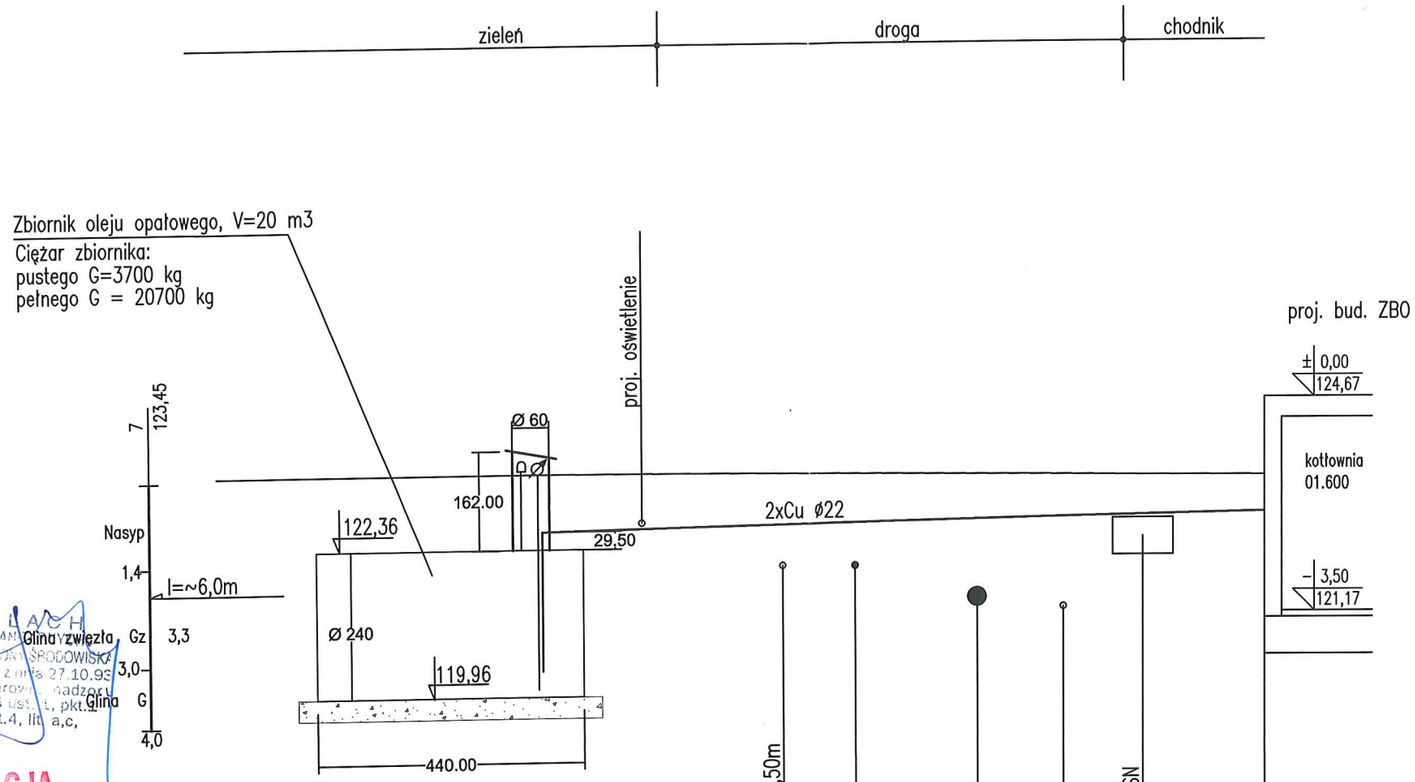

EDMUND LACH
mgr inż. URZĄDZEŃ SANITARNYCH I OCHRONY ŚRODOWISKA
SIECI SANITARNYCH
Upr. bud. Nr 322/95/UW z dnia 27.10.95
do pełnienia funkcji kierownika nadzoru
i projektowania zgodnie z §5 ust. 1, pkt.1
§7, §13 ust. 1, pkt.4, lit. a,c,

DOKUMENTACJA POWYKONAWCZA

inż. Zofia Gołaszewska
Upr. bud. nr 338/78/Wwm
ul. Karłowicza 9/2, 51-610 Wrocław
+48 502 466 806

KIEROWNIK BUDOWY
mgr inż. Paweł Warnicki

UWAGI

1. Zwierciadło wody gruntowej stwierdzono na głębokości ok. 1,7–2–3,5 m poniżej terenu
2. Dobór i uzbrojenie zbiornika oleju opałowego wraz z osprzętem jest zawarte w opracowaniu kotłowni Poniższe opracowanie dotyczy robót ziemnych
3. Posadowienie zbiornika oleju wg opracowania konstrukcji

-67-

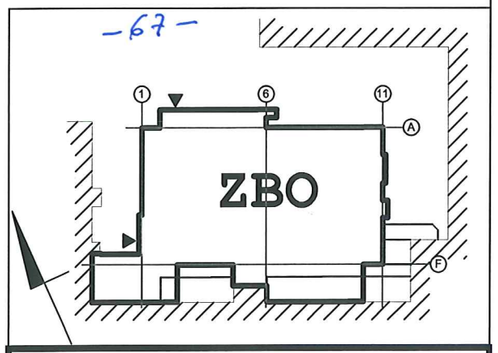

ZAMAWIAJĄCY / INWESTOR
4. WOJSKOWY SZPITAL KLINICZNY Z POLIKLINIKĄ Z SAMODZIELNYM PUBLICZNYM ZAKŁADEM OPIEKI ZDROWOTNEJ WE WROCŁAWIU
50-981 WROCŁAW UL. R. WEIGLA 5

ZAMIERZENIA INWESTYCYJNE
ROZBUDOWA BUDYNKU NR 1 NA POTRZEBY ZINTEGROWANEGO BLOKU OPERACYJNEGO W 4. WOJSKOWYM SZPITALU KLINICZNYM Z POLIKLINIKĄ SPZOZ WE WROCŁAWIU K-Z857(ZAM. PUBL.)
50-981 WROCŁAW UL. R. WEIGLA 5DZ.NR 1/2 AM NR 12 OBRĘB GAJ. JEDN. EWID WROCŁAW WOJ.DOLNOSLĄSKIE

JEDNOSTKA PROJEKTOWA PROWADZĄCA (UMOWA NR 338/126/log 2010)
BIURO ARCHITEKTONICZNE
ATRIO Sp. z o.o.
tel./fax:58 620 36 96
e-mail: biuro@atrio-architekci.pl

PROJEKTANT - UZGODNIENIE BRANŻOWE
dr inż. arch. Grzegorz Tomasz Rzepecki
nr upr. bud. 533 / Gd / 81, POOIA PO-0028

JEDNOSTKA PROJEKTOWA PODWYKONAWCZA
PROWENT SERWIS
50-077 Wrocław ul. Kazimierza Wielkiego 29A
TEL. (71) 343 48 11

PROJEKTANT
mgr inż. EWA KNYSZ-DERUGO -uzbrojenie terenu
nr upr. 357/82/WBPP, 556/89/UW
mgr inż. LENA KOTWICKA - kotłownia
nr upr. 363/86/UW

SPRAWDZAJĄCY
mgr inż. BARBARA BISIKIEWICZ - uzbrojenie terenu
nr upr. 233/90/UW

OPRACOWAŁ

PRZEDMIOT OPRACOWANIA	PROJ. NR
ZADANIE IV - PROJEKTY WYKONAWCZE ZINTEGROWANEGO BLOKU OPERACYJNEGO BUDYNKU NR 1, OBIEKTÓW POMOCNICZYCH I ZAGOSPODAROWANIA TERENU	PW2

OBIEKT
ZINTEGROWANY BLOK OPERACYJNY W 4. WOJSKOWYM SZPITALU KLINICZNYM Z POLIKLINIKĄ SPZOZ WROCŁAW

RODZAJ PROJEKTU / STADIUM	BRANŻA
PROJEKT WYKONAWCZY	SIECI SANITARNE

PRZEDMIOT / TYTUŁ RYSUNKU	SKALA
PROFIL PRZEWODÓW OLEJOWYCH	1:100

KOD	NR RYSUNKU	REW
ZBOUSPL	WSL0317	A

DATA I MIEJSCE WYDANIA: 27.09.2012 GDYNIA

PRAWA AUTORSKIE
PRAWA AUTORSKIE ZASTRZEŻONE. NINIEJSZY PROJEKT JEST PRZEDMIOTEM PRAWA AUTORSKIEGO I CHRONIONY JEST AUTORSKIMI PRAWAMI OSOBISTYMI I AUTORSKIMI PRAWAMI MAJĄTKOWYMI JAKO "UTWÓR ARCHITEKTONICZNY, ARCHITEKTONICZNO-URBANISTYCZNY, URBANISTYCZNY" NA PODSTAWIE USTAWY Z DN.4.02.1994r O PRAWIE AUTORSKIM I PRAWACH POKREWNYCH (Dz.U.nr 80 z 2000r, poz.904).