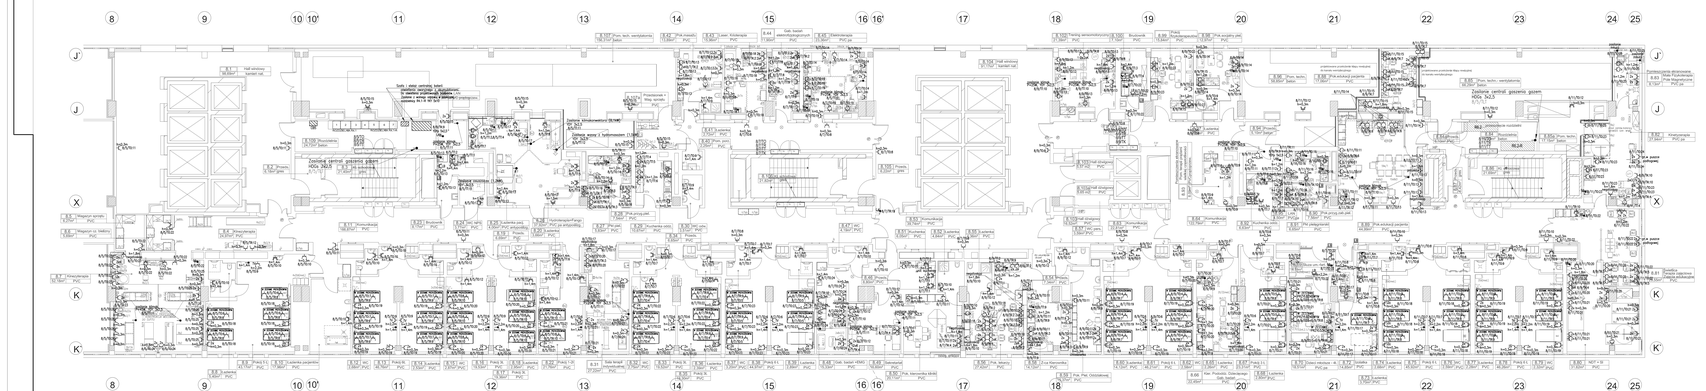

PROJEKT BUDOWLANY ZAMIENNY BUDYNKÓW A1, A2, ŁĄCZNIKA CE CENTRUM KLINICZNEGO - SYSTEMOWO-FUNKCJONALNEGO UNIWERSYTETU MEDYCZNEGO W ŁODZI Z PODZIAŁEM NA ETAPY REALIZACJI I ODBIORÓW

UNIWERSYTET MEDYCZNY W ŁODZI
AL. KOŚCIUSZKI 4, 90-419 ŁÓDŹ

BUDYNKI A1 i A2

PROJEKTANT		MP-2010/4969	PODPIS
	mgr inż. JERZY JAGAS	134679	
KOORDYNATOR		MP-2010/4969	PODPIS
	mgr inż. LECH TEDAS		
	mgr inż. PAWEŁ GOLISZTAJN		
	mgr inż. KAMIL BARTOSIK		
SPRAWDZAJĄCY		MP-2010/4969	PODPIS
	mgr inż. JAROSŁAW/SZ TADEUSIAK	29179	

DOKUMENTACJA POWYKONAWCZA

BRANŻA			
PLAN INSTALACJI SŁ.Y I GNIAZD WTYCZKOWYCH RZUT PODOMU.II		ELEKTRYKA	
FORMAT	NR KOLEJNY	SKALA	DATA
8	BI/2013/PO/Elg/61002		06-2013 1:100