

31.12.2018
 WOJEWÓDZTWA MAZOWIECKIEGO
 ZATWIERDZENIE Nr NI-D-1.8022.1... 2018. AB
 Zatwierdzam do realizacji stałą organizację ruchu
 w całości w przedmiotowym okresie czasu
 Niniejszą organizację ruchu należy wprowadzić
 Termin wprowadzenia organizacji ruchu należy zgłosić co najmniej na
 7 dni przed wprowadzeniem organizacji ruchu do:
 Departamentu Nieruchomości i Infrastruktury
 03-472 Warszawa ul. B. Brechta 3 fax: 022 5979802

Wydział Ruchu Drogowego
 Komendy Stołecznej Policji
 projekt - ~~nie~~
 zabezpieczenie robót - organizacja ruchu
 opiniuje pozytywnie - ~~negatywnie~~

2013 KWI. 0-1

Z upoważnienia
 Komendanta Stołecznego Policji

R.A.D.C.A.
 Wydział Ruchu Drogowego
 Komendy Stołecznej Policji
 ml. insp. Piotr JAKUBCZAK

Do wprowadzenia niniejszej organizacji
 ruchu należy zastosować znaki:
 Pionowe: - wielkość: średnie
 - typ folii:
 Poziome: cienkowarstwowe / grubowarstwowe
 dostosować do istniejącego

z up. Marszałka Województwa
 Tomasz Lewandowski
 Zastępca Dyrektora Departamentu
 Nieruchomości i Infrastruktury
 ds. Transportu Drogowego
 20 KWI. 2018


MARSZAŁEK
 WOJEWÓDZTWA MAZOWIECKIEGO
 ZATWIERDZENIE Nr NI-D-1.8022.1... 2018. AB
 Zatwierdzam do realizacji stałą organizację ruchu
 w całości w przedmiotowym okresie czasu
 Niniejszą organizację ruchu należy wprowadzić
 Termin wprowadzenia organizacji ruchu należy zgłosić co najmniej na
 7 dni przed wprowadzeniem organizacji ruchu do:
 Departamentu Nieruchomości i Infrastruktury
 03-472 Warszawa ul. B. Brechta 3 fax: 022 5979802

31 GRU. 2020

Pionowe: - wielkość: średnie
 - typ folii:
 Poziome: cienkowarstwowe / grubowarstwowe
 dost. do istniejącego


z up. Marszałka Województwa
 Tomasz Lewandowski
 Zastępca Dyrektora Departamentu
 Nieruchomości i Infrastruktury
 ds. Transportu Drogowego
 13 MAR. 2019

m. DUCZKI
 SKALA 1:1000

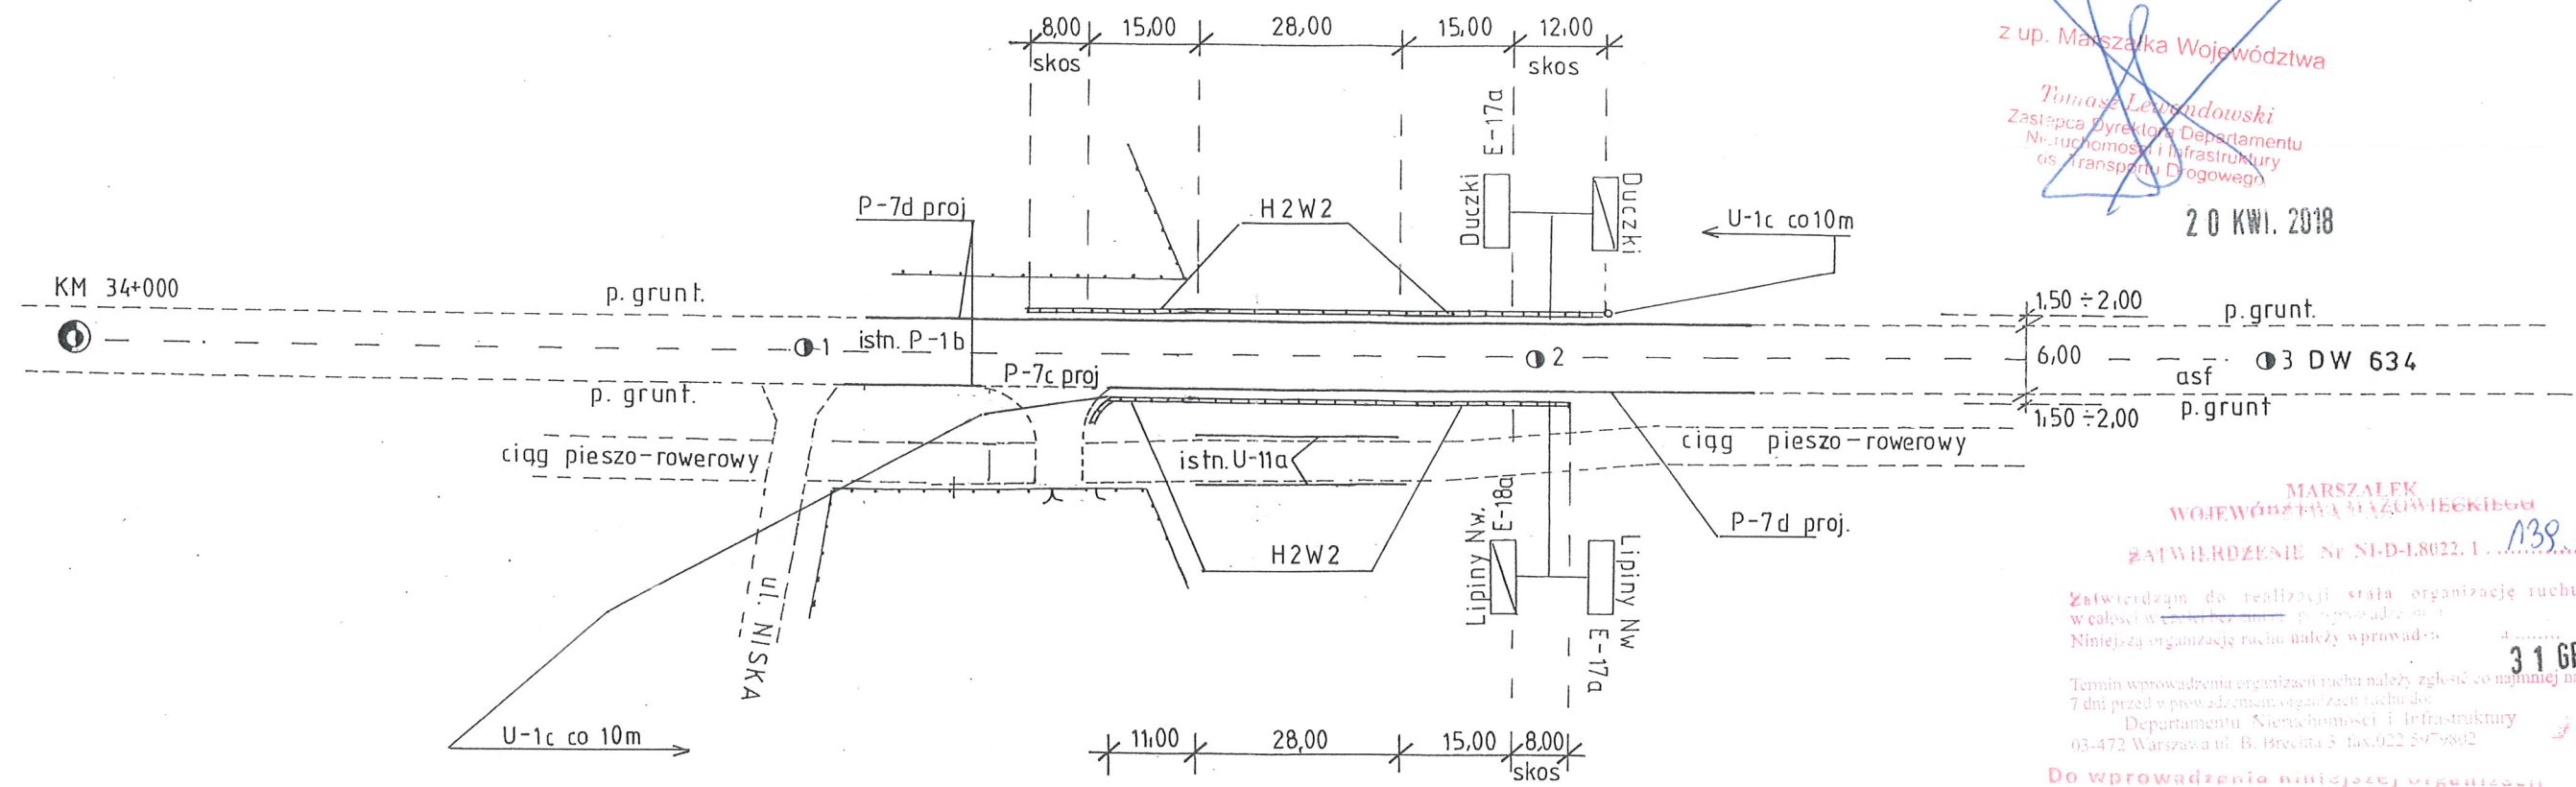


OZNACZENIA

↑
 -znak drogowy istniejący

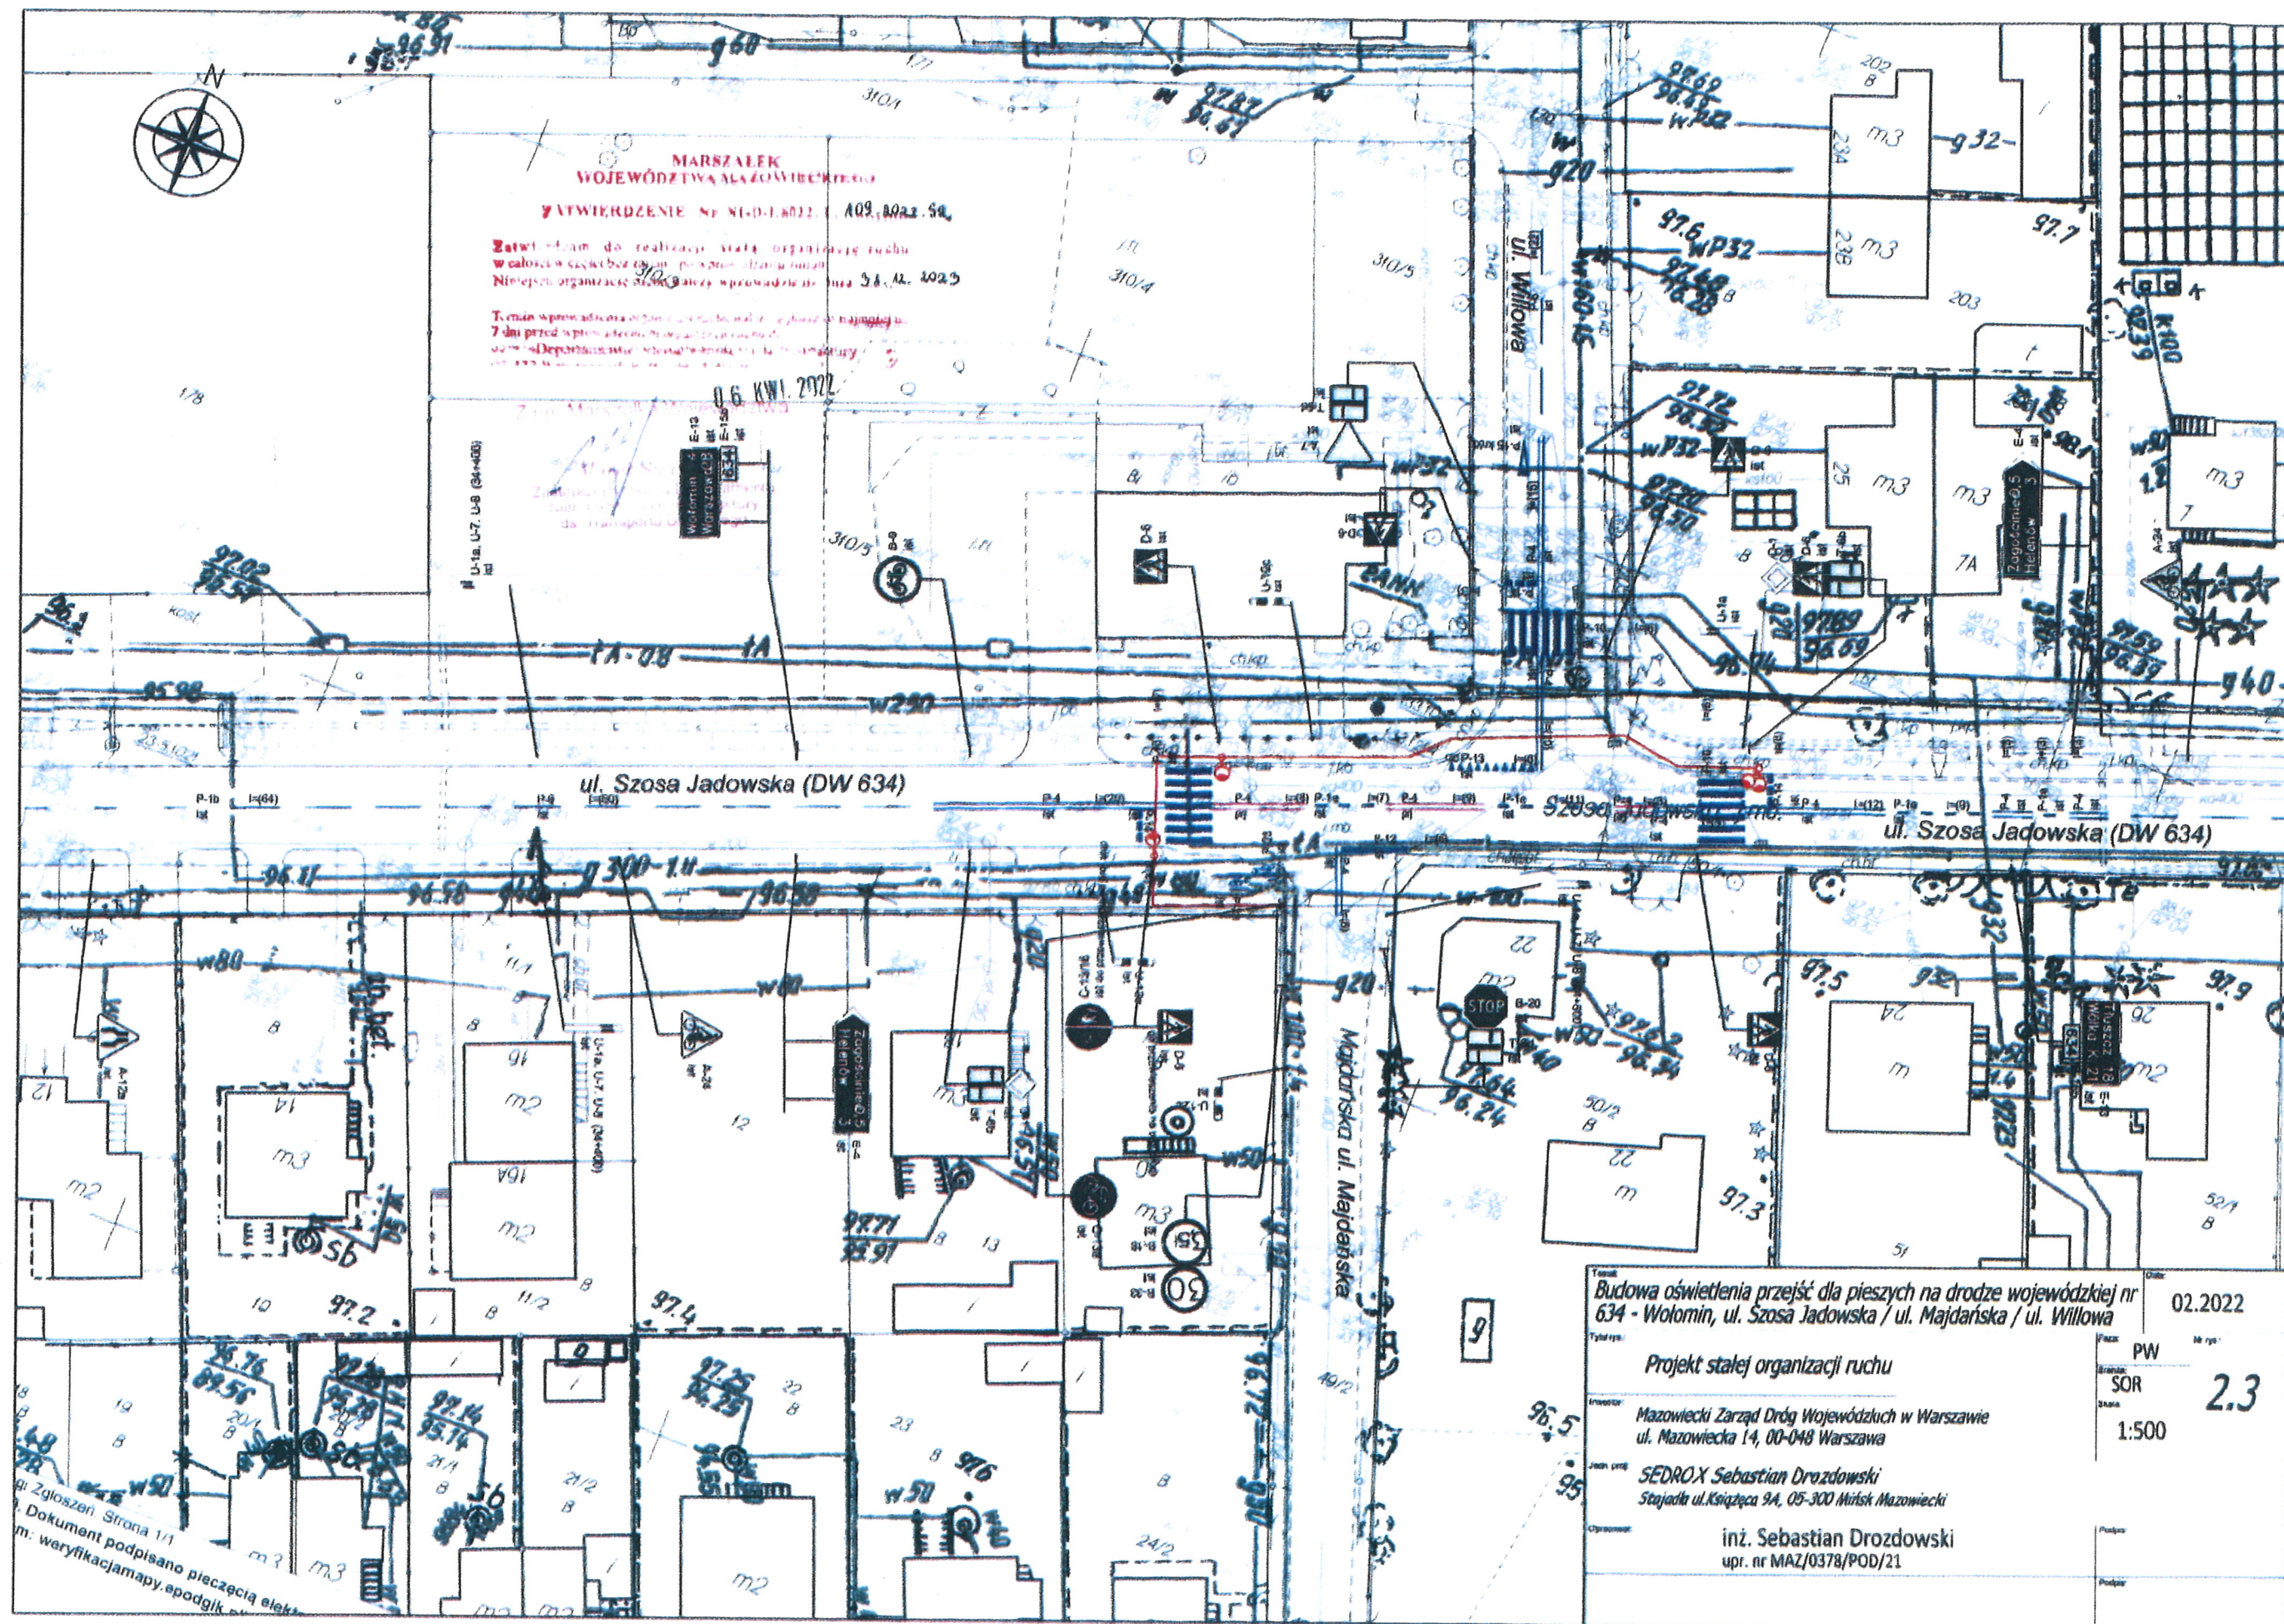

GP PROJEKT Grafion Projekt - Macej Chmielewski ul. Biegłok 18 lok. 43-203 Wrocław	Inwestor: Gmina Wotomin ul. Ogrodowa 4 05-200 Wotomin	Nazwa zadania: Budowa drogi placu - nowego przy skrzyżowaniu nr 634 na odcinku ul. Miłkowskiej na ul. Biegłok 18 lok. 43-203 Wrocław	Skala: 1:500	Data: 09.03.2011	Numer projektu: 2.1

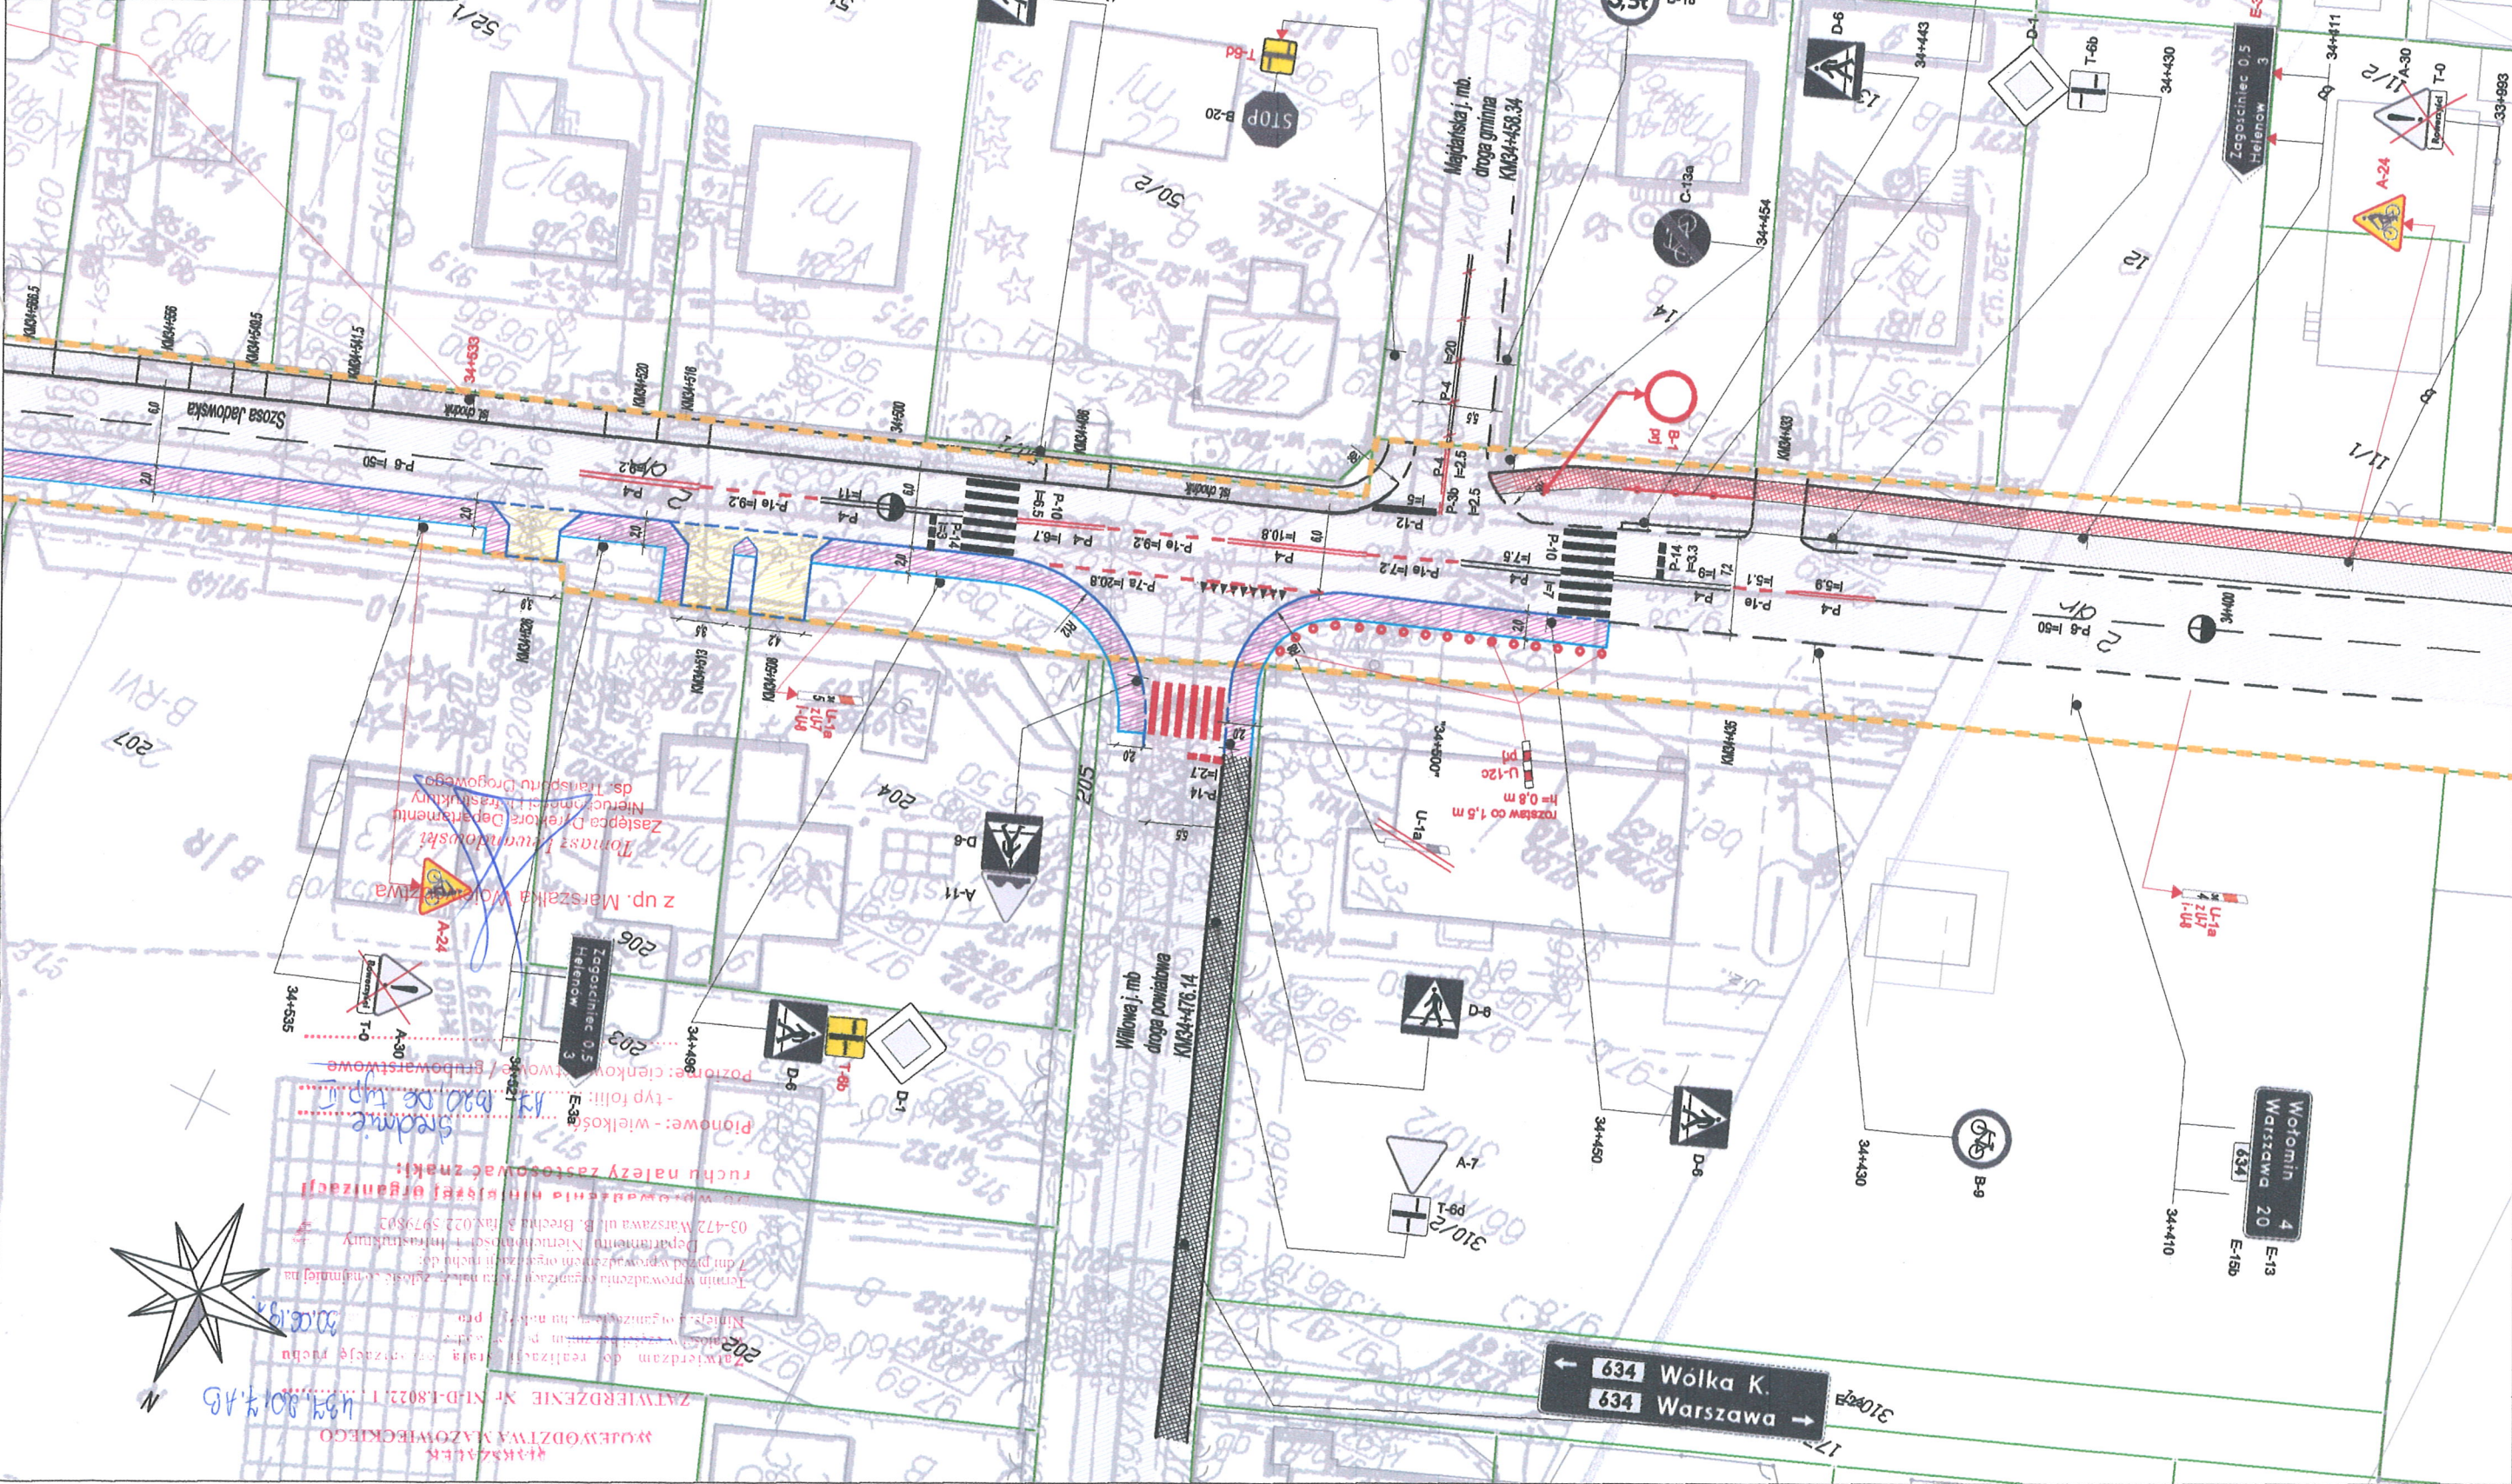


ZATWIERDZENIE Nr NI-D-1.8022.1.434.2017.AB

Zatwierdzam do realizacji stałą organizację ruchu w całości w czasie budowy drogi. Niniejszą organizację ruchu należy stosować. Termin wprowadzenia organizacji ruchu należy zgłosić co najmniej na 7 dni przed wprowadzeniem organizacji ruchu do: Departamentu Nieruchomości i Infrastruktury 03-472 Warszawa ul. B. Brechta 3 fax 022-5979802

30.06.2019.


Wprowadzenie niniejszej organizacji ruchu należy zastosować znaki:

Pionowe: - wielkość: średnie
- typ folii: A7 B20 00 Typ II
Poziome: cienkowarstwowe / grubowarstwowe

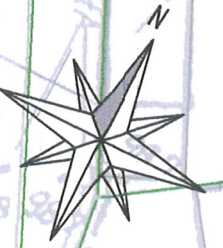


z up. Marszałka Województwa

Tomasz Lewandowski
Zastępca Dyrektora Departamentu
Nieruchomości i Infrastruktury
ds. Transportu i Drogow

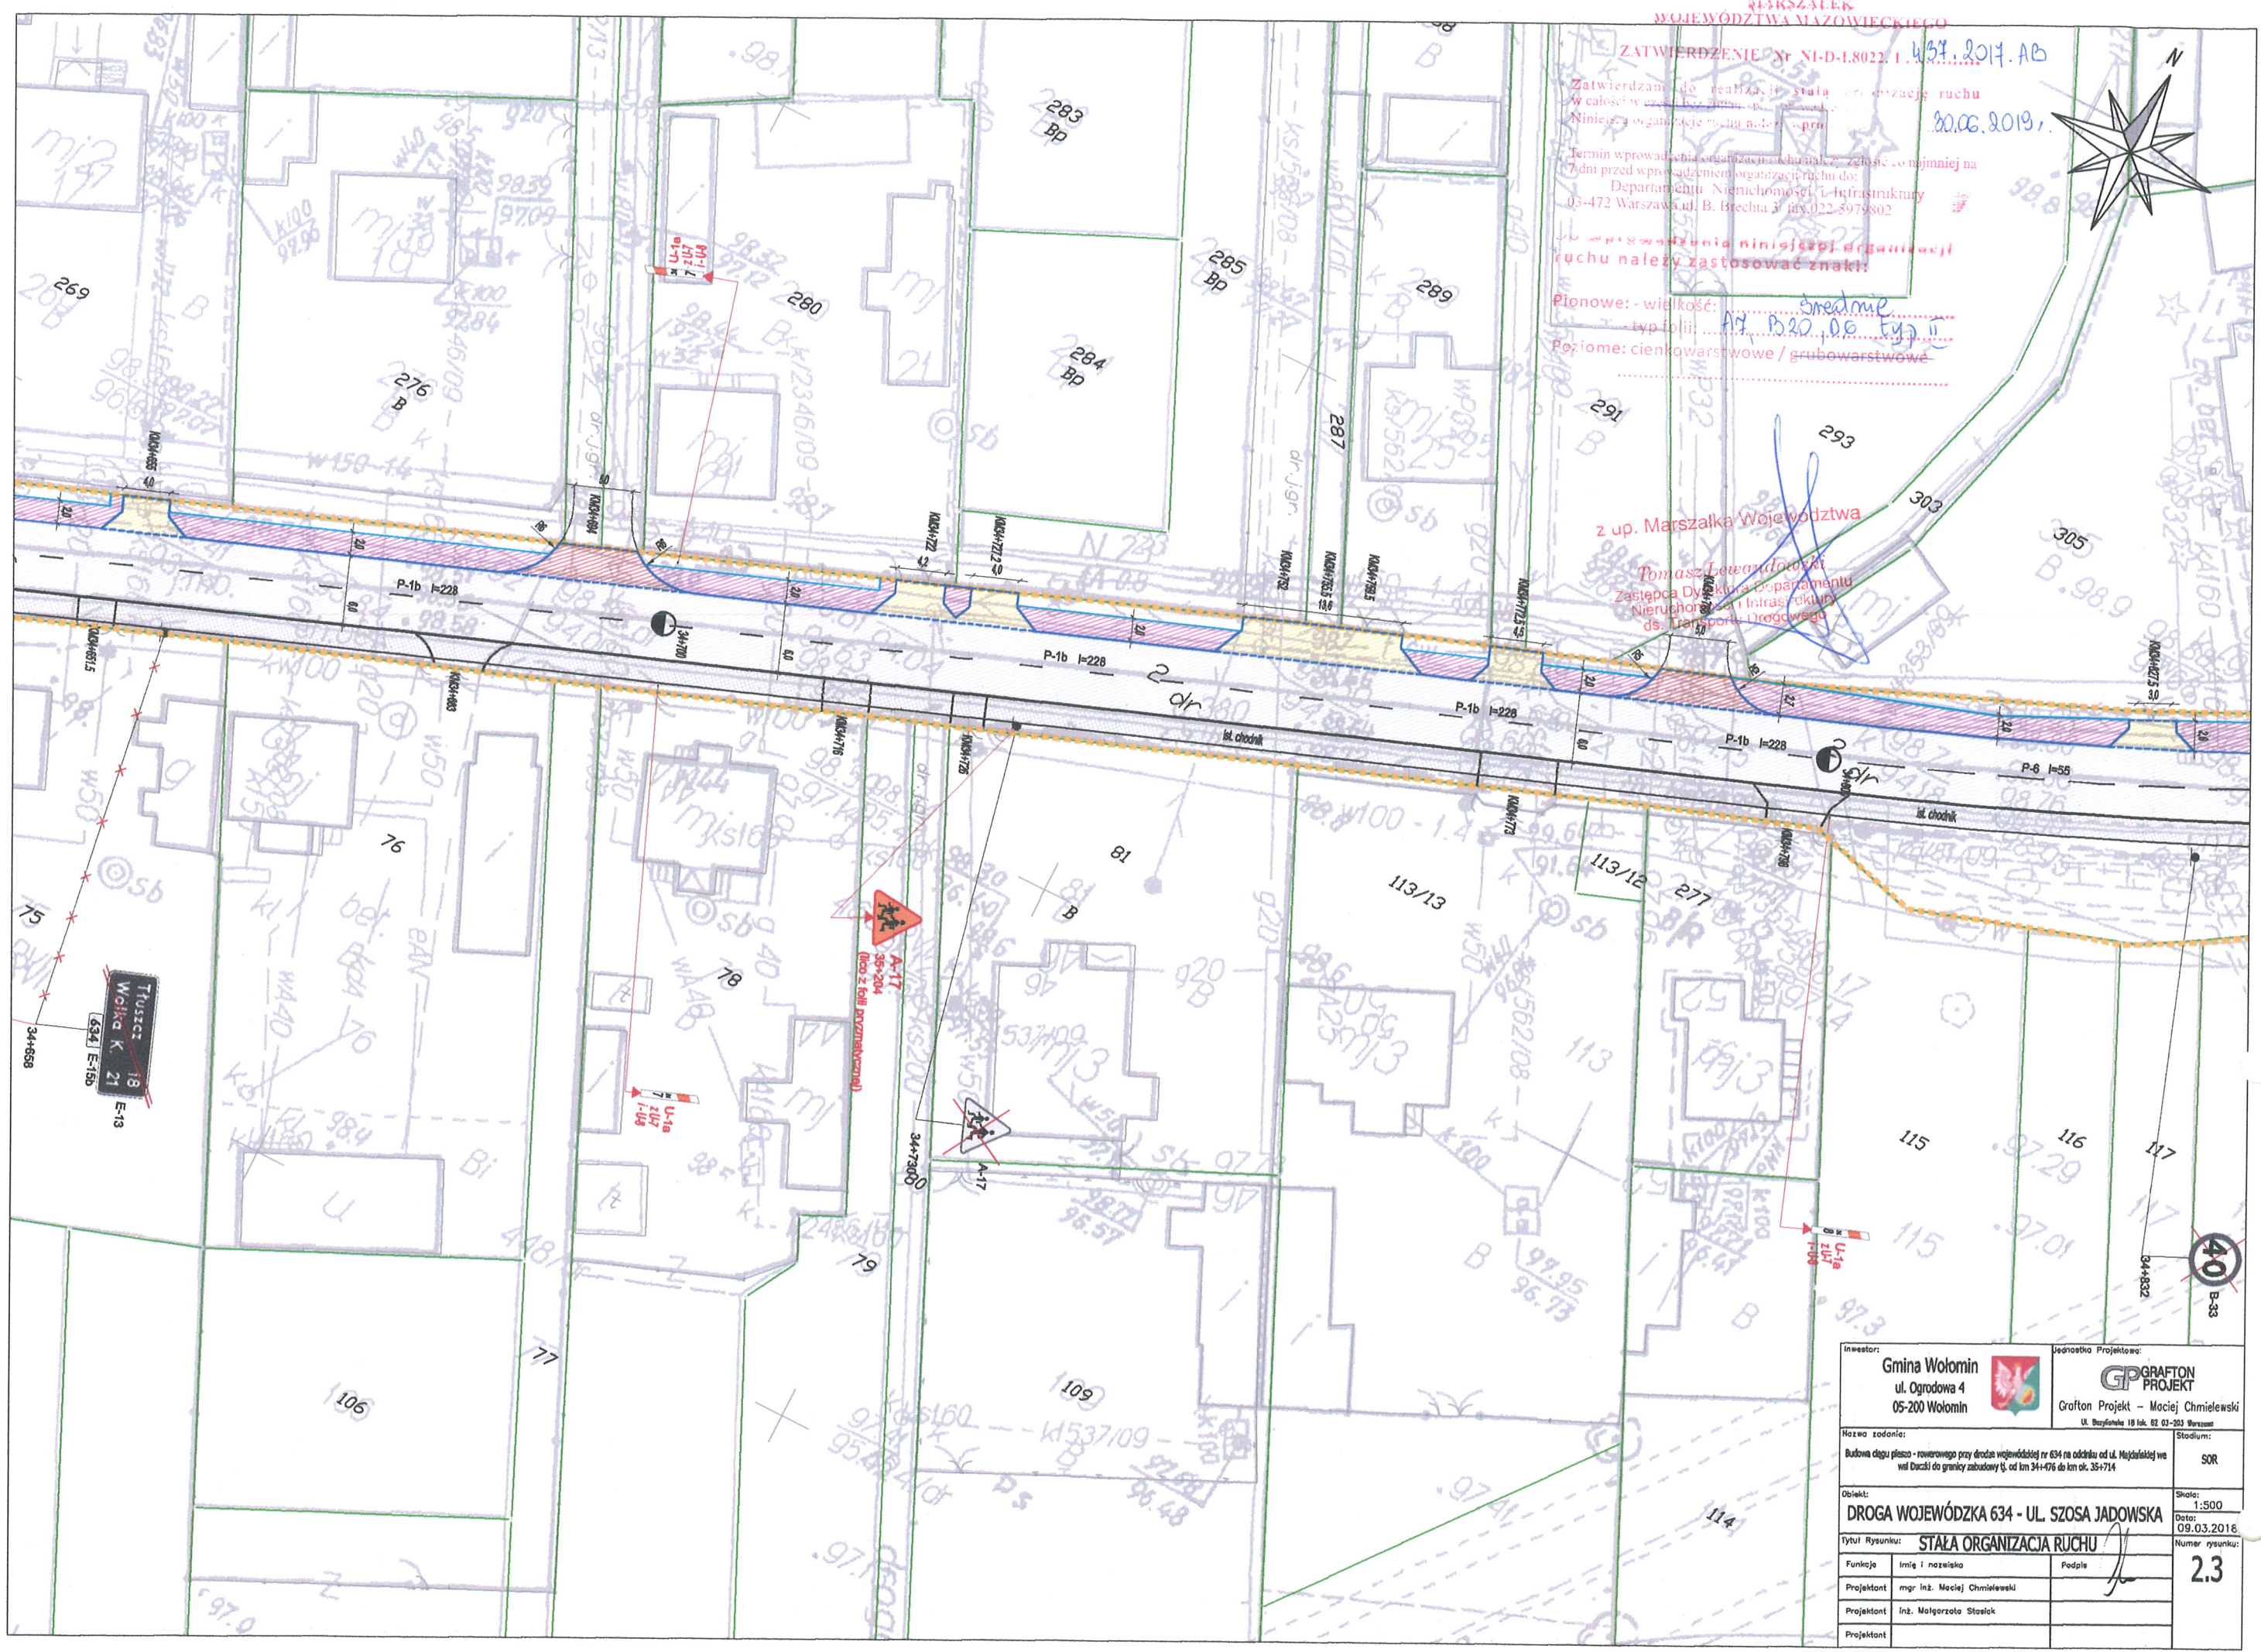

Inwestor: Gmina Wołomin ul. Ogrodowa 4 05-200 Wołomin		Jednostka Projektowa: GP GRAFTON PROJEKT Grafton Projekt - Maciej Chmielewski Ul. Bazylińska 18 lok. 02 03-203 Warszawa	
Nazwa zadania: Budowa chodnika - roweru przy drodze wojewódzkiej nr 634 na odcinku od ul. Majdalskiej we wsi Dąbki do granicy zabudowy U, od km 34+476 do km ok. 35+714		Stadium: SOR	
Opis: DROGA WOJEWÓDZKA 634 - UL. SZOSA JADOWSKA		Skala: 1:500	
Tytuł Rysunku: STAŁA ORGANIZACJA RUCHU		Data: 09.03.2018	
Funkcje		Numer rysunku: 23	
Projektant	mgr inż. Maciej Chmielewski	Podpis	
Projektant	inż. Małgorzata Stasiak		
Projektant			

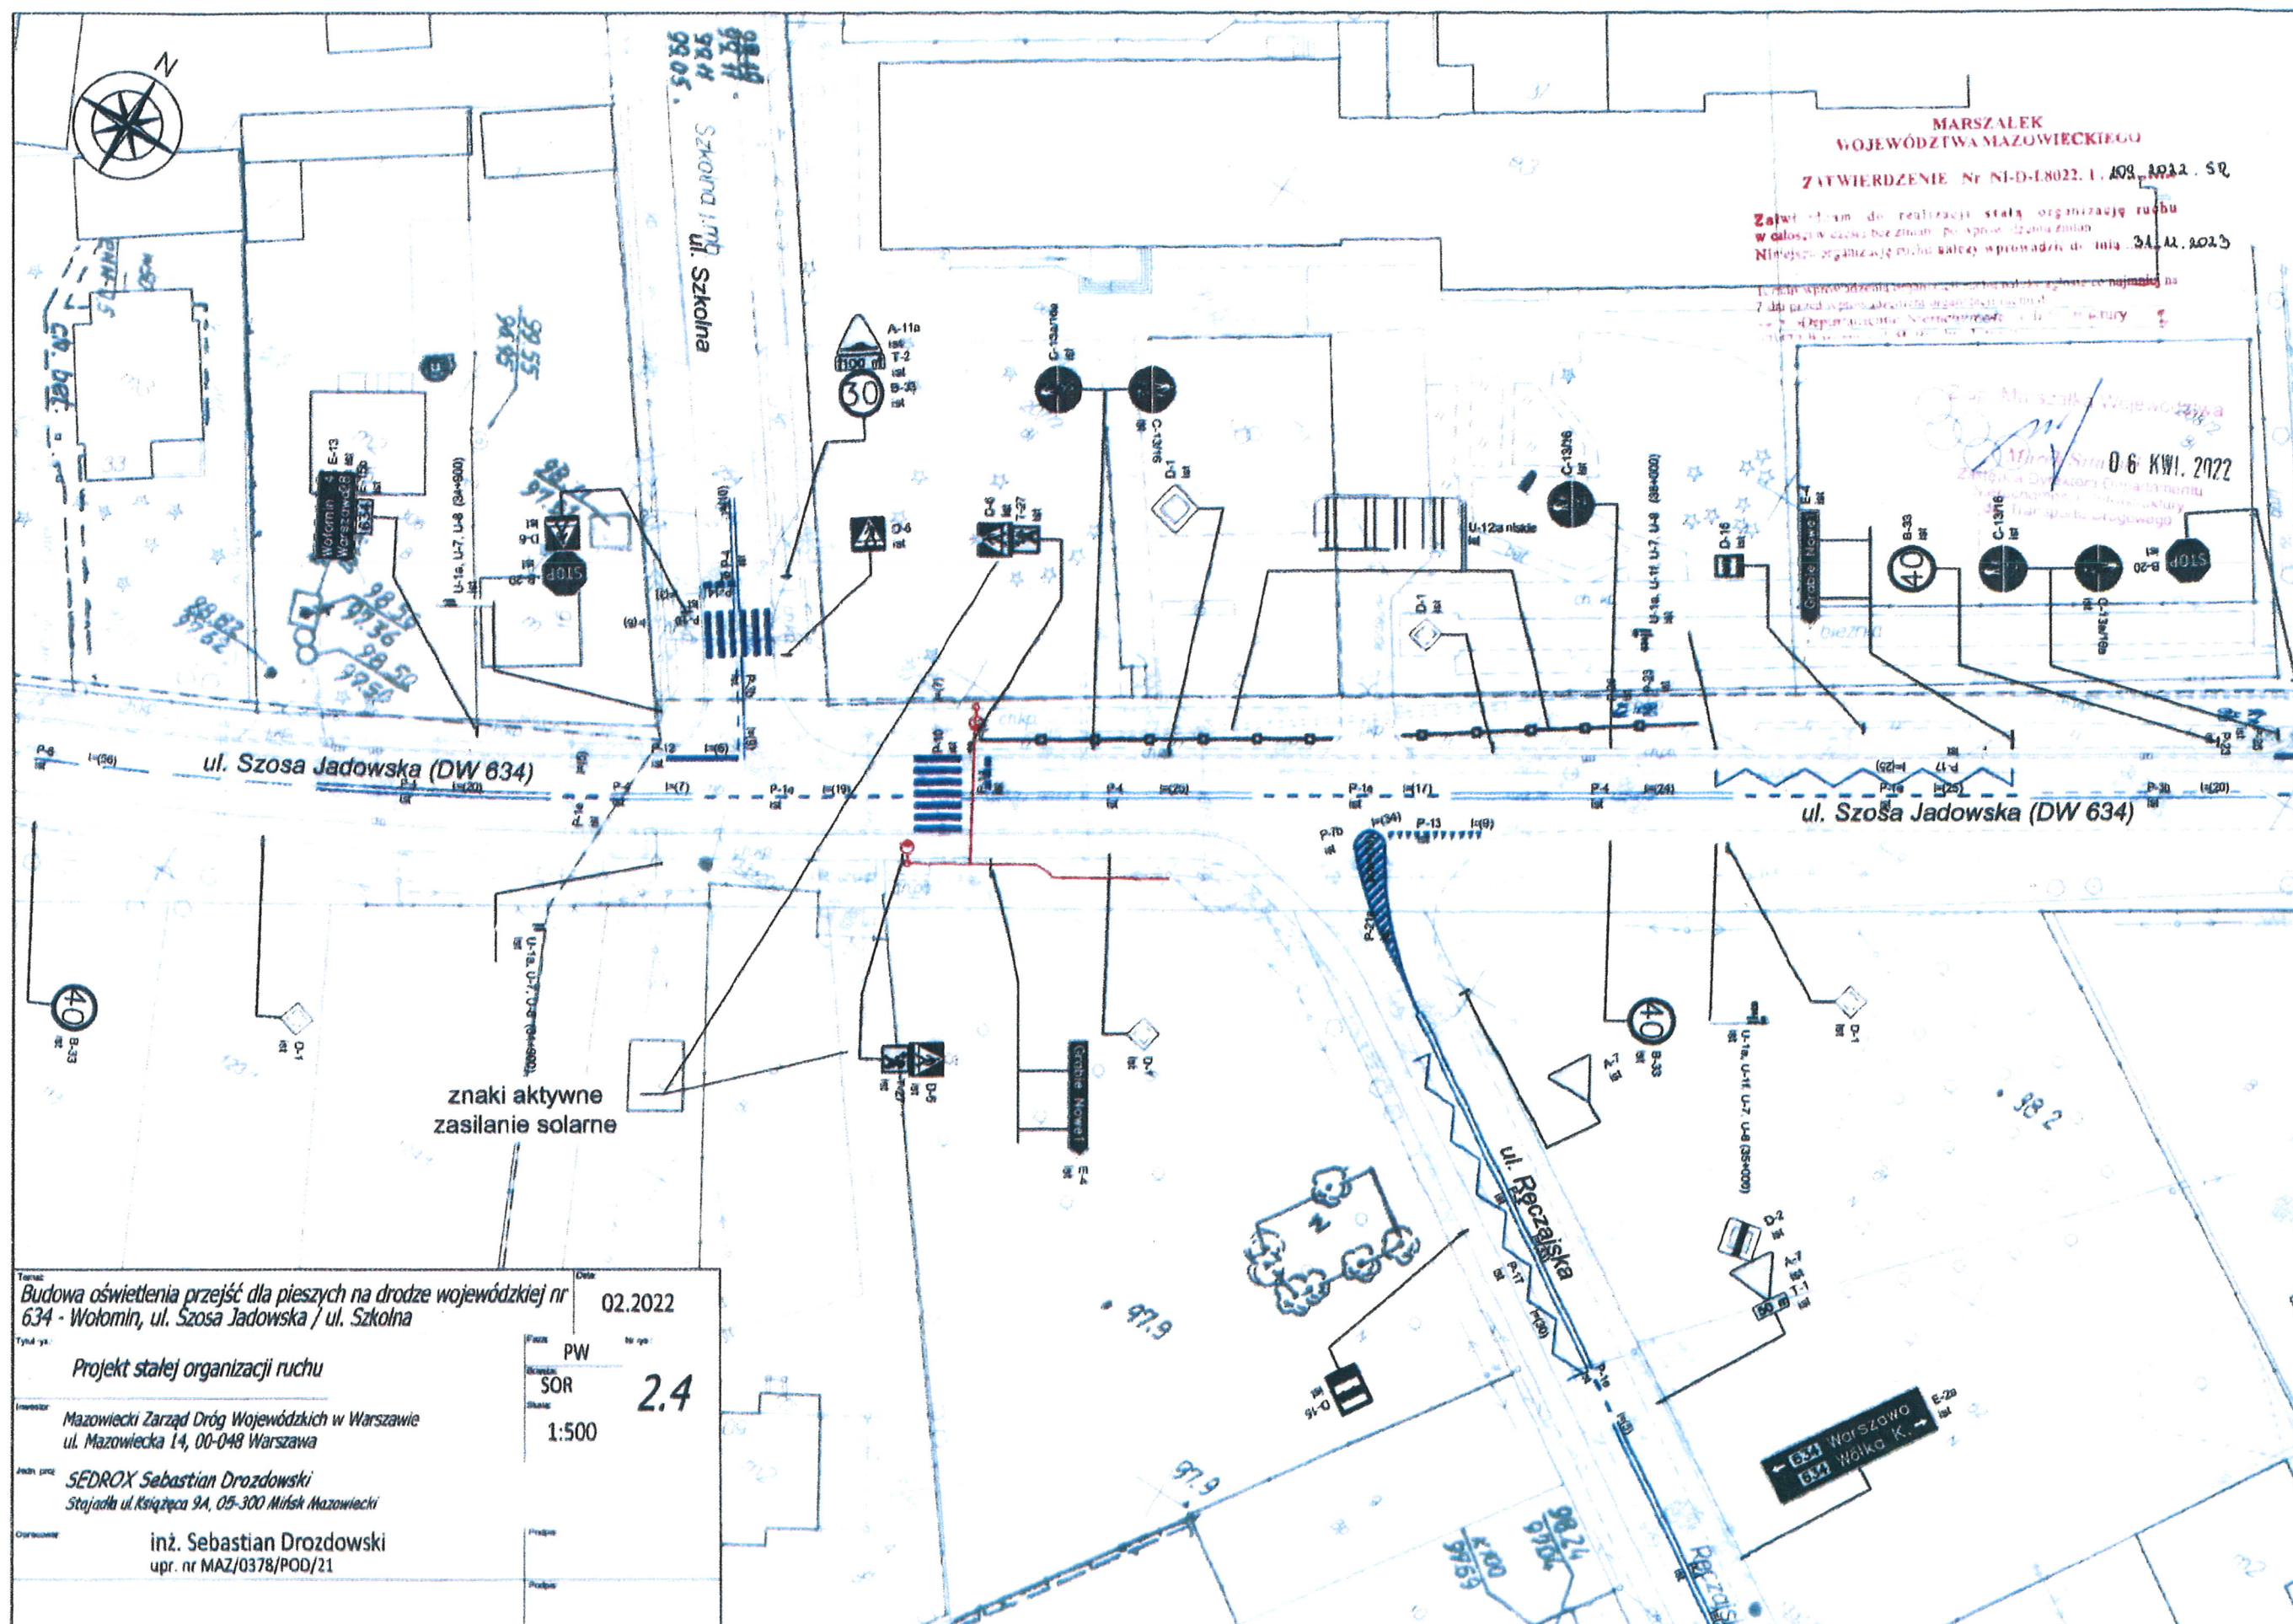

Zatwierdzam do realizacji stałą organizację ruchu
w całości w oparciu o powyższe warunki.
Niniejszą organizację ruchu należy wprowadzić.


Termin wprowadzenia organizacji ruchu należy zgłosić co najmniej na
7 dni przed wprowadzeniem organizacji ruchu do:
Departamentu Nieruchomości i Infrastruktury
03-472 Warszawa ul. B. Brechta 3, fax 022 5979862





z up. Marszałka Województwa

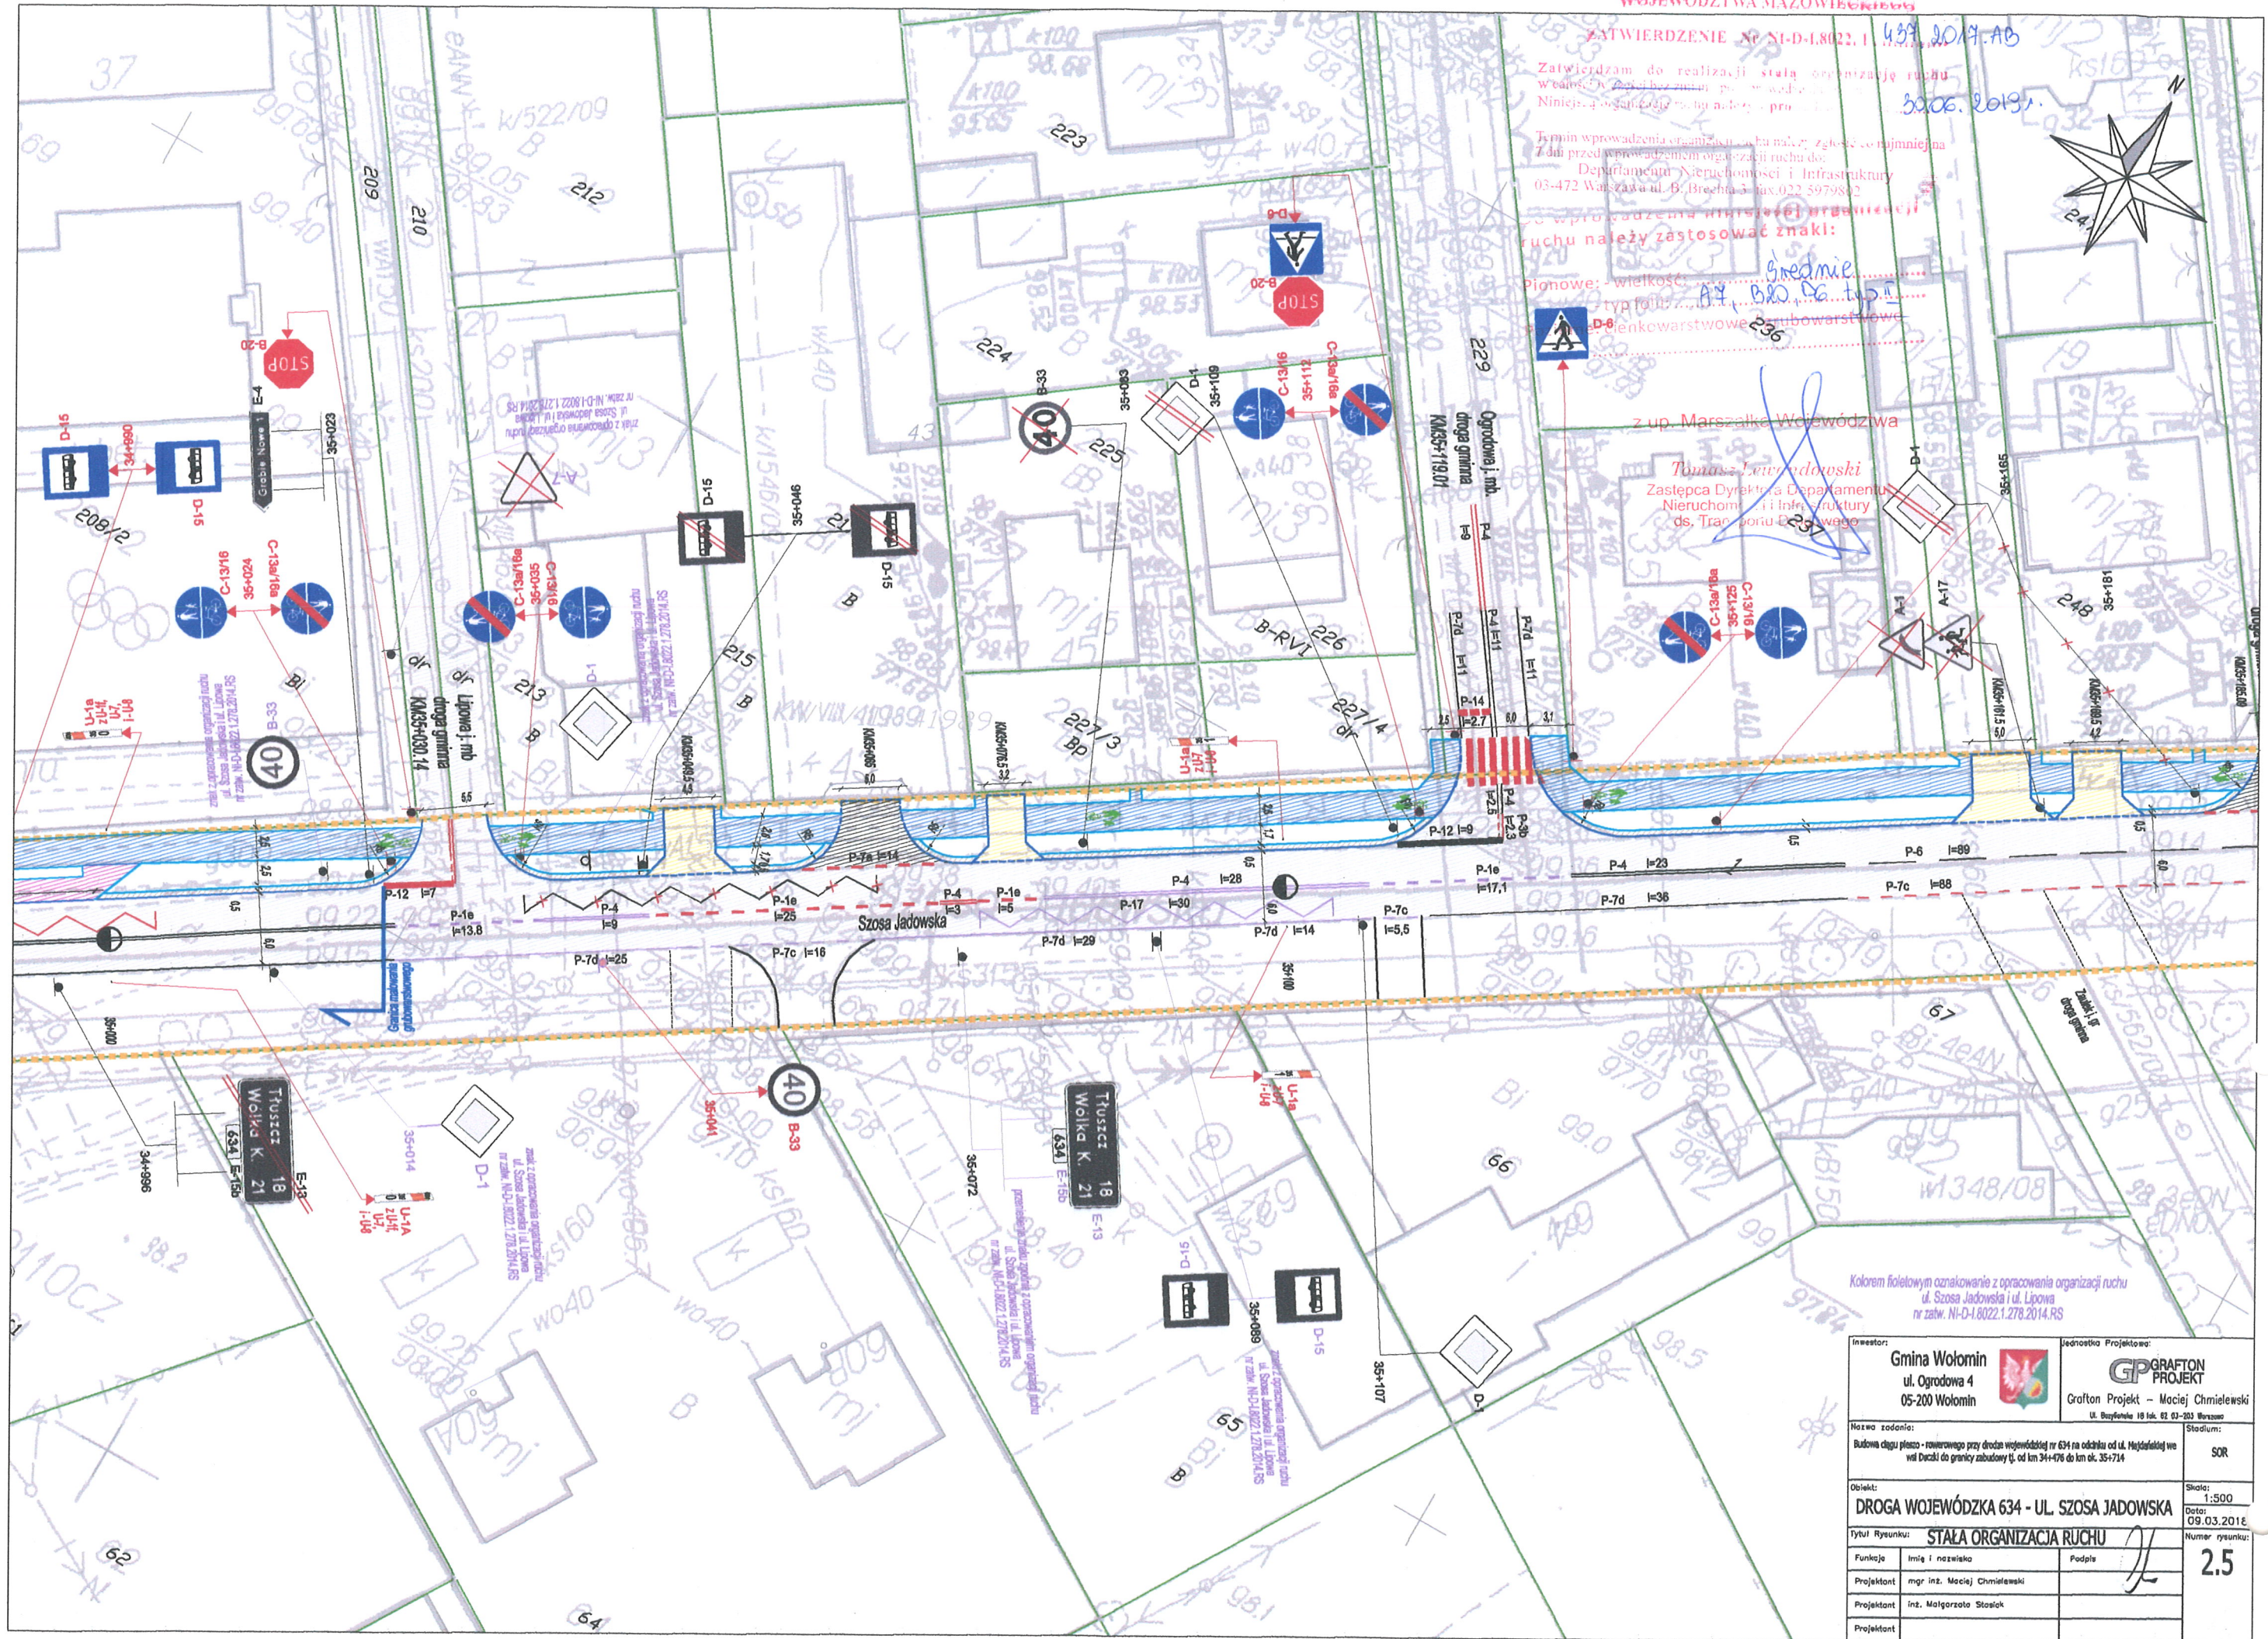Tomasz Lewandowski
Zastępca Dyrektora Departamentu
Nieruchomości i Infrastruktury
ds. Transportu Drogowego



Kolorem fioletowym oznakowanie z opracowania organizacji ruchu
ul. Szosa Jadowska i ul. Lipowa
nr zatw. NI-D-1.8022.1.278.2014.RS

Inwestor: Gmina Wołomin ul. Ogrodowa 4 05-200 Wołomin		 Jednostka Projektowa: GP GRAFTON PROJEKT Grafton Projekt – Maciej Chmielewski ul. Boyenbela 18 lok. 62 03-203 Warszawa	
Nazwa zadania: Budowa ciągu pieszego - rowerowego przy drodze wojewódzkiej nr 634 na odcinku od ul. Hajdyskiej we wsi Duzi do granicy zabudowy tj. od km 34+476 do km ok. 35+714		Stadium: SOR	
Objekt: DROGA WOJEWÓDZKA 634 - UL. SZOSA JADOWSKA		Skala: 1:500	
Tytuł Rysunku: STAŁA ORGANIZACJA RUCHU		Data: 09.03.2019	
Funkcje	Imię i nazwisko	Podpis	 2.5
Projektant	mgr inż. Maciej Chmielewski		
Projektant	inż. Małgorzata Stosiak		
Projektant			

MARSZAŁEK
WOJEWÓDZTWA MAZOWIECKIEGO
ZATWIERDZENIE Nr NI-D-1.8022.1. *W37 2017.10*
Zatwierdzam do realizacji stałą organizację ruchu
w całości/w części/bez zmian/po wprowadzeniu zmian
Niniejszą organizację ruchu należy wprowadzić do dnia **31. GRU. 2018**
Termin wprowadzenia organizacji ruchu należy zgłosić co najmniej
na 7 dni przed wprowadzeniem organizacji ruchu do
Departamentu Nieruchomości i Infrastruktury
03-719 W Warszawie, ul. ...
**Do wprowadzenia niniejszej organizacji
ruchu należy zastosować znaki:**


Pionowe: - wielkość: *średnia*
- typ folii: *A2, 1520, 16, 100, 11*
Poziome: cienkowarstwowe / grubowarstwowe

zup. Marszałka Województwa


Tomasz Lewandowski
Zastępca Dyrektora Departamentu
Nieruchomości i Infrastruktury
ds. Transportu Drogowego

25. SIE. 2017

P-26/P-23

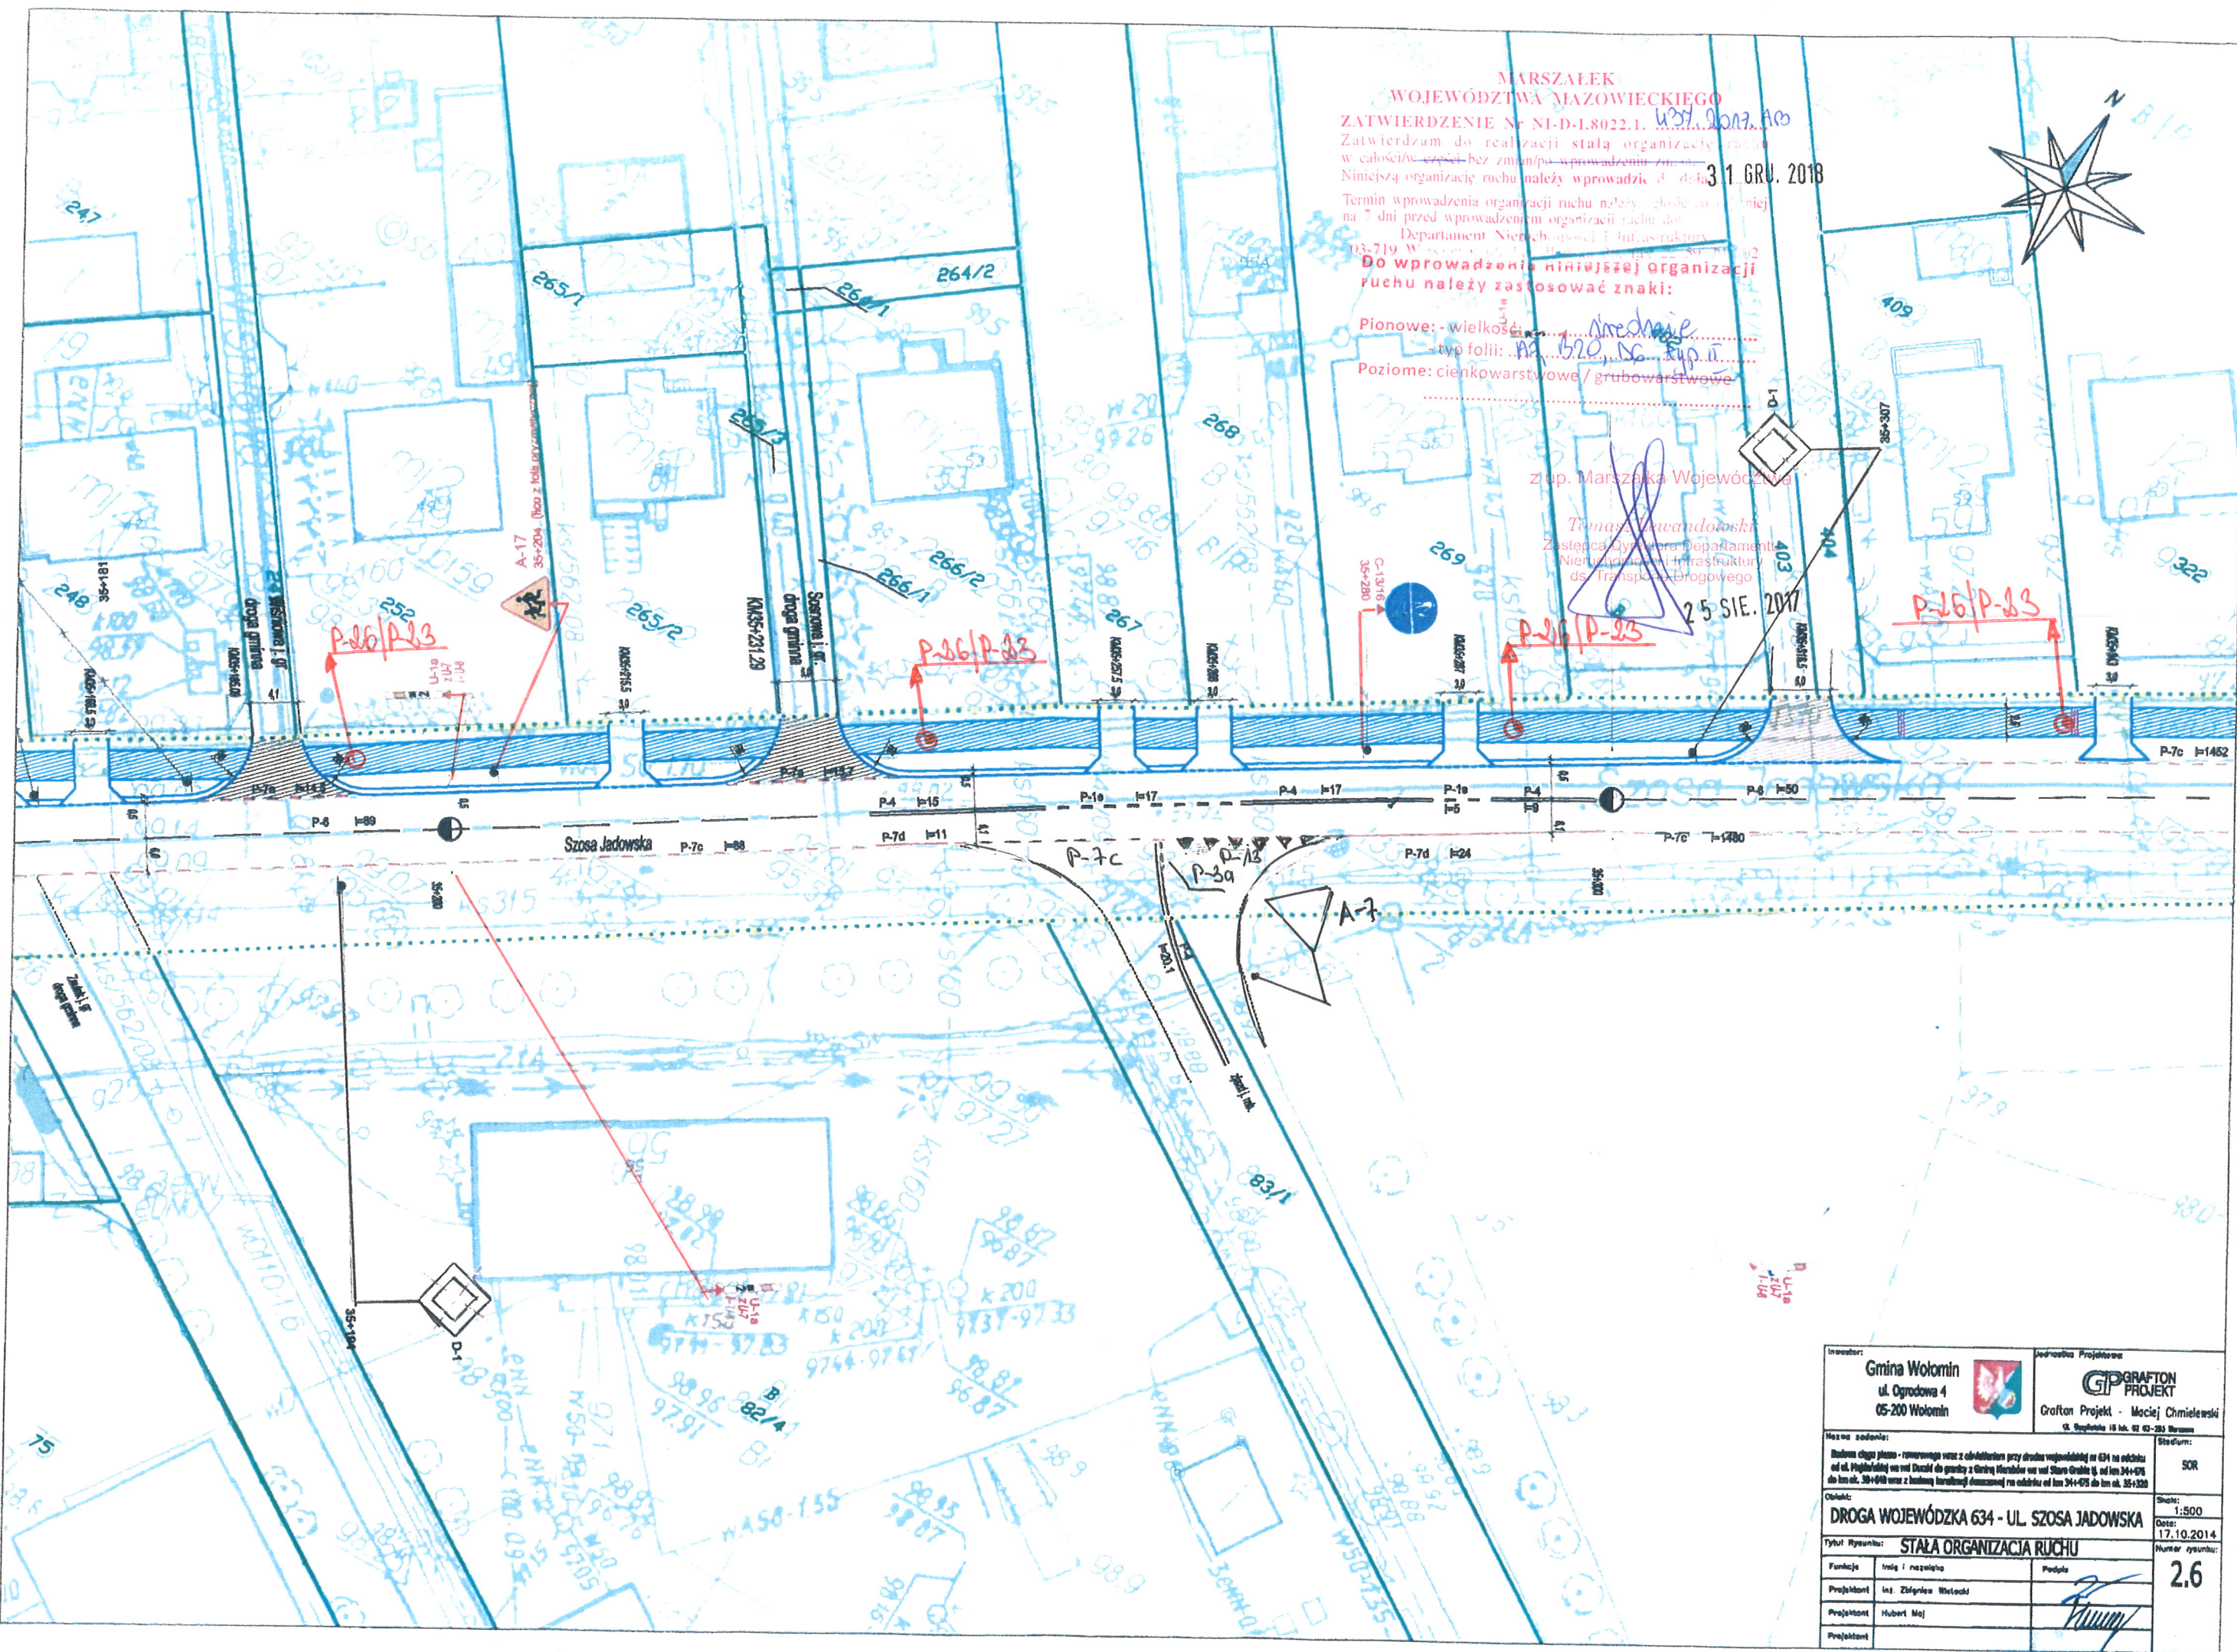


Projektant			
		2.6	

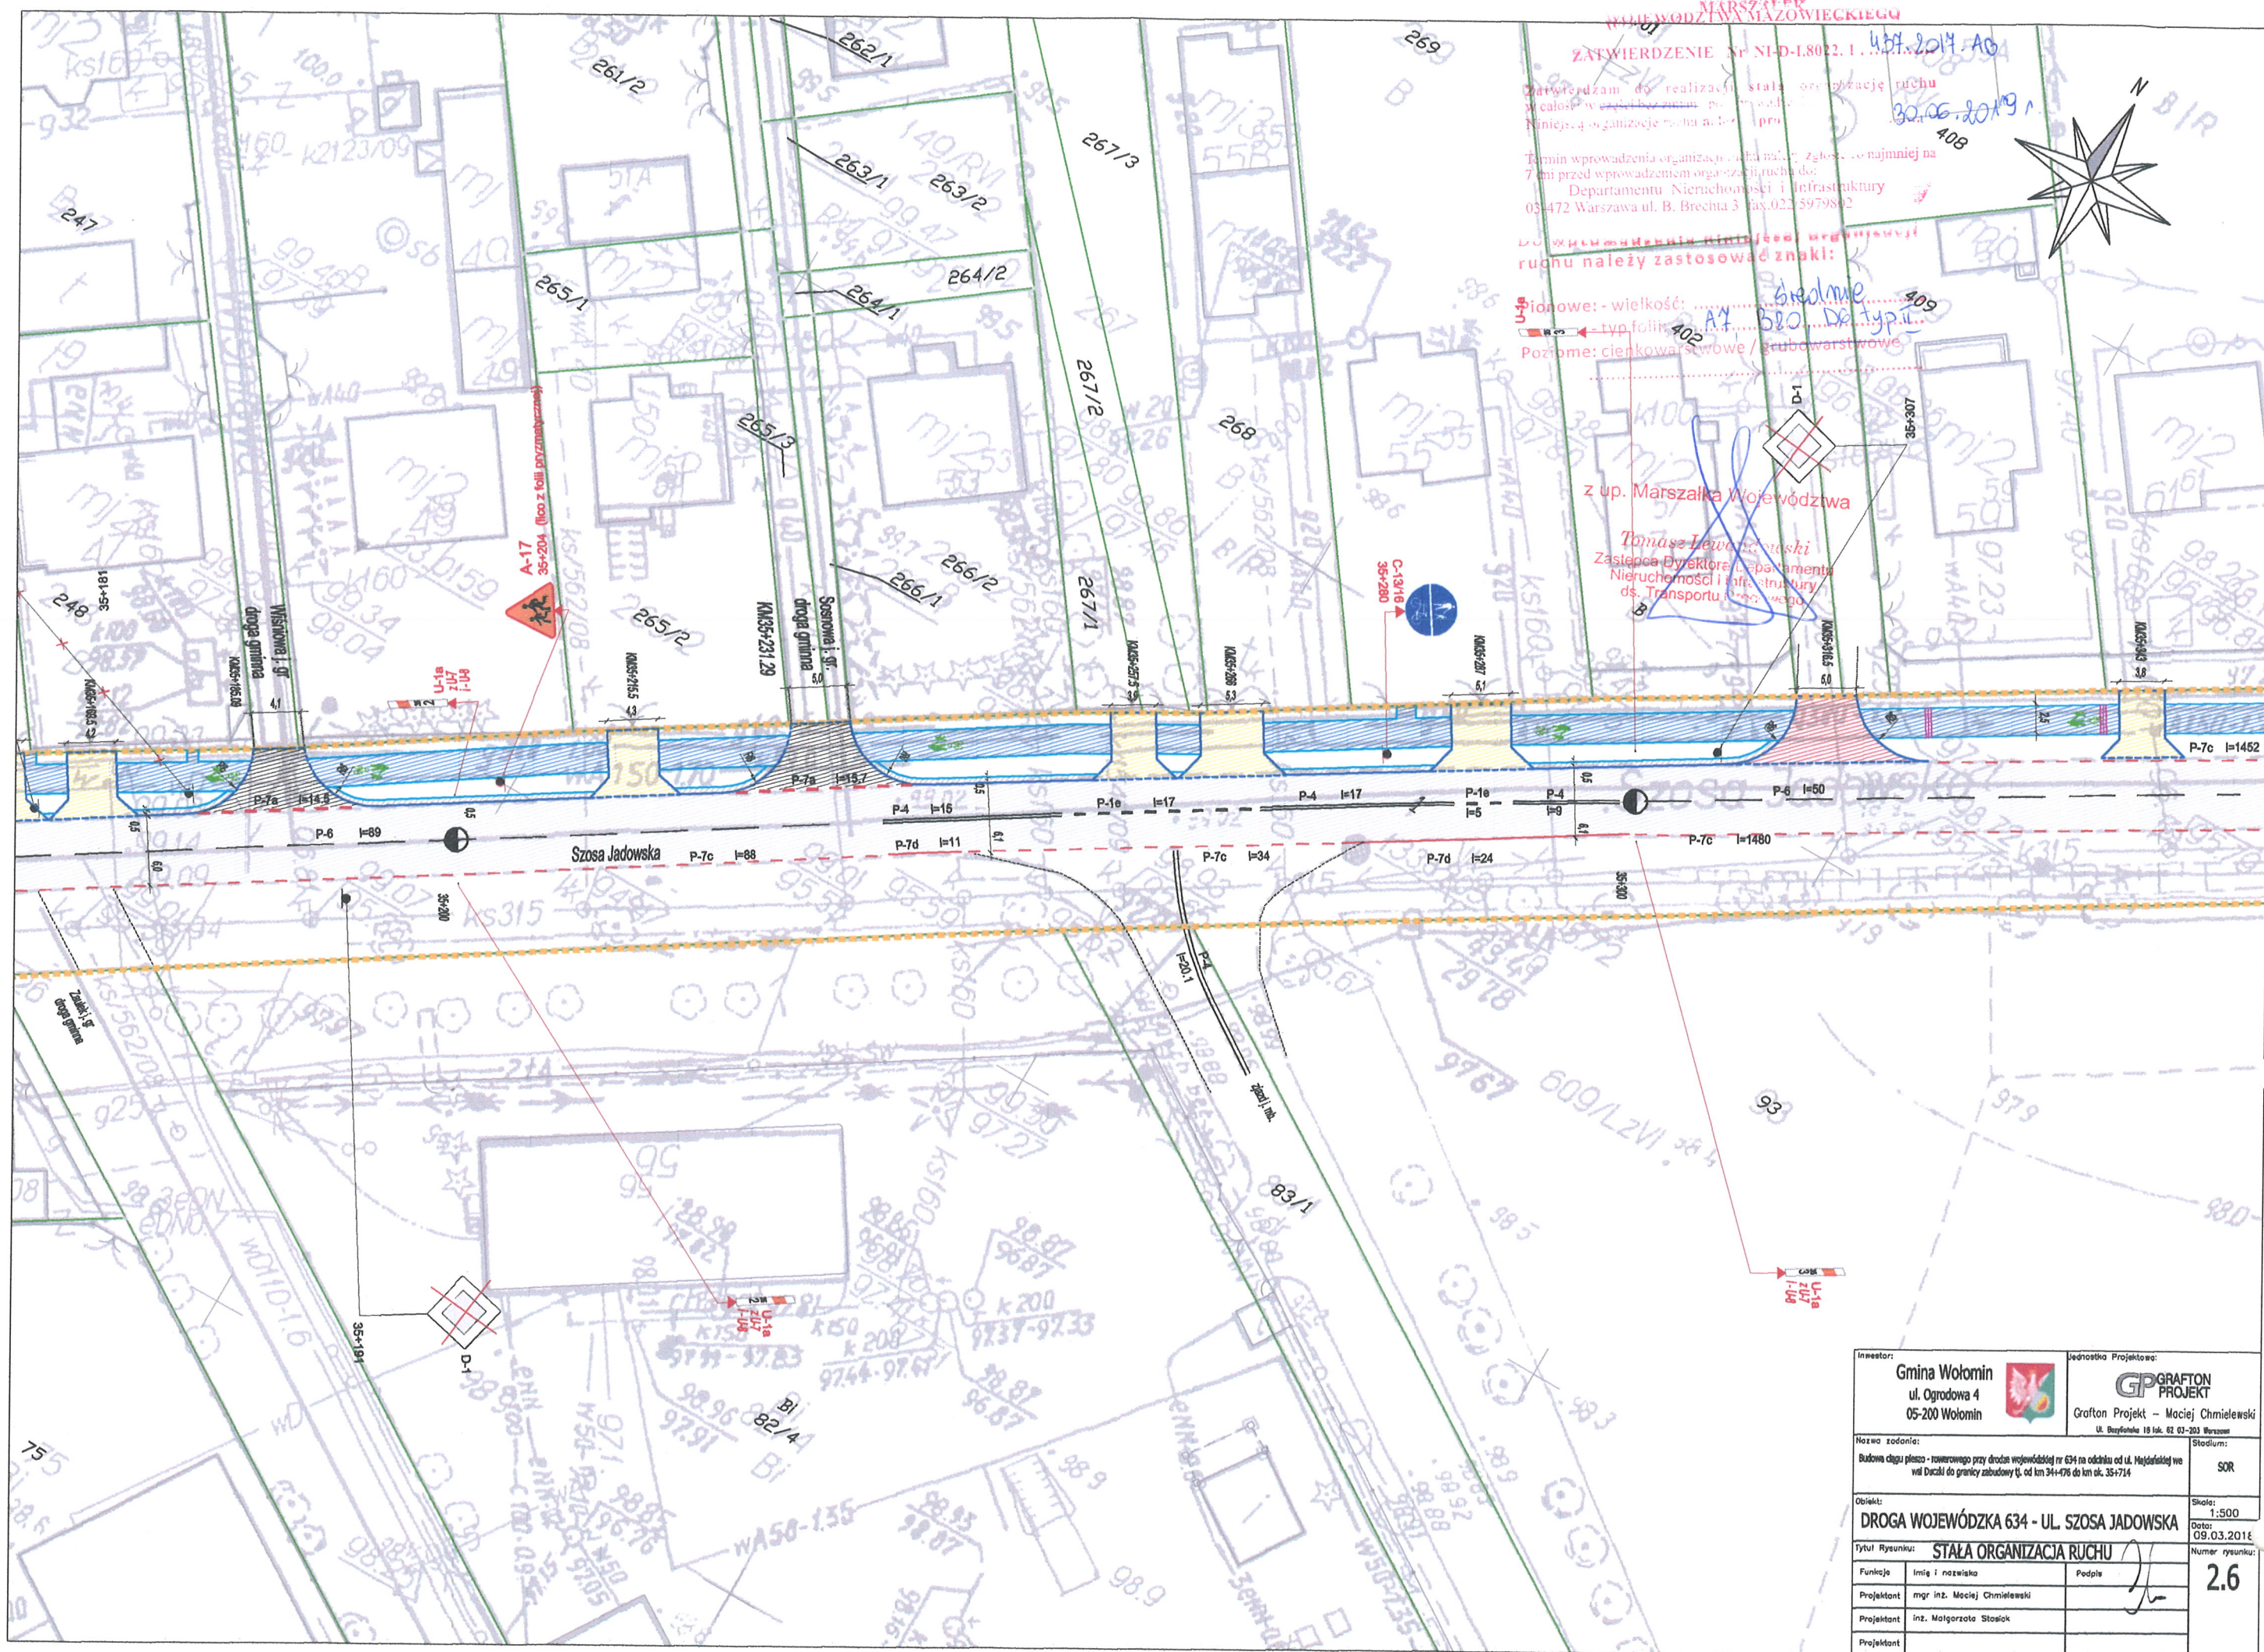

Inwestor: Gmina Wołomin ul. Ogrodowa 4 05-200 Wołomin		Jednostka Projektowa: GP GRAFTON PROJEKT Grafton Projekt - Maciej Chmielewski ul. Bazylińska 18 lok. 62 03-203 Warszawa	
Nazwa zadania: Budowa ciągu pieszego - roweru przy drodze wojewódzkiej nr 634 na odcinku od ul. Majdanki do ul. Działki do granicy zabudowy tj. od km 34+476 do km ok. 35+714		Stadium: SOR	
Obiekt: DROGA WOJEWÓDZKA 634 - UL. SZOSA JADOWSKA		Skala: 1:500	
Tytuł rysunku: STAŁA ORGANIZACJA RUCHU		Data: 09.03.2016	
Funkcja Projektant mgr inż. Maciej Chmielewski		Podpis 	
Projektant inż. Małgorzata Stasiak		Numer rysunku: 2.6	

~~Tomasz Lechowski~~
~~Zastępca Dyrektora Departamentu~~
~~Nieruchomości i Infrastruktury~~
~~ds. Transportu Drogowego~~

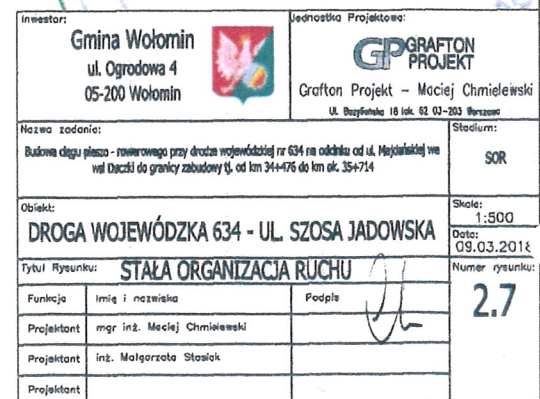

ZATWIERDZENIE Nr NI-D-1.8022.1.439...2014-AB

Zatwierdzam, że realizacja stałej organizacji ruchu
w całości i w całości bez zmian, po wykonaniu projektu, jest zgodna z przepisami.
Niniejszą organizację ruchu należy wprowadzić do 30.06.2014r.


Termin wprowadzenia organizacji ruchu należy zgłosić co najmniej na
7 dni przed wprowadzeniem organizacji ruchu do:
Departamentu Nieruchomości i Infrastruktury
03-472 Warszawa ul. B. Brechta 3 fax: 022 5979802

Do wprowadzenia niniejszej organizacji
należy zastosować znaki:


Pionowe: - wielkość: grube
- typ folii: AH, B20, D6, Typ E
Pozioame: cienkowarstwowe / grubowarstwowe

z up. Marszałka Województwa

Tomasz Lejczakowski
Zastępca Dyrektora Departamentu
Nieruchomości i Infrastruktury
ds. Transportu Drogowego

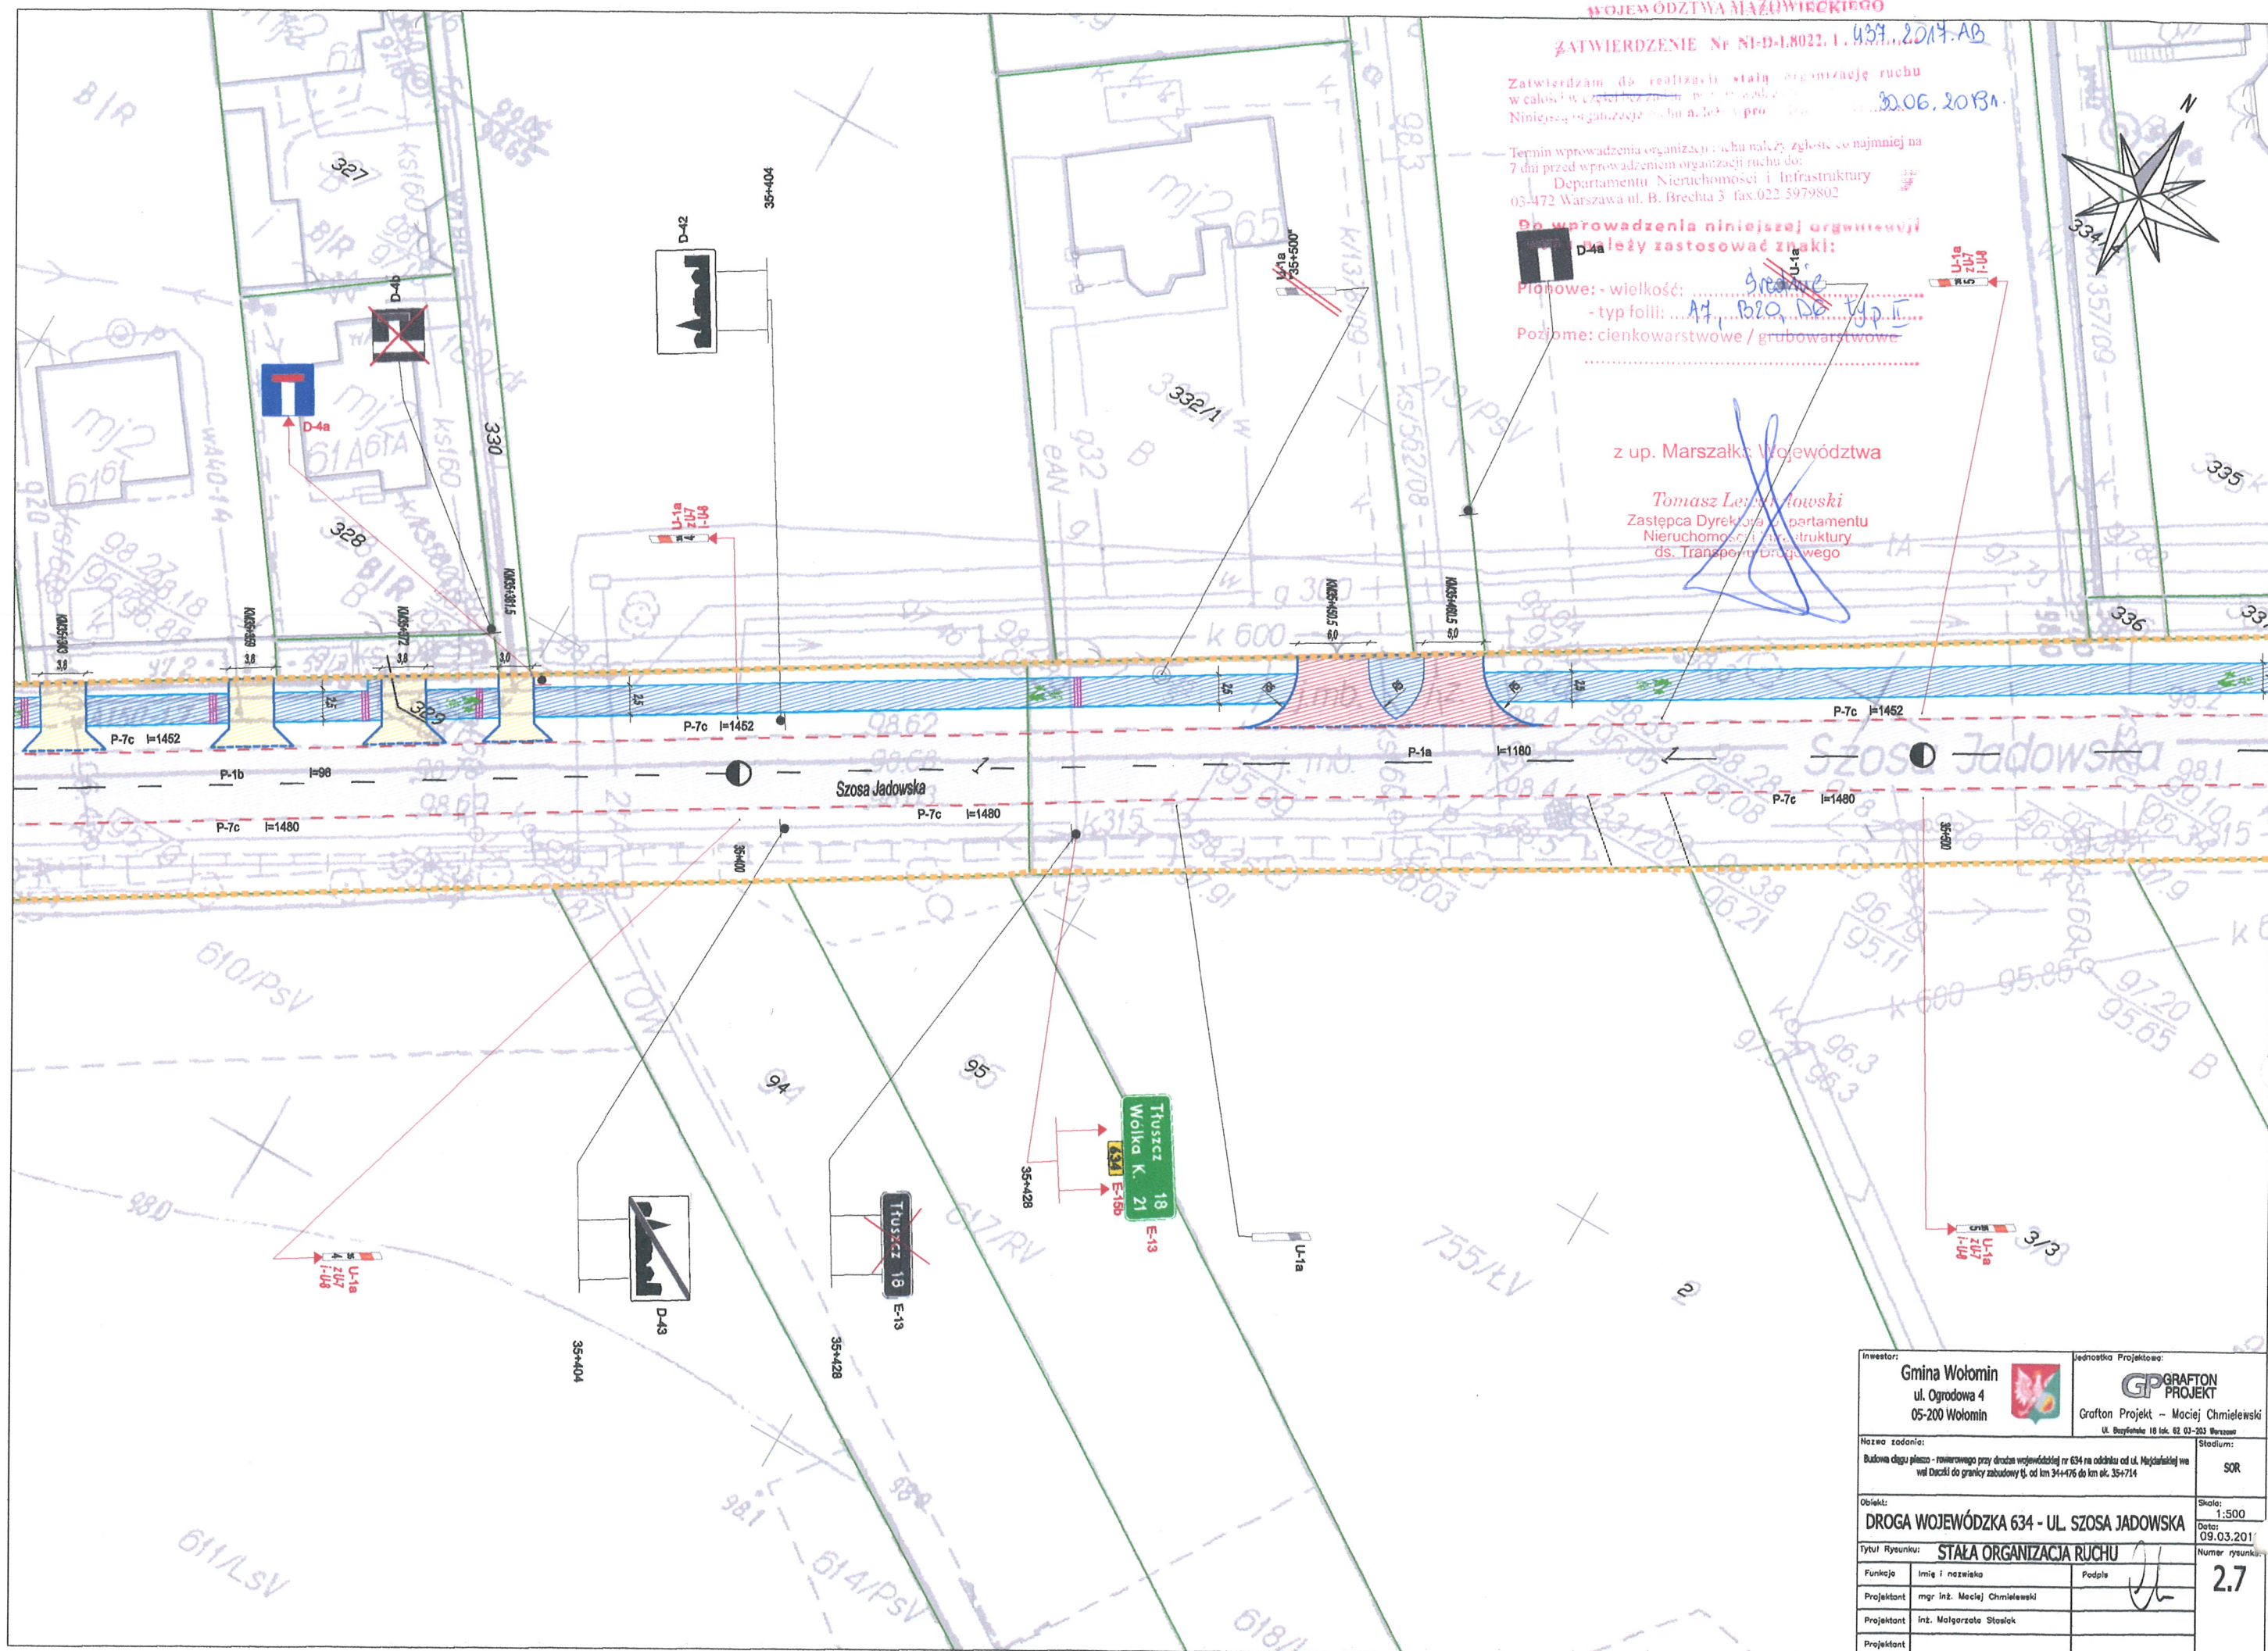

Inwestor: Gmina Wołomin ul. Ogrodowa 4 05-200 Wołomin		Jednostka Projektowa: GP GRAFTON PROJEKT Grafton Projekt - Maciej Chmielewski ul. Bazylińska 18 lok. 62-63-203 Warszawa	
Opis: DROGA WOJEWÓDZKA 634 - UL. SZOSA JADOWSKA		Skala: 1:500	
Tytuł rysunku: STAŁA ORGANIZACJA RUCHU		Data: 09.03.2014	
Funkcja	Imię i nazwisko	Podpis	2.7
Projektant	mgr inż. Maciej Chmielewski		
Projektant	inż. Małgorzata Sitnik		
Projektant			

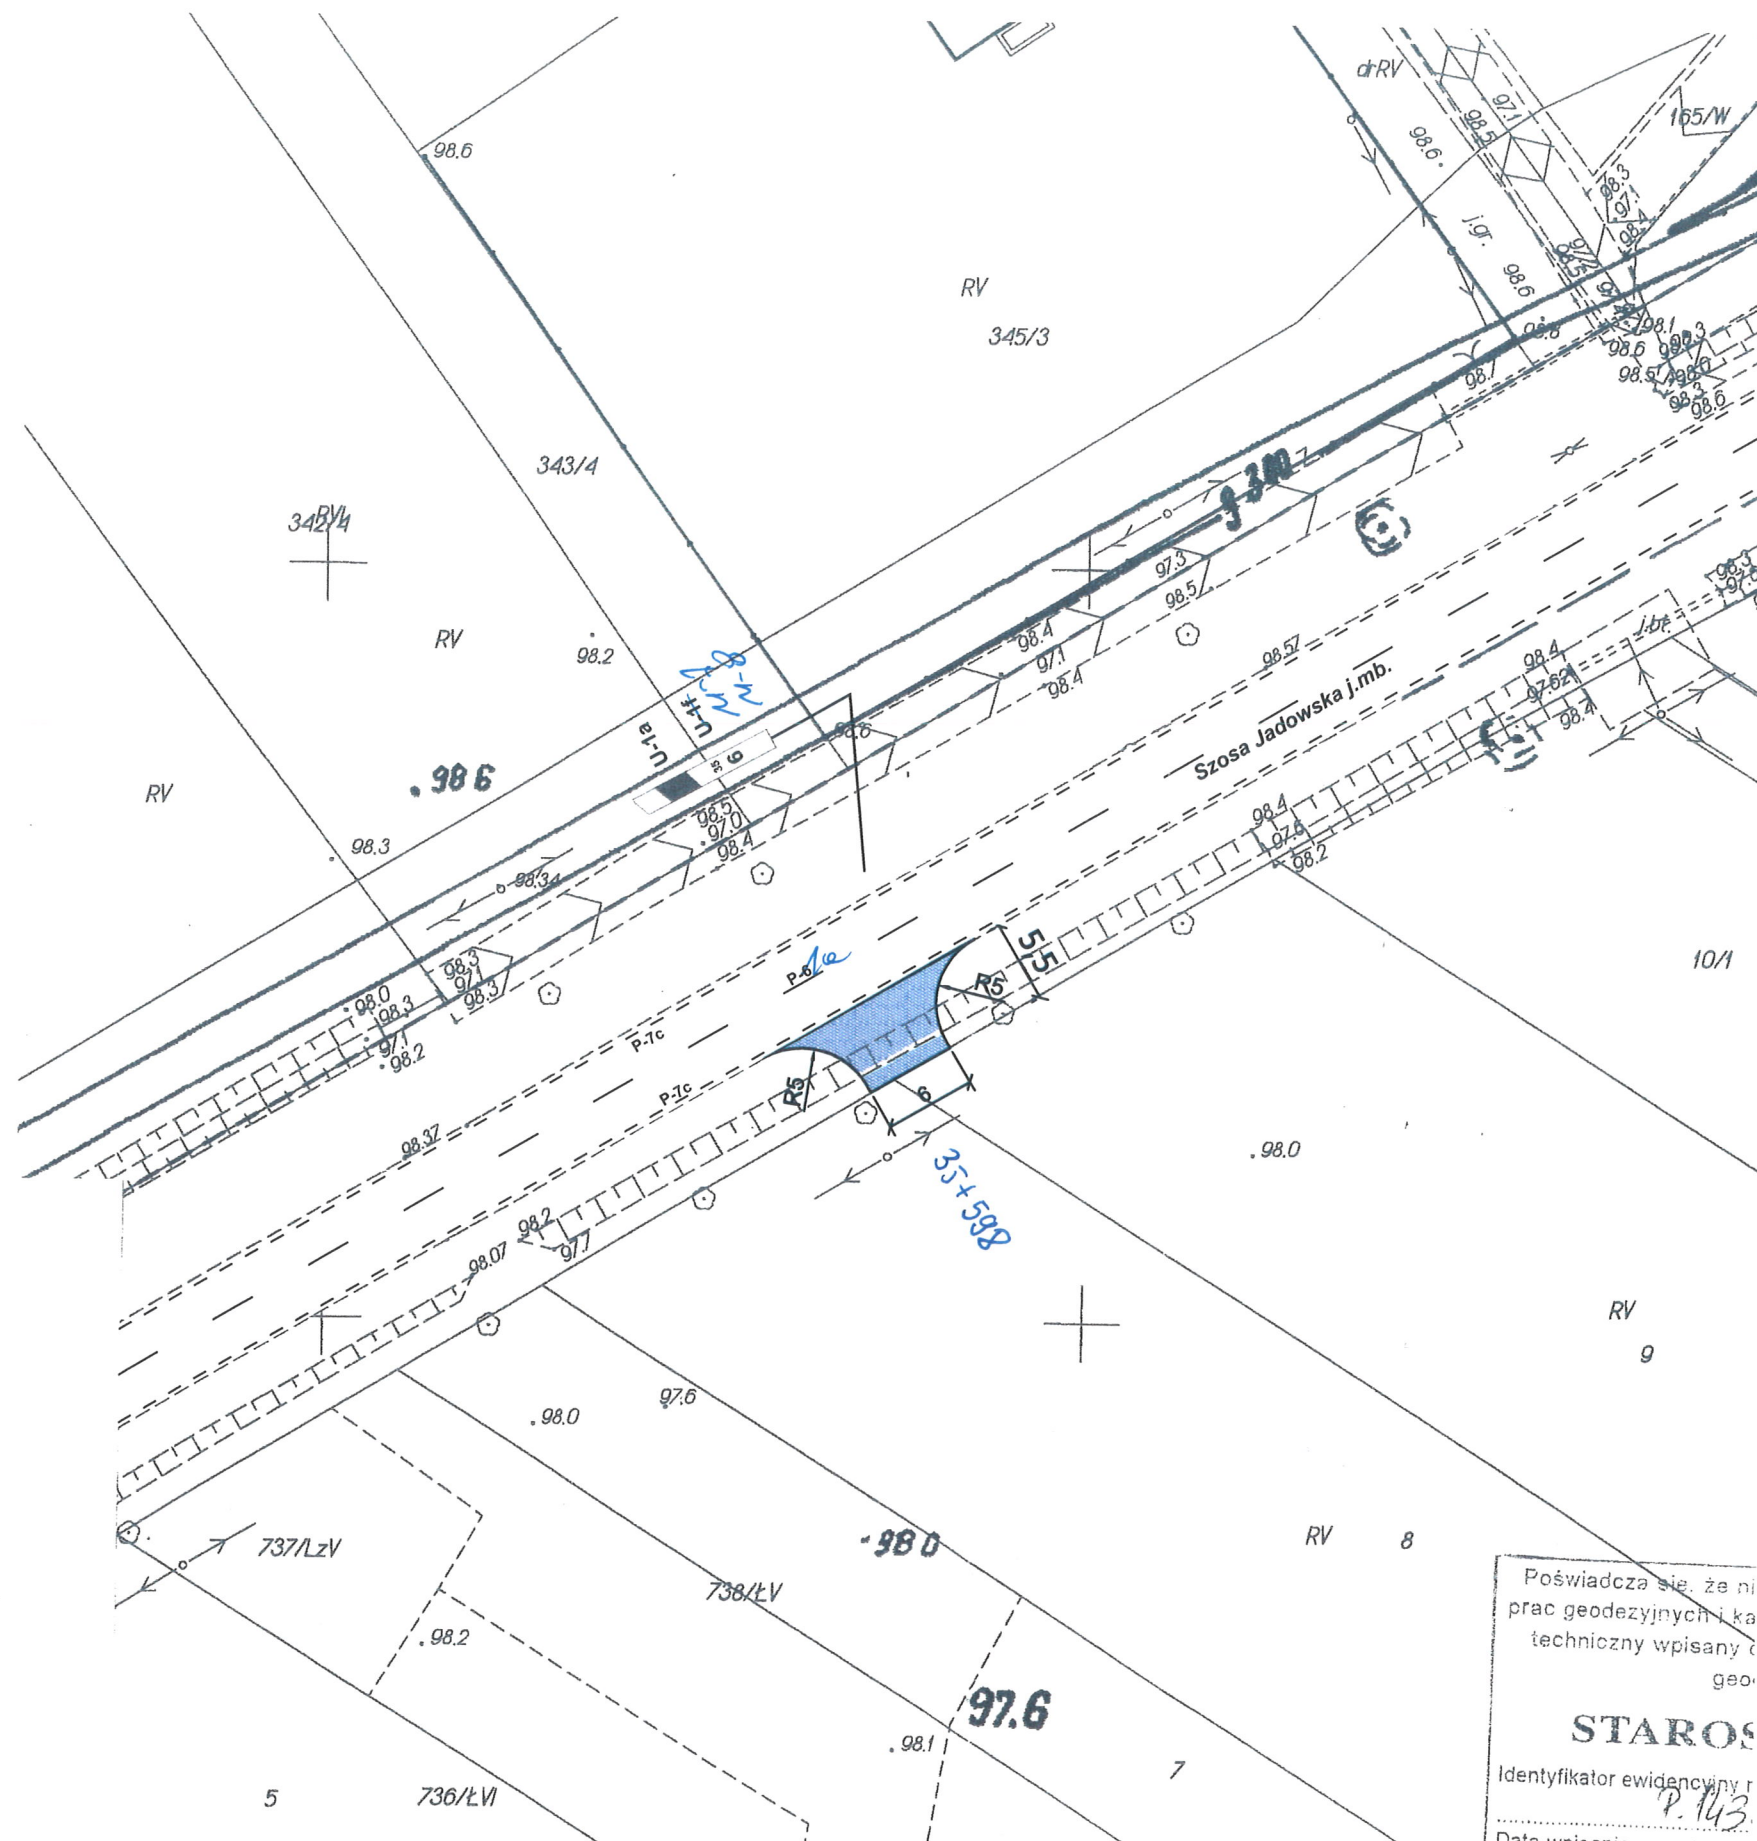

ZMIANY WPROWADZONO
W DNIU 01.10.2015
STARSZY DROGOMISTRZ
Marek Szczypiorski

Poświadczam, że ni
prac geodezyjnych i ka
techniczny wpisany c
geo
STAROS
Identyfikator ewidencyjny r
P. 143
Data wpisania operatu: 2015

MARSZAŁEK
WOJEWÓDZTWA MAZOWIECKIEGO
ZATWIERDZENIE Nr NI-D-L8022.1. 485.2015.RS
Zatwierdzenie do realizacji stałej organizacji ruchu
w pasie drogowym bez zmiany wprowadzenia zmian.
Należy wprowadzić do dnia 31.12.2015
Te zmiany organizacji ruchu należy zgłosić co najmniej
na 14 dni przed wprowadzeniem organizacji ruchu do
Departamentu Nieruchomości i Infrastruktury
03-718 Warszawa, ul. Ks. J. Kłopotowskiego 5, fax 22 50 00 02

14 WRZ. 2015

[Signature]
Jan Libura
Inżynier Projektant

JEDNOSTKA PROJEKTOWA		 DROGOWSKAZ Usługi Projektowe Jan Libura 01-472 Warszawa ul. Zaboreczne 3 tel. 505 708 265 jan.libura@gmail.com	
INWESTOR		Wanda Cieślak ul. Wczasowa 8 05-200 Wołomin	
OBIEKT		Projekt stałej organizacji ruchu zjazdu indywidualnego do dz. 8 i 9 w pasie DW634 ul. Szosa Jadowska w Duczkach	
PROJEKTOWAŁ		inż. Jan Libura 	
RYSUNEK		Projekt stałej organizacji ruchu	
BRANŻA	NR RYSUNKU	SKALA	DATA
DR	1	1:500	08.2015

Zatwierdzam do realizacji stałą organizację ruchu
w całości w częściach zmian planu organizacji ruchu
Niniejszą organizację ruchu należy wprowadzić do 30.06.2019 r.

Termin wprowadzenia organizacji ruchu należy zgłosić co najmniej na
7 dni przed wprowadzeniem organizacji ruchu do
Departamentu Nieruchomości i Infrastruktury
03-472 Warszawa ul. B. Brechta 3 fax.022 5979802


Wprowadzenia niniejszej organizacji
ruchu należy zastosować znaki:

Pionowe: - wielkość: średnie
- typ folii: A4, 020, 06, typ II
Poziome: cienkowarstwowe / grubowarstwowe



z up. Marszałka Województwa

Zastępca Dyrektora Departamentu
Nieruchomości i Infrastruktury
ds. Transportu Drogowego

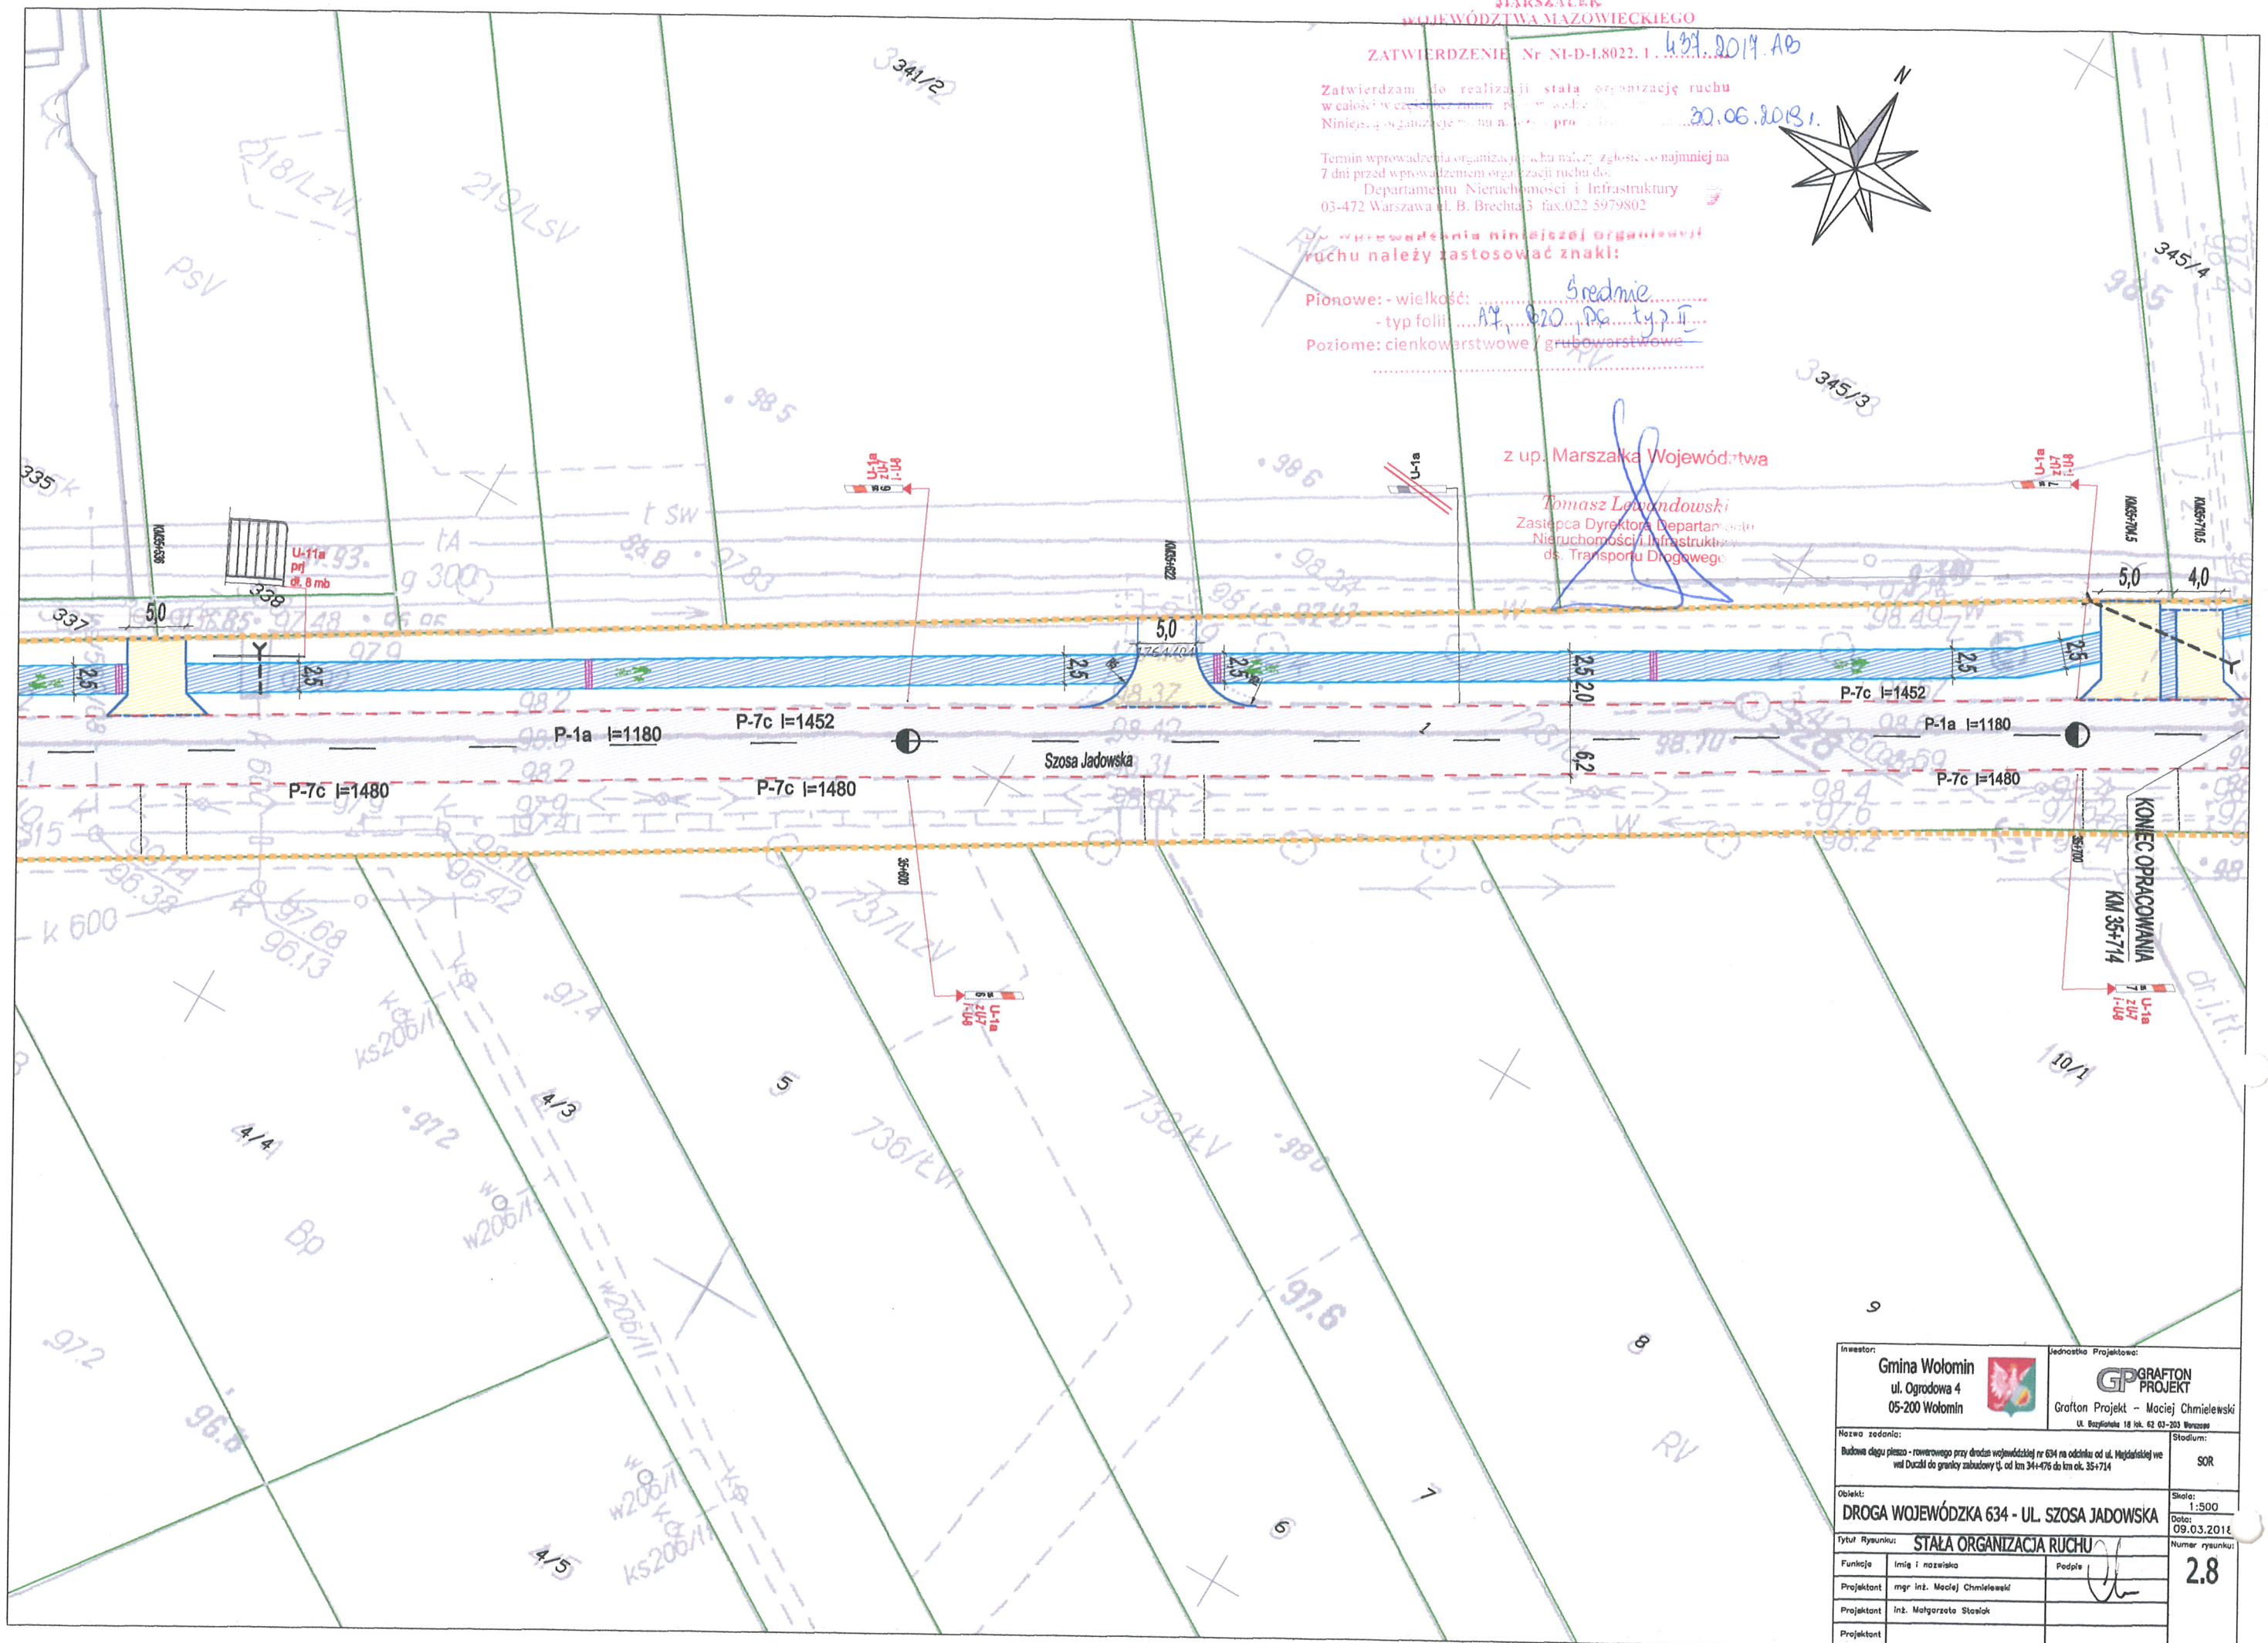

Inwestor: Gmina Wołomin ul. Ogrodowa 4 05-200 Wołomin		Jednostka Projektowa: GP GRAFTON PROJEKT Grafton Projekt - Maciej Chmielewski ul. Bazyliska 18 lok. 62 02-203 Warszawa	
Nazwa zadania: Budowa ciągu pieszego - rowerowego przy drodze wojewódzkiej nr 634 na odcinku od ul. Hajduskiej we wsi Duzi do granicy zabudowy tj. od km 34+476 do km ok. 35+714		Stadium: SOR	
Opis: DROGA WOJEWÓDZKA 634 - UL. SZOSA JADOWSKA		Skala: 1:500	
Tytuł Rysunku: STAŁA ORGANIZACJA RUCHU		Data: 09.03.2019	
Funkcja	Imię i nazwisko	Podpis	
Projektant	mgr inż. Maciej Chmielewski		
Projektant	inż. Małgorzata Stasiak		
Projektant			
Numer rysunku: 2.8			