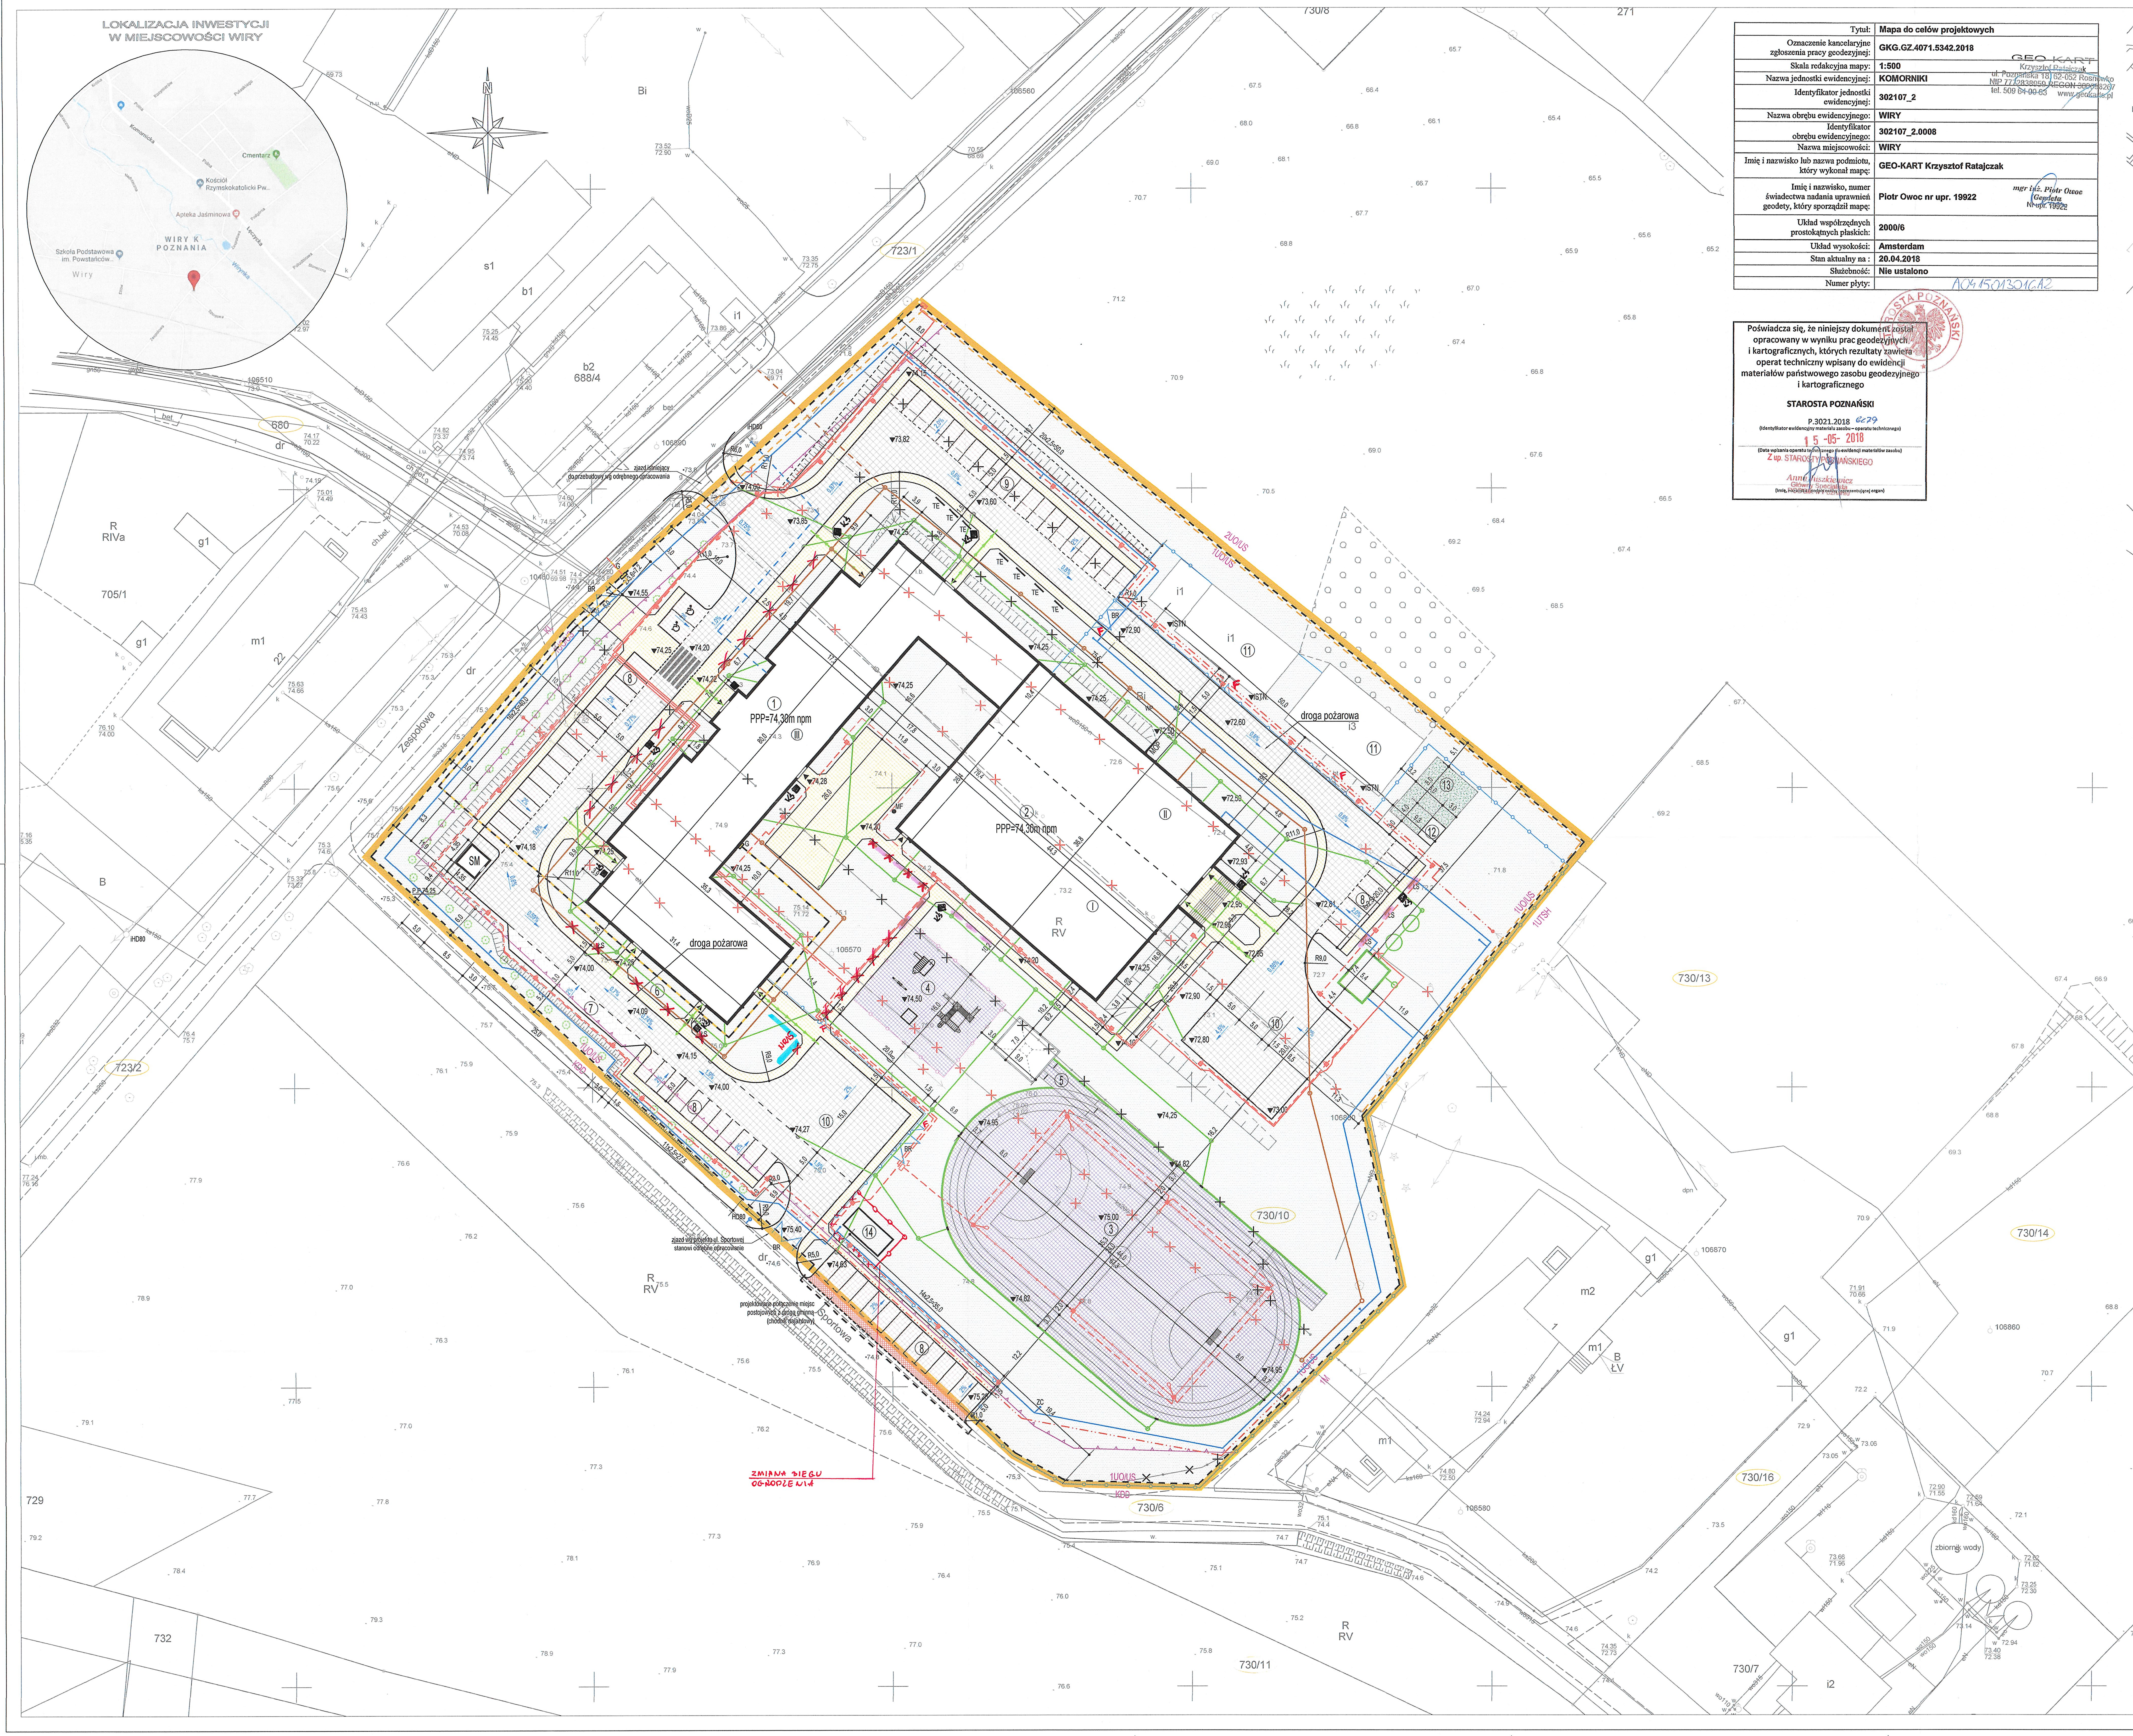

Tytuł:	Mapa do celów projektowych
Oznaczenie kancelaryjne zgłoszenia pracy geodezyjnej:	GKG.GZ.4071.5342.2018
Skala redakcyjna mapy:	1:500
Nazwa jednostki ewidencyjnej:	KOMORNIKI
Identyfikator jednostki ewidencyjnej:	302107_2
Nazwa obrębu ewidencyjnego:	WIRY
Identyfikator obrębu ewidencyjnego:	302107_2.0008
Nazwa miejscowości:	WIRY
Imię i nazwisko lub nazwa podmiotu, który wykonał mapę:	GEO-KART Krzysztof Ratajczak
Imię i nazwisko, numer świadectwa nadania uprawnień geodety, który sporządził mapę:	Piotr Owoc nr upr. 19922
Układ współrzędnych prostokątnych płaskich:	2000/6
Układ wysokości:	Amsterdam
Stan aktualny na :	20.04.2018
Służebność:	Nie ustalono
Numer płyty:	

GEO-KART Krzysztof Ratajczak ul. Poznańska 18, 62-052 Rosnówko NIP 7772838059, REGON 300758267 tel. 509 64 00 63 www.geokart.pl

mgr inż. Piotr Owoc Geodeta Nr upr. 19922

A0415013016A2

Poświadcza się, że niniejszy dokument został opracowany w wyniku prac geodezyjnych i kartograficznych, których rezultaty zawiera operat techniczny wpisany do ewidencji materiałów państwowego zasobu geodezyjnego i kartograficznego

STAROSTA POZNAŃSKI

P.3021.2018 6279
(identyfikator ewidencyjny materiału zasobu – operatu technicznego)

15 -05- 2018
(Data wpisania operatu technicznego do ewidencji materiałów zasobu)

Z up. STAROSTY POZNAŃSKIEGO
Anna Łuszkiewicz
Główny Specjalista
(imię, nazwisko i podpis osoby reprezentującej organ)

LEGENDA

Nr 1	- projektowany budynek dydaktyczny
Nr 2	- projektowany budynek sali gimnastycznej
* ~~Nr 3~~	~~- projektowane boisko wielofunkcyjne~~
* ~~Nr 4~~	~~- projektowany plac zabaw~~
* ~~Nr 5~~	~~- projektowana bieżnia ze skocznią do skoku w dal~~
* ~~Nr 6~~	~~- projektowny parking dla rowerów~~
Nr 7	- projektowna zatoka autobusowa
Nr 8	- projektowny parking ogólnodostępny 46 miejsc postojowych
Nr 9	- projektowny parking dla nauczycieli 20 miejsc postojowych
Nr 10	- projektowny plac manewrowy ppoż. 20x20m
Nr 11	- istniejące budynku do zachowania
* ~~Nr 12~~	~~- projektowana szklarnia~~
* ~~Nr 13~~	~~- projektowany warzywniak~~
* ~~Nr 14~~	~~- projektowana wiata~~
*	~~- projektowany piłkochwyt H=6,0m~~
	- projektowane ogrodzenie H=1,7m
*	~~- projektowane ogrodzenie H=1,0m~~
	- projektowane wejście do budynku
	- projektowane wejście do budynku poniżej poziomu terenu
SM	- projektowana osłona śmietnikowa
DN80	- projektowany hydrant ppoż. DN80 nadziemny
iDN80	- instniejący hydrant ppoż. DN80 nadziemny
	- nieprzekraczalna linia zabudowy zgodnie z LVIII/573/2018
	- projektowany ciąg pieszo-jezdny - kostka betonowa
	- projektowany chodnik - kostka betonowa
	- projektowane miejsca postojowe - kostka betonowa
*	~~- projektowana nawierzchnia poliuretanowa~~
	- granica działki
*	~~- projektowane nasadzenia - scena kwiatowa (zieleń izolacyjna)~~
	- zakres opracowania / obszar inwestycji
	- projektowany budynek
	- projektowana skarpa
	- projektowana liczba kondygnacji
▽72,80	- projektowana rzędna terenu
2%	- projektowany spadek nawierzchni
	- projektowany wpust drogowy
*	~~- projektowana ławka~~
*	~~- projektowany kosz na odpady drobne~~
1UO/US	- oznaczenia MPZP
	- dojścia ewakuacyjne do drogi pożarowej
	- projektowane przyłącze kanalizacji sanitarnej (wg odrębnego oprac.)
	- projektowana sieć kanalizacji sanitarnej
	- projektowana sieć kanalizacji deszczowej
	- projektowane przyłącze wodociągowe (wg odrębnego opracowania)
	- projektowana zewnętrzna instalacja wodociągowa
	- projektowana doziemna zewnętrzna instalacja gazowa
	- projektowane przyłącze gazowe (wg odrębnego opracowania)
	- projektowana linia oświetleniowa
	- projektowana linia kablowa - usunięcie kolizji (wg odrębnego opracow.)
	- projektowana linia zasilająca
	- projektowana linia telefoniczna - usunięcie kolizji (wg odręb. opracow.)
	- projektowany słup oświetleniowy
	- istniejące elementy zagospodarowania do usunięcia
	- istniejące sieci i przyłącza do usunięcia
ZB	- projektowany zbiornik na wody deszczowe o kubaturze 65m³
ZC	- projektowany zawór czerpalny
G	- projektowana szafka gazowa
BR	- projektowana brama przesuwna
ZK1-1Pp	- projektowane złącze kablowe
OS	- projektowany osadnik
SE	- projektowany separator koalescencyjny
* ~~TE~~	~~- projektowana tablica edukacyjna~~
* ~~ŁS~~	~~- projektowana ławka solarna~~
MF	- projektowany maszt flagowy

* ELEMENTY POZA ZAKRESEM BUDIMEX S.A.
NR 15 - stojaki rowerowe - 10 szt.
- Ławki - 11 szt.
- Kosze - 10 szt.
F - furtka

Uzgodnienia

INSPEKTOR NADZORU
mgr inż. Krzysztof Kaźmierczak
Upr. bud. 136/84/PW
WKP/BO/0343/04

DOKUMENTACJA POWYKONAWCZA

NALEŻY ROZPATRYWAĆ Z NADZOREM AUTORSKIM

KIEROWNIK BUDOWY
Jakub Pawlosik

Potwierdzam zgodność mapy do celów projektowych z oryginałem w zakresie: symboli, znaków, treści oraz skali.

mgr inż. Bogdan Mrozowski
autor projektu

PROJEKT BUDOWLANY ZAMIENNY DO POZWOLENIA NA BUDOWĘ DEC. NR 5988/10 Z DNIA 15.10.2019

ABK-PROJEKT
UL. LISOWSKIEGO 2/4 65-072 ZIELONA GÓRA tel. +48 68 320 16 76

Inwestor:	GMINA KOMORNIKI ul. Stawna 1, 62-052 Komorniki		
Inwestycja:	Budowa Szkoły Podstawowej w Wirach		
Adres:	Działka nr 730/10 obręb 8 Wiry gm. Komorniki		Nr rys.: Apzt/1
Treść rysunku:	PROJEKT ZAGOSPODAROWANIA TERENU	Skala: 1:500	Data: 22.06.2020
	Imię i Nazwisko	Nr uprawnień	Podpis
Projektant:	mgr inż. arch. Klemens Borzdyński	23/2007/GW w spec. architektonicz.	
Sprawdzający:	mgr inż. arch. Klemens Borzdyński	1/2001/GW w spec. architektonicz.	
Asystent:			
Autor projektu / Kierownik biura projektowego:	mgr inż. Bogdan Mrozowski	7/90/ZG w spec. konstrukcyjnej	
Projektant:	mgr inż. Radosław Wiekiera	LBS/0079/POOS/10 w spec. sanitarnej	
Projektant:	inż. Andrzej Wrotkowski	182/76/ZG w spec. elektrycznej	