

Zakład Budowy Dróg i Mostów
Wydział Projektowania
BEMARK
Ul. BUDOWLANYCH 4
68-300 LUBSKO

L.dz.: RZG/172 /05

Zielona Góra 18 kwiecień 2005

Dotyczy: *Uzgodnienia projektu przebudowy dróg gminnych na osiedlu „Komorów” oraz przesunięcia kanalizacji TD S.A. w obrębie ul. Buczka w Gubinie.*

W odpowiedzi na Wasze pismo TD S.A. Region Zachodni podaje uwagi do uzgodnienia nr 70/2005 dotyczącego projektowanej przebudowy drogi:

UWAGA !!!

- **Prace związane z przebudową istniejącej kanalizacji teletechnicznej wykonać zgodnie z wydanymi warunkami technicznymi – pismo nr RZG/137/05 z dnia 4.04.2005**

1. Prace ziemne w pobliżu urządzeń telekomunikacyjnych należy wykonywać wyłącznie ręcznie z zachowaniem szczególnej ostrożności.
2. Skrzyżowania i zbliżenia projektowanych urządzeń z istniejącymi i projektowanymi urządzeniami telekomunikacyjnymi wykonać zgodnie z przepisami zawartymi w BN-73/8984-05; BN-76/8984-16; BN-89/8984-17/03; PN-75/E05100; PN-76/E05125 i w zarządzeniu Ministra Łączności z dnia 02.09.1997 MP 59/97 poz.567.
3. Przed rozpoczęciem robót w pobliżu urządzeń telekomunikacyjnych należy powiadomić TD S.A. Region Zachodni.
4. **TD S.A. Region Zachodni zastrzega sobie odbiór techniczny przed zasypianiem miejsc kolizji z naszą siecią telekomunikacyjną.**
5. **W przypadku natrafienia na nie naniesione na uzgodnieniu urządzenia telekomunikacyjne należy przerwać prace i powiadomić o tym TD S.A. Region Zachodni tel. nr 068/451 69 00**
6. Wykonawca i Inwestor ponosi odpowiedzialność karną i materialną za spowodowanie uszkodzeń i strat w systemie telekomunikacyjnym w wyniku wykonywanych robót oraz za uszkodzenia i szkody, które mogą powstać w przyszłości na skutek przeprowadzonych prac.
7. W przypadku konieczności przebudowy lub przemieszczenia urządzeń telekomunikacyjnych, Inwestor wykona dokumentację techniczną, uzgodni ją z TD S.A. Region Zachodni i konieczne prace wykona na własny koszt.
8. Ponadto nadmieniam, że w wyniku prowadzenia różnych prac nawierzchniowych należy się liczyć z niezgodnościami pomiędzy planem a rzeczywistym położeniem urządzeń.
9. Na uzgadnianym terenie mogą znajdować się urządzenia będące własnością innych użytkowników
10. Uzgodnienie jest ważne jeden rok od daty wystawienia.

Z-CA DYREKTORA
REGIONU ZACHODNIEGO
z siedzibą w Zielonej Górze
Marek Piwek

ZA ZGODNIENIEM
Z ORYGINAŁEM
Marek Kuśmierz
dnia:

TELEFONIA DIALOG S.A.

Region Zachodni, 65-722 Zielona Góra, ul. Dekoracyjna 8, tel. 068 45 16 900, fax 068 45 16 901
Spółka zarejestrowana w rejestrze przedsiębiorców przez Sąd Rejonowy dla Wrocławia - Fabrycznej VI
Wydział Gospodarczy Krajowego Rejestru Sądowego pod nr KRS 0000003850
NIP: 692-19-90-816, Regon: 390570519

**Zakład Budowy Dróg i Mostów
BEMARK
Ul. Budowlanych 4
68-300 LUBSKO**

Zielona Góra 4.04.2005

L.dz. R29/137/05

Dotyczy:
Warunków technicznych na przebudowę ulicy Buczka w Gubinie.

W odpowiedzi na pismo, Telefonia DIALOG S.A. Region Zachodni wydaje warunki techniczne, na przebudowę sieci teletechnicznej w związku z modernizacją ulicy Buczka w Gubinie na następujących zasadach:

1. Odcinek istniejącej kanalizacji A - B przesunąć poza obrys projektowanej ulicy i posadzić ją w projektowanym pasie zieleni.
2. Po zmianie posadowienia studni A (przesunięcie ok. 1,5 - 2 m) dokonać przebudowy wprowadzonych do studni rur kanalizacji pierwotnej SRS 110 i wtórnej HDPE 40, aby została zachowana ciągłość i drożność całych odcinków.

Przedłużenie rur zajętych kablami wykonać przy zastosowaniu rur dwudzielnych o odpowiedniej średnicy.

3. W celu dokonania przełożenia kabli miedzianych oraz kabli światłowodowych skorzystać z zapasów kabli znajdujących się w sąsiednich studniach.

UWAGA !!!

- Na powyższym odcinku są ułożone dwa kable światłowodowe Z-XOTKtsd 8J oraz kable miedziane XzTKMXpw 50x4, 35x4 i 10x4
- Jeżeli nie będzie możliwości przesunięcia istniejącej kanalizacji i przeniesienia kabli miedzianych, należy na koniecznym odcinku wybudować nową kanalizację o takich samych parametrach a następnie dokonać przełączenia kabli.
- 4. Jeżeli zajdzie konieczność, w miejscach gdzie istn. kanalizacja będzie kolidowała z robotami budowlanymi (możliwość zniszczenia kanalizacji przy korytowaniu), należy obniżyć posadowienie kanalizacji do 1,0 m pod projektowaną nawierzchnię.

UWAGA !!!

Szczególnie narażone są studnie C i D na ul. Buczka oraz przyłącza abonenckie na ul. R. Luksemburg.

5. Na zakończenie prac, dokonać regulacji wszystkich istniejących studni i ram z pokrywami, w obrębie prac, do poziomu nawierzchni po modernizacji.

Na powyższe zadanie należy opracować dokumentację techniczną i uzgodnić ją w TD S.A. Region Zachodni, Zielona Góra ul. Dekoracyjna 8.

Przed przystąpieniem do prac związanych z realizacją niniejszego zadania należy uzgodnić zasady i tryb prowadzonych prac, które mogą być wykonywane jedynie przez firmę zaakceptowaną przez TD S.A. Region Zachodni i pod nadzorem wyznaczonego pracownika Regionu.

Po zakończeniu inwestycji należy do siedziby TD S.A. Region Zachodni dostarczyć 1 egz. powykonawczej inwentaryzacji geodezyjnej.


Wydane warunki techniczne nie rodzą żadnych zobowiązań ze strony TD S.A. i są ważne 6 miesięcy.

Z-CA DYREKTOR
REGIONU ZACHODNI
z siedzibą w Zielonej Górze
Marek Piwrek

TELEFONIA DIALOG S.A.

Biuro Zarządu: Pl. 1 Maja 1/2, 50-136 Wrocław, tel: +4871 7811 601, fax: +4871 7811 600
Spółka zarejestrowana w Rejestrze Przedsiębiorców Krajowego Rejestru Sądowego pod nr KRS 000003850
NIP: 692-19-90-816, Regon: 390570519
Region Zachodni 65-722 Zielona Góra, ul. Dekoracyjna 8, tel. 068 45 16 900, fax 068 45 16 901

ZA ZGODNOŚĆ
Z ORYGINAŁEM
Marek Kuśmierczyk

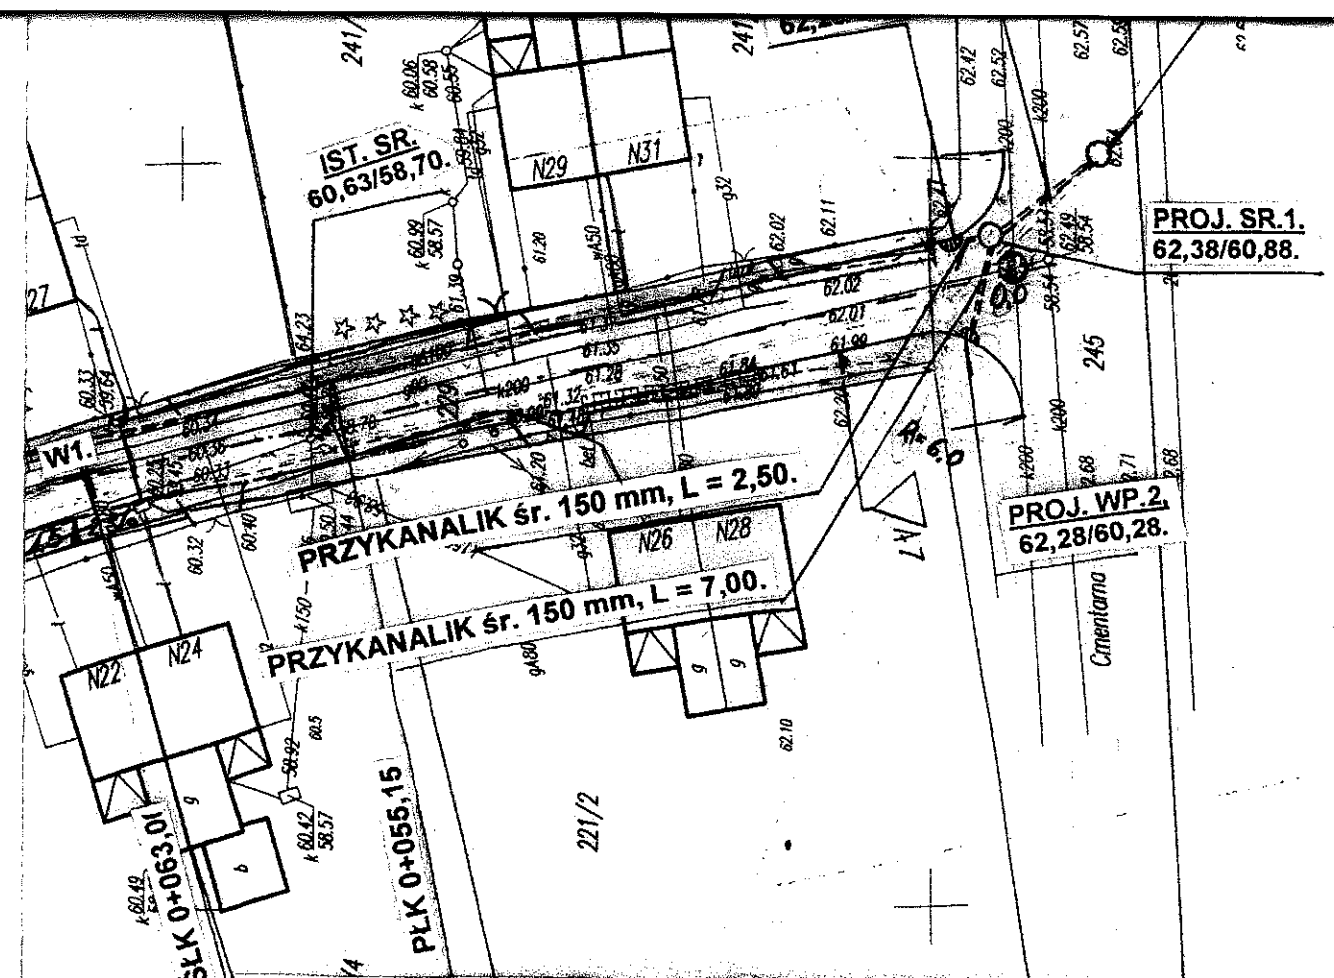


ZAKŁAD BUDOWY DRÓG I MOSTÓW "BEMARK" - MAREK KUŚMIERCZYK 68-300 Lubsko, ul. Budowlanych 4, 068 457 25 57.			
PROJEKT BUDOWLANY PRZEBUDOWA DROGI GMINNEJ - ULICA HOŻA W GUBINIE KM 0+000. - 0+258,5			
Projektant:	Marek Kuśmierczyk, upr. nr. 11/04/ZG.	12.04.	SKALA: 1:500.
PLAN SYTUACYJNY.			RYS. NR. 1.

L = 4,50.

— ISTN. SIEĆ DIALOG S.A.

Telefonia DIALOG S.A.
 REGION ZACHODNI
 UZGODNIENIE NR. 70/1005
 pod względem kolizji z istniejącą
 i projektowaną siecią
 "DIALOG"
 BEZ UWAG
 Z UWAGAMI w piśmie nr. 220/172/05
 Uzgodnienie jest ważne 1 rok
 Zielona Góra, dnia 18.06.05 podpis: 7

ZA ZGODNIENIEM
 Z ORYGINAŁEM
 Marek Kuśmierczyk
 data: 18.06.05

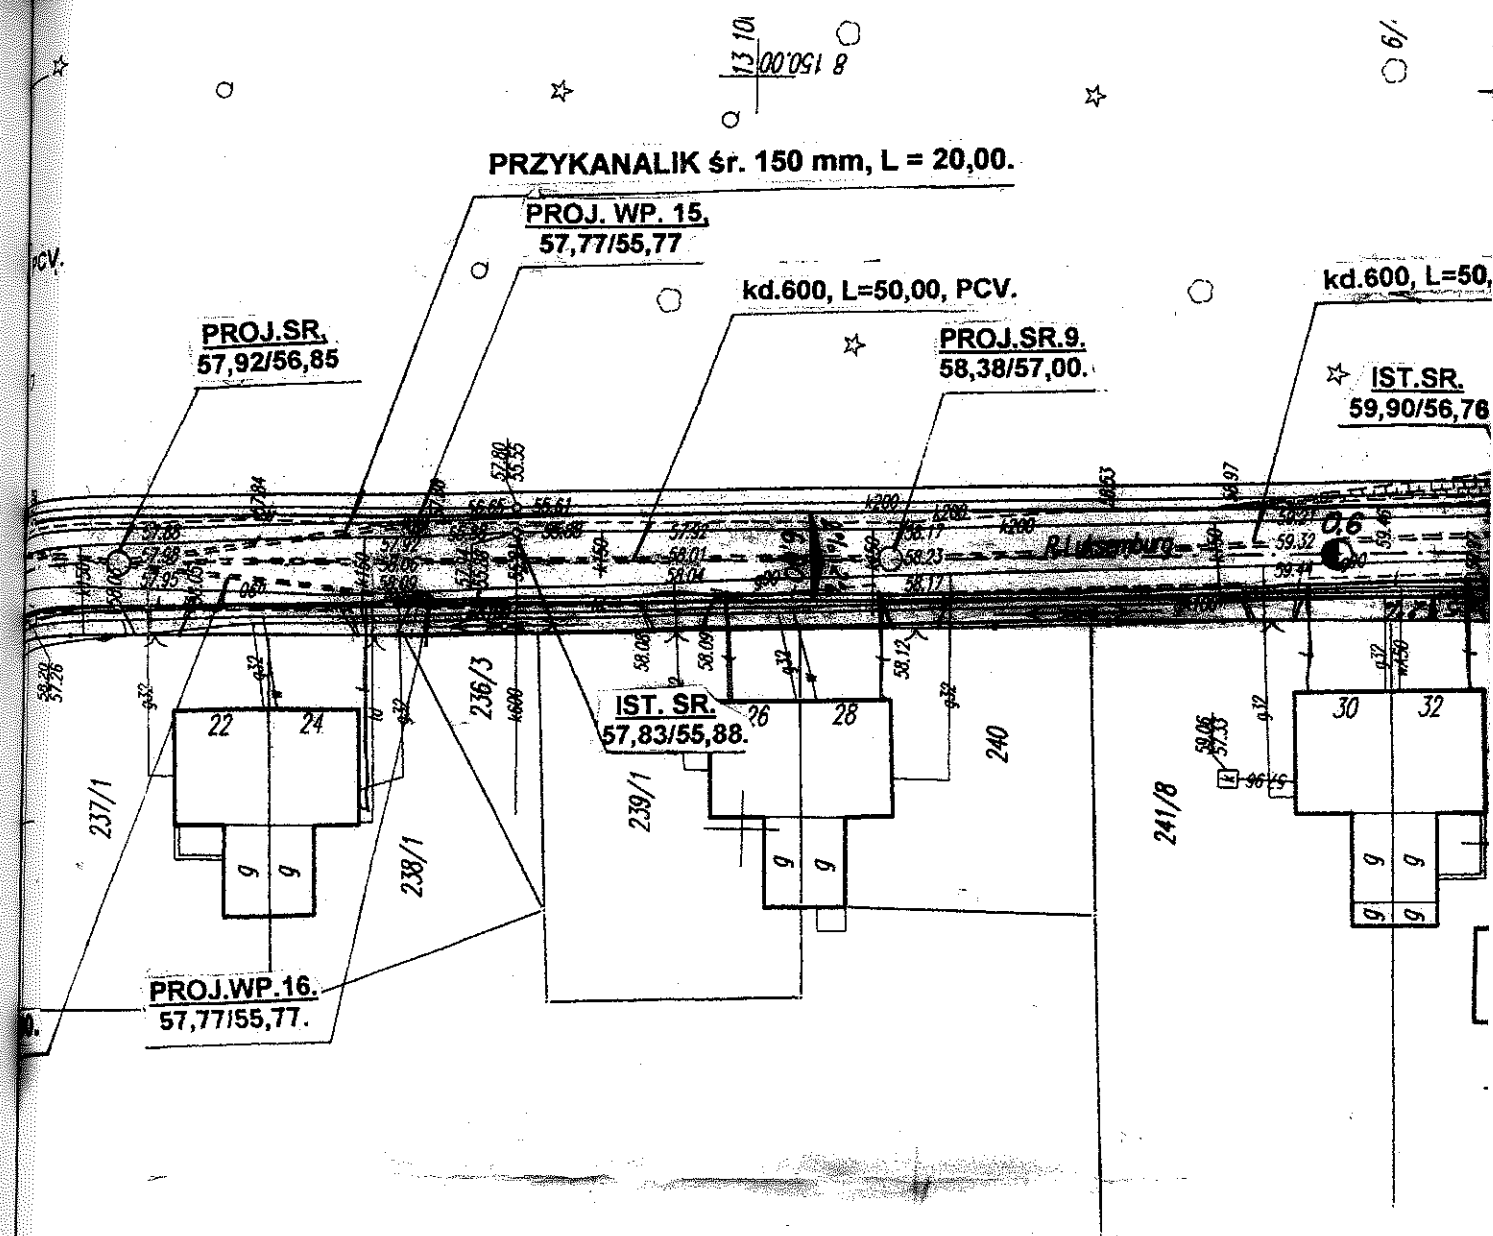

ISTN. SIEĆ DIALOG S.A.

Telefonia DIALOG S.A.
REGION ZACHODNI
UZGODNIENIE NR 20/2006
pod względem kolizji z istniejącą
i projektowaną siecią
"DIALOG"

BEZ UWAG
Z UWAGAMI w piśmie nr 20/172/06
Uzgodnienie jest ważne 1 rok
Założona data 12.09.06 podpis...

ZA ZGODNIENIEM
Z ORYGINAŁEM
Marek Kusmiński
Data...

0+655,00.



Telefonia DIALOG S.A.
REGION ZACHODNI
UZGODNIENIE NR. 20/2005
pod względem kolizji z istniejącą
i projektowaną siecią
"DIALOG"

~~BEZ UWAG~~
Z UWAGAMI w piśmie nr. 224/174/05
Uzgodnienie jest ważne 1 rok
Zielona Góra, data 18.08.05 podpis...

ZA ZGODNOŚĆ
Z ORYGINAŁEM
Marek Kuśmierczyk

ZAKŁAD BUDOWY DRÓG I MOSTÓW "BEMARK" - MAREK KUŚMIERCZYK. 68-300 Lubsko, ul. Budowlanych 4, 068 457 25 57.			
PROJEKT BUDOWLANY PRZEBUDOWA DROGI GMINNEJ - ULICA R. LUKSEMBURG W GUBINIE KM 0+000. - 0+655,00.			
Projektant:	Marek Kuśmierczyk, upr. nr. 11/04/ZG.	12.04.	 SKALA: 1:50/500.
PLAN SYTUACYJNY.			RYS. NR. 1.

- [illegible]

W1
R=250,00
 $\alpha=11^{\circ}56$
T=26,12
B=1,40
K=50,42
PP=0,00
PP=0,00
I=2% d.

PROJEKT B
PRZEBUDOWA DRC
KRASICKIEGO W GUBIN

PLAN SYTUACYJNY.

~~BEZ UWAG~~
Z UWAGAMI w piśmie nr 226/172/05
Uzgodnienie jest ważne 1 rok
18.01.05 podpis P

ZA ZGODZENIEM
Z ORYGINAŁEM
Marek Kuspidarek
dnia: