Województwo: kujawsko-pomorskie
Powiat: inowrocławski
Jednostka ewidencyjna: 040704_2 Inowrocław
Obręb: 0012 Jacewo
Arkusz: 1
Działka: 25/3

MAPA INWENTARYZACJI POWYKONAWCZEJ
SKALA 1:500

Układ współrzędnych: "2000" Poziom odniesienia: "PL-EVRF2007-NH"
ks. rob.: 01/12/25 ID 6640.962.2025
Inwentaryzacja wodociągu na podstawie decyzji: AB.D.1.2022 z dnia 27.05.2022r. i AB.6740.3.18.2022 z dnia 14.04.2022r.
Stan na dzień 28.03.2025r. Sporządził: Piotr Głęboczyk upr. zawodowe 15161

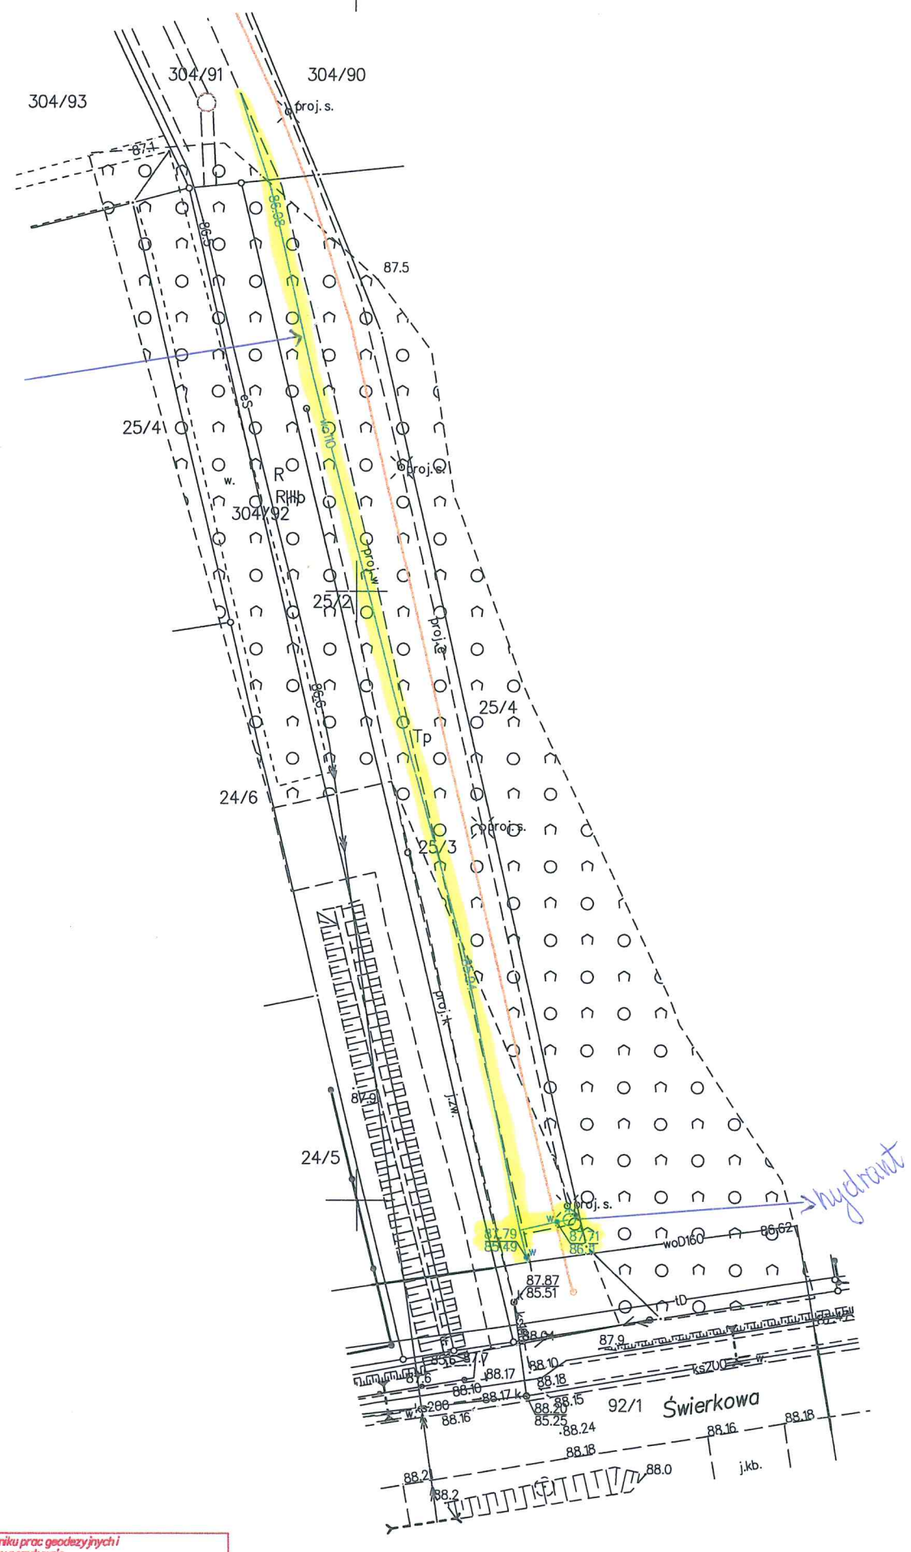

Poświadczam, że niniejszy dokument został opracowany w wyniku prac geodezyjnych i kartograficznych, których rezultaty zawiera operat techniczny pozytywnie zweryfikowany. Jednocześnie informuję, że jestem świadomy odpowiedzialności karnej za złożenie fałszywego oświadczenia.	
Identyfikator złożenia prac geodezyjnych.	6640.962.2025
Organ służby geodezyjnej, który otrzymał zgłoszenie.	STAROSTA INOWROCŁAWSKI
Wykonawca prac geodezyjnych	USŁUGI GEODEZYJNE Piotr Głęboczyk 88-110 Jacewo ul. Świerkowa 30 tel. 606-225-725
Nr oraz data dokumentu zawierającego wynik pozytywnej weryfikacji	6640.962.2025_41525 z dnia 3.04.2025
Imię i nazwisko oraz numer uprawnień zawodowych kierownika prac	Piotr Głęboczyk upr. zawodowe 15161

652000 5851550