



PROJEKTANT	mgr inż. Marcin Cichoń nr upr. SLK/7439/PWBKb/17
PROJEKTANT	mgr inż. Jakub Urbanik nr upr. SKL/8558/PWBKb/19
OPRACOWANIE	mgr inż. arch Justyna Waliszewska
ZAMAWIAJĄCY	Biblioteka Śląska w Katowicach z siedzibą przy pl. Rady Europy 1 (40-021 Katowice), wpisaną do Rejestru Instytucji Kultury prowadzonego przez Urząd Marszałkowski Województwa Śląskiego w Katowicach pod nr RIK/B/19/2000, NIP: 9541914963
NAZWA PROJEKTU	Inwentaryzacja wraz z ekspertyzą techniczną szklanego dachu nad wejściem głównym do budynku przy pl. Rady Europy 1
LOKALIZACJA	Pl. Rady Europy 1 40-021 Katowice
RYSUNEK	SCHEMAT ŚWIETLIKA
DATA	LISTOPAD 2020


ELEMENT 1

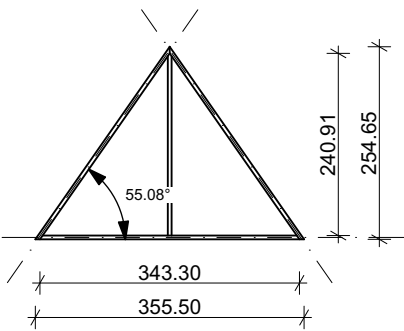


ELEMENT 2

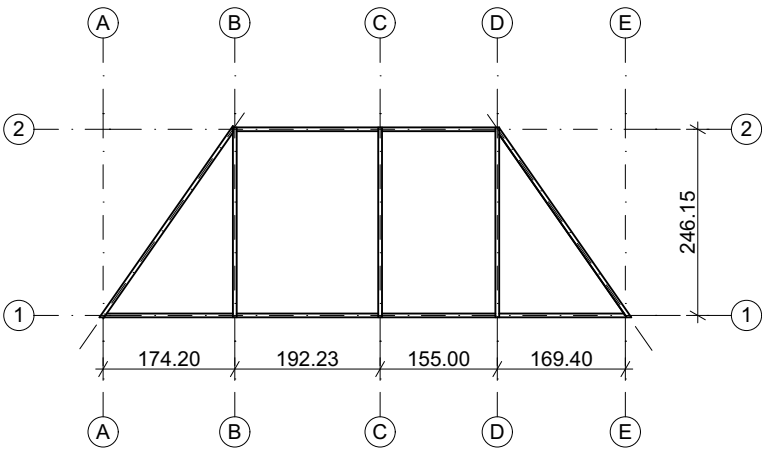


ELEMENT 3

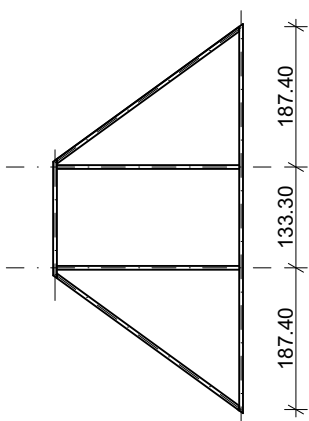



ELEMENT 4

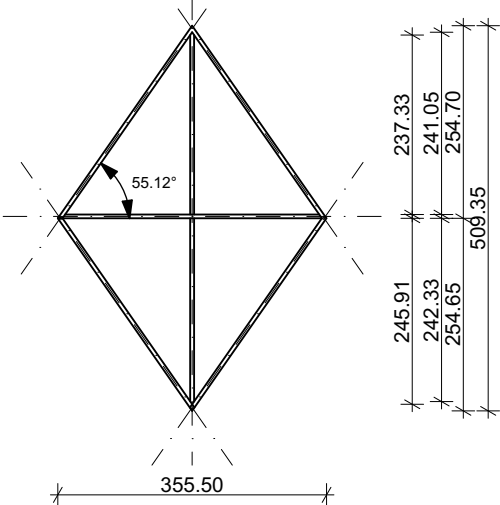

ELEMENT 5

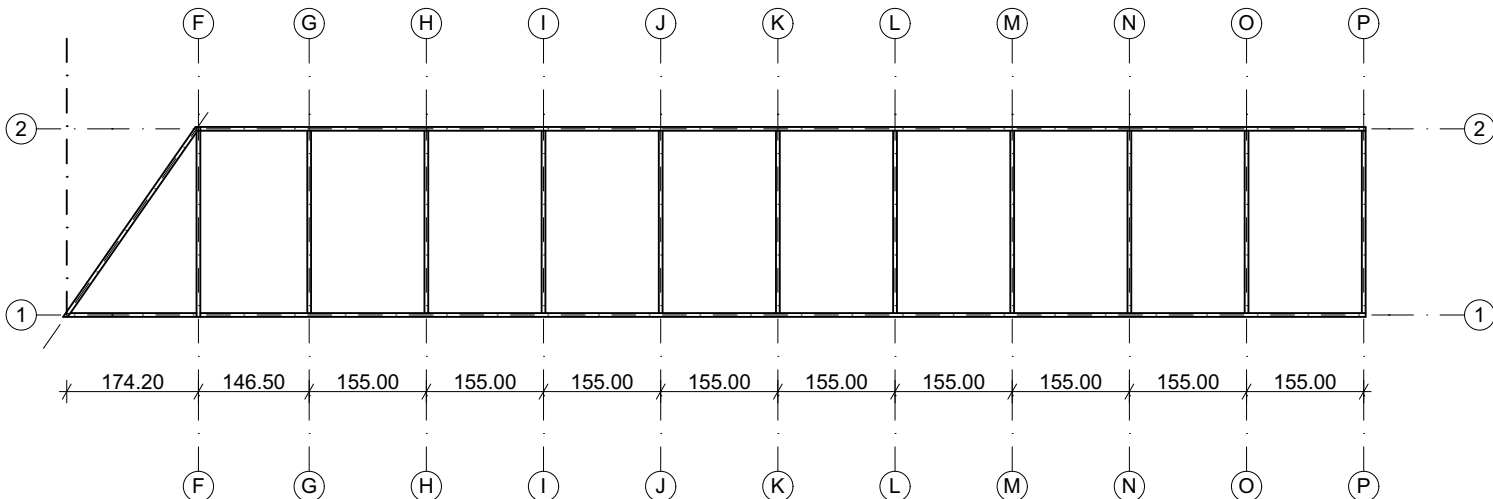






ELEMENT 6

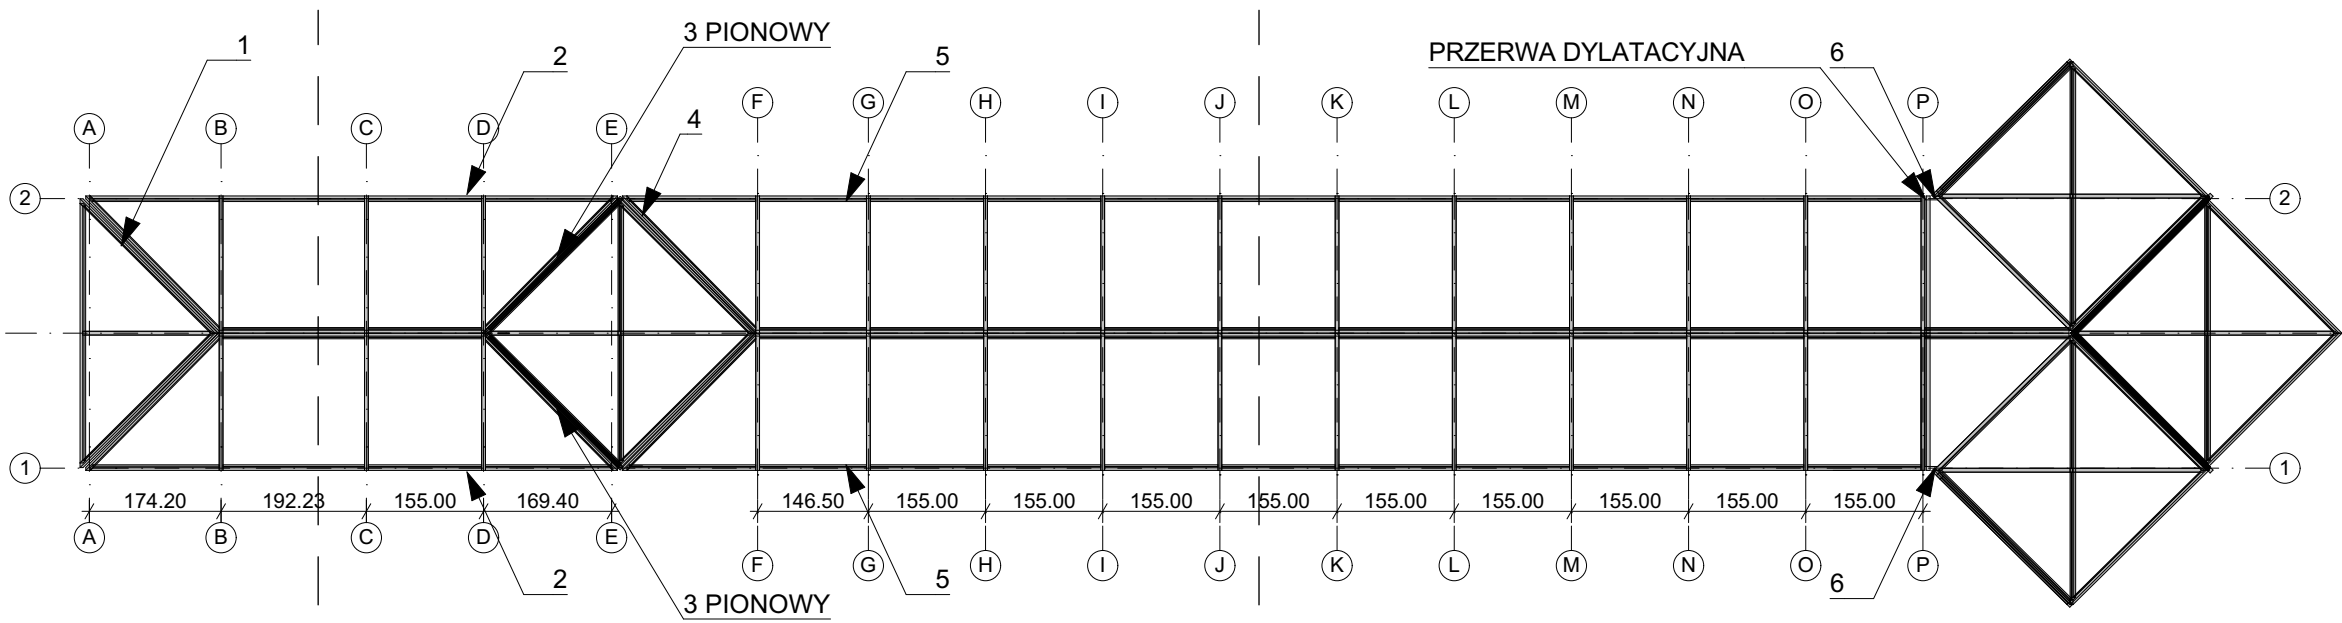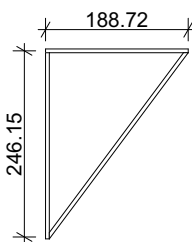

- Uwagi:
1. Rysunki sporządzono na podstawie pomiarów inwentaryzacyjnych oraz udostępnionej przez zamawiającego dokumentacji powykonawczej.
 2. Przed przystąpieniem do robót budowlanych, wymiary potwierdzić na budowie, dotyczy w szczególności konstrukcji betonowej niedostępnej bez demontażu istniejącej konstrukcji oraz warstw izolacyjnych świetlika.
 3. Wymiary podano w centymetrach.
 4. Dokumentacja nie stanowi podstawy do opracowania projektu budowlanego lub wykonawczego.

PROJEKTANT	mgr inż. Marcin Cichoń nr upr. SLK/7439/PWBKb/17
PROJEKTANT	mgr inż. Jakub Urbanik nr upr. SKL/8558/PWBKb/19
OPRACOWANIE	mgr inż. arch Justyna Waliszewska
ZAMAWIAJĄCY	Biblioteka Śląska w Katowicach z siedzibą przy pl. Rady Europy 1 (40-021 Katowice), wpisaną do Rejestru Instytucji Kultury prowadzonego przez Urząd Marszałkowski Województwa Śląskiego w Katowicach pod nr RIK/B/19/2000, NIP: 9541914963
NAZWA PROJEKTU	Inwentaryzacja wraz z ekspertyzą techniczną szklanego dachu nad wejściem głównym do budynku przy pl. Rady Europy 1
LOKALIZACJA	Pl. Rady Europy 1 40-021 Katowice
RYSUNEK	ŚWIELIK POZIOMY
DATA	LISTOPAD 2020
SKALA	1:100


ŚWIETLIK PIONOWY

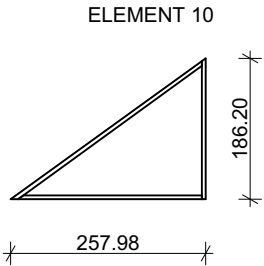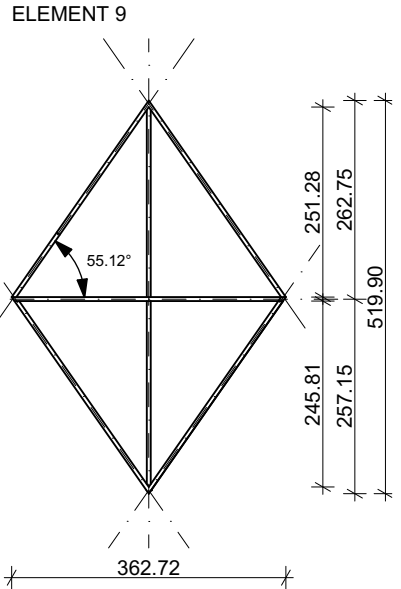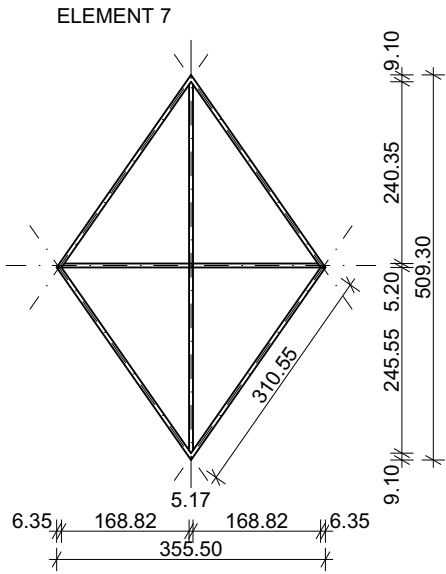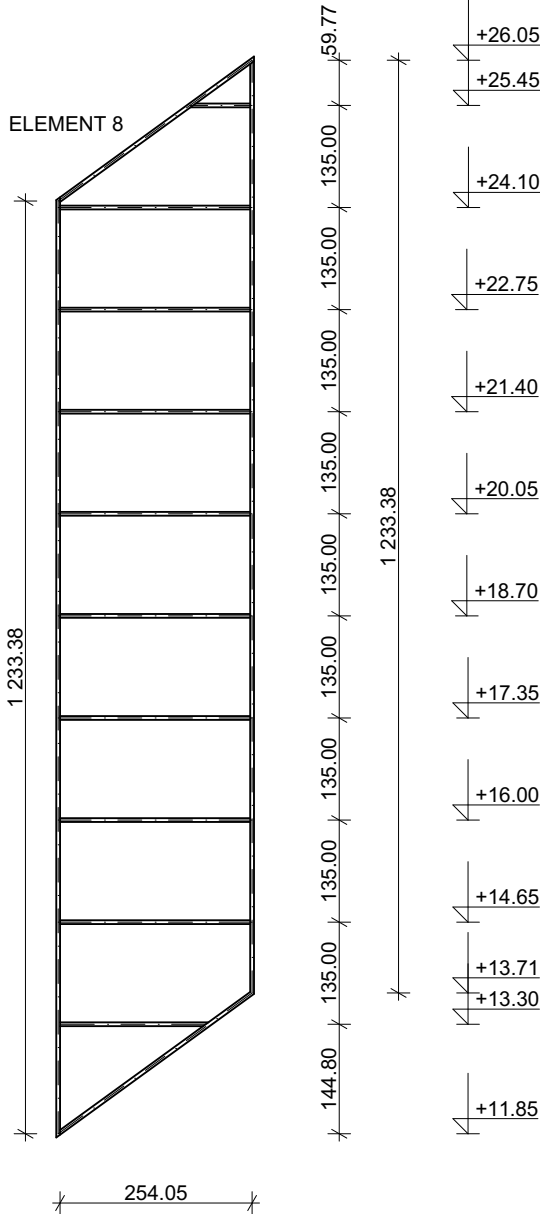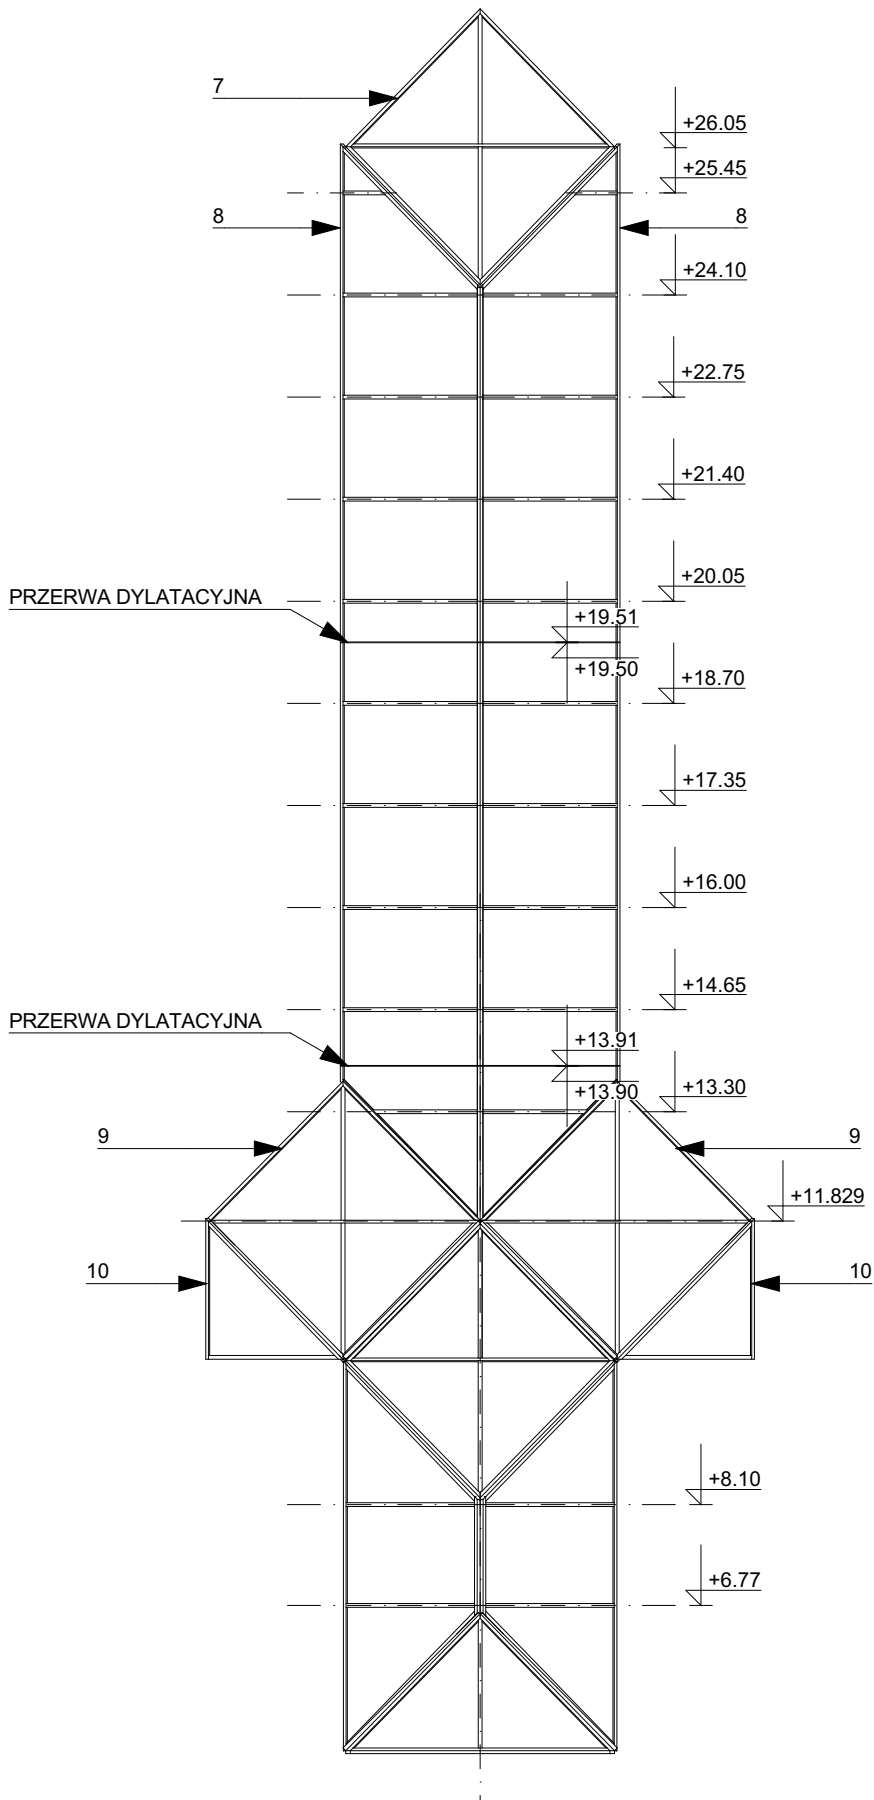


- Uwagi:
1. Rysunki sporządzono na podstawie pomiarów inwentaryzacyjnych oraz udostępnionej przez zamawiającego dokumentacji powykonawczej.
 2. Przed przystąpieniem do robót budowlanych, wymiary potwierdzić na budowie, dotyczy w szczególności konstrukcji betonowej niedostępnej bez demontażu istniejącej konstrukcji oraz warstw izolacyjnych świetlika.
 3. Wymiary podano w centymetrach.
 4. Dokumentacja nie stanowi podstawy do opracowania projektu budowlanego lub wykonawczego.

PROJEKTANT	mgr inż. Marcin Cichoń nr upr. SLK/7439/PWBKb/17
PROJEKTANT	mgr inż. Jakub Urbanik nr upr. SKL/8558/PWBKb/19
OPRACOWANIE	mgr inż. arch Justyna Waliszewska
ZAMAWIAJĄCY	Biblioteka Śląska w Katowicach z siedzibą przy pl. Rady Europy 1 (40-021 Katowice), wpisaną do Rejestru Instytucji Kultury prowadzonego przez Urząd Marszałkowski Województwa Śląskiego w Katowicach pod nr RIK/B/19/2000, NIP: 9541914963
NAZWA PROJEKTU	Inwentaryzacja wraz z ekspertyzą techniczną szklanego dachu nad wejściem głównym do budynku przy pl. Rady Europy 1
LOKALIZACJA	Pl. Rady Europy 1 40-021 Katowice
RYSUNEK	ŚWIETLIK PIONOWY
DATA	LISTOPAD 2020
SKALA 1:100	


A

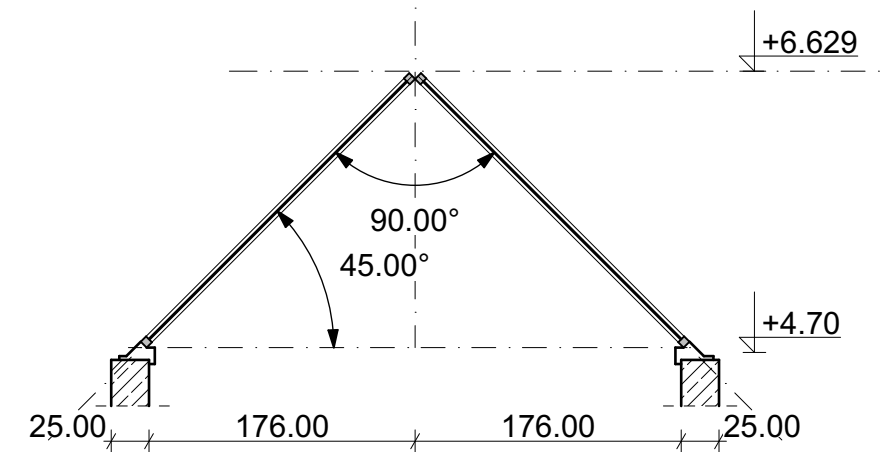


A1

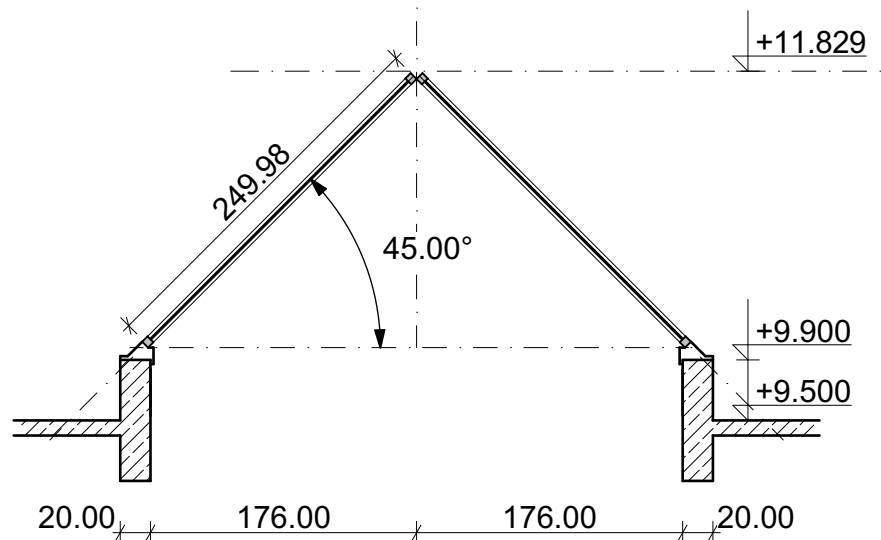

B

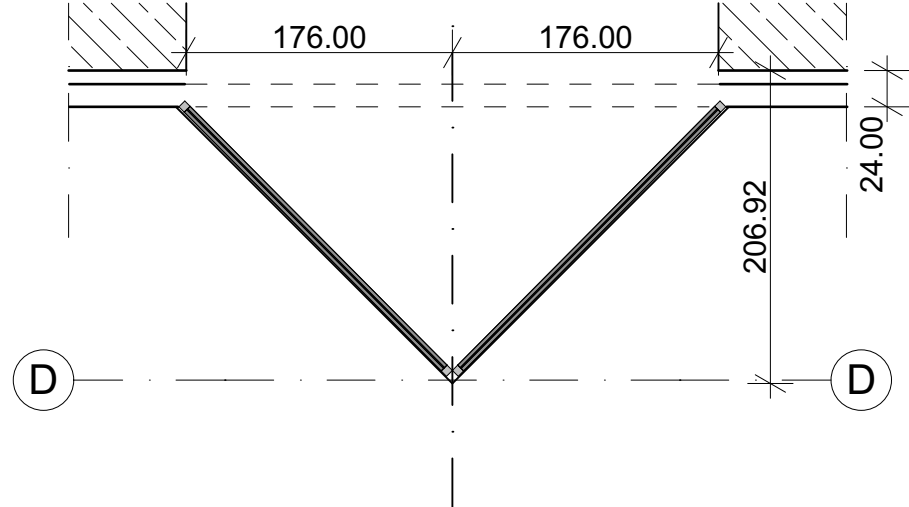


RZUT ŚWIELIKA POZIOMEGO I PIONOWEGO

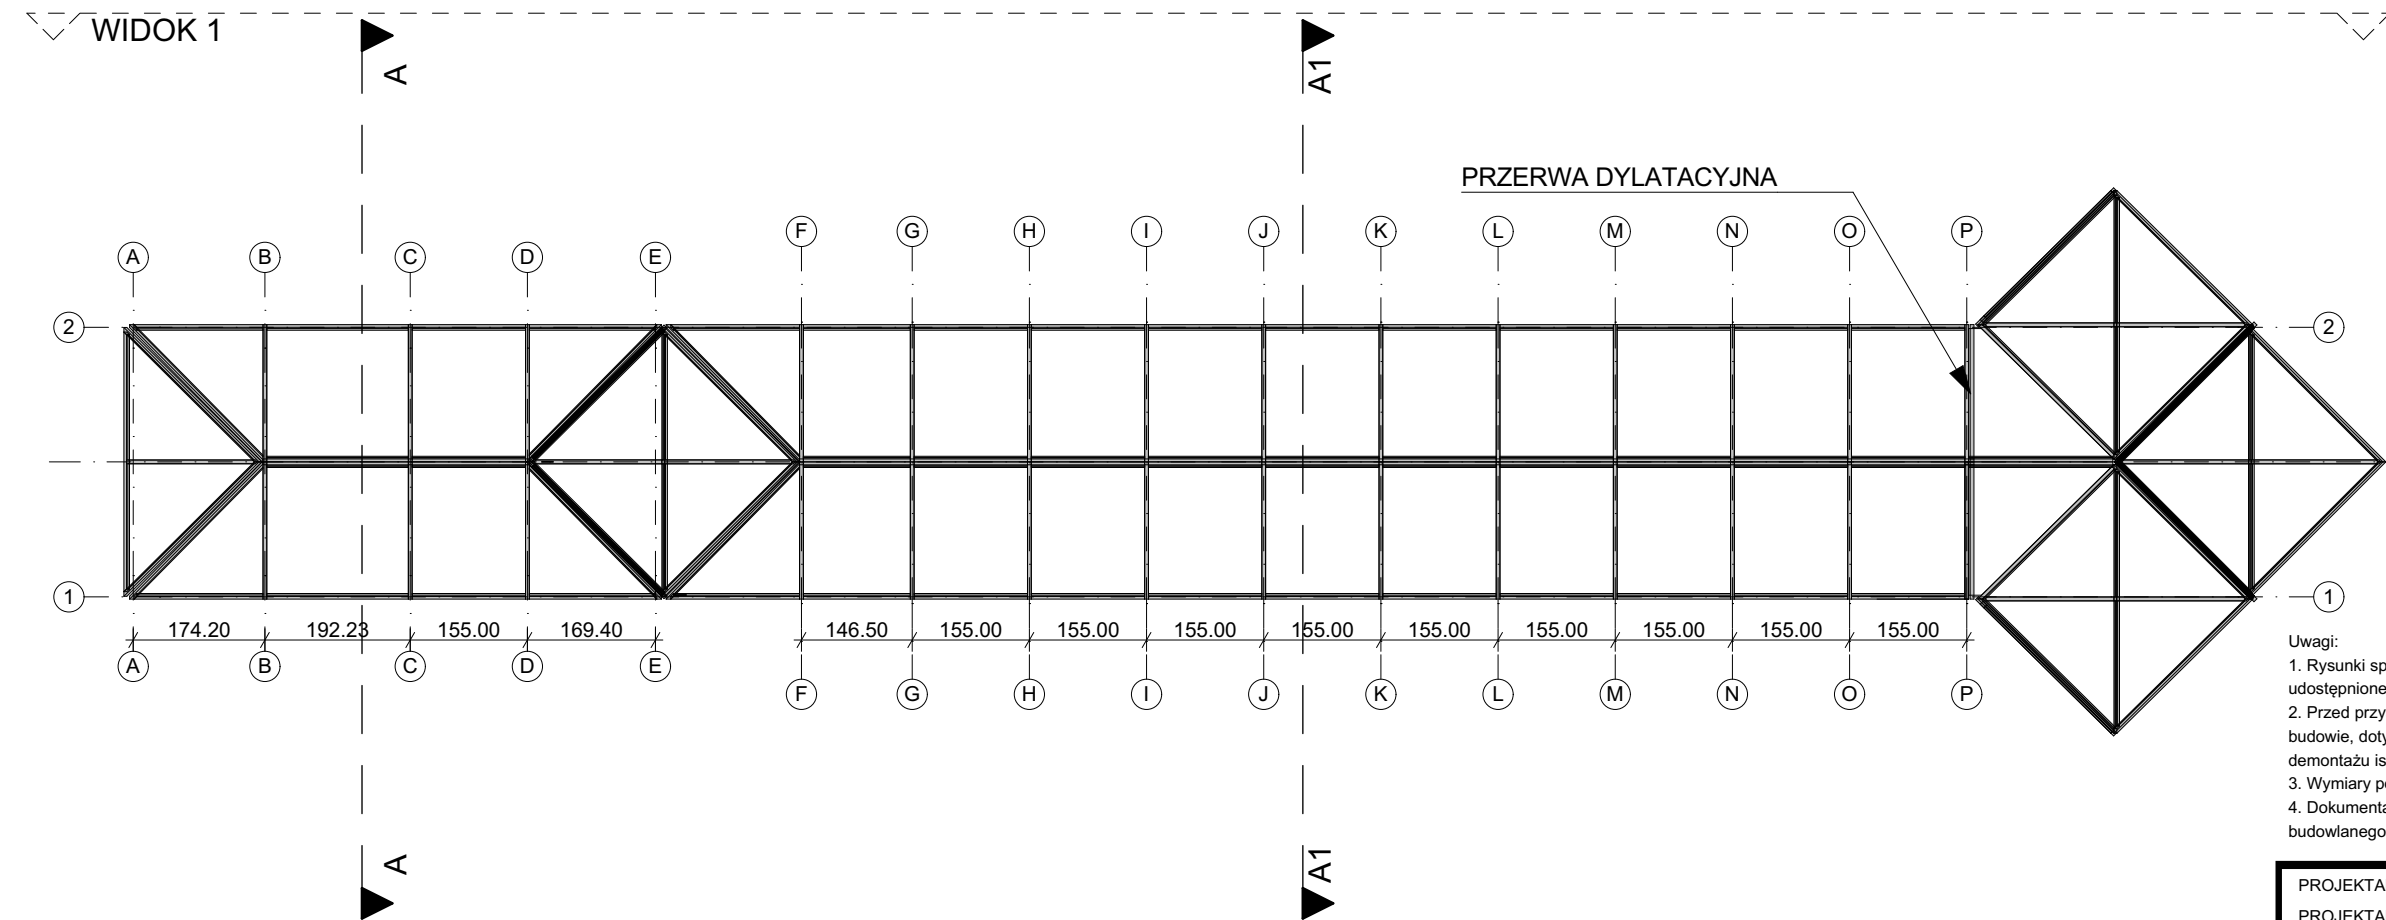

- Uwagi:
1. Rysunki sporządzono na podstawie pomiarów inwentaryzacyjnych oraz udostępnionej przez zamawiającego dokumentacji powykonawczej.
 2. Przed przystąpieniem do robót budowlanych, wymiary potwierdzić na budowie, dotyczy w szczególności konstrukcji betonowej niedostępnej bez demontażu istniejącej konstrukcji oraz warstw izolacyjnych świetlika.
 3. Wymiary podano w centymetrach.
 4. Dokumentacja nie stanowi podstawy do opracowania projektu budowlanego lub wykonawczego.

PROJEKTANT	mgr inż. Marcin Cichoń nr upr. SLK/7439/PWBKb/17		
PROJEKTANT	mgr inż. Jakub Urbanik nr upr. SKL/8558/PWBKb/19		
OPRACOWANIE	mgr inż. arch Justyna Waliszewska		
ZAMAWIAJĄCY	Biblioteka Śląska w Katowicach z siedzibą przy pl. Rady Europy 1 (40-021 Katowice), wpisaną do Rejestru Instytucji Kultury prowadzonego przez Urząd Marszałkowski Województwa Śląskiego w Katowicach pod nr RIK/B/19/2000, NIP: 9541914963		
NAZWA PROJEKTU	Inwentaryzacja wraz z ekspertyzą techniczną szklanego dachu nad wejściem głównym do budynku przy pl. Rady Europy 1		
LOKALIZACJA	Pl. Rady Europy 1 40-021 Katowice		
RYSUNEK	PRZEKROJE	4	
DATA	LISTOPAD 2020		

WIDOK 1

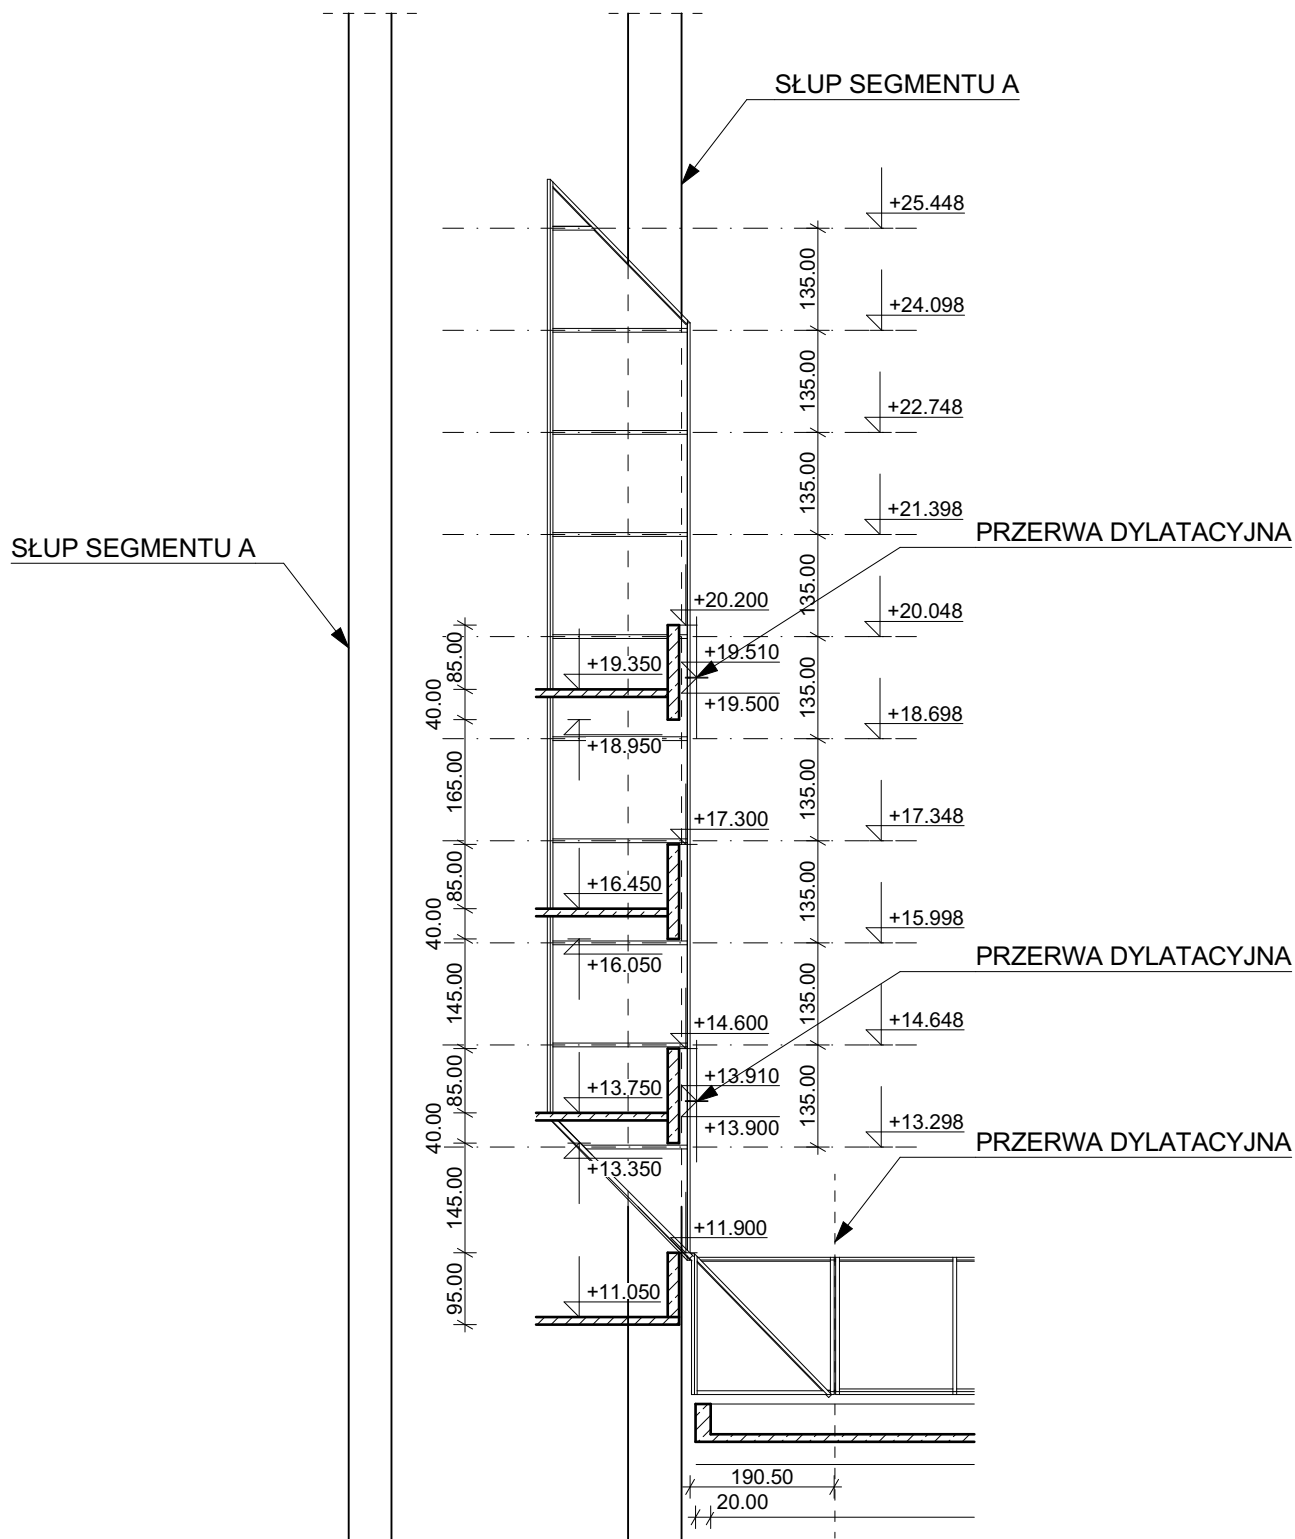


Uwagi:

1. Rysunki sporządzono na podstawie pomiarów inwentaryzacyjnych oraz udostępnionej przez zamawiającego dokumentacji powykonawczej.
2. Przed przystąpieniem do robót budowlanych, wymiary potwierdzić na budowie, dotyczy w szczególności konstrukcji betonowej niedostępnej bez demontażu istniejącej konstrukcji oraz warstw izolacyjnych świetlika.
3. Wymiary podano w centymetrach.
4. Dokumentacja nie stanowi podstawy do opracowania projektu budowlanego lub wykonawczego.

PROJEKTANT	mgr inż. Marcin Cichoń nr upr. SLK/7439/PWBKb/17
PROJEKTANT	mgr inż. Jakub Urbanik nr upr. SKL/8558/PWBKb/19
OPRACOWANIE	mgr inż. arch Justyna Waliszewska
ZAMAWIAJĄCY	Biblioteka Śląska w Katowicach z siedzibą przy pl. Rady Europy 1 (40-021 Katowice), wpisaną do Rejestru Instytucji Kultury prowadzonego przez Urząd Marszałkowski Województwa Śląskiego w Katowicach pod nr RIK/B/19/2000, NIP: 9541914963
NAZWA PROJEKTU	Inwentaryzacja wraz z ekspertyzą techniczną szklanego dachu nad wejściem głównym do budynku przy pl. Rady Europy 1
LOKALIZACJA	Pl. Rady Europy 1 40-021 Katowice
RYSUNEK	WIDOKI ELEWACJI 1 - ŚWIETLIK PIONOWY
DATA	LISTOPAD 2020
SKALA	1:100


WIDOK 1

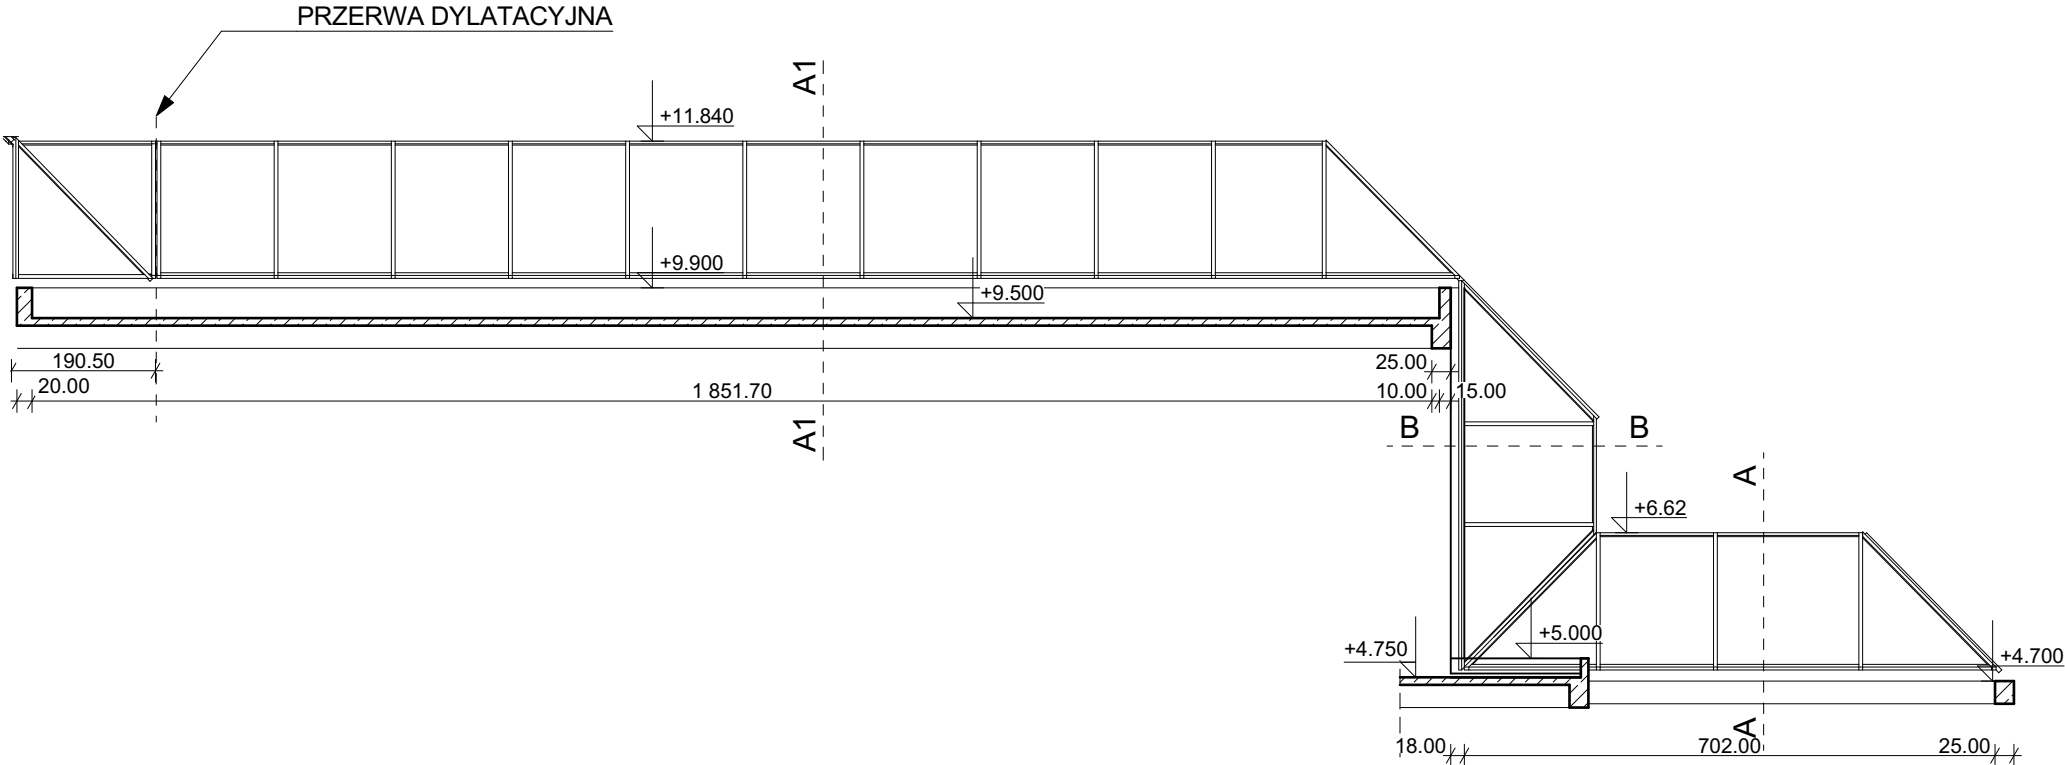


- Uwagi:
1. Rysunki sporządzono na podstawie pomiarów inwentaryzacyjnych oraz udostępnionej przez zamawiającego dokumentacji powykonawczej.
 2. Przed przystąpieniem do robót budowlanych, wymiary potwierdzić na budowie, dotyczy w szczególności konstrukcji betonowej niedostępnej bez demontażu istniejącej konstrukcji oraz warstw izolacyjnych świetlika.
 3. Wymiary podano w centymetrach.
 4. Dokumentacja nie stanowi podstawy do opracowania projektu budowlanego lub wykonawczego.

PROJEKTANT	mgr inż. Marcin Cichoń nr upr. SLK/7439/PWbKb/17	
PROJEKTANT	mgr inż. Jakub Urbanik nr upr. SKL/8558/PWbKb/19	
OPRACOWANIE	mgr inż. arch Justyna Waliszewska	
ZAMAWIAJĄCY	Biblioteka Śląska w Katowicach z siedzibą przy pl. Rady Europy 1 (40-021 Katowice), wpisaną do Rejestru Instytucji Kultury prowadzonego przez Urząd Marszałkowski Województwa Śląskiego w Katowicach pod nr RIK/B/19/2000, NIP: 9541914963	
NAZWA PROJEKTU	Inwentaryzacja wraz z ekspertyzą techniczną szklanego dachu nad wejściem głównym do budynku przy pl. Rady Europy 1	
LOKALIZACJA	Pl. Rady Europy 1 40-021 Katowice	
RYSUNEK	WIDOK ELEWACYJNY 1 - ŚWIETLIK POZIOMY	
DATA	LISTOPAD 2020	SKALA 1:100


ŚWIETLIK POZIOMY
POZIOM +4,7

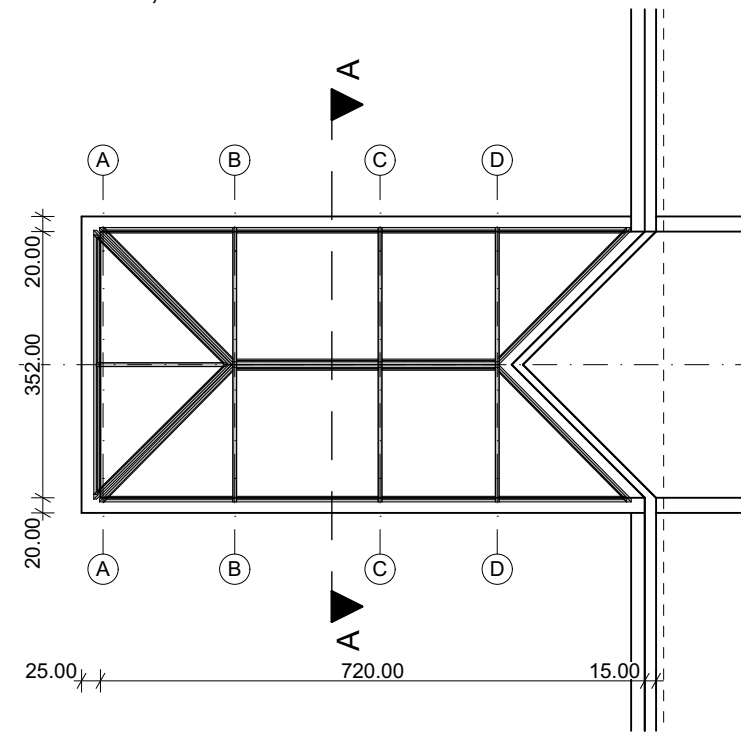

ŚWIETLIK PIONOWY

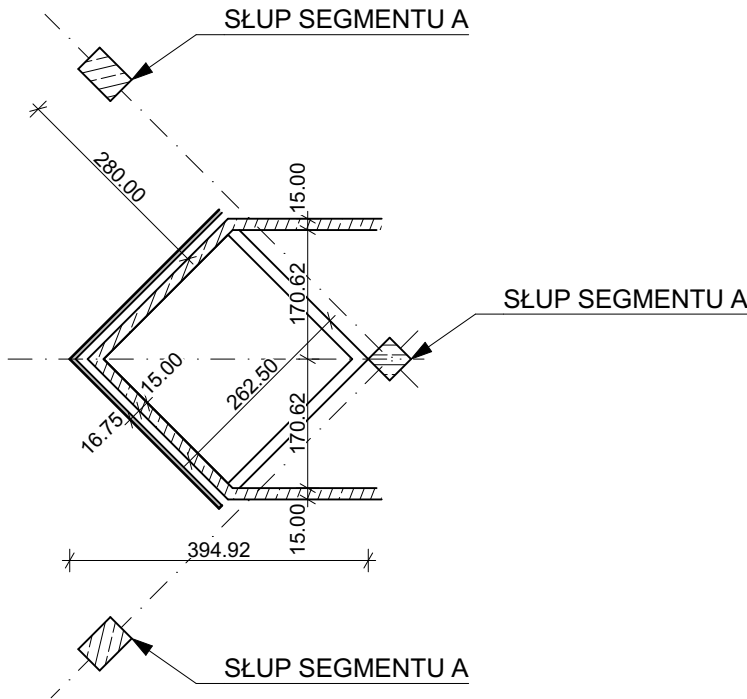

ŚWIETLIK POZIOMY
POZIOM +9,9

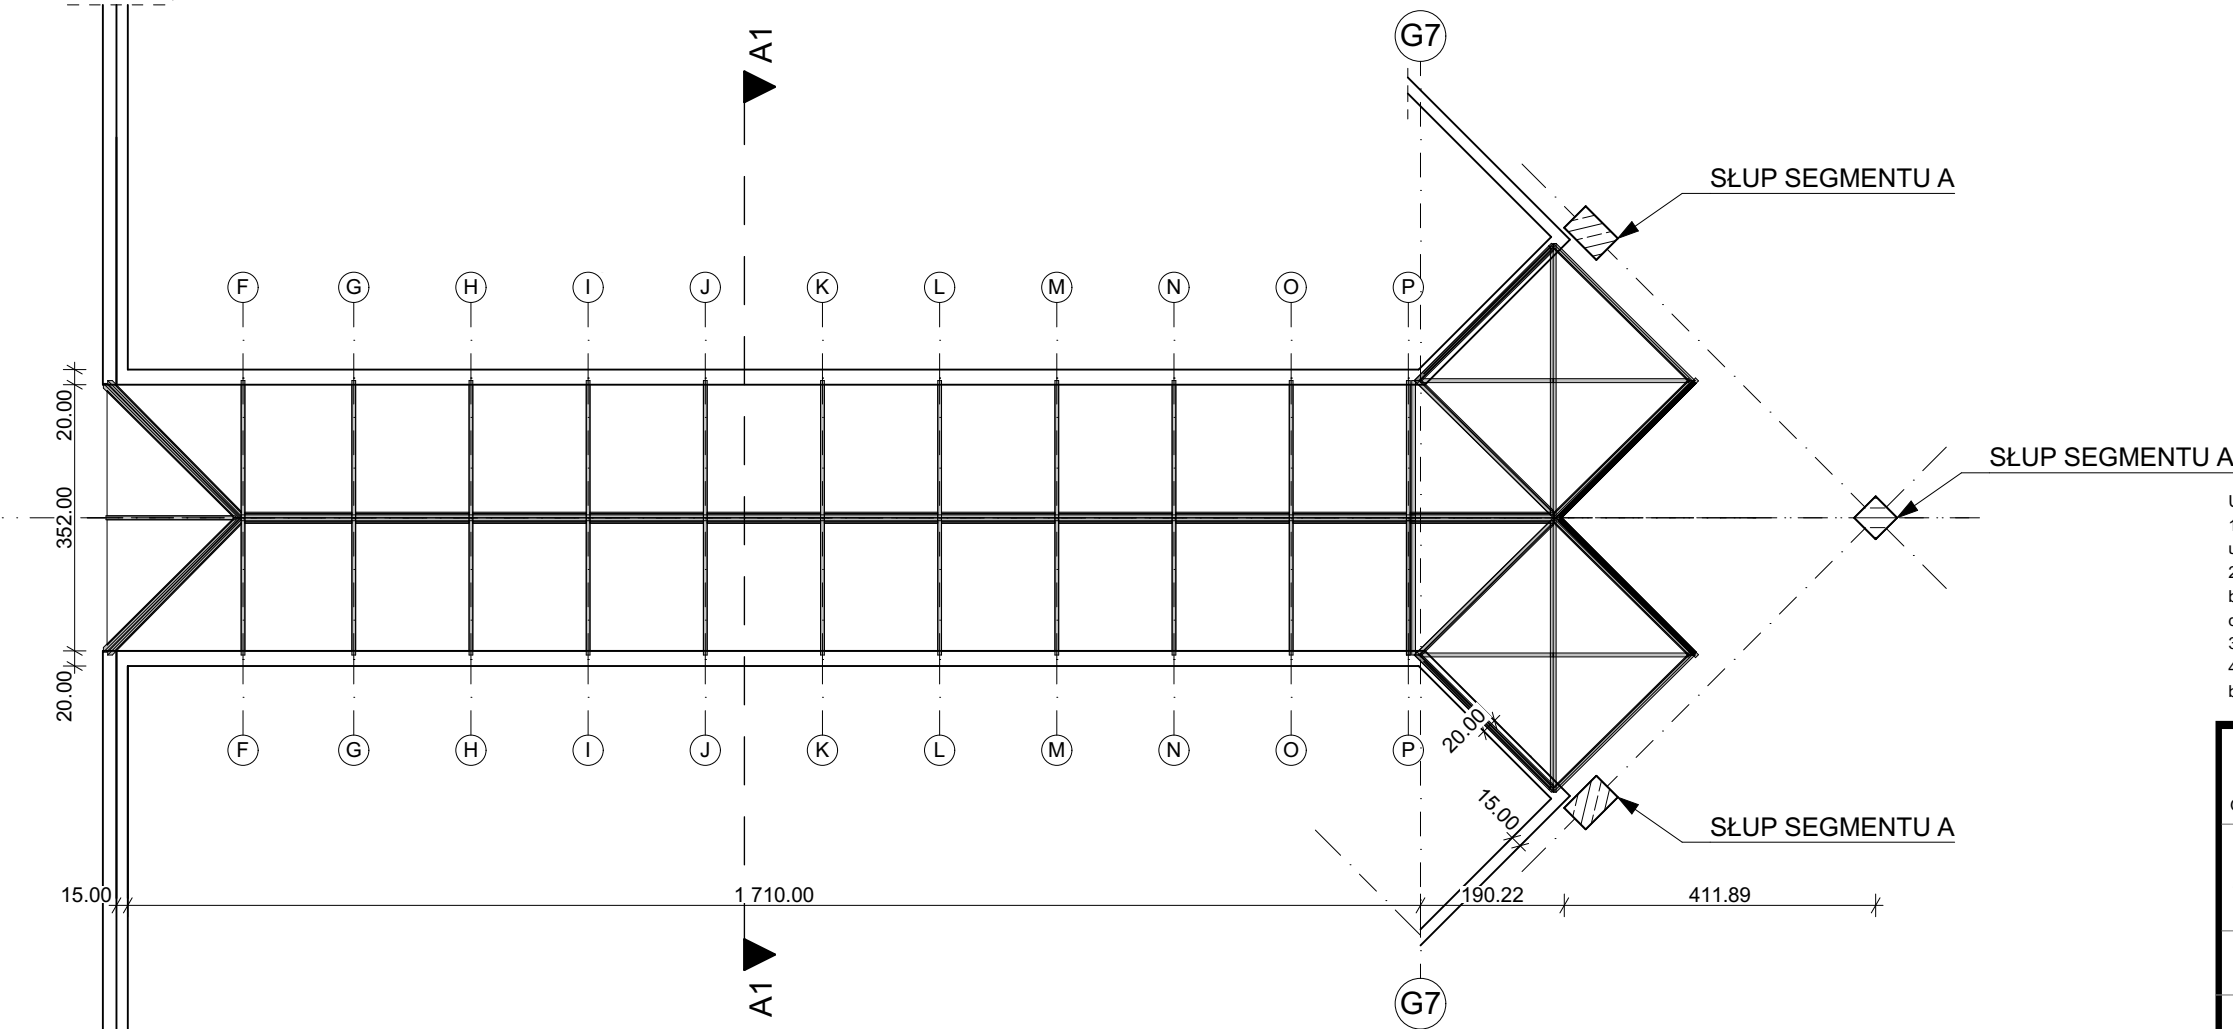

- Uwagi:
1. Rysunki sporządzono na podstawie pomiarów inwentaryzacyjnych oraz udostępnionej przez zamawiającego dokumentacji powykonawczej.
 2. Przed przystąpieniem do robót budowlanych, wymiary potwierdzić na budowie, dotyczy w szczególności konstrukcji betonowej niedostępnej bez demontażu istniejącej konstrukcji oraz warstw izolacyjnych świetlika.
 3. Wymiary podano w centymetrach.
 4. Dokumentacja nie stanowi podstawy do opracowania projektu budowlanego lub wykonawczego.

PROJEKTANT	mgr inż. Marcin Cichoń nr upr. SLK/7439/PWBKb/17		
PROJEKTANT	mgr inż. Jakub Urbanik nr upr. SKL/8558/PWBKb/19		
OPRACOWANIE	mgr inż. arch Justyna Waliszewska		
ZAMAWIAJĄCY	Biblioteka Śląska w Katowicach z siedzibą przy pl. Rady Europy 1 (40-021 Katowice), wpisaną do Rejestru Instytucji Kultury prowadzonego przez Urząd Marszałkowski Województwa Śląskiego w Katowicach pod nr RIK/B/19/2000, NIP: 9541914963		
NAZWA PROJEKTU	Inwentaryzacja wraz z ekspertyzą techniczną szklanego dachu nad wejściem głównym do budynku przy pl. Rady Europy 1		
LOKALIZACJA	Pl. Rady Europy 1 40-021 Katowice		
RYSUNEK	RZUT KONSTRUKCJI BETONOWEJ		7
DATA	LISTOPAD 2020	SKALA 1:100	