PRZEKRÓJ KANAŁU PRZEŁAZOWEGO

Skala 1:20

UWAGA !

Konstrukcje wsporcze pod przewody wykonać wg. BN-69/8864-03 typ C i typ D.

Punkty stałe wg. BN-64/9055-02 typ A lub typ B

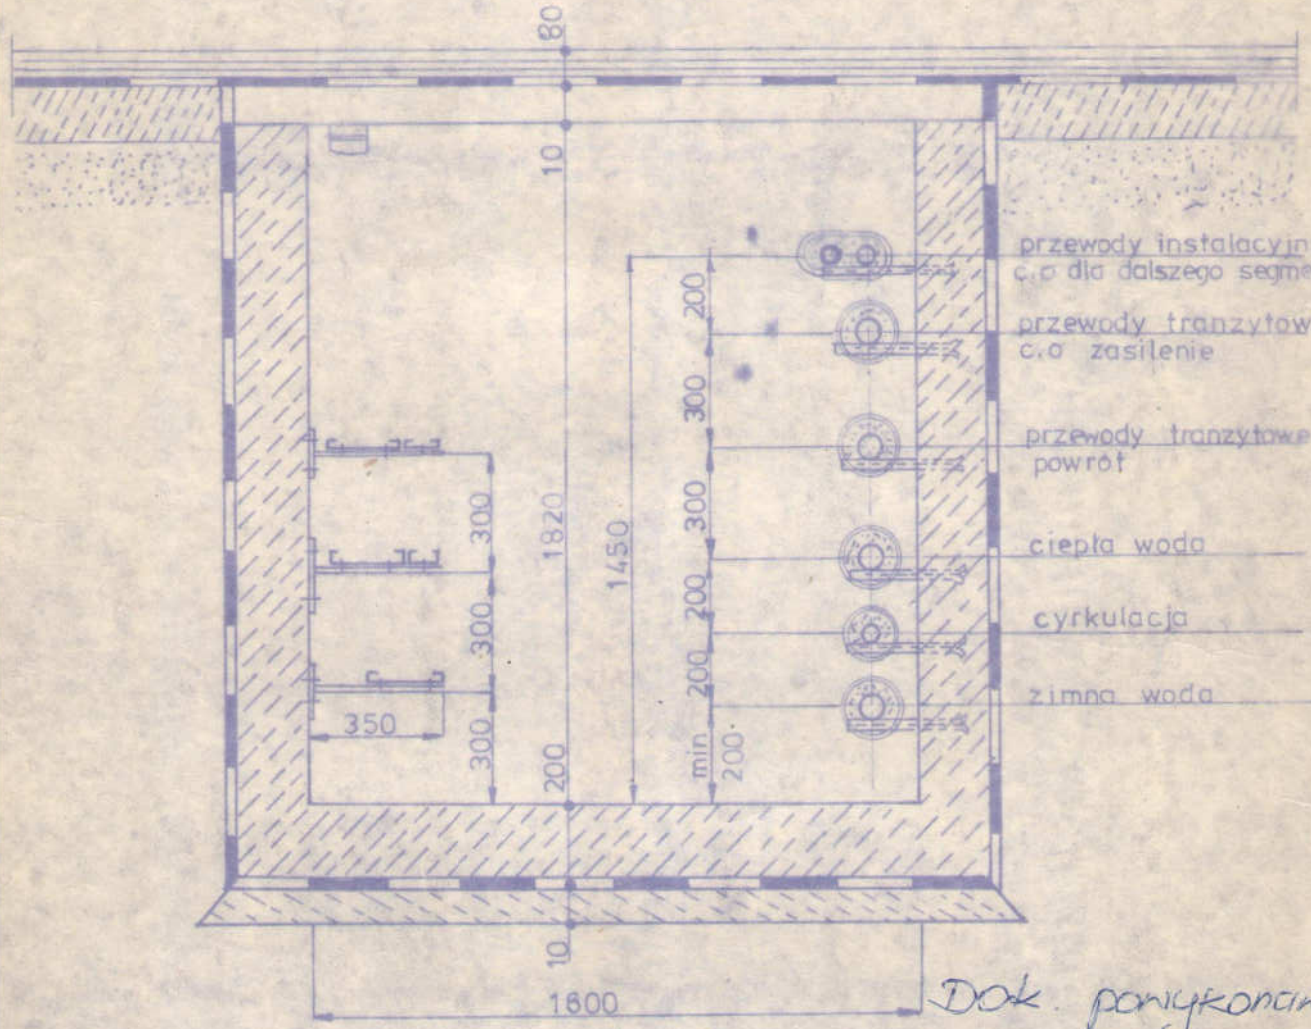

Dok. powykonawcza

F.S.M

Bydgoszczy

PT

SZKOŁA PODSTAWOWA NR 57
W BYDGOSZCZY
JM „B" FORDON

2565/14 XII 82
25 6.2

mgr inż. J.Matuszewski
J.BUKOWSKI

mgr inż. A. MELOCH
inż. S.Jańczak
mgr inż. S. Cichoński
mgr inż. M.Leciej

mgr inż. Z.Lewiński