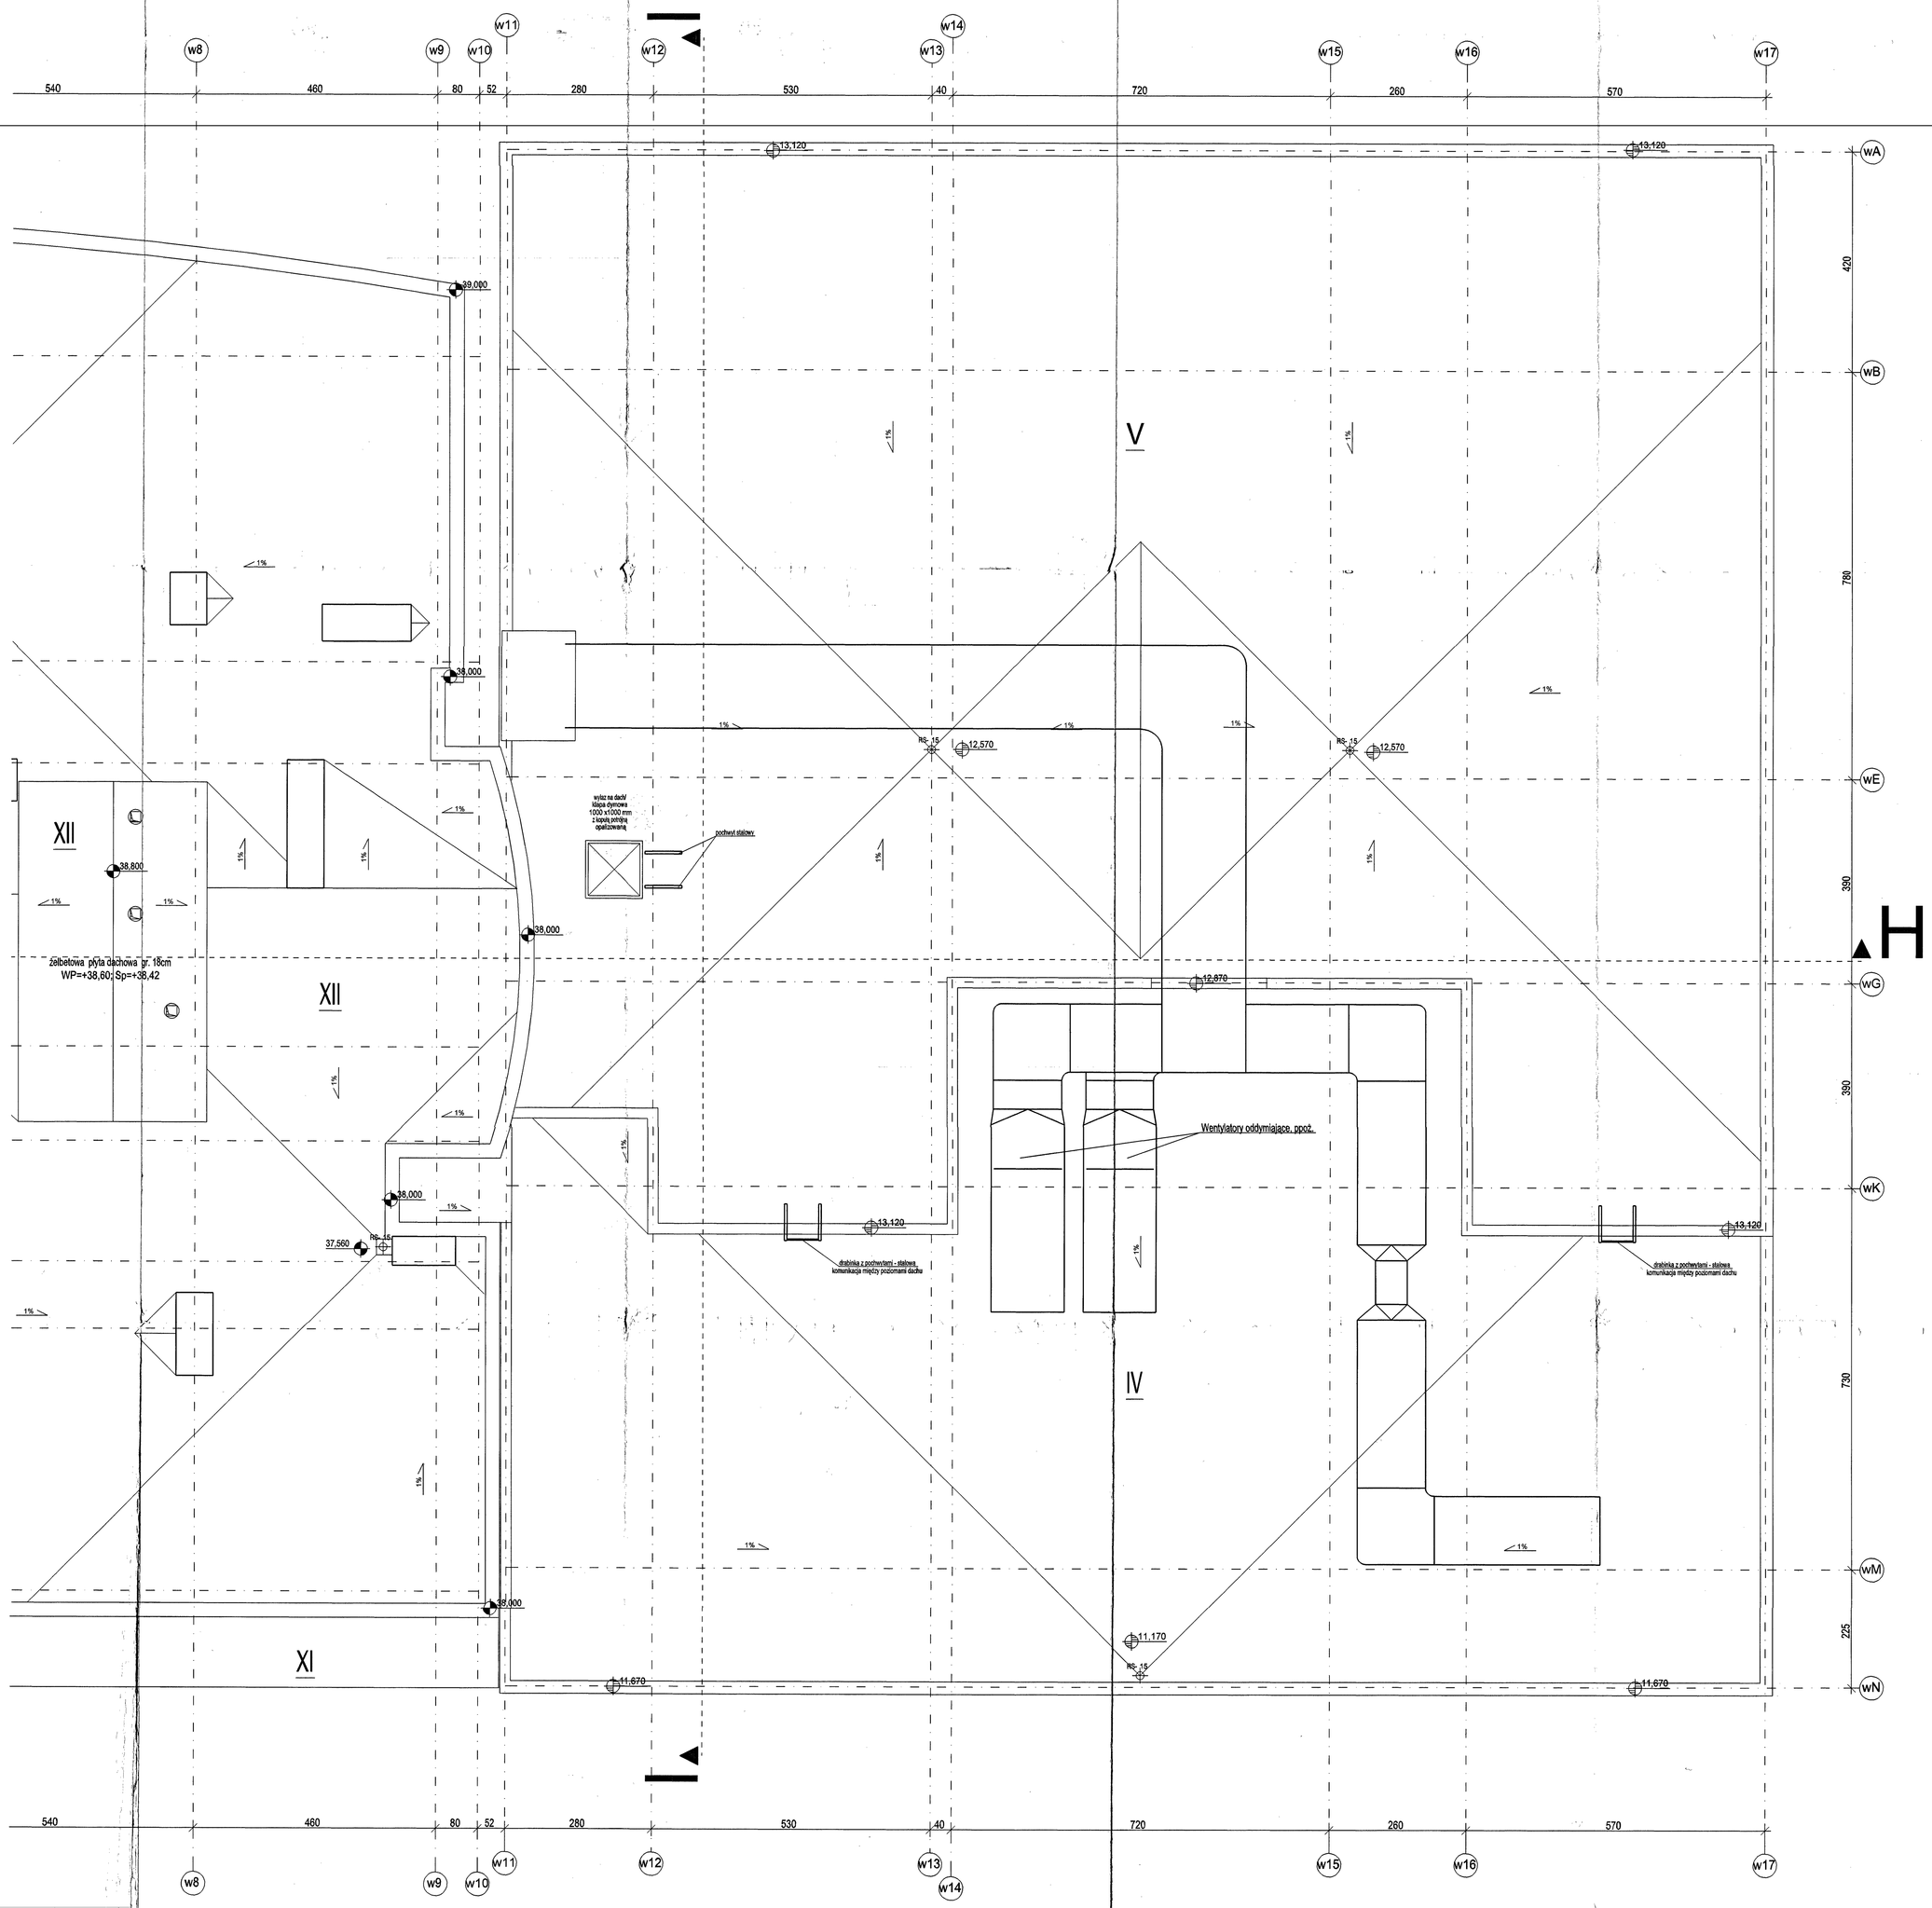

Oznaczenia p.poż :

1	znak Nr 1 (wg legendy), oznacza gaśnicę proszkową o zawartości 6 kg proszku BC
4	znak Nr 4 (wg legendy), drzwi ewakuacyjne lewe, znak wystające za otworem Nr 8 (wg legendy) skierowaną w dół lub w górę w zależności od kierunku ewakuacji
5	znak Nr 5 (wg legendy), drzwi ewakuacyjne prawe, znak wystające za otworem Nr 8 (wg legendy) skierowaną w dół lub w górę w zależności od kierunku ewakuacji
17	znak Nr 17 (wg legendy), "wyjście ewakuacyjne" podświetlony

Oznaczenia

Stropy

P — znacznik typu stropu

P1	1.Folia dachowa FATRA 2.Mata podkładowa 3.Dokrętka betonowa ze spadkiem 4 cm. 4.Styropian FS-20 10÷35 cm. 5.Folia paroizolacyjna 6.Płyta żelbetowa
P2	1.Folia dachowa FATRA 2.Mata podkładowa 3.Styropian FS-20 10÷15 cm. 4.Folia paroizolacyjna 5.Płyta żelbetowa
P3	1.GRES 2.Dokrętka 4÷7 cm 3.Papa 4.Styropian 8 cm FS-20 5.Płyta żelbetowa 6.Styropian 5 cm
P5	1.Folia dachowa FATRA 2.Mata podkładowa 3.Dokrętka betonowa ze spadkiem 4 cm. 4.Styropian FS-20 5÷15 cm. 5.Płyta żelbetowa
P11	1.Dokrętka 5 cm, z przewiązanymi zbrojenie siatką, 2.Styropian FS-20 (w pomieszczeniach mokrych klej-fil, na styropian) 3.Mata akustyczna 0,5 cm w mieszkaniach 4.Płyta żelbetowa
P15	1.Dokrętka betonowa uwarstwiana pow. 3÷10 cm 2.Płyta żelbetowa
P16	1.Nawierzchnia antypoślizgowa z żywicy 2.Płyta żelbetowa
P17	1.Dokrętka betonowa uwarstwiana pow. 3÷10 cm 2.Płyta żelbetowa 18 cm 3.Papa asfaltowa 4.Chudy beton B-7,5 10 cm 5.Tłuczeń 20 cm
P18	1.Wyrównawcza wylewa cementowa 1,5 cm (np. gres) 2.Płyta żelbetowa 15 cm 3.Papa asfaltowa 4.Chudy beton B-7,5 10 cm 5.Piasek niegruszczony 20 cm
P19	1.kostka BAUMA 8 cm (dla chodników 6 cm) 2.Podsypka z cementowo-piaskowa 3 cm 3.Podbudowa tucznowa - dlub beton 7,5 - 12cm 4.Podłoża z posypki
P20	1.Gres 2.Płyta żelbetowa schodów

UWAGA !
PŁYTY ŻELBETOWE POD WARSTWY WYGŁASZAJĄCE MAJĄCE KONTAKT Z POWIETRZEM ATMOSFERYCZNYM DACHY, TARASY, BALKONY itp. ZABEZPIECZONO PRZECIWWILGOCIOWO.

Ściany

- Ściana z pustaków ceramicznych PORO THERM lub cegła pełna 25 cm
- Ściana żelbetowa konstrukcyjna obudowy z płyt gips.-kartonowych
- Ściana z cegły dziurawki
- Ściana zewnętrzna żelbetowa z ocieplaniem - styropian bazalty do 20m wykończona tynkiem mineralnym firmy ROCKWOOL
- Ściana zewnętrzna z pustaków ceramicznych PORO THERM 25 cm z ociepleniem - wełną mineralną, Lub styropianem do wys. 25 m wykończona tynkiem mineralnym firmy ROCKWOOL
- Ściana zewnętrzna z pustaków ceramicznych PORO THERM 44 cm na zaprawie cementowo-wapiennej tynkiem mineralnym firmy ROCKWOOL

UWAGA !
ZMIANY W DOKUMENTACJI POWYKONAWCZEJ NANIESIONO POGRUBIONYM PISAKIEM.
ARANŻACJĘ ŁAZIENEK I ANEKSÓW KUCHENNYCH PODANO PRZYKŁADOWĄ.
WYMIARY PODANO NOMINALNE, WYMIARY DOKŁADNE WEDŁUG INWENTARYZACJI GEODEZYJNEJ.

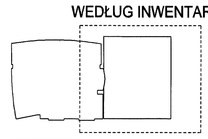

„ArchiCa Projekt" Sp. z o.o.
ul. Algierska 19
03-977 WARSZAWA
Regon 010793330

Inż. Bogusław Siudak
nr upr. 6/81

Inspektor Nadzoru
mgr inż. Piotr Boruc
upraw. bud. nr SV-79/72

ZESPÓŁ
BIUROWO-USŁUGOWO-MIESZKANIOWY
"ZIELONY ZAKĄTEK"
Warszawa ul. Grójecka 127

Zielony Zakątek

Nazwa rysunku:
RZUT DACHU GARAŻ WIELOPOZIOMOWY

Inwestor:
NKA Investment
ul. ŚWIĘTOKRZYSKA 18
00-052 WARSZAWA

Autorzy:
kierownik budowy:
mgr inż. Robert Szczodrak
nr upr. bud. 12/71/pg96

Podpis:

BUDOWNICTWO ENERGETYCZNE
„ENERGOBUDOWA" S.A.
00-834 Warszawa, ul. Pańska 73
Budowa Osiedla „Zielony Zakątek"

Faza: DOKUMENTACJA POWYKONAWCZA
Nr rysunku: 5.GRO-Ar.D.01-07/3 (G1)
Branża: ARCHITEKTURA
T60
Data: 29-03-2001
Skala: 1:50

Piotr Boruc
Elektronicznie podpisany przez Piotr Boruc
Data: 2024.07.25 09:23:51 +02'00'