


UWAGA!  
ZMIANY W DOKUMENTACJI POWYKONAWCZEJ  
NANIESIONO POGRUBIONYM PISAKIEM.  
WYMIARY PODANO NOMINALNE, WYMIARY DOKŁADNE  
WEDŁUG INWENTARYZACJI GEODEZYJNEJ.



„ArchiCo Projekt” Sp. z o.o.  
ul. Algierska 19  
03-977 WARSZAWA  
Regon 010793330  
inż. Bogusław Siudański  
nr upr. 6/81

Inspektor Nadzoru  
mgr inż. Andrzej Lipiec-Duda  
nr upraw. bud. nr St-79/72

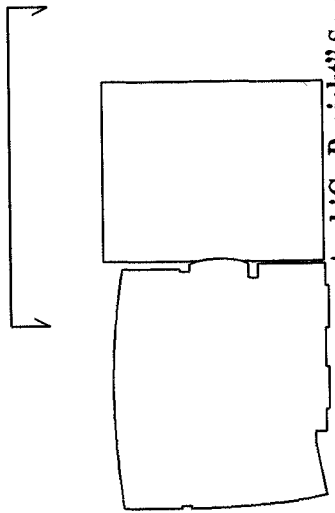

ZESPÓŁ  
BIUROWO-USŁUGOWO-MIESZKANIOWY  
"ZIELONY ZAKĄTEK"  
Warszawa ul. Grójecka 127

ELEWACJA PŁN-ZACH OD UL. GRÓJECKIEJ

Nazwa rysunku:

Investor:  
NCA Investment  
ul. ŚWIEŹOKRZYŹSKA 18  
00-052 WARSZAWA

Autorzy:  
Kierownik budowy:  
mgr inż. Robert Szczodrak  
nr upr. bud. 127/tyg98

Podpis:

BUDOWNICTWO ENERGETYCZNE  
„ENERGOBUDOWA” S.A.  
00-834 Warszawa, ul. Pańska 73  
Budowa Osiedla „Zielony Zakątek”

Nr rysunku:

Faza: DOKUMENTACJA POWYKONAWCZA  
Branża: ARCHITEKTURA

5.GRO-Ar.E.O3W/3 (G1)

Data:

29-03-2001

Skala:

1:100

TGO

