1KDL

F

proj. słup sn-15kV

proj. słup sn-15kV

istn. słup sn-15kV demontaż

istn. słup sn-15kV demontaż

proj. kabel sn-15kV typu 3xXRUHAKXS 1x240mm2

proj. słup sn-15kV

proj. kabel sn-15kV typu 3xXRUHAKXS 1x240mm2

Kolizja SN-6

istn. Ciąg liniowy [SN] Instal Proboszcz [0003/21] typu 3xAFL 1x70mm2

2xDz168,3/250mm

2xDz168,3/250mm

2xDz273,0/400mm

2xDz273,0/400mm

Dz 90

Dz 280

Dz 400

Dz 600

Ø1200

6m

Przedsiębiorstwo Usług Geodezyjnych
"AZIMUT"
Mirosław Wieczorkowski
09-400 Płock, ul. Bielska 1
tel./fax 24 364-79-44

Zlecenie:
Na wykonaniu się terenowo w terenie urządzeń podziemnych i nadziemnych, oraz ich zasięgu, które nie zostały zarejestrowane podczas wykonywania inwentaryzacji geodezyjnej nie ponosi odpowiedzialności. Ujawnione na inwentaryzacji przed zakopaniem.

Jednostka ewidencyjna: 146201_1, M. Płock
obręb: Radziwiałłów
m. Płock
arkusz mapy: 2 - Trzepowo, 13 - Kontorski
działka nr 2 - 2/2021, 186, 185, 183, 13- 186
podstawa: uz. Bielska
WGS-n (MAX) 1249.2016

Oświadczam, że zakres prac geodezyjnych przyłożonych w ewidencji gruntów i budynków
F.110221_1. 2017.130
2017 -02- 03
Data wpisu

Geodeta Uprawniony
Mirosław Wieczorkowski
upr. geodezyjne nr 9/GEO/2000
Płock, dn. 27.01.2017r.

MAPA DO CELÓW PROJEKTOWYCH
Skala 1:500
Układ współrzędnych płaskich 2000 układ wysokościowy – Kronsztadt 60

PREZYDENT MIASTA PŁOCKA
Pieczęć zatwierdzająca projekt budowlany
Z up. Prezydenta Miasta Płocka
Zastępca Prezydenta Miasta
Krzysztof Kaczmarek
Zespół Uzgodnień Projektowych i Ocen Urbanistycznych

LEGENDA

Bransa drogowa:
- sieć rozgraniczająca
- proj. krawężnik jezdni, zjazdu
- proj. krawężnik chodnika, ścieżki rowerowej
- proj. kanał technologiczny
- proj. studnia 500×1
- NIE OBJĘTY UZGODNIENIEM ZUDT

Bransa elektryczna:
- proj. słupy oświetlenowe o wys. 8m/6m ze źródłem światła typu LED
- proj. linie kablowe oświetleniowe
- proj. słupy linii napowietrznej
- proj. słupy linii napowietrznej sn-15kV
- proj. słupy linii napowietrznej nn-0,4kV
- proj. linie kablowe sn-15kV
- proj. linie kablowe nn-0,4kV
- demontaż

Bransa sanitarna:
- projektowana sieć wodociągowa
- projektowany hydrant p.poż. nadziemny
- projektowane studnie wodomierzowe
- projektowana sieć kanalizacji sanitarnej – grawitacyjna
- projektowane studnie kanalizacji sanitarnej
- projektowana sieć kanalizacji sanitarnej – ciśnieniowa
- projektowana sieć kanalizacji deszczowej
- projektowane studnie kanalizacji deszczowej
- projektowany wpust kanalizacji deszczowej
- projektowany wylot kanalizacji deszczowej
- projektowana sieć gazowa
- projektowana sieć ciepłownicza
- projektowane studnie na sieci ciepłowniczej
- infrastruktura przewodowa do likwidacji

Budowa Nowej Przemysłowej na odcinku od wejścia "Trzepowo w Płocku do skrzyżowania z drogą powiatową 5205W

ETAP 2 Odcinek E-F_3

AUTOR	Piotr Tomczak	dip projektowania w zakresie SIECI ELEKTROENERGETYCZNYCH	
PROJEKTANT BRANŻY DROGOWEJ	Agnieszka Majewska	w spw.ij. sieci i inst. sanitarne KUPR/0175/POOG/09	
PROJEKTANT BRANŻY SANITARNEJ	Łukasz Darmach	dip projektowania w spw.ij. sieci POM/0011/POOD/11	
PROJEKTANT BRANŻY ELEKTRYCZNEJ	Maciej Weresziński	dip projektowania w spw.ij. telekomunik. 1900/90/U	

Zamawiający: Gmina Płock, ul. Stary Rynek 1, 09-400 Płock

Wykonawca: MBZ Andrzej Tomczak Biuro Projektowe, ul. Wodowa 8/10, 87-800 Włocławek, tel. 54 415 6000

TYTUŁ	Projekt budowlany
BRANŻA	Projekt Zagospodarowania Terenu
TYTUŁ RYSUNKU	Plan sytuacyjny - ZUDP
SKALA	1:500
NUMER ARCH.	—
NUMER RYSUNKU	7
DATA	28-02-2017

PRZEDMIOT PRAWA AUTORSKIEGO OSTATECZNY, OSTATNIAMI SŁOWY, CZYSTY I W PEŁNI OPŁACONY NALEŻY DO ZAMAWIAJĄCEGO. ZAMAWIAJĄCY MA PRAWO DO WYKORZYSTANIA PRZEDMIOTU PRAWA AUTORSKIEGO W CAŁOŚCI LUB CZĘŚCIACH, ZMIAN, ADAPTACJI, ROZBUDOWY, ROZSZERZENIA, ZMIAN FORMY ITP. BEZ ZGODY WYKONAWCY I BEZ DODATKOWEGO WYNAGRODZENIA.

2KDL

2KDL

Kolizja SN-7

PREZYDENT MIASTA PŁOCKA

Uzgodnienie projektowe dla: budowy kan. sanitarnej, przebudowy kan. deszczowej i dr. dojazd. w ul. Kolejowej

Uzgodnienie projektowe wydaje: Prezydent Miasta Płocka

z siedzibą Urzędu Miasta Płocka 09-400 Płock pl. Stary Rynek 1

Z upoważnienia Prezydenta Miasta Płocka

Z upoważnienia Prezydenta Miasta Płocka

Uzgodnienie projektowe nr: UP-7.6220.2.2.2017

data: 27.09.2017

Podpis osoby uprawnionej: Naczelnik Wydziału Koordynacji i Nadzoru Inwestycji Miasta Płocka

Ewa Wilczyńska

Wydział Koordynacji i Nadzoru Inwestycji Miasta Płocka


proj. linie kablowe sn-15kV: 3xXRUHAKXS 1x240

Kolizja SN-7

istn. słup sn-15kV demontaż

proj. słup sn-15kV

istn. Ciąg liniowy [SN] Instal Proboszcz [0003/21]

3KDL

istn. słup sn-15kV demontaż

proj. słup sn-15kV

proj. słup sn-15kV

istn. Ciąg liniowy [SN] Zagoły [0003/17] typu 3xAFL 1x70mm2

istn. Ciąg liniowy [SN] Bielsk [0003/15] typu 3xAFL 1x70mm2

2xDz166,3/250mm

2xDz166,3/250mm

2xDz166,3/250mm

G

H


























LEGENDA

Brzegi drogowe:
- proj. krawężnik
- proj. krawędź jezdni, ciągów pieszo-rowerowych
- proj. krawędź chodnika, krawędź rowerowej
- proj. wpust kanalizacji deszczowej
- istn. studzienka

NIE OBJĘTY UZGODNIENIEM ZUDT

Brzegi oddzielenia:
- proj. słupy oświetlenia o wys. 9m, 1x70m ze żródłem światła typu LED
- proj. linie kablowe oświetlenia
- proj. linie kablowe zasilające
- proj. słupy lini napowietrznej sn-15kV
- proj. słupy lini napowietrznej nn-0,4kV
- proj. linie kablowe sn-15kV
- proj. linie kablowe nn-0,4kV
- demontaż

Brzegi wektora:
- projektowany osn wodociągowy
- projektowany hydrant p.poż. nadziemny
- projektowany studzienka telefoniczna
- projektowana studnia kontrolna wodociągu - grawitacyjna
- projektowana studnia kontrolna wodociągu
- projektowana studnia kontrolna wodociągu - ciśnieniowa
- projektowana osn kanalizacji deszczowej
- projektowana studnia kanalizacji deszczowej
- projektowany wpust kanalizacji deszczowej
- projektowany wpust kanalizacji deszczowej
- projektowana osn gazowej
- projektowana osn zasilającej
- projektowana studnia na sieci zasilającej
- infrastruktura przeznaczona do likwidacji

Budowa Nowej Przeprawy na wysokości ul. wzdłuż Tłaczyzna w Płocku do skrzyżowania z drogą powiatową 02009F

ETAP II Odcinek D-F


Gmina Płock
ul. Stary Rynek 1
09-400 Płock

Projektant:	Piotr Tomczak	DO PROJEKTOWANIA W ZAKRESIE INSTALACJI ELEKTROENERGETYCZNYCH w specj. sieci i urządzenia elektroenergetyczne
Sprawdzający:	Agnieszka Majewska	DO PROJEKTOWANIA W ZAKRESIE INSTALACJI ELEKTROENERGETYCZNYCH w specj. instalacje i urządzenia elektryczne i elektroenergetyczne
Sprawdzający:	Łukasz Darmach	DO SPRAWDZANIA w specj. budownictwo drogowe
Sprawdzający:	Maciej Weresziński	DO SPRAWDZANIA w specj. konstrukcja mostowa

Projekt budowlany

Projekt Zagospodarowania Terenu

Plan sytuacyjny - ZUDP

28-02-2017	1:500	5

Projekt wykonany na podstawie umowy z dnia 27.02.2015 r. zawartej z Gminą Płock, ul. Stary Rynek 1, 09-400 Płock, reprezentowaną przez Burmistrza Miasta Płocka, na podstawie pełnomocnictwa Prezydenta Miasta Płocka z dnia 27.02.2015 r.

PREZYDENT MIASTA PŁOCKA

Dokumentacja projektowa: kan. deszczowa, kan. sanitarna, wodociąg sieci energetyczne, SMK, oświetlenie uliczne, parkowej, zieleniowej

na przedmiotem narad/uzgodnień/opinii przyjęto w dniu: 03.02.2017 r.

w Zespole Urzędu Miasta Płocka 09-400 Płock ul. Stary Rynek 1

w formie:

- ☒ zebrania zainteresowanych podmiotów
- ☐ za pomocą środków komunikacji elektronicznej

i zarejestrowana protokołem nr WŁM-II.6670.63.2017 r.

z dnia 13.02.2017 r.

w imieniu Prezydenta Miasta Płocka
z upr. Prezydenta Miasta Płocka
Ewa Kowalska
Kierownik
Zespół Koordynacji Przestrzennej Miasta i Obsługi Terenu

Pełnomocnictwo do reprezentacji w zakresie uzgadniania projektów zagospodarowania terenu, w tym wydawania decyzji o ustalaniu lokalizacji inwestycji celu publicznego na podstawie pełnomocnictwa Prezydenta Miasta Płocka z dnia 27.01.2017 r.

Opinia w zakresie przyjęcia projektu zagospodarowania terenu

Zgodność projektu z przepisami prawa miejscowego

Zgodność projektu z warunkami zawartymi w wydanej decyzji o ustaleniu lokalizacji inwestycji celu publicznego

Zgodność projektu z podziałem ustalonym w wydanej decyzji o ustaleniu lokalizacji inwestycji celu publicznego

Zgodność projektu z innymi wymaganiami wynikającymi z odrębnych przepisów

P.140201.1. 2017.ABO

2017 -02- 03

Urzędnik Samorządowy

Przemysłowe Biuro Geodezyjne
"AZIMUT"
Mirosław Wasiewicz
09-400 Płock, ul.Bielska 1
tel./fax 24-364-75-44

Zlecenie:

Nie wnikania na zdarzenia w terenie urządzeń podziemnych – nie zarejestrowanych w ewidencji, oraz nie ujawnionych w trakcie wykonywania inwentaryzacji geodezyjnych lub które nie zostały ujawnione do inwentaryzacji przez zleceniodawcy.

Oświadczam, zgodnie z art. 12 ust. 1 pkt. 2 ustawy z dnia 17 maja 1989 r. Prawo geodezyjne i kartograficzne (Dz. U. z 2000 r. Nr 76, poz. 843 z późn. zmianami), że wykonałem/wykonałam w ramach wykonywanej pracy geodezyjnej inwentaryzację powykonawczą

Oświadczam, zgodnie z treścią art. 29 ust. 1 pkt. 2 ustawy z dnia 17 maja 1989 r. Prawo geodezyjne i kartograficzne (Dz. U. z 2000 r. Nr 76, poz. 843 z późn. zmianami), że wykonałem/wykonałam w ramach wykonywanej pracy geodezyjnej inwentaryzację powykonawczą

Płock, dn. 27.01.2017r.

Jednostka ewidencyjna: 146201_1.- M. Płock
Obręb ewidencyjny:
nr. Płock
arkusz: 2 – Trzepowo; 13 - Kombinat
działka nr: 2 - 2001, 165, 169, 183, 13 - 186
jednostka: ul. Bielska
PUGKiA dzień/ rok: 2016

MAPA DO CELÓW PROJEKTOWYCH
Skala 1:500
Układ współrzędnych płaskich 2000 (strefa wwdorowska – Kronopolski 50)

Geodeta Uprawniony
mgr inż. Mirosław Wasiewicz
upr. geodezyjne nr 9/2/2000
Płock, dn. 27.01.2017r.

LEGENDA

Branża drogowa:
- proj. nawierzchnia jezdni
- proj. krawędź jezdni, zjazdu
- proj. krawędź chodnika, ścieżki rowerowej
- proj. kanał technologiczny
- proj. studnia 300-1

NE OBJĘTY UZGODNIENIEM ZUDT

Branża elektryczna:
- proj. słupy oświetleniowe o wys. h=6m ze źródłem światła typu LED
- proj. linie kablowe oświetleniowe
- proj. linie kablowe zasilające
- proj. słupy linii napowietrznej sn-15kV
- proj. słupy linii napowietrznej nn-0,4kV
- proj. linie kablowe sn-15kV
- proj. linie kablowe nn-0,4kV
- demontaż

Branża sanitarna:
- projektowana sieć wodociągowa
- projektowany hydrant p.poż. nadziemny
- projektowana studnia wodomierzowa
- projektowana sieć kanalizacji sanitarnej – grawitacyjna
- projektowana studnia kanalizacji sanitarnej
- projektowana sieć kanalizacji sanitarnej – ciśnieniowa
- projektowana sieć kanalizacji deszczowej
- projektowana studnia kanalizacji deszczowej
- projektowany wpust kanalizacji deszczowej
- projektowany wylot kanalizacji deszczowej
- projektowana sieć gazowa
- projektowana sieć ciepłowiczna
- projektowana studnia na sieci cieplowniczej
- infrastruktura przeznaczona do likwidacji

istn. słup sn-15kV demontaż

proj. słup sn-15kV

proj. słup sn-15kV

istn. słup sn-15kV demontaż

2xDz273.0/400mm

2xDz273.0/400mm

2xDz273.0/400mm

2xDz273.0/400mm

2xDz273.0/400mm

R300/250

C

E

2KDZ

R

Budowa Nowej Przemysłowej na odcinku od węzła "Trzepowo w Płocku do skrzyżowania z drogą powiatową 02019W

ETAP 2 Odcinek C-R

MBZ Andrzej Tomczak sp. j.

Gmina Płock
ul. Stary Rynek 1
09-400 Płock

PROJEKTANT BRANŻY:	Piotr Tomczak	do projektowania w spec. drogowej KUPRAWNIENIA
PROJEKTANT BRANŻY:	Agnieszka Majewska	w spec. sanit. z inż. sanitarnej KUPRAWNIENIA
PROJEKTANT BRANŻY:	Łukasz Darmach	do projektowania w spec. elektrycznej POMIARÓW I PROJEKTU
PROJEKTANT BRANŻY:	Maciej Wereśriski	do projektowania w spec. telekomunikacji TELEDYSTRYBUCJI

TEMAT: Projekt budowlany

TYTUŁ: Projekt Zagospodarowania Terenu

Plan sytuacyjny - ZUDP

28-03-2017 | 1:500 | 4

Wszelkie prawa autorskie i prawa pokrewne do niniejszej dokumentacji należą do MBZ Andrzej Tomczak sp. j. Zabrania się jakiegokolwiek jej powielania lub rozpowszechniania bez zgody MBZ Andrzej Tomczak sp. j.

4KDL

I

A

proj. kabel sn-15kV typu 3xXRUHAKXS 1x240mm2obwód sn-15kV Zagoty [0003/17]

proj. słup sn-15kV

istn. słup sn-15kV demontaż

istn. Ciąg liniowy [SN] Zagoty [0003/17]
typu 3xAFL 1x70mm2

proj. kabel sn-15kV
obwód sn-15kV Bielsk [0003/15]

proj. słup sn-15kV

istn. słup sn-15kV demontaż

istn. Ciąg liniowy [SN] Bielsk [0003/15]
typu 3xAFL 1x70mm2

2xDz139,7/225mm

2xDz139,7/225mm

2xDz90,6/200mm

2xDz90,6/200mm

Dz 250
Dz 400

Dz 90
Dz 110
Dz 250
Dz 400

Dz 250
Dz 400

Dz 250
Dz 400

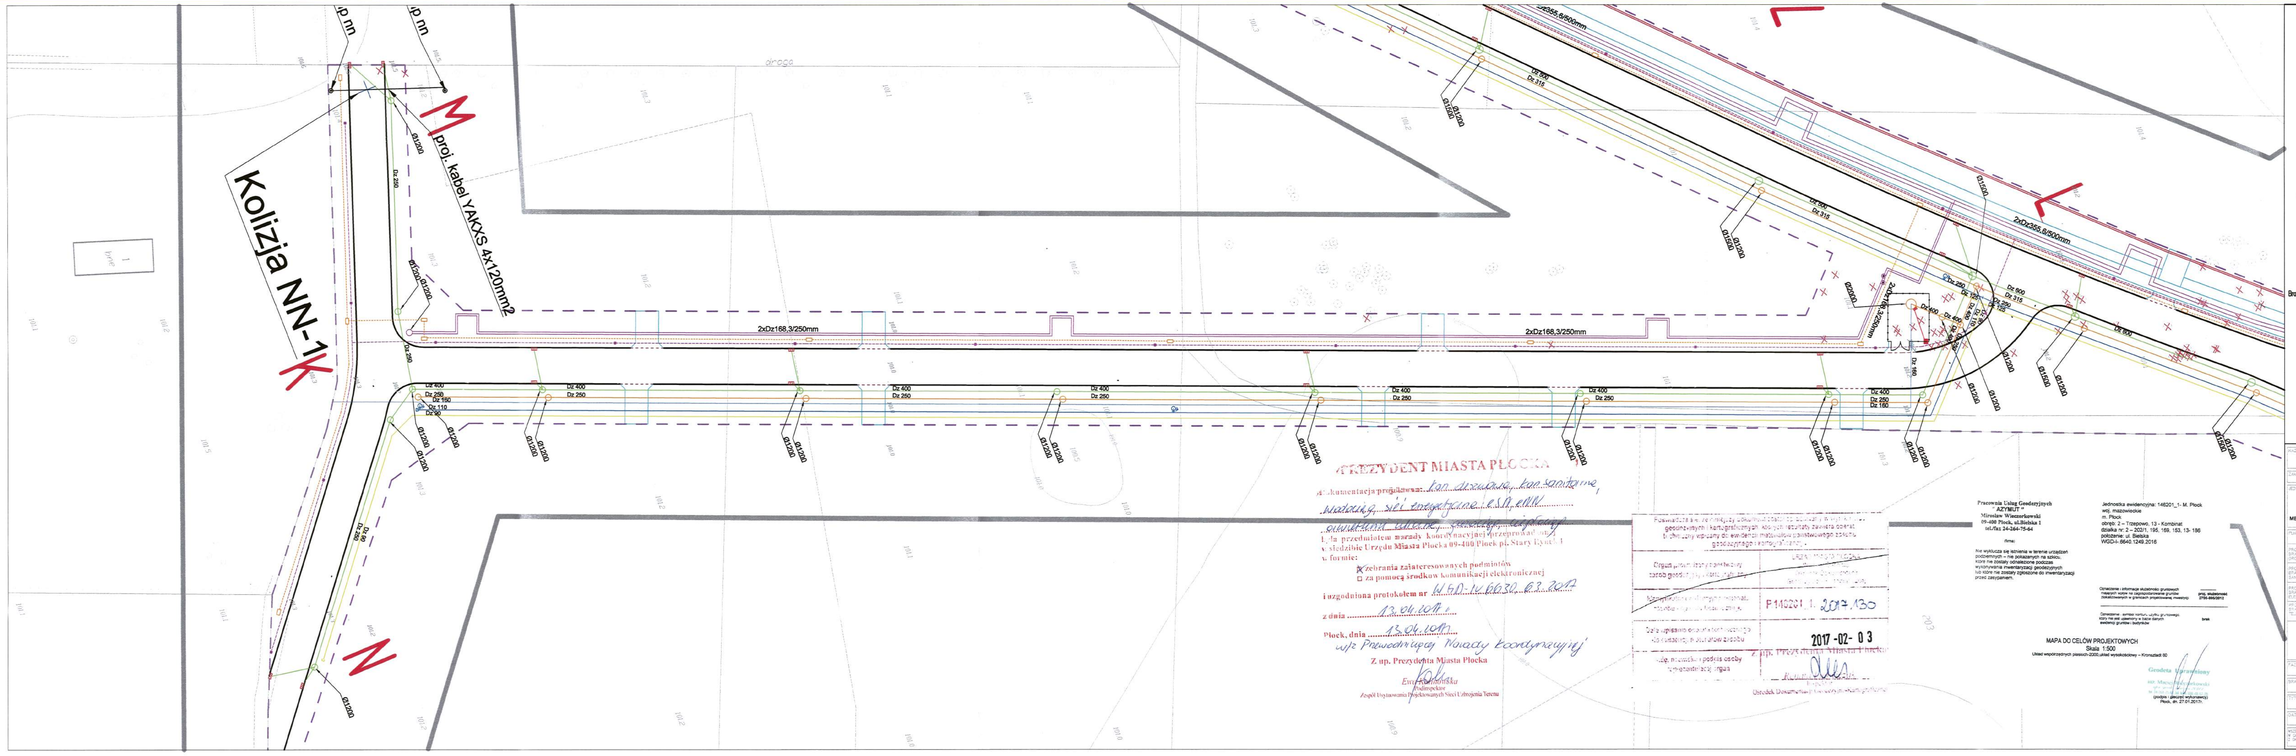
Kolizja NN-1
M
N
proj. kabel YAKXS 4x120mm2
2xDz168,3/250mm
2xDz168,3/250mm
2xDz355,6/500mm
2xDz355,6/500mm
Dz 400
Dz 250
Dz 315
Dz 160
Dz 110
Dz 90
Dz 280
Dz 180
Dz 200
Dz 250
Dz 400
Dz 315
Dz 160

