

Grębocice, dnia 06.12.2022r.

ZGK. WTP.03. 12. 2022

Komenda Wojewódzka  
Policji we Wrocławiu  
Ul. Podwale 31-33  
50-040 Wrocław

Dotyczy: Warunki Techniczne Przyłączenia do sieci wod.-kan., dla działki nr 219/8 w miejscowości Grębocice.

### WARUNKI PRZYŁĄCZENIA DO SIECI

W nawiązaniu do wniosku w sprawie przyłączenia nieruchomości w miejscowości Grębocice (nr dz. 219/8) do sieci wod.-kan. Zakład Gospodarki Komunalnej w Grębocicach, ul. Kościelna 34 informuje, że:

- posiada techniczne możliwości przyłączenia do sieci wodociągowej i w związku z tym **zapewnia dostawę wody**
- posiada techniczne możliwości przyłączenia do sieci kanalizacyjnej i w związku z tym **zapewnia odbiór ścieków sanitarnych,**

### PARAMETRY TECHNICZNE

1. Podłączenie do sieci kanalizacji sanitarnej należy wykonać:
  - a) w miejscu – studzience kanalizacji sanitarnej, wskazanej na podkładzie mapowym, (kolor czerwony) (studnia o rzędnych 86.40/83.45 lub 86.32/83.39)
  - b) włączenie do wskazanej studzienki kanalizacyjnej należy wykonać w sposób szczelny, uniemożliwiający infiltrację wód gruntowych, oraz przesiekanie ścieków do gruntu
  - c) poprzez studzienkę rewizyjną zlokalizowaną na nieruchomości wnioskodawcy
  - d) materiał studni rewizyjnej PCV lub PE – średnica minimum  $\varnothing$  315 mm,
  - e) materiał przyłącza - PCV - minimum  $\varnothing$  160 mm
2. Podłączenie do sieci wodociągowej należy wykonać:
  - a) w miejscu wskazanym na podkładzie mapowym (kolor niebieski)
  - b) poprzez wpięcie do sieci woB110 za pomocą opaski
  - c) za opaską zastosować armaturę odcinającą klasy „AVK”
  - d) przyłączy z materiału PEHD  $\varnothing$  32 mm
  - e) zestaw wodomierzowy musi być zamontowany w pomieszczeniu zabezpieczonym przed zalaniem, zamarzaniem oraz dostępem osób niepożądanych zgodnie z PN – B 10720: 1998 i PN – ISO 4064 – 2+ad1
  - f) rozliczenie zużycia wody winno następować według wskazań wodomierza, który musi być zamontowany w pozycji poziomej (horyzontalnej)

- g) skrzynkę z zasuwą odcinającą oraz oznaczenia na tabliczkach informacyjnych umieścić w widocznym miejscu od strony sieci wodociągowej.
3. Woda dostarczana do nieruchomości przeznaczona będzie do celów socjalno-bytowych.

#### WYMAGANIA DOKUMENTACYJNE

1. Wnioskodawca wykona na własny koszt projekt według powyższych warunków przyłączenia do sieci.
2. Projekt ten musi być wykonany przez osobę posiadającą uprawnienia budowlane w odpowiednim zakresie.
3. Kompletny projekt zostanie przedłożony do uzgodnienia w siedzibie Zakładu ( 2 egzemplarze).
4. Uzgodniony przez Zakład projekt stanowi podstawę do wystąpienia wnioskodawcy do jednostek administracji budowlanej i innych w celu jego uzgodnienia, zatwierdzenia bądź wydania odpowiednich decyzji.
5. Po uzyskaniu niezbędnych dokumentów z organów administracji budowlanej i innych, wnioskodawca zgłasza Zakładowi przystąpienie do prac budowlanych, uzgadnia sposób prowadzenia tych prac oraz warunki i sposób dokonywania przez Zakład kontroli robót.
6. Częściowy odbiór przyłączy wykonywany jest **wyłącznie przed jego zasypaniem.**
7. W przypadku niedostosowania się do zapisów pkt. 6 ZGK w Grębolicach może odmówić wykonania odbioru przyłączy lub żądać ich odkopania.
8. Włączenie do sieci wodociągowej przeprowadza wyłącznie ZGK w Grębolicach.
9. Po sporządzeniu wyników prób przyłączy i protokołów odbioru wnioskodawca skompletuje dokumentację geodezyjną powykonawczą wykonywanych robót, co będzie podstawą do odbioru końcowego przyłączy.
10. Zakład Gospodarki Komunalnej w Grębolicach informuje, że zgodnie z art.9. ust.1 Dz. U. 2001 Nr 72 poz.747 Ustawa z dnia 7 czerwca 2001r. o zbiorowym zaopatrzeniu w wodę i zbiorowym odprowadzaniu ścieków **zabrania się wprowadzania ścieków opadowych i wód drenażowych do kanalizacji sanitarnej.**

**NINIEJSZE WARUNKI ZACHOWUJĄ WAŻNOŚĆ DWA LATA OD DATY ICH WYSTAWIENIA**

**D Y R E K T O R**  
Zakładu Gospodarki Komunalnej  
w Grębolicach (1)  
*Piotr Hrywna*  
**Piotr Hrywna**



dyktator ewidencyjny materiału zasobu

• wa materialu zasobu

z wykonania kopii materiału zasobu

c. nazwisko i podpis osoby  
reprezentującej organ


z up. STAROSTY

Układ odniesienia: PL-EZF 1989; układ wsp. płaskich: PL-2000 strefa 5 (15°), układ wys.: PL-EVRF 2007-NH

## Mapa zasadnicza

Sekcje mapy: 5.159.31.06.1; 5.159.31.01.3

SKALA 1:10000

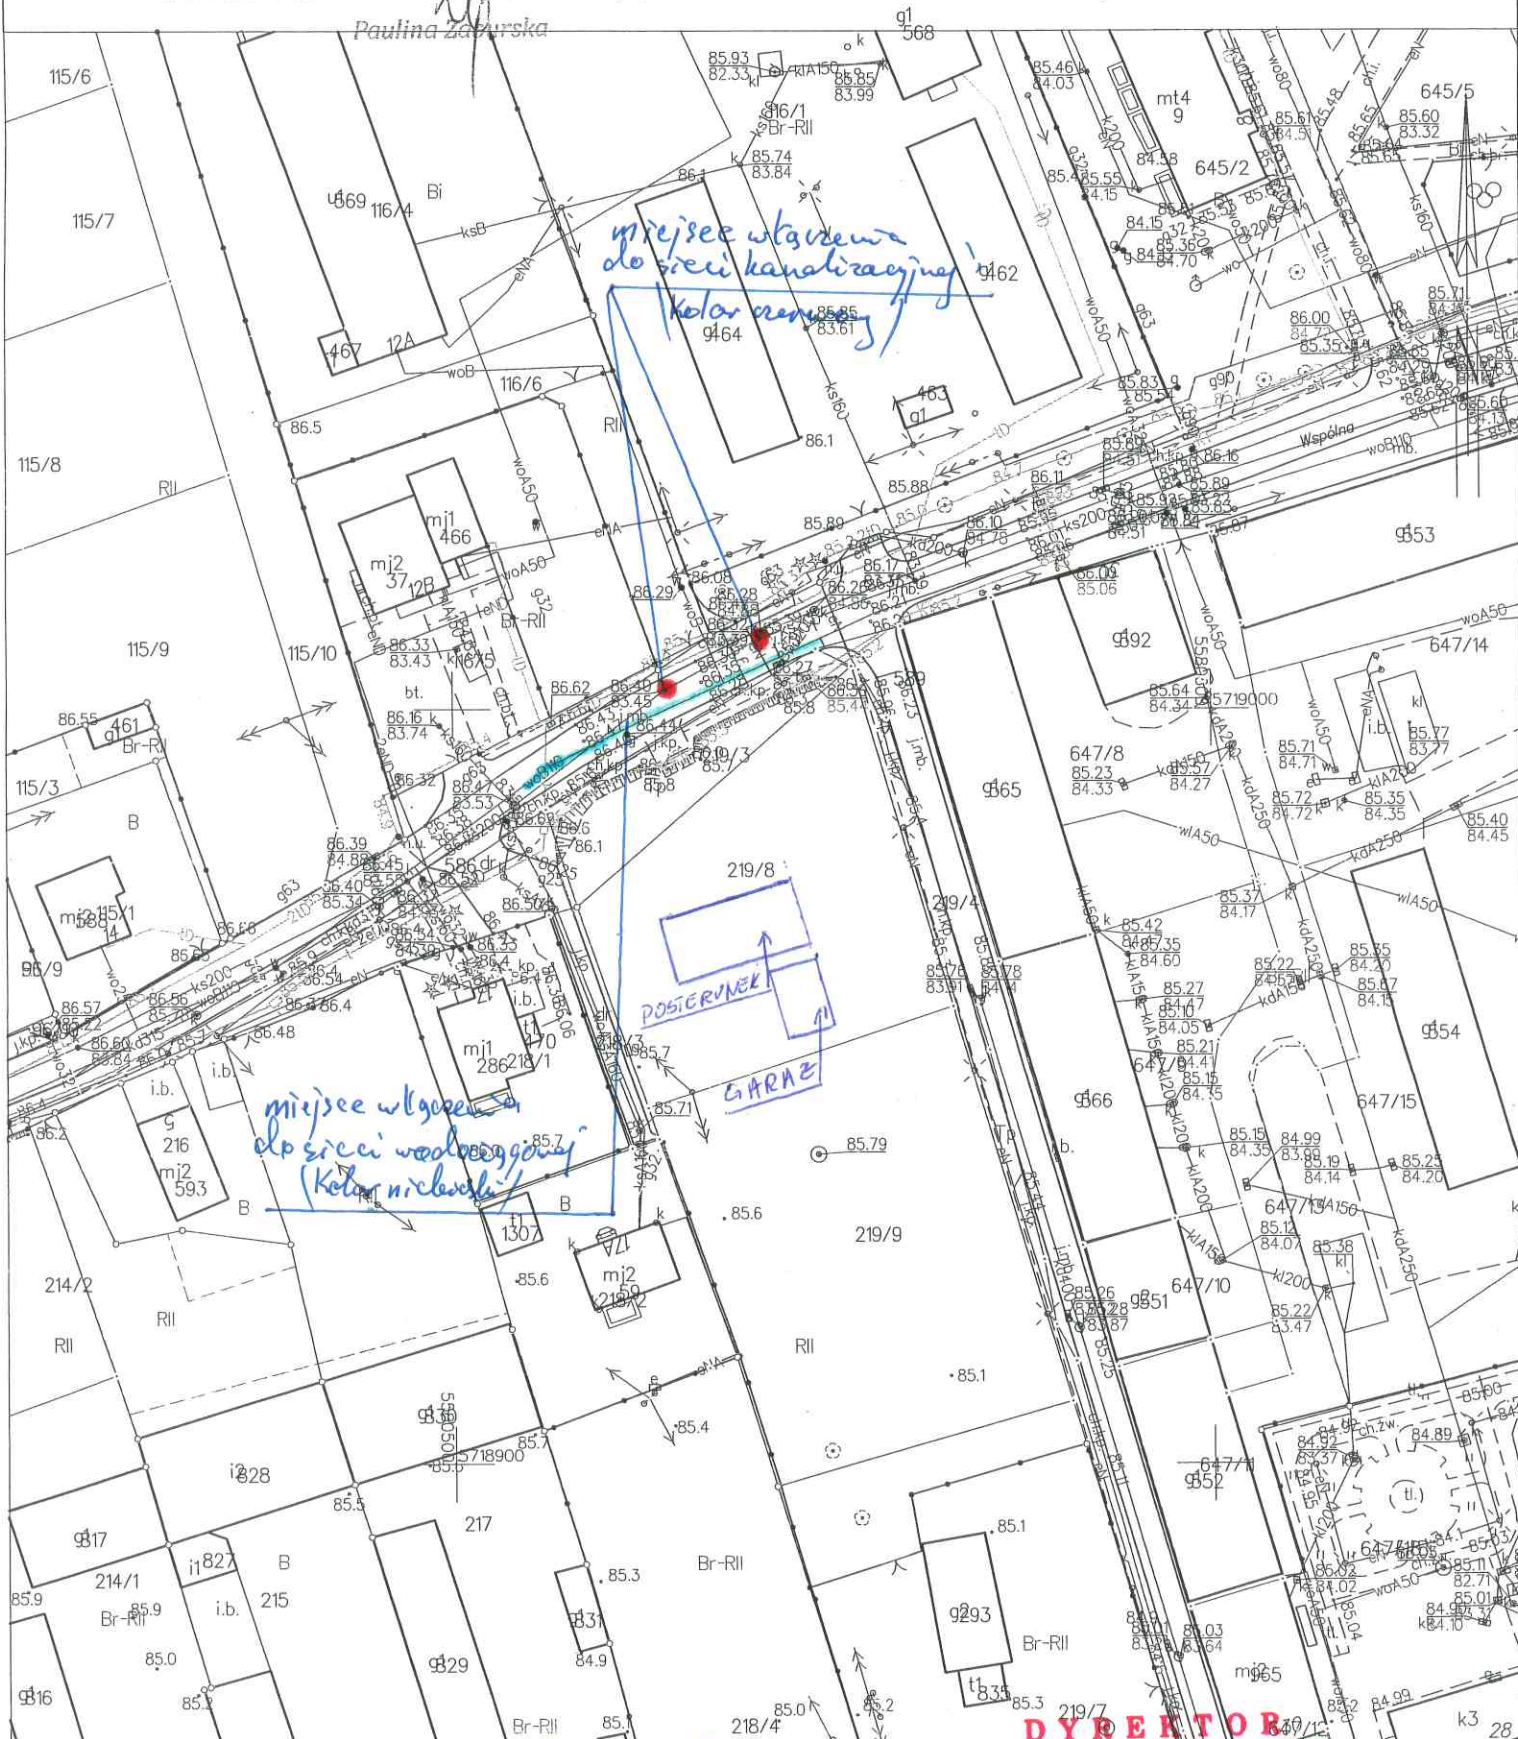

Polkowice dn. 30.11.2022  
Sporządził(a) wydruk: Paulina Zaburska

ZGK, WTP, 03.12.2022  
06.12.2022 v.

**DYREKTOR**  
Zakładu Gospodarki Komunalnej  
w Grebocicach (2)

Piotr Hrywna