MAPA DO CELÓW PROJEKTOWYCH

skala 1 : 1000

Jednostka rejestrowa : 180411_2 Wiązownica

obręb : 180411_2.0007 Ryszkowa Wola

działka nr: 238/9

układ współrzędnych – „2000"
układ wysokościowy – „Kronsztadt 86"

Mapę sporządzono na podstawie ark. 8.125.10.05.3.1 mapy zasadniczej oraz mapy porównania z terenem.
Granice działek zgodne z operatem ewidencji gruntów.
W zakresie opracowania mapy nie badano obciążeń służebnościami gruntowymi.
Nie wyklucza się istnienia w terenie innych nie wykazanych na niniejszej mapie linii uzbrojenia podziemnego, których nie zgłoszono do geodezyjnej inwentaryzacji powykonawczej
Mapa aktualna na dzień 21.05.2019 r.

MR GEODEZJA
usługi geodezyjne
Ryszard Marszał
37-500 Jarosław, Surochów 95
NIP 792-128-44-15, Regon 651170175
tel. 667-944-766

ID zgłoszenia: 440.1345.2019
Numer licencji: 440.1345.2019_1804_K05

GEODETA UPRAWNIONY
mgr inż. Beata Salzberg-Marszał
Nr uprawnień 16442/98 (1,2)
Jarosław, dnia 22.05.2019 r.

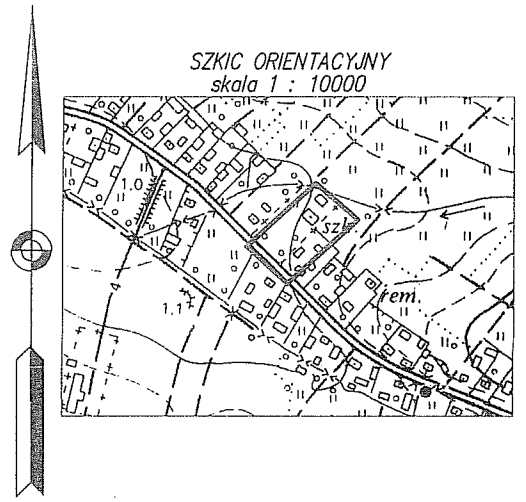

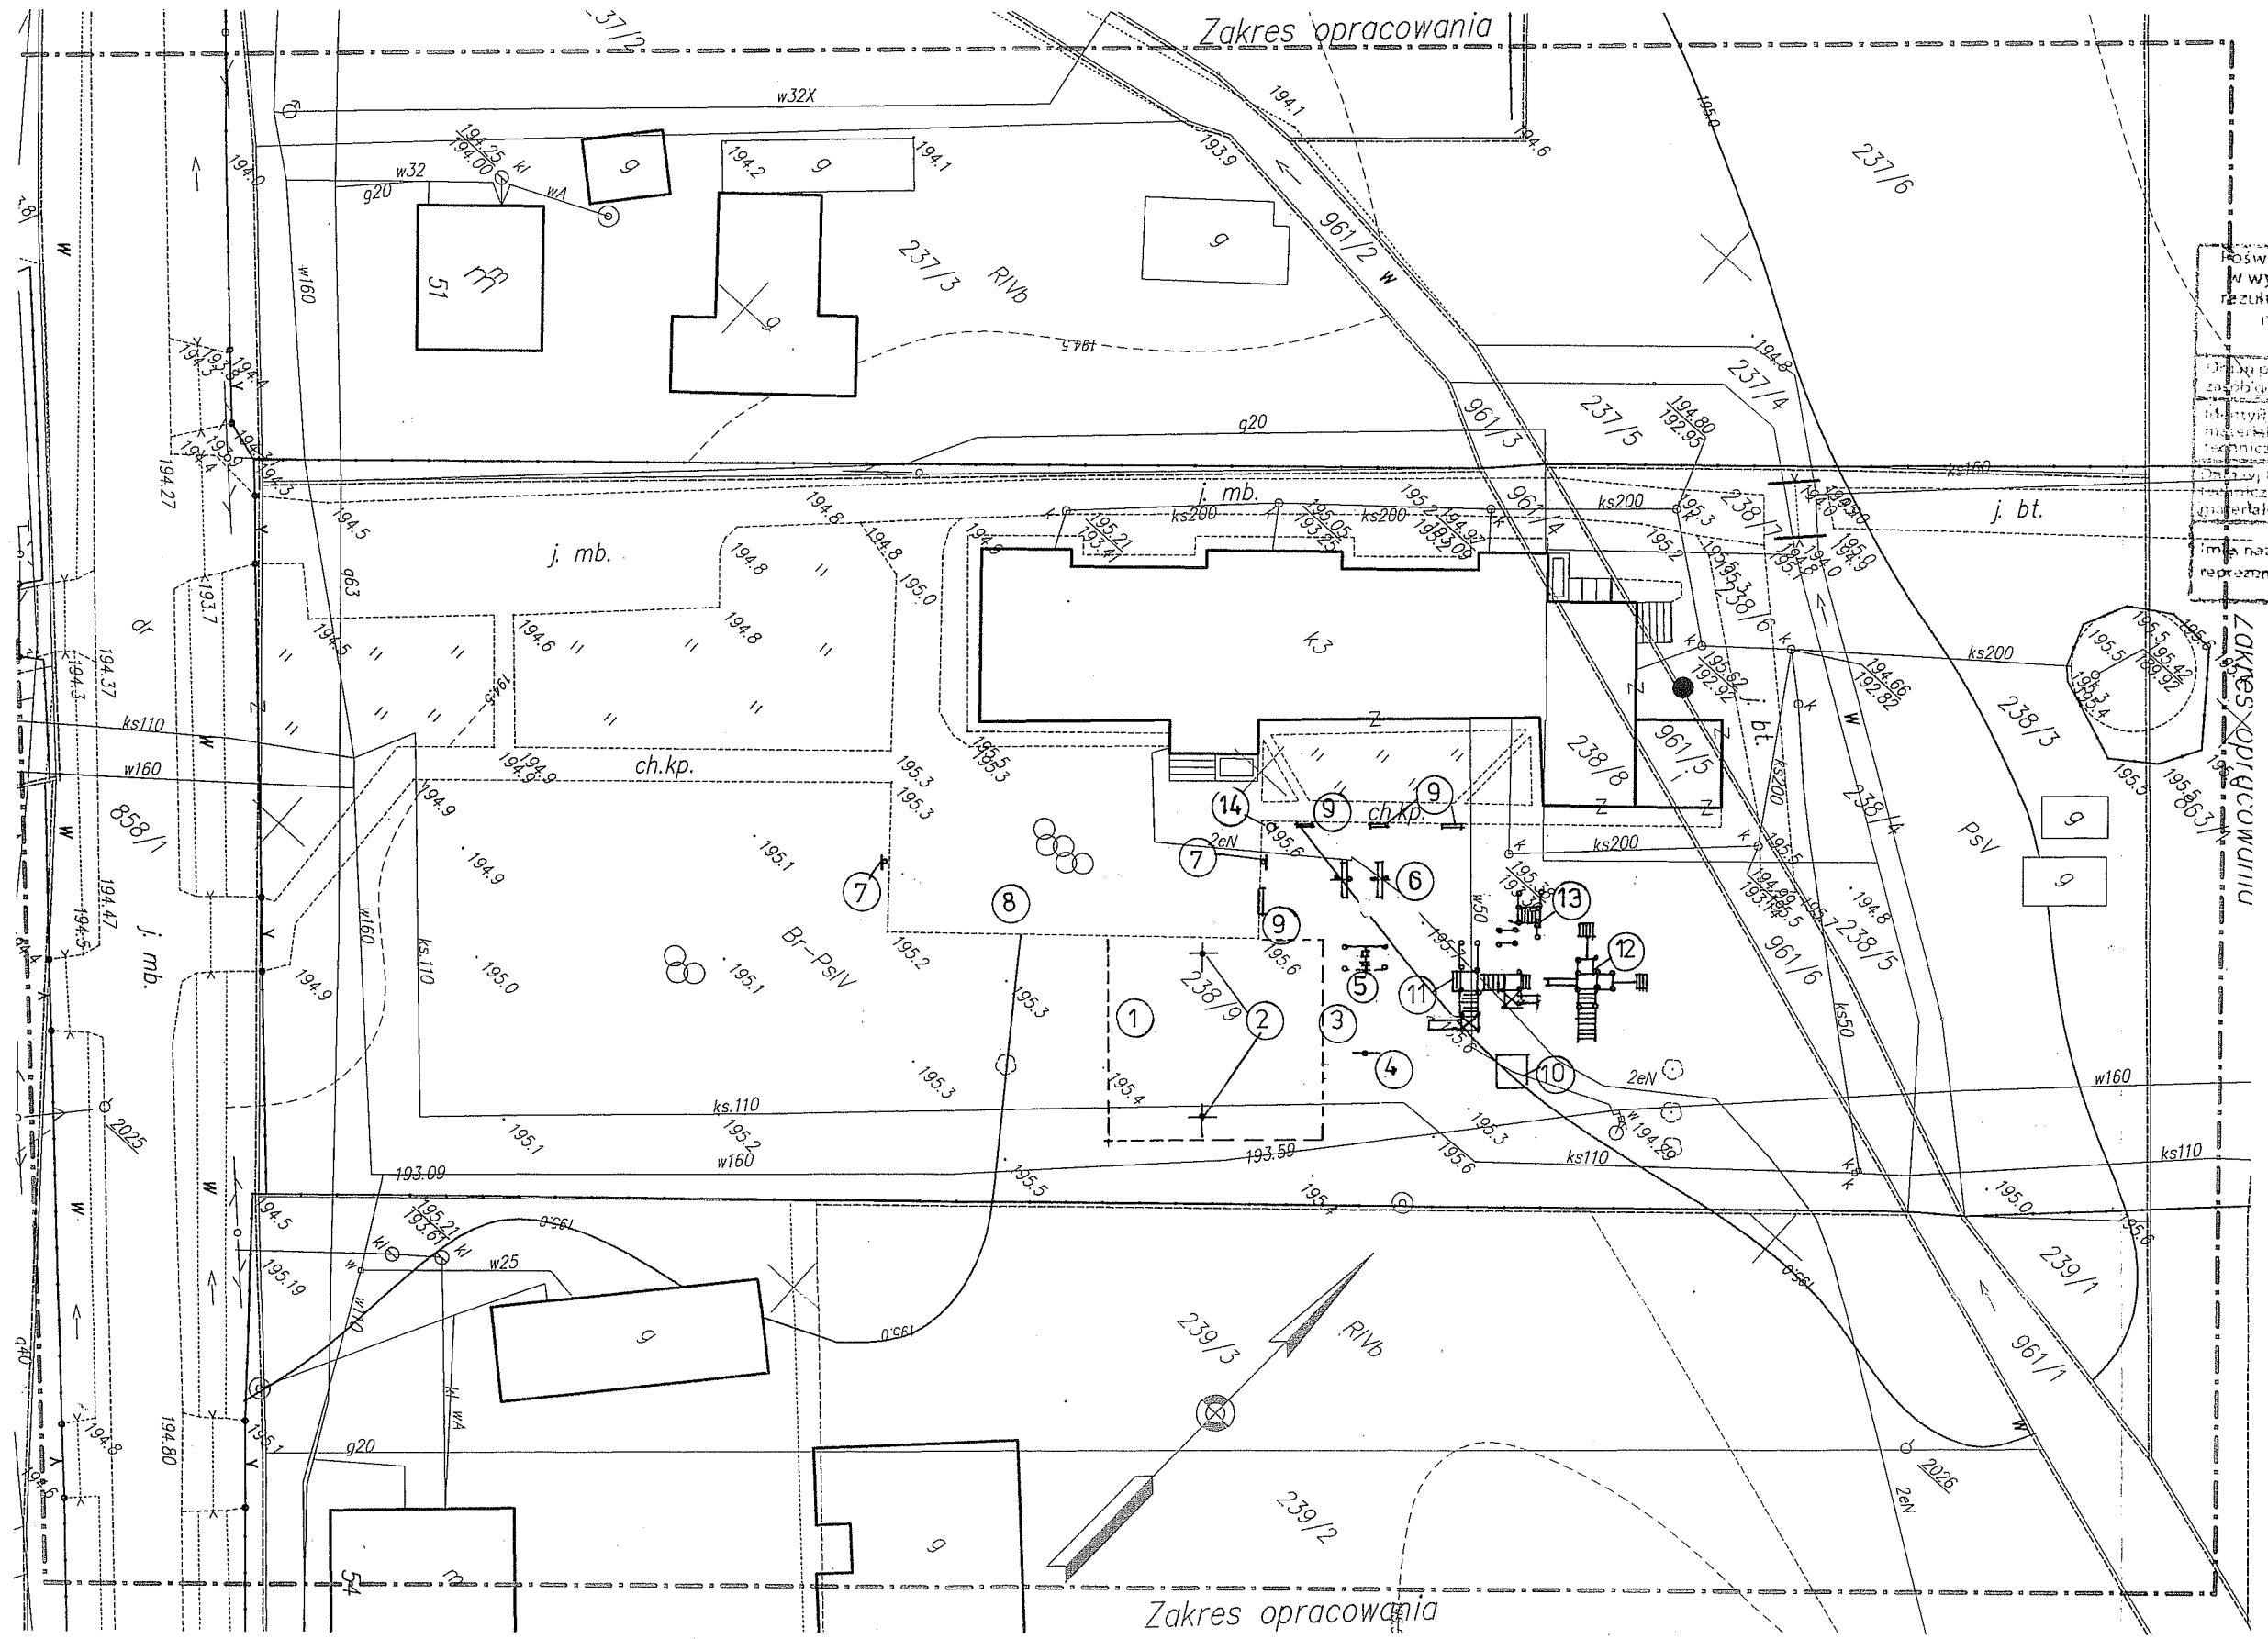

Poświadcza się, że niniejszy dokument został opracowany w wyniku prac geodezyjnych i kartograficznych, których rezultaty zawiera operat techniczny wpisany do ewidencji materiałów państwowego zasobu geodezyjnego i kartograficznego.

Państwowy Zasób Geodezyjny i Kartograficzny	STAROSTA JAROSŁAWSKI
Numer ewidencyjny materiałów zasobu - operatu technicznego	P.1804. 2019. 1275
Data (Nr) operatu technicznego do ewidencji państwowego zasobu	2019 -05- 24
Imię, nazwisko i podpis osoby reprezentującej organ	

Z up. STAROSTY
Dyrektor Powiatowego Ośrodka Dokumentacji Geodezyjnej i Kartograficznej w Jarosławiu

Szkic sytuacyjny terenu
skala 1:500

(Zagospodarowanie istniejącego placu zabaw)

Zadanie: **Budowa sali gimnastycznej z łącznikiem i zmiana sposobu użytkowania części pomieszczeń piwnicy na zaplecze sali wraz z urządzeniami budowlanymi**

Obiekt: **Plac zabaw**

Lokalizacja: **Działki nr ewid: 238/9; 238/8;238/6;238/7; 961/4;961/5 położone w Ryszkowej Woli**

Obręb: **0007 Ryszkowa Wola**

Jedn. ewid: **180411_2 Wiązownica**

Inwestor: **Gmina Wiązownica**
ul. Warszawska 15
37-522 Wiązownica

Legenda:

1	-	boisko do siatkówki z nawierzchnią trawiastą	
2	-	słupki do siatkówki	szt.2
3	-	krawężnik boiska do siatkówki	
4	-	tablica regulaminowa	szt.1
5	-	huśtawka podwójna wahadłowa	szt.1
6	-	huśtawki wagowe	szt.2
7	-	tablice do koszykówki	szt.2
8	-	plac utwardzony kostką brukową	
9	-	ławki	szt.2
10	-	piaskownica	szt.1
11	-	zestaw zabawowy	szt.1
12	-	zestaw zabawowy	szt.1
13	-	zestaw sprawnościowy	szt.1

Zakład Usług Projektowych G. Kalamarz w Przeworsku			
Obiekt: **Budynek szkoły dz. nr ewid.: 238/9;238/8; 238/7;238/6; 961/4;961/5 w Ryszkowej Woli**			
Przedmiot rysunku: **ZAGOSPODAROWANIE PLACU ZABAW INWENTARYZACJA**	Skala 1:500	Data: 03.20	nr rys.:
Opracował: mgr inż. arch. Sławomir Koń Elżbieta Zołyniak	specj. arch konstr- bud.	upr. A-191/90	